


Kirkebygden u-skole 1. etg.

Tegning A4-02 - Plantegninger (Skisse)

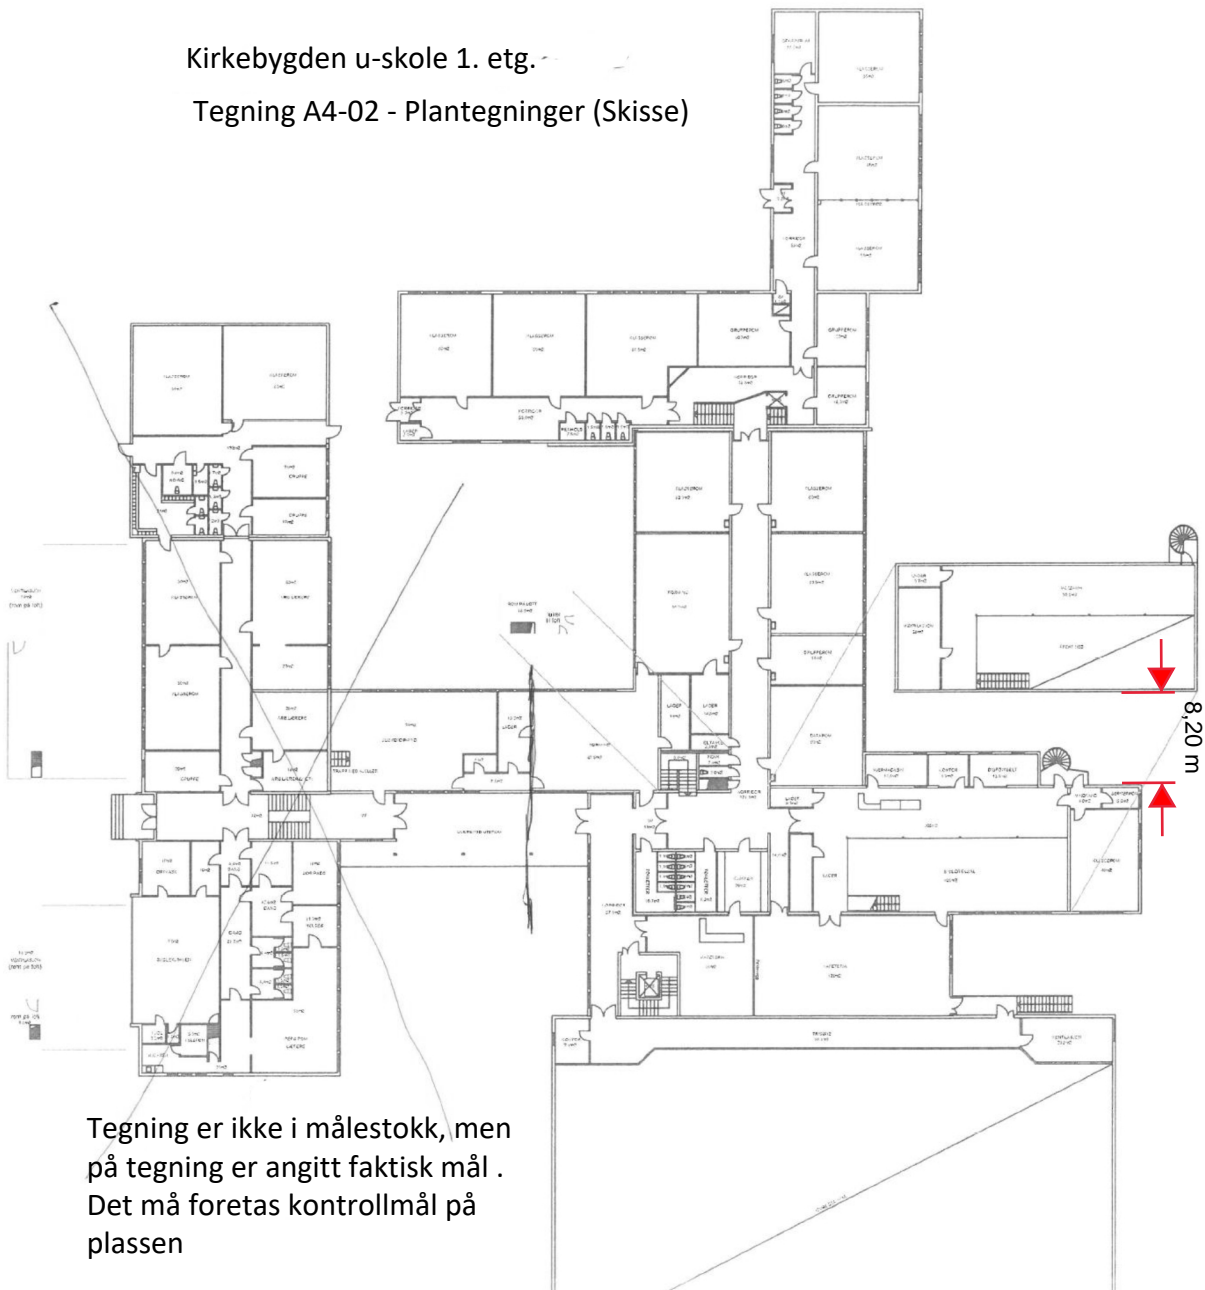

Tegning er ikke i målestokk, men på tegning er angitt faktisk mål . Det må foretas kontrollmål på plassen