
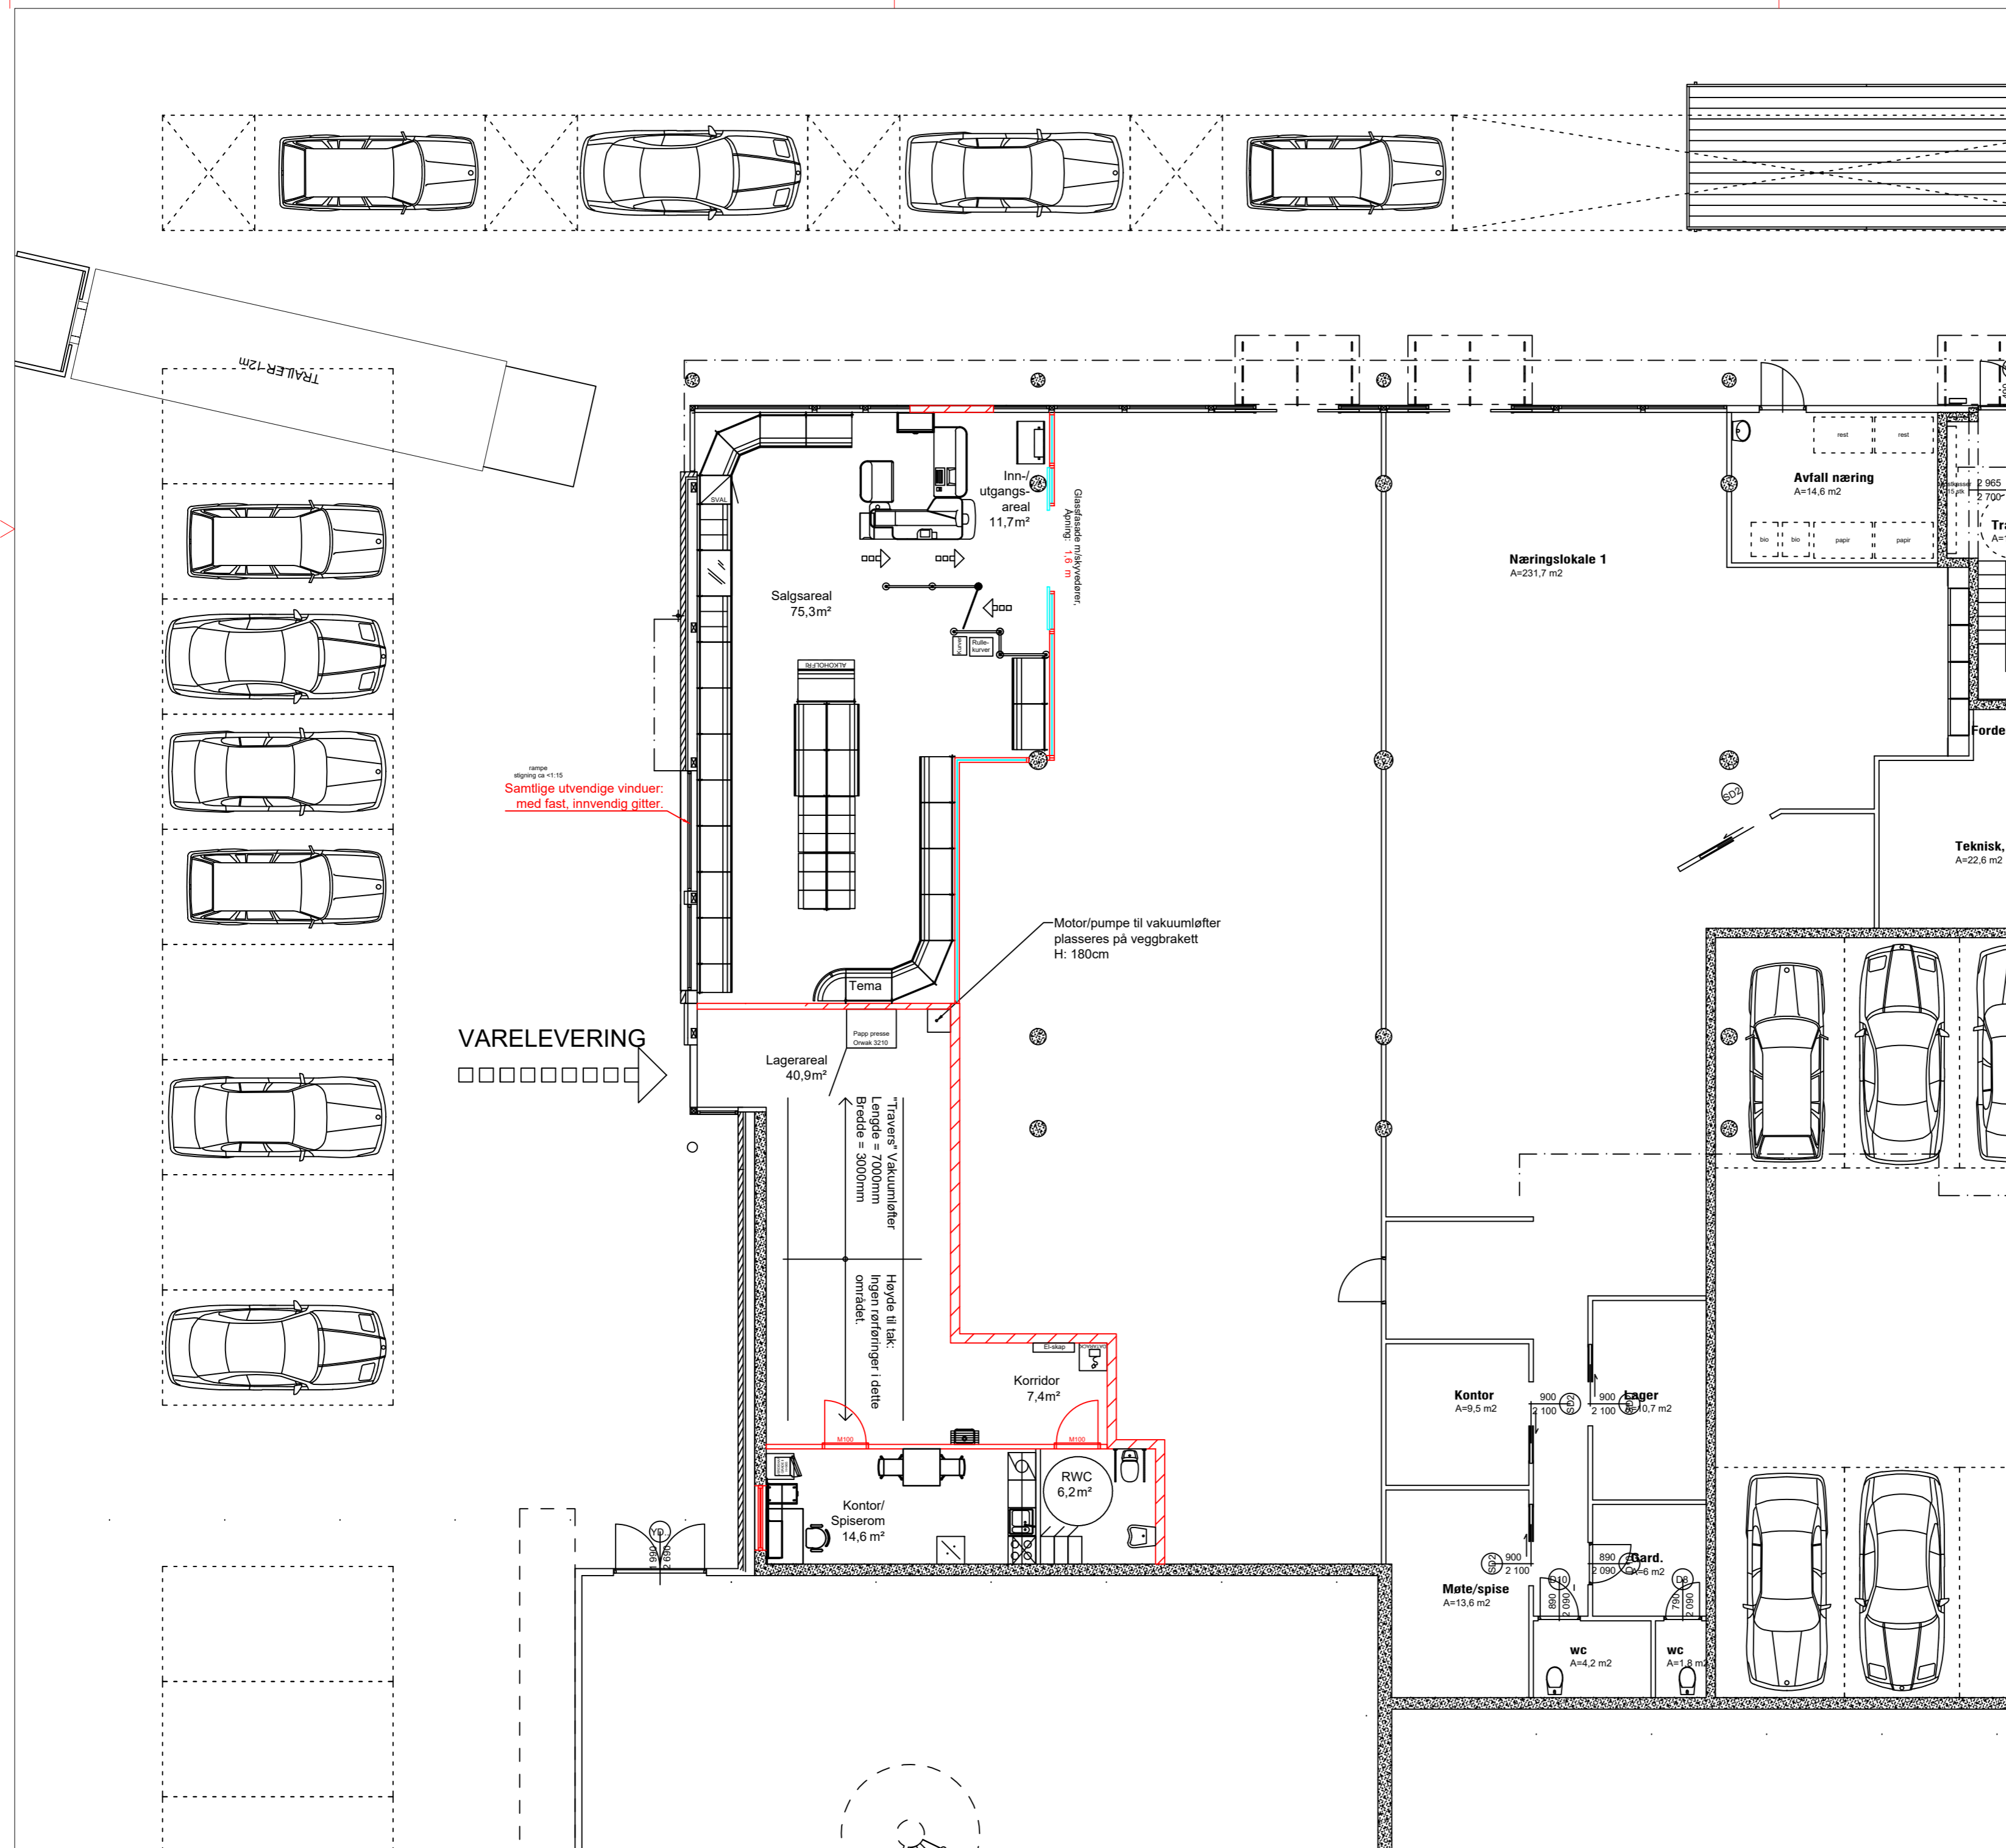


AREALOVERSIKT:	
Inn/utgangsareal	11,7m ²
Salgsareal	75,3m ²
Lagerareal	40,9m ²
Kontor/Spiserom	14,6m ²
RWc/Dusj	6,2m ²
Korridor	7,4m ²
NETTOAREAL:	156,1m²
BRUTTOAREAL:	173,9m²

 - Ny vegg



E	Revidert arealoversikt	MANY	12.08.15
D	Rev planløsning. Endr skyvedør, og lagerareal	KUH	18.11.13
C	Arealreduksjon, rev planløsning, El/lys	KUH	11.11.13
B	Endret fotavtrykk, rev. planløsning	GATR	04.10.13
A	Opprettet	GATR	09.09.13
REV. INDEX	ANT.	ENDRINGEN GJELDER	SIGN DATO

Tegn nr. Andebu-875-E			
Konstr./Tegnet KUH	Godkjent av ATB	VINMONOPOLET	
Tegnet dato 07.11.13	Godkjent dato 11.11.13	AKERSGATA 51 Pb. 6953 St. Olavsplass, 0130 Oslo	
ANDEBU		Etablert for: Andebu-875-D	Erstattet av:
ETABLERING KATEGORI 2		Målestokk 1:100	Ark størrelse A2
Plan beskrivelse INTERIØRPLAN			