



10/13359

Alle målt på tegningen skal kontrolleres på stedet

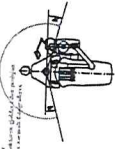


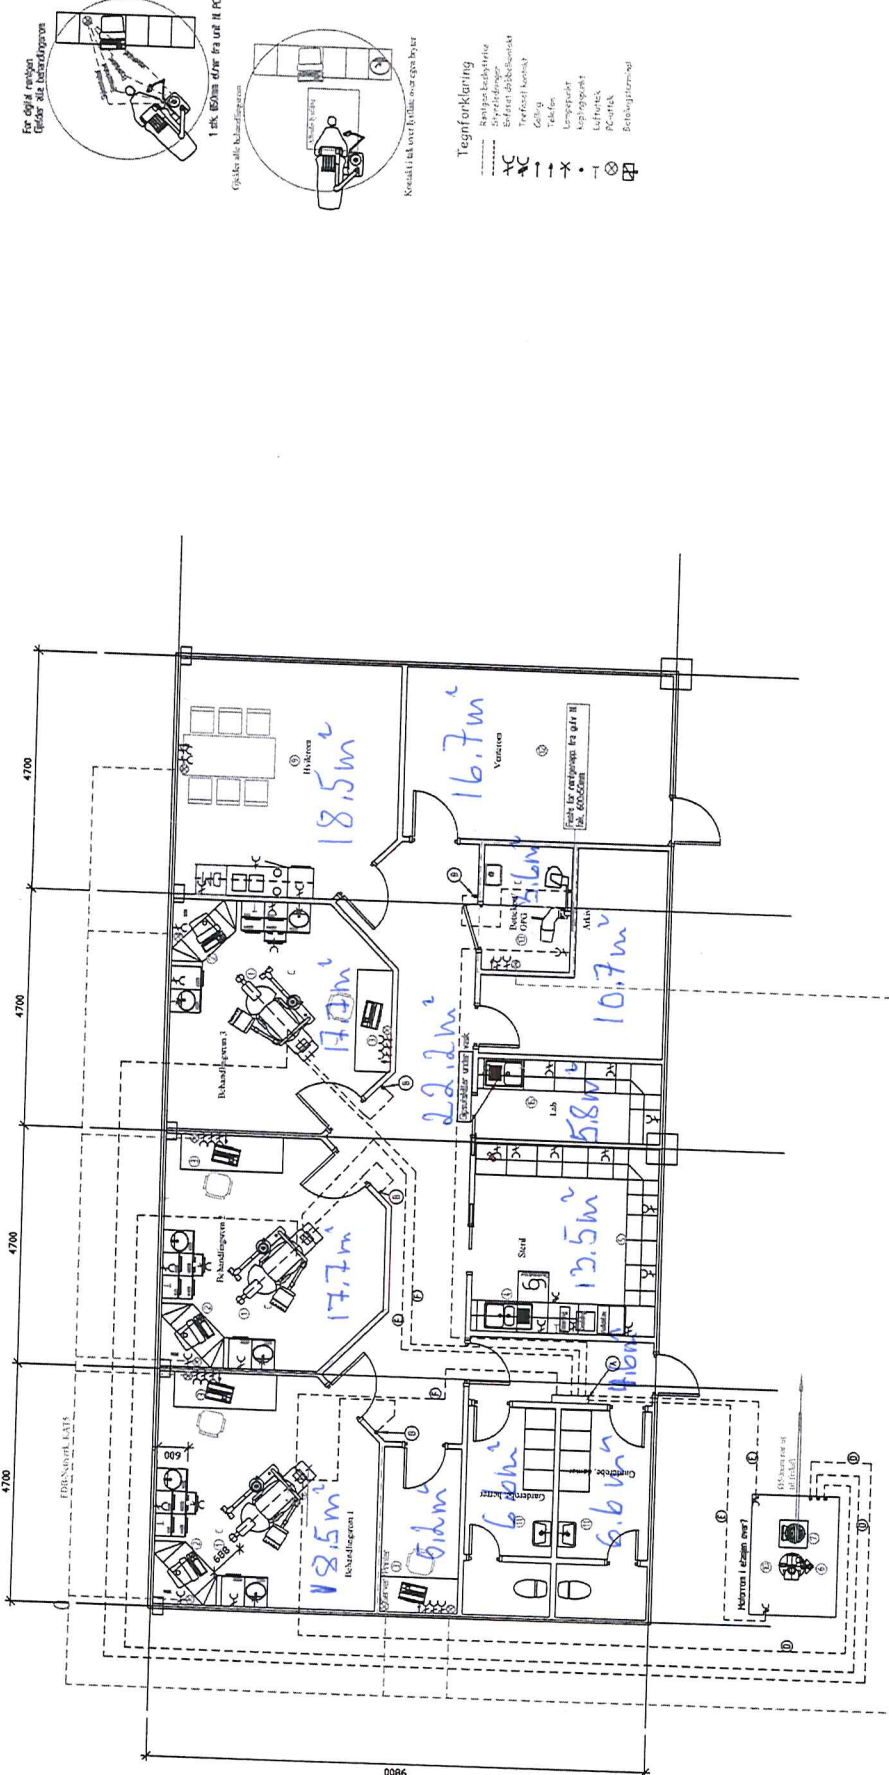

Alle målt på tegningen skal kontrolleres på stedet

<p>AVS NORSK DENTAL DEPOT          AVS NORWEGIAN DENTAL DEPOT</p>					
Adresse		Stranda Tannklinik		Tegningsnr.: 118-02	
Byggherrens adresse		Stranda Tannklinik		Arbeidsnr.: 00-02	