


Plassering varmepumpe og forslag plassering teknisk rom.

Varmepumpe

Anlegget skal leveres med frikjøling. Dette hentes fra teknisk rom i H-fløya:

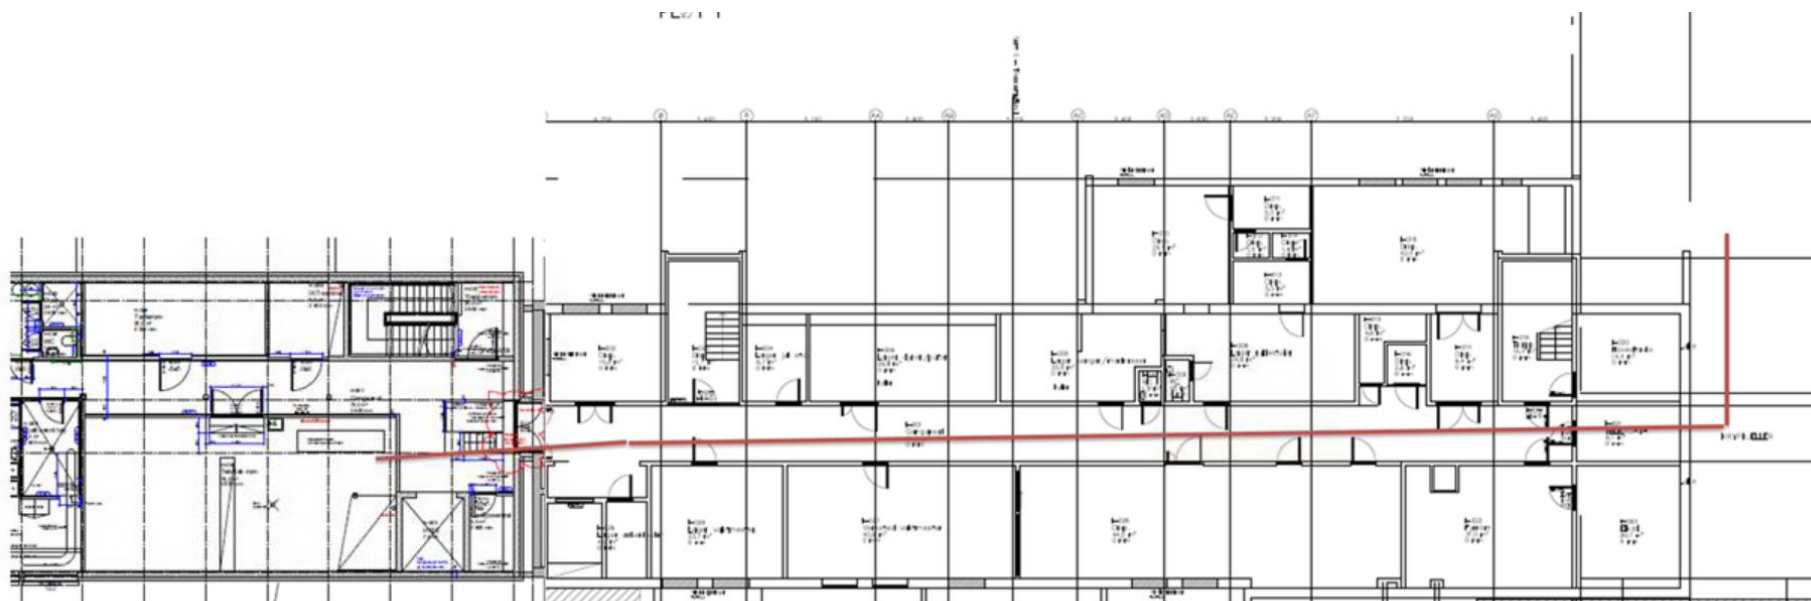

To forslag til plassering av teknisk rom

