



Snitt A - A1

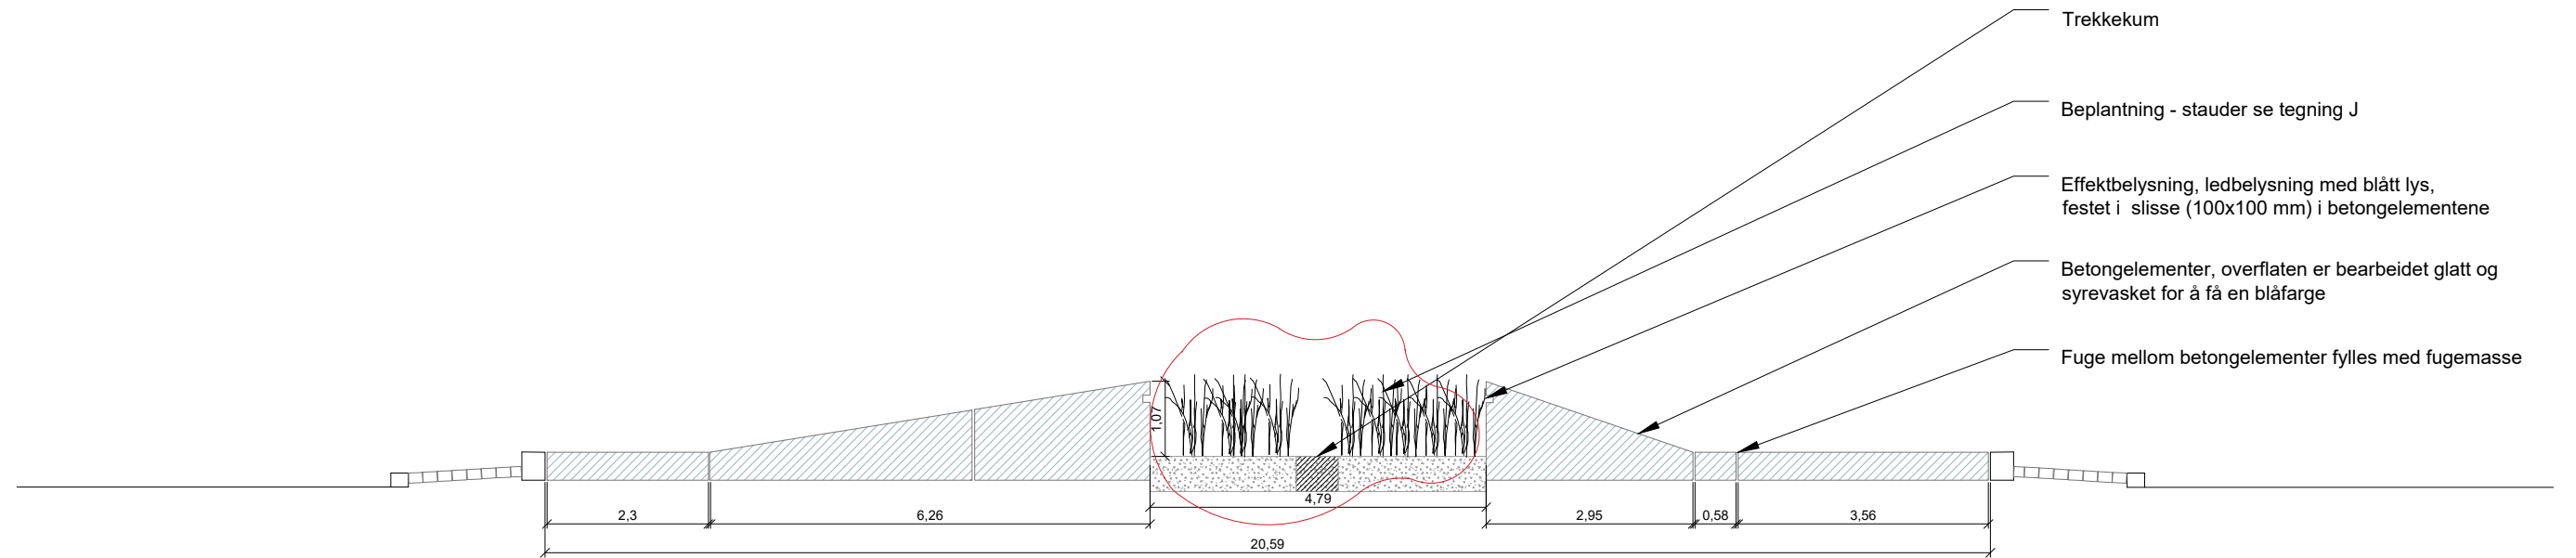

Snitt B - B1

A	Plantefelt hevet med 24 cm	Jeaous	caryst		23.05.2019
Revisjon	Revisjonen gjelder	Utarb	Kontr	Godjent	Rev. dato
		Tegningsdato			
Fv. 12 Hp01		Bestiller			
Mjølan rundkjøring og GS-vei		Christian Forsmo			
Rundkjøring snitt		Region nord			
Konkurransegrunnlag		Produkt av			
		504.306			
		Prosjektnummer			
		504.306K01			
		Arkivreferanse			
		17/4.826			
		Målestokk A1-format			
		Koordningsystem			
		E89NTM14/NN2000			
Utarbejdet av	Kontrollert av	Godjent av	Konsulentarkiv	Tegningsnummer / revisjonsbokstav	
kriand	jeaous			J208	A