




HB203

Dato: 12.01.2022

Målestokk: 1:1500

Koordinatsystem: UTM 32N

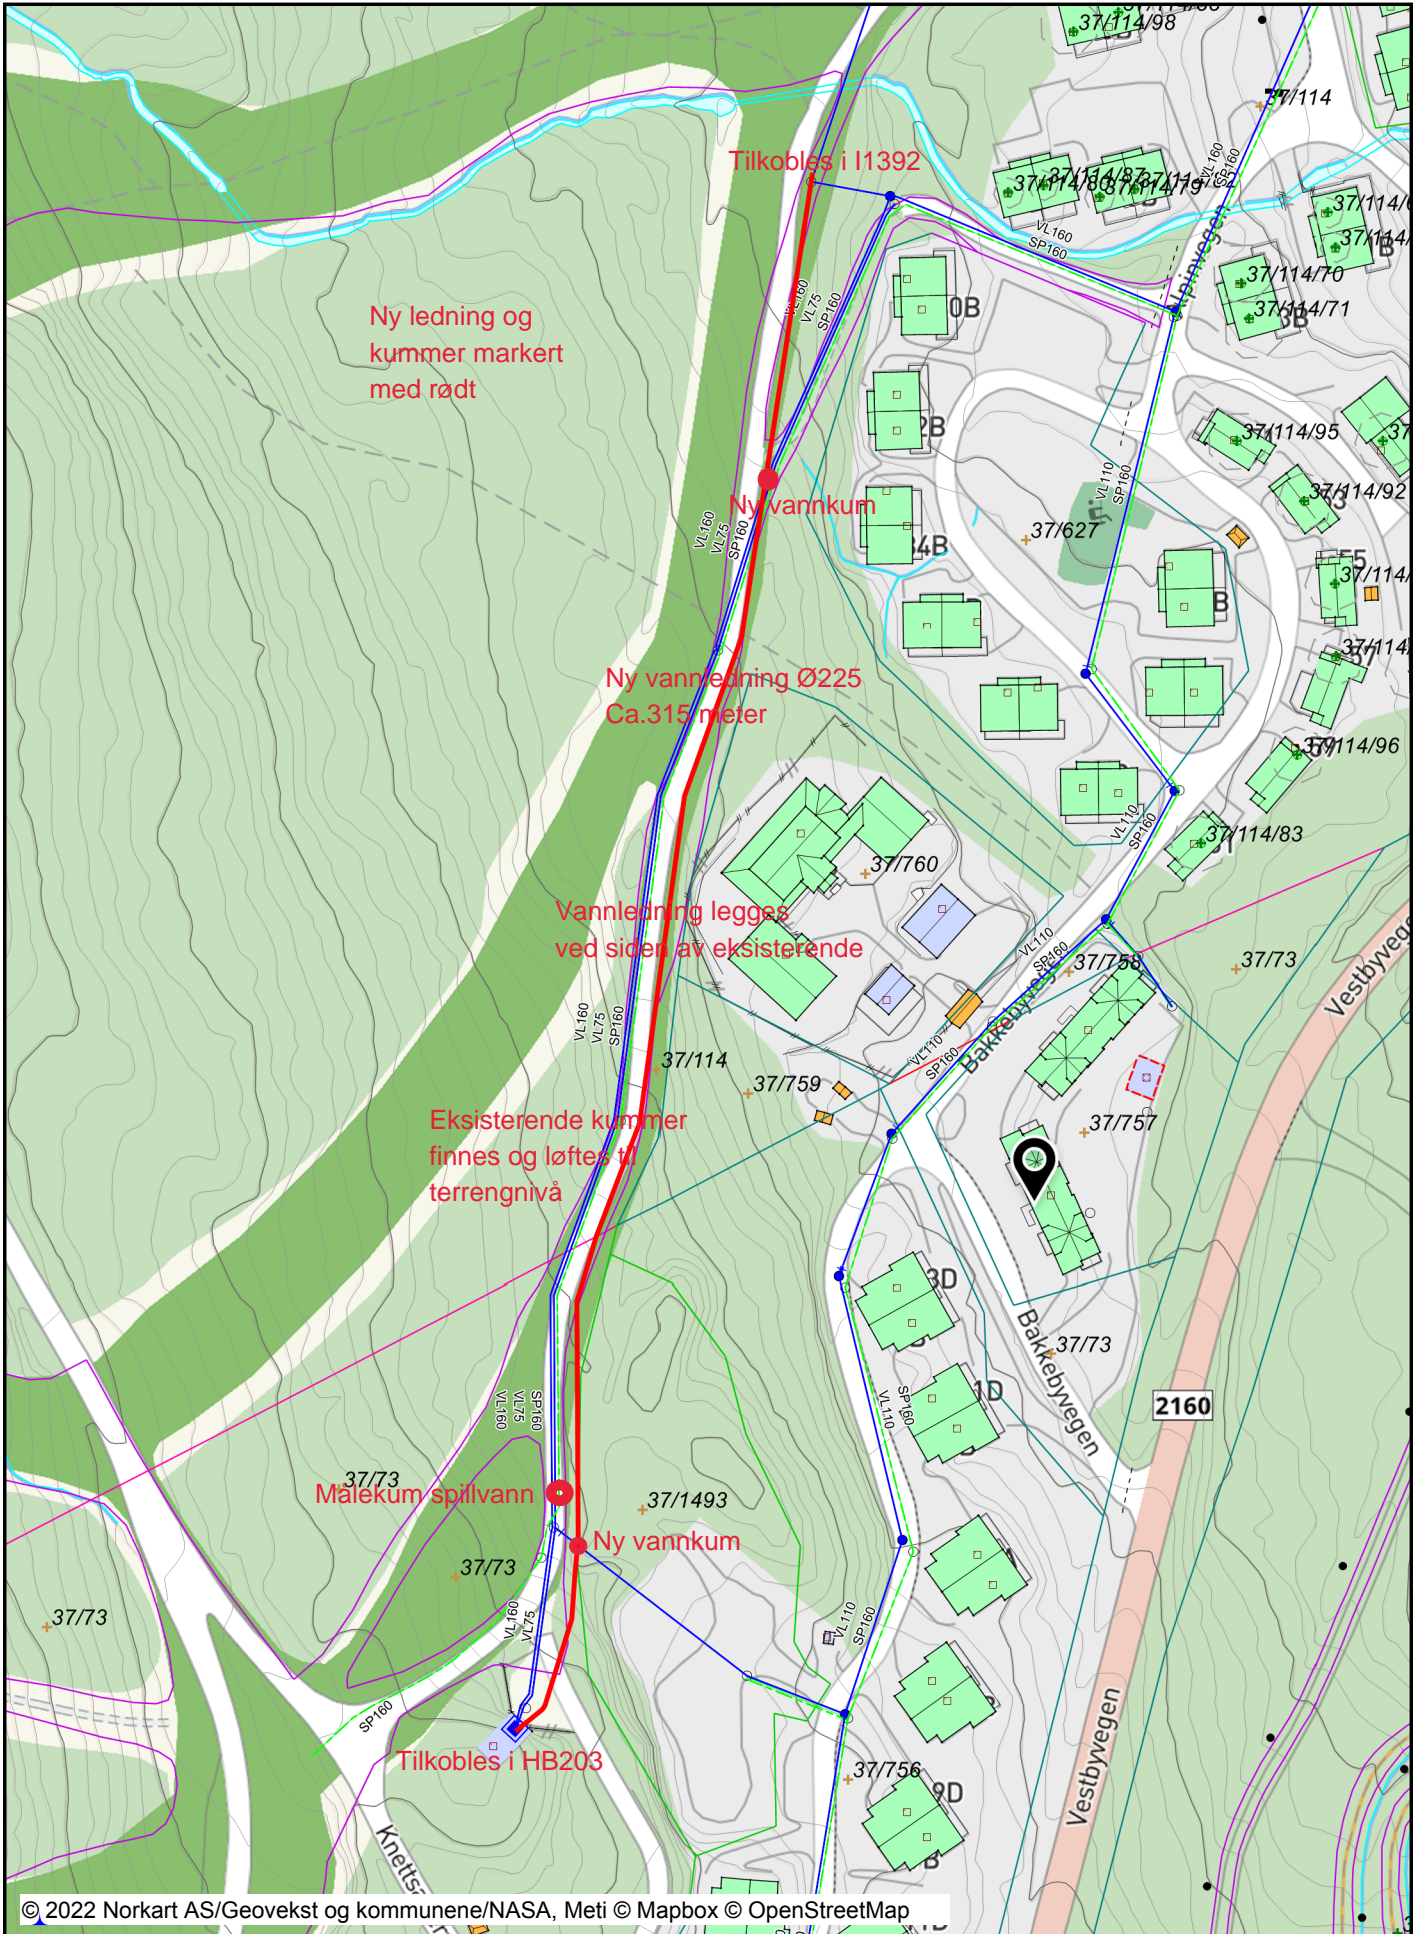

Tegnforklaring

Matrikkelkart			Stein
	Grunneiendom		Stein omriss
	Feste grunn	Bygningsmessige anlegg	
	Feste grunn		Annet gjerde
	Hjelpelinje fiktiv		Grunnriss/Hjelpelinje
	Hjelpelinje punkt feste		Flaggstang
	Skissenyaktighet (metode 80 / 81 / 82)		Frittstående trapp
	Grense <= 10 cm		Frittstående trapp kant
	Grense <= 30 cm		Fundament
	Grense < 200 cm		Fundament kant
	Grense < 500 cm		Frittstående mur
	Grense >= 500 cm		Lodrett forstøtningsmur
Matrikkel Tiltak (Avgjørelser i enkeltsaker)			Skrå forstøtningsmur avgrensning
	Godkj. Nybygg		Skitrekk
	Godkj. Tilbygg		Steingjerde
	Godkj. Påbygg		Stolheis
	Uspes. Tiltak		Tank
	Omriss Tiltak		Tank kant
	Godkj. Nyb./Tilb./Påb.		Tårn kant
	Uspes. Tiltak		Vegg frittstående
	VEG		Skjerm støy
	Stikkrenne		Voll, støyskjerm
	Kulvert		Bru
Matrikkel Bygning			Bruavgrensning
	Bygning, Boligbygg		Tunnelportal
	Bygning, Boligbygg	Bygninger	
	Bygning, Fritidsbygg		Bygningsdelelinje
	Bygning, Fritidsbygg		Taksprang Bunn
	Bygning, Fritidsbygg		Takriss
	Bygning, Andre bygg		Takoverbygg
	Bygning, Andre bygg		Takoverbygg kant
	Bygning, Andre bygg		Trapp inntil bygg, kant
	Bygning, Andre bygg		Veranda
	Bygning, Andre bygg		Bygningslinje
	Bygning, Andre bygg		Taksprang
	Bygning, Andre bygg		Mønelinje
	Bygning, Rammestill.		Låvebru
	Bygning, Igangsettingstill.		
	Bygning, Tatt i bruk (i matrikkelen)		
	Bygning, Ferdigattest		
	Bygning, uten Bygningspunkt		
	Bygningsavgrensning av tiltak		
Ledningsnett EL			
	Fordelingskap		
	Høyspentledning		
	Masttele		
	Mast Liten stolpe		
	Mast Stor stolpe		
	Mast		
	Masteomriss		
	Belysningspunkt		
Høydeinformasjon			
	Høydekurve 5m		
	Høydekurve 1m		
	Forsenkningkurve 5m		
	Forsenkningkurve 1m		
Innsjøer og vassdrag			
	Innsjø		
	Innsjøkant		
	Elv/Bekk		
	Elv/Bekk usikker		
	Elv/Bekk		
	Elv/Bekk kant		
	Kanal/Grøft		
Annen naturinformasjon			
	Hekk		
	Innmåltre		