




PA306

Dato: 19.01.2022

Målestokk: 1:750

Koordinatsystem: UTM 32N

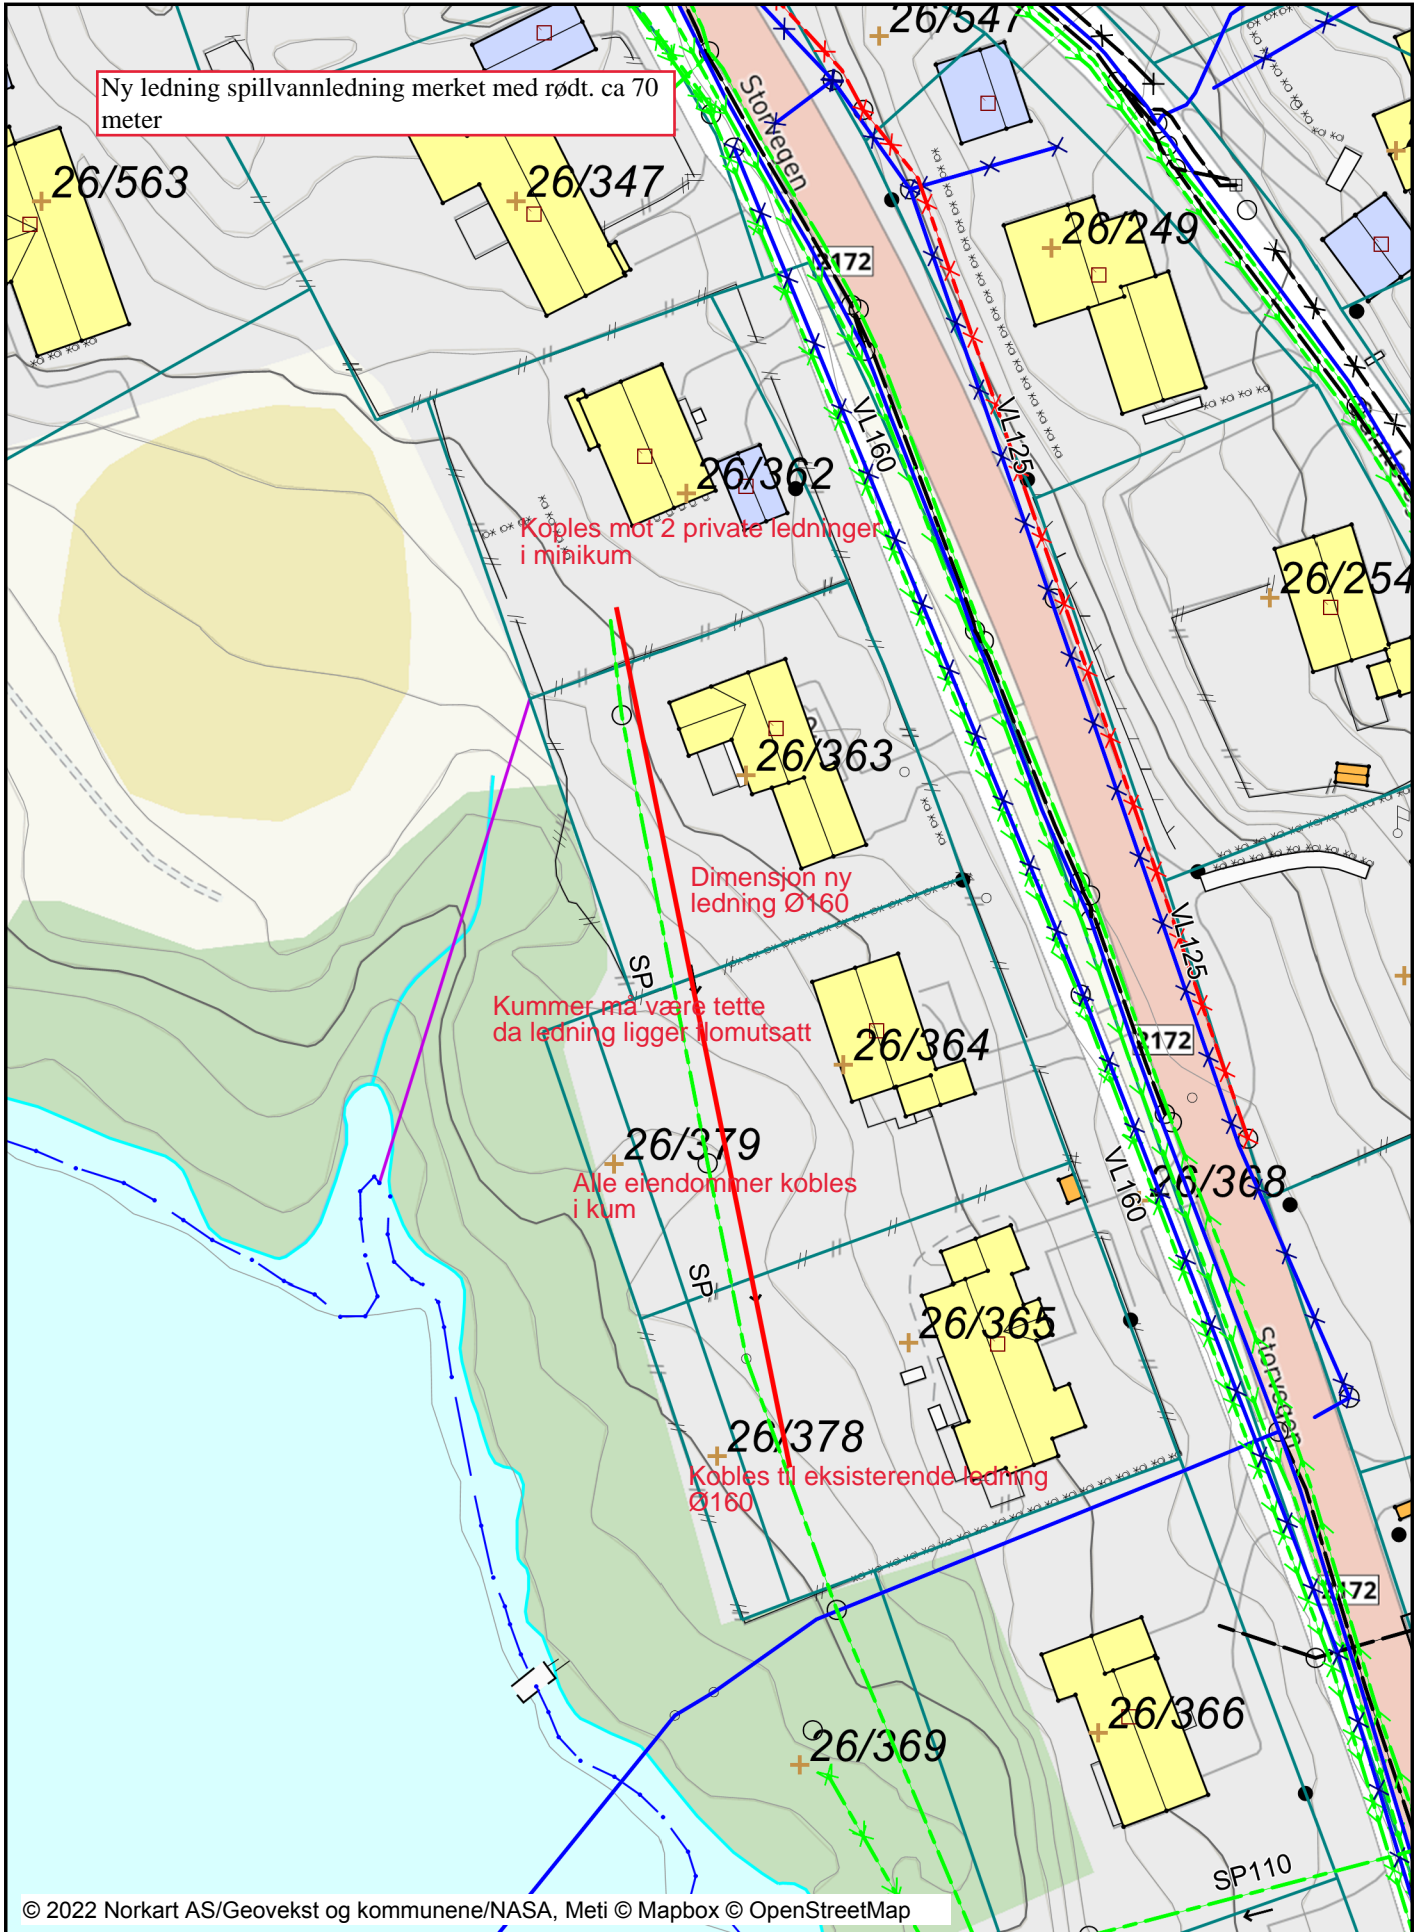

# Tegnforklaring

<b>Matrikkelkart</b>			Stein
	Grunneiendom		Stein omriss
	Festegrunn	<b>Bygningsmessige anlegg</b>	
	Hjelpelinje veg		Annet gjerde
	Hjelpelinje fiktiv		Bauta/Statue punkt
	Hjelpelinje punktfeste		Grunnriss/Hjelpelinje
	Hjelpelinje vannkart		Flaggstang
	Skissensøyaktighet (metode 80 / 81 / 82)		Flytebrygge
	Grense <= 10 cm		Flytebrygge kant
	Grense <= 30 cm		Frittstående trapp
	Grense < 200 cm		Frittstående trapp kant
	Grense < 500 cm		Fundament
	Grense >= 500 cm		Fundament kant
<b>Matrikkel Tiltak (Avgjørelser i enkeltsaker)</b>			Hoppbakke
	Godkj. Nybygg		Idrettsanlegg
	Godkj. Tilbygg		Kai/Brygge
	Godkj. Påbygg		Kai/Brygge kant
	Godkj. Tiltak		Frittstående mur
	Uspes. Tiltak		Lodrett forstøtningsmur
	Omriss Tiltak		Skrå forstøtningsmur avgrensning
<b>VEG</b>			Rørgate
	Stikkrenne		Skitrekk
<b>Matrikkel Bygning</b>			Skytebaneinnretning
	Bygning, Boligbygg		Steingjerde
	Bygning, Boligbygg		Svømmebasseng kant
	Bygning, Boligbygg		Tank
	Bygning, Andre bygg		Tank kant
	Bygning, Andre bygg		Tribune kant
	Bygning, Andre bygg		Vegg frittstående
	Bygning, Andre bygg		Voll, støyskjerm
	Bygning, Andre bygg		Bru
	Bygning, Andre bygg		Bruavgrensning
	Bygning, Andre bygg	<b>Bygninger</b>	
	Bygning, Andre bygg		Bygningsdelelinje
	Bygning, Andre bygg		Grunnmur
	Bygning, Andre bygg		Taksprang Bunn
	Bygning, Igangsettingstill.		Takriss
	Bygning, Godkj. revet el. brent		Takoverbygg
	Bygning, uten Bygningspunkt		Takoverbygg kant
	Bygningsavgrensning av tiltak		Trapp inntil bygg, kant
<b>Ledningsnett EL</b>			Veranda
	Fordelingsskap		Bygningslinje
	Høyspentledning		Taksprang
	Mast tele		Mønelinje
	Mast Liten stolpe		Låvebru
	Mast Stor stolpe		
	Mast		
	Masteomriss		
	Nettstasjon Maste arrangement		
	Belysningspunkt		
<b>Høydeinformasjon</b>			
	Høydekurve 5m		
	Høydekurve 1m		
	Toppunkt		
<b>Innsjøer og vassdrag</b>			
	Innsjø		
	Innsjøkant		
	Elv/Bekk		
	Elv/Bekk usikker		
	Elv/Bekk		
	Elv/Bekk kant usikker		
	Elv/Bekk kant		
	Kanal/Grøft		
	Kanal/Grøft		
	Kanal/Grøft kant		
<b>Annen naturinformasjon</b>			
	Hekk		
	Innmålt Tre		