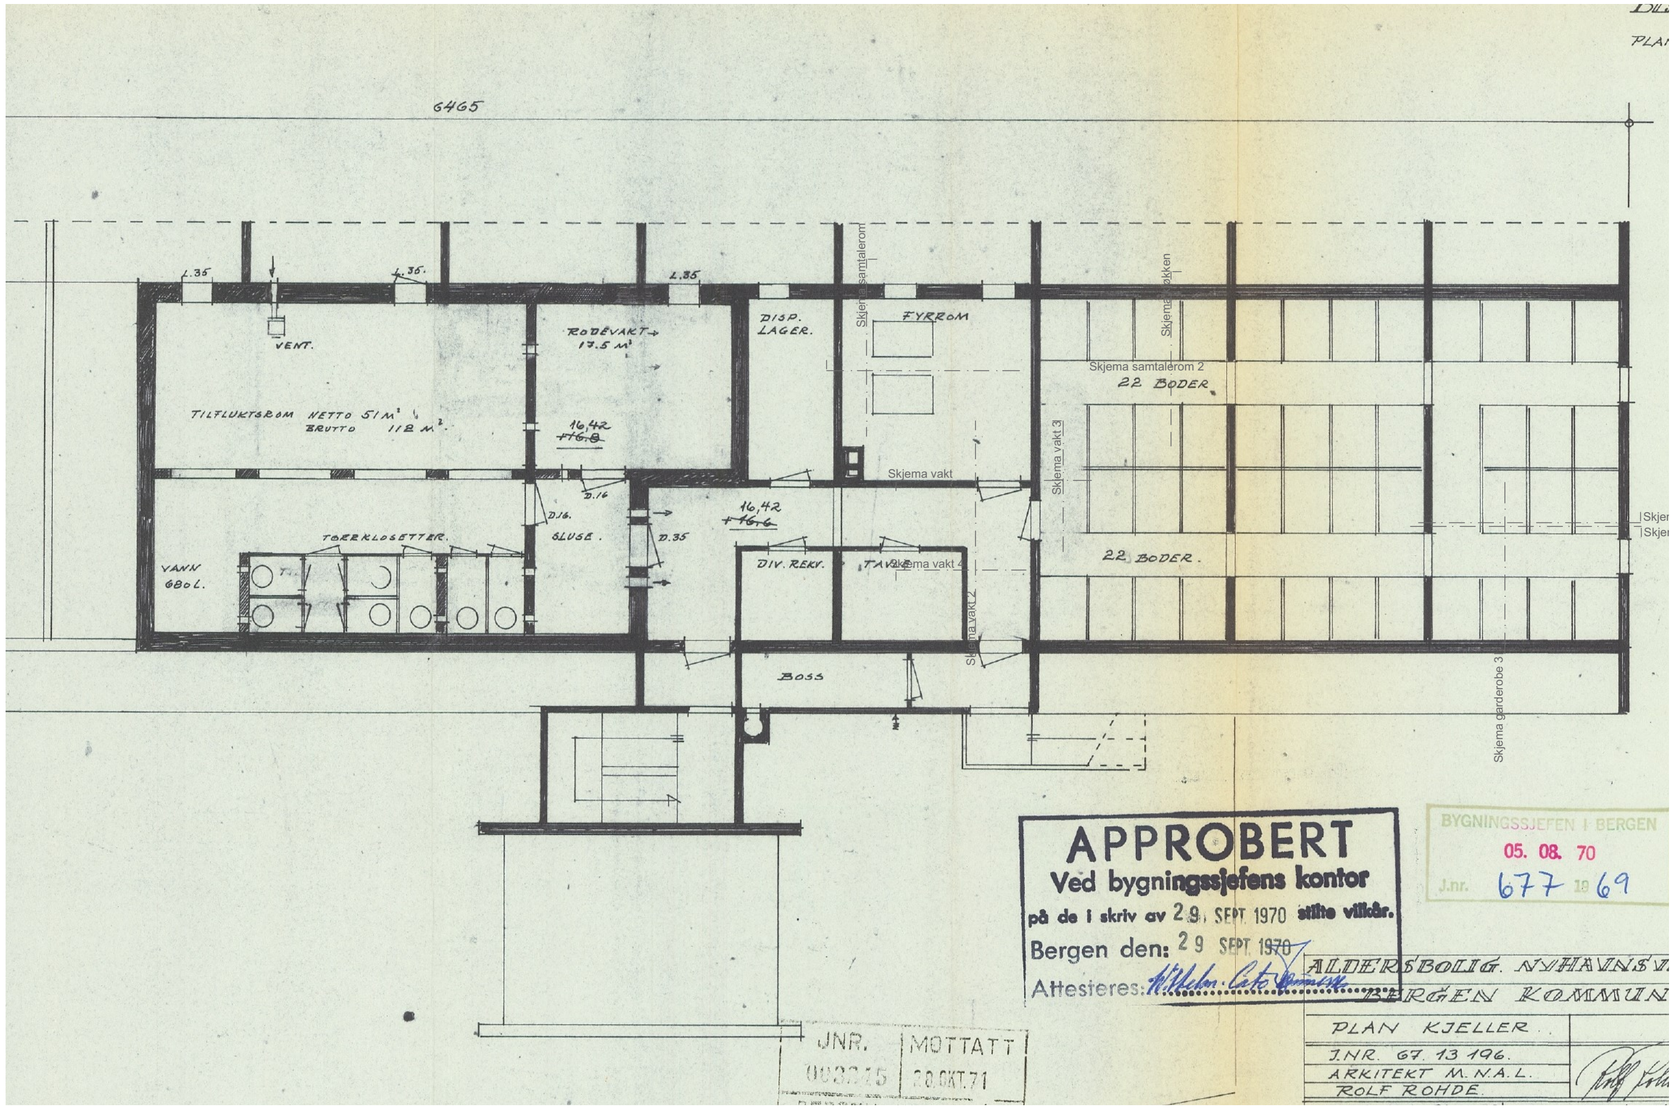

Revidert 04.03.2021

asplan viak	Prosjekt: **Nyhavnsveien 10** Gnr/Bnr/Festenr	Oppdragsgiver: **Bergen kommune**	Fase: **Anbudsgrunnlag**	Tegning: **Plan kjeller**	Oppdragsnr.: 628399-09 Dato opprettet:	Koordinatsystem: - Tegn: Kontr:	Høydedatum: -	Målestokk: (A2)	Tegn. nr.: **AP-00** Fag Type Etg Løpenr	Rev.: A-01