


TEGNFORKLARING EKISTERENDE

- | | | | | | |
|-------------------|--|------------------|--|--------------|--------------------|
| Vannledning | | Overvannsledning | | Rød skrift - | Registrert av COWI |
| Kum | | Fellesledning | | | |
| Spillvannsledning | | Fjernvarme | | | |


Rev.	Dato	Revideringen gjelder	Nr.	Saksb.	Sidem.k.	Oppdr.a.
		FREDRIKSTAD KOMMUNE		Tegnet av	Saksbehandler	
		VA-SANERING BROCHS GATE/ SYKKELANLEGG EVJEKAI - ROLVSØYVEIEN		FHNN	FHNN	
		OVERSIKTSTEGNING EKST. VA OG FJERNVARME		Sidemannskont.	Oppdragsansvarlig	
				MPH	RBFA	
				Fag	Målestokk	
				RIVA	1:250 (A1) 1:500 (A3)	
				Dato	04.02.2022	
			Oppdragsnr.	Status		
			A202699	ANBUDESTEGNING		
			Tegning nr.	Rev.		
				H001		

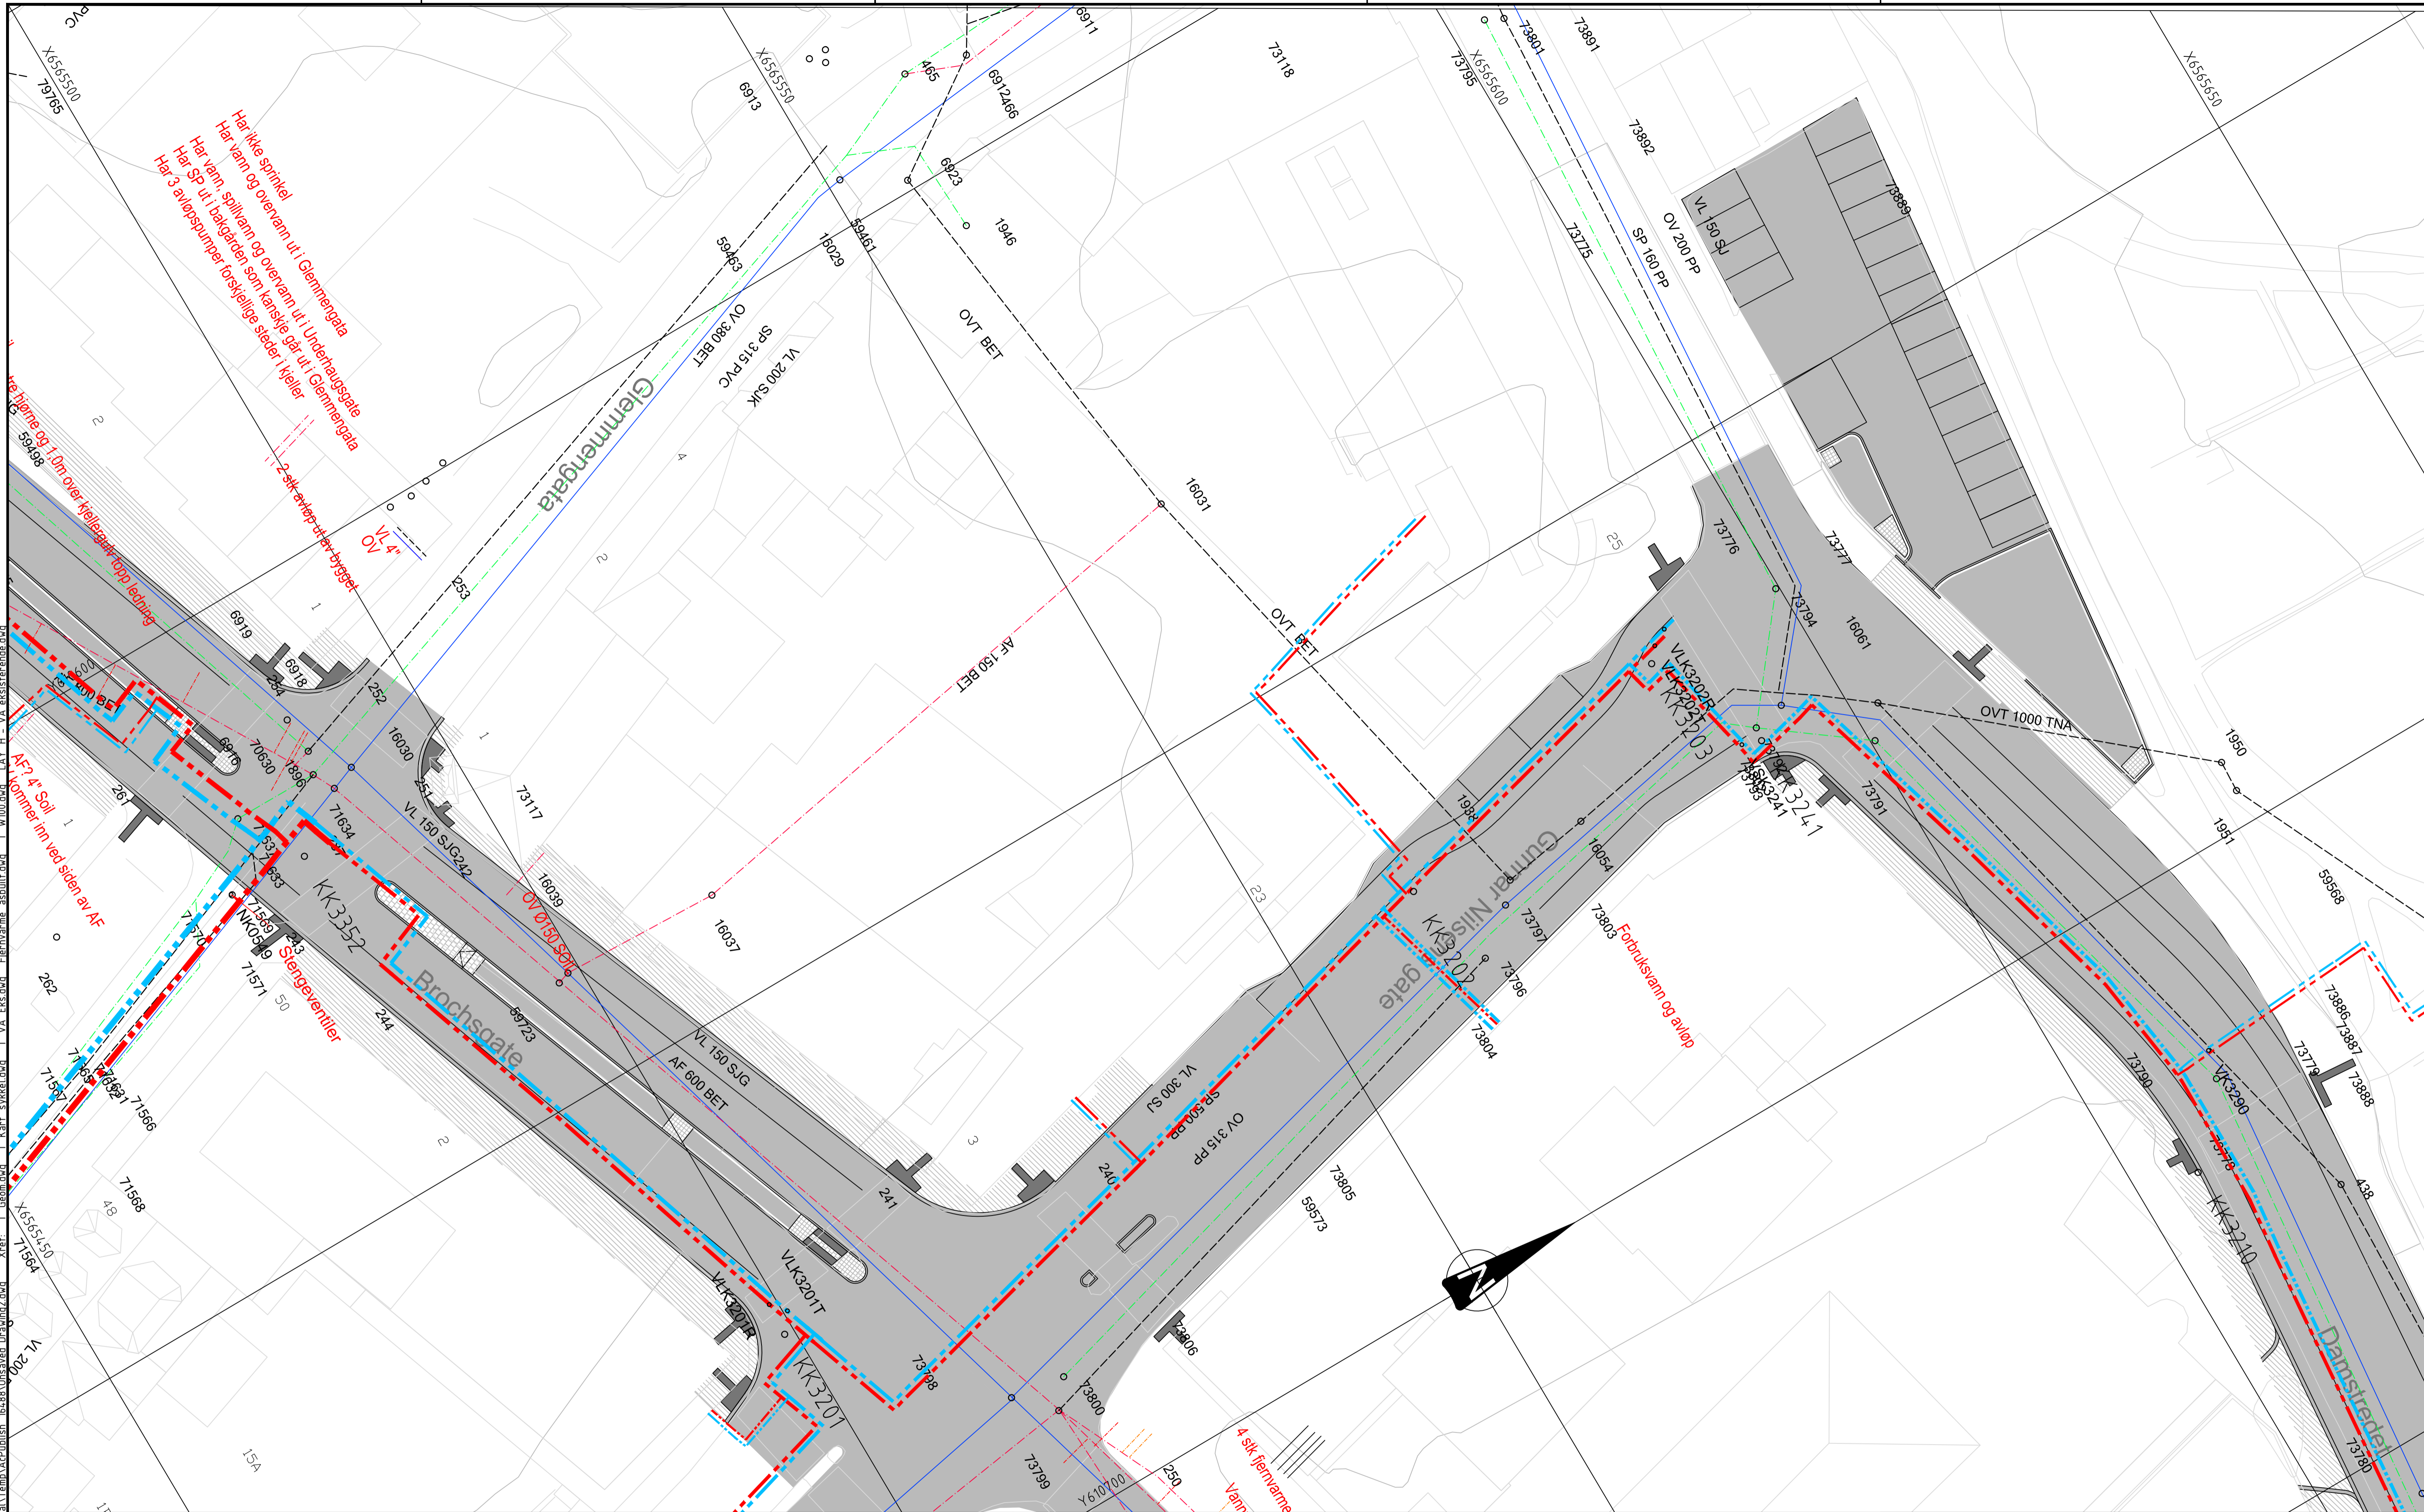

TEGNFORKLARING EKSISTERENDE

- Vannledning — Overvannsledning - - - - -
- Kum ○ Fellesledning - - - - -
- Spillvannsledning - · - · - Fjernvarme ▬▬▬▬▬▬▬▬▬▬
- Rød skrift - Registrert av COWI

Rev.	Dato	Reviseringen gjelder			Nr.	Saksb.	Sidem.k.	Oppdr.a.	
FREDRIKSTAD KOMMUNE				Tegnet av FHNN		Saksbehandler FHNN			
VA-SANERING BROCHS GATE/ SYKKELANLEGG EVJEKAI - ROLVSØYVEIEN				Sidemannskont. MPH		Oppdragsansvarlig RBFA			
OVERSIKTSTEGNING EKST. VA OG FJERNVARME				Fag RIVA		Målestokk 1:250 (A1) 1:500 (A3)			
				Dato 04.02.2022					
COWI				Oppdragsnr. A202699		Status ANBUDESTEGNING			
				Tegning nr.		Rev.		H003	

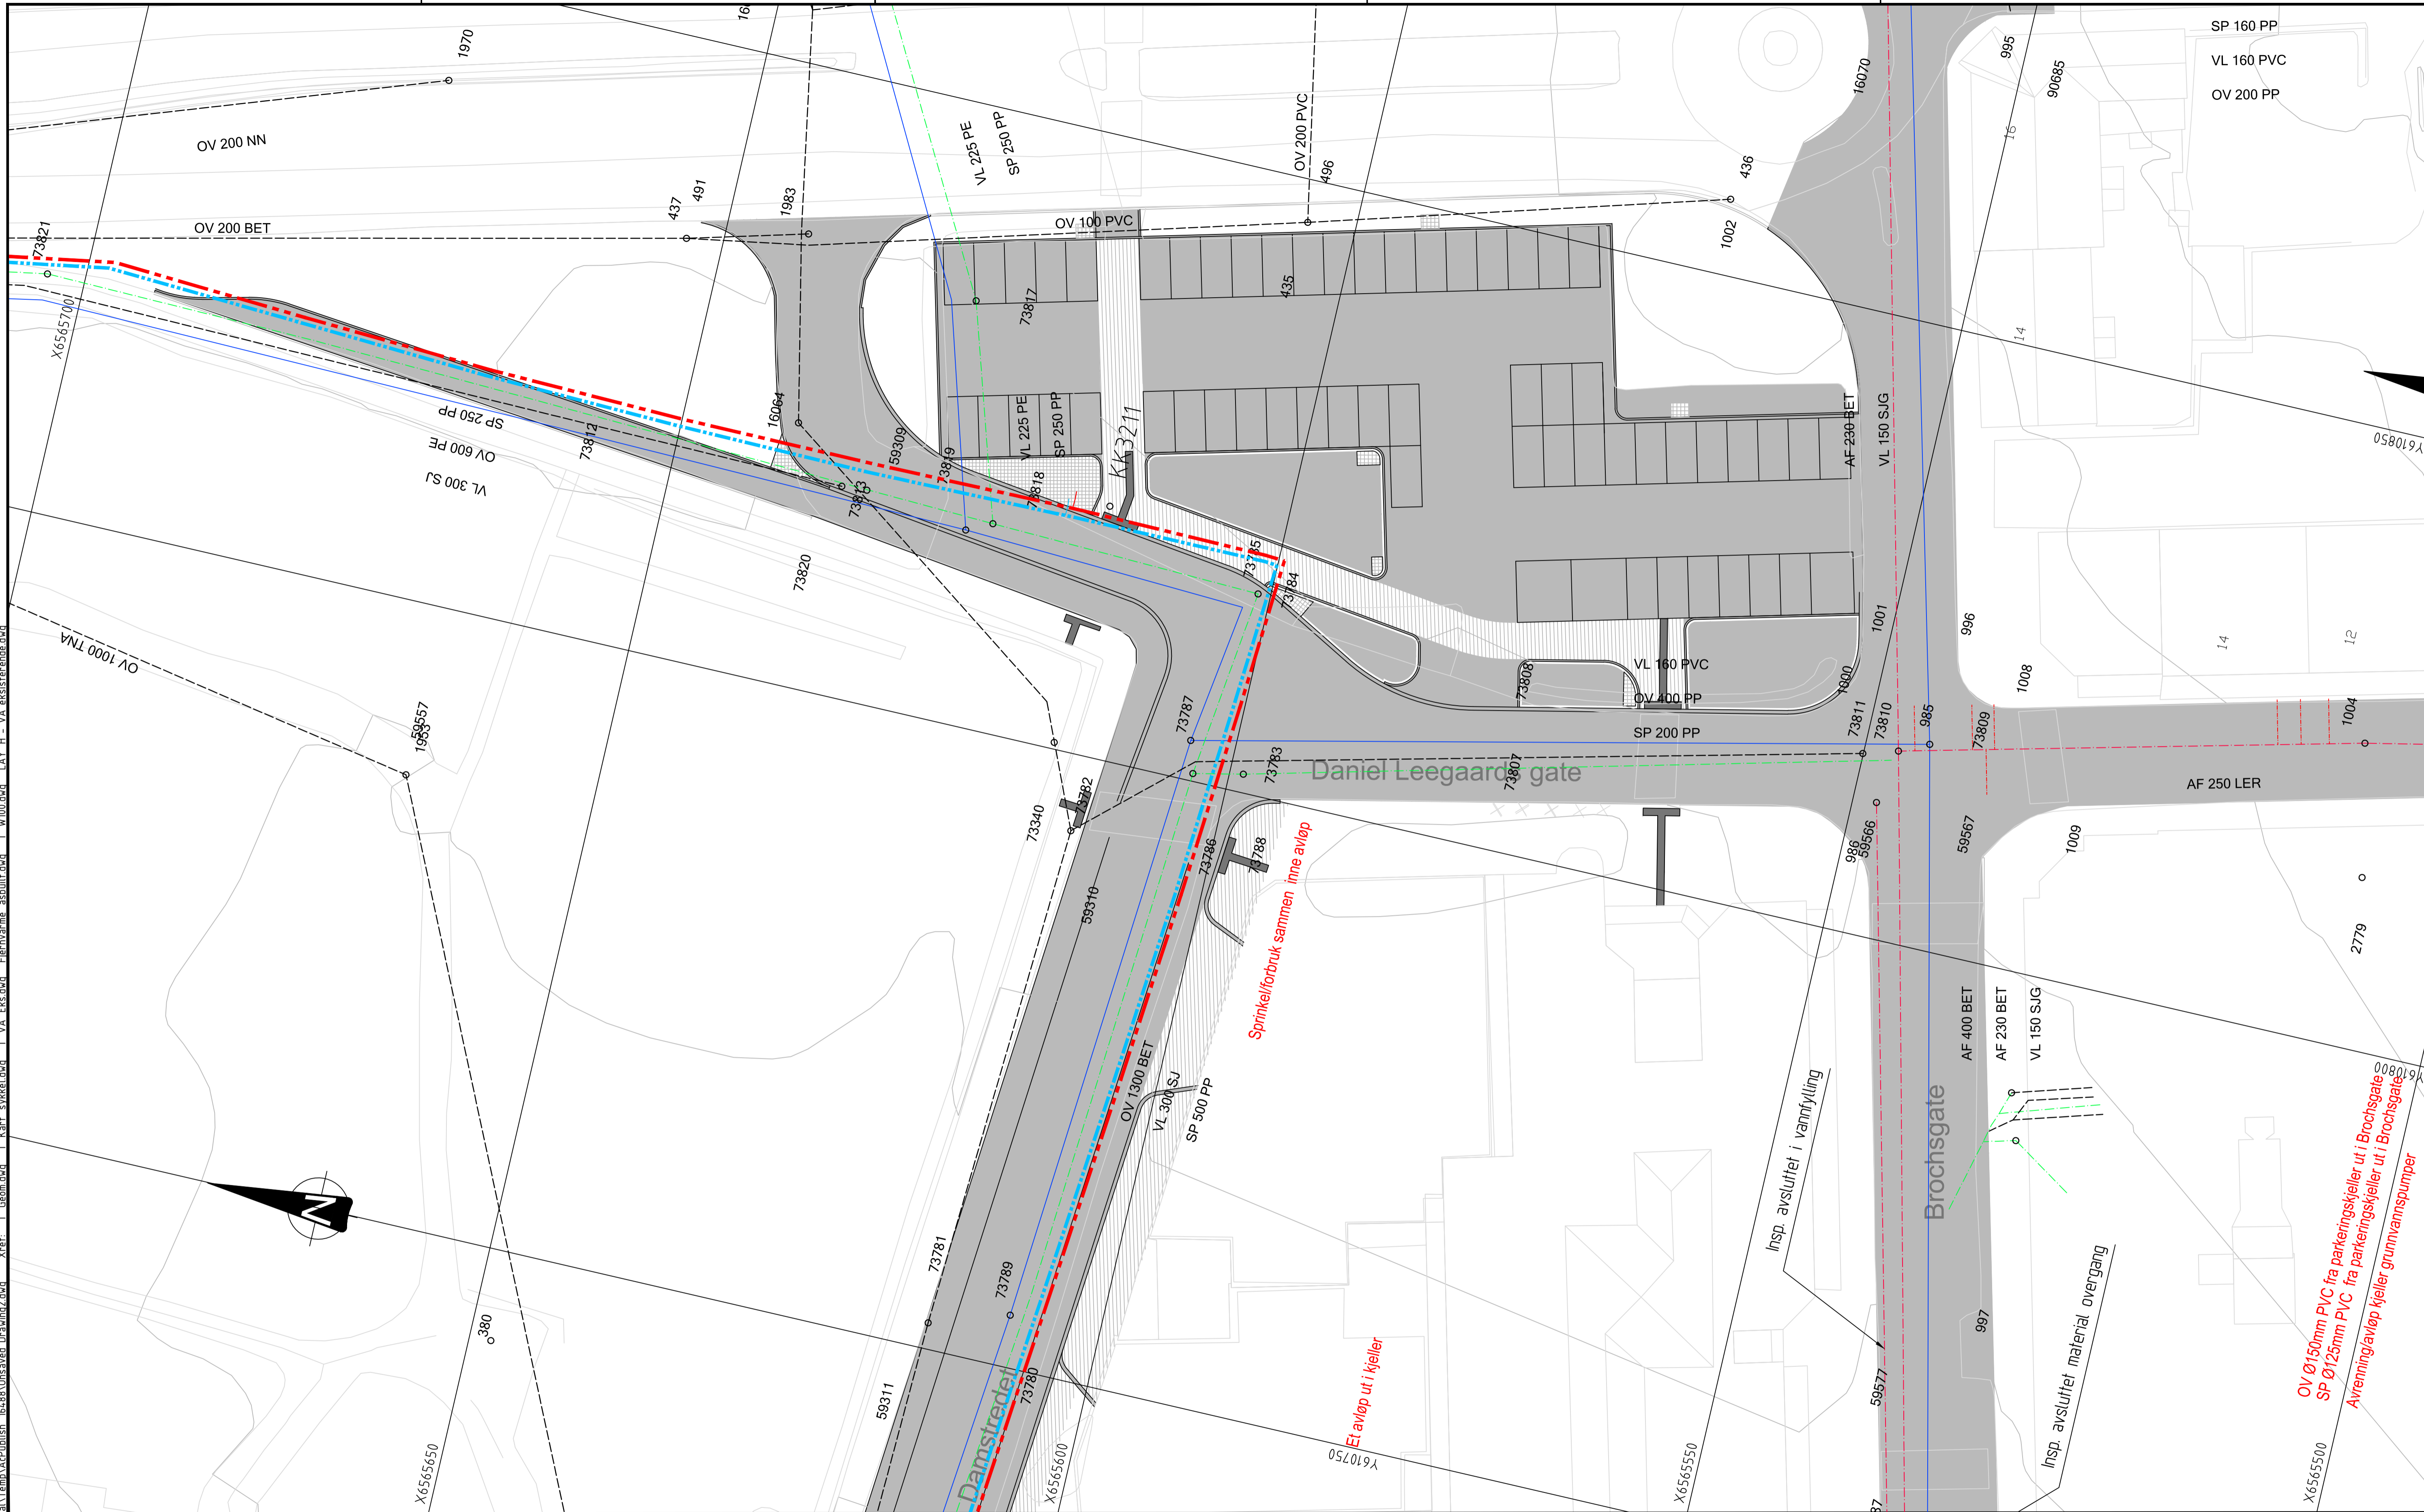

Filnavn: C:\Users\FHNN\AppData\Local\Temp\A\Publsh_1648\Unsaved_Drawing2.dwg_Xref: I Geom.dwg I Kart_sykel.dwg I VA_Els.dwg Fjernvarme_asbult.dwg I W100.dwg_LAY_H_VA_eksisterende.dwg
 Format: A1
 Plott: FHNN 03.02.2022 09:48:04

TEGNFORKLARING EKISTERENDE

- | | | | | | |
|-------------------|--|------------------|--|--------------|--------------------|
| Vannledning | | Overvannsledning | | Rød skrift - | Registrert av COWI |
| Kum | | Fellesledning | | | |
| Spillvannsledning | | Fjernvarme | | | |

Rev.	Dato	Revisjonen gjelder	Nr.	Saksb.	Sidem.k.	Oppdr.a.
		FREDRIKSTAD KOMMUNE		Tegnet av	Saksbehandler	
		VA-SANERING BROCHS GATE/ SYKKELANLEGG EVJEKAIA - ROLVSØYVEIEN		FHNN	FHNN	
		OVERSIKTSTEGNING EKST. VA OG FJERNVARME		Sidemannskont.	Oppdragsansvarlig	
				MPH	RBFA	
				Fag	Målestokk	
				RIVA	1:250 (A1) 1:500 (A3)	
				Dato	04.02.2022	
			Oppdragsnr.	Status		
			A202699	ANBUDESTEGNING		
			Tegning nr.	Rev.		
				H004		



OV Ø150mm PVC fra parkeringskjeller ut i Brochsgate
 SP Ø125mm PVC fra parkeringskjeller ut i Brochsgate
 Avrenningsløp kjeller grunnvannspumper

Sprinkellforbruk sammen inne avløp

Et avløp ut i kjeller

Insp. avsluttet i vannfylting


Insp. avsluttet material overgang

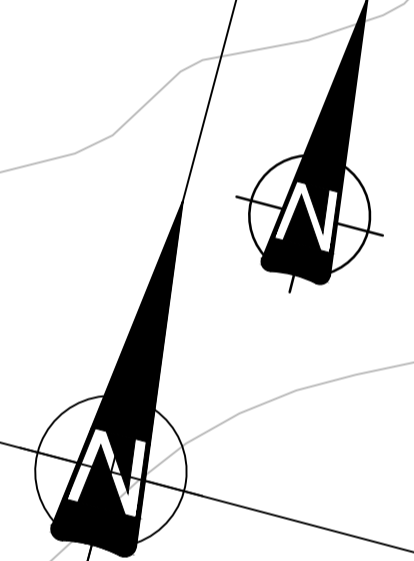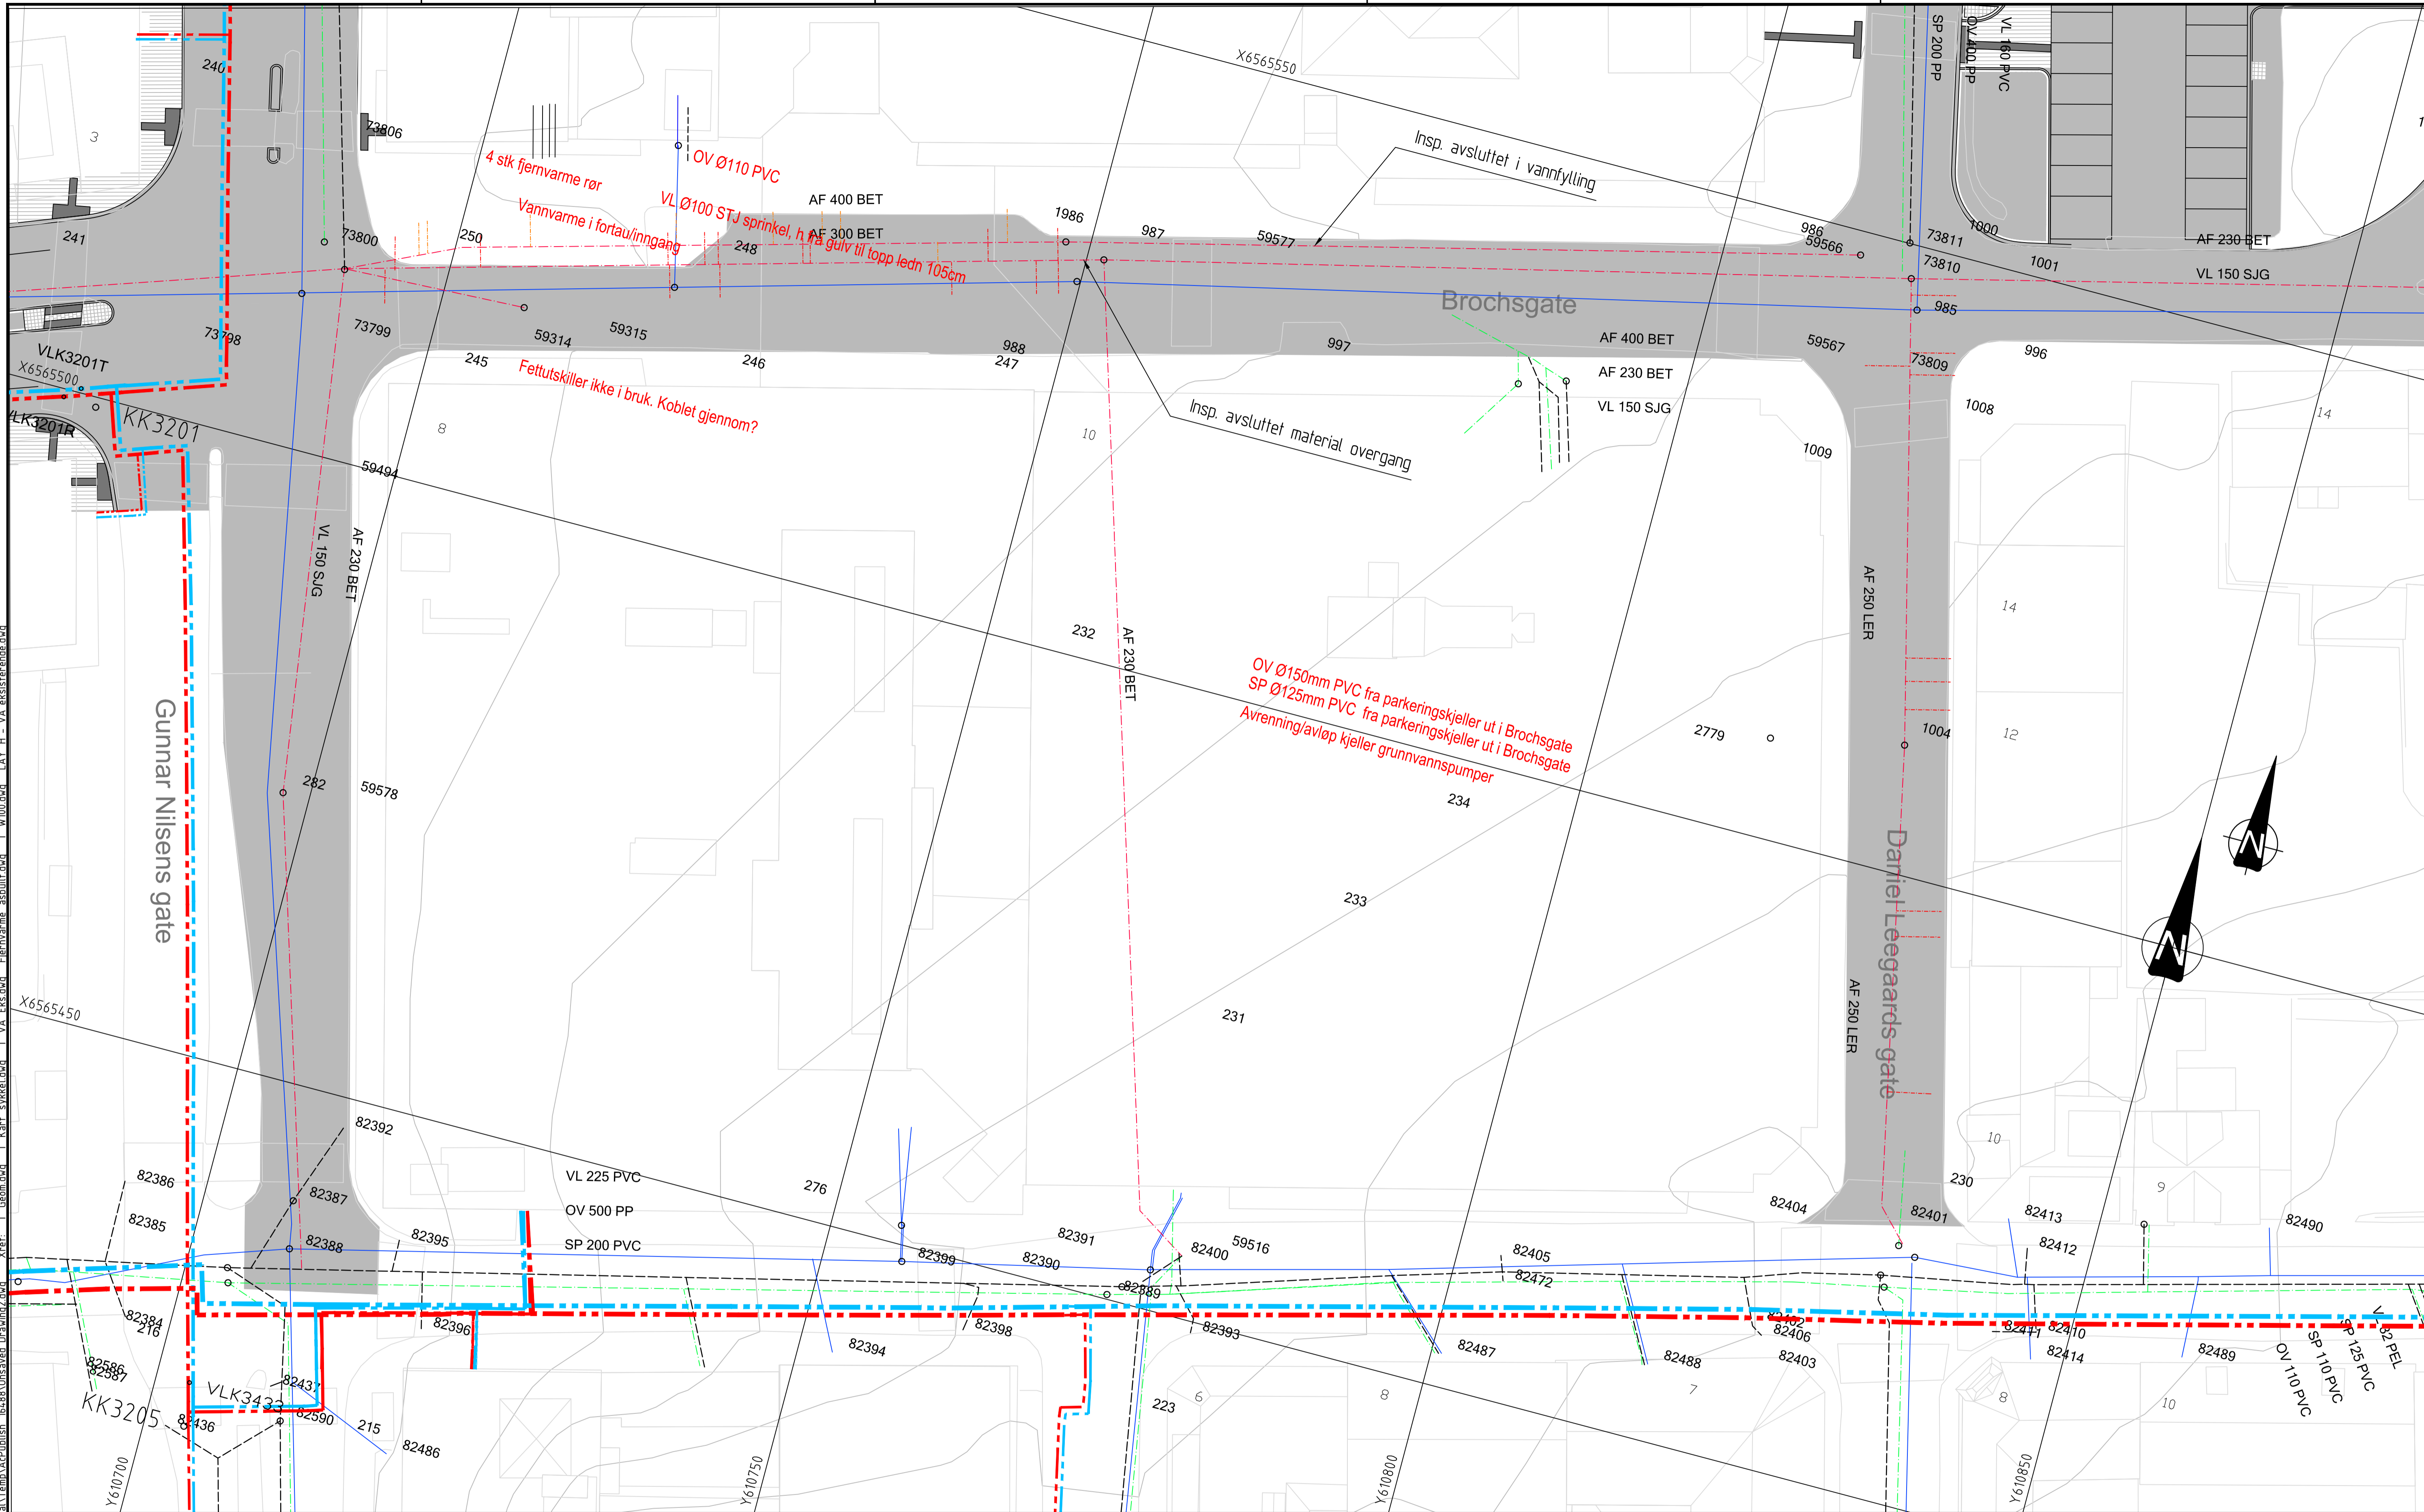

TEGNFORKLARING EKSISTERENDE

Vannledning		Overvannsledning		Rød skrift -	Registrert av COWI
Kum		Fellesledning			
Spillvannsledning		Fjernvarme			

Rev.	Dato	Revideringen gjelder	Nr.	Saksb.	Sidem.k.	Oppdr.a.
FREDRIKSTAD KOMMUNE			Tegnet av FHNN		Saksbehandler FHNN	
VA-SANERING BROCHS GATE/ SYKKELANLEGG EVJEKAI - ROLVSØYVEIEN			Sidemannskont. MPH		Oppdragsansvarlig RBFA	
OVERSIKTSTEGNING EKST. VA OG FJERNVARME			Fag RIVA		Målestokk 1:250 (A1) 1:500 (A3)	
COWI			Oppdragsnr. A202699		Status ANBUDESTEGNING	
			Tegning nr.		Rev. H005	

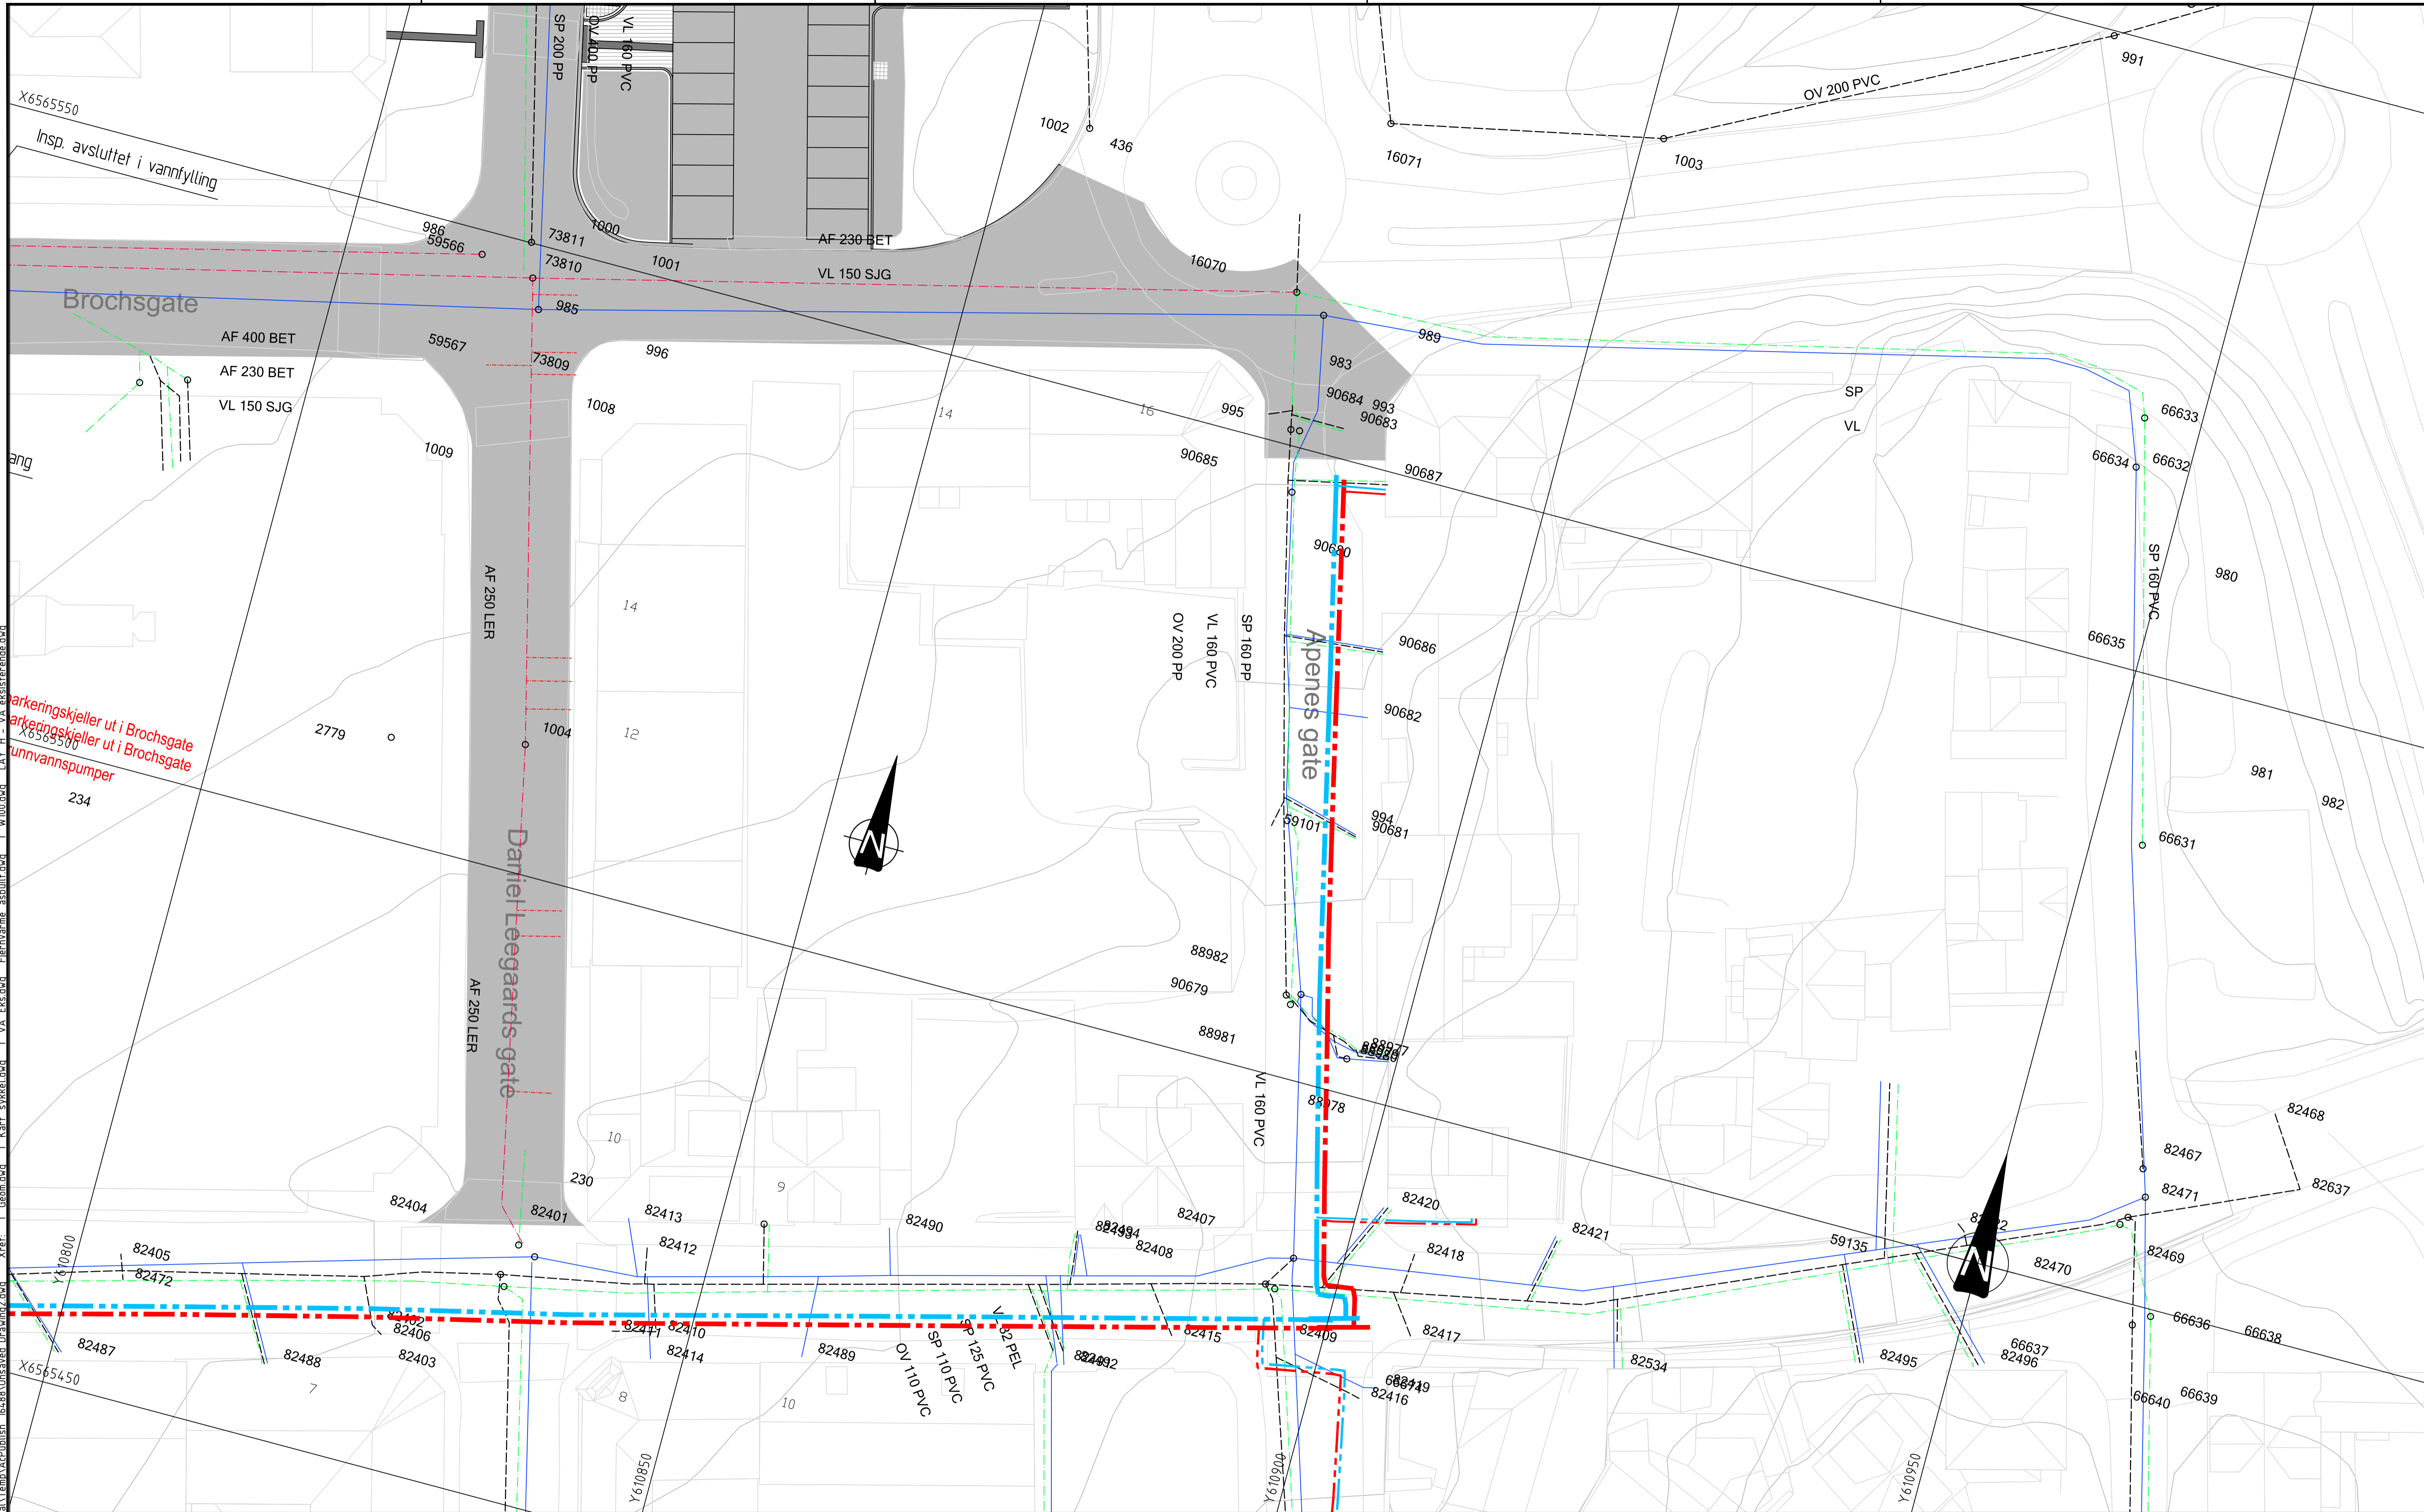

Filnavn: C:\Users\FHNN\AppData\Local\Temp\AcPublish_16488\Unsaved_Drawing2.dwg Xref: T_Geom.dwg T_Kart_sykke.dwg T_VA_Els.dwg T_VA_Fjernvarme_asbult.dwg T_W100.dwg LAY_H - VA_eksisterende.dwg
 Format: A1
 Plott: FHNN 03.02.2022 09:48:20

TEGNFORKLARING EKSISTERENDE

- | | | | | | |
|-------------------|--|------------------|--|--------------|--------------------|
| Vannledning | | Overvannsledning | | Rød skrift - | Registrert av COWI |
| Kum | | Fellesledning | | | |
| Spillvannsledning | | Fjernvarme | | | |

Rev.	Dato	Revisjonen gjelder	Nr.	Saksb.	Sidem.k.	Oppdr.a.
FREDRIKSTAD KOMMUNE			Tegnet av	FHNN	Saksbehandler	FHNN
VA-SANERING BROCHS GATE/ SYKKELANLEGG EVJEKAIA - ROLVSØYVEIEN			Sidemanskontr.	MPH	Oppdragsansvarlig	RBFA
OVERSIKTSTEGNING EKST. VA OG FJERNVARME			Fag	RIVA	Målestokk	1:250 (A1) 1:500 (A3)
			Dato	04.02.2022	Status	ANBUDESTEGNING
COWI			Oppdragsnr.	A202699	Tegning nr.	H006