

ÅS KOMMUNE



Identifikasjonsdata

KUMKORT

Reg.dat:	20.08.2013	Reg.av:	EG
Rev.dat:			
Punkt nr:		merknad:	
Sid nr (Kommune)	445		
Entreprenør:			

Geografiske data

Gatenavn		Hus nr	
Langbakken		9	
Beliggenhet	<input type="checkbox"/> bankett	<input checked="" type="checkbox"/> fortau	<input type="checkbox"/> gate/vei
	<input type="checkbox"/> plass	<input type="checkbox"/> gangvei	<input type="checkbox"/> terreng
	<input type="checkbox"/> annet		
X-Koordinat	6615763,56	kvalitet XY	<input type="checkbox"/> Geodetisk <input type="checkbox"/> GPS
Y-Koordinat	601135,11		
Høyde	98,08	kvalitet høyde	<input type="checkbox"/> Geodetisk <input type="checkbox"/> GPS <input type="checkbox"/> Nivellement
NN2000			

Kumdetaljer

BYGGEÅR: 1982

Kumtype	Tilstand	Kumform	<input checked="" type="checkbox"/> m/ stige	Byggemetode	Kumlukk
<input checked="" type="checkbox"/> Vannkum	<input type="checkbox"/> God	<input checked="" type="checkbox"/> Rund	Diameter (mm): 1200	<input checked="" type="checkbox"/> Betongringer	<input checked="" type="checkbox"/> Jern
<input checked="" type="checkbox"/> Spillvann	<input type="checkbox"/> Middels	<input type="checkbox"/> Firkantet	Bredde (mm):	<input type="checkbox"/> Plasstøpt	<input type="checkbox"/> Betong
<input checked="" type="checkbox"/> Overvann	<input type="checkbox"/> Dårlig		Lengde (mm):	<input type="checkbox"/> Murt / steinsatt	<input type="checkbox"/> m/ rist
<input type="checkbox"/> Felles avløp		Kjegle		<input type="checkbox"/> PVC	Glassfiber
<input type="checkbox"/> Sluk		<input type="checkbox"/> Rett		<input type="checkbox"/> Plast	
<input type="checkbox"/> Overløpskum		<input checked="" type="checkbox"/> Skjev		<input type="checkbox"/> Glassfiber	
<input type="checkbox"/> Pumpestasjon		<input type="checkbox"/> Topplate		<input type="checkbox"/> Annet :	
<input type="checkbox"/> Sillamavskiller					

Vannledningsdata

<input type="checkbox"/> Brannventil	<input type="checkbox"/> Stikkledning	<input type="checkbox"/> Flense-T
<input type="checkbox"/> Lufteventil	<input type="checkbox"/> Ventil-T	<input type="checkbox"/> Flense-X
<input type="checkbox"/> Reduksjonsventil	<input type="checkbox"/> Ventilkryss	<input type="checkbox"/> Beskyttelseshette brannventil
<input type="checkbox"/> Spyleventil	<input type="checkbox"/> Vannmåler	<input type="checkbox"/> Nøkkeltopp høyre
<input type="checkbox"/> Sluseventil	Antall ventiler:	<input type="checkbox"/> Nøkkeltopp venstre

Ledningsdata

Rør nr	Lednings-type	Dimensjon (mm)	Materiale	Legge-år	Fall ‰	Kum til/fra	Nedsmål (m)	Kotehøyde ledning
A	VL	100	SJK	1982		Til/Fra 21130	1,33	96,75
B	OV	110	PVC	1982		FRA SF	1,41	96,67
C	OV	160	PVC	1982		TIL 21130	1,68	96,40
D	SP	160	PVC	1982		TIL 21130	1,66	96,42

TEKSTFORKLARING: VL = Vannledning OV = Overvann SP = Spillvann
 (ledningstype) AF = Fellesavløpsledning DR = Drensledning PS = Pumpeledning (SP)

Diverse:

KARTSKISSE, Målestokk 1:

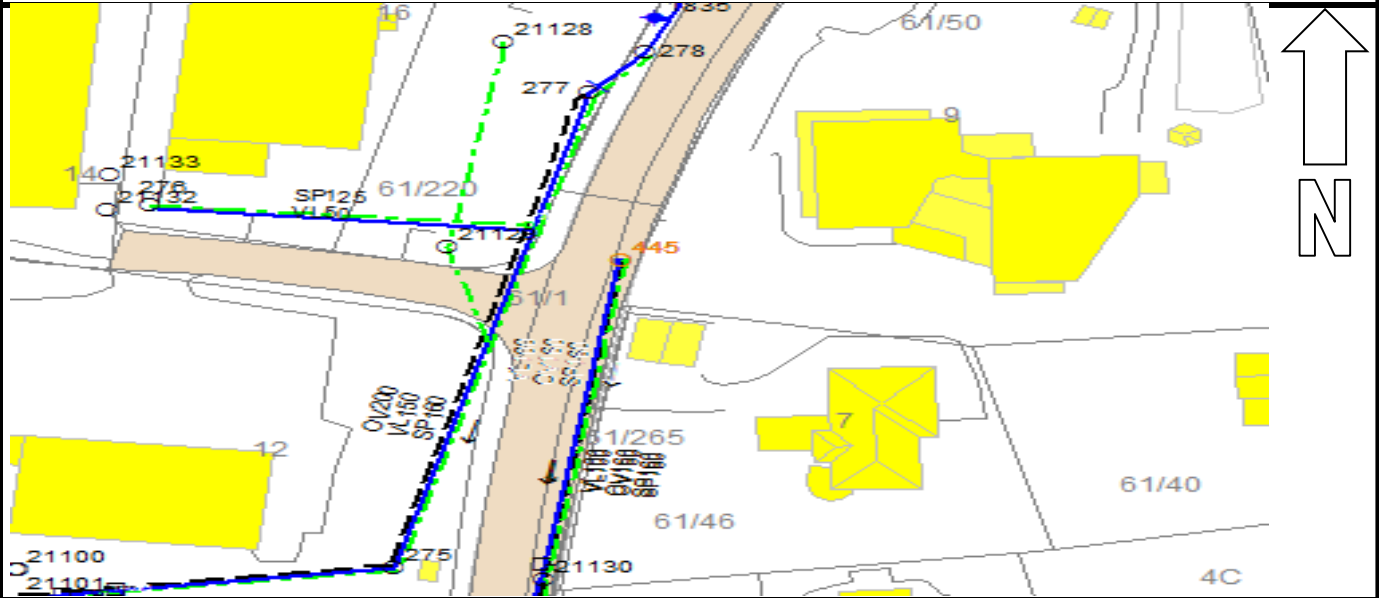


FOTO KUM



KUMSKISSE, Målestokk 1:

