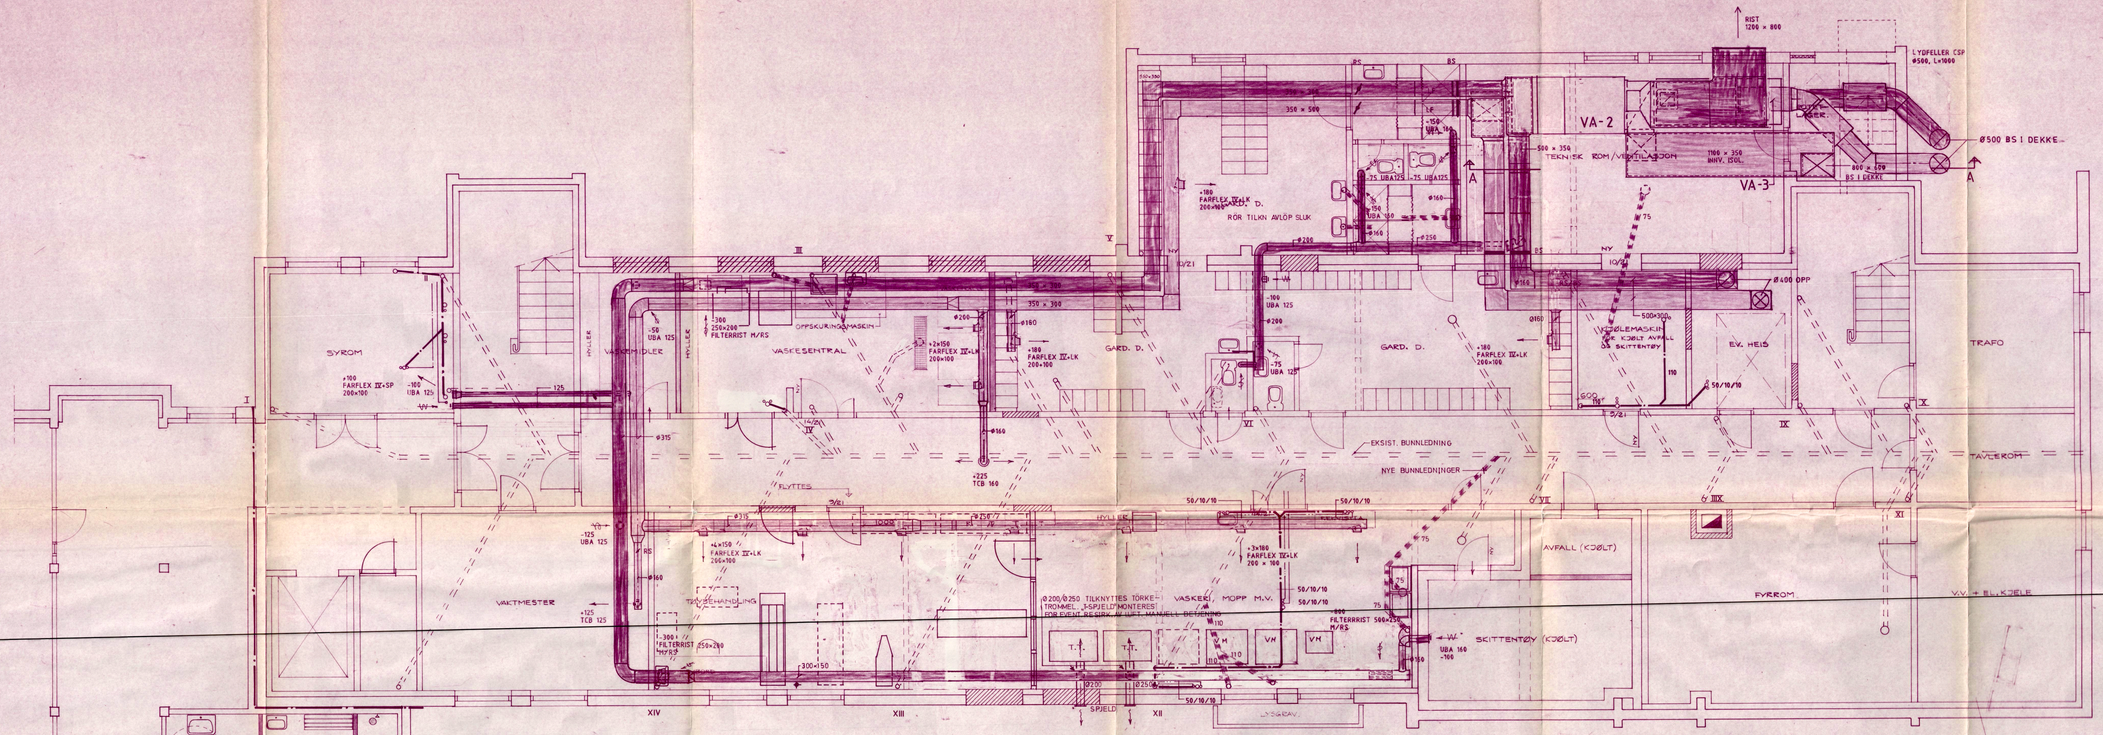

TEGNEFORKLARING:

- ÅPNINGER SOM TETTES
- EKSIST. VEGGER SOM RIVES
- NYE VEGGER

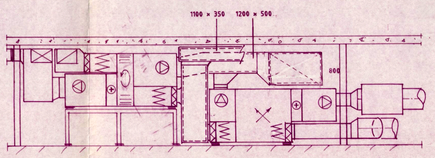

SNITT A-A TEKNISK ROM

A	BUNNLEDNINGER, KORR VENT.	03.05.89	
Index	Revisjonen gjelder	Dato:	Sign:
ANBUDSTEGNING VVS:		17.09.87	
ANBUDSTEGNING BYGG:			

ALLE MÅL KONTROLLERES PÅ STEDET!

SUNDHEIM ALDERS- OG SJUKEHEIM
MELLOMBYGG KJELLER
VVS-ANLEGG

Målestokk: 1:50
Tegn: 17.09.87
Kontr.: Mrk.:

VETEK A/S
RÅDGIVENDE INGENIØRER VVS- OG ENERGITEKNIKK
HAMAR (065) 28 700 LILLEHAMMER (062) 56 888 FAGERNES (061) 30 888

Tegn. nr.: L85.03.111
Erstatning for:

Sundheim alders- og sjukeheim
TILBYGG - OMBYGGING.
MELLOMBYGG - KJELLERPLAN
MÅL 1:50 23.06.87
ARKITEKTENE BØRRESEN & GUNNESTAD, HAMAR

496-10