




**Symboler:**

 Til rømningsvei

**Dører:**

 EI<sub>2</sub> 60-Sa [B60]

 EI<sub>2</sub> 60-CSa [B60S]

**Konstruksjoner**

 EI 60 [B60]

**Skravurer:**

 Rømningsvei

**Informasjon**

Risikoklasse: 2

Brannklasse: 2

**Annet**

Tegningene er å anse som vedlegg til brannteknisk notat, og skal leses sammen med denne.

0	FØRSTE VERSJON	08.02.2022	GHAN	SDT
Revisjon	Revisjonstekst	Dato	Tegnet	Kontrollert

Prosjektfase  
Forprosjekt



REGION MIDT & NORD - BODØ  
Ramboll, Olav V gt. 100, Postboks 1363, N-8004 Bodø  
T +47 75 55 13 00


Nordland Fylkeskommune Bodin VGS - Ombygging garderober	Oppdragsnummer 1350050107	
	Tegnet av SDT	Dato
	Kontroll AAS	Dato

Branntegning - Bygg HJ - Underetasje basseng	Godkjent AAS	Dato
	Utsendt dato 08.02.2022	
	Målestokk 1:100	

Kompleks	Tegningsnummer 00-F-200-20-100	Revisjon 0	Status
----------	-----------------------------------	---------------	--------





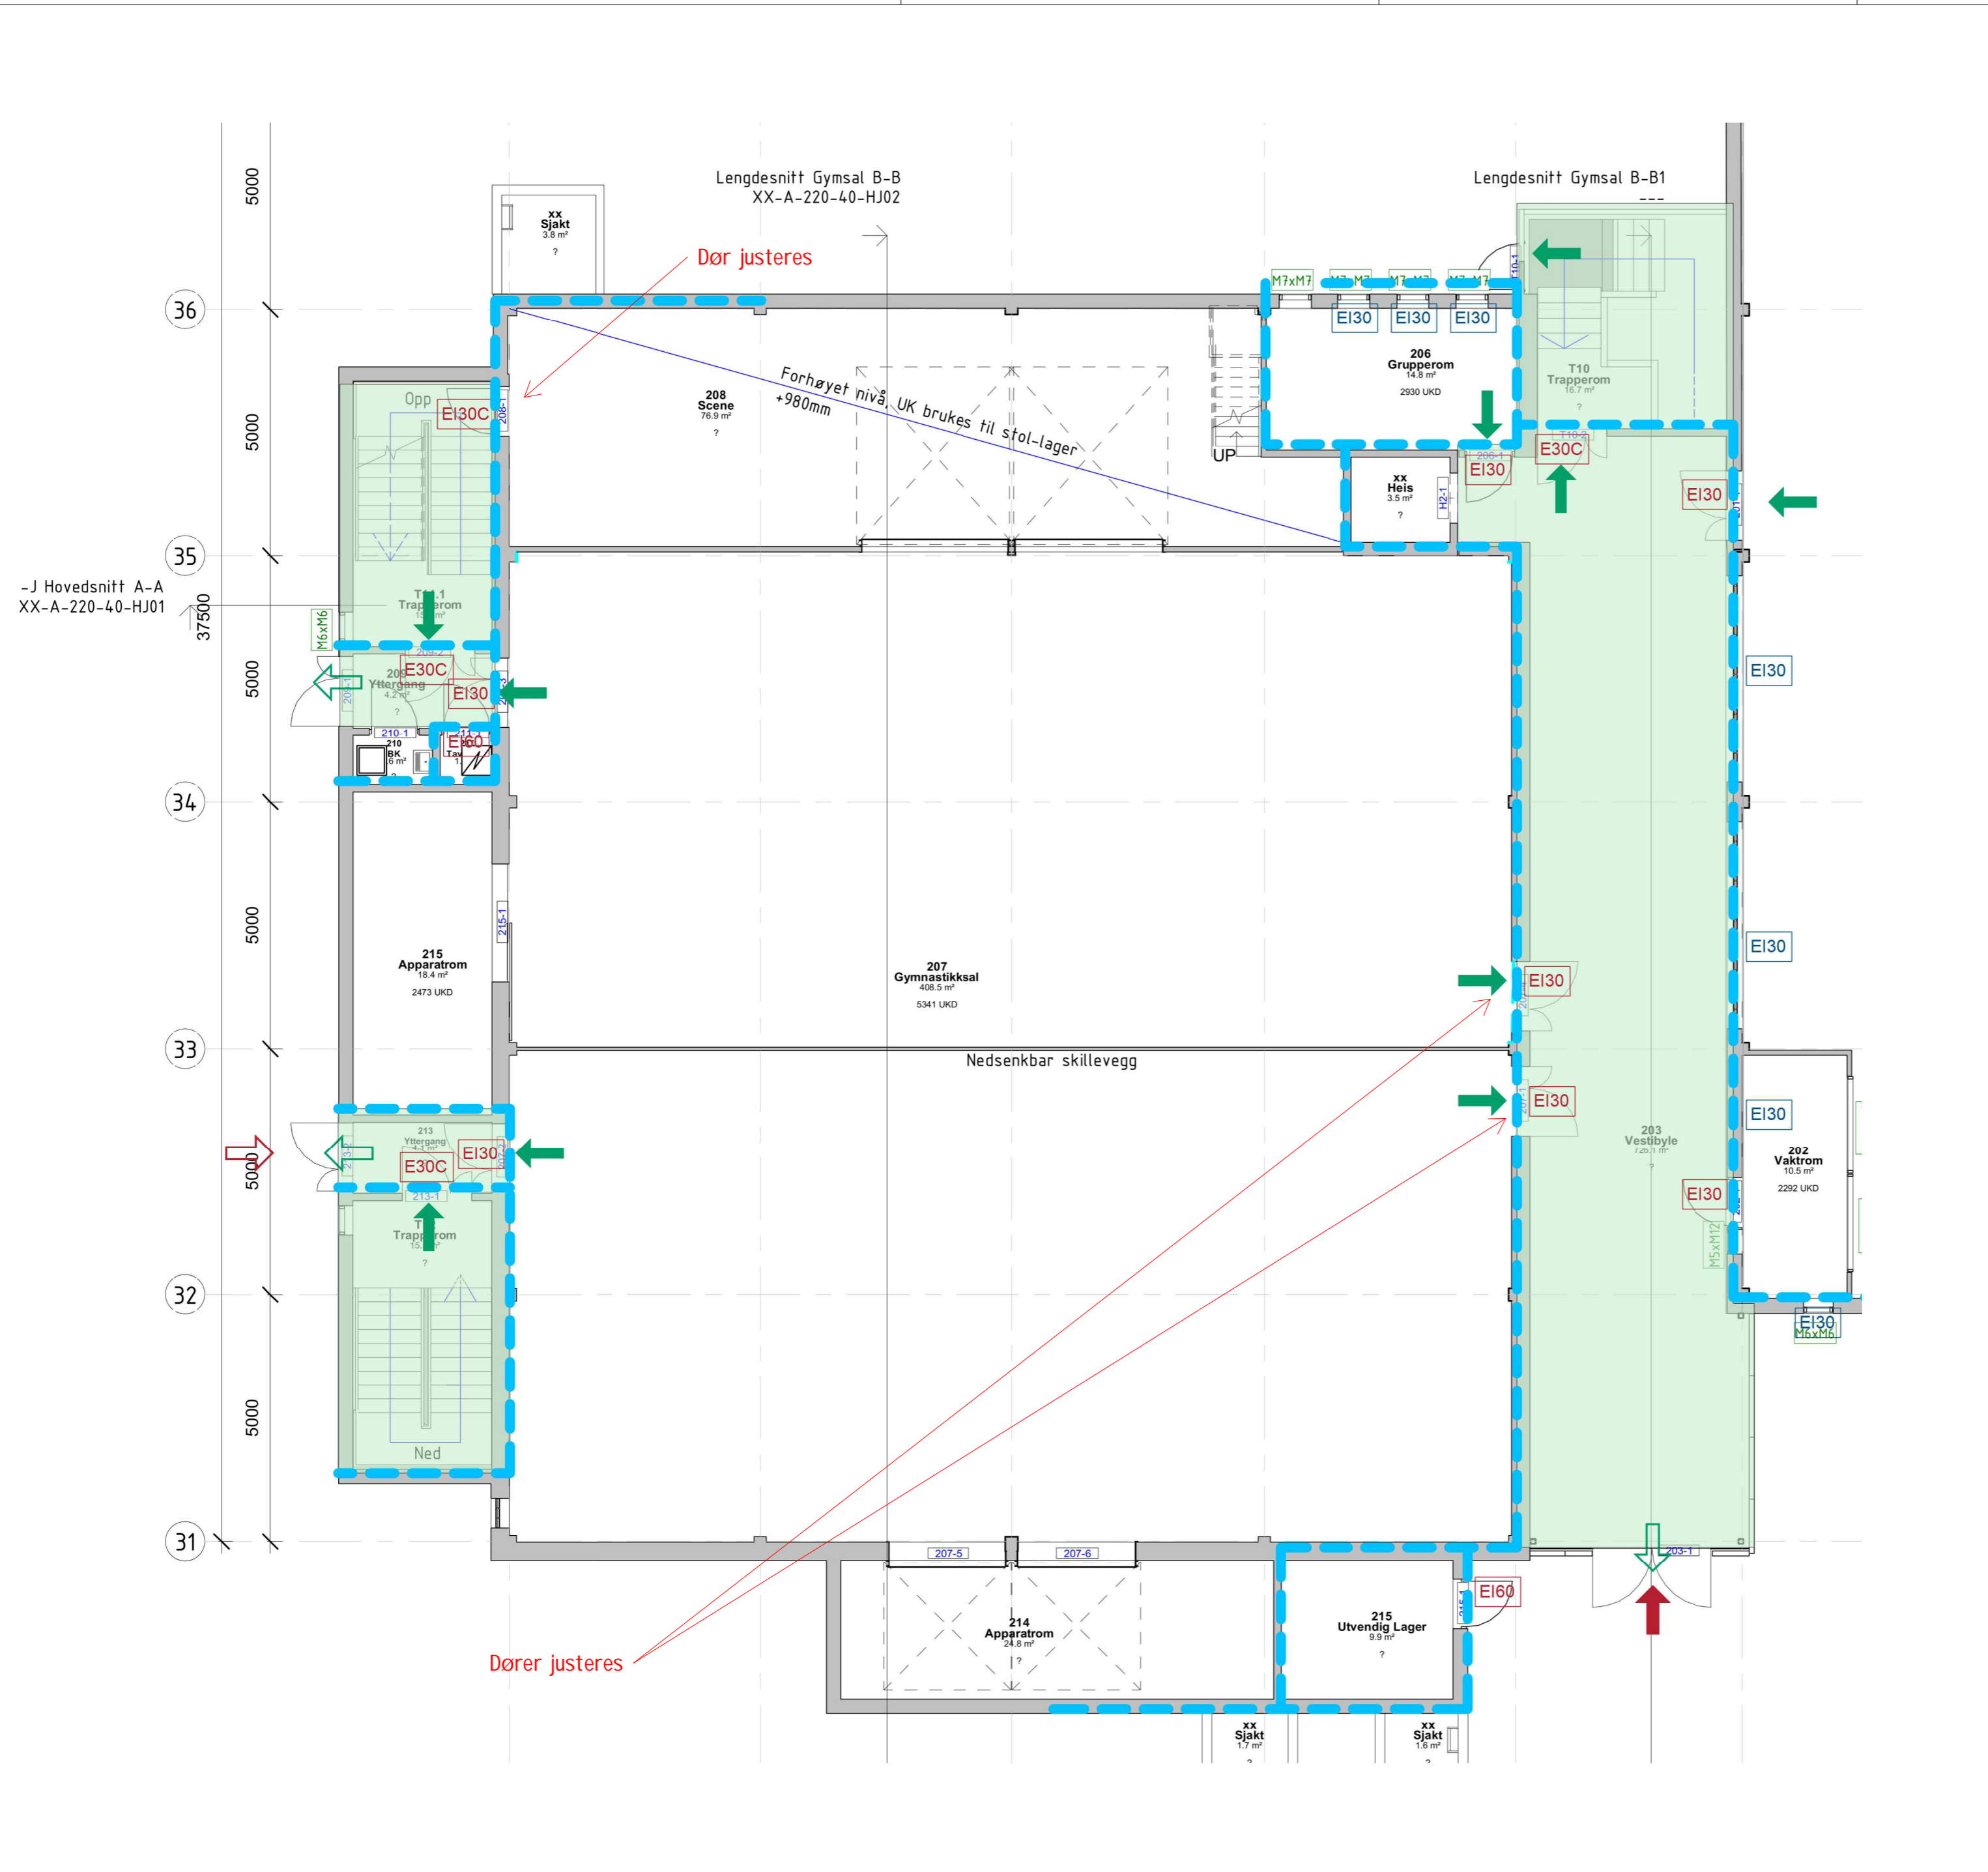

**Symboler:**

- Til rømningsvei
- Utgang til det fri
- Angrepsvei
- Hovedangrepsvei

**Dører:**

- E 30-CSa [F30S]
- E 90-Sa [F90]
- EI 30-Sa [B30]
- EI 60-Sa [B60]

**Vinduer:**

- EI 30

**Konstruksjoner**

- EI 60 [B60]

**Skravurer:**

- Rømningsvei

**Informasjon**

Risikoklasse: 5

Brannklasse: 2

Hovedbæresystem: R 60 [B 60]

**Annet**

Tegningene er å anse som vedlegg til brannteknisk notat, og skal leses sammen med denne.

0	FØRSTE VERSJON	08.02.2022	GHAN	SDT
Revisjon	Revisjonstekst	Dato	Tegnet	Kontrollert

Prosjektfrase  
Forprosjekt




REGION MIDT & NORD - BODØ  
Rambøll, Olav V gt. 100, Postboks 1363, N-8004 Bodø  
T +47 75 55 13 00

Nordland Fylkeskommune	Oppdragsnummer 1350050107	
	Tegnet av GHAN	Dato
Bodin VGS - Ombygging garderober	Kontrollert SDT	Dato
	Godkjent AAS	Dato

Branntegning - Bygg HJ - 1. etasje	Utstedt dato 08.02.2022	
	Målestokk 1:100	

Kompleks	Tegningsnummer 01-F-200-20-102	Revisjon 0	Status
----------	-----------------------------------	---------------	--------

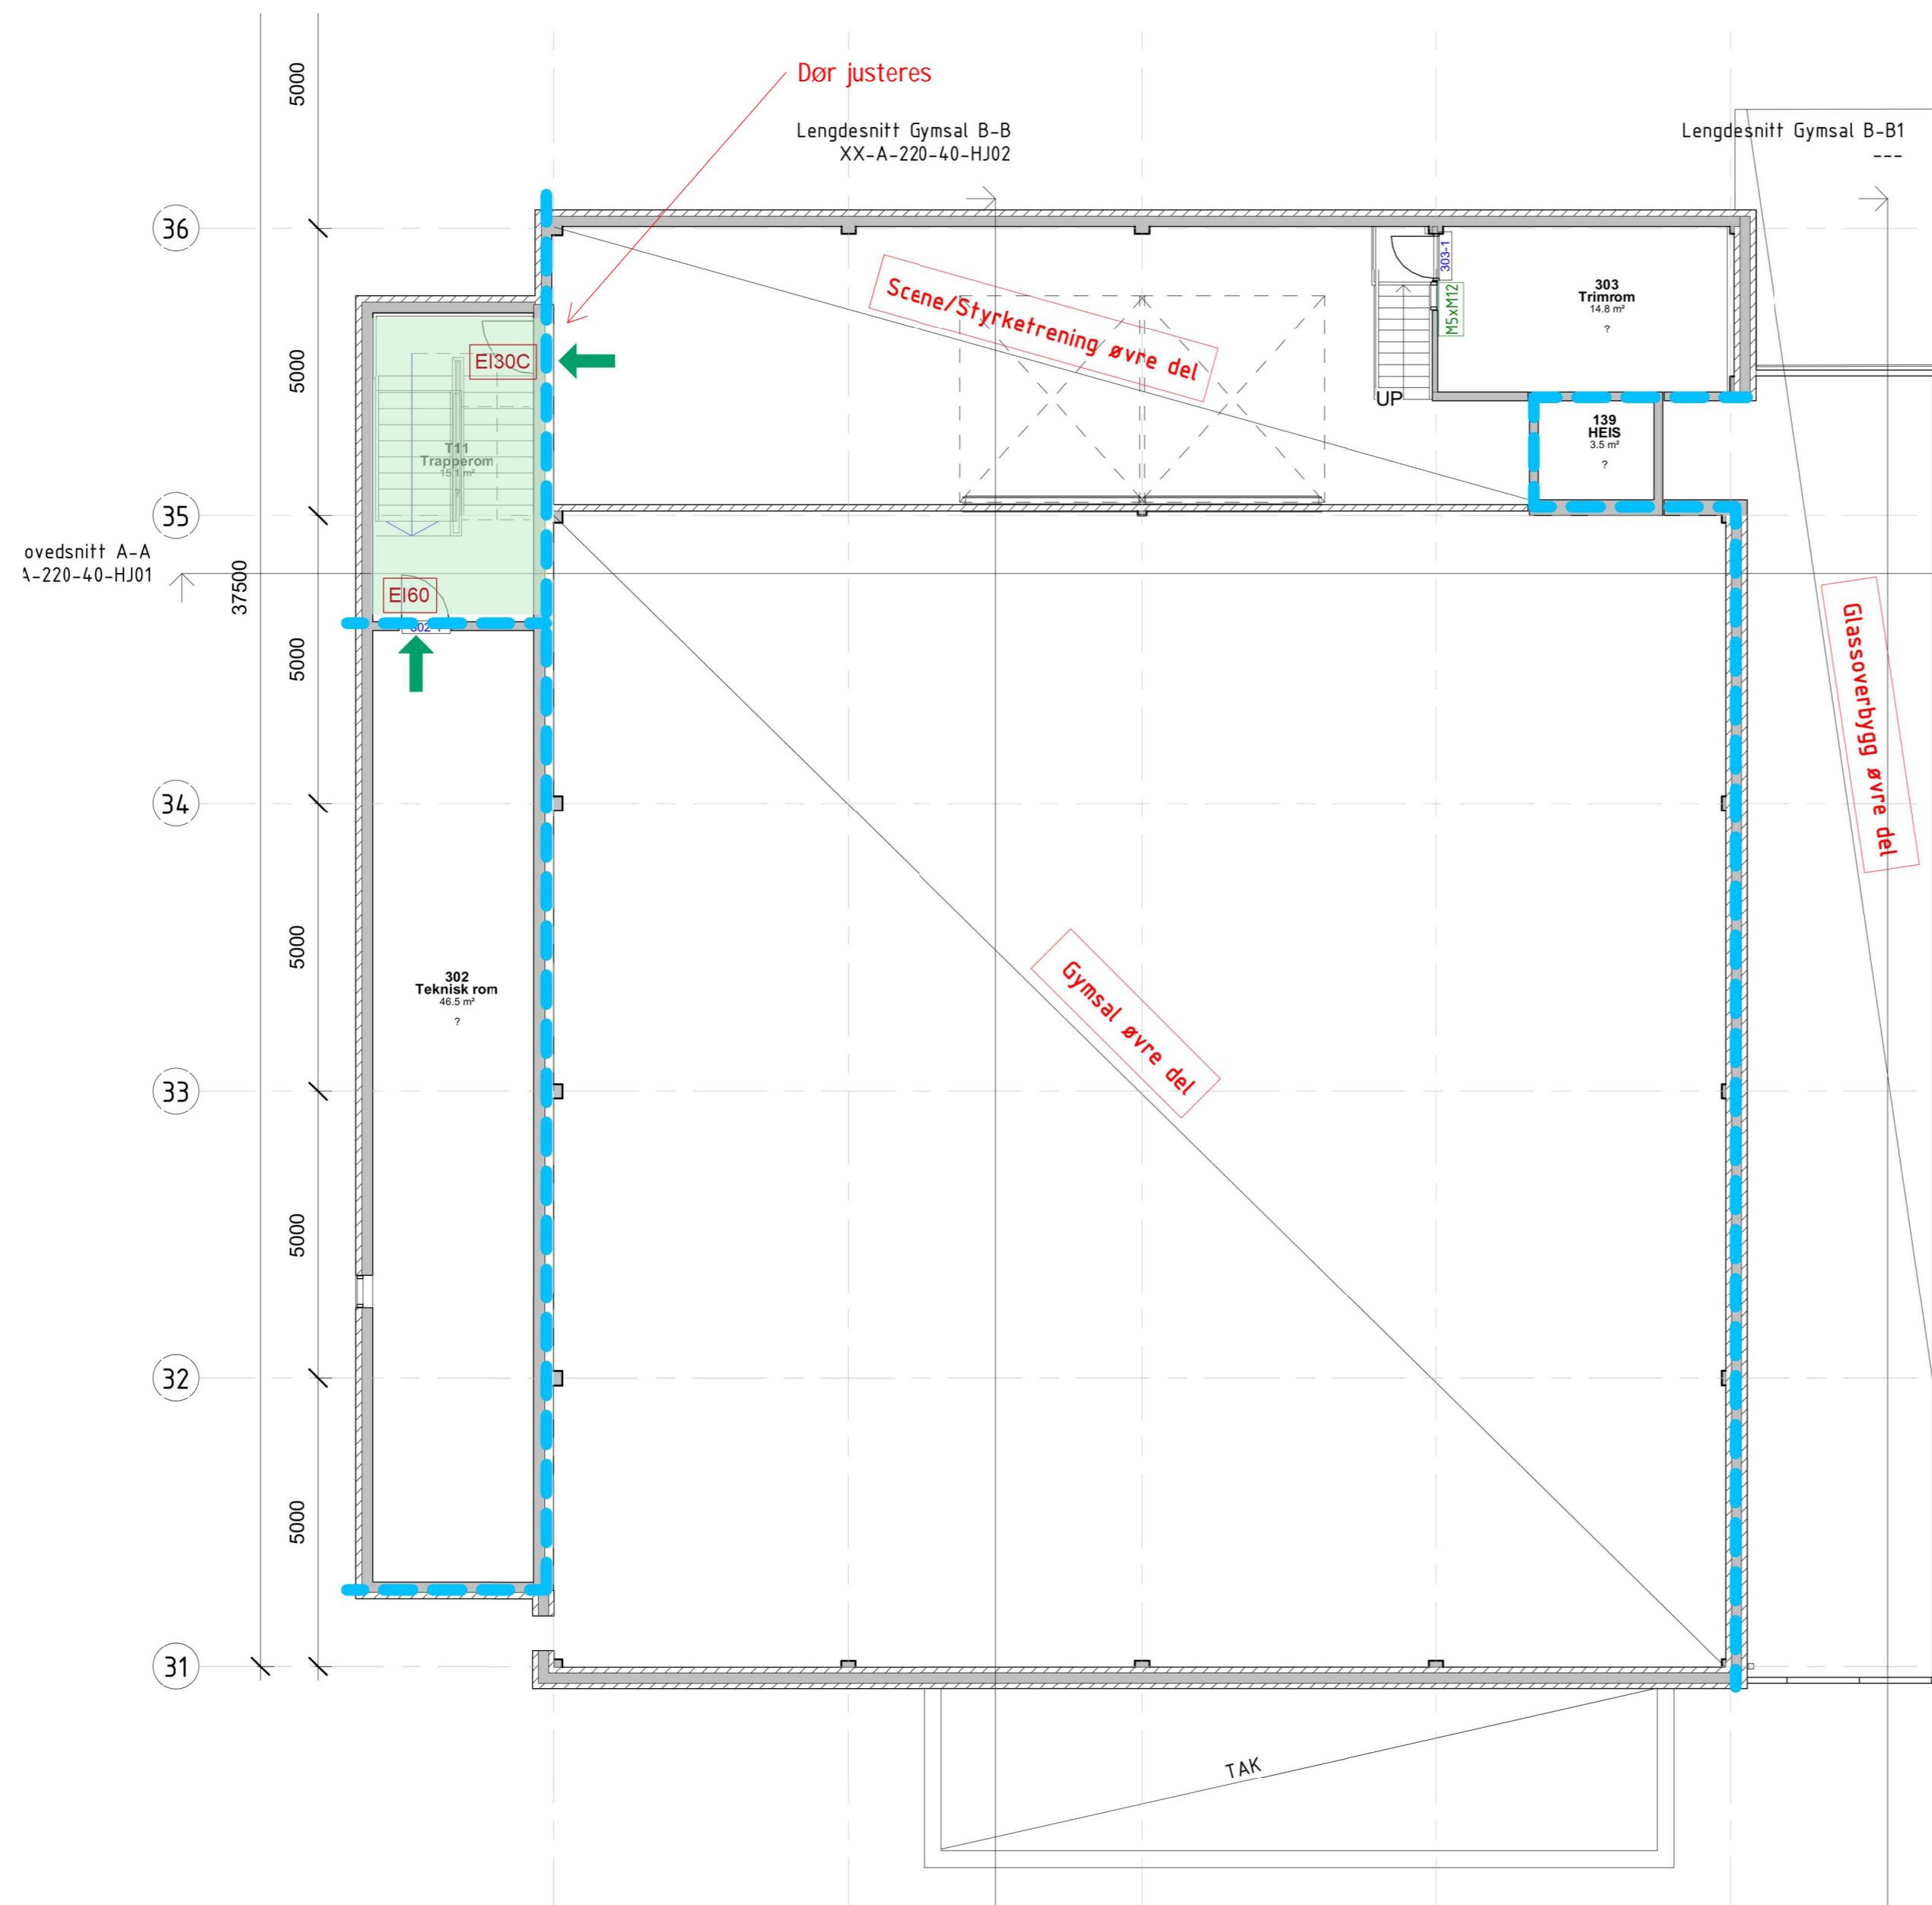

**Symboler:**

➔ Til rømningsvei

**Dører:**

EI30C EI<sub>2</sub> 30-CSa [B30S]

EI60 EI<sub>2</sub> 60-Sa [B60]

**Konstruksjoner**

— EI 60 [B60]

**Informasjon**

Risikoklasse: 5

Brannklasse: 2

Hovedbæresystem: R 60 [B 60]

**Annet**

Tegningene er å anse som vedlegg til brannteknisk notat, og skal leses sammen med denne.

0	FØRSTE VERSJON	08.02.2022	GHAN	SDT
Revisjon	Revisjonstekst	Dato	Tegnet	Kontrollert

Prosjektfase

Forprosjekt



REGION MIDT & NORD - BODØ  
Rambøll, Olav V gt. 100, Postboks 1363, N-8004 Bodø  
T +47 75 55 13 00

Nordland Fylkeskommune  
Bodin VGS - Ombygging garderobes

Oppdragsnummer  
1350050107

Tegnet av  
GHAN

Dato

Kontroll  
SDT

Dato

Godkjent  
AAS

Dato

Branntegning - Bygg HJ - 2. etasje

Utsendt dato  
08.02.2022

Målestokk  
1:100

Kompleks

Tegningsnummer

02-F-200-20-103

Revisjon

0

Status