


Til: Svein Even Dale
Fra: Svein Romstad
Dato 2017-08-29

Gymnasbygget - miljøkartlegging. Bølgeeternitt på taket.

Etter oppstart av rivearbeidene i Gymnasbygget, er det oppdaget asbestholdig bølgeeternitt under Decra-platene på yttertaket. Bølgeeternittplatene har vært skjult i tak-konstruksjonen og det går heller ikke frem av originale tegninger fra 1964 at taket har vært tekket med bølgeeternitt. Miljøsaneringsbeskrivelsen har tatt høyde for at det finnes helse- og miljøfarlige materialer skjult i konstruksjonene.

Eternittplatene representerer ingen helsemessig risiko slik de nå ligger, forutsatt at det ikke skal utføres noen arbeider på taket som berører platene. Registreringen bør imidlertid anmerkes i FDV-dokumentasjonen ved overlevering av kontraktsarbeidet slik at byggherre har kunnskap om dette for ettertiden. Ved evt. fremtidig arbeid i takkonstruksjonen som innebærer riving av eller hulltaking i platene må dette utføres etter gjeldende regler for utendørs asbestsanering.

Se bilder og omfang:

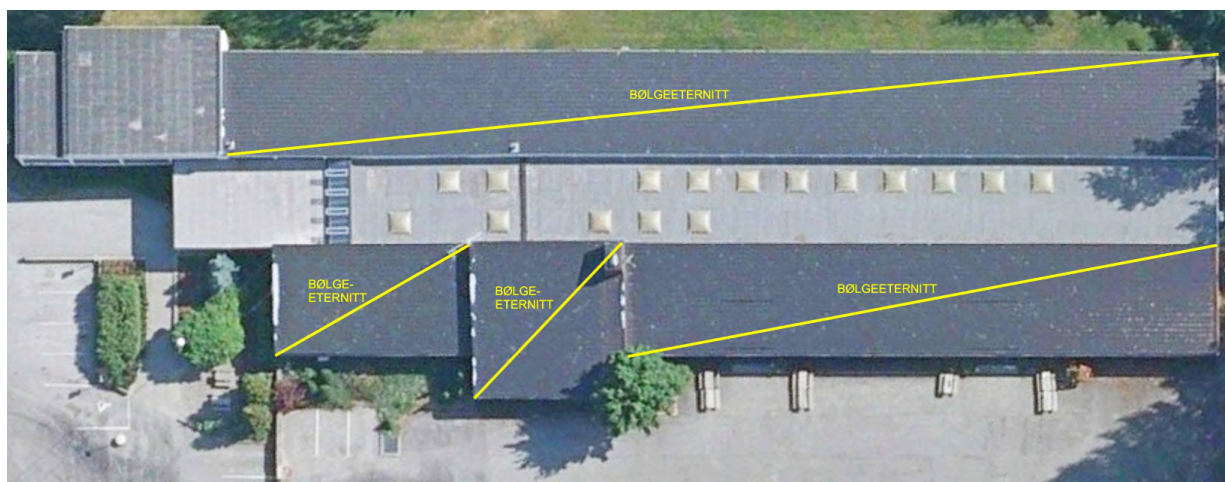

2017-08-29



Svein Romstad

1	2017-08-29	Notat-4	SR	AMO	SR
Versjon	Dato	Beskrivelse	Utarbeidet	Fagkontrollert	Godkjent

Dette dokumentet er utarbeidet av Norconsult AS som del av det oppdraget som dokumentet omhandler. Opphavsretten tilhører Norconsult. Dokumentet må bare benyttes til det formål som oppdragsavtalen beskriver, og må ikke kopieres eller gjøres tilgjengelig på annen måte eller i større utstrekning enn formålet tilsier.