




trimpark Stranda utendørs





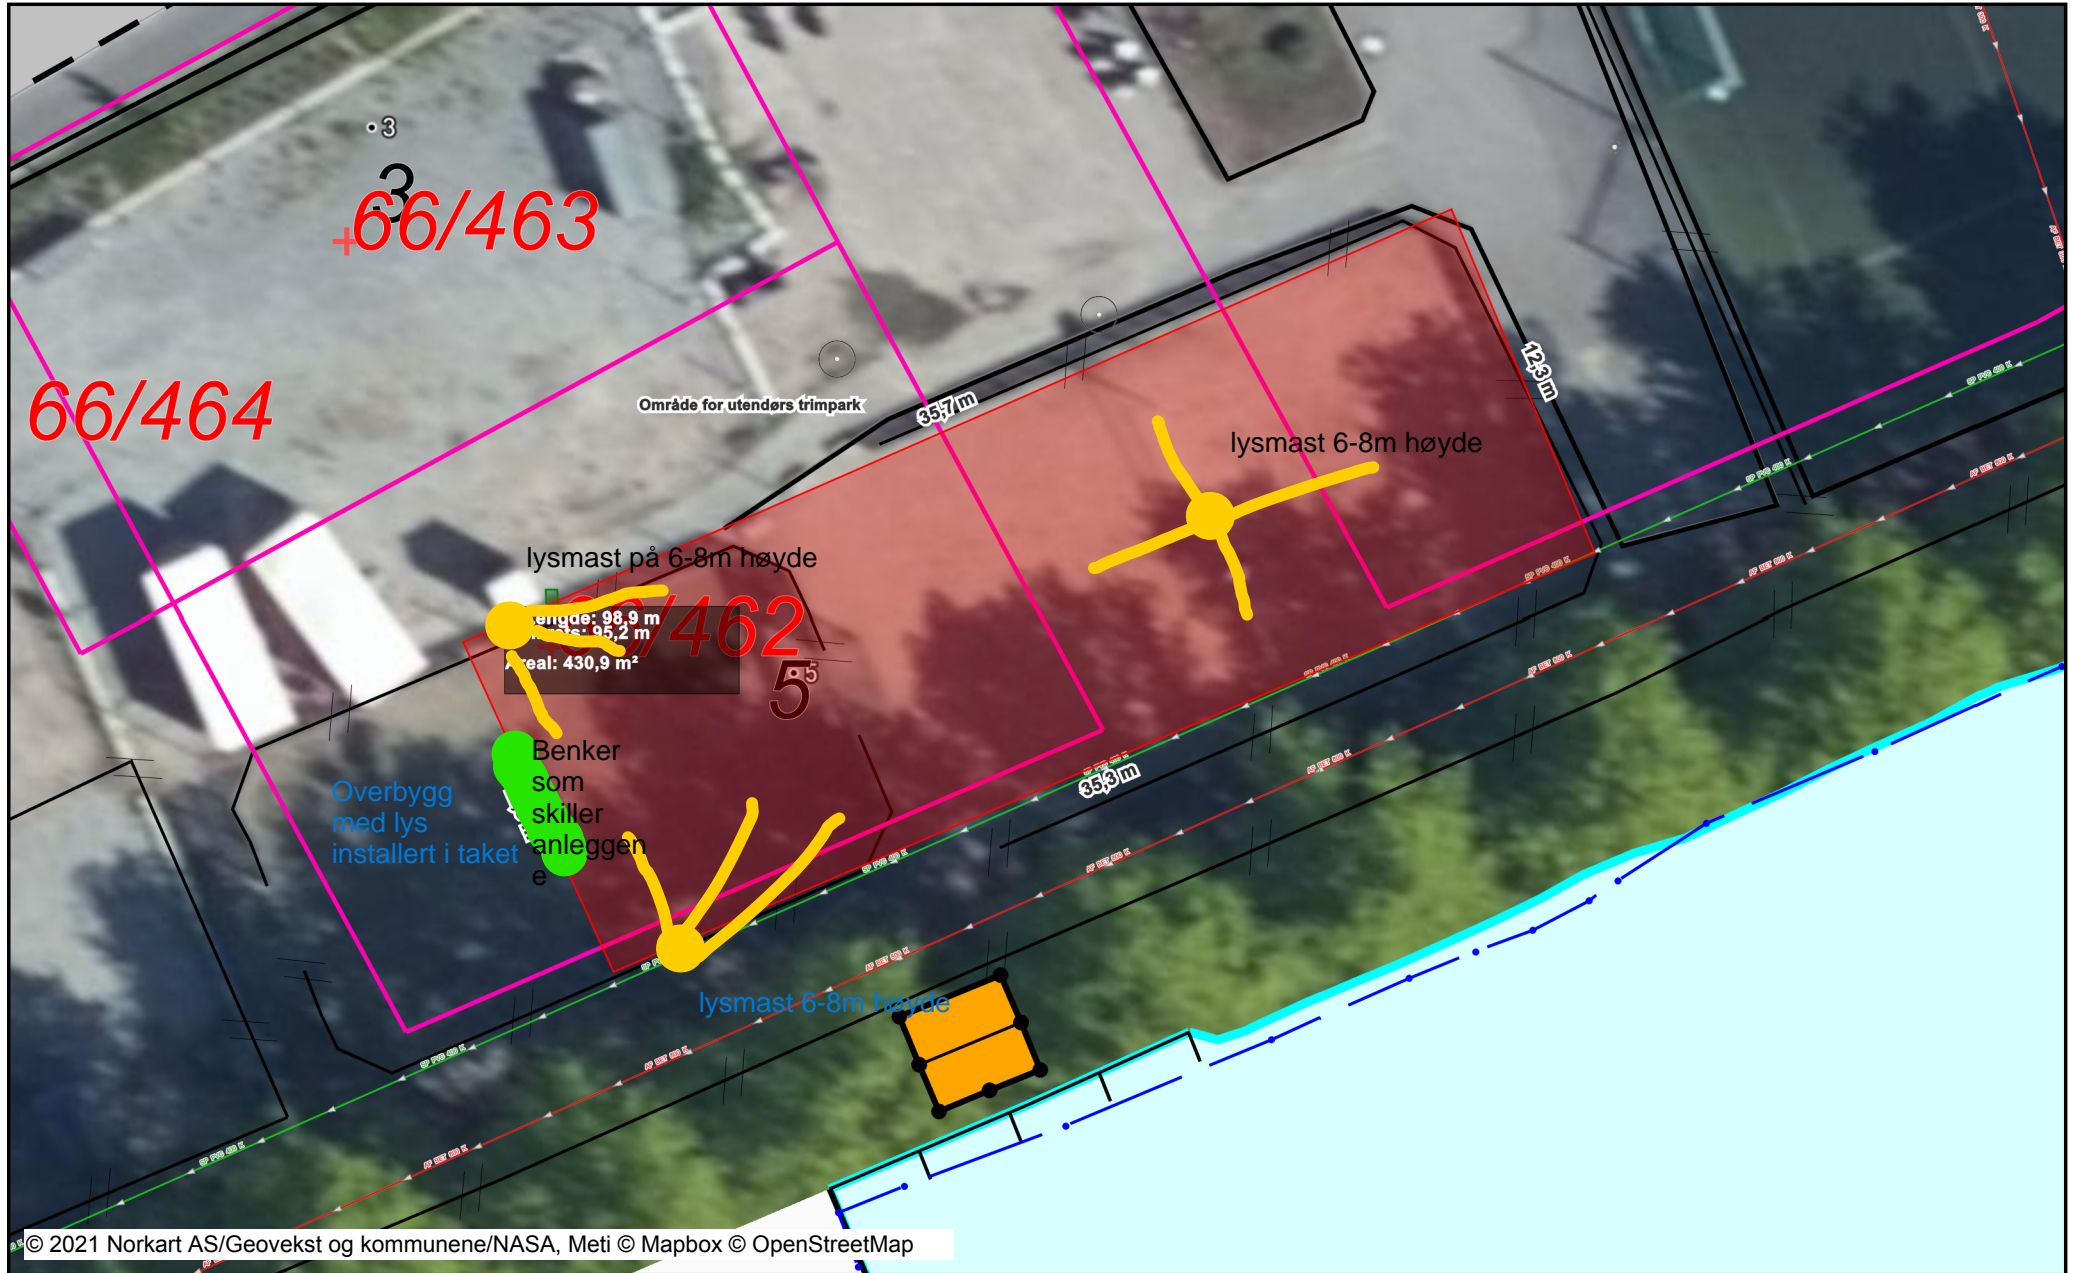

Dato: 25.11.2021

Målestokk: 1:250

Koordinatsystem: UTM 32N



Tegnforklaring

Matrikkelkart		Grunneiendom		Grunnriiss/Hjelpelinje		Sluk
		Seksjon		Flaggstang	Jernbanedata	
		Anleggsprosjeksjonsflate under bakke		Flytebrygge		Jernbane spomidt
		Hjelpelinje fiktiv		Flytebrygge kant	Bygninger	
		Hjelpelinje vannkant		Fortøyningskar		Bygningsdelelinje
		Skissenyaktighet (metode 80 / 81,		Frittstående trapp		Taksprang Bunn
		Grense <= 10 cm		Frittstående trapp kant		Takriss
		Grense <= 30 cm		Idrettsanlegg		Takoverbygg
		Grense < 200 cm		Kai/Brygge		Takoverbygg kant
		Grense < 500 cm		Kai/Brygge kant		Trapp inntil bygg, kant
		Grense >= 500 cm		Frittstående mur		Veranda
Matrikkel Tiltak (Avgjørelser i enkelts.				Lodrett forstøtningsmur		Bygningslinje
		Godkj. Nybygg		Slipp/Krangang		Taksprang
		Godkj. Tilbygg		Steingjerde		Mønelinje
		Godkj. Påbygg		Svømmebasseng kant		Bygningsbru
		Godkj. Tiltak		Tank	Sefrak	
		Omriss Tiltak		Tank kant	Sefrakbygninger	
		Godkj. Nyb./Tilb./Påb.		Tribune kant		Bygning er fjernet
Matrikkel Bygning				Vegg frittstående		Ikke-meldepliktig bygg
		Bygning, Boligbygg		Skjerm støy		Meldepliktig bygg
		Bygning, Andre bygg		Bru		
		Bygning ikke registrert i Matrikkelen		Bruavgrensning		
Kyst			Adresser		Freda Bygg	
		Havflate	Ahc	Adressepunkt tekst	Freda bygg	
		Kystkontur	Vegsituasjon			
Innsjøer og vassdrag				Veg		
		Innsjø		Veg		
		Innsjø kant usikker		Fortauskant på bro		
		Innsjø kant		Fortauskant		
		Elv/Bekk		Annet vegareal på bro		
		Elv/Bekk usikker		Annet vegareal		
		Elv/Bekk		Midtdeler/Trafikkøy		
		Elv/Bekk kant usikker		Avgrensning mot annet vegareal		
		Elv/Bekk kant		Avgrensning mot avkjørsel		
		Kanal/Grøft		Gang/Sykkelveg på bro		
		Kanal/Grøft usikker		Gang/Sykkelveg		
		Kanal/Grøft		Parkeringsplass kant		
		Kanal/Grøft kant		Autovern på bro		
Annen naturinformasjon				Autovern		
		Alle ubestemt		Vegdekke kant på bro		
		Hekk		Vegdekke kant		
Bygningsmessige anlegg				Gang/Sykkelveg kant på bro		
		Annet gjerde		Gang/Sykkelveg kant		
		Bauta/Statue omriss		Gangvegkant		
		Bauta/Statue punkt	Ledningsnett VA			
				Kumlokk		