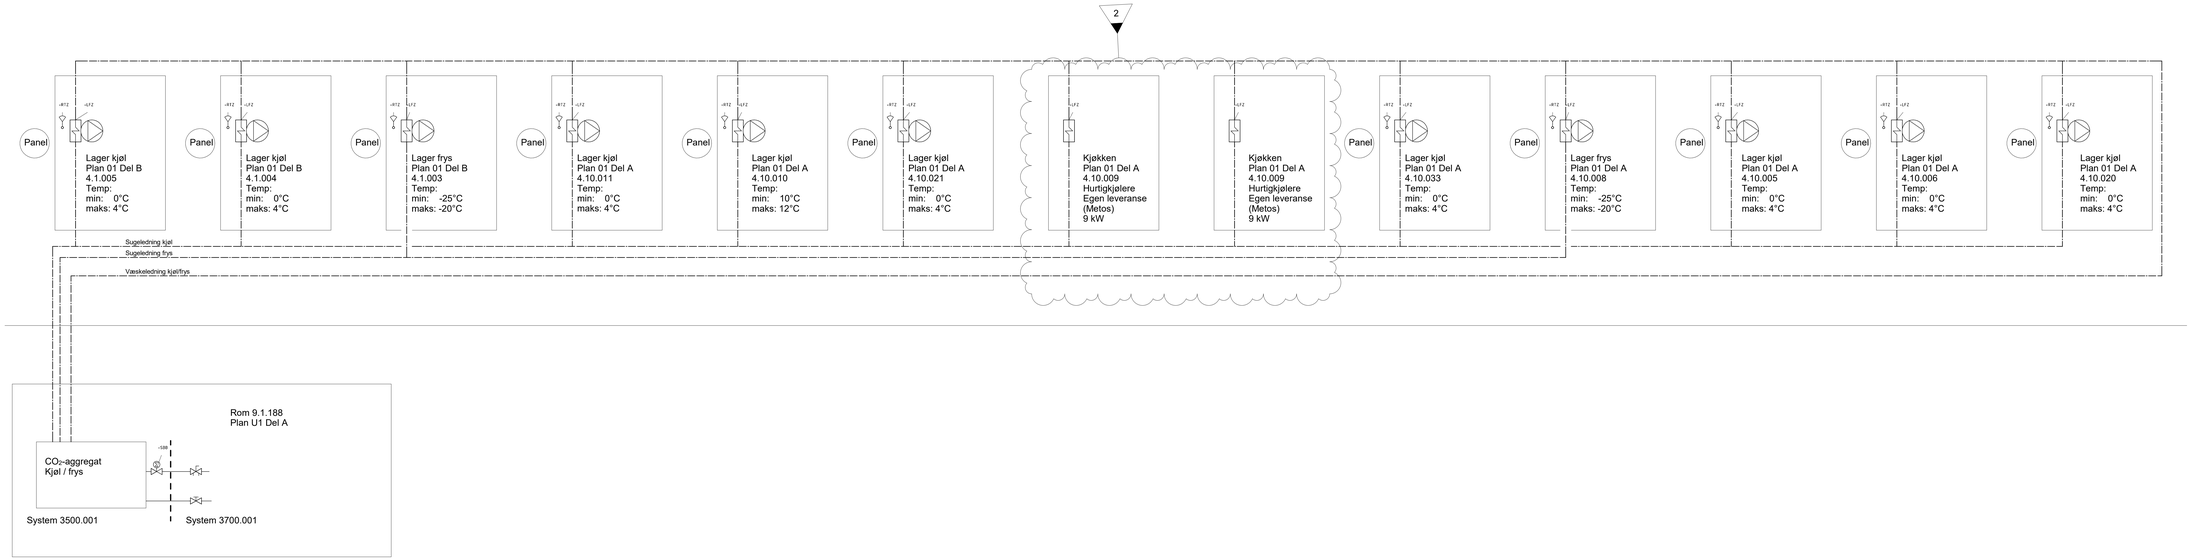

SYMBOLLISTE MAKALSO

-RA2 Fuktighetsmåler	-RA2 Fuktighetsmåler
-RA2 Nivåmåler	-RG5 Nivåmåler
-RA2 Strømmåler	-RA2 Strømmåler
-RA2 Hastighet	-RA2 Hastighet
-RF2 Strømmåler/giver	-RF2 Strømmåler
-RA2 Temperatur	-RA2 Termometer
-RA2 Trykkgiver	-RA2 Manometer
-HA2 Differensetrykk giver	-SA22 Differensetrykk ventil
-KA2 Magnet Regulerorgan/dr, motorstyrt	-UA2 Energimåler
-KA2 Ventil Regulerorgan/dr, motorstyrt	-UPC Pumpe
-KA2 Pneumatisk Regulerorgan/dr, motorstyrt	-UPB Annen pumpe
-KA2 Membran Regulerorgan/dr, motorstyrt	-MVC Vent.filter
-KA2 Spjeld Regulerorgan/dr, motorstyrt	-MLC Luftventer
-SA2 Strupeventil	-LA2 Fast-versonsfilter
-KA2 Stengeventil	-LVE Varmeflate
-KA2 Trikkestengeventil	-LCE Fancoil
-KA2 Regulerorgan/dr, manuell	-LFX Fordamper
-KBB Regulerorgan/dr, motorstyrt	-LKC Kondensator
-UF2 Differensetrykkregulator	-LEC Varme kabelmar
-UA2 Stikkefølerventil	-KE2 Elektrolyt
-KA2 Tomtrekkventil	-KK2 Kuldeaggregat
Ekspansjonskar åpent	-LKC Varmeveksler
-KT2 Ekspansjonskar membran	-KE2 Kjøl for gass brennet
-KT2 Ekspansjonskar med trykk	
Ekspansjonskar uten trykk	
-KY2 Kjøl for fast brennet	
-KUZ Kjøl for flytende brennet	

Rev.	Dato	Beskrivelse	Tegn.	Kontr.
2	01.11.21	Lagt inn hurtigkjølere	JoSe	OSI
1	06.09.21	Tilbud	JoSe	OSI

Rev.: 2

Prosjekterende:

ARK: Arkitema Architects, St. Olavs Gate 27, 0166 Oslo, +47 22 99 44 50
ARK: RATIO, Drammensveien 130, 0271 Oslo, +47 41 52 1111
RIB: COWI A/S, Otto Nielsens veg 12, 7052 Trondheim, +47 02694
RIBa: COWI A/S, Otto Nielsens veg 12, 7052 Trondheim, +47 02694
RIE: COWI A/S, Otto Nielsens veg 12, 7052 Trondheim, +47 02694
RIV: COWI A/S, Otto Nielsens veg 12, 7052 Trondheim, +47 02694
LARK: Arkitema Architects, St. Olavs Gate 27, 0166 Oslo, +47 22 99 44 50
RIVA: COWI A/S, Otto Nielsens veg 12, 7052 Trondheim, +47 02694
RIAK: COWI A/S, Otto Nielsens veg 12, 7052 Trondheim, +47 02694
RIG: COWI A/S, Otto Nielsens veg 12, 7052 Trondheim, +47 02694

ARKITEMA ARCHITECTS
St. Olavs Gate 27, 0166 Oslo, +47 22 99 44 50

RATIO
Drammensveien 130, 0277 Oslo, +47 41 52 1111

COWI
Otto Nielsens veg 12, 0277 Trondheim, +47 02694

Lokasjonsfigur:

SNR - Sjukehuset Nordmøre og Romsdal

G.nr: 60 / B.nr.: 45

Tiltakshaver:

SYKEHUSBYGG
HELSE MØRE OG ROMSDAL

Entreprenør:

Fase:		Tegnet:	Kontrollert:	Godkjent:
Anbud		JoSe	OSI	OSI

Prosjekt nr:	Prosjektnr. for prosj.	Dato opprettet:	Målestokk:	Format:
4212106	A229827	01.12.20	-	A0

SYSTEMSKJEMA KJØLEROM
KJØLESYSTEM 3500.001

Tag.status:	Rigg.nr.	Område	Etasje	Fag	Fagkode	Tp.type	Løpenr.	Rev.
I	1270-0-00-V-350-70-001							2