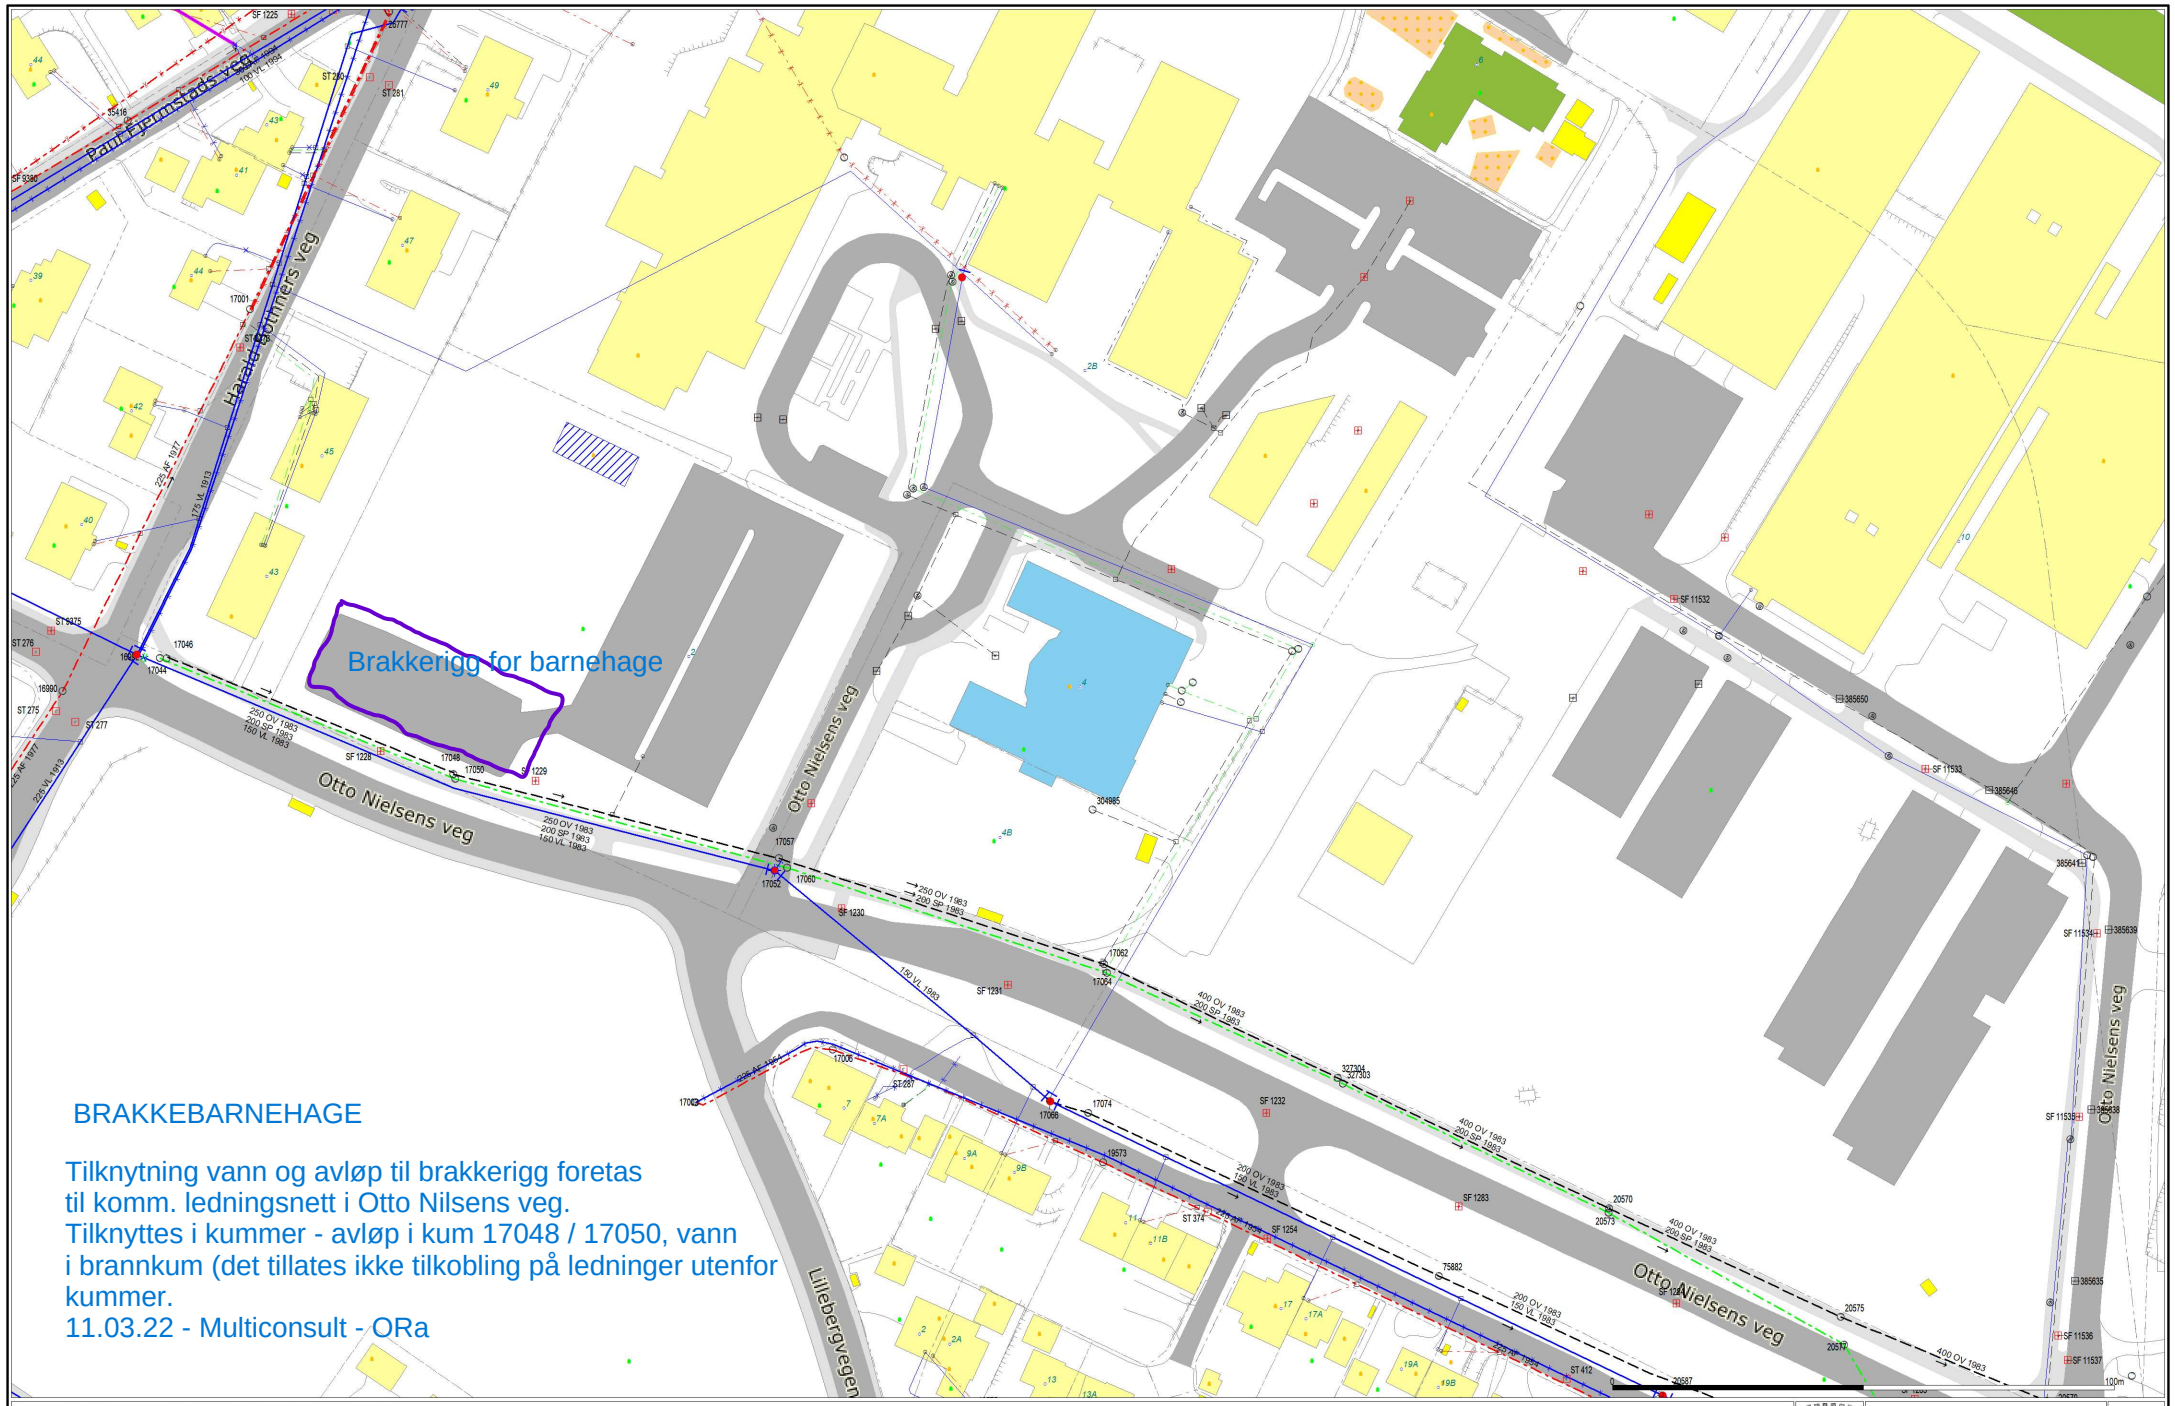

BRAKKEBARNEHAGE

Tilknytning vann og avløp til brakkerigg foretas
til komm. ledningsnett i Otto Nilsens veg.
Tilknyttes i kummer - avløp i kum 17048 / 17050, vann
i brannkum (det tillates ikke tilkobling på ledninger utenfor
kummer.
11.03.22 - Multiconsult - ORa

Beliggenhet av kommunale ledninger og kummer lagt før 2005 må oppfattes som orienterende.
Beliggenhet av private ledninger og kummer er alltid orienterende og symboliseres med en tynnere strek.

Vannledning
Spillvann K.
Spillvann pumpeledn K
Avløp felleslednig
Avløp felleslednig pumpeledn
Avløp felleslednig tunnel K
Overvann
Overløp K
Kum
Brannventil
Stengeventil
Overløp
Sugeledning - GASSFARE
Nedbørsfelt

TRONDHEIM KOMMUNE

Dato: 2022.03.07
Sign: OV12

N

Målestokk
1:750