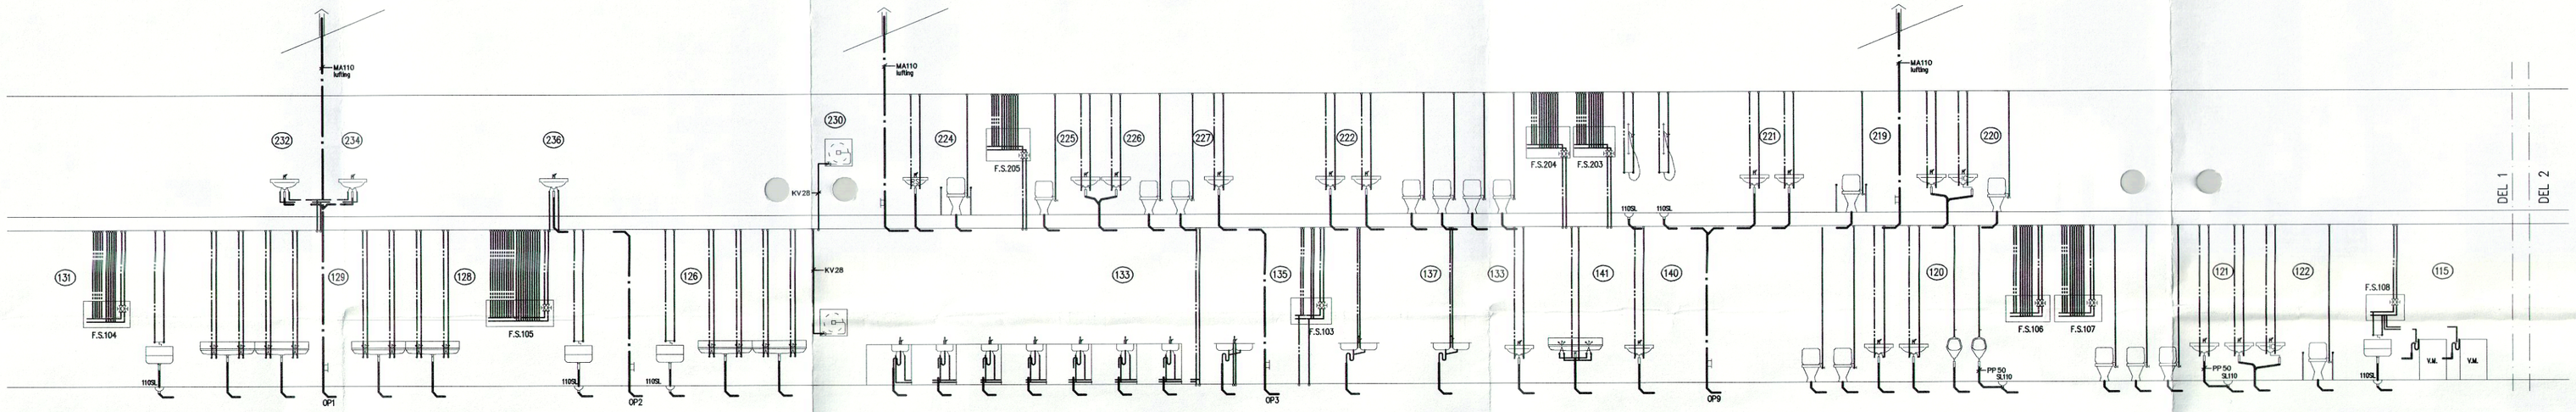

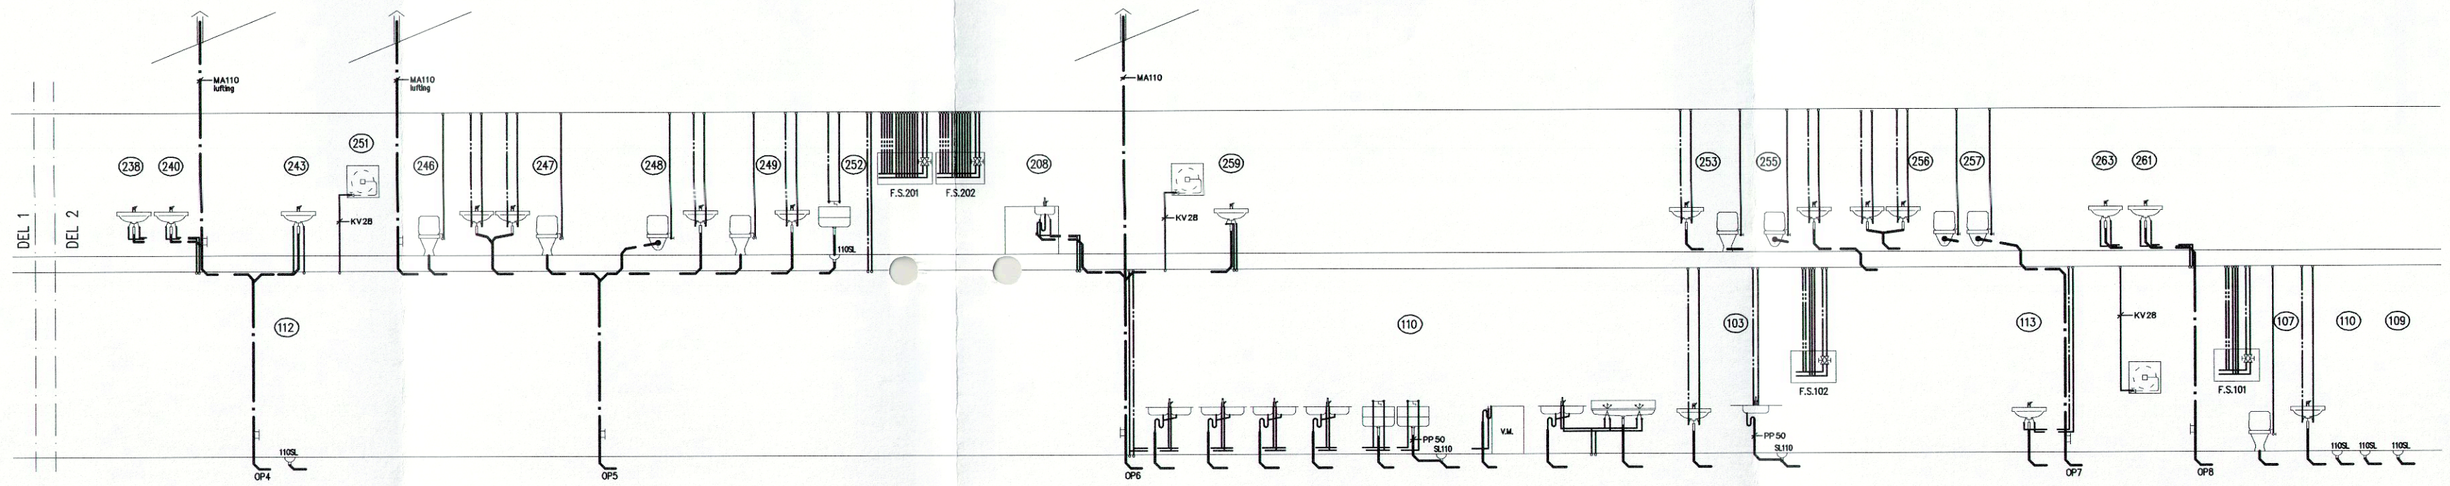

SOM BYGGET

REV	FASE	REV	DATO	SIGN	REVISJON/RÅDGIVER
	RAMMESØKNAD				
	TILBUDSTEGNING				
	IGANGSETTELSESØKNAD				
	ARBEIDSTEGNING				
X	SOM BYGGET		05.01.04	TA	SOM BYGGET
		REV	DATO	SIGN	REVISJON/ARKITEKT

MOTTATT
12 JAN 2004

UTBYGGER/PROSJEKTLEDER	TILTAKSHAVER	PROSJEKT
BRØDRENE ULVESETH AS LERVOLLATEN 25/POSTBOKS 113 GODVIK 5882 BERGEN TLF.55054200 FAX.55054201 post@ulvesethno	ASKØY KOMMUNE EIENDOMSAVD/POSTBOKS 323 5325 KLEPPESTØ TLF.56459845/56459852 FAX.56458997 eiendomsavd@askoy.kommune.no	ERDAL UNGDOMSKOLE

TVEIT ARKITEKTKONTOR AS KLEPPESTØ SENTER P.BOKS 118 5325 KLEPPESTØ TLF.56440875 FAX.56144360 tveitark@online.no	ARK	TEGN			
INGNILS VEITEBERG WENERHELSVEI 37 5232 PARADIS TLF.55911165 FAX.55912665 i-round@frisurf.no	RIB	TEGN			
GUNNAR KARLSEN AS WALLEMSJEN 18 5364 LAKSEVAG TLF.55945627 FAX.55945899 erik@engstad@gku.no	RVEN	TEGN			
BJØRGE VVS STUREGTN. 5300 KLEPPESTØ TLF. 56551950 FAX. 56551951	RSAN.	TEGN	SANITÆRANLEGG – OPPLEGGSKJEMA		
		DATO	27.01.03	MÅL: 1:100	PROSJ.NR: 0218 / TEGN.NR: 0218OPS1 / REV:
KV ENGINEERING AS LYNGBRVEIEN 28 5363 LAKSEVAG TLF. 55348690 FAX. 55348691 postmaster@kv.no	RIE	TEGN			