



BYGGHERRENS FASEPLAN - ORIENTERENDE. PLAN 1.

23.06.22 - 16.11.22

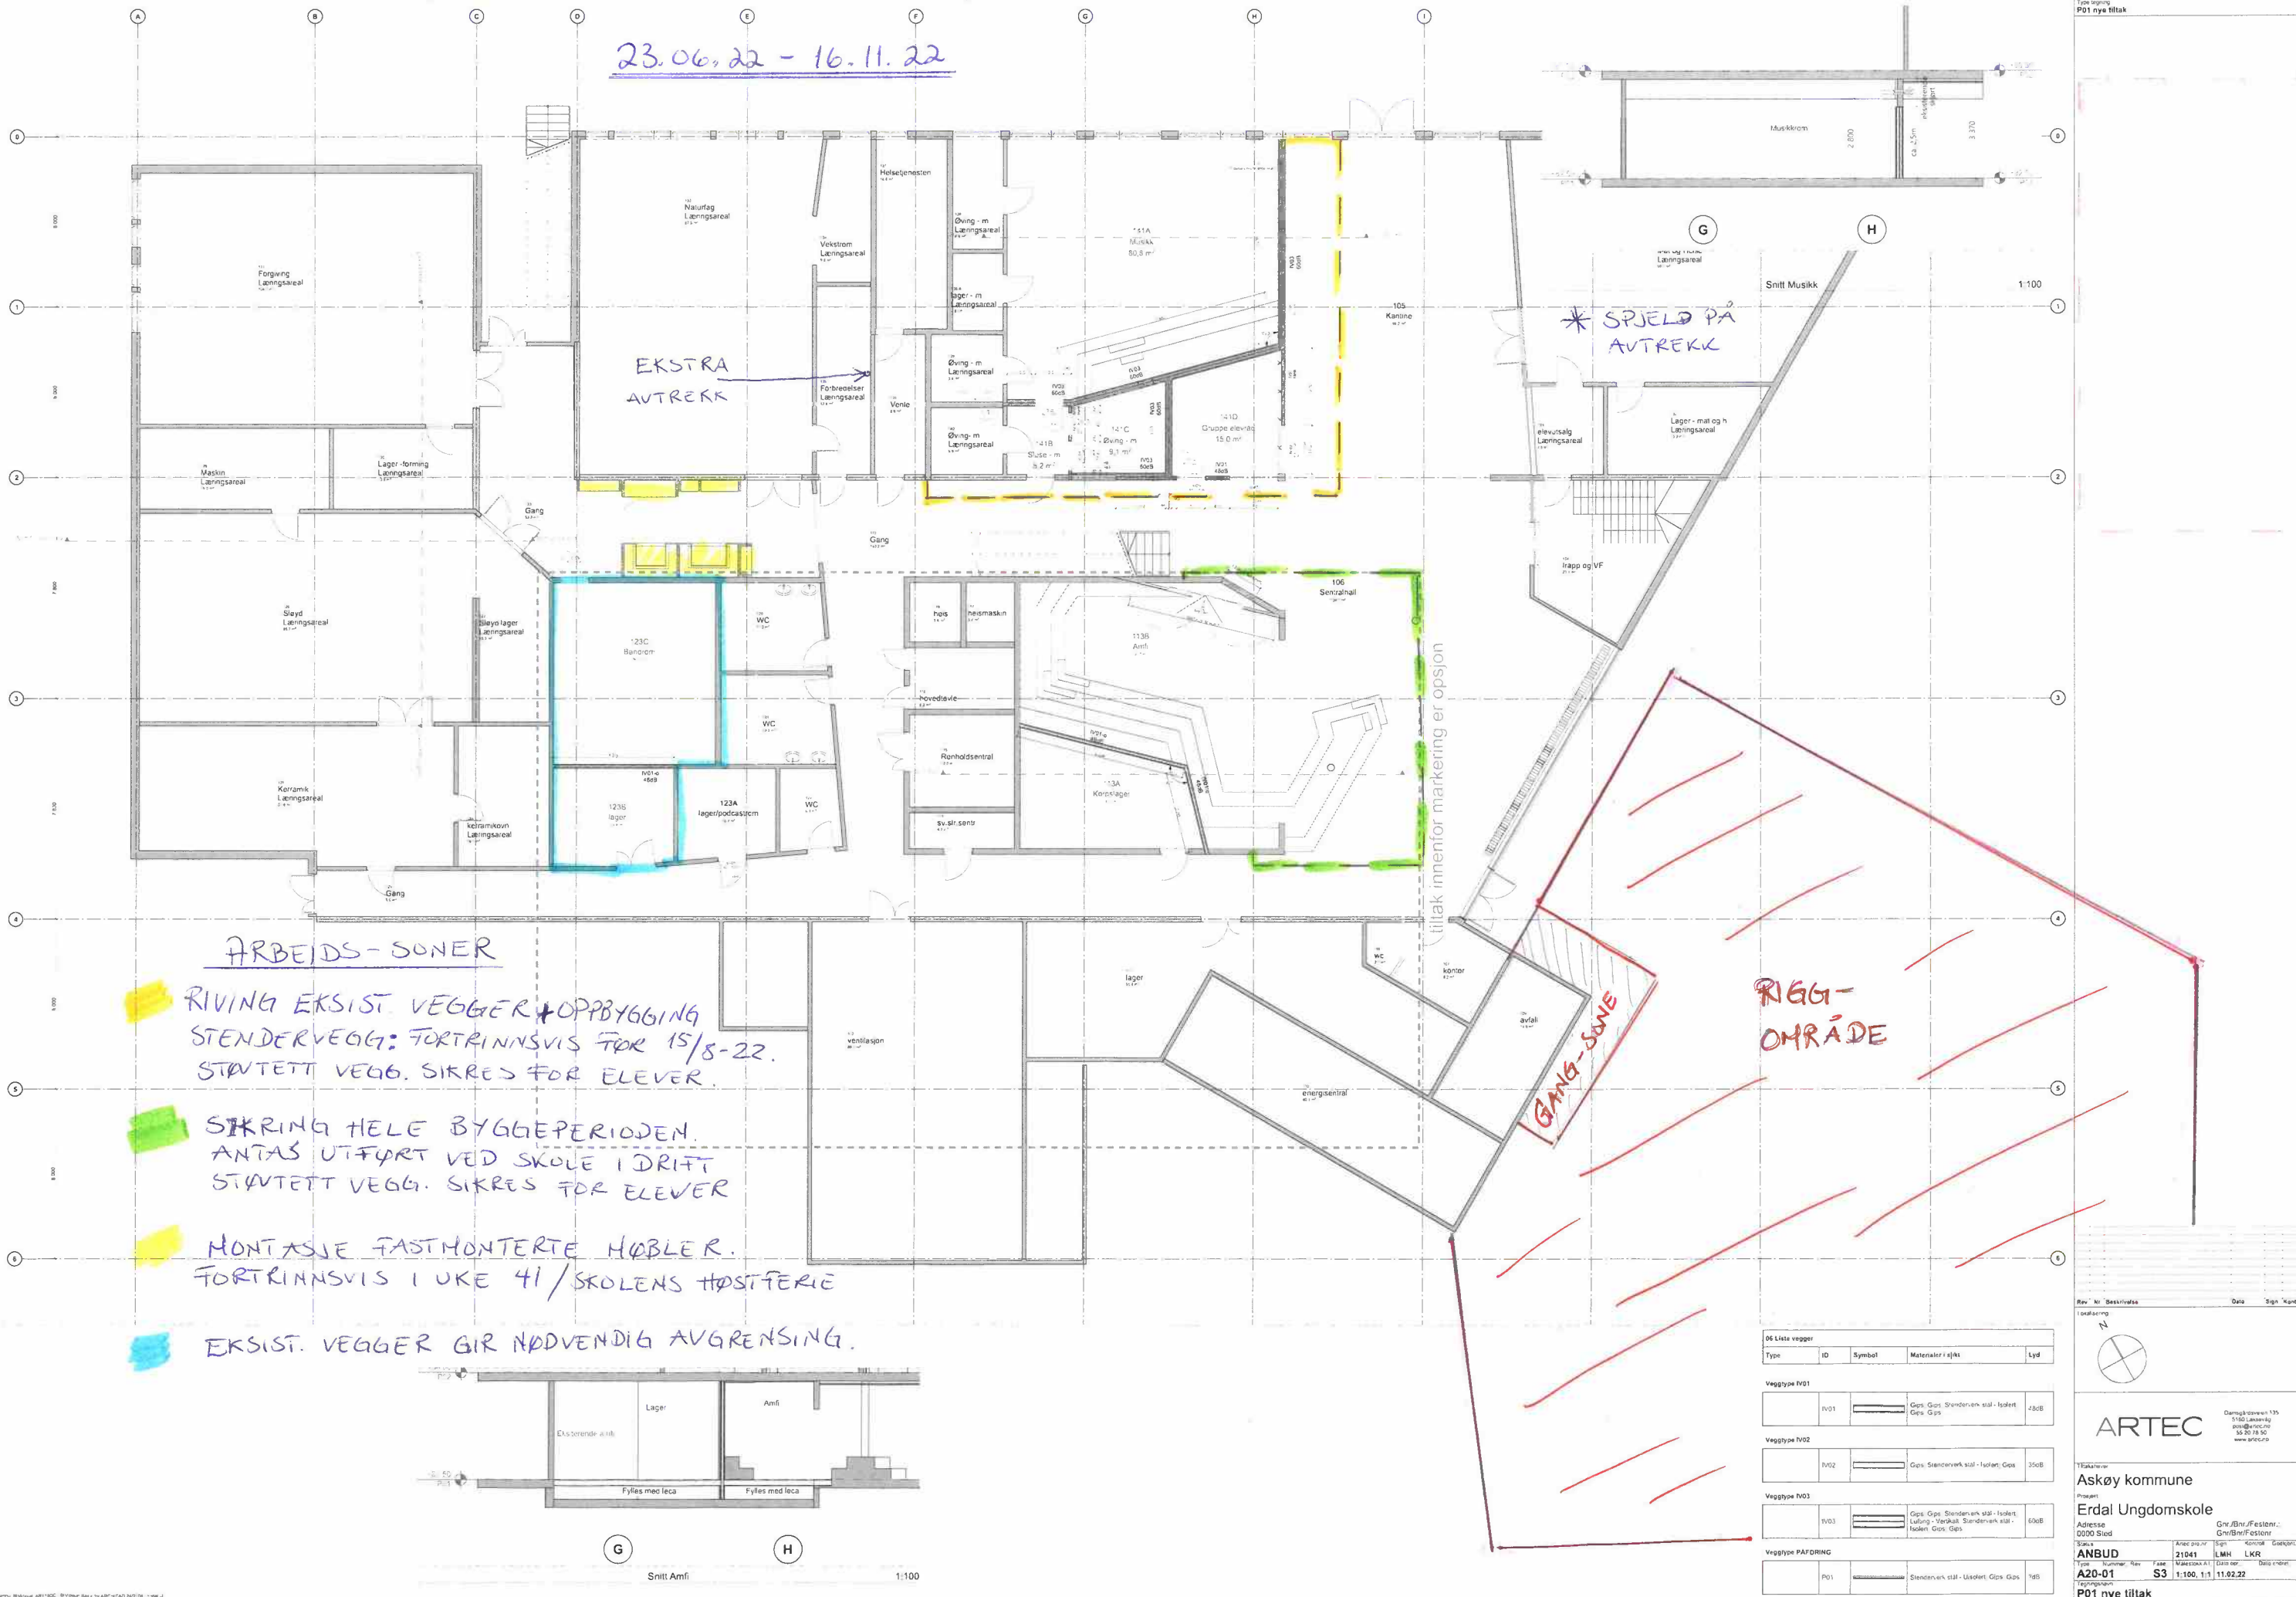

ARBEIDS-SONER

- RIVING EKST. VEGGER + OPPBYGGING STENDERVEGG: FORTRINNSVIS FOR 15/8-22. STØTTE VEGG. SIKRES FOR ELEVER.
- SIKRING HELE BYGGEPERIODEN. ANTAS UTFØRT VED SKOLE I DRIFT STØTTE VEGG. SIKRES FOR ELEVER
- MONTASJE FASTMONTERTE HØBLER. FORTRINNSVIS I UKE 41/SKOLENS HØSTFERIE
- EKST. VEGGER GIR NØDVENDIG AVGRENSING.

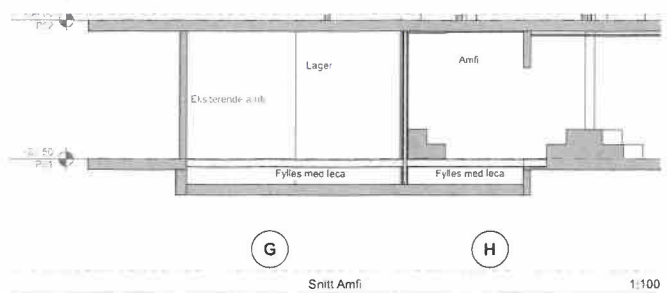

06 Liste vegger				
Type	ID	Symbol	Materialer i skjil	Lyd
Veggtype IV01	IV01		Gips, Gips, Stenderark stål - Isoleret, Gips, Gips	40dB
Veggtype IV02	IV02		Gips, Stenderark stål - Isoleret, Gips	35dB
Veggtype IV03	IV03		Gips, Gips, Stenderark stål - Isoleret, Luftung - Værskall, Stenderark stål - Isoleret, Gips, Gips	60dB
Veggtype PAFDRING	P01		Stenderark stål - Isoleret, Gips, Gips	1dB

Rev. Nr. Beskrivelse Dato Sign. Kap.

1. utgave


Tilskrevet: Askøy kommune

Prosjekt: Erdal Ungdomsskole

Adresse: 0800 Sted

ANBUD

A20-01

P01 nye tiltak

11.02.22

BYGGHERRENS FASEPLAN - ORIENTERENDE. PLAN 2.

07.06.22 - 23.06.22



ARBEIDS-SONER



OMBYGGING TIL GRUPPEROM
OVERTAGELSE FØR 15/8-22
DETEKTORER OG KANALER
STØV-SIKRES.

SONE 1 OG 2 INKL.
MEDIATEK?
AVSTENGING FYSISK
FØR 7/6-22 TIL 23/6-22.
STØVSIKRING I VÆRTAS.

PLASSBYGDE AMFI OG SKAP
DEMONTERING DELER AV
EL-SKINNER I TAK.

XX AKUSTIKK-PLATER PÅ
VEGGER/VEGGBEHANDLING.

SONE 3: INGEN ARBEIDER I
PERIODEN.

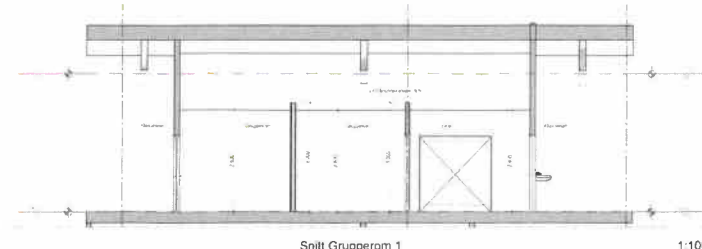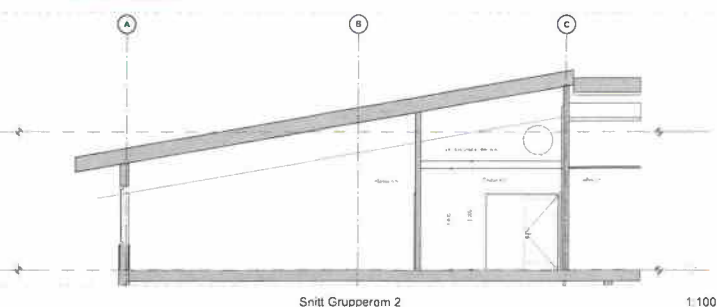

IV01 TIL OVER HIMLING 3m - 3750 + 3750 + 3900 + 3900 + 3900 + 3900
3 stk dorfell 2x2m

06 Liste vegger				
Type	ID	Symbol	Måterelat i sjikt	Lyd
Veggtype IV01				
	IV01		Gips Gips Støndervek stål - isolert Gips Gips	48dB
Veggtype IV02				
	IV02		Gips Støndervek stål - isolert Gips	35dB
Veggtype IV03				
	IV03		Gips Gips Støndervek stål - isolert Lufing - Værskål Støndervek stål - isolert Gips Gips	60dB
Veggtype PAFORMING				
	PF01		Støndervek stål - Isolert Gips Gips	7dB

ARTEC Dampgjennom 135
S100, 100mm
pakkevekt
19 20 18 80
www.artec.no

Askøy kommune
Erdal Ungdomsskole
Adresse: Gv/Bv/Festler
Gv/Bv/Festler

ANBUD 21041 LMH LKR
A20-02 S3 1:100, 1:1 23.02.22
P02 nye tiltak

BYGGHERRENS FASEPLAN - ORIENTERENDE . PLAN 2

15.08.22 - 17.11.22





ARBEIDS-SONER

PLASSBYGDE ANFI OG HYLLER .
FERDIGSTILLELSE/MONTASJE ETTER SKOLETID / HELG.

OPSJON 3 VINDUSTFELT I GRUPPEROM + MALEKARB .
HØSTFERIE / UKE 41 .
STØVSIKRING IVARETAS .

MONTASJE FAST MONTERTE MØBLER . FORTRINNSVIS UKE 41 . (ELEVTRI)
ENTR. VURDERER BEHOV FOR AVSTENGING IFT MONTASJE-TIDSPUNKT .

OPSJON 3 VEGG/DØR I GANG .

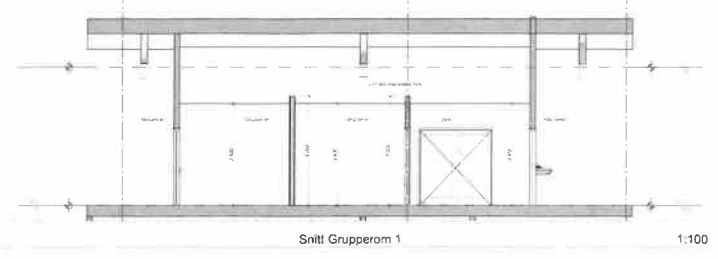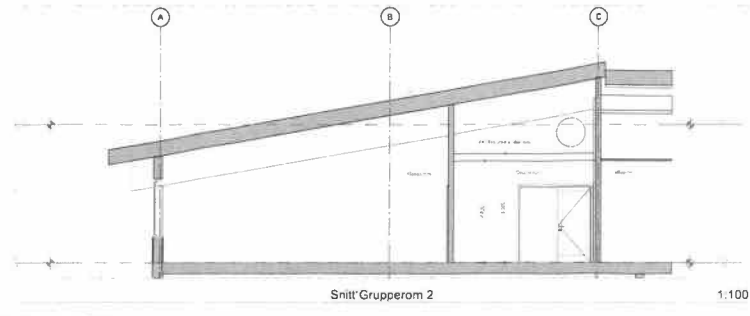

1/01 TIL OVER I HØIHLING 3m - 3750 + 3750 + 3900 + 3900 + 3900 + 3900
3 stk dørfell 2x2m

06 Liste vegg				
Type	ID	Symbol	Materialer / sjikt	Lyd
Veggtype IV01	IV01		Gen Gips, Stenderverk stål - Isolert Gips Gips	48dB
Veggtype IV02	IV02		Gips Stenderverk stål - Isolert Gips	35dB
Veggtype IV03	IV03		Gips Gips, Stenderverk stål - Isolert Lufing - Vekslet, Stenderverk stål - Isolert, Gips, Gips	60dB
Veggtype PAFORING	PO1		Stenderverk stål - Utslett, Gips Gips	3dB

Prosjekt: A20-02
Type tegning: P02 nye tiltak

Rev: 01 | Beskrivelse: | Dato: | Sign: | Korr:

ARTEC
www.artec.no

Tilskriver: Askøy kommune
Prosjekt: Erdal Ungdomsskole
Adresse: 0000 Sted
Gnr./Bnr./Festn.: Gnr/Bnr/Festnr.

Arkiv: ANBUD 21041 LMH LKR
A20-02 S3 1:100, 1:1 23.02.22
P02 nye tiltak