



NY SENTRUMSBARNEHAGE TRYSIL KOMMUNE

Prosjekt nr. 06360

Notat fra prøvegraving i byggetomt

Dato: 25. februar 2022

Til stede:

Trysil kommune:	Ole Petter Blestad
Sweco Norge AS:	Richard Olsen (notat)
Gravemaskin:	John Galten AS

Utførelse:

Grunnen var dekket med ca. 1 m snø. Det var ikke tele i overflaten. Det ble gravd 3 hull på tomten plassert representativt i forhold til sannsynlig plassering av nybygg. Alle prøvehull ble gravd ned til fjell. Det var beskjedne dybder til fjell.

Grunnforhold:

Under torva var det et tynt lag med matjord tykkelse 0,1 m til 0,15 m. Videre var det fast morene varierende i spedd stein. Det ble ikke påtruffet stor stein. Dybdene til fjell var som følger:

Hull 1: 1,0 m
Hull 2: 1,6 m
Hull 3: 0,6 m

Det ble ikke påtruffet innsig av vann i noen av prøvehullene.

Dokumentasjon:

Kartene som følger viser plassering av prøvehull med terrengkoter og fjellkoter.

Bildene viser henholdsvis prøvehull 1, 2 og 3 utgravd ned til fjell.

Prøvehull 1




Prøvehull 2



Prøvehull 3



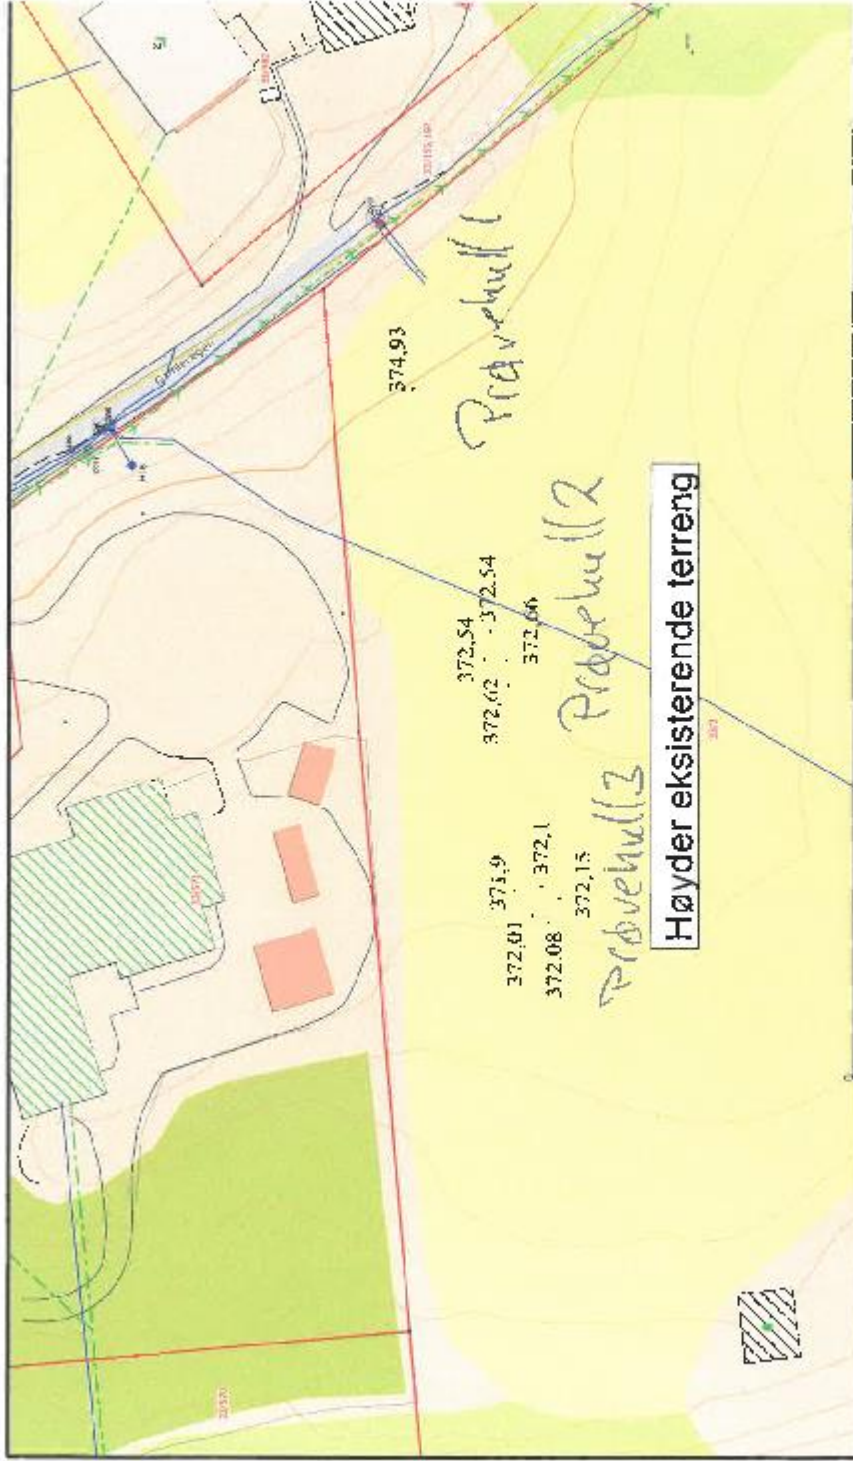







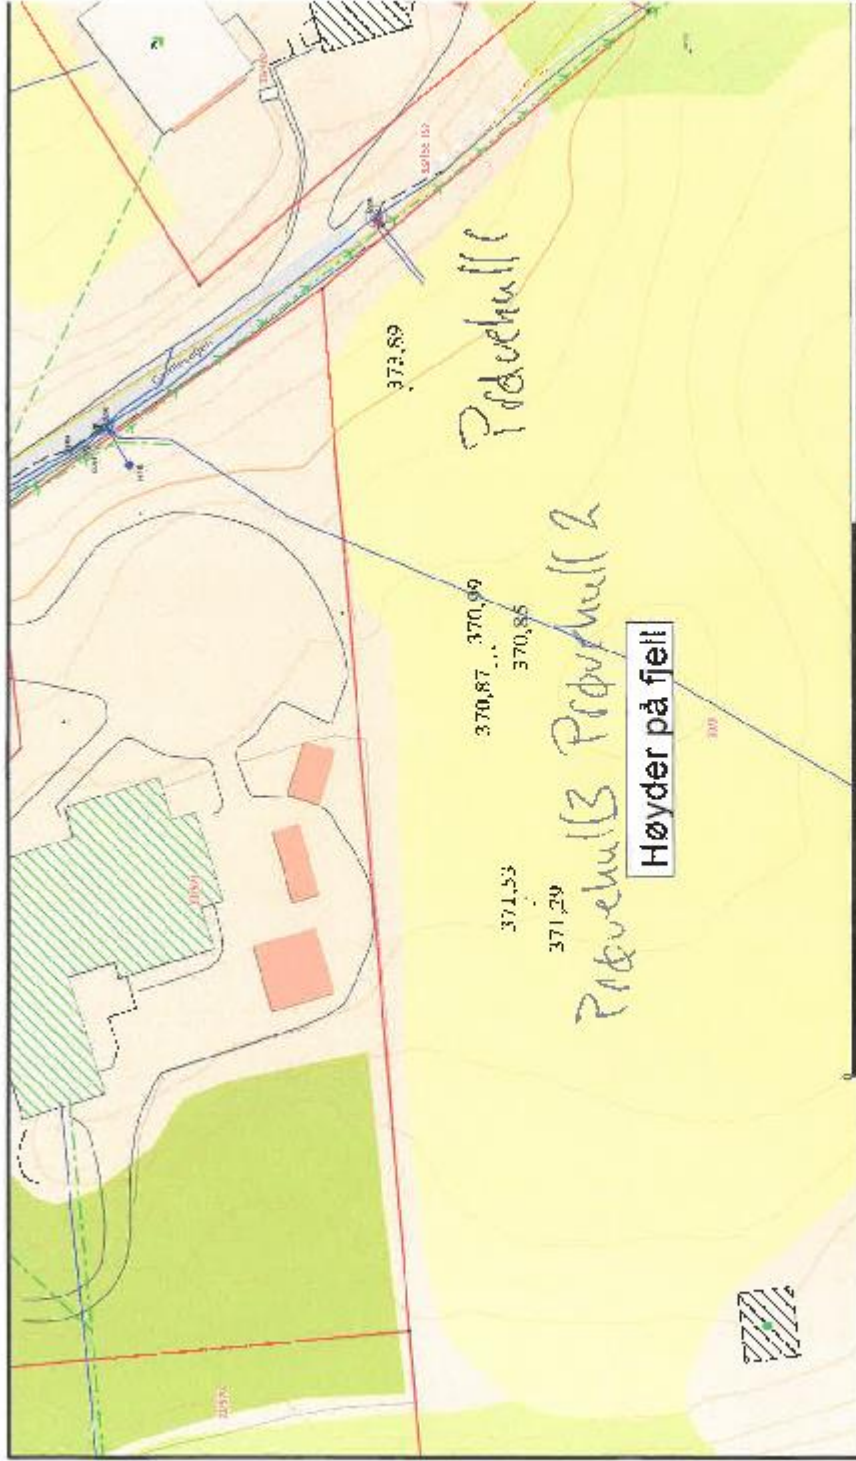







