


PLAN-UTSNITT GRUPPEROM

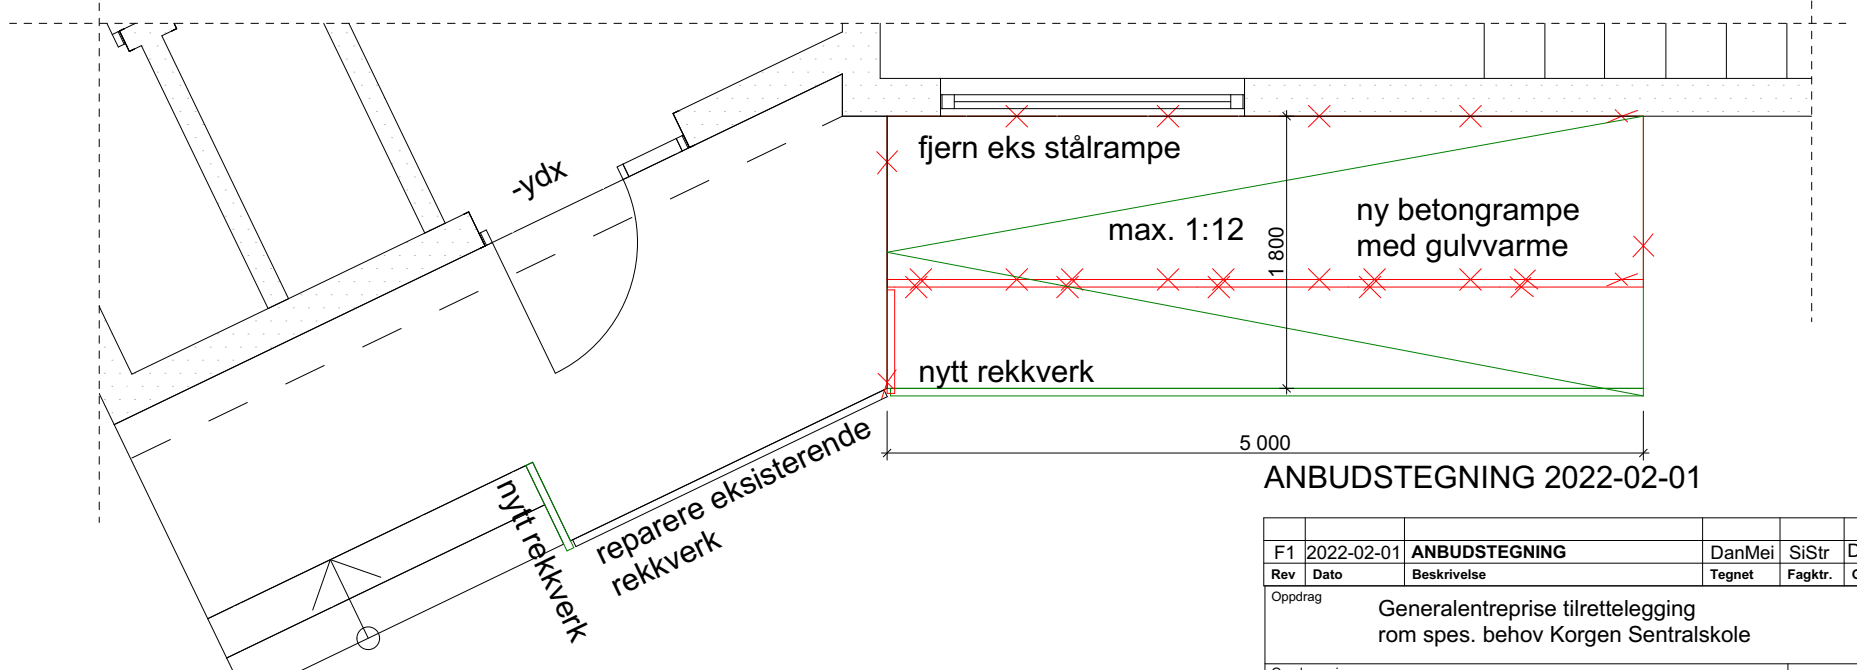

PLAN-UTSNITT RAMPE

ANBUDSTEGNING 2022-02-01

Rev	Dato	Beskrivelse	Tegnet	Fagtr.	Godkj
F1	2022-02-01	ANBUDSTEGNING	DanMei	SiStr	DanMei
Oppdrag Generalentreprise tilrettelegging rom spes. behov Korgen Sentralskole					
Oppdragsgiver HEMNES KOMMUNE				Målestokk 1:50	
Tegningsnavn PLAN-utsnitt grupperom og rampe					
Norconsult		Oppdragsnummer 52108093	Tegningsnummer A20-7		Revisjon
<small>Dette dokumentet er utarbeidet av Norconsult AS som del av det oppdraget som fremgår nedenfor. Opphavsretten tilhører Norconsult AS. Dokumentet må bare benyttes til det formål som oppdragsavtalen beskriver, og må ikke kopieres eller gjøres tilgjengelig på annen måte eller i større utstrekning enn formålet tilsier.</small>					