



post 49.3.1
 Demont GRID
 Plan 3.

14.04-93	Kurs 705 endret		
16.02-93	Kotesatt lyspunkt i rom 211		
11.01-93	Endret belysning i rom 215B		
05.01-93	Endret belysning i hovedtrapp		
21.09-92	Endring av belysningen i rom 21		
Dato	Konst/tegn	Godkjent	Midlest
15.01-92	ØP/ØP		1:5
MJØLAN VIDERE GÅENDE SKOLE PLAN 2. ETG. DEL 2 AKSE 4-5 LYSINSTALLASJON			
Hensvisning	Beregning		

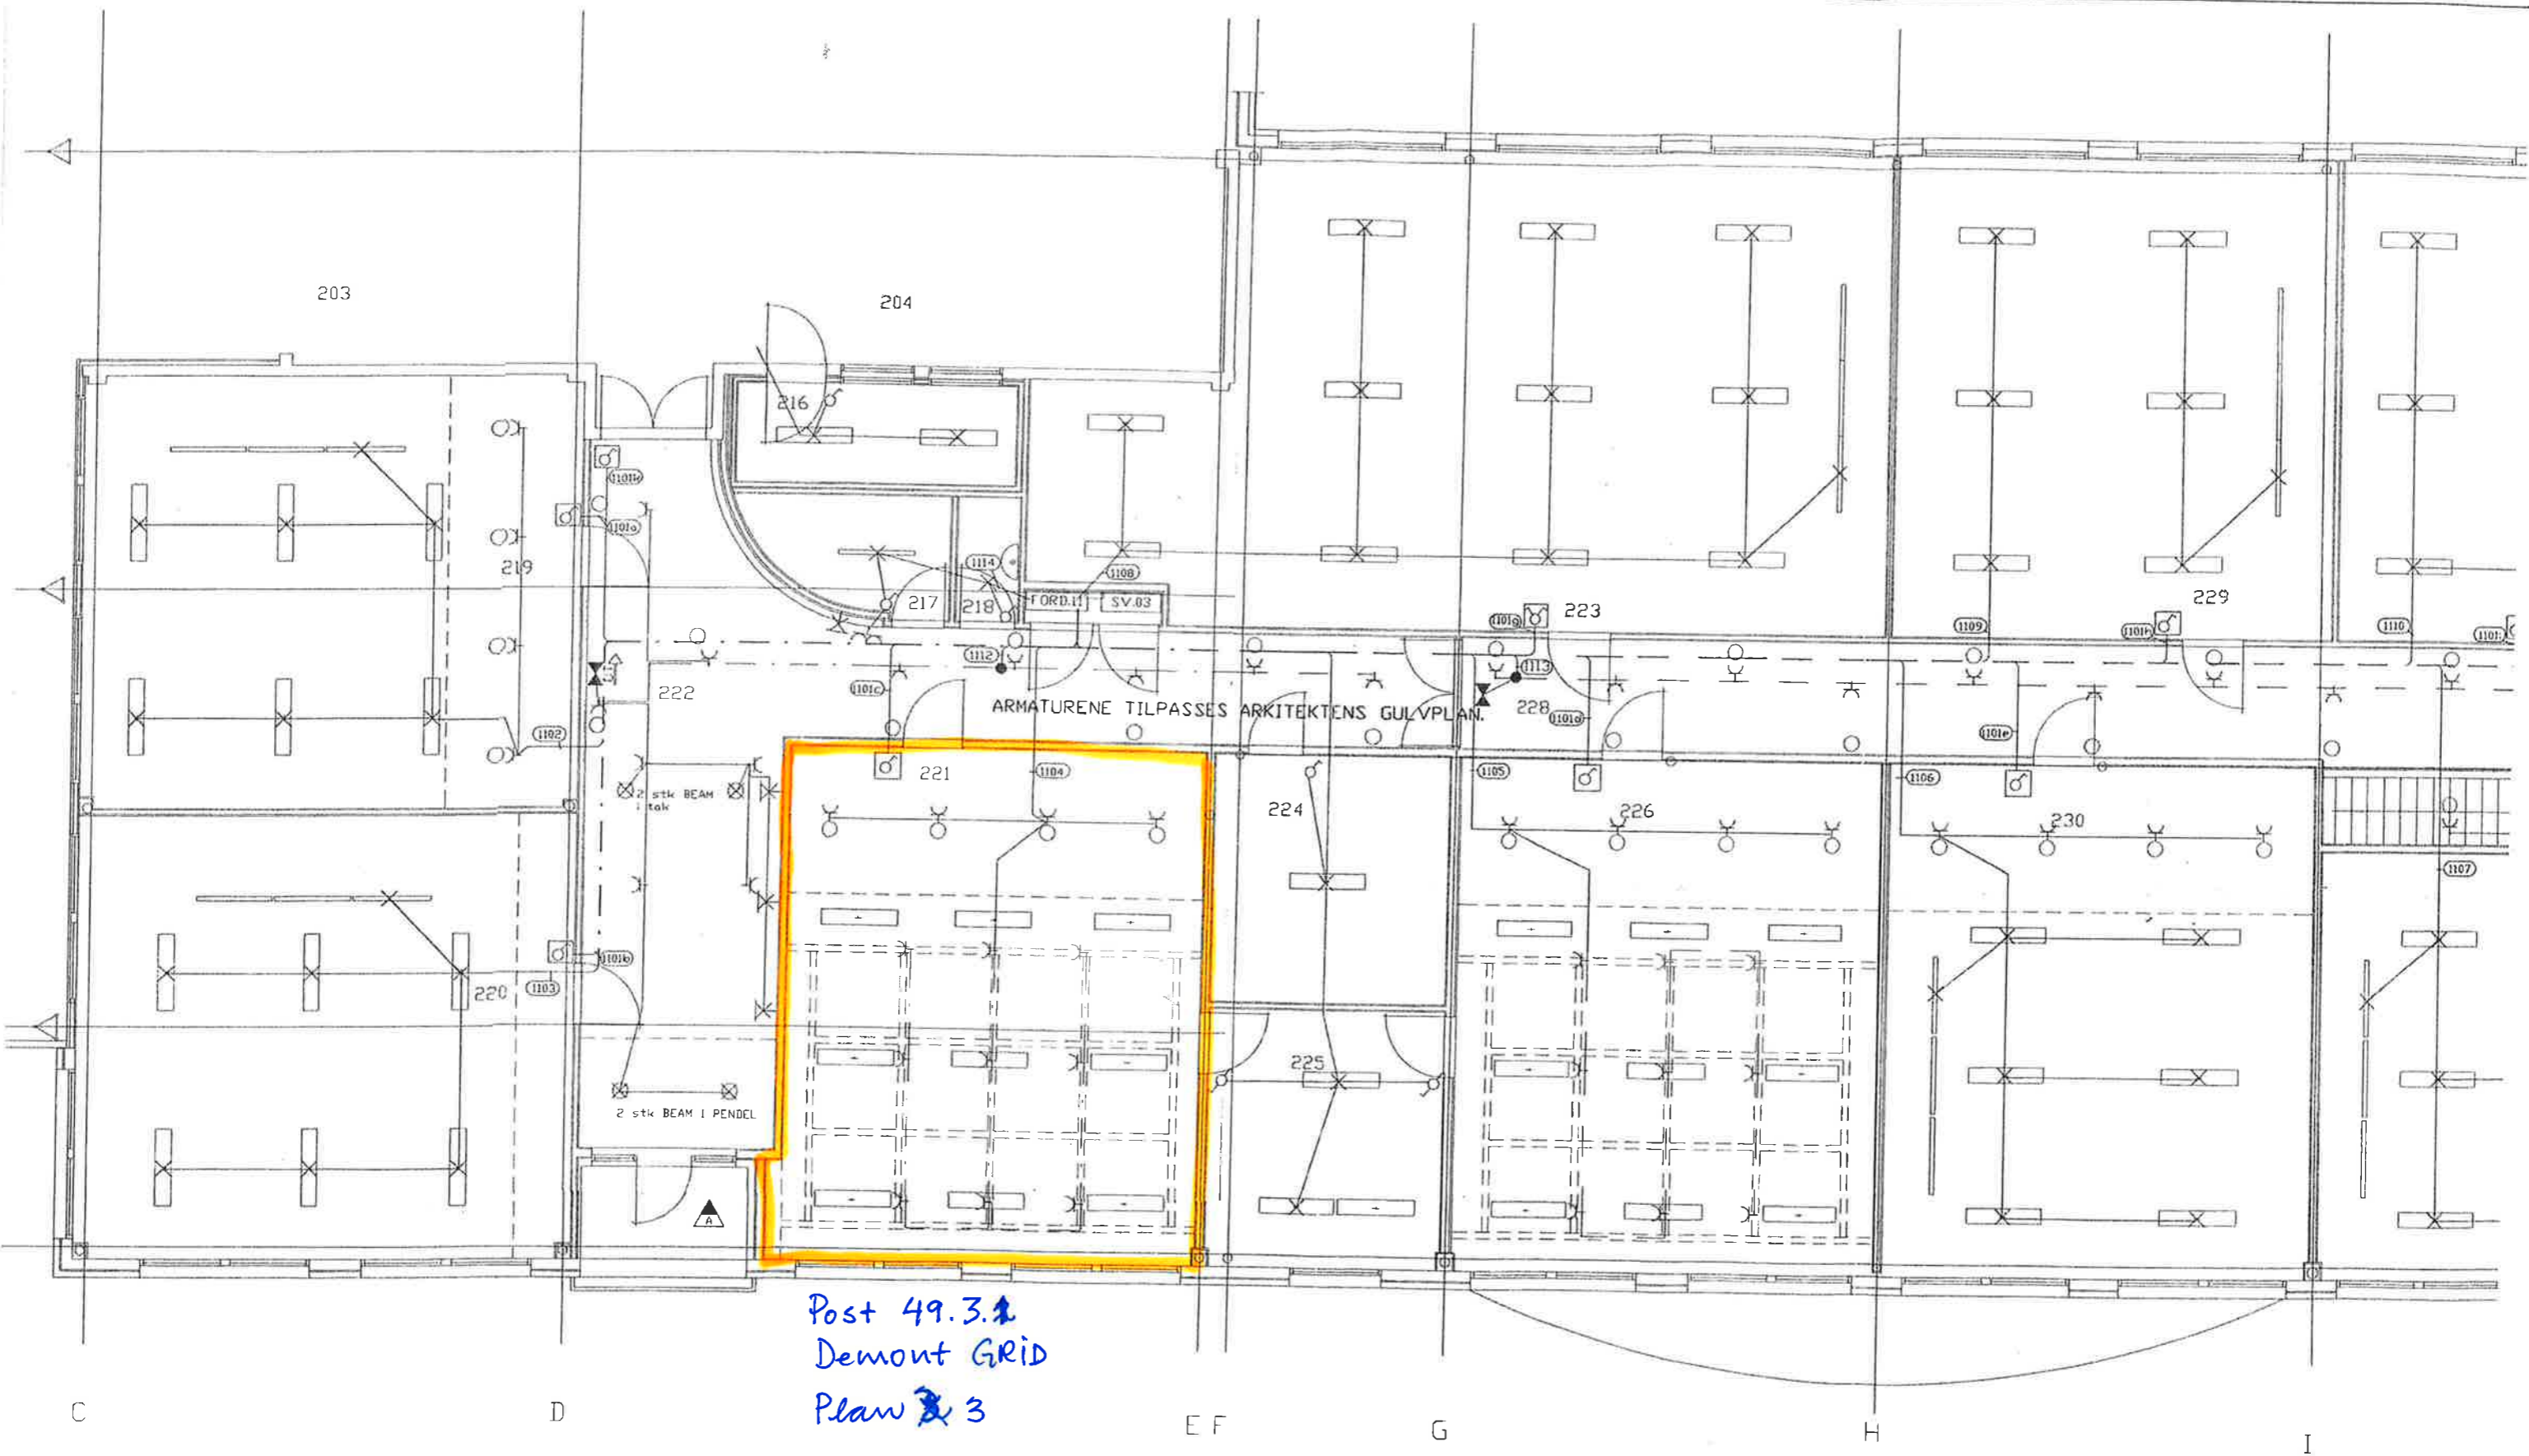

Post 49.3.2
Demont GRID
Plan 2

13
10

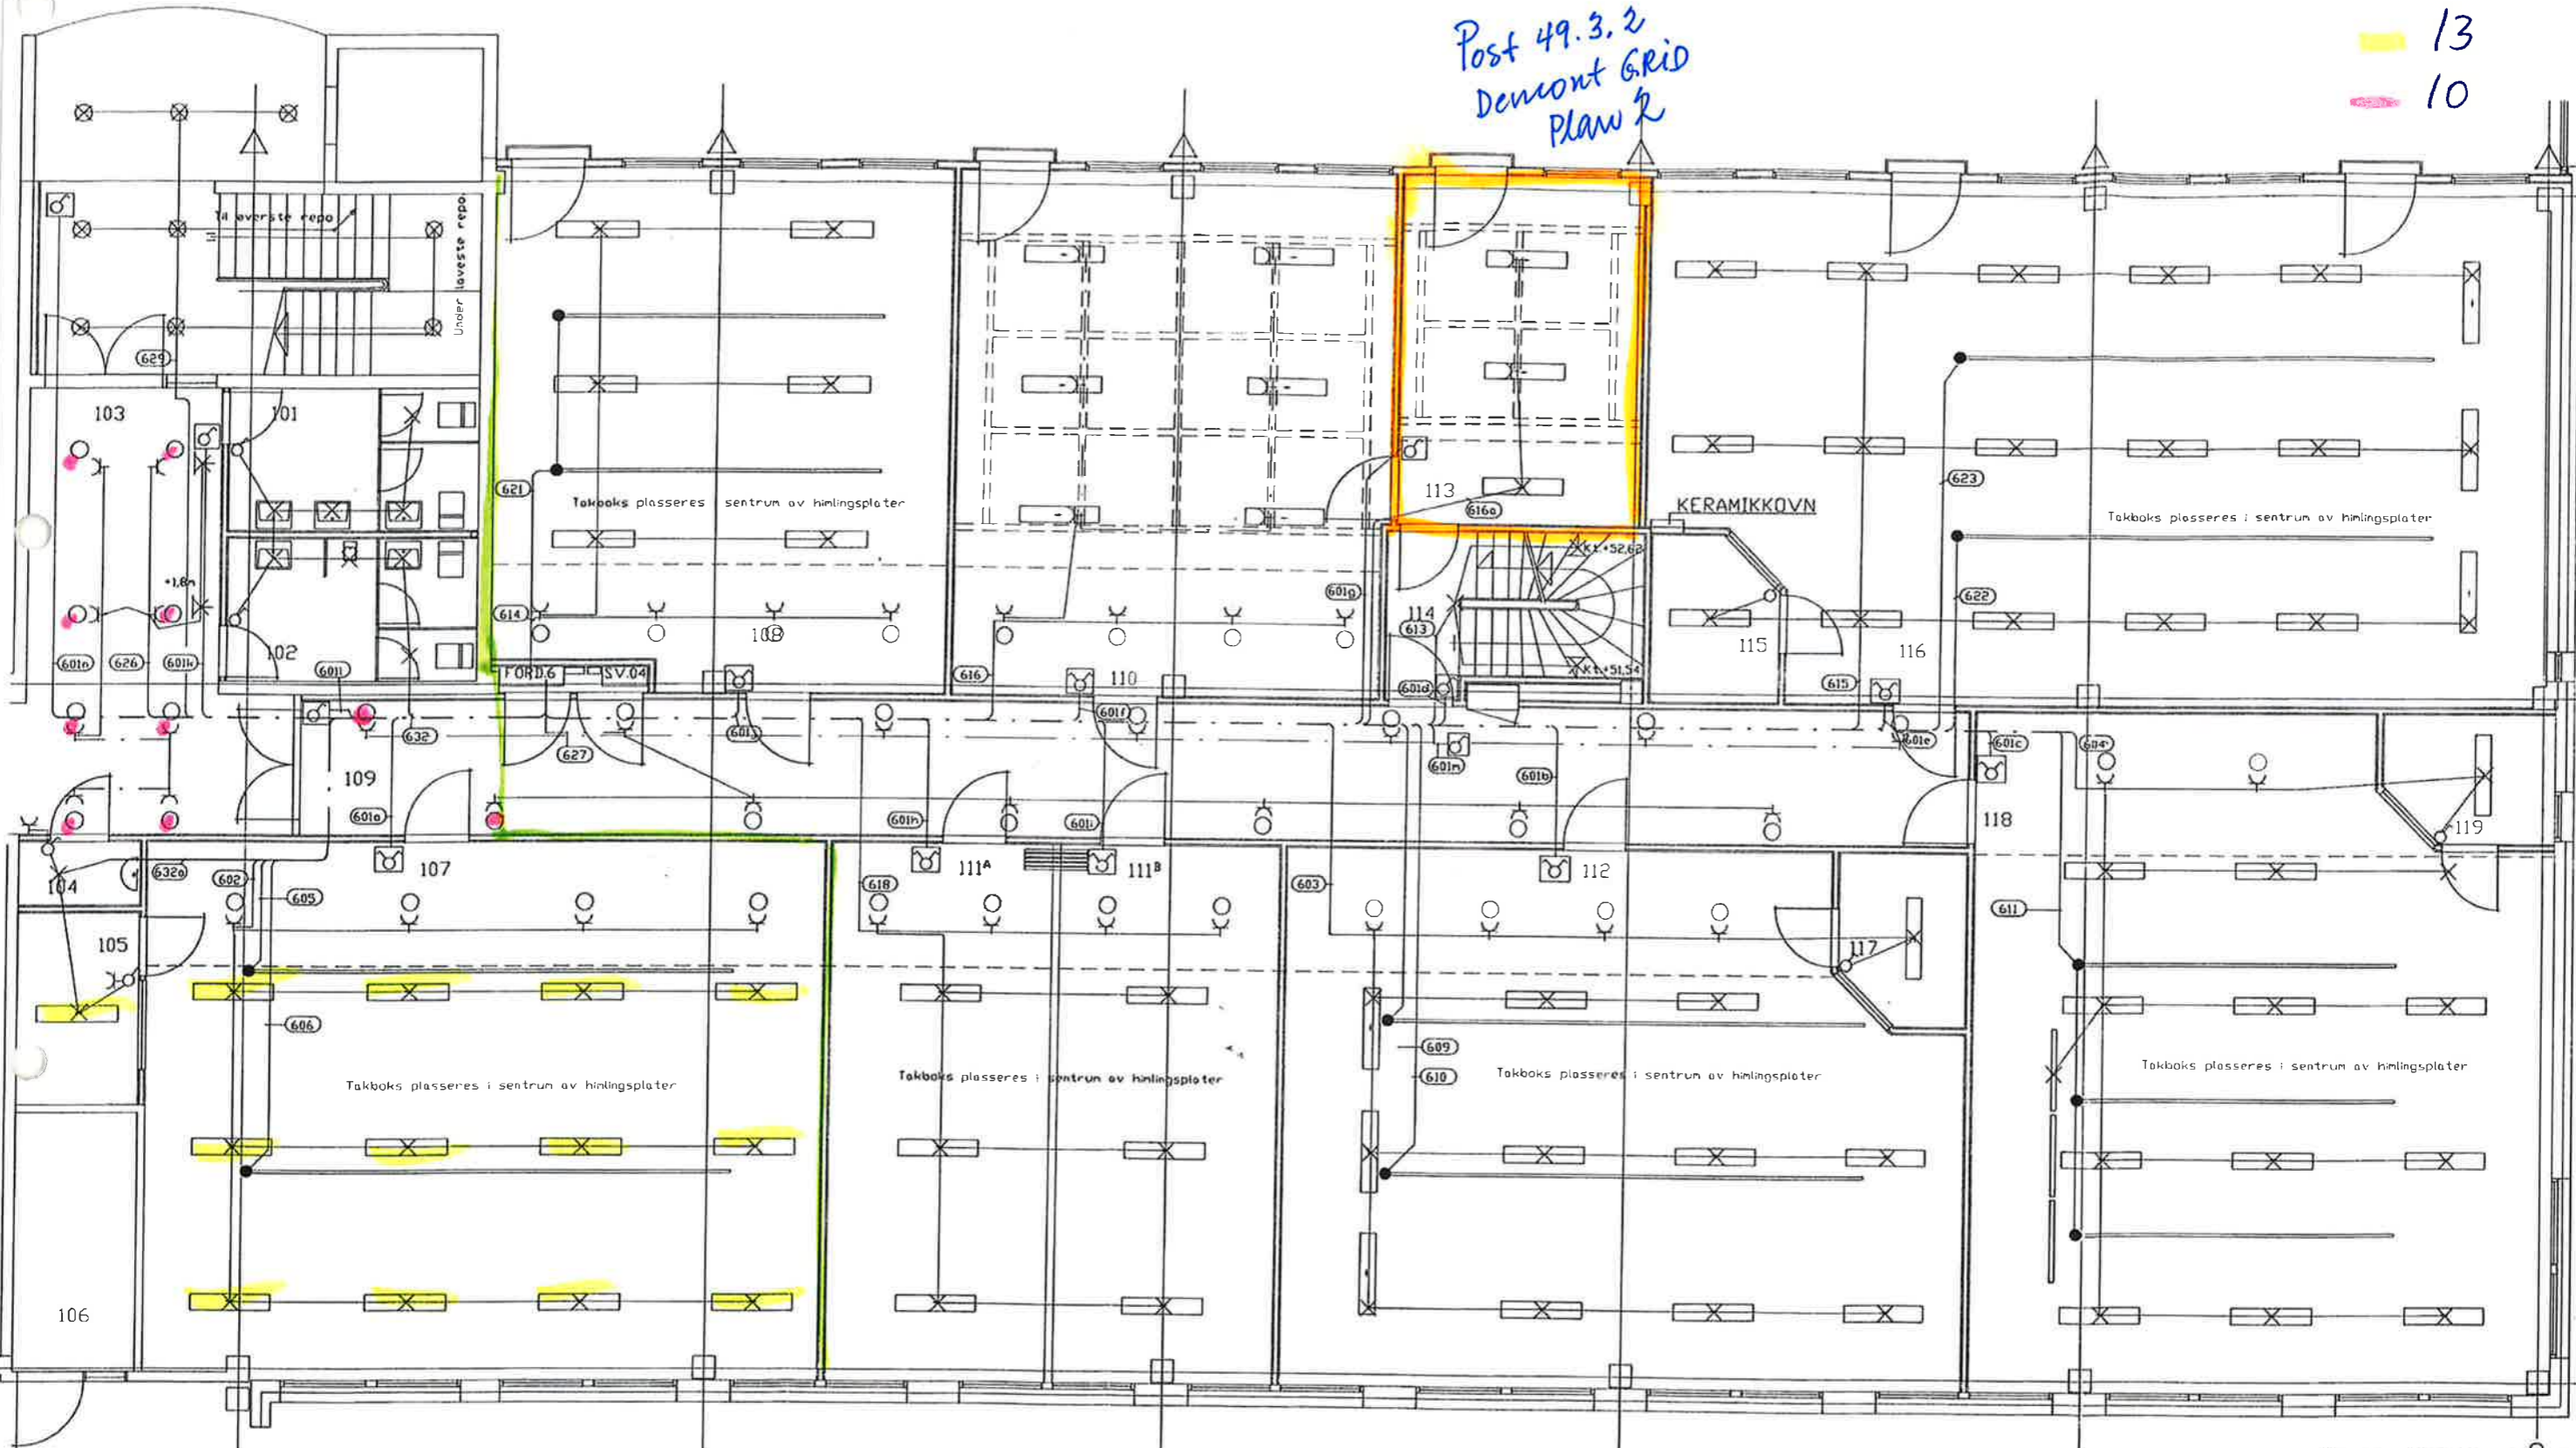

S0.

14.04-93	Kurs 626 endret		
16.02-93	Kotesatt ornamter i rom 114		
11.05-93	Belysning under balkong v/heis i		
05.01-93	Endret belysning i hovedtrapp		
21.09-92	Endringer på belysning i rom 103		
Dato	Konstr/tegn	Godkjent	Målestokk
15.01-92	ØP/ØP		1:50
MJØLAN VIDERE GÅENDE SKOL			
PLAN 1.ETG. DEL 2 AKSE 4-1			
LYSINSTALLASJON			
Referanse	Beregning		