



GJELDER TETT BYGG

Kommuneplan nr. 2000

A 20 E U01 02					

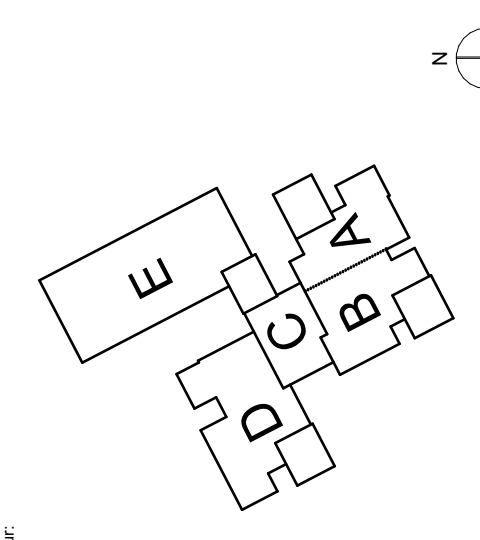

L. ARKENTER	
Prosjekt	Detailprosjekt

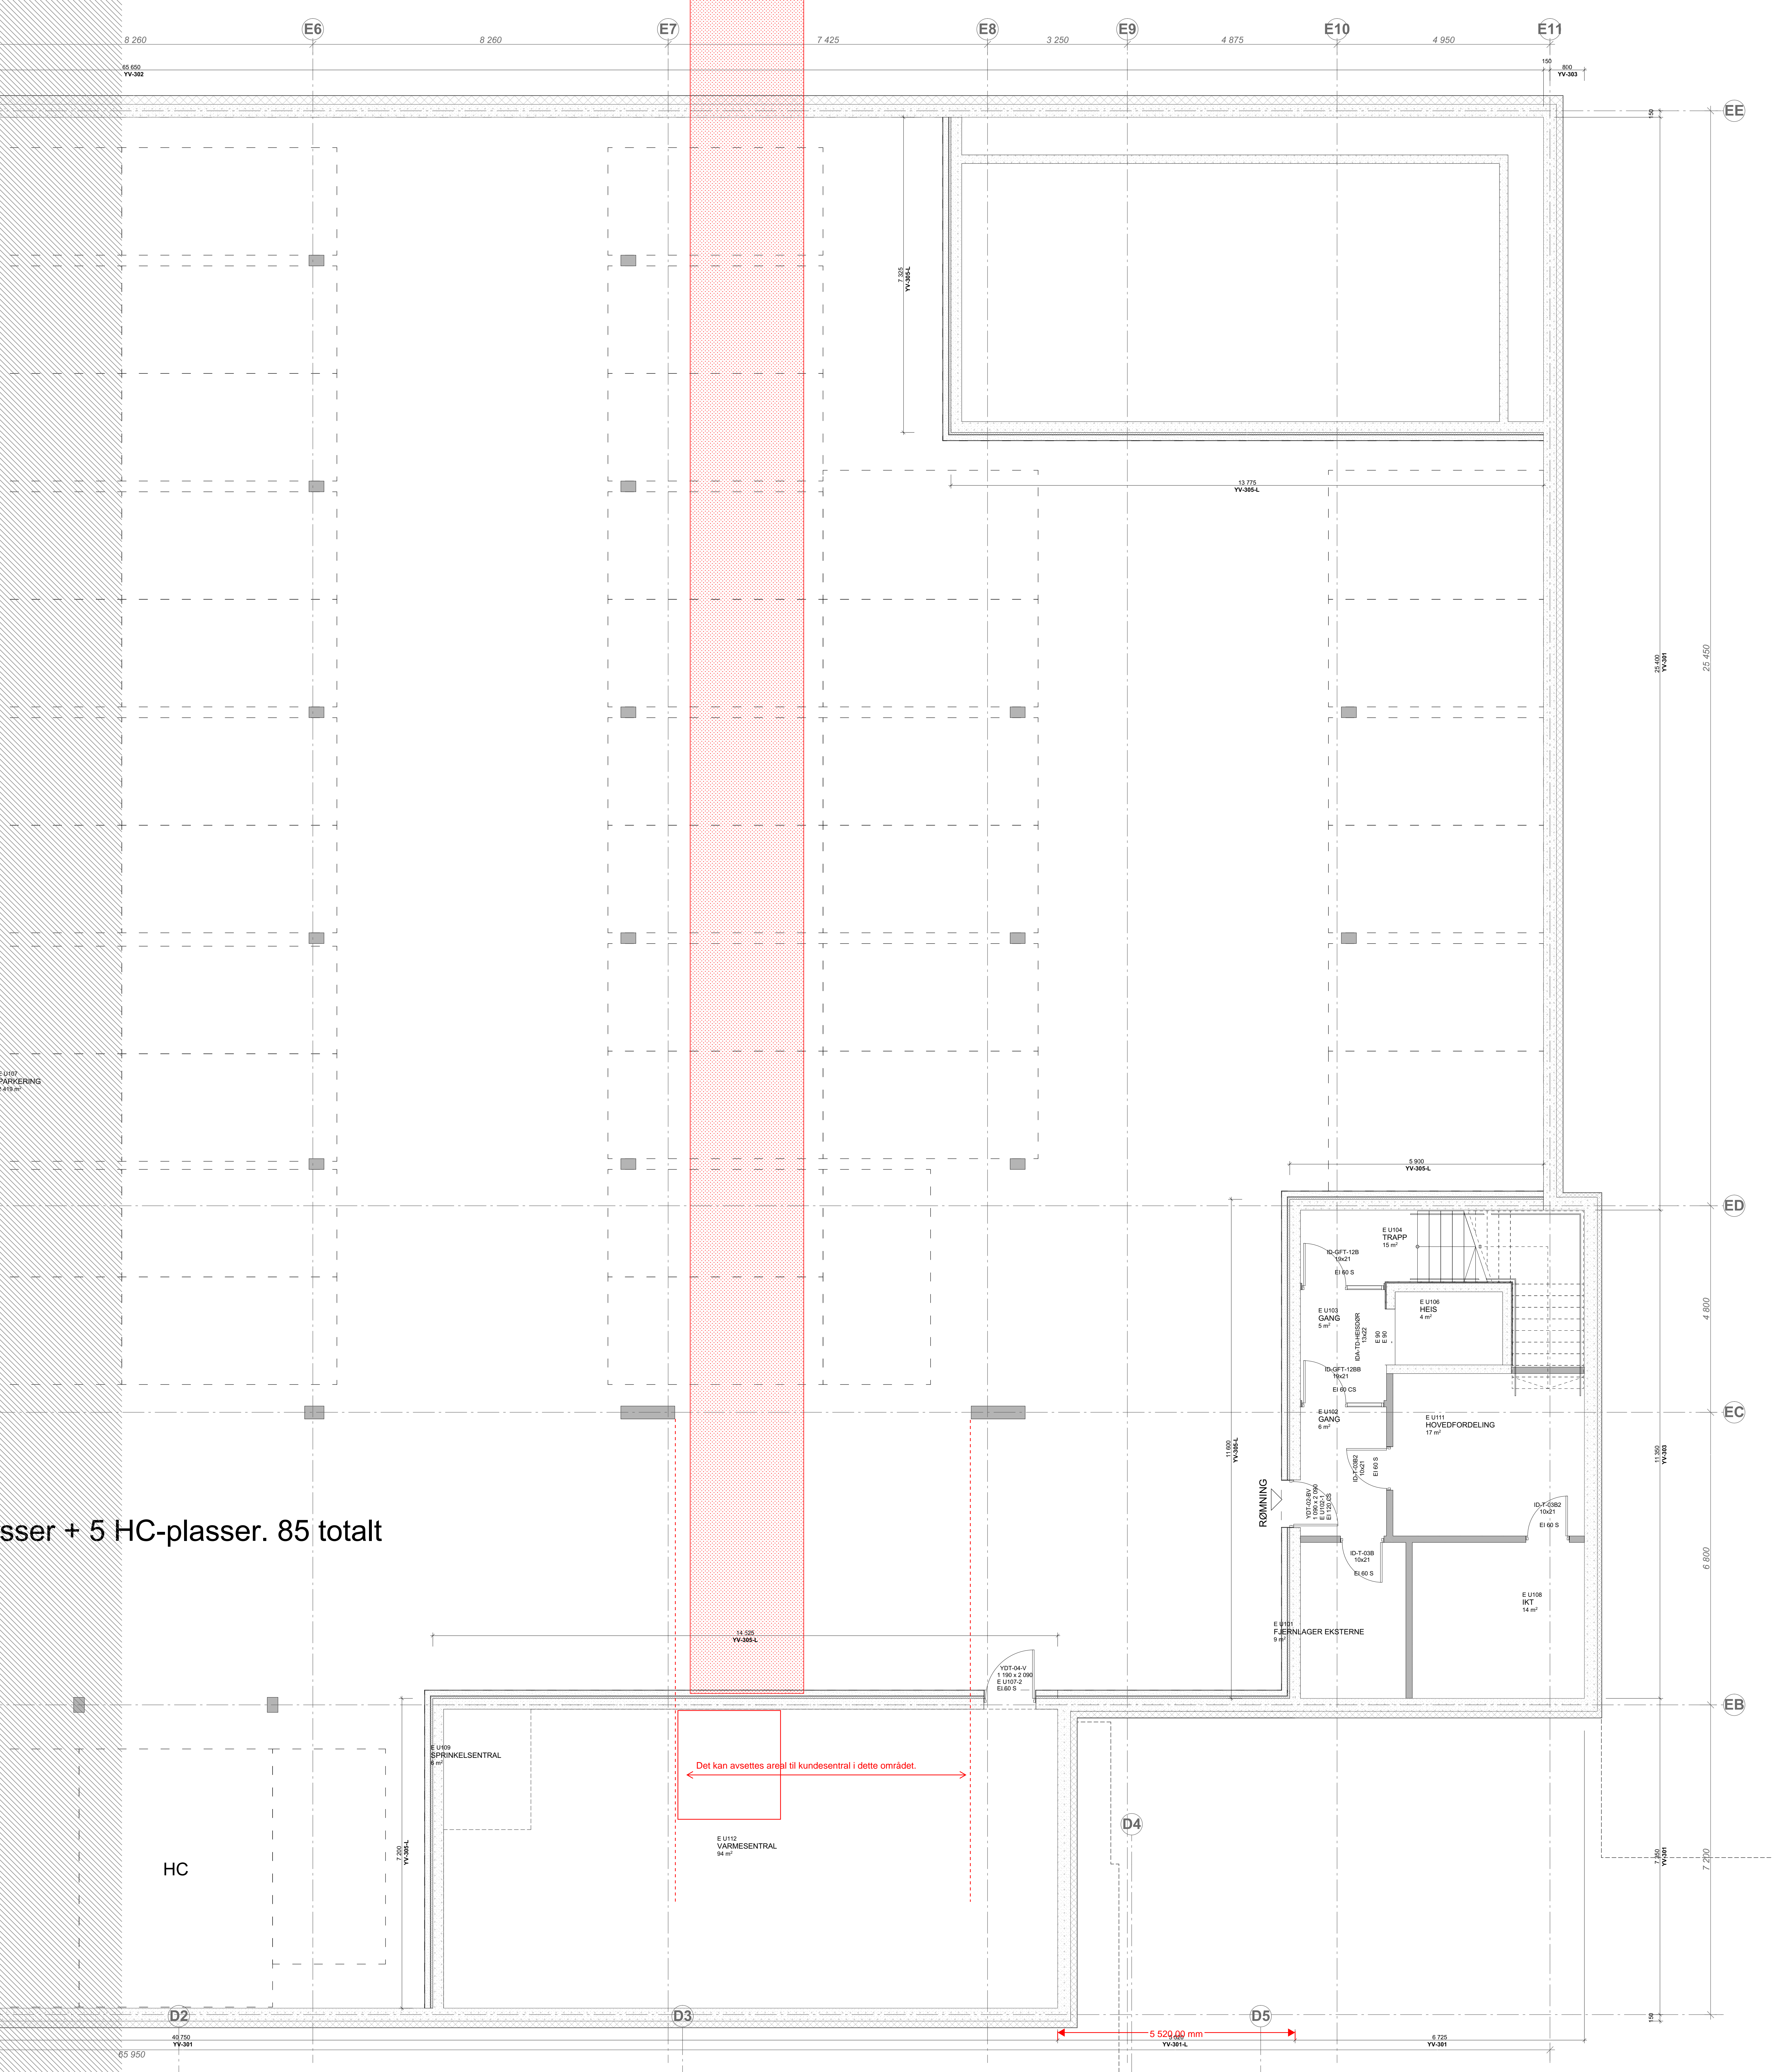

sser + 5 HC-plasser. 85 totalt

Det kan avsettes areal til kundesentral i dette området.

VARMESENTRAL
94 m²

