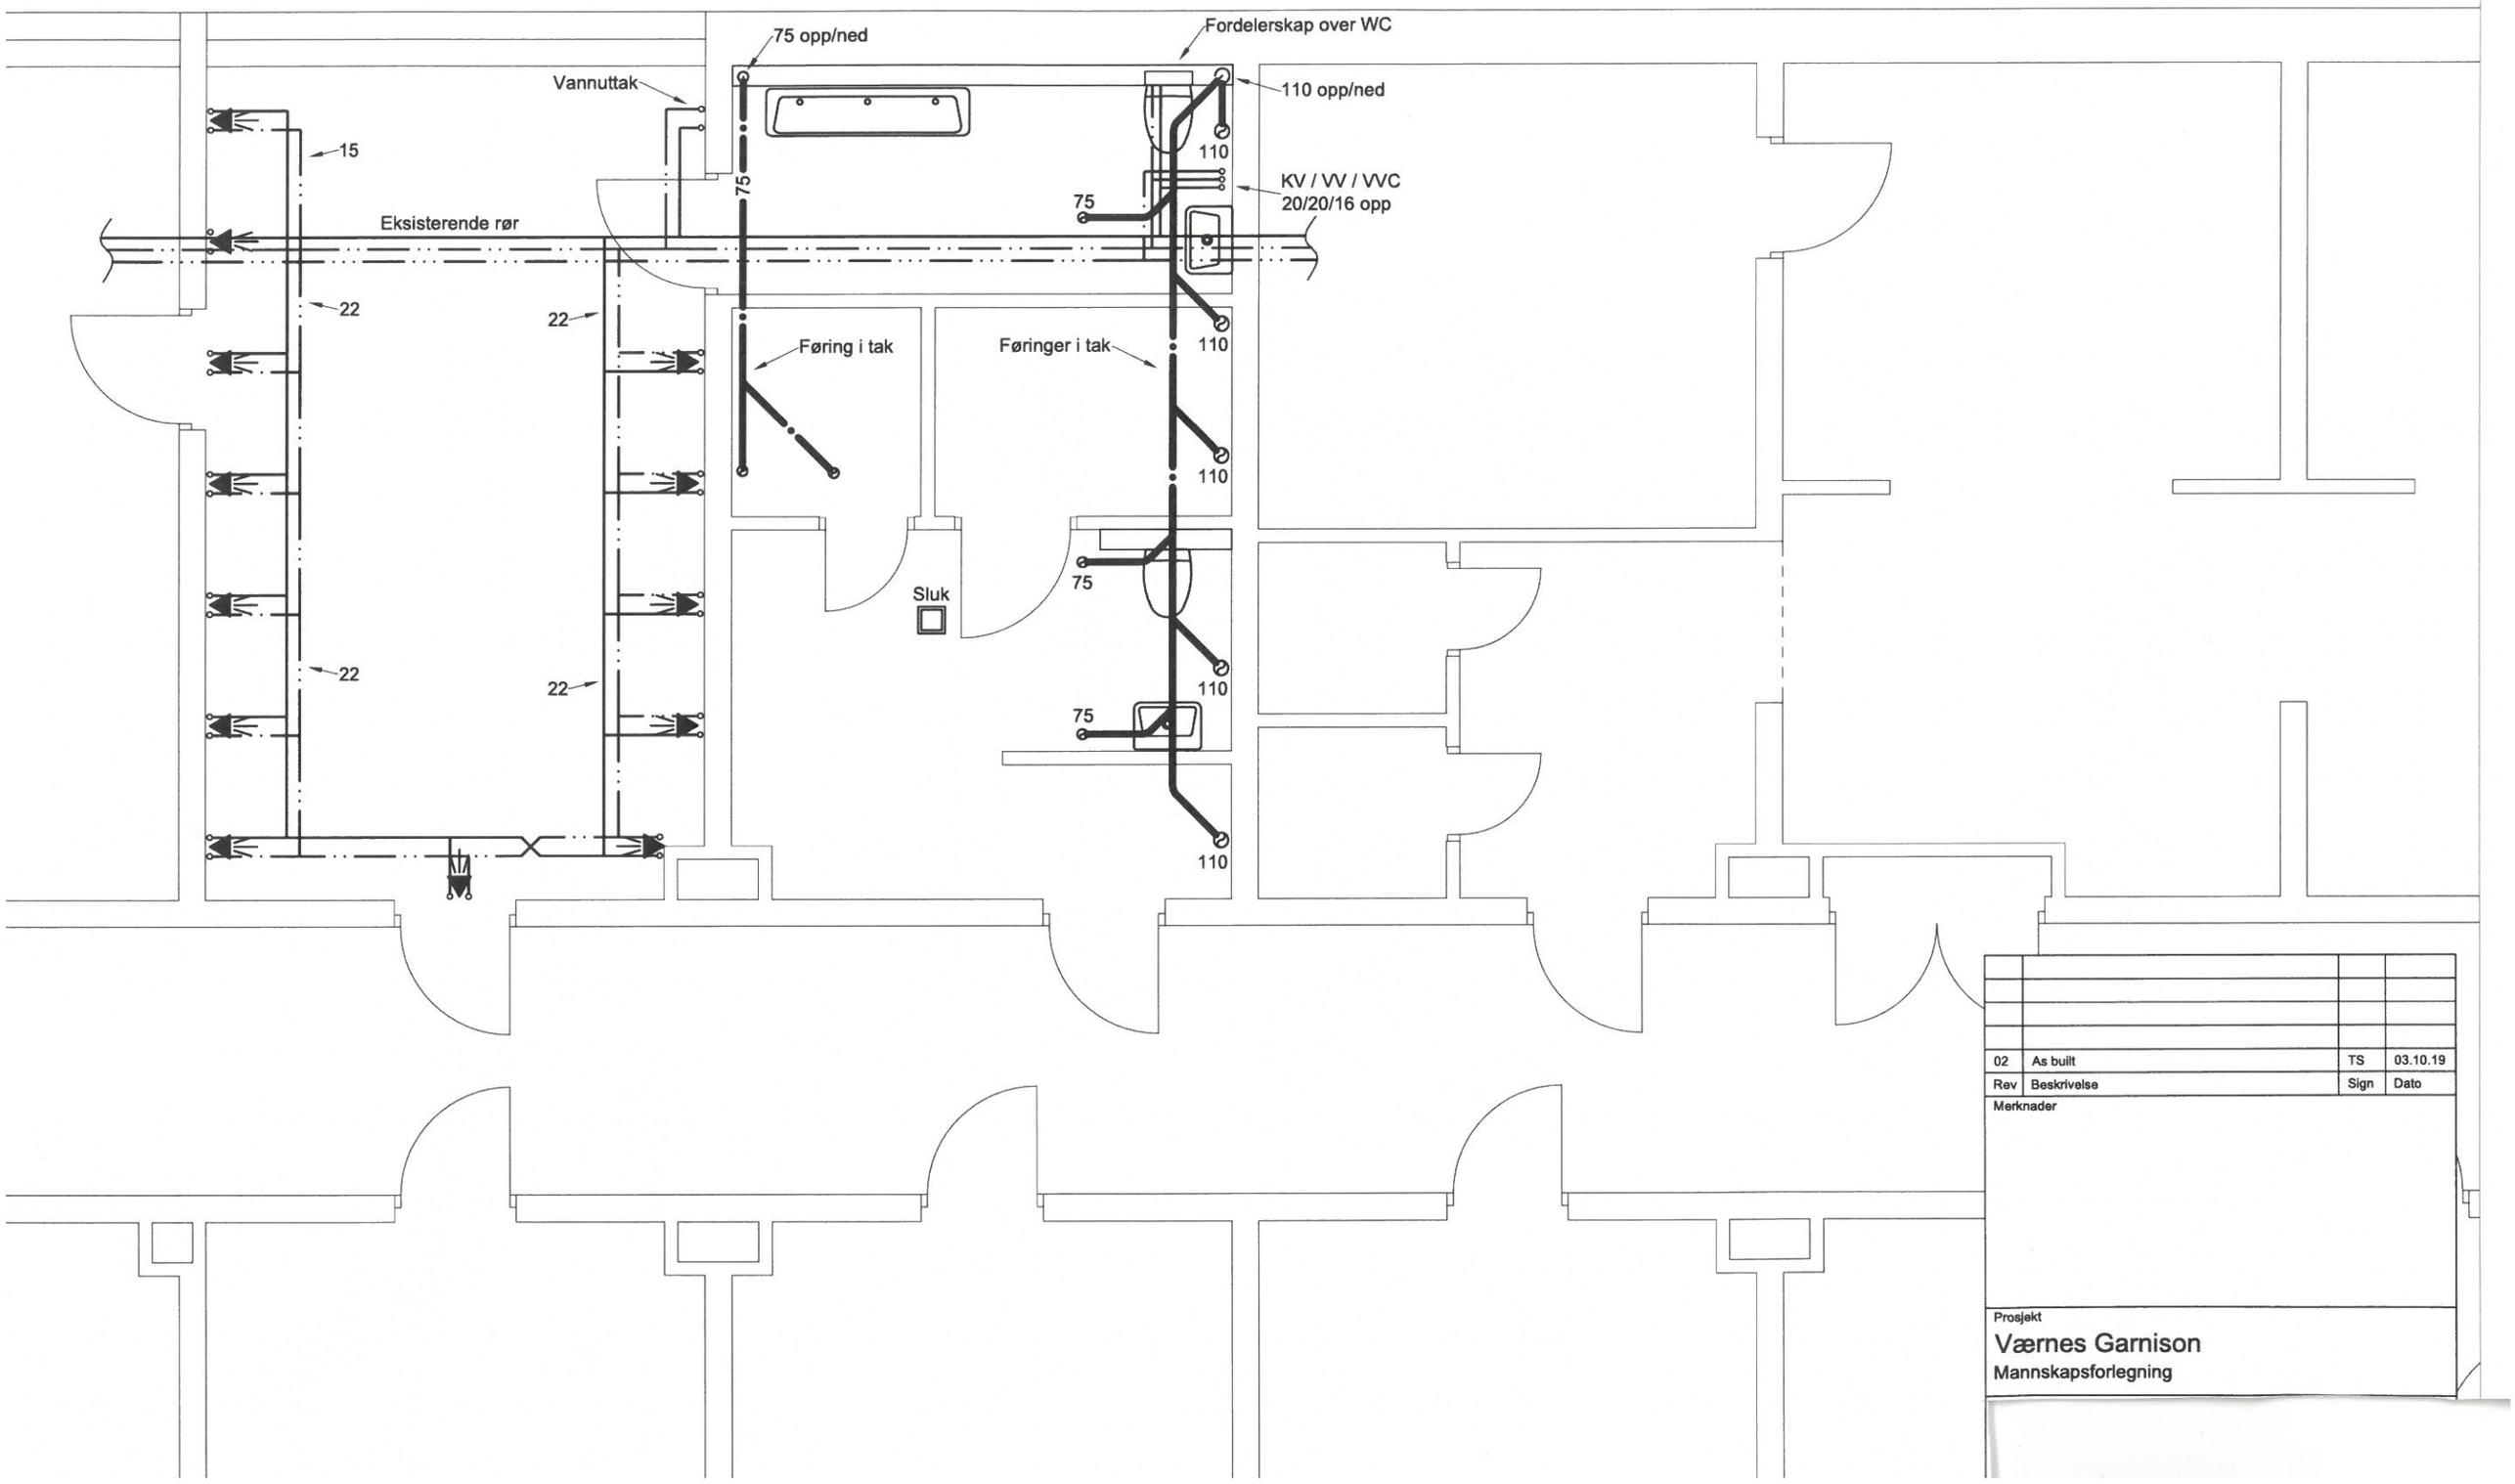

02	As built	TS	03.10.19
Rev	Beskrivelse	Sign	Dato

Merknader

Prosjekt

Værnes Garnison

Mannskapsforlegning