


Planforslag svalgang
1:100

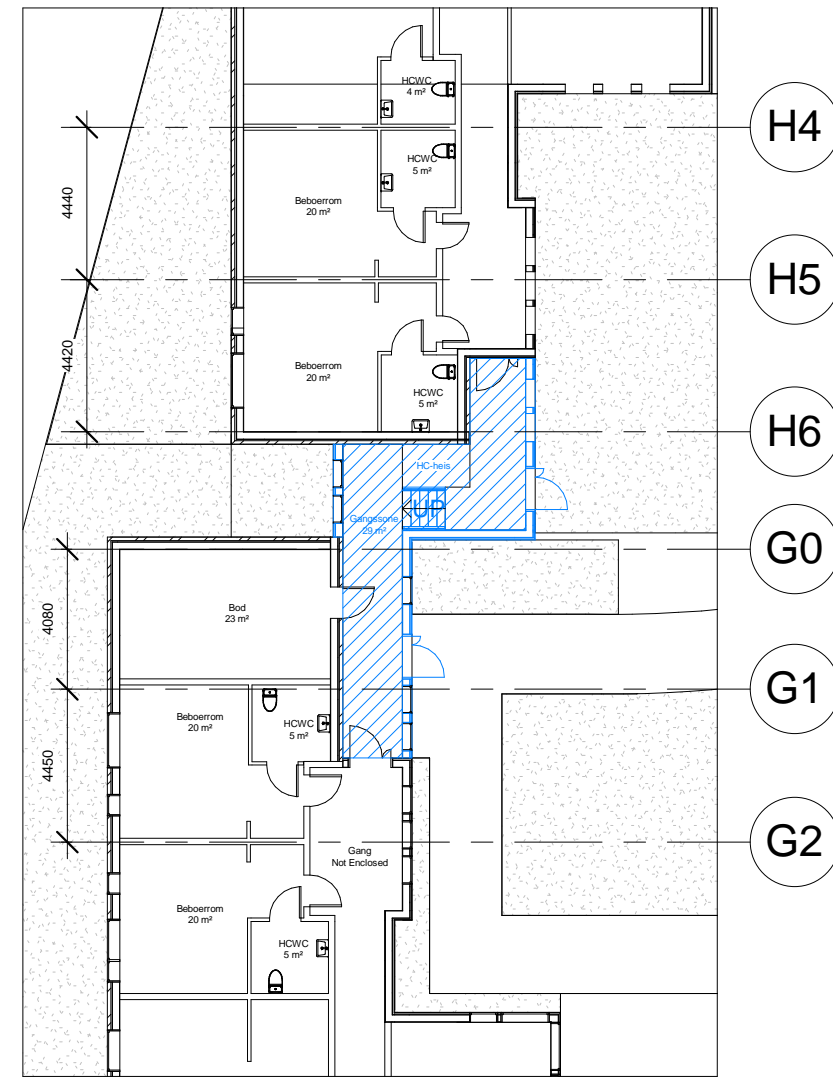

Utsnitt Bygg G og H
1:200

PROSJEKT: BRÅTA bo- og aktivitetssenter - tilbygg				PROSJEKTNR.: 0001		BYGGHERRE: Owner		PROSJEKTERENDE:	
TEGNINGSTITTEL: Planskisse svalgang				TEGNINGSSTATUS:		TEGNINGSNUMMER: A105		tegn_3	
TEGN:	KONTR.:	SIGN:	MÅLESTOKK:	DATE:	REVISJON:	FAG - BYGG - TEGN TYPE - ETG - LOPE NR.			
PCV	Checker	Approver	As indicated	12/03/18					