
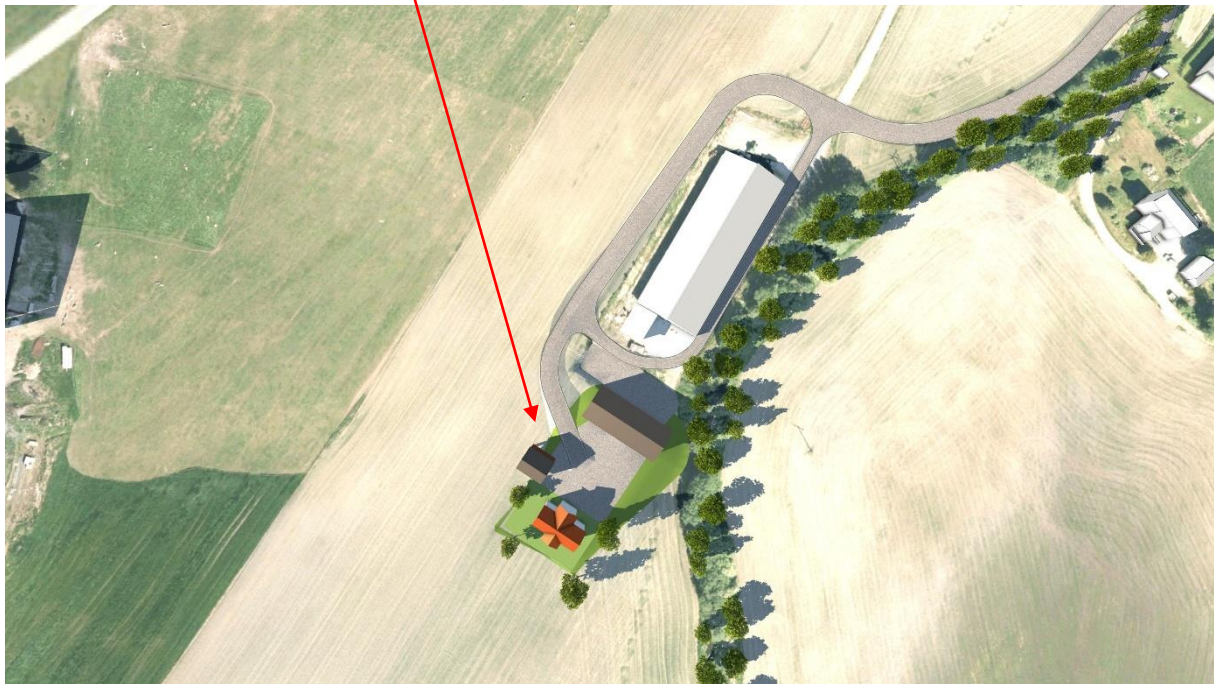


Nytt gårdstun

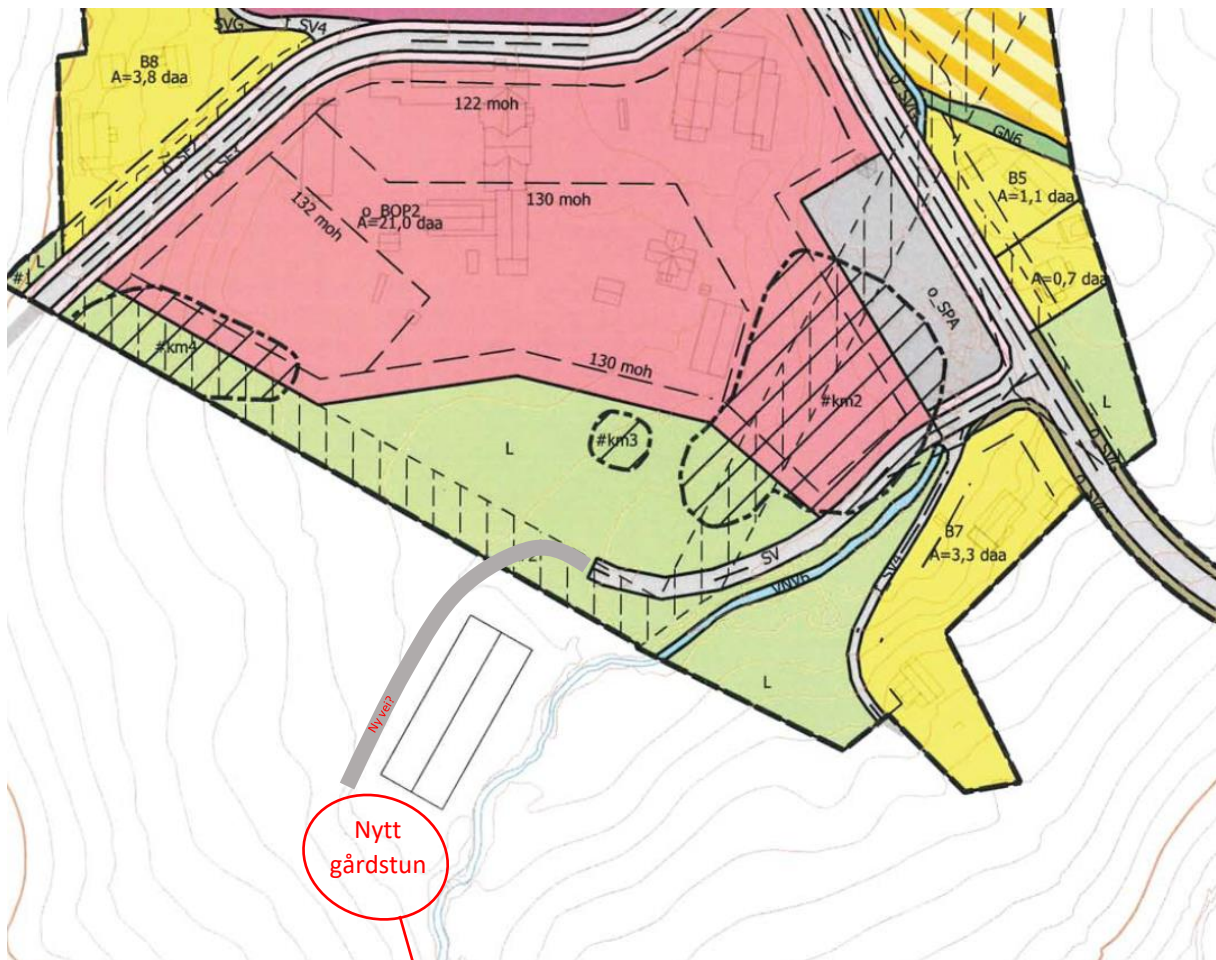

Det skal etableres et nytt gårdstun, som erstatning som det som må rives for etablering av nytt oppvekstsenter. Nødvendige geotekniske undersøkelser og vurderinger forbundet med bygging av dette, inngår i oppdraget. Skissen er ikke endelig.