



Klassifisering: Taushetsbelagt / sensitiv
 Lovhjemmel: Atomenergilovens §53b
 Ref.: ID 52301

A	19.10.2021	Vto	-	Verdivurdering
				Dato: 12.02.2020
Plan: 3.ETG. Byggnr.: -				Målestokk: 1:150
Tittel: HOVEDBYGG				Gruppernr.: - Godkjent: - Tegnet: VTO
Prosjektnr.	Tegningens nr.:			REV.
-	HB-3.ETG.			A

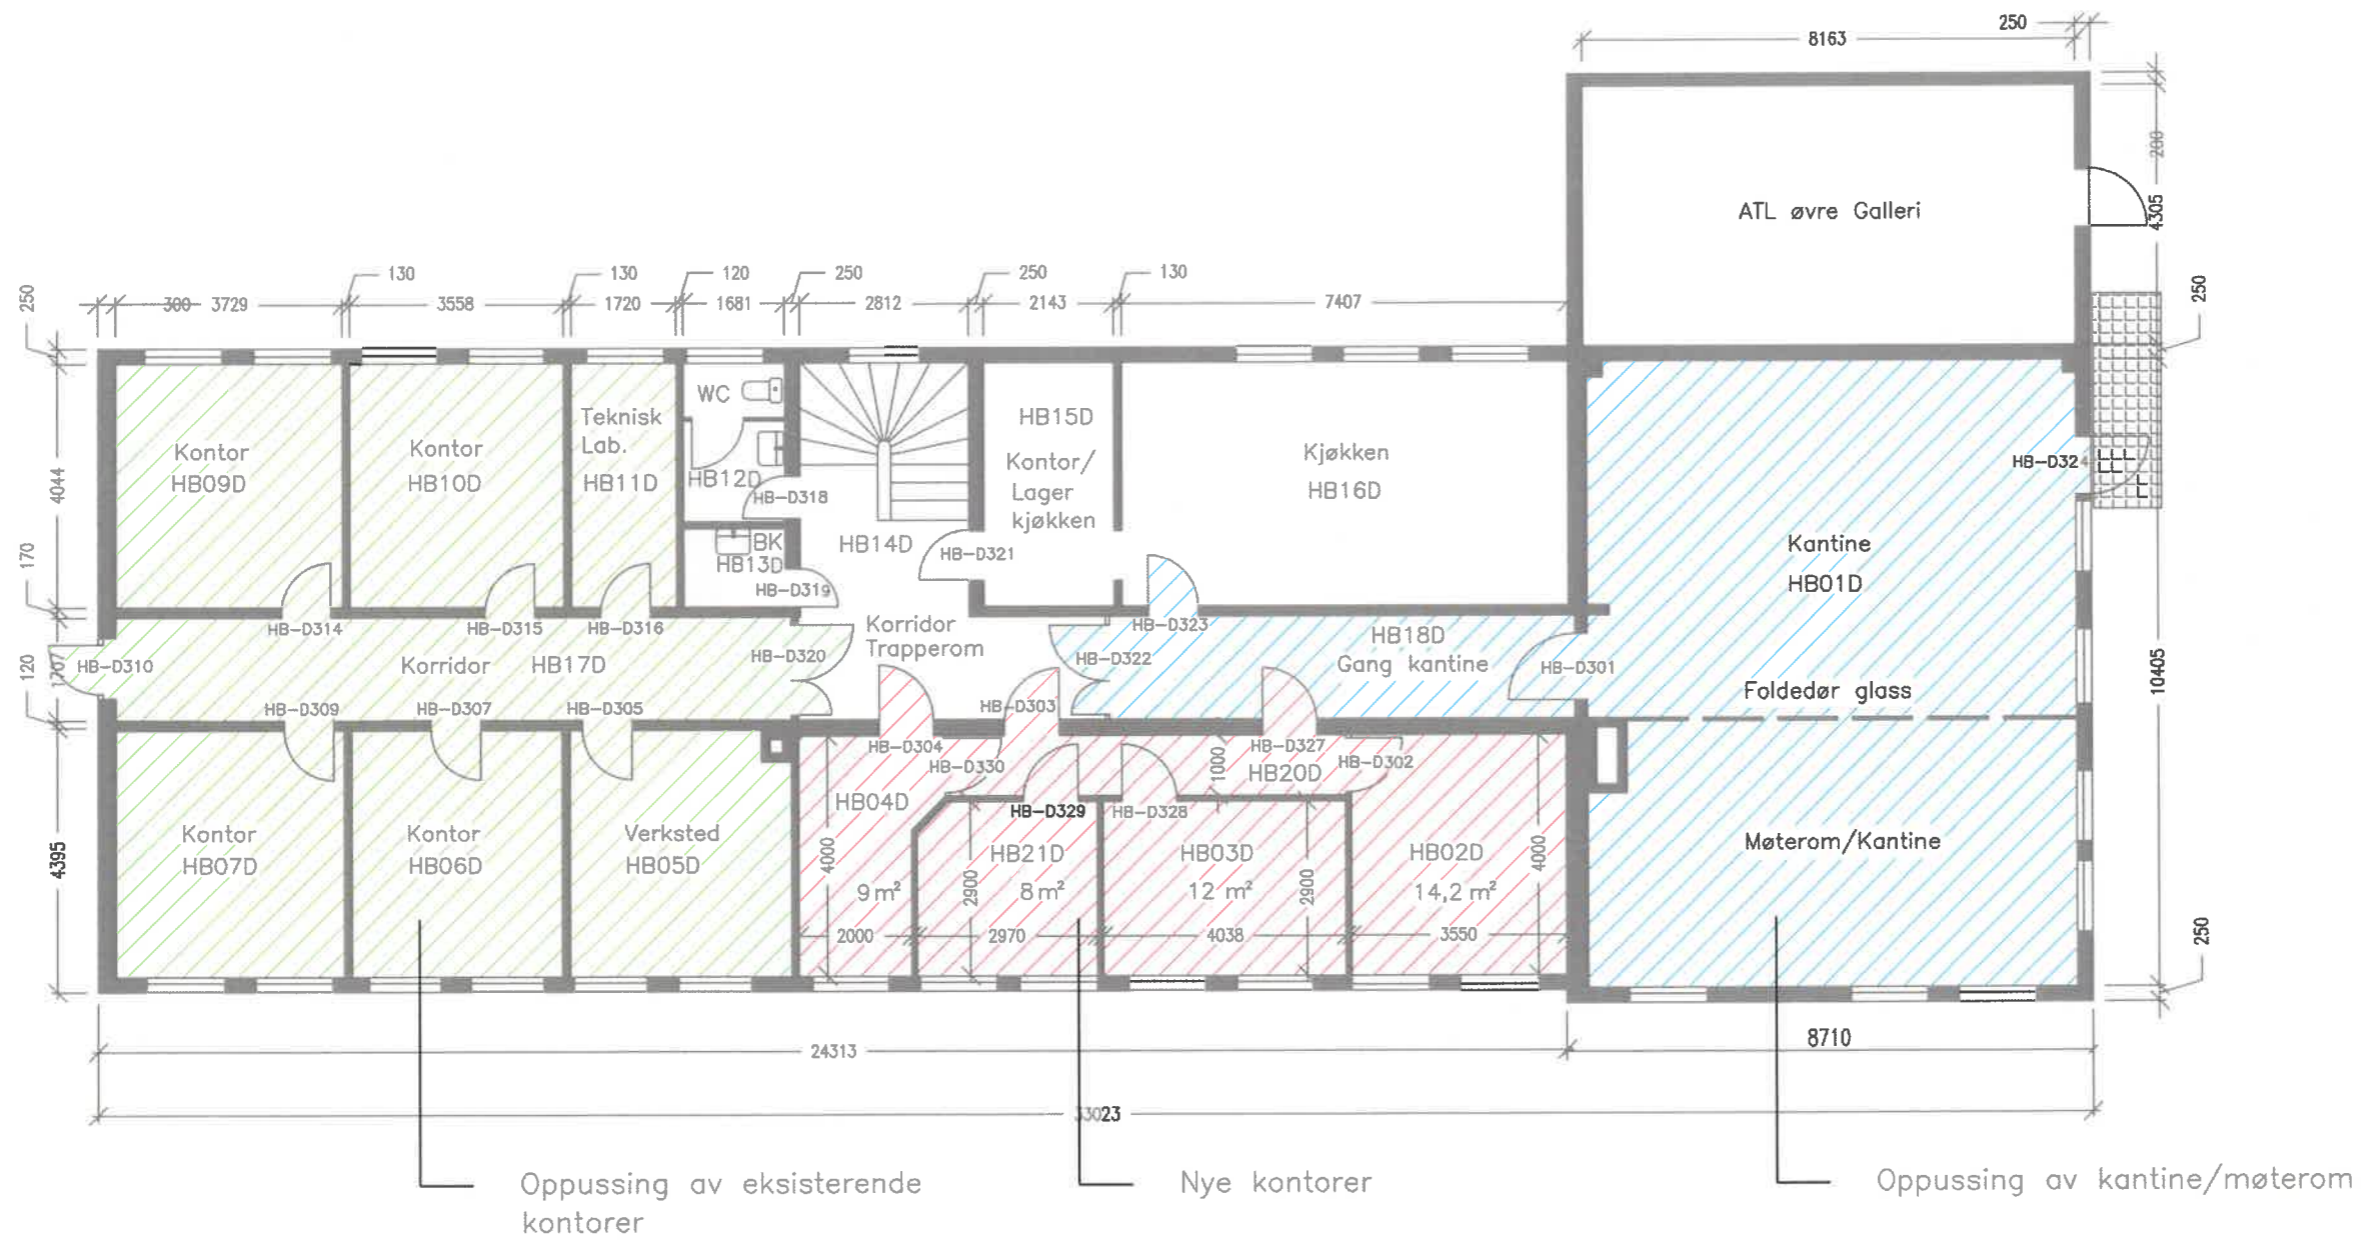


Unntatt offentligheten iht. Offentleglova §15

C	28.03.2022	Vto	-	Endring nye kontorer
				Dato: 09.08.2021
Plan: 3.ETG.				Målestokk: 1:150
Byggnr.: -				Gruppenr.: -
Tittel: HOVEDBYGG				Godkjent: -
				Tegnet: VTO
Prosjektnr.	Tegningens nr.:			REV.
-	NYE-KONTORER			C

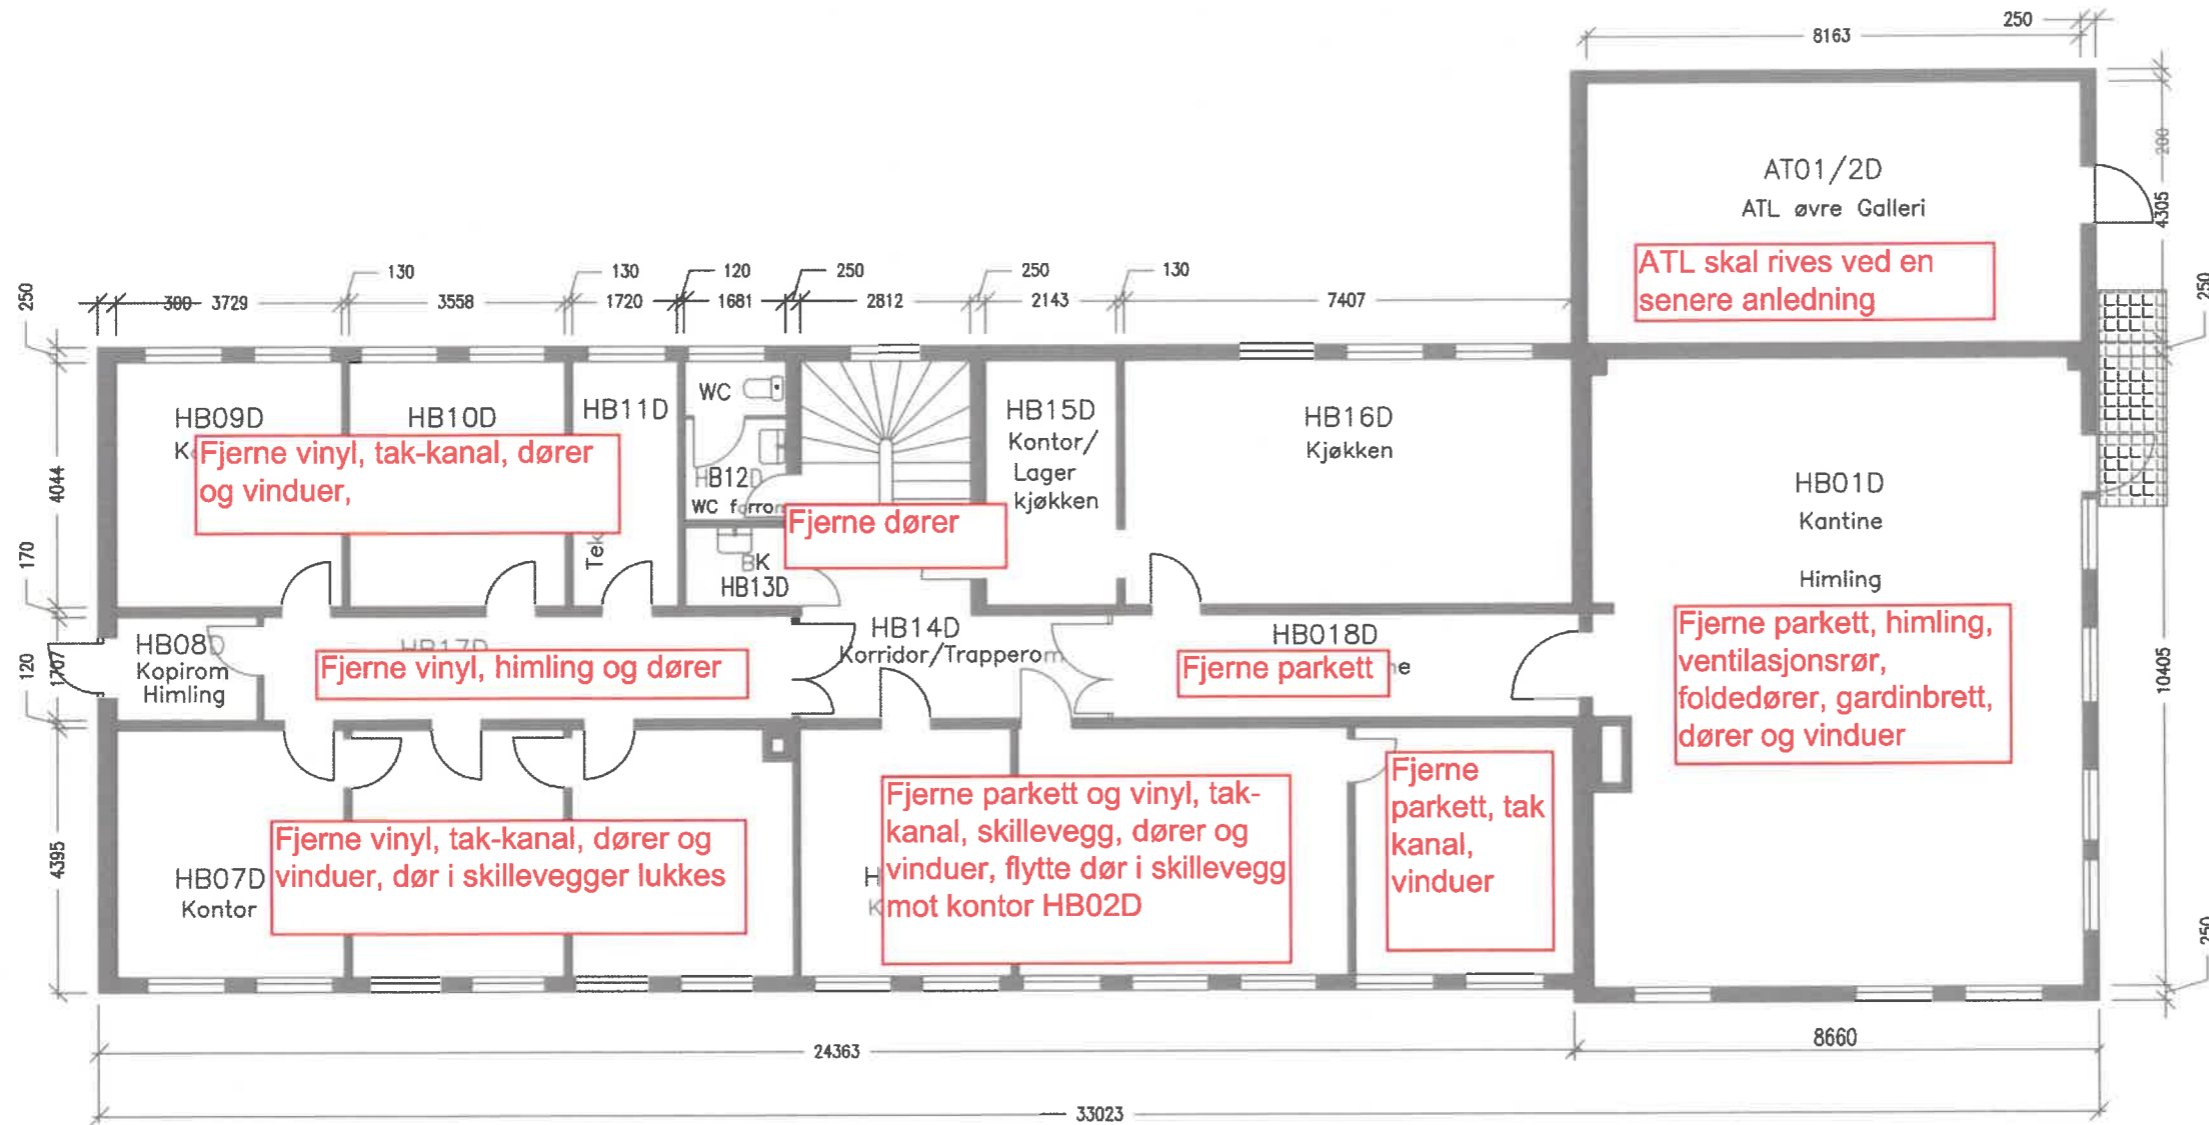


Klassifisering: Taushetsbelagt / sensitiv
 Lovhjemmel: Atomenergilovens §53b
 Ref.: ID 52301


A	19.10.2021	Vto	--	Verdivurdering
				Dato: 12.02.2020
Plan: 3.ETG.				Målestokk: 1:150
Byggnr.: -				Gruppenr.: -
Tittel: HOVEDBYGG				Godkjent: -
				Tegnet: VTO
Prosjektnr. -	Tegningens nr.: HB-3.ETG.			REV. A

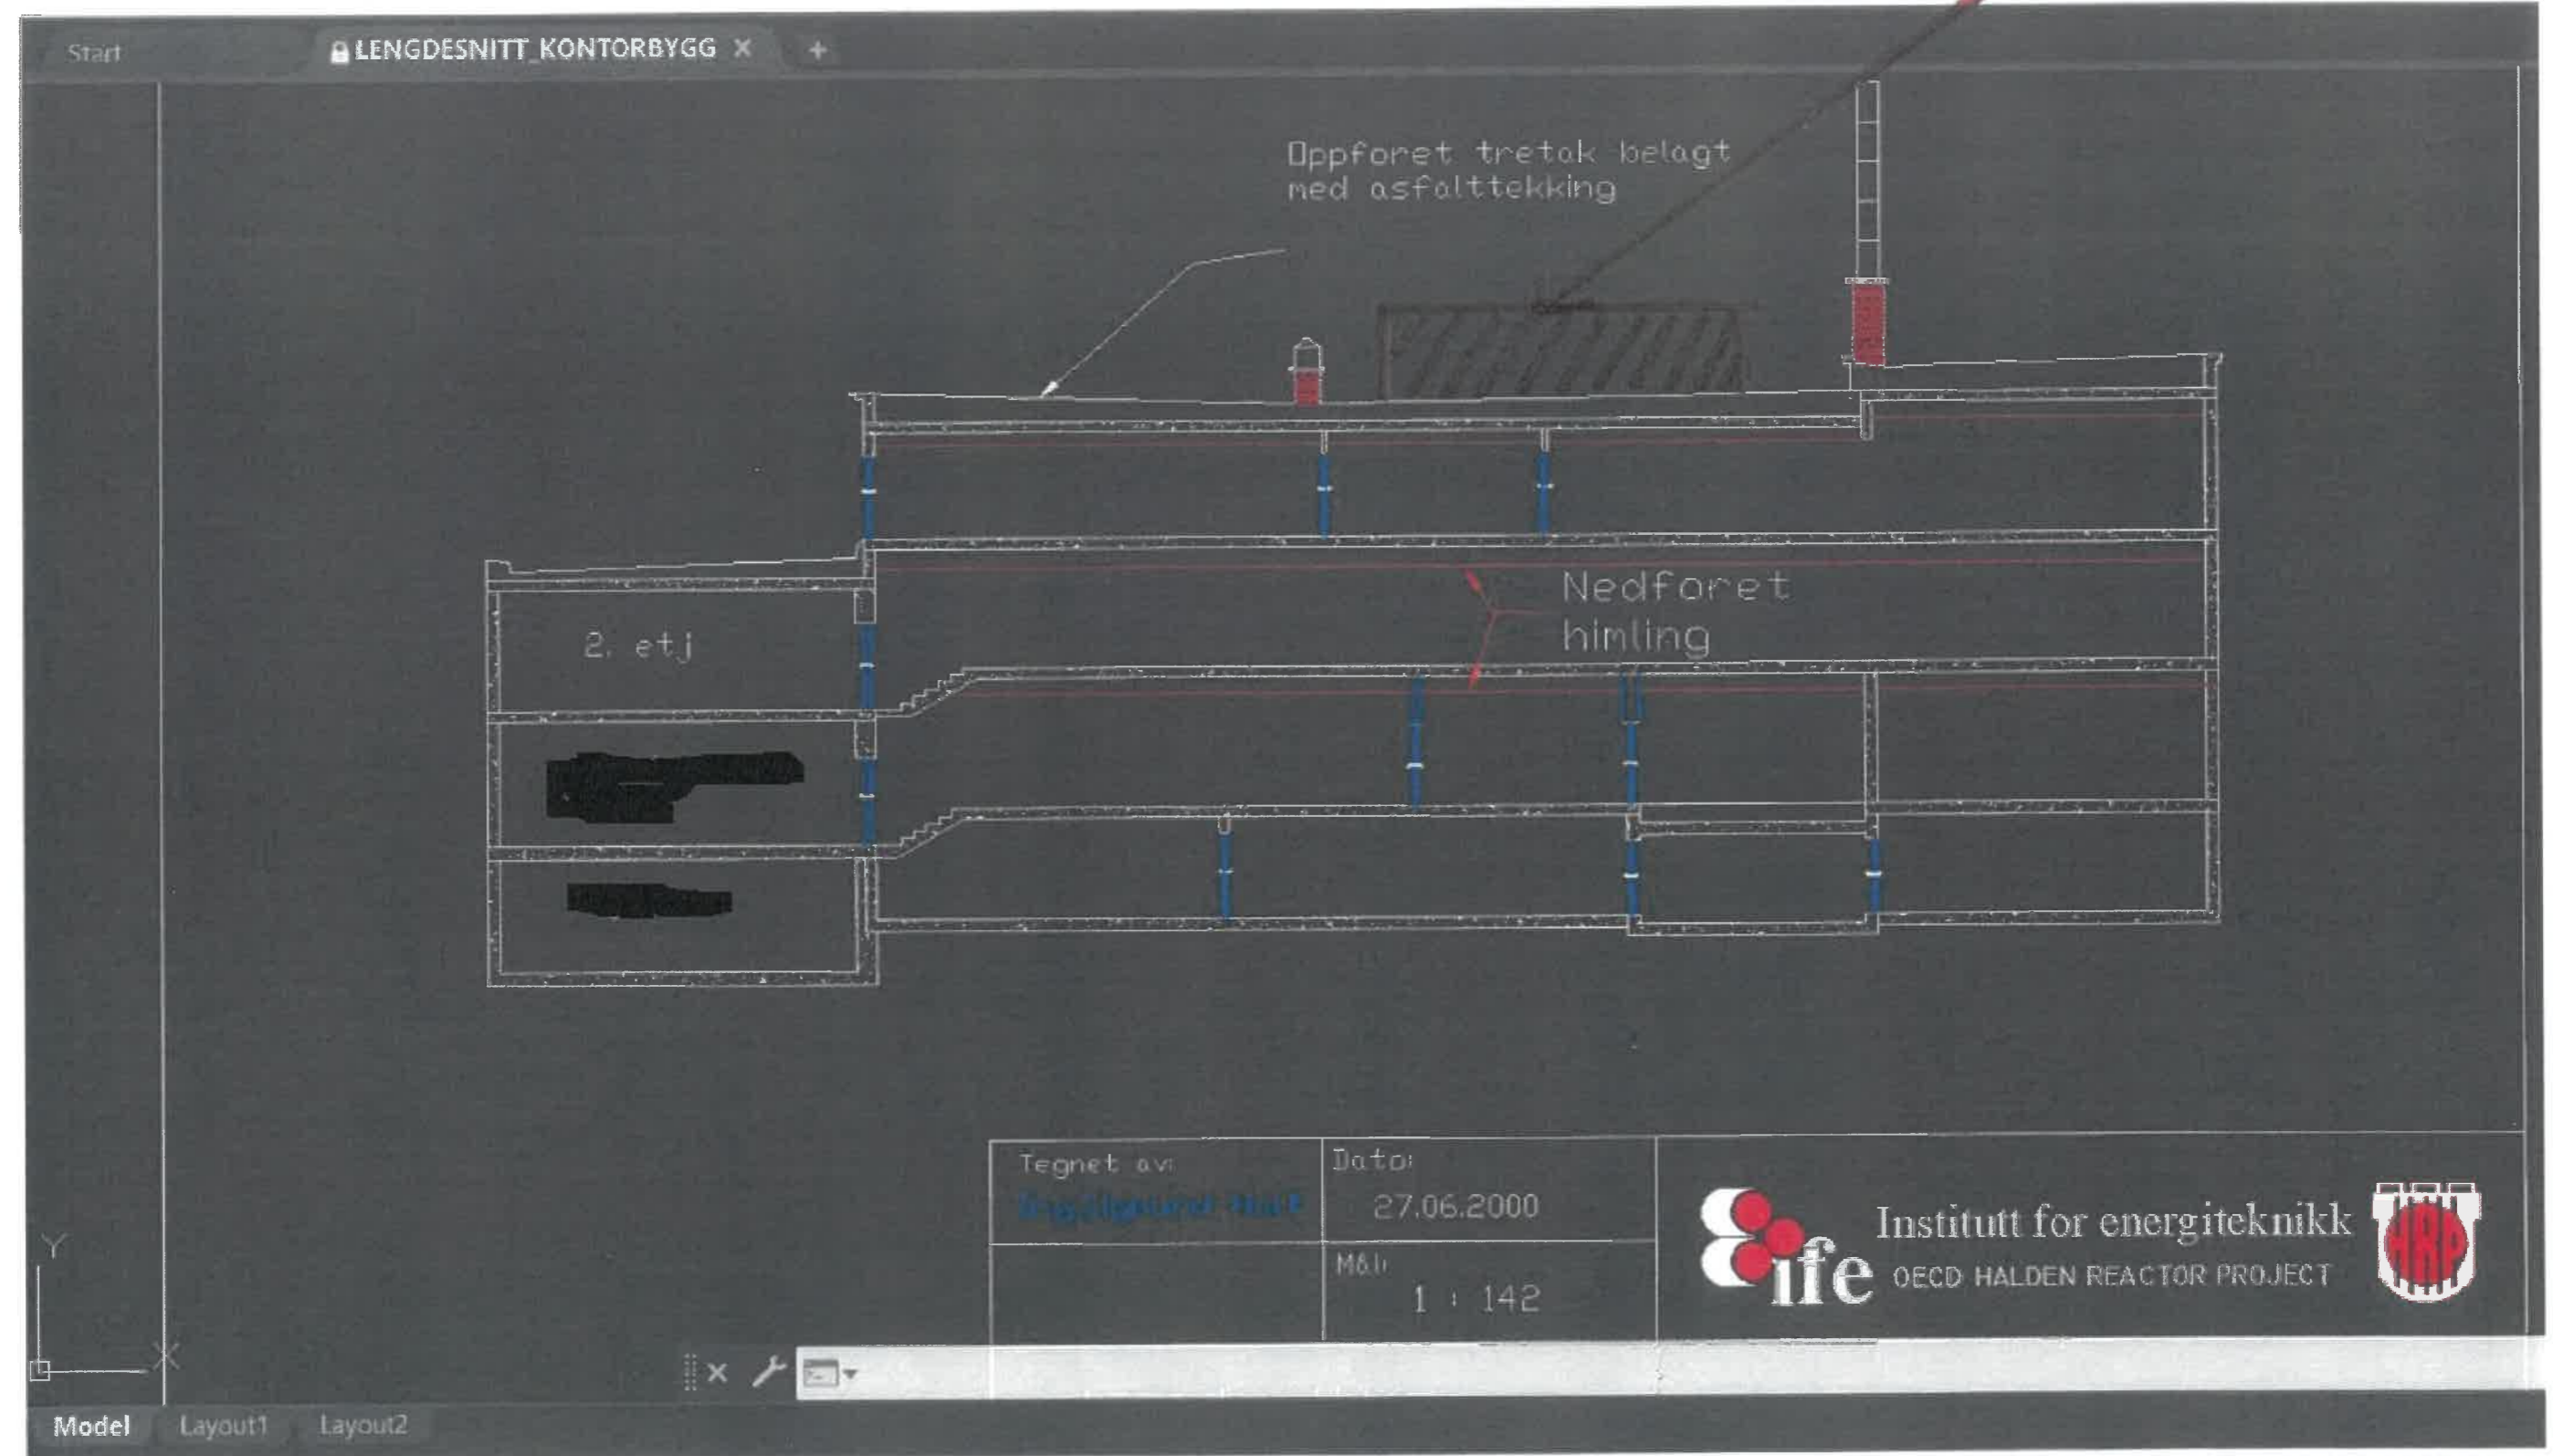

Unntatt offentligheten iht
Offentleglova § 15

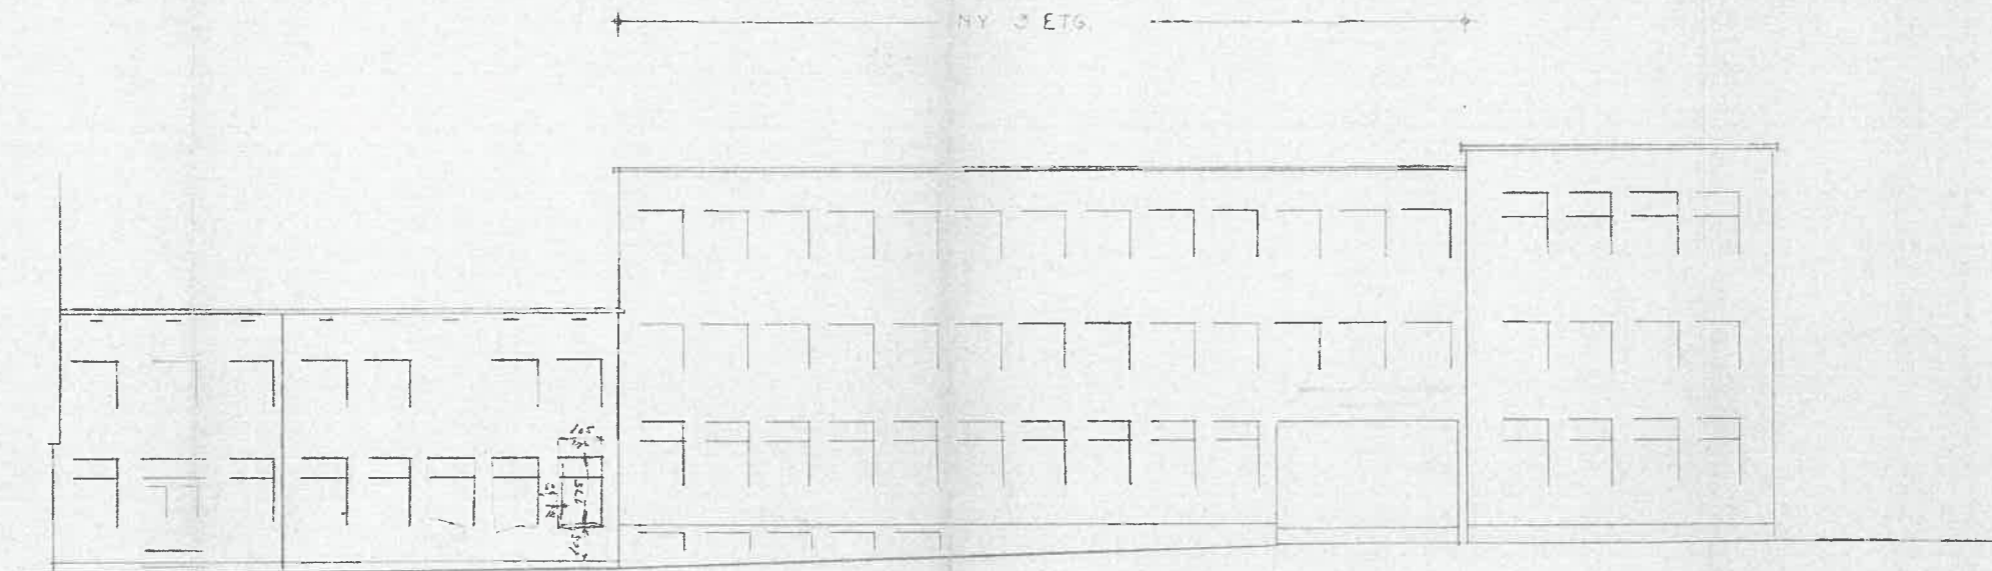


MOT TISTEDALSVEIEN

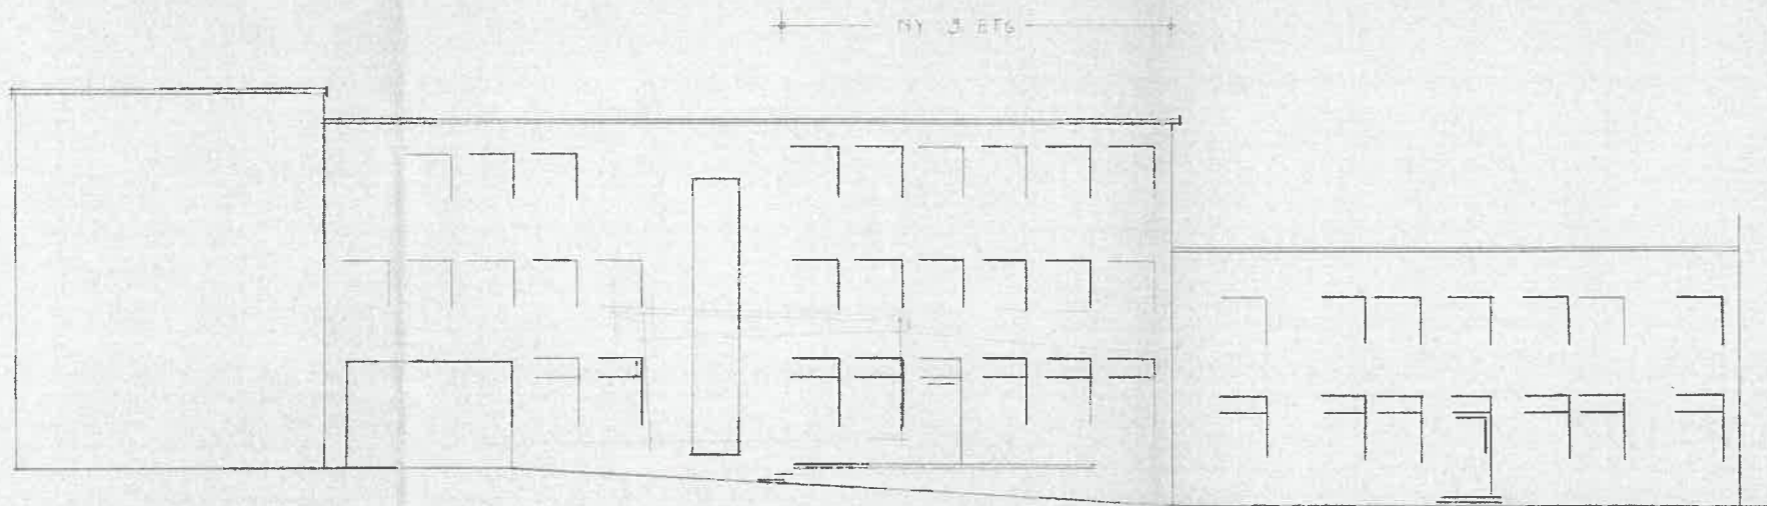

MOT REAKTOREN

*Urnstatt offentlighet iht
offentleglova § 15*

QUANT.	NAME	ITEM	MATERIAL	DWG. NO.	SUPL. NO.	WEIGHT	REMARKS
DELIV. CHANGES							
ORDERED BY:	H.B.W.R. KONTORBYGG, FASADE UTVIBELSE AV 3. ETS			SCALE	1:100	DRAWN 10-10-58 TRAC. CHECKED APPR.	
JOB NO.	GROUP NO. 10013073			REPLACEMENT FOR			
	INSTITUTT FOR ATOMENERGI KJELLER NORWAY			9513-1 REPLACED BY			

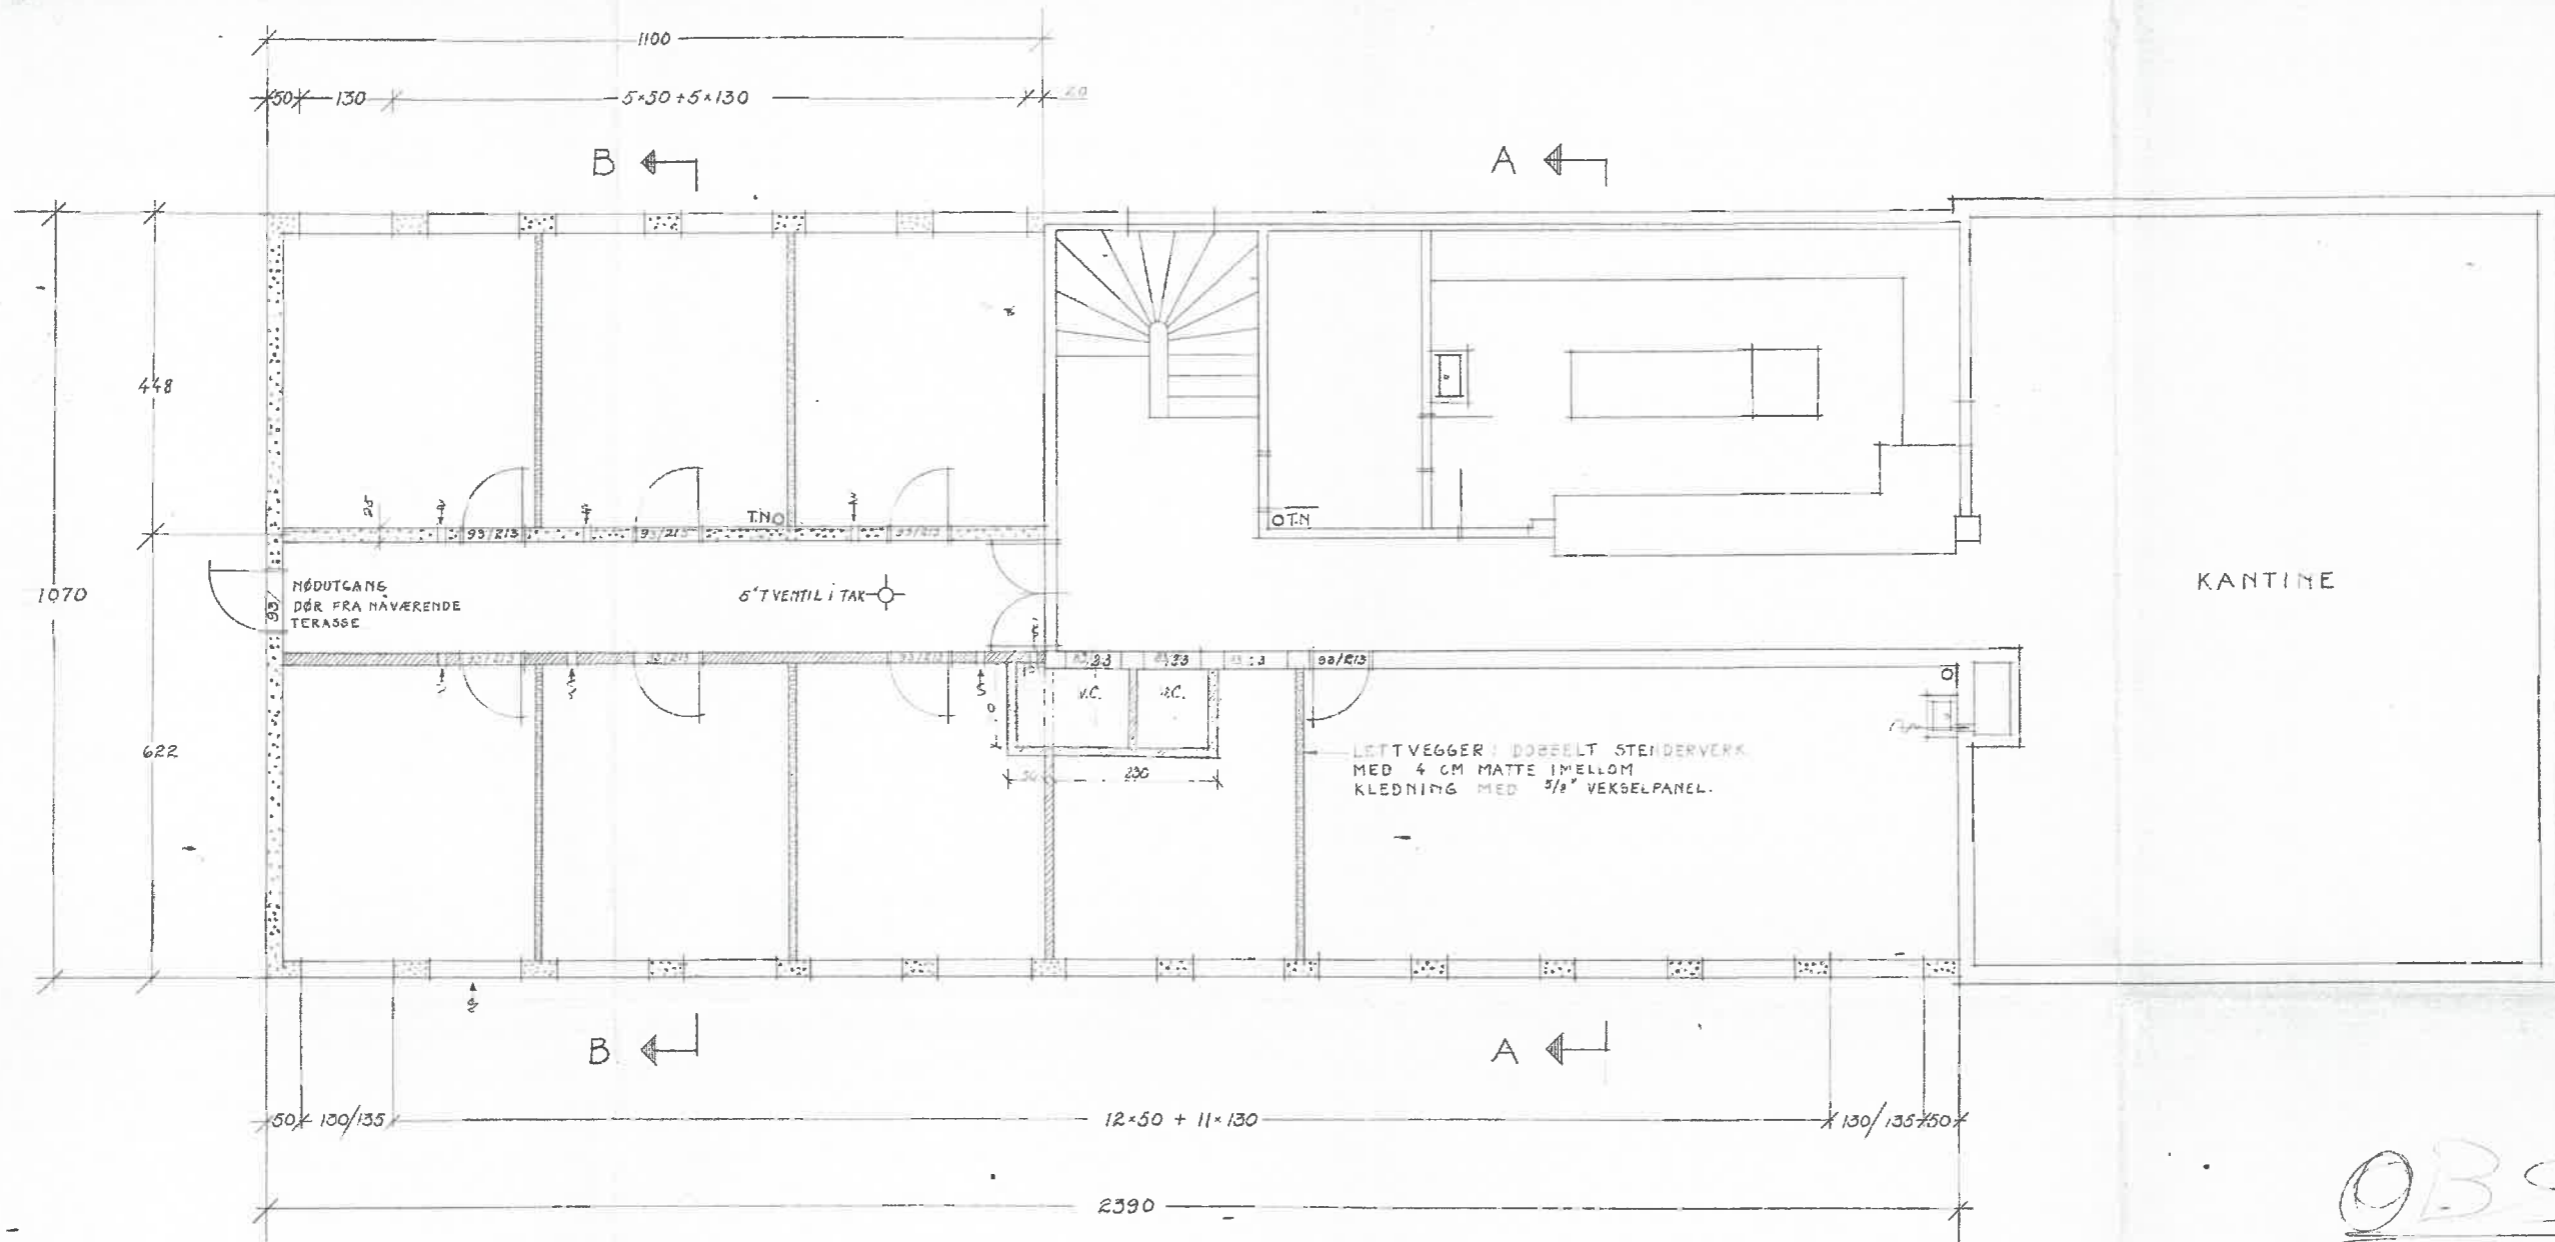


KANTINE


OBS
HALDEN

Mandag

Unntatt offentlighet iht
Offentleglova § 15

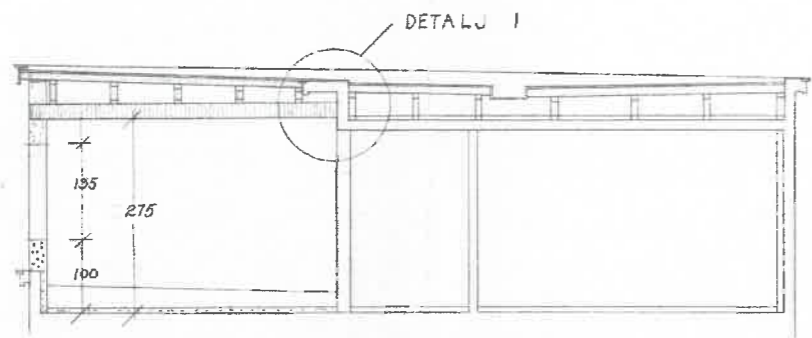


SNITT A-A

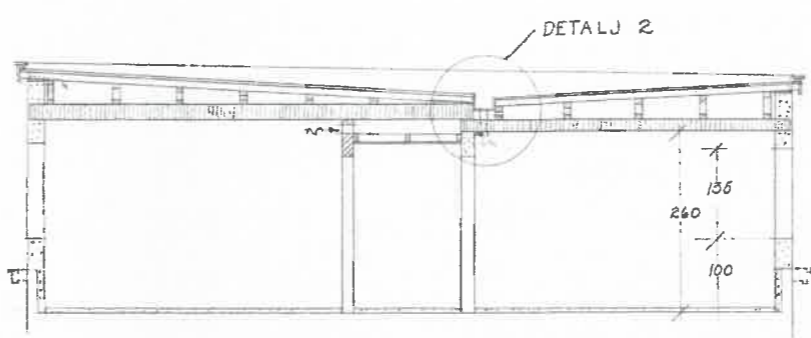

SNITT B-B

QUAN.	NAME	ITEM	MATERIAL	DWG. NO.	SUPL. NO.	WEIGHT	REMARKS
DEWY CHANGES							
ORDERED BY:	HBWR. KONTORBYGG, PLAN UTVIDELSE AV 3 ETG.				SCALE	DRAWN $\frac{1}{8}$ - Cj.	
JOB NO.	GROUP NO. 1				1:50	CHECKED APPR.	
	INSTITUTT FOR ATOMENERGI KJELLER NORWAY					REPLACEMENT FOR: 9512-1	
						REPLACED BY:	

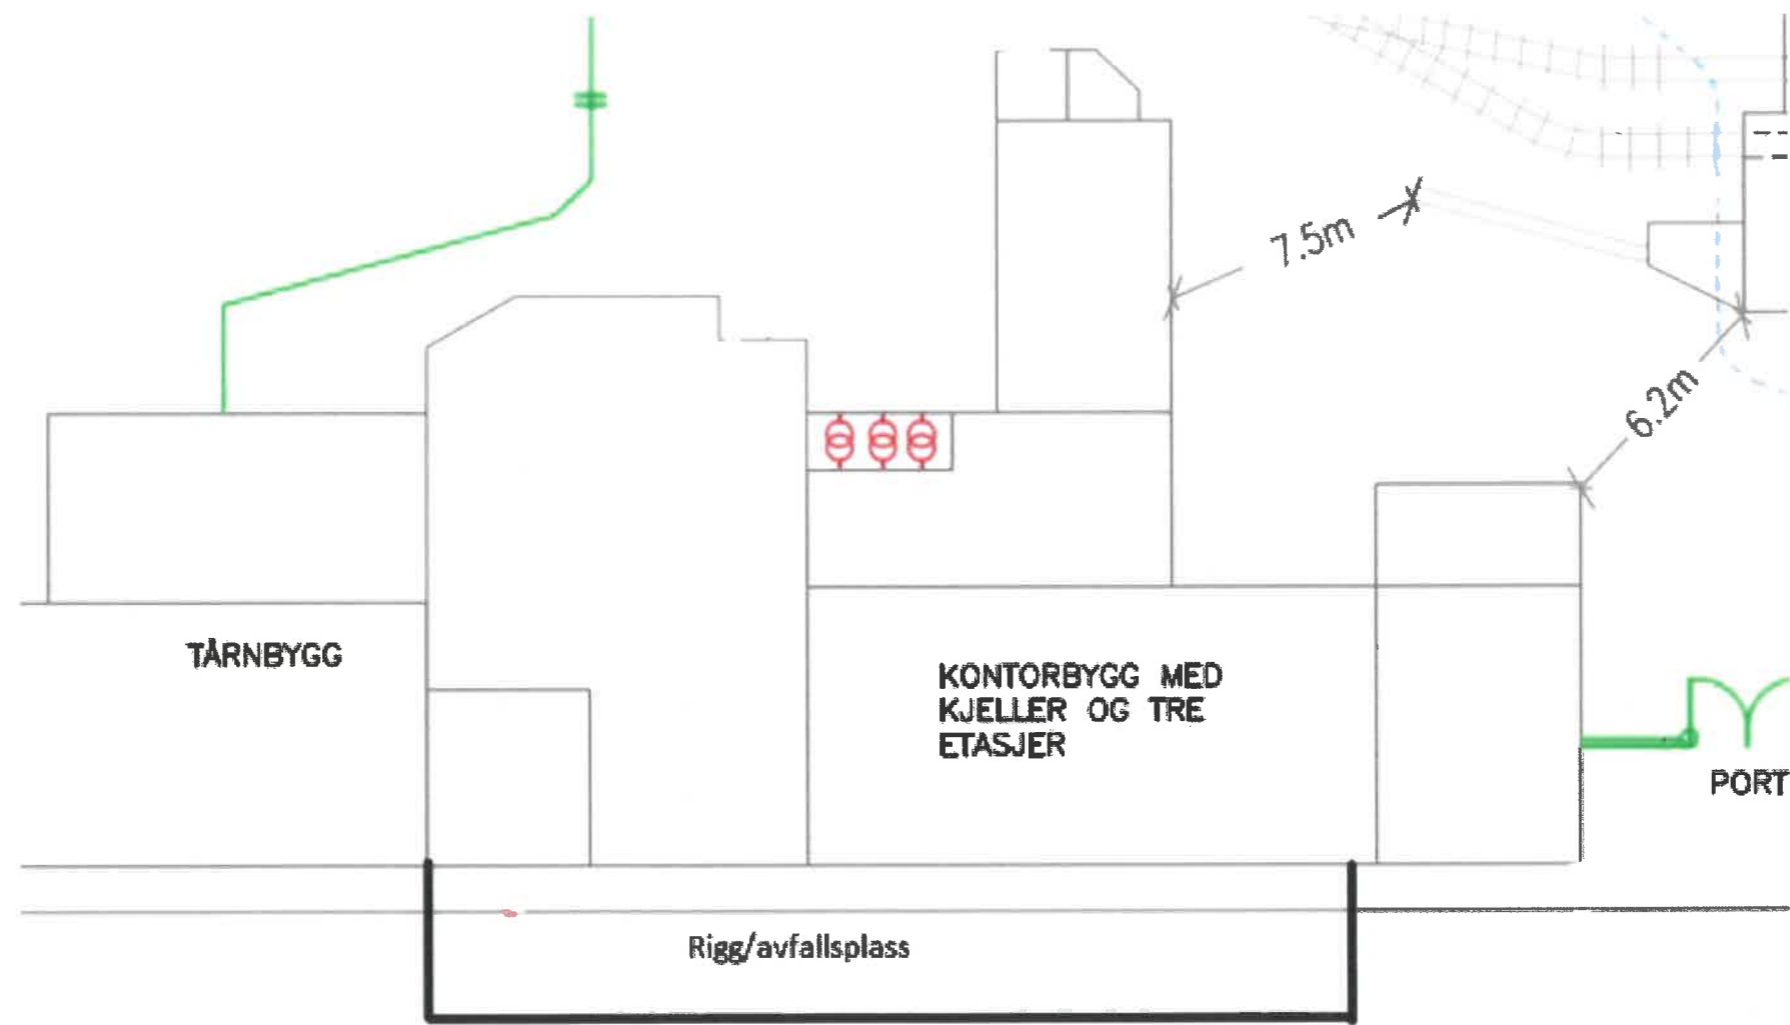

Saubrugs

Unntatt offentligheten iht.
Offentleglova § 15

RIGG PLAN