


1.etg plan - Rives

1:100

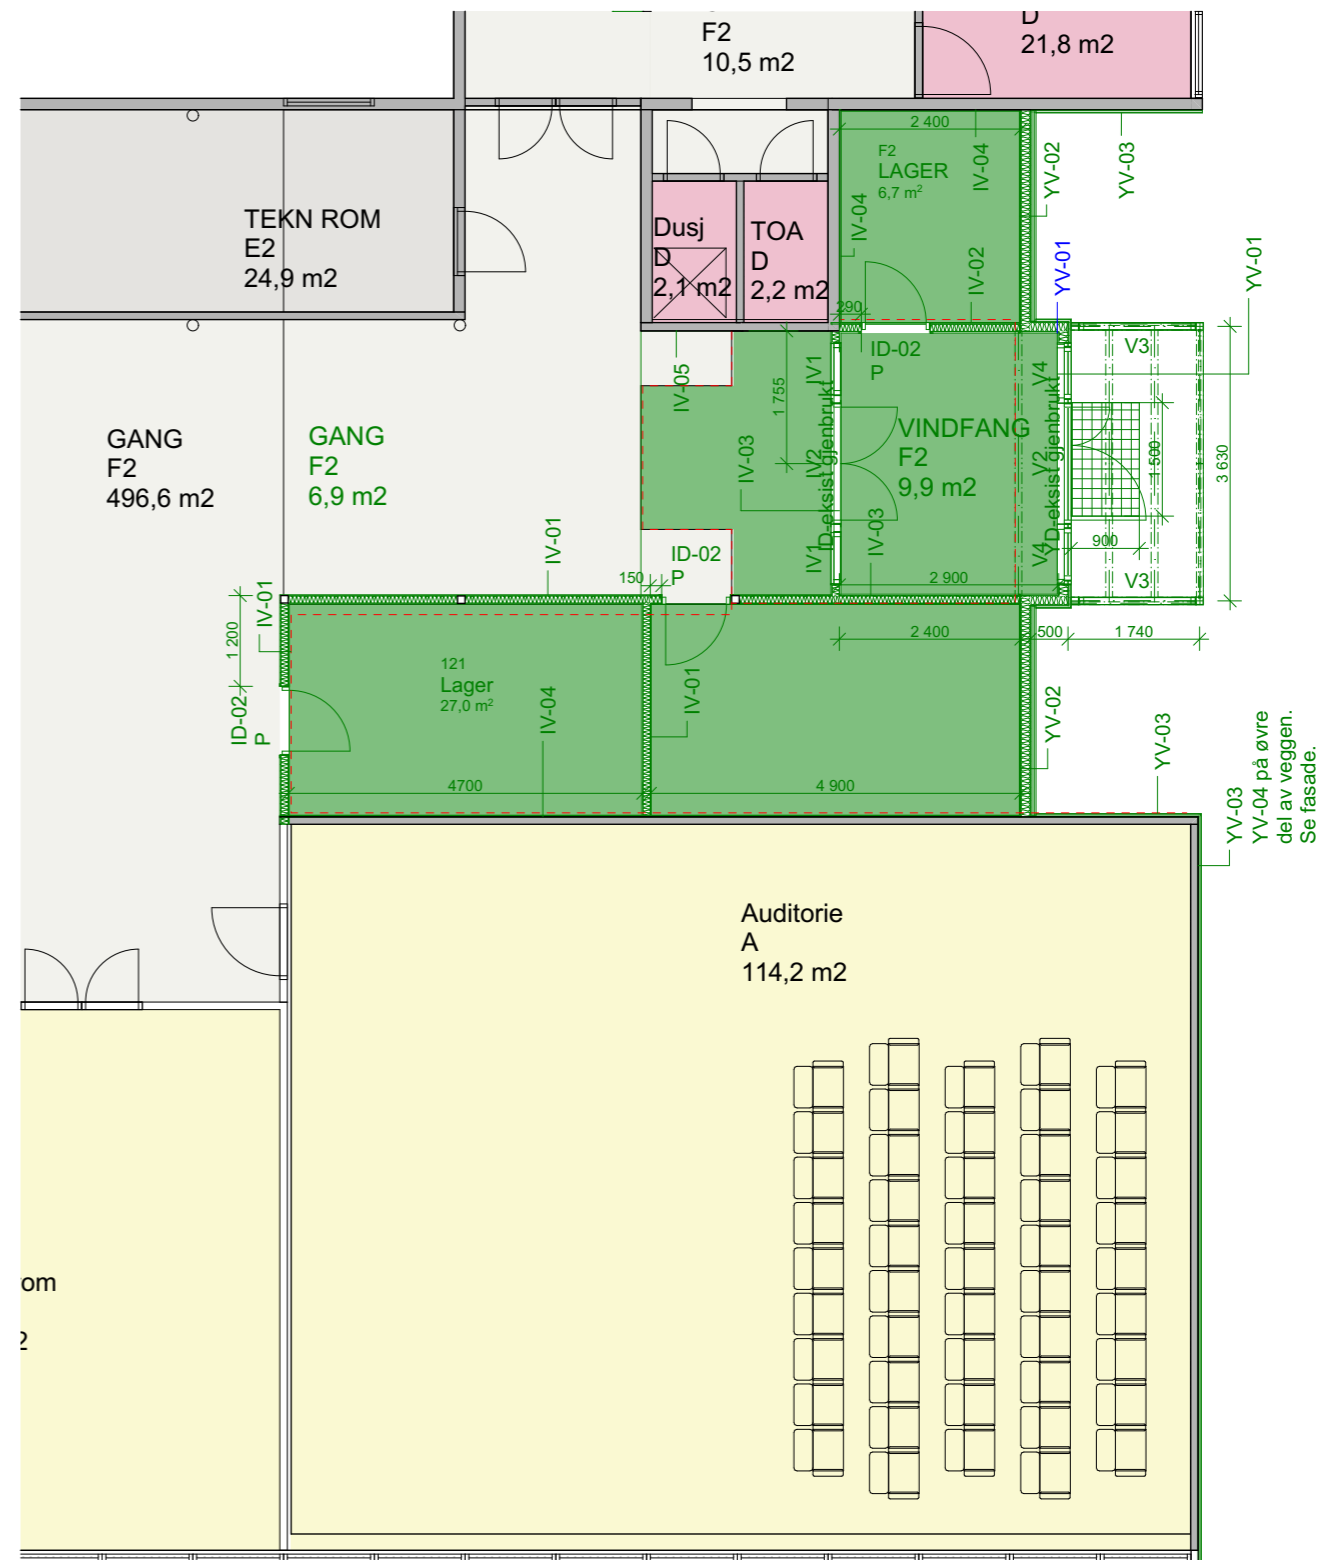

1.etg plan - Nye konstruksjoner

1:100