

Rapport fra inspeksjon


Dato: 18.05.2021	Oppdragsgivers referanse:	Avrenning Ingen avrenning	Operatør DKN	Streknummer: 20	Ledningsidentitet: 6509
Tilstede	Inspeksjonsbil	Kameratype	Meter start: 0,5	Standard: 145/2005	Skadepoeng: 324

Fra gate/vei : Til gate/vei : Beliggenhet : Ledningstype:	Saltfjellveien Avløp felles	Fra kart: Til kart: Medie nr: Lagringsmedie:	Oppstrøms: Nedstrøms Insp. retning: Insp lengde (m) :	5797 5766 Motstrøms 91,39 m
--	--	---	--	--

Rengjørt: Formål: Type foring : Foringsmateriale :	Rengjørt Investeringsplanlegging 	Insp metode: Vannreg tiltak: Dimensjon: Rørmateriale:	Rørinnspeksjon med videokamera sirkulært 375/mm Betong
---	---	--	---

Anmerkning : **Lengde i kart 51.07 filmet mot kum 5823**

1:735	Posisjon	Kode	Observasjon	Vann
	0,50	SI	Start inspeksjon -	30%
	0,50	S1 KO3	Korrosjon/Slitasje, Manglende tilslag (rørveggen er sterkt påvirket), I bertongrør er tilslagsmaterialet delvis borte eller armering synli	30%
	3,67	S2 VN	Vannivå 10%, Start	10%
	8,21	SR1	Sprukket rør, overflatesprekker, avskalling eller teglstein er delvis løse, fra 09 til 12 Kl., Kompleks	10%
	17,95	ME	Materialendring til Plast	10%
	28,44	ME	Materialendring til Betong	10%
	39,31	KO4	Korrosjon/Slitasje, Rørveggen mangler, fra 06 til 08 Kl.	10%
	49,60	S3 SR3	Sprukket rør, Rørbiter har løsnet eller mangler/teglstein mangler fra sin opprinnlige posisjon, fra 07 til 04 Kl., Kompleks, Start	10%
	51,76	E3 SR3	Sprukket rør, Rørbiter har løsnet eller mangler/teglstein mangler fra sin opprinnlige posisjon, fra 07 til 04 Kl., Kompleks, Ende	10%
	91,89	E1 KO3	Korrosjon/Slitasje, Manglende tilslag (rørveggen er sterkt påvirket), I bertongrør er tilslagsmaterialet delvis borte eller armering synli	10%
	91,89	E2 VN	Vannivå 10%, Ende	10%
	91,89	IF	Inspeksjon fullført -	10%

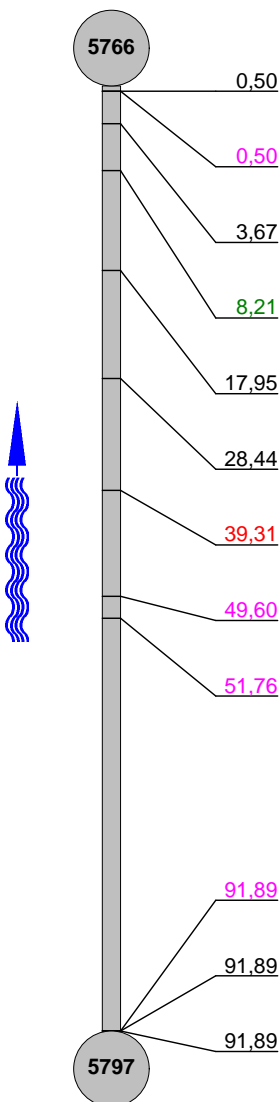




Foto fra inspeksjon

Dato :
18.05.2021

Oppdragsgivers referanse :

Fra gate/vei:
Saltfjellveien

Streknummer :
20

Ledningsidentitet:
6509



Foto: 6509_5766_5797_18052021_141739.JPG
0,5m, Start inspeksjon -



Foto: 6509_5766_5797_18052021_141753.JPG
0,5m, Korrosjon/Slitasje, Manglende tilslag (rørveggen er sterkt påvirket), I bertongrør er tilslagsmaterialet delvis borte eller armering synlig, fra 12 til 11 Kl., Start



Foto: 6509_5766_5797_18052021_141831.JPG
3,67m, Vannivå 10%, Start



Foto: 6509_5766_5797_18052021_141909.JPG
8,21m, Sprukket rør, overflatesprekker, avskalling eller teglstein er delvis løse, fra 09 til 12 Kl., Kompleks

Foto fra inspeksjon

Dato :
18.05.2021

Oppdragsgivers referanse :

Fra gate/vei:
Saltfjellveien

Streknummer :
20

Ledningsidentitet:
6509



Foto: 6509_5766_5797_18052021_142007.JPG
17,95m, Materialendring til Plast



Foto: 6509_5766_5797_18052021_142124.JPG
28,44m, Materialendring til Betong



Foto: 6509_5766_5797_18052021_142217.JPG
39,31m, Korrosjon/Slitasje, Rørveggen mangler, fra 06 til 08 Kl.



Foto: 6509_5766_5797_18052021_142329.JPG
49,6m, Sprukket rør, Rørbiten har løsnet eller mangler/teglstein mangler fra sin opprinnlige posisjon, fra 07 til 04 Kl., Kompleks, Start

Foto fra inspeksjon

Dato :
18.05.2021

Oppdragsgivers referanse :

Fra gate/vei:
Saltfjellveien

Streknummer :
20

Ledningsidentitet:
6509



Foto: 6509_5766_5797_18052021_142400.JPG
51,76m, Sprukket rør, Rørbiter har løsnet eller mangler/teglstein mangler fra sin opprinnlige posisjon, fra 07 til 04 Kl., Kompleks, Ende



Foto: 6509_5766_5797_18052021_142635.JPG
91,89m, Korrosjon/Slitasje, Manglende tilslag (rørveggen er sterkt påvirket), I bertongrør er tilslagsmaterialet delvis borte eller armering synlig, fra 12 til 11 Kl., Ende



Foto: 6509_5766_5797_18052021_142704.JPG
91,89m, Inspeksjon fullført -