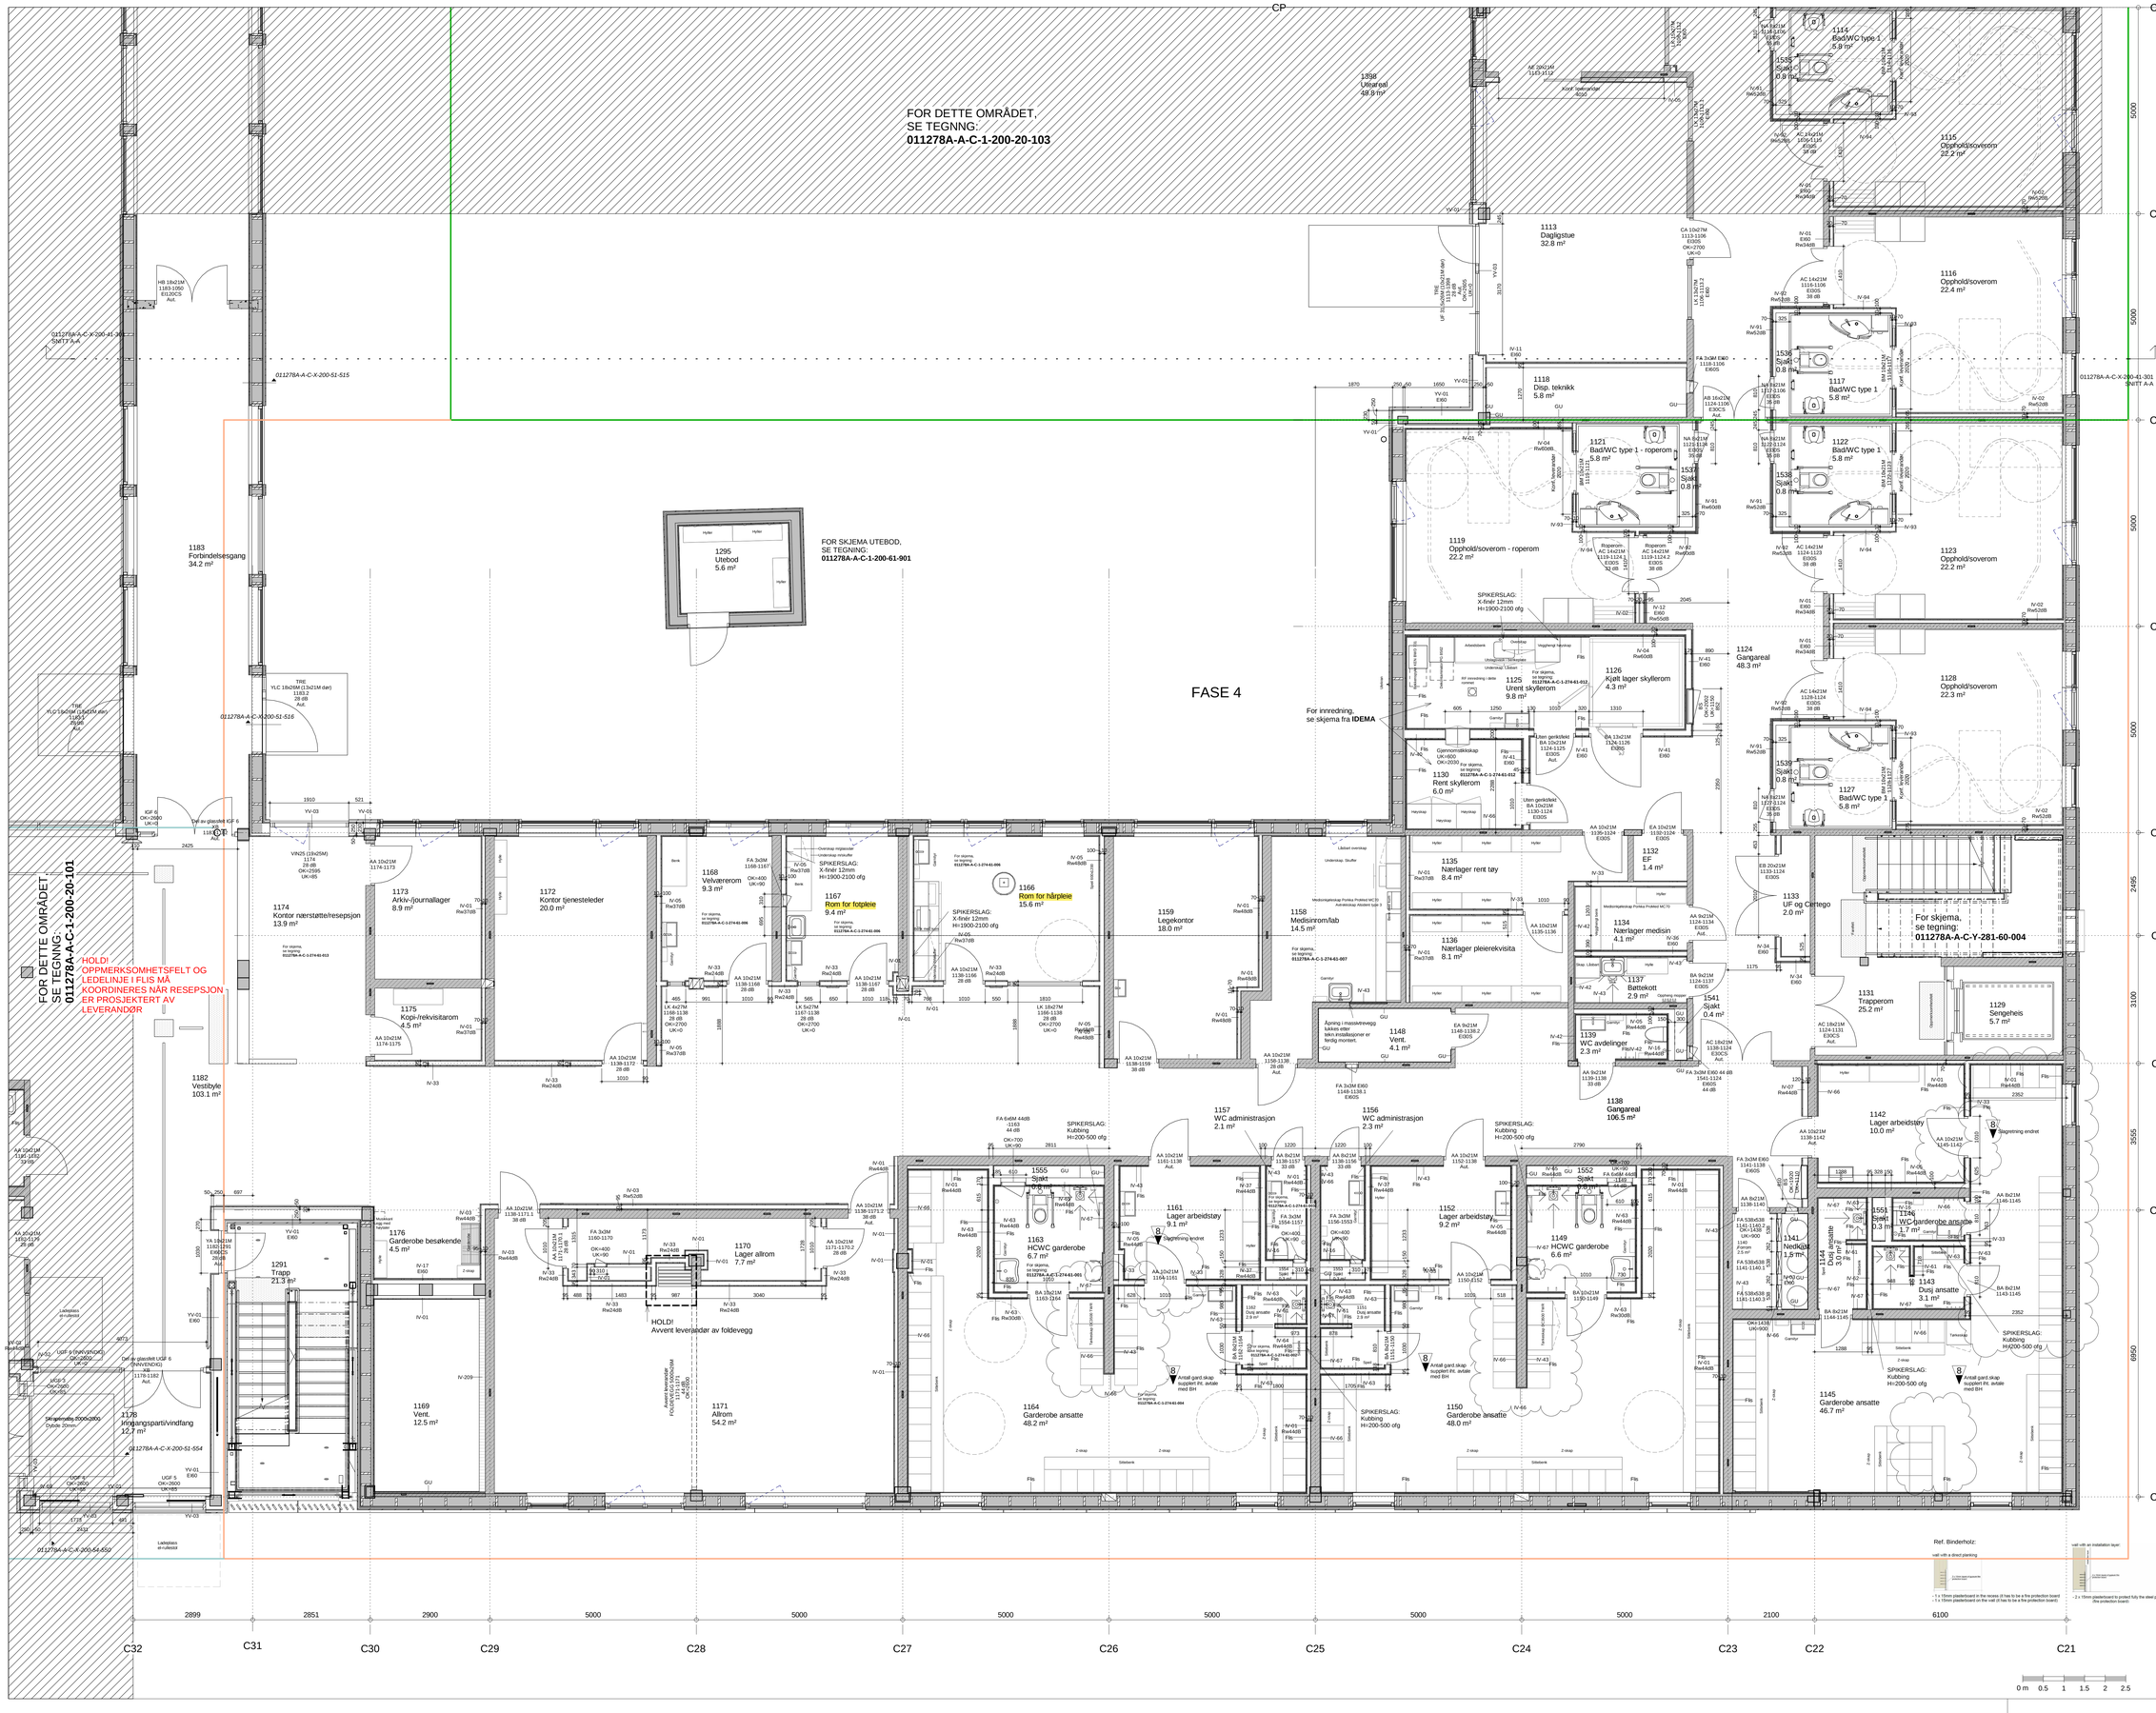

INDEX:
ALLE MÅL MÅ KONTROLLERES PÅ STEDET!
ALLE MÅL ER VIST FRA AKSER ELLER MASSIVTRE OG BINDINGSVERK I VEGGER.
ALLE VEGGER FØRES OPP TIL DEKKET.

UTSPARINGSHØYDER DØRER/GLASSFELT:
STANDARD HØYDE DØRÅPNINGER = 2100mm FRA O.F.G.
OBS. AVVIK FRA STANDARD HØYDE FOR DØRER/GLASSFELT SAMT VINDUER, ER FØRDET TEGNINGEN DIREKTE.
FOR BRYSTNINGSHØYDE, UK=...
FOR TOPP UTSPARING: OK=...
FOR GLASSFELTDØRER SOM SKAL FUGES INN ER OK UTSPARING FERDIG GIPSET.

BRANNKRAV OG LYDKRAV:
FOR BRANNKRAV KFR. TEGNING FRA RIBr, Multiconsult
FOR LYDKRAV KFR. AKUSTIKKRAPPORT FRA RIAK, Brekke & Strand Akustikk

ALL ISOLASJON:
A2+s1, d0. UBRENNBAR

PÅFORINGER MASSIVTREVEGGER:
PÅFORINGER PÅ MASSIVTREVEGGER FOR IVARETAGELSE AV LYDKRAV (OG EVT. FØRINGER). LYDKRAV IVARETAS SAMLET MASSIVTREVEGG OG PÅFORING, FOR IVARETAGELSE AV LYDKRAV, SKAL PÅFORINGER VÆRE FRITTSTÅENDE 10-20MM FRA MASSIVTREVEGG

VEGGTYPER:

SJAKT- OG PÅFORINGSVEGGER

IV-01 12.5mm GIPS 12.5mm OSB 70mm STENDER, ISOLERT	**IV-07** 12.5mm GIPS 12.5mm OSB 120mm STENDER, ISOLERT	**IV-13** 15mm BRANNGIPS 15mm BRANNGIPS 95mm STENDER, ISOLERT
IV-02 12.5mm GIPS 12.5mm GIPS 70mm STENDER, ISOLERT	**IV-08** 12.5mm GIPS 12.5mm OSB 130mm STENDER	**IV-14** 12.5mm GIPS 12.5mm GIPS 12.5mm OSB 50mm STENDER, ISOLERT
IV-03 12.5mm GIPS 12.5mm OSB 95mm STENDER, ISOLERT	**IV-09** 12.5mm GIPS 12.5mm GIPS 12.5mm GIPS 12.5mm OSB 150mm STENDER, ISOLERT	**IV-15** 15mm BRANNGIPS 15mm BRANNGIPS 12.5mm OSB 100mm STENDER, ISOLERT
IV-04 12.5mm GIPS 12.5mm OSB 12.5mm GIPS 12.5mm GIPS 100mm STENDER, ISOLERT	**IV-11** 15mm BRANNGIPS 12.5mm OSB 15mm BRANNGIPS 95mm STENDER, ISOLERT	**IV-16** 12.5mm GIPS 12.5mm OSB 150mm STENDER, ISOLERT
IV-05 12.5mm GIPS 12.5mm OSB 100mm STENDER, ISOLERT	**IV-12** 15mm BRANNGIPS 12.5mm OSB 15mm BRANNGIPS 15mm BRANNGIPS 95mm STENDER, ISOLERT	**IV-17** 15mm BRANNGIPS 12.5mm OSB 15mm BRANNGIPS DAMPSPERRE 95mm STENDER, ISOLERT
IV-06 12.5mm GIPS 12.5mm OSB 12.5mm GIPS 12.5mm GIPS 120mm STENDER, ISOLERT		

SKILLEVEGGER

IV-31 12.5mm GIPS 12.5mm OSB 50mm STENDER, ISOLERT 12.5mm OSB 12.5mm GIPS	**IV-36** 12.5mm GIPS 12.5mm OSB 12.5mm GIPS 100mm STENDER, ISOLERT 12.5mm GIPS 12.5mm OSB 12.5mm GIPS	**IV-40** 12.5mm GIPS 12.5mm OSB 200mm STENDER, ISOLERT 12.5mm OSB 12.5mm GIPS
IV-32 12.5mm GIPS 12.5mm OSB 12.5mm GIPS 95mm STENDER, ISOLERT 12.5mm GIPS 12.5mm OSB 12.5mm GIPS	**IV-37** 12.5mm GIPS 12.5mm GIPS 12.5mm GIPS 100mm STENDER, ISOLERT 12.5mm OSB 12.5mm GIPS	**IV-41** 12.5mm GIPS 12.5mm GIPS 12.5mm GIPS 125mm STENDER, ISOLERT 12.5mm GIPS 12.5mm OSB 12.5mm GIPS
IV-33 12.5mm GIPS 12.5mm GIPS 12.5mm GIPS 95mm STENDER, ISOLERT 12.5mm OSB 12.5mm GIPS	**IV-38** 12.5mm GIPS 12.5mm GIPS 12.5mm GIPS 120mm STENDER, ISOLERT 12.5mm OSB 12.5mm GIPS	**IV-42** 2x15mm BRANNGIPS
IV-34 12.5mm GIPS 12.5mm GIPS 12.5mm GIPS 12.5mm GIPS 95mm STENDER, ISOLERT 12.5mm GIPS 12.5mm GIPS	**IV-39** 12.5mm GIPS 12.5mm GIPS 12.5mm GIPS 125mm STENDER, ISOLERT 12.5mm OSB 12.5mm GIPS	**IV-43** 15mm BRANNGIPS
		IV-44 12.5mm OSB 12.5mm GIPS
		IV-45 12.5mm GIPS

VEGGER MED VÅTROMSPLATE/FLIS

IV-61 12.5mm VÅTROMSPLATE 12.5mm OSB 50mm STENDER, ISOLERT 12.5mm OSB 12.5mm VÅTROMSPLATE	**IV-62** 12.5mm VÅTROMSPLATE 12.5mm OSB 95mm STENDER, ISOLERT 12.5mm OSB 12.5mm VÅTROMSPLATE	**IV-63** 12.5mm GIPS 12.5mm OSB 95mm STENDER, ISOLERT 12.5mm OSB 12.5mm VÅTROMSPLATE
IV-64 12.5mm VÅTROMSPLATE 12.5mm OSB 70mm STENDER, ISOLERT	**IV-65** 12.5mm VÅTROMSPLATE 12.5mm OSB 170mm STENDER, ISOLERT	**IV-66** 15mm BRANNGIPS 15mm FLIS
		IV-67 12.5mm VÅTROMSPLATE 15mm FLIS
		IV-68 15mm BRANNGIPS 15mm BRANNGIPS 15mm FLIS

BADEKABINVEGGER

IV-91 12.5mm GIPS 12.5mm OSB 12.5mm GIPS 12.5mm GIPS 12.5mm GIPS 70mm STENDER, ISOLERT	**IV-92** 12.5mm GIPS 12.5mm OSB 12.5mm GIPS 12.5mm OSB 12.5mm GIPS 100mm STENDER, ISOLERT	**IV-93** 12.5mm GIPS 12.5mm OSB 70mm STENDER, ISOLERT
		IV-94 12.5mm GIPS 12.5mm OSB 100mm STENDER, ISOLERT

LECAVEGGER/GARASJEVEGGER/ISOLASJON

IV-104 LECA-FASADEBLOKK 200mm	**IV-105** LECA-FASADEBLOKK 250mm	**IV-106** 5mm PUSS 100mm LECA Betongblokk 100mm HARD ISOLASJON 100mm LECA Betongblokk 5mm PUSS
IV-207 100mm HARD ISOLASJON	**IV-208** 200mm HARD ISOLASJON	**IV-209** 150mm HARD ISOLASJON

YTTERVEGGER

YV-01 21mm TREPANEL 36mm LEKT 9mm VINDSPERRE 50mm STENDER, ISOLERT DAMPSPERRE 50mm STENDER, ISOLERT 12.5mm OSB 12.5mm GIPS	**YV-03** 21mm TREPANEL 23mm LEKT 9mm VINDSPERRE 250mm STENDER, ISOLERT DAMPSPERRE 50mm STENDER, ISOLERT 12.5mm OSB 12.5mm GIPS	**YV-05** 21mm TREPANEL 23mm LEKT 9mm VINDSPERRE 87mm STENDER, ISOLERT DAMPSPERRE 50mm STENDER, ISOLERT 12.5mm OSB 12.5mm GIPS
YV-202 100mm HARD ISOLASJON	**YV-205** 250mm HARD ISOLASJON	**YV-22** 21mm FASADEPANEL 23mm LEKT 23mm LEKT 9mm VINDSPERRE
		YV-31 100mm HARD ISOLASJON 50mm ARMERT PUSS (PLATTEKLEDNING?)

VEGGER FRA MASSIVTRE OG RIB

Korf. RIB	Korf. Massivtre	

FOR INNKASSINGER OVER HIMLING, SE HIMLINGSPLANER 1:100

LUKER I HIMLING OG SKJØRT BERDERROM, SE OGSÅ SKJEMATEGN.: 011278A-C-Y-244-62-021

PÅFORINGSVEGG MOT BADEKABINBEDERROM, 6MM GIPS OPP TIL HIMLING, 12.5MM GIPS OVER HIMLING. SE DETALJ TEGNING: 011287A-A-C-X-200-51-061

Index:	Rev.	Dato:	Sign.:	Godkj.:
8	iht. revisjonsskyer	11.02.22	SYEH	KJSTE
7	iht. revisjonsskyer	17.01.22	METR	KJST
6	Oppdatert iht. KS	13.01.22	SYEH	KJST
5	iht. revisjonsskyer	05.01.22	METR	KJST
4	INDEX oppdatert	12.10.21	METR	KJSTE
3	Mer spiler mellom akse C32 og C31 og ny tekst i slips	07.09.21	INKB	KJSTE
2	Oppdatert IV-01 mellom beboerrom og korridor. IV-02 mellom beboerrom	20.08.21	METR	KJSTE
1	Toalett justert sideveis iht luke	12.08.21	INKB	KJSTE

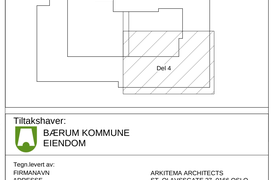

Tiltakshaver:
BÆRUM KOMMUNE
EIENDOM

Tegn.levert av:
FIRMANAVN ARKITEMA ARCHITECTS
ADRESSE ST. OLAVSGGATE 27, 0166 OSLO
TLF 22 99 44 50
MAIL info-norge@arkitema.com

Navn Eiendom/Prosjekt:
18002 - OKSENØYA BBS

PROSJEKTFASE	ARBEIDSTEGNING
FDV NUMMER	011278A-A-C-1-200-20-104
NAVN	PLAN 1 ETASJE. DEL 4
ETABLERT DATO	07.07.21
REVISJON	11.02.22 8 SIGN. METR GODKJENT: KJST
Skala	1:50

11.02.2022 14:12:11