


KORRIGERT:
 4.6.97 - MÅL VENT.SJAKT GARD. 10
 10.6.97 - FOLDEVEGA. TIL ROM 108/109
 DRAGERE GARD./KL.ROM.
 21.6.97 - VV-BØ-TN-K18-VR-TAVLE-EI
 ØSR KL.ROM-LR.ROM-105 A

Sløst for brann går i
 rør i bakken og tilknyttet
 charisterende brannsenbøl
 Dette gjelder også bakken.

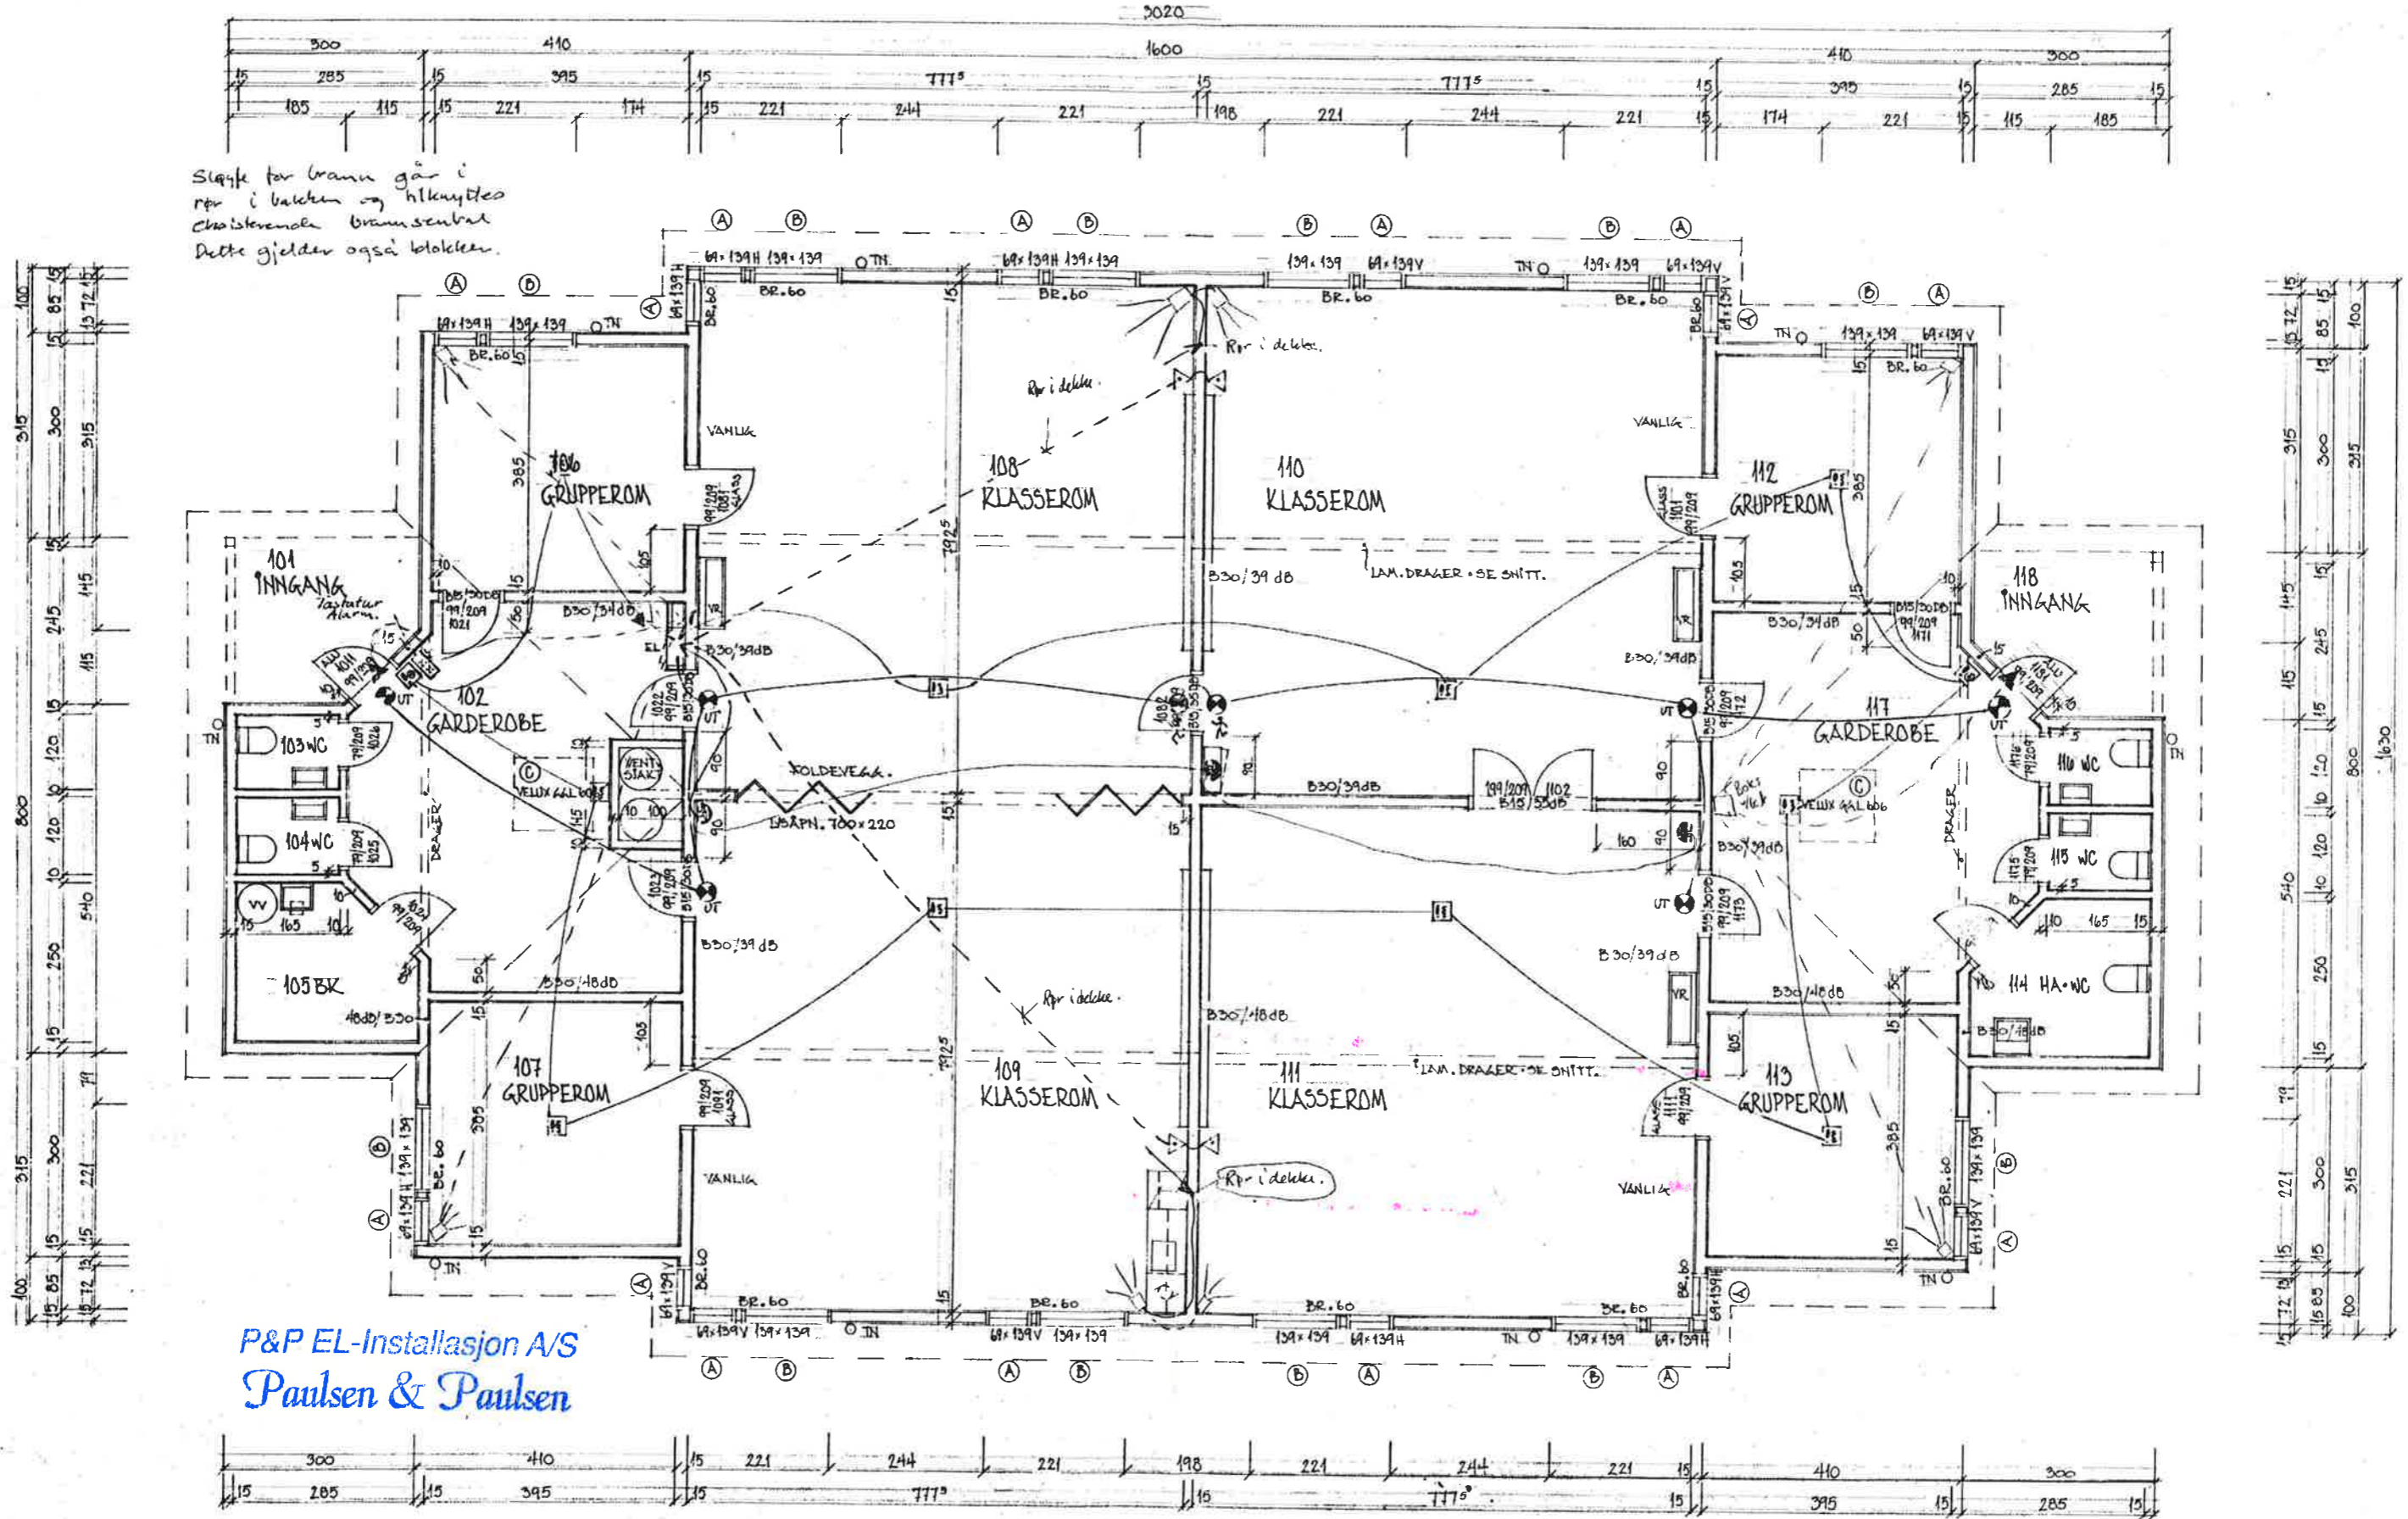

P&P EL-Installasjon A/S
 Paulsen & Paulsen