


KORRIGERT:
 4.6.97 • MÅL VENT. SJAKT GARD. 102.
 13.6.97 • FOLDEVÆG. TIL ROM 108/109.
 DRAGERE GARD./KL.ROM.
 21.6.97 • VV-BØ-TN-KJØ-VR-TAVLE-EL.
 ØSR KL.ROM-ØSR.ROM-105 ØVST.

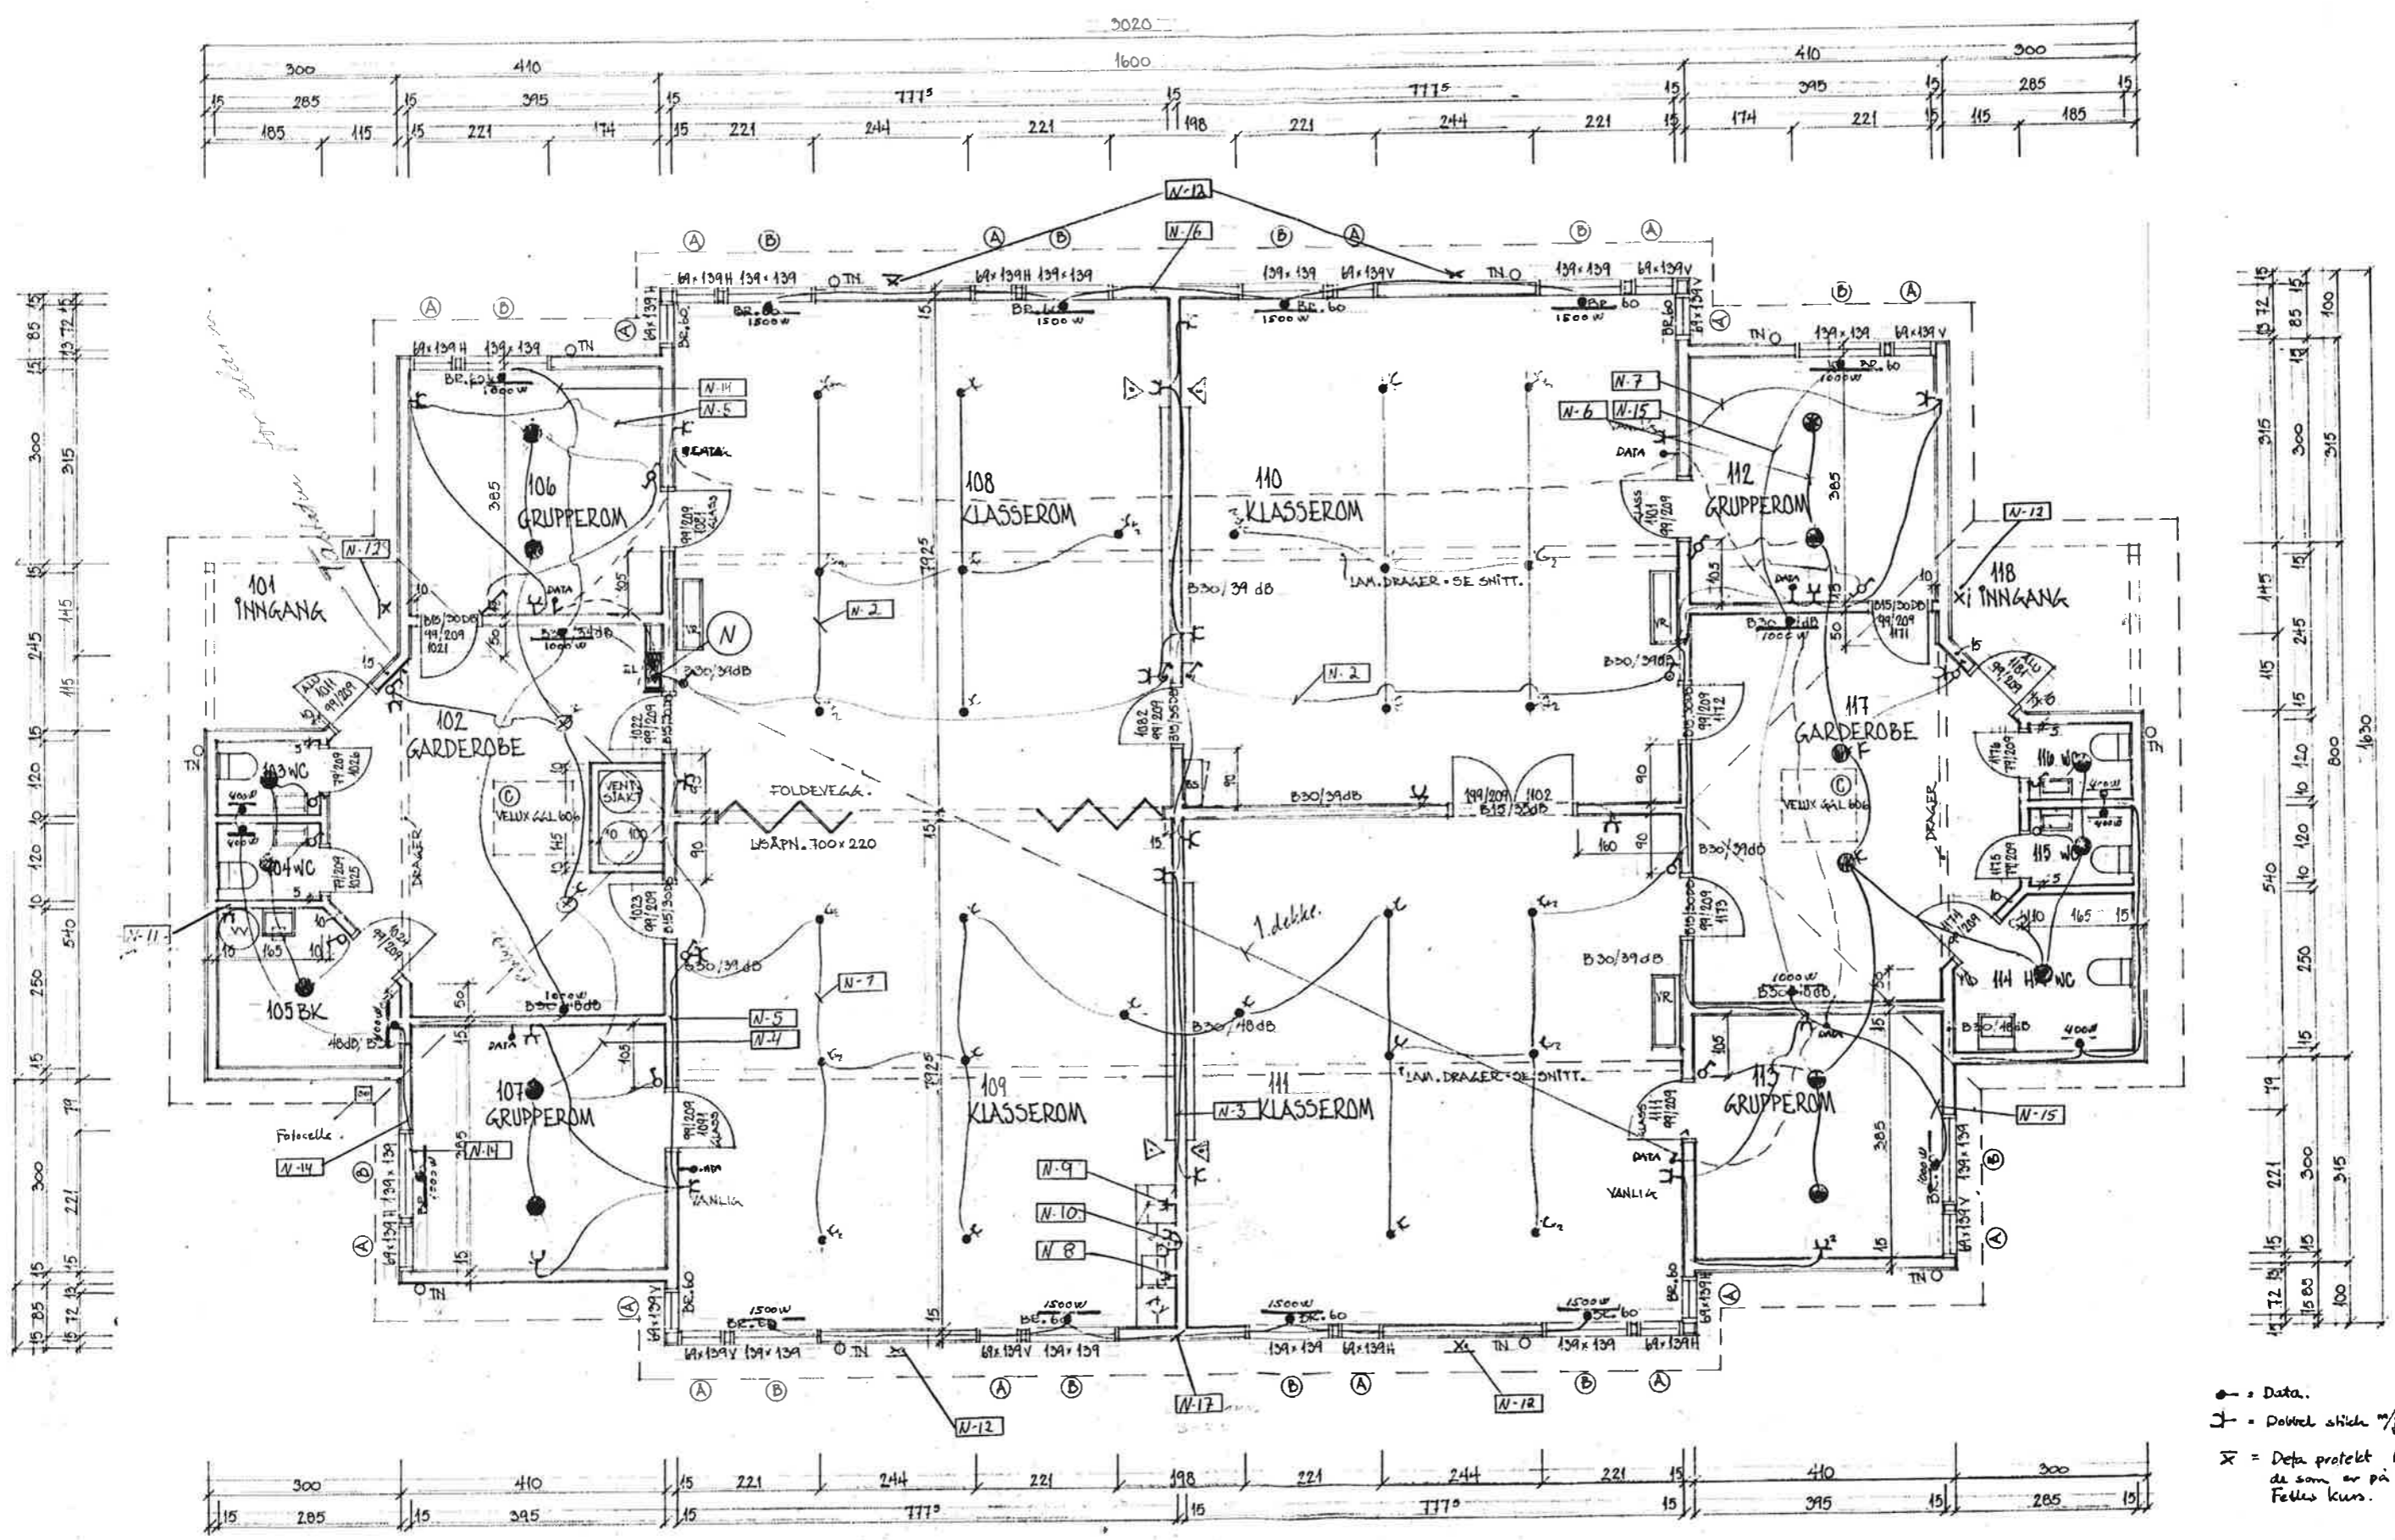

• = Data.
 † = Dobbel stikk m/j.
 X = Data protekt h'm høyde som de som er på eksist. bygg. Felles kurs.

DIAN M 1.50
 1177 TUNDRASØRBY 9801/9802
