



Tilbygg, U. etg. – V1 08.02.2022 - Antall baser: 2

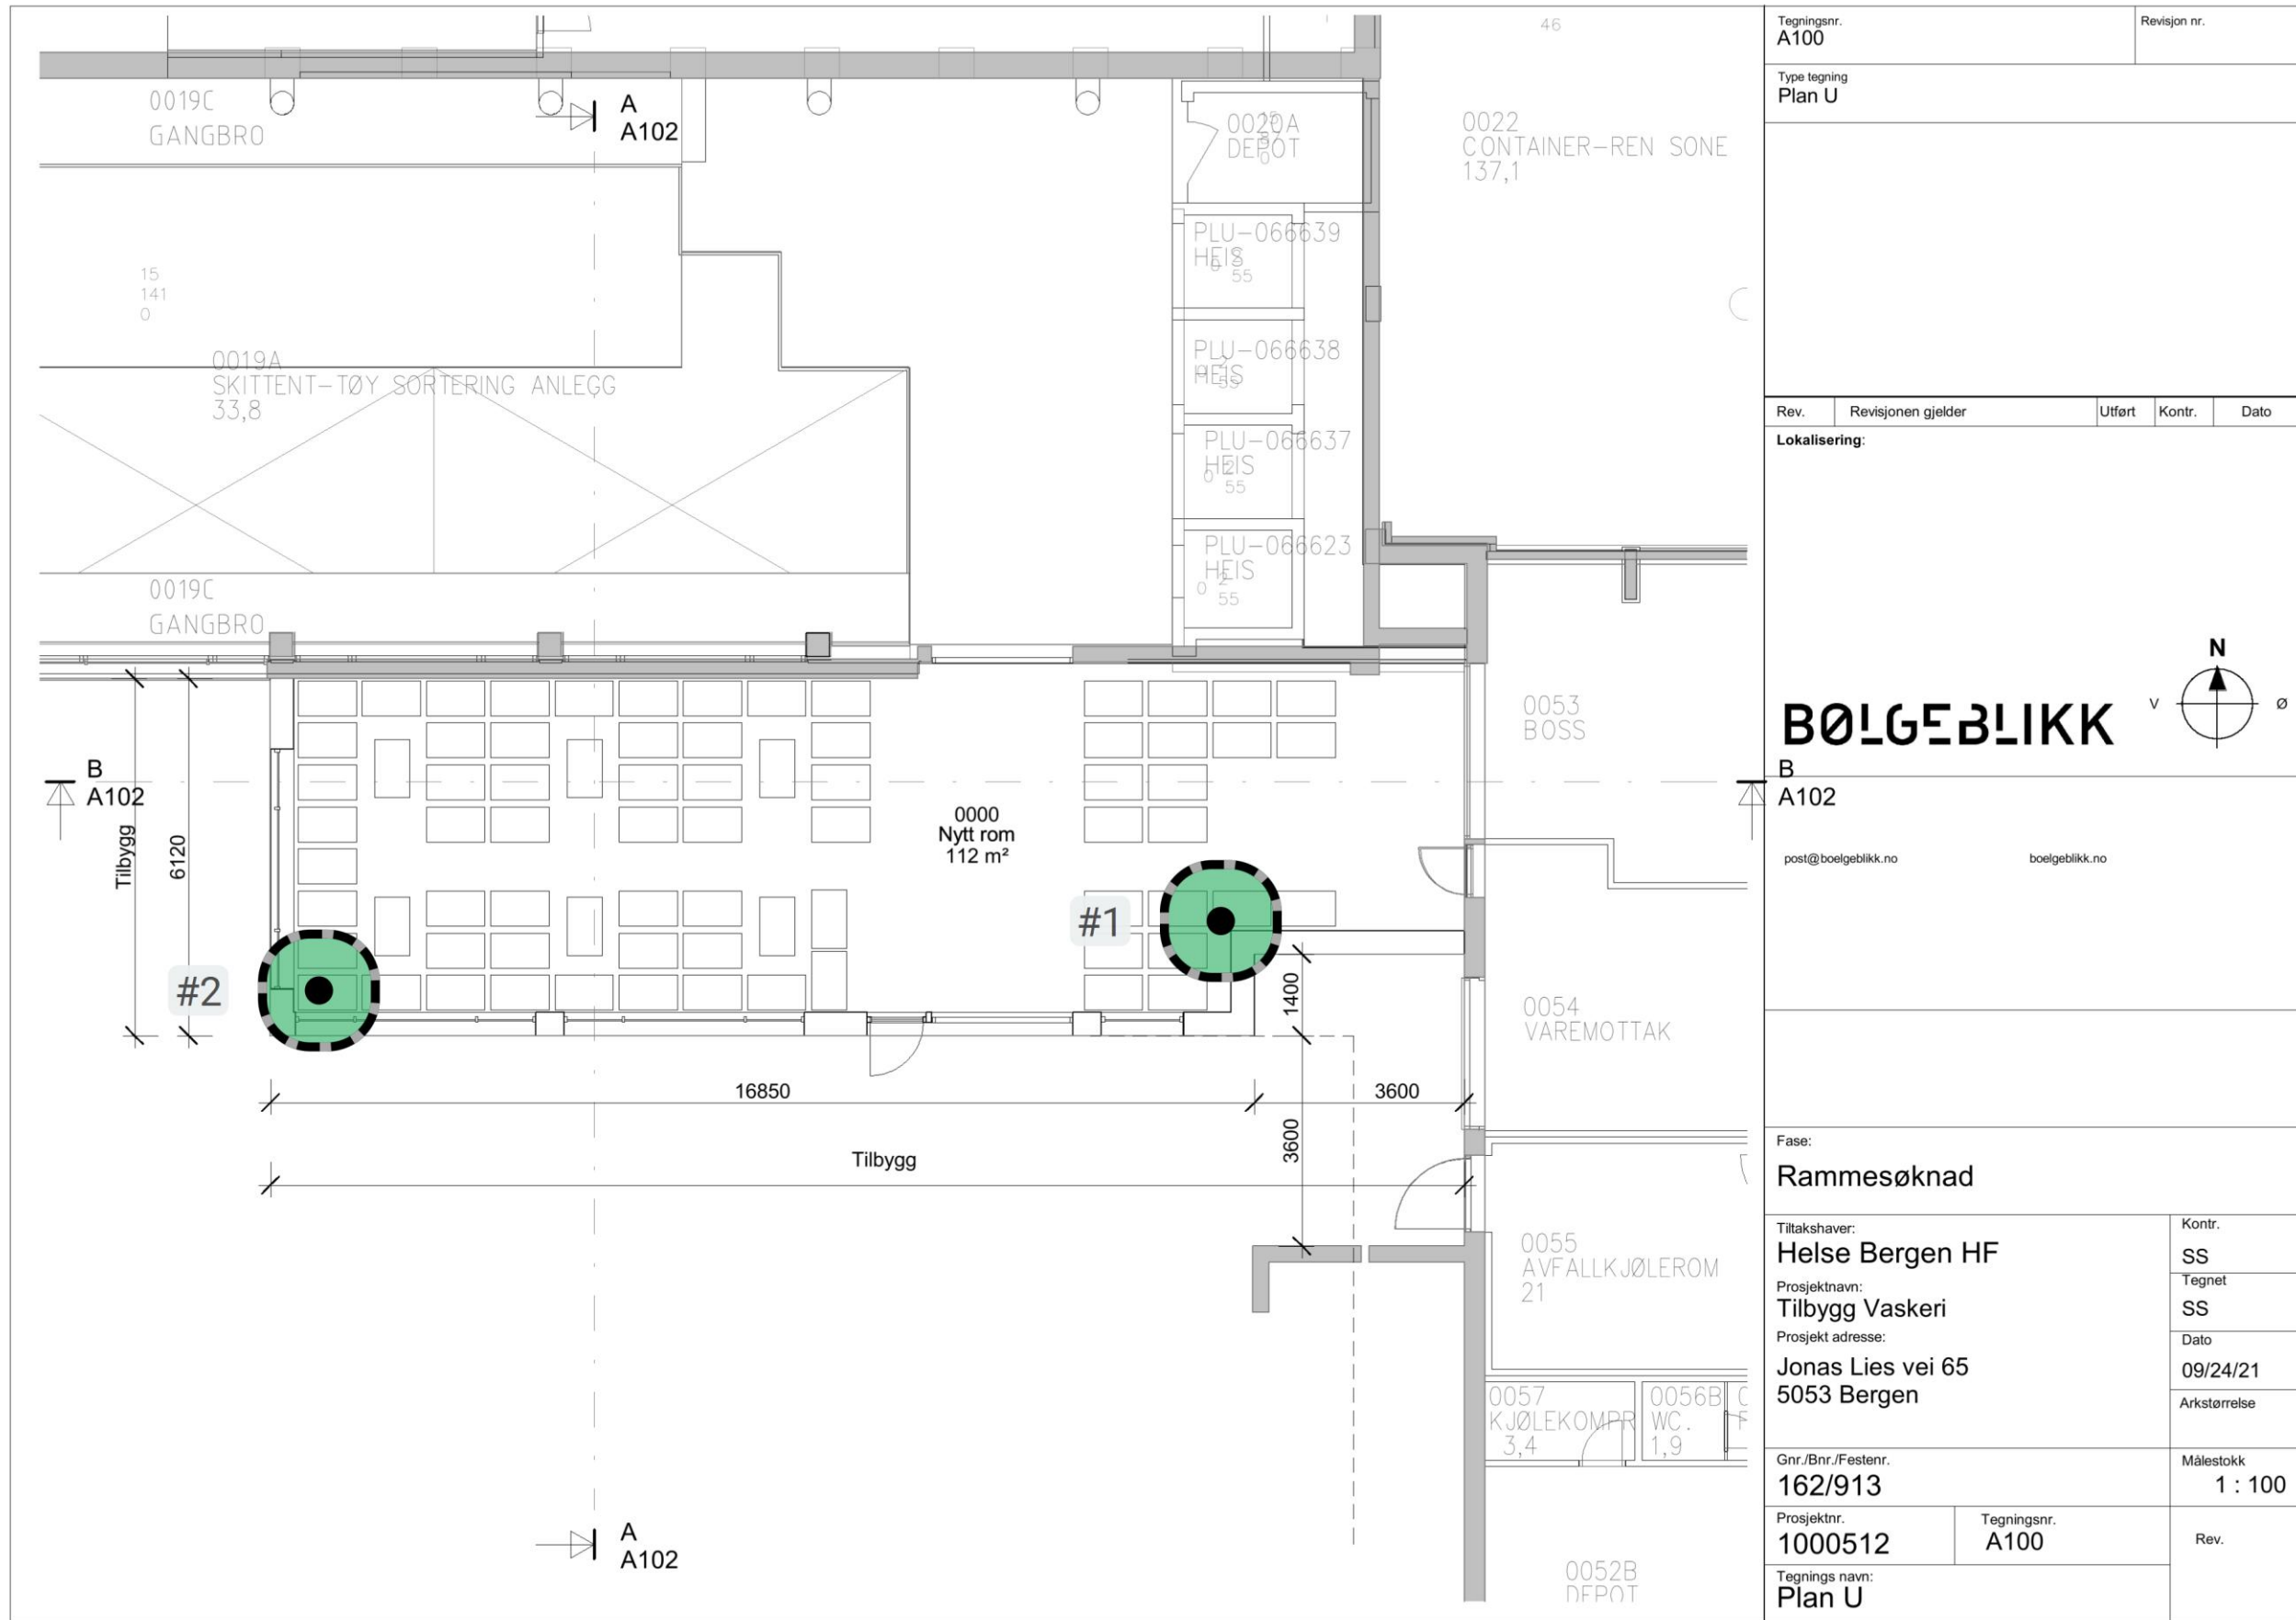

Tegningsnr. A100		Revisjon nr.	
Type tegning Plan U			
Rev.	Revisjonen gjelder	Utført	Kontr.
Dato			
Lokalisering:			
BØLGEBLIKK			
post@boelgeblikk.no		boelgeblikk.no	
Fase: Rammesøknad			
Tiltakshaver: Helse Bergen HF		Kontr. SS	
Prosjektnavn: Tilbygg Vaskeri		Tegnet SS	
Prosjekt adresse: Jonas Lies vei 65 5053 Bergen		Dato 09/24/21	
Gnr./Bnr./Festnr. 162/913		Målestokk 1 : 100	
Prosjektnr. 1000512	Tegningsnr. A100	Rev.	
Tegnings navn: Plan U			

29.09.2021 15:53:05

Tilbygg, 1. etg. – V1 08.02.2022 - Antall baser: 2

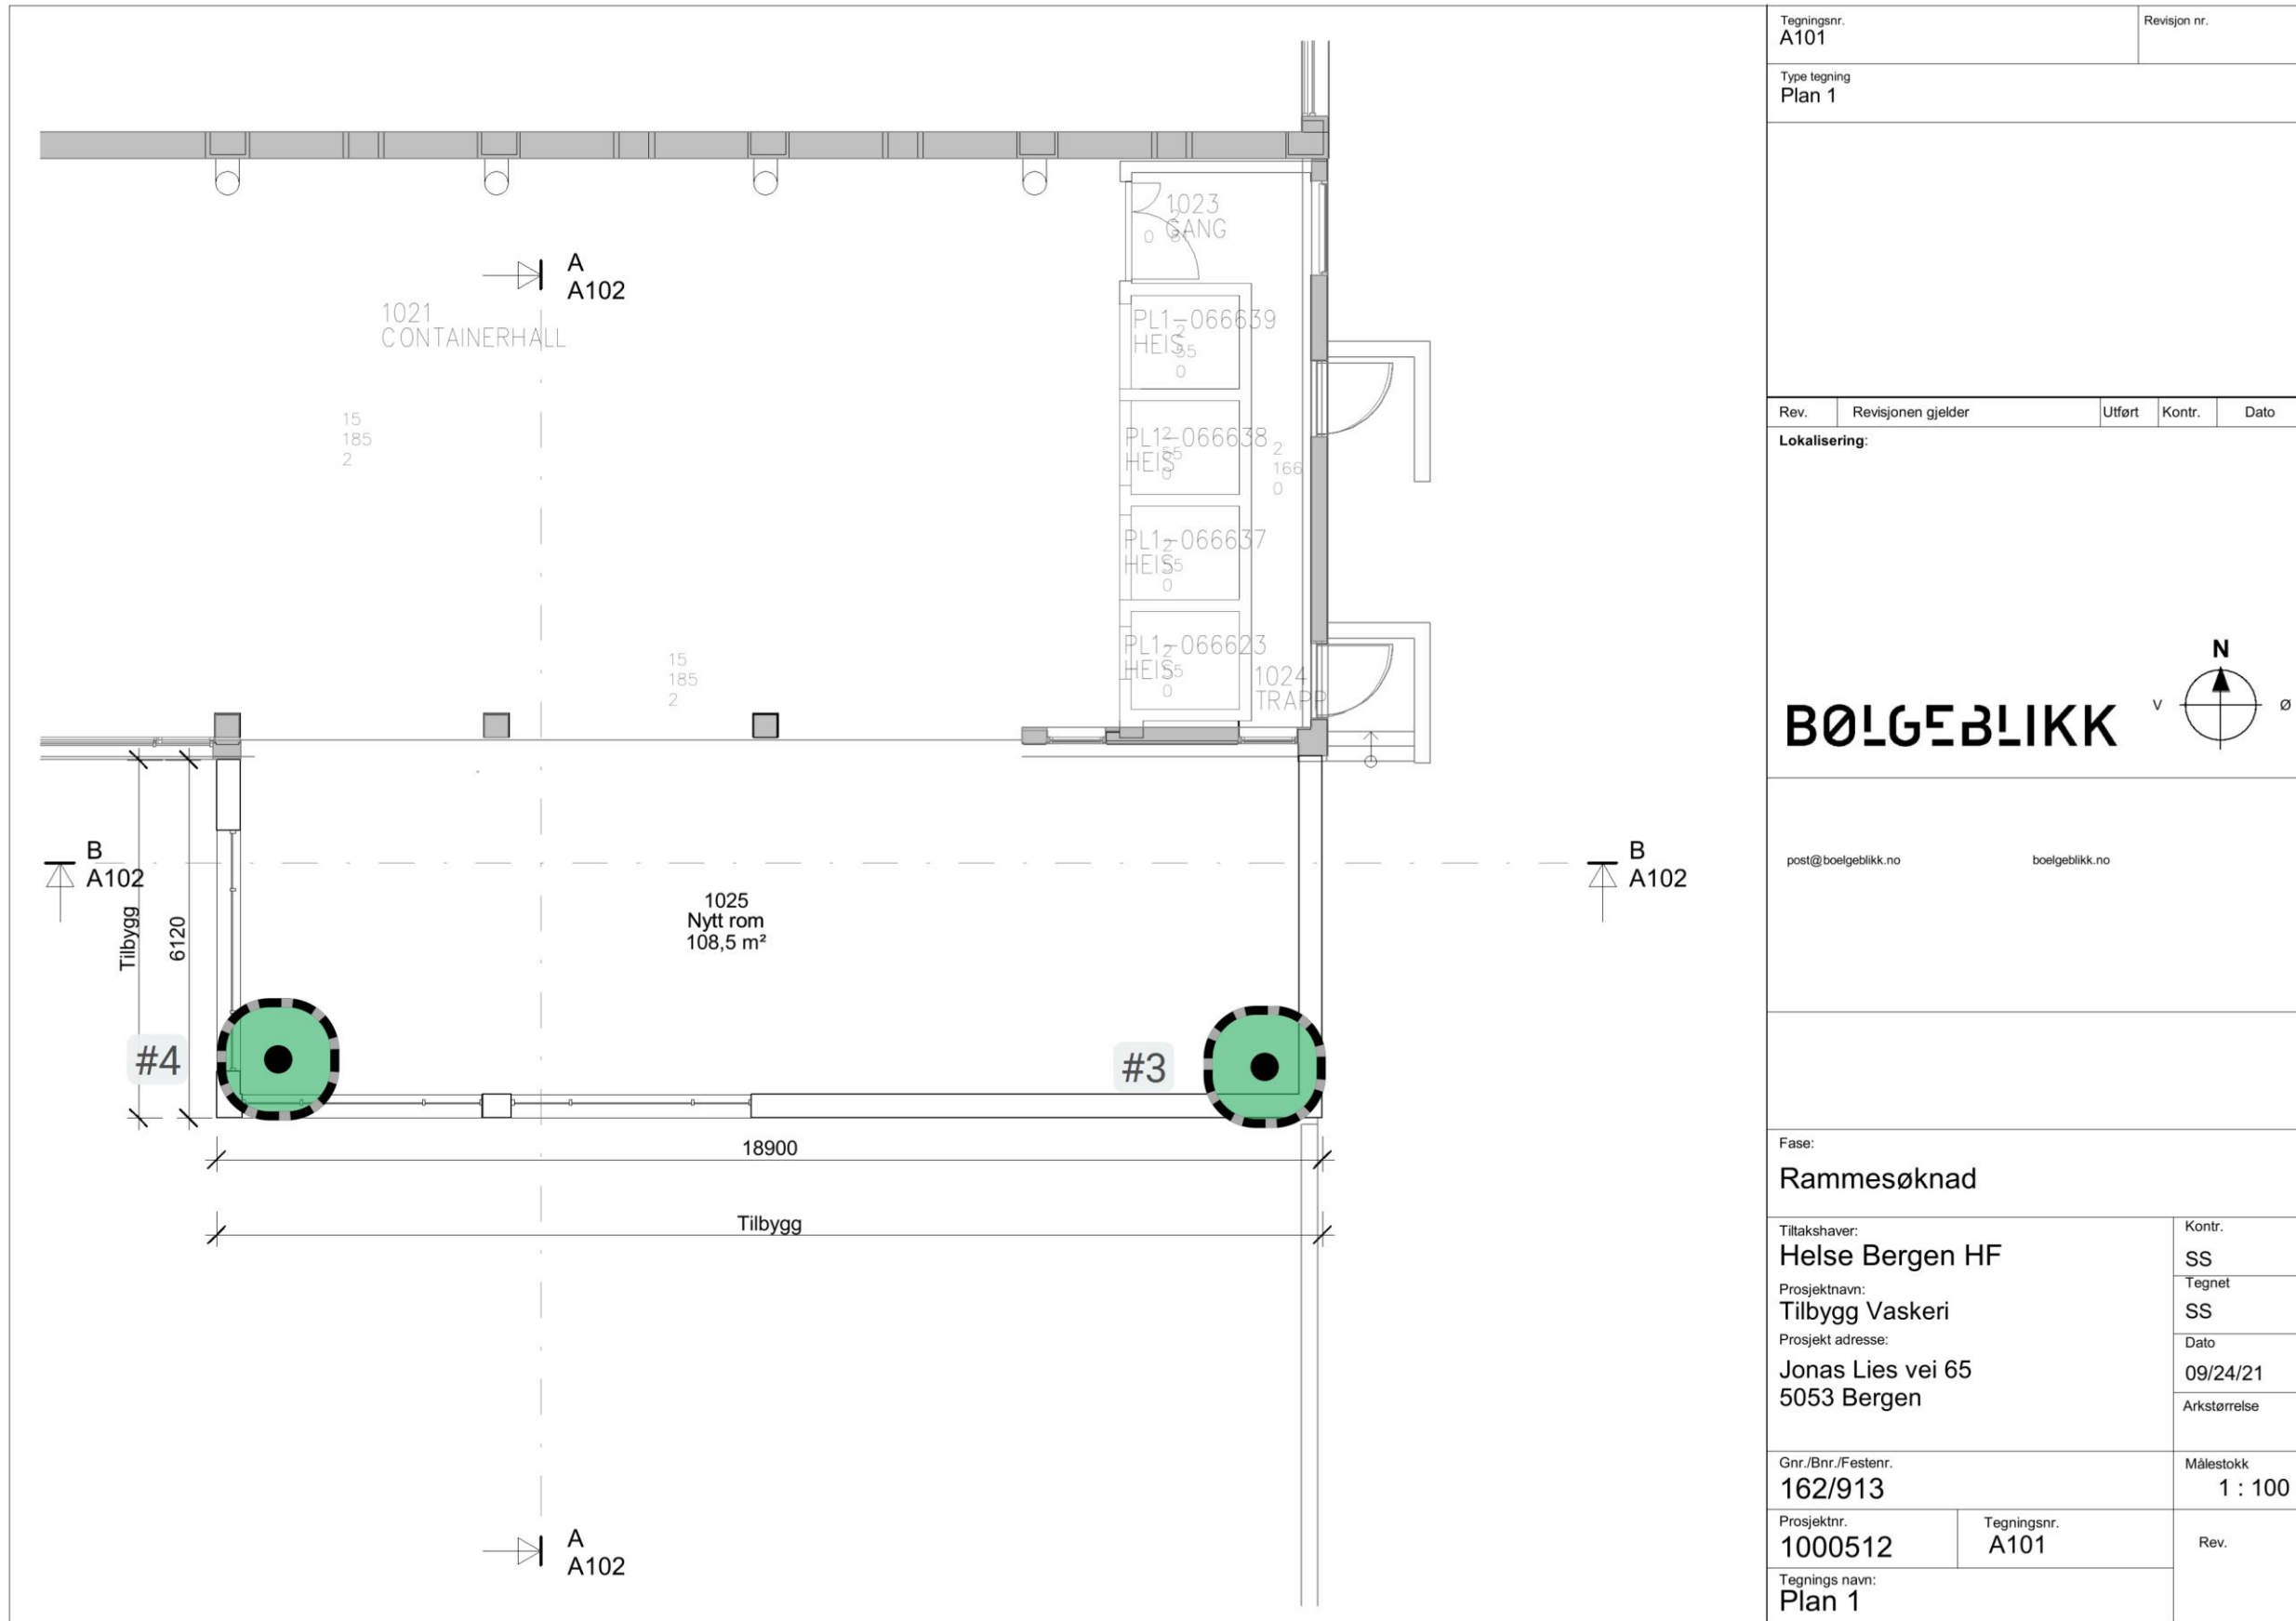

Tegningsnr. A101		Revisjon nr.		
Type tegning Plan 1				
Rev.	Revisjonen gjelder	Utført	Kontr.	Dato
Lokalisering:				
<p>BØLGEBLIKK</p> <p>post@boelgeblikk.no boelgeblikk.no</p>				
Fase:				
Rammesøknad				
Tiltakshaver: Helse Bergen HF		Kontr. SS		
Prosjektnavn: Tilbygg Vaskeri		Tegnet SS		
Prosjekt adresse: Jonas Lies vei 65 5053 Bergen		Dato 09/24/21		
		Arkstørrelse		
Gnr./Bnr./Festenr. 162/913		Målestokk 1 : 100		
Prosjektnr. 1000512	Tegningsnr. A101	Rev.		
Tegnings navn: Plan 1				

29.09.2021 15:53:41