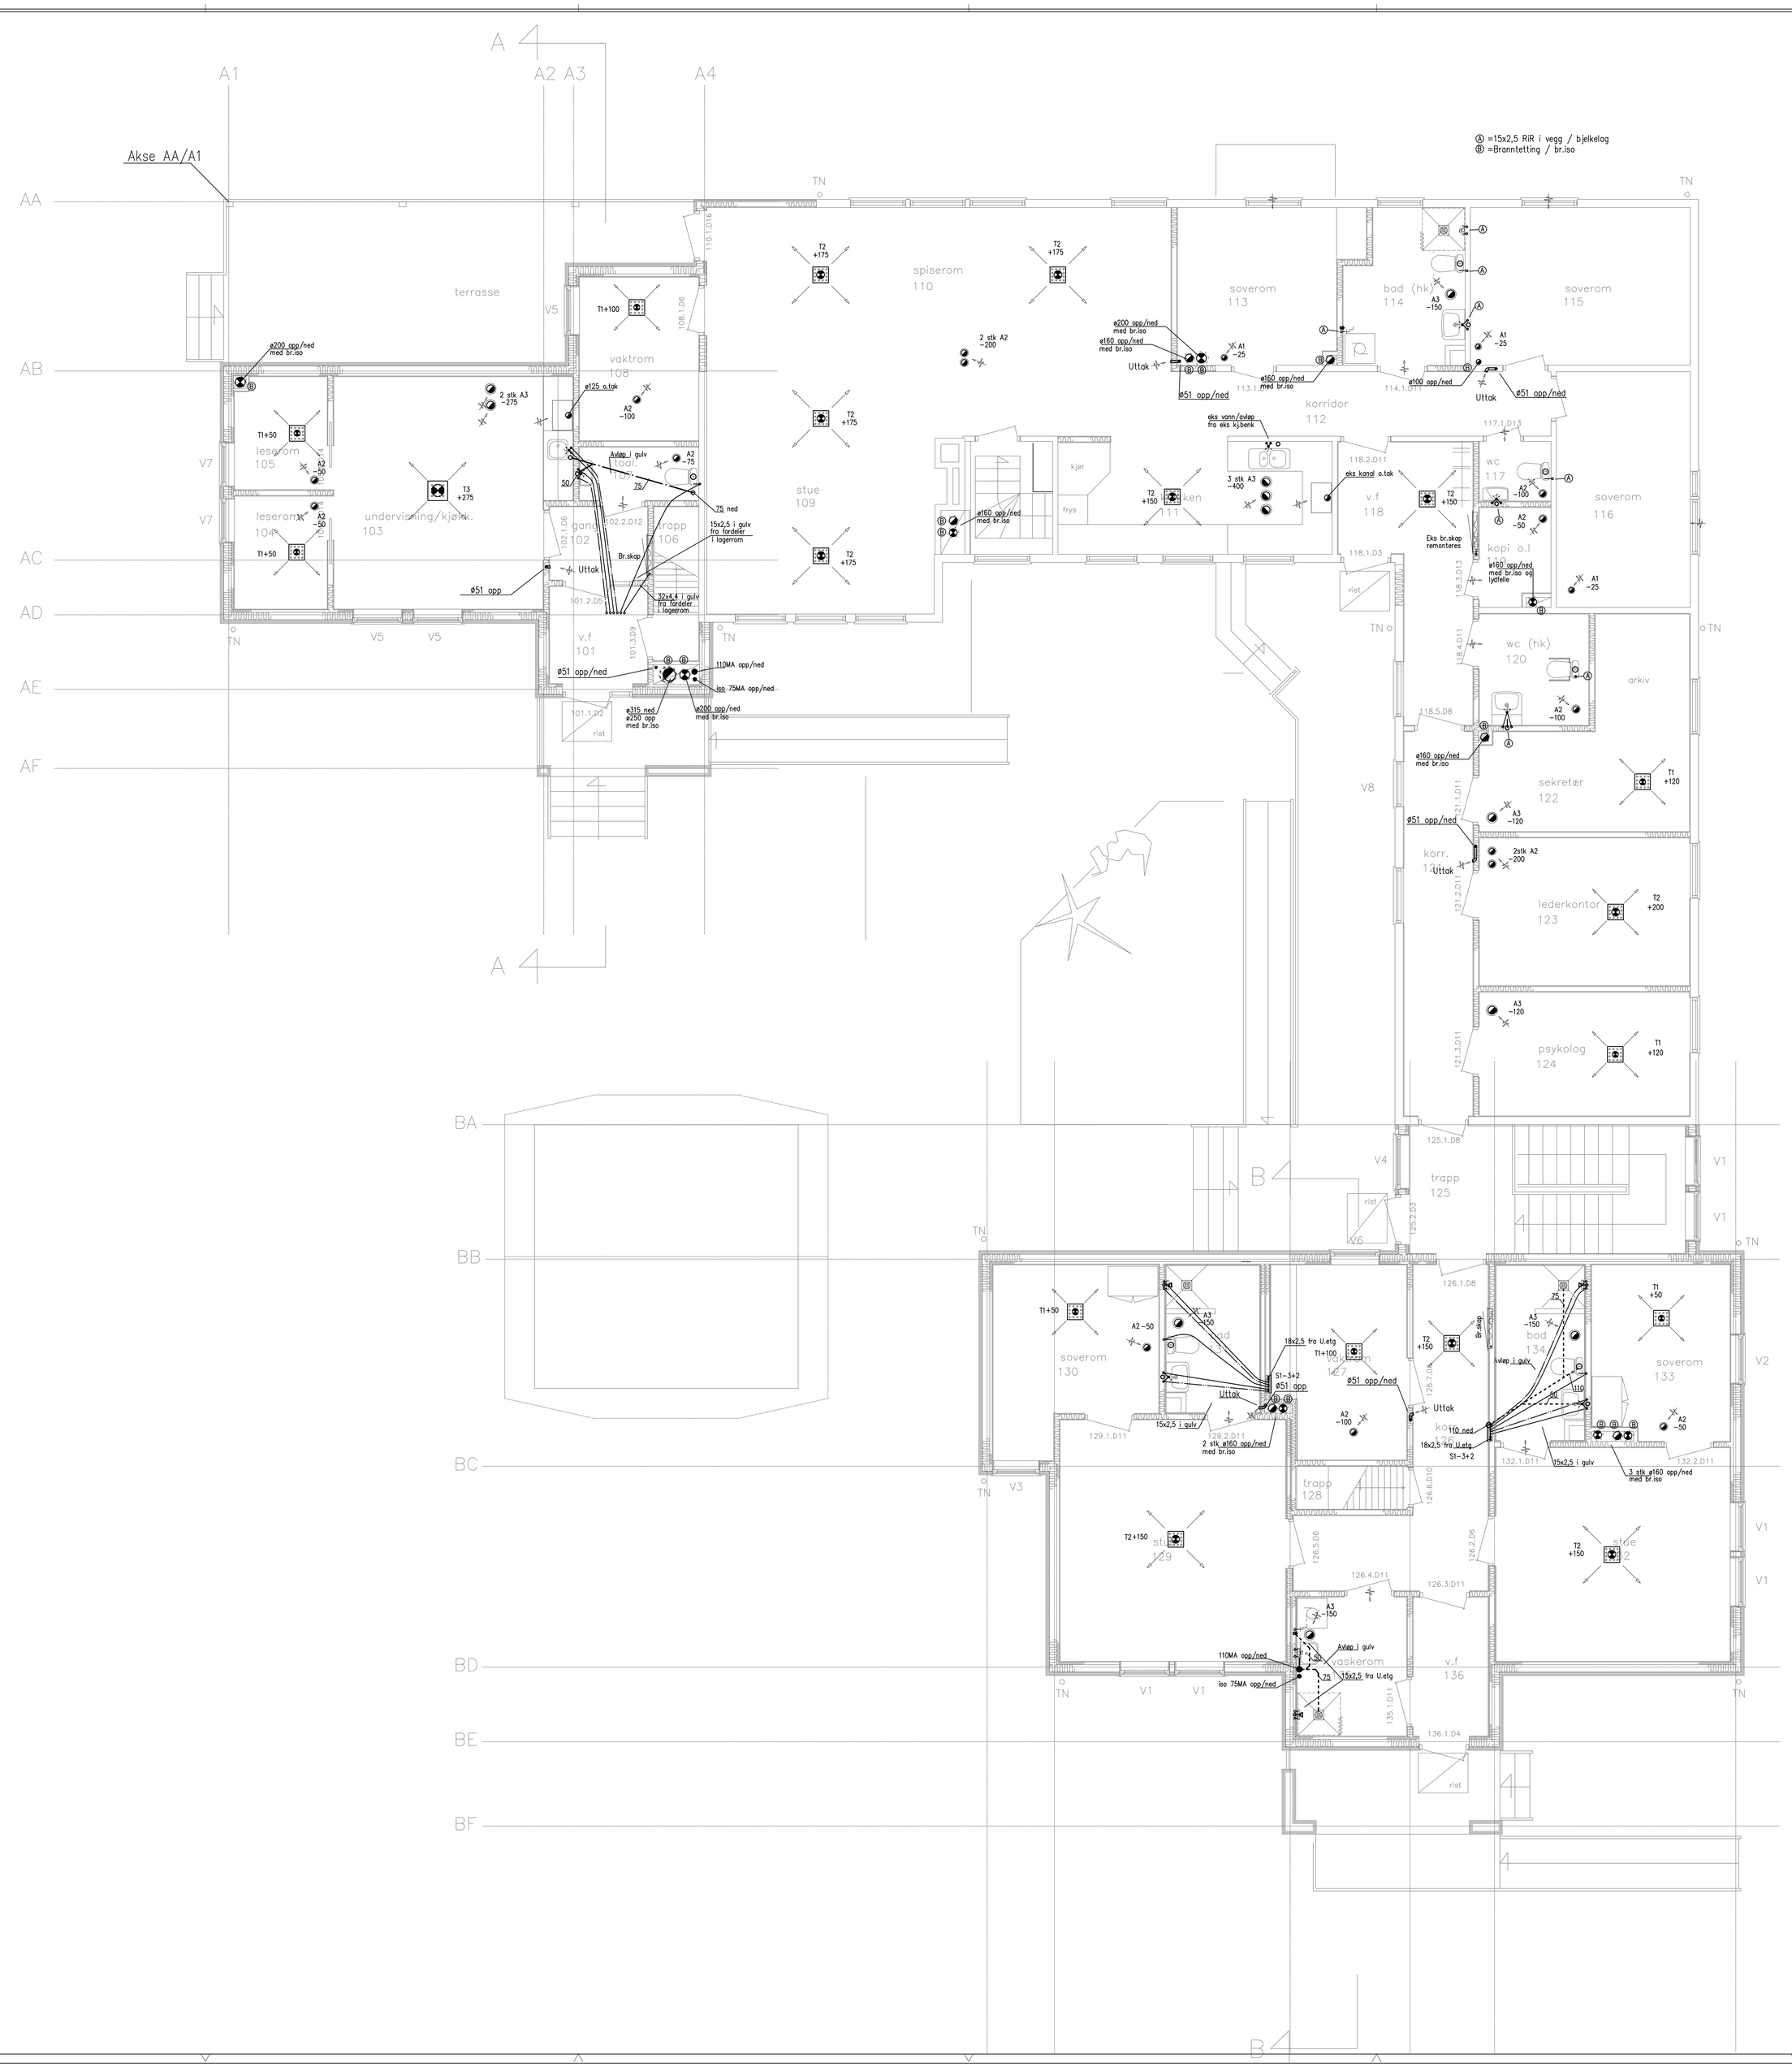

Z	Som bygget	oj	14.08.07
A	Arbeidstegning. Nytt sentralstøvsuger anlegg	oj	26.10.06
Rev.	Forandring	Sign.	Dato

Prosjekt: KVAMMEN GÅRD, MELHUS

Oppdragsgiver: STATSBYGG MIDT-NORGE

Prosjektdel: VVS-anlegg.
Plan 1.etg.

as Plan Consult VVS
Rådgivende Ingeniører
Kongensgt. 27, 7713 STEINKJER – TELEFON: 74 16 37 22
Postboks 12, 7701 STEINKJER – TELEFAX: 74 16 35 01
E-POST: plans@online.no
Verftsgt. 11, 7800 NAMSOS – TELEFON: 74 21 90 50
Postboks 83, 7801 NAMSOS – TELEFAX: 74 21 90 51
– E-POST: firmapost@planconsult.no

Proj. nr.: 05119	Prosjektansvarlig: OGSusegg	VVS	
Kontroll:	Saksbehandler: kb	Dato: 04.01.06.	
Arkiv nr.:	Tegner: kb	Målestokk: 1:50	
Tegn. nr.: 05119-10	R+V	Rev.: Z	