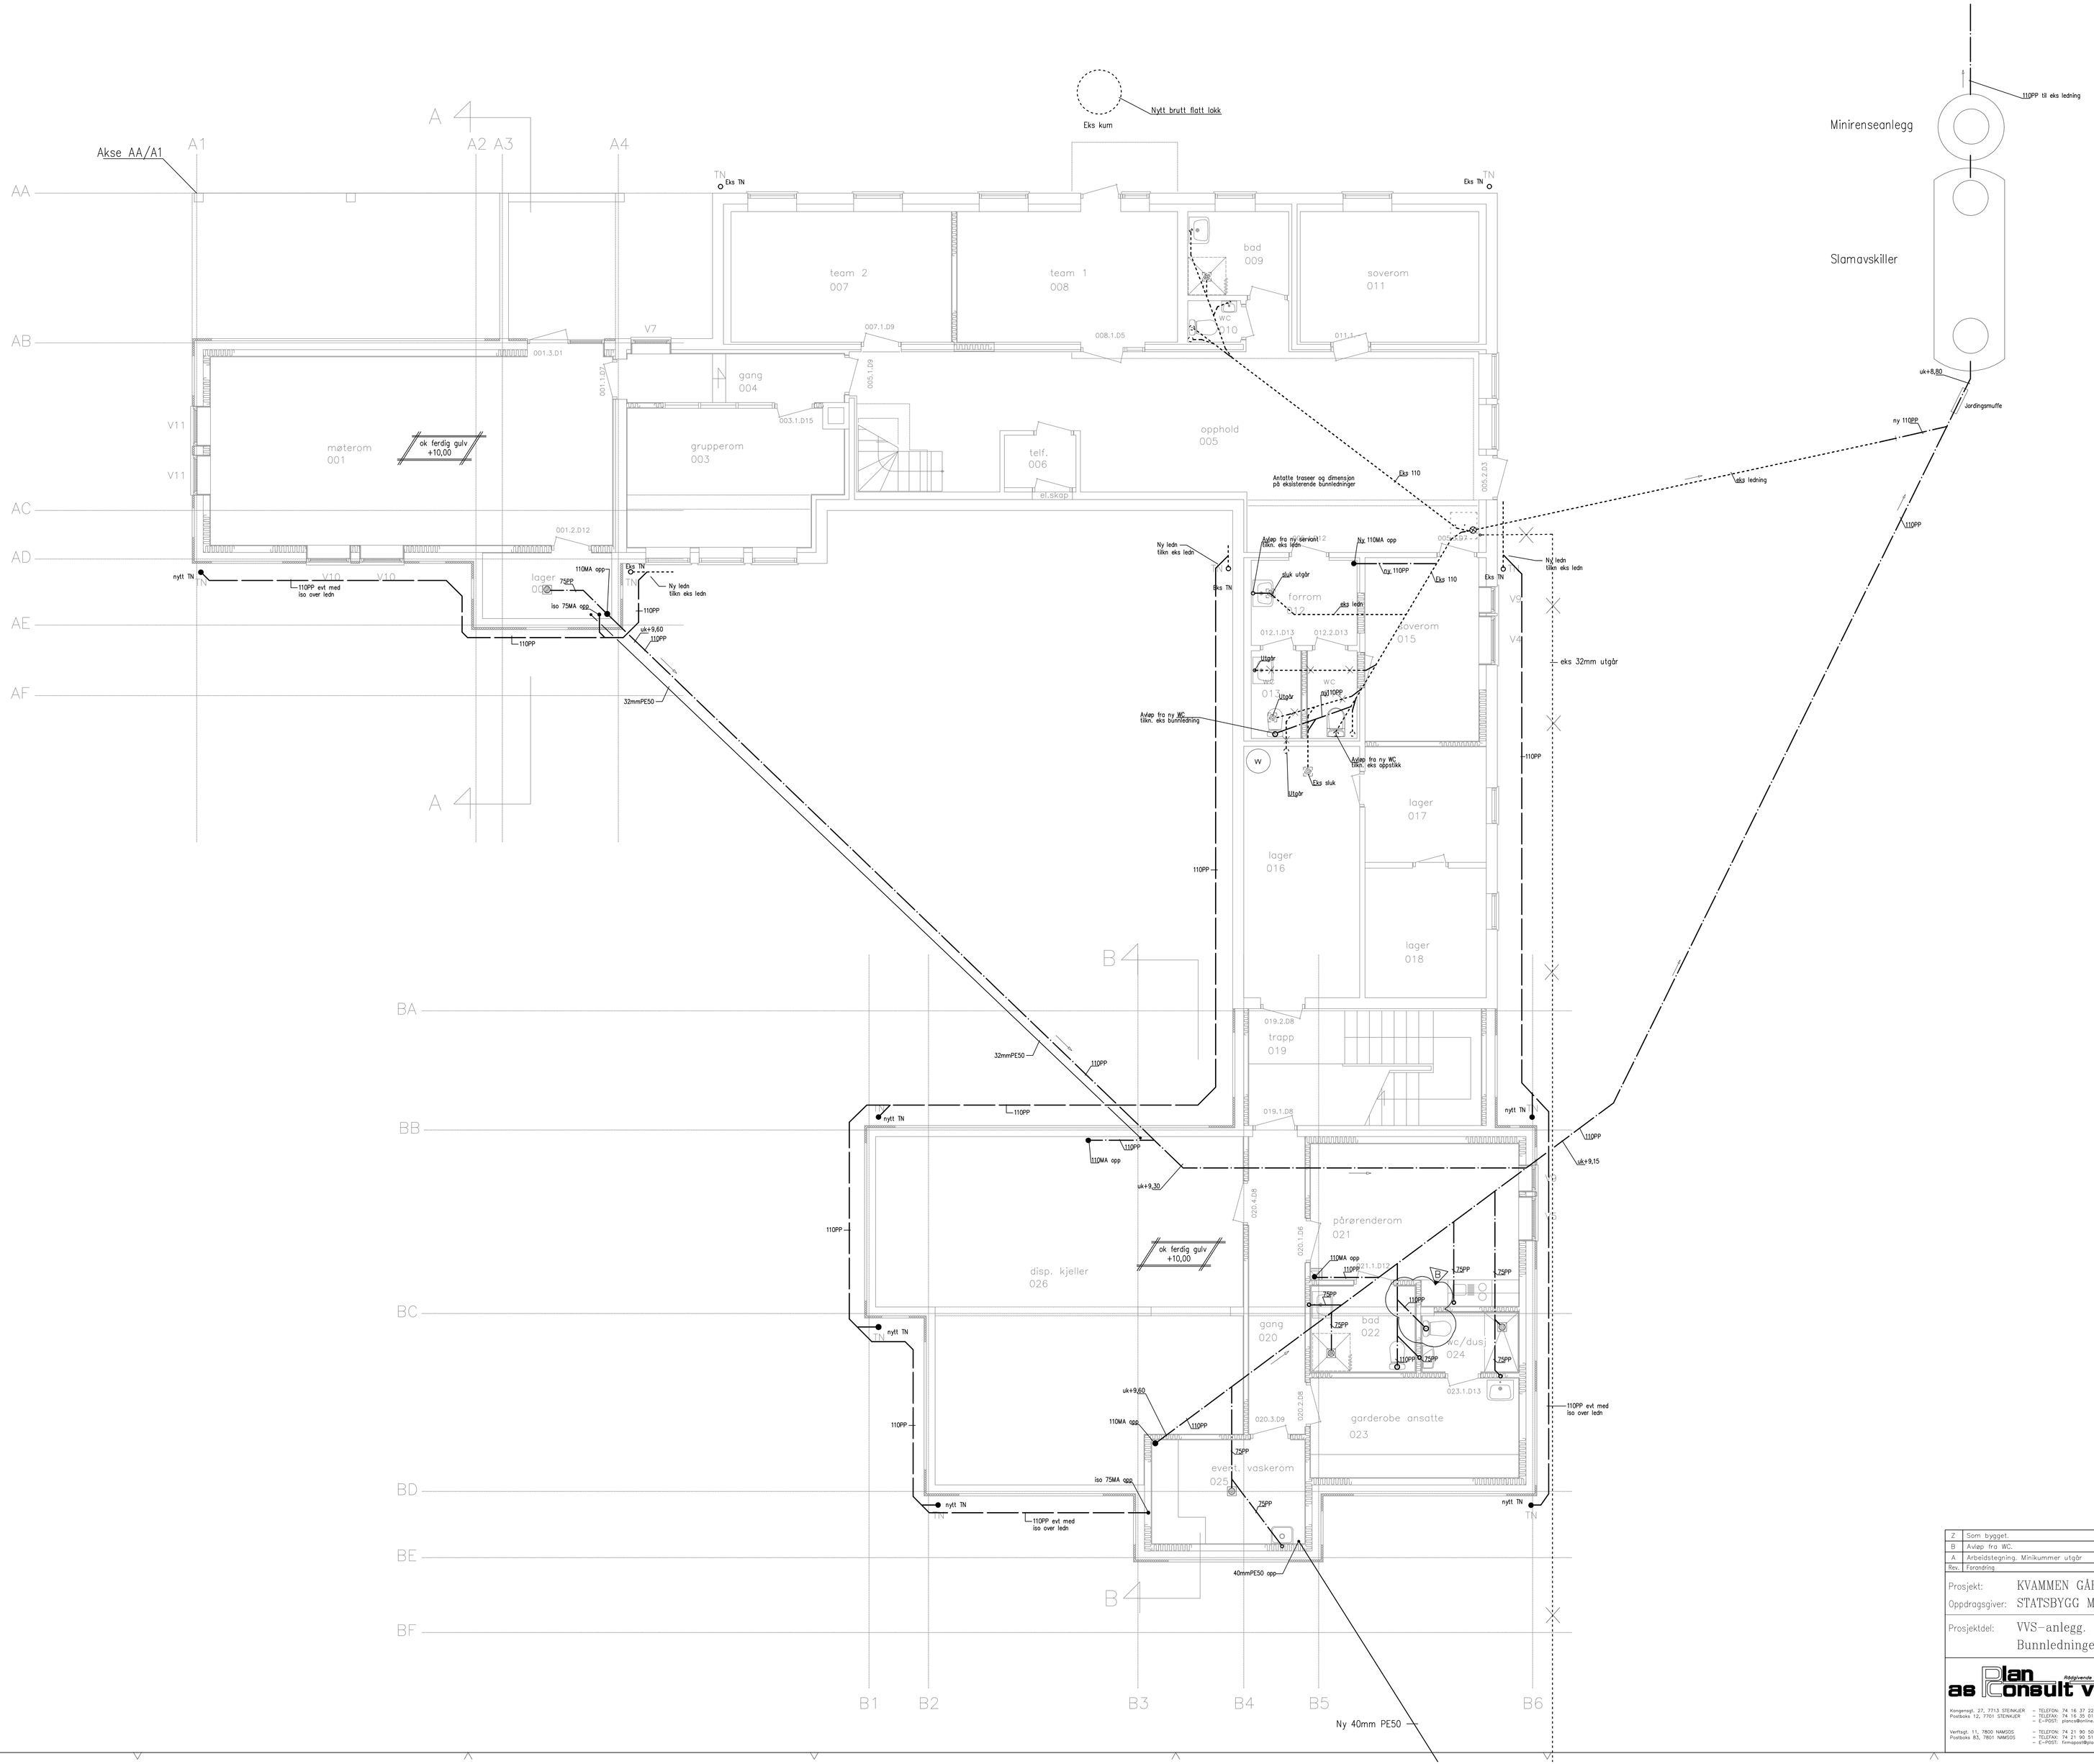

Rev.	Forandring	Sign.	Dato
Z	Som bygget.	kb	14.08.07
B	Avløp fra WC.	kb	30.10.06
A	Arbeidstegning. Minikummer utgår	aj	26.10.06

Prosjekt: KVAMMEN GÅRD, MELHUS

Oppdragsgiver: STATSBYGG MIDT-NORGE

Prosjektdel: VVS-anlegg.
Bunnledninger.

as Plan Consult vvs
Rådgivende ingeniører
Kongensgt. 27, 7713 STEINKJER – TELEFON: 74 16 37 22
Postboks 12, 7701 STEINKJER – TELEFAX: 74 16 35 01
– E-POST: plancs@online.no
Verftsgt. 11, 7800 NAMSOS – TELEFON: 74 21 90 50
Postboks 83, 7801 NAMSOS – TELEFAX: 74 21 90 51
– E-POST: fimapost@planconsult.no

Prosj. nr.: 05119	Prosjektansvarlig: OGSusegg	VVS
Kontroll:	Saksbehandler: kb	Dato: 04.01.06.
Arkiv nr.:	Tegner: kb	Målestokk: 1:50
Tegn. nr.: 05119-02	R	Rev: Z