


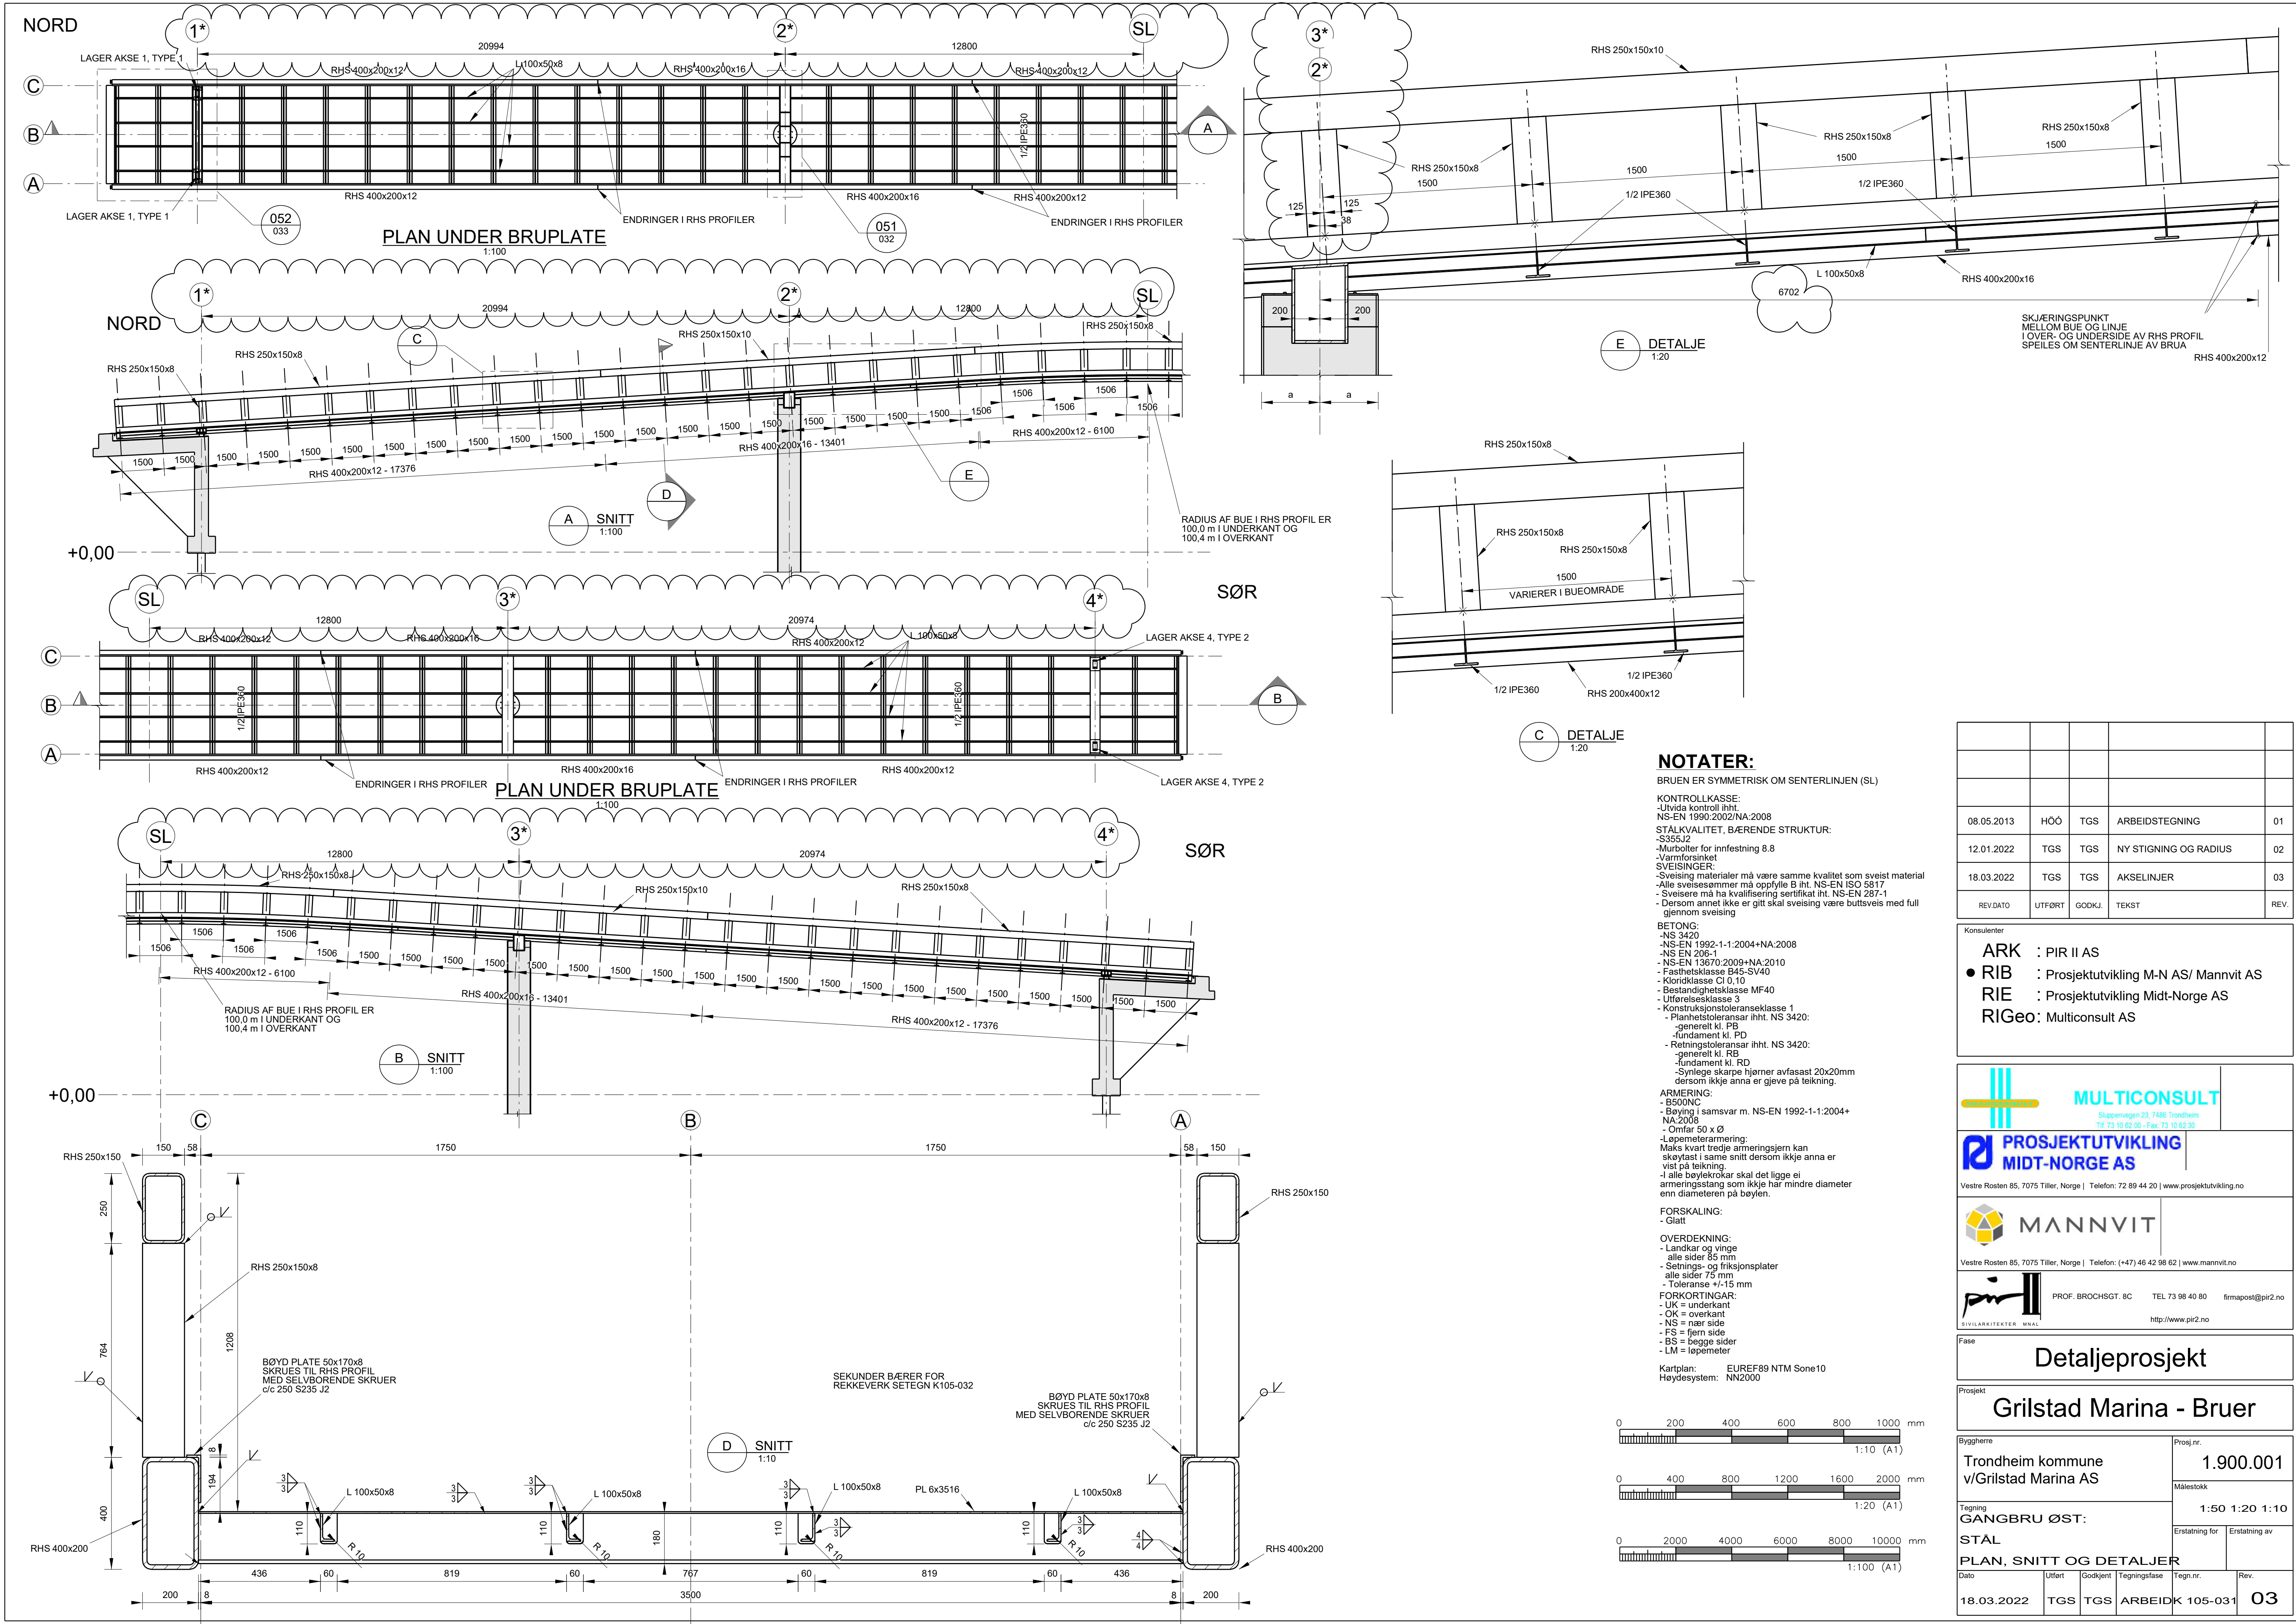

08.05.2013	HØO	TGS	ARBEIDSTEGNING	01
12.01.2022	TGS	TGS	NY STIGNING OG RADIUS	02
18.03.2022	TGS	TGS	AKSELINJER	03
REV.DATO	UTFØRT	GODKJ.	TEKST	REV.

Konsulenter
ARK : PIR II AS
• RIB : Prosjektutvikling M-N AS/ Mannvit AS
RIE : Prosjektutvikling Midt-Norge AS
RIGeo: Multiconsult AS



MULTICONSULT
Sluppenvegen 23, 7488 Trondheim
Tlf 73 10 82 96 - Fax 73 10 82 98



PROSJEKTUTVIKLING
MIDT-NORGE AS

Vestre Rosten 85, 7075 Tiller, Norge | Telefon: 72 89 44 20 | www.prosjektutvikling.no



MANNVIT

Vestre Rosten 85, 7075 Tiller, Norge | Telefon: (+47) 46 42 98 62 | www.mannvit.no



PROF. BROCHSGT, 8C
SIVILARKITEKTER MNAL

TEL 73 98 40 80
firmapost@pir2.no
http://www.pir2.no

Fase				
Detaljeprojekt				
Prosjekt				
Grilstad Marina - Bruer				
Byggherre		Prosj.nr.		
Trondheim kommune v/Grilstad Marina AS		1.900.001		
Tegning		Målestokk		
GANGBRU ØST:		1:50 1:20 1:10		
STÅL		Ersatning for		
PLAN, SNITT OG DETALJER		Ersatning av		
Dato		Utført	Godkjent	Rev.
18.03.2022		TGS	TGS	ARBEIDK 105-031 03