


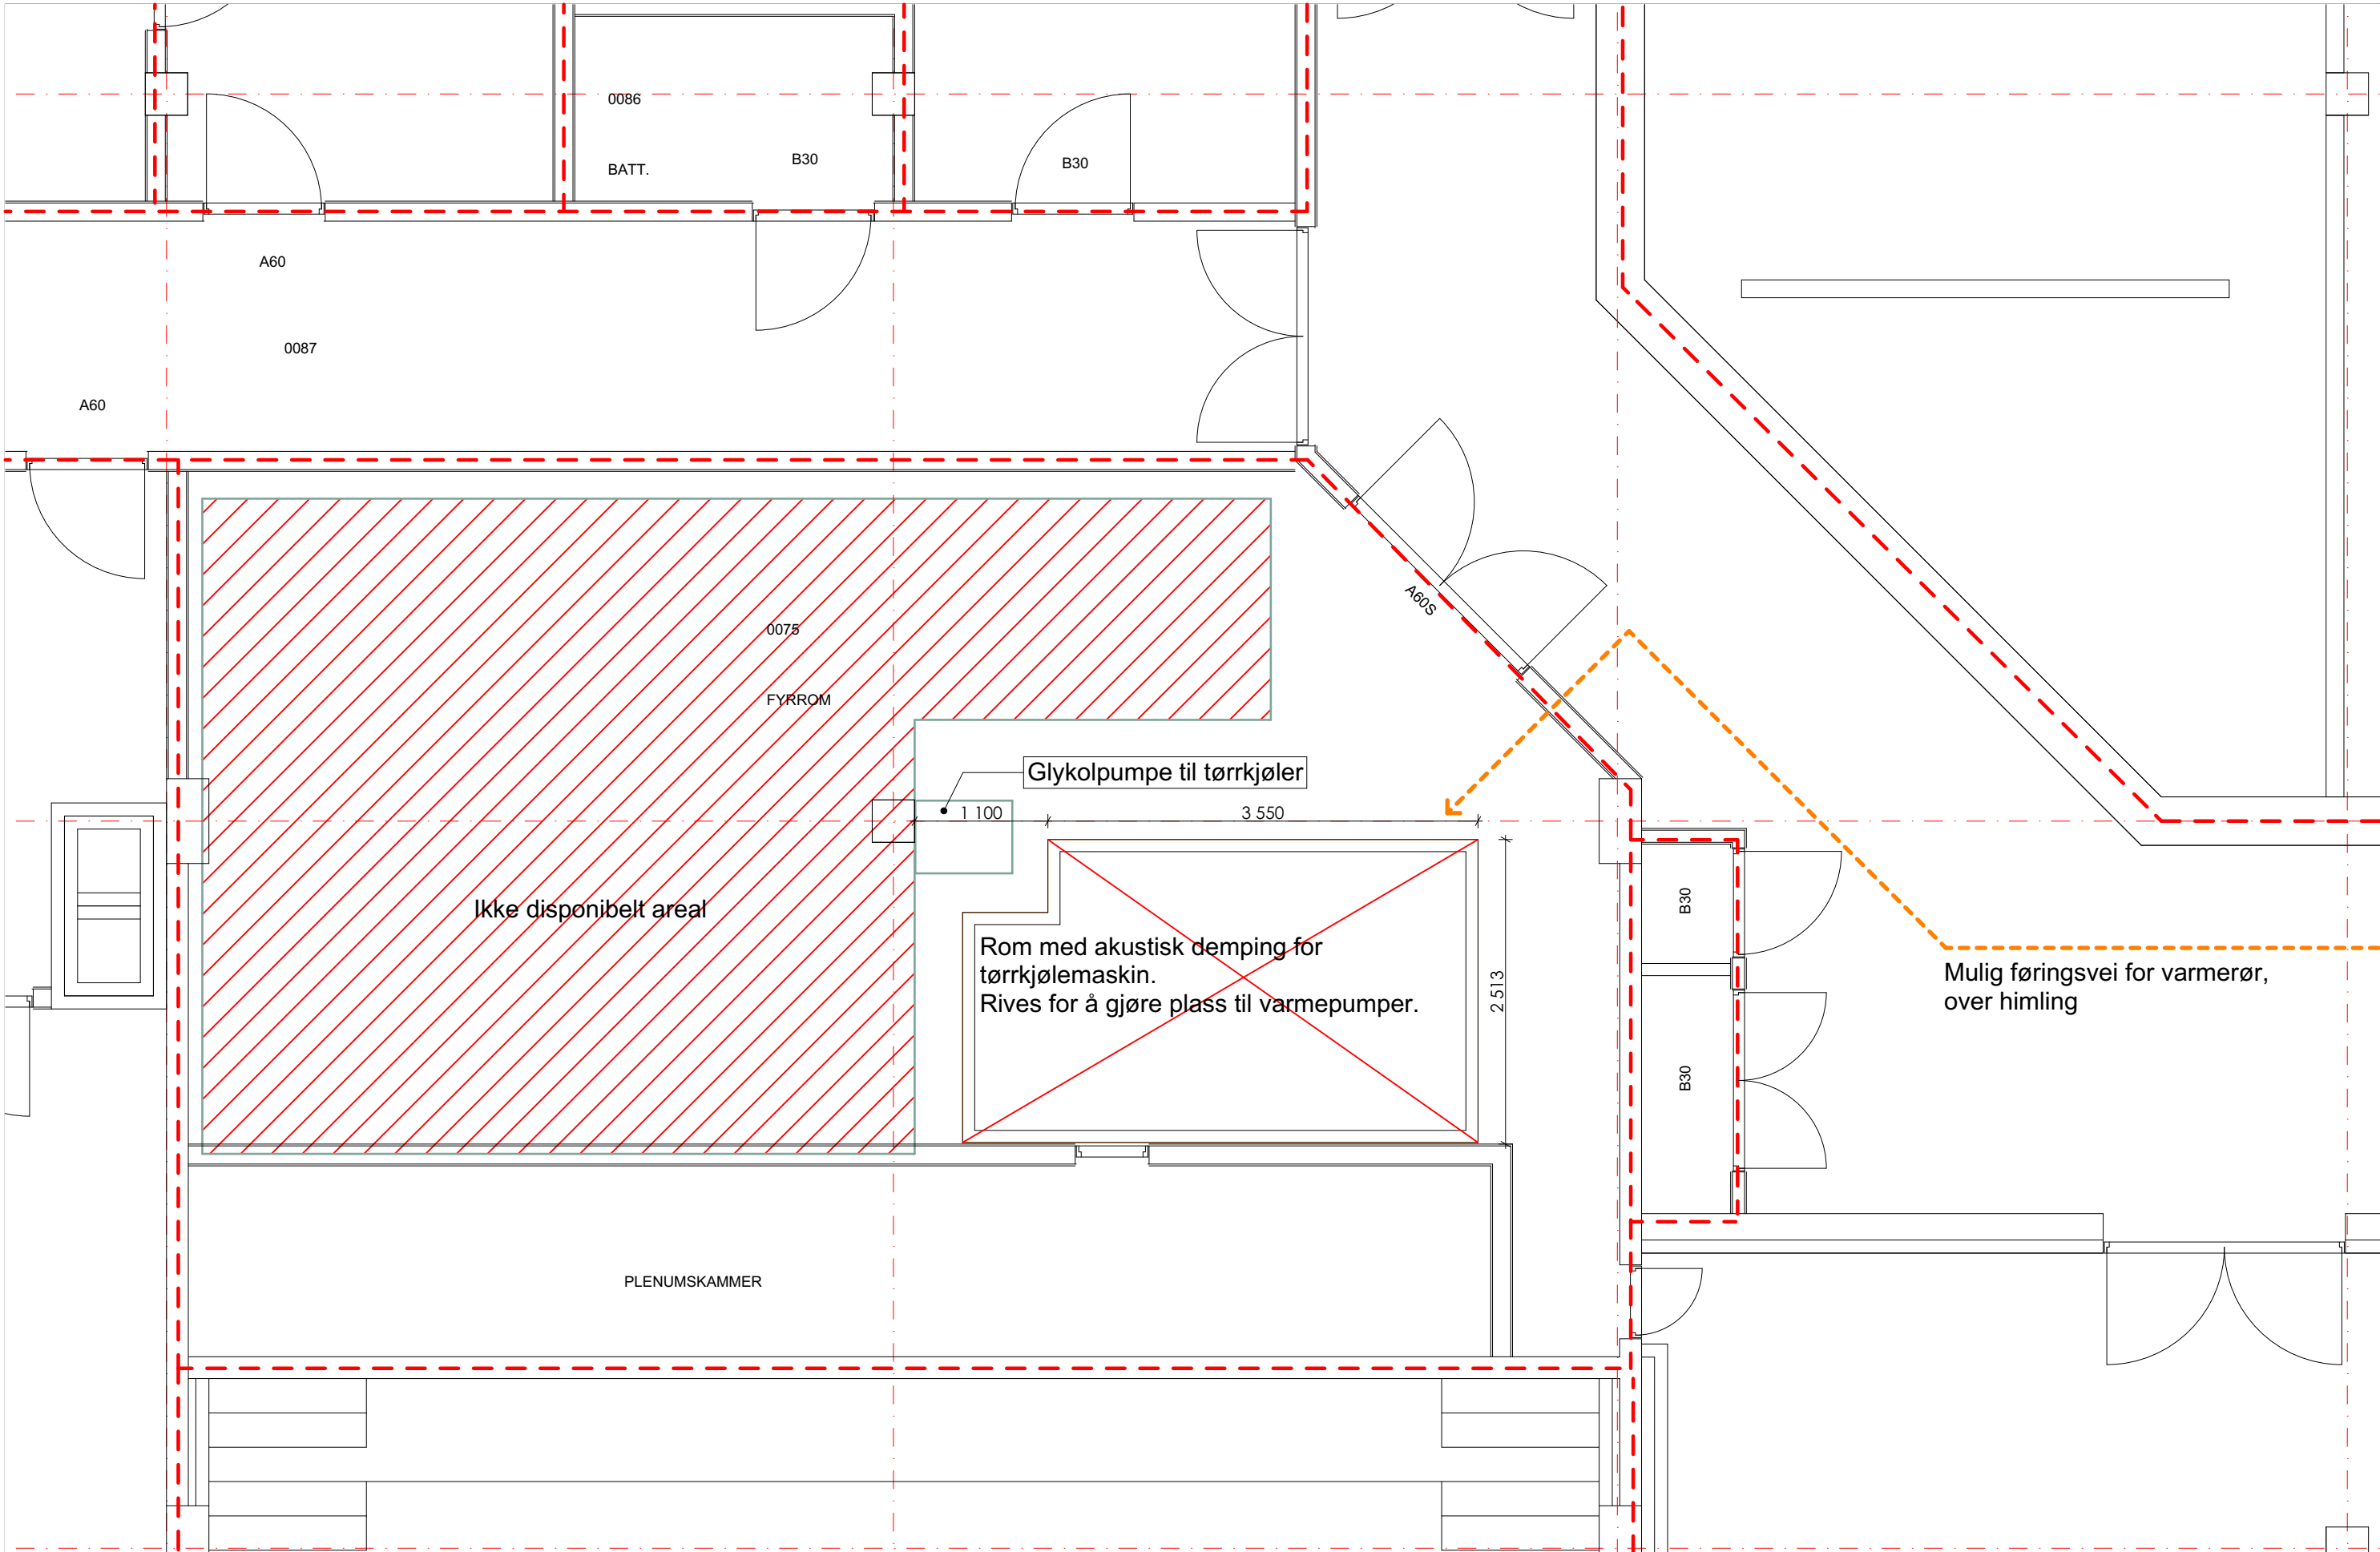

52200577 - A.20.02 - Nord Universitet - Brønnpark - Plan U.etg - Bygg 1- Fyrrom - 1:50 - 2022.04.26

Dette dokumentet er utarbeidet av Norconsult AS som del av det oppdraget som fremgår nedenfor.
Opphavsretten tilhører Norconsult AS. Dokumentet må bare benyttes til det formål som oppdragsavtalen beskriver,
og må ikke kopieres eller gjøres tilgjengelig på annen måte eller i større utstrekning enn formålet tilsier.