
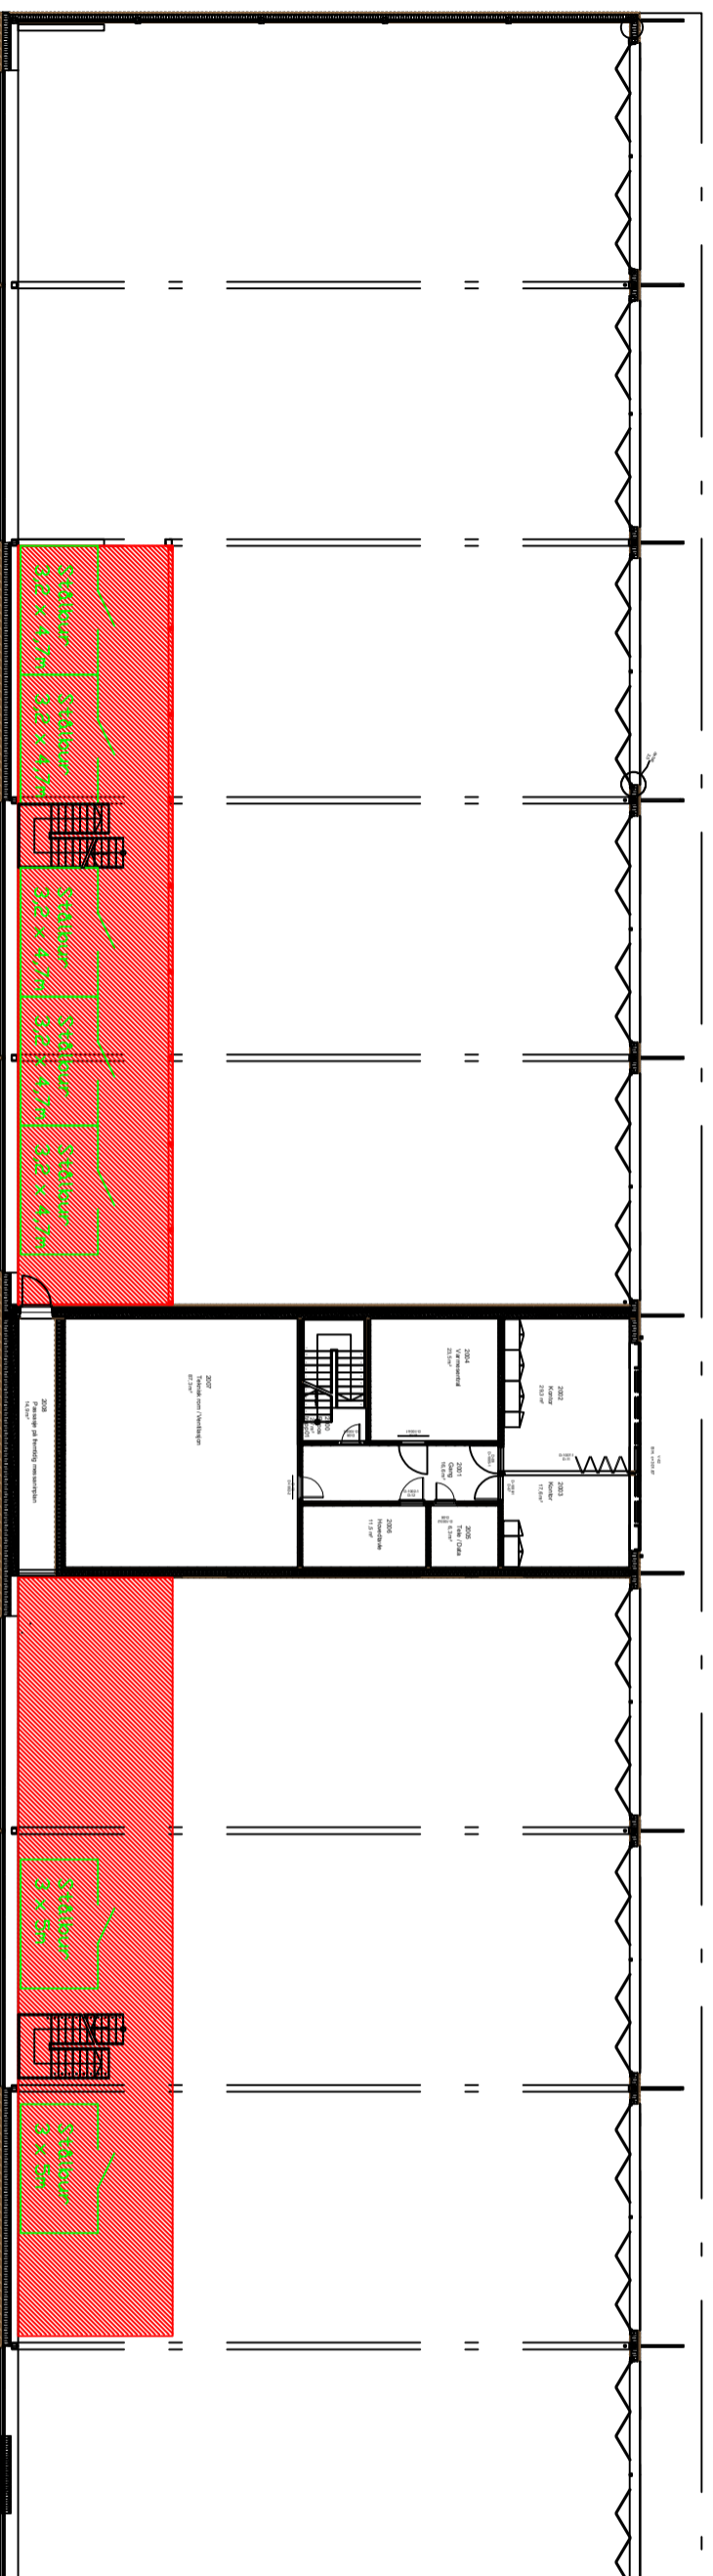


Gulvplan (under mesanin)

Opsjon

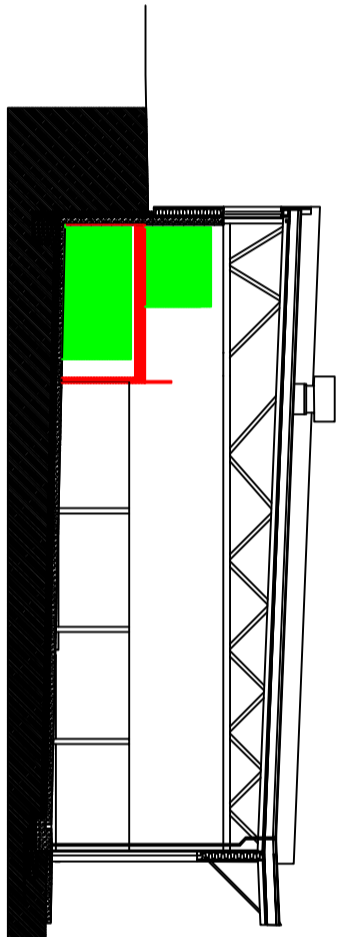

Plan mesanin

Opsjon