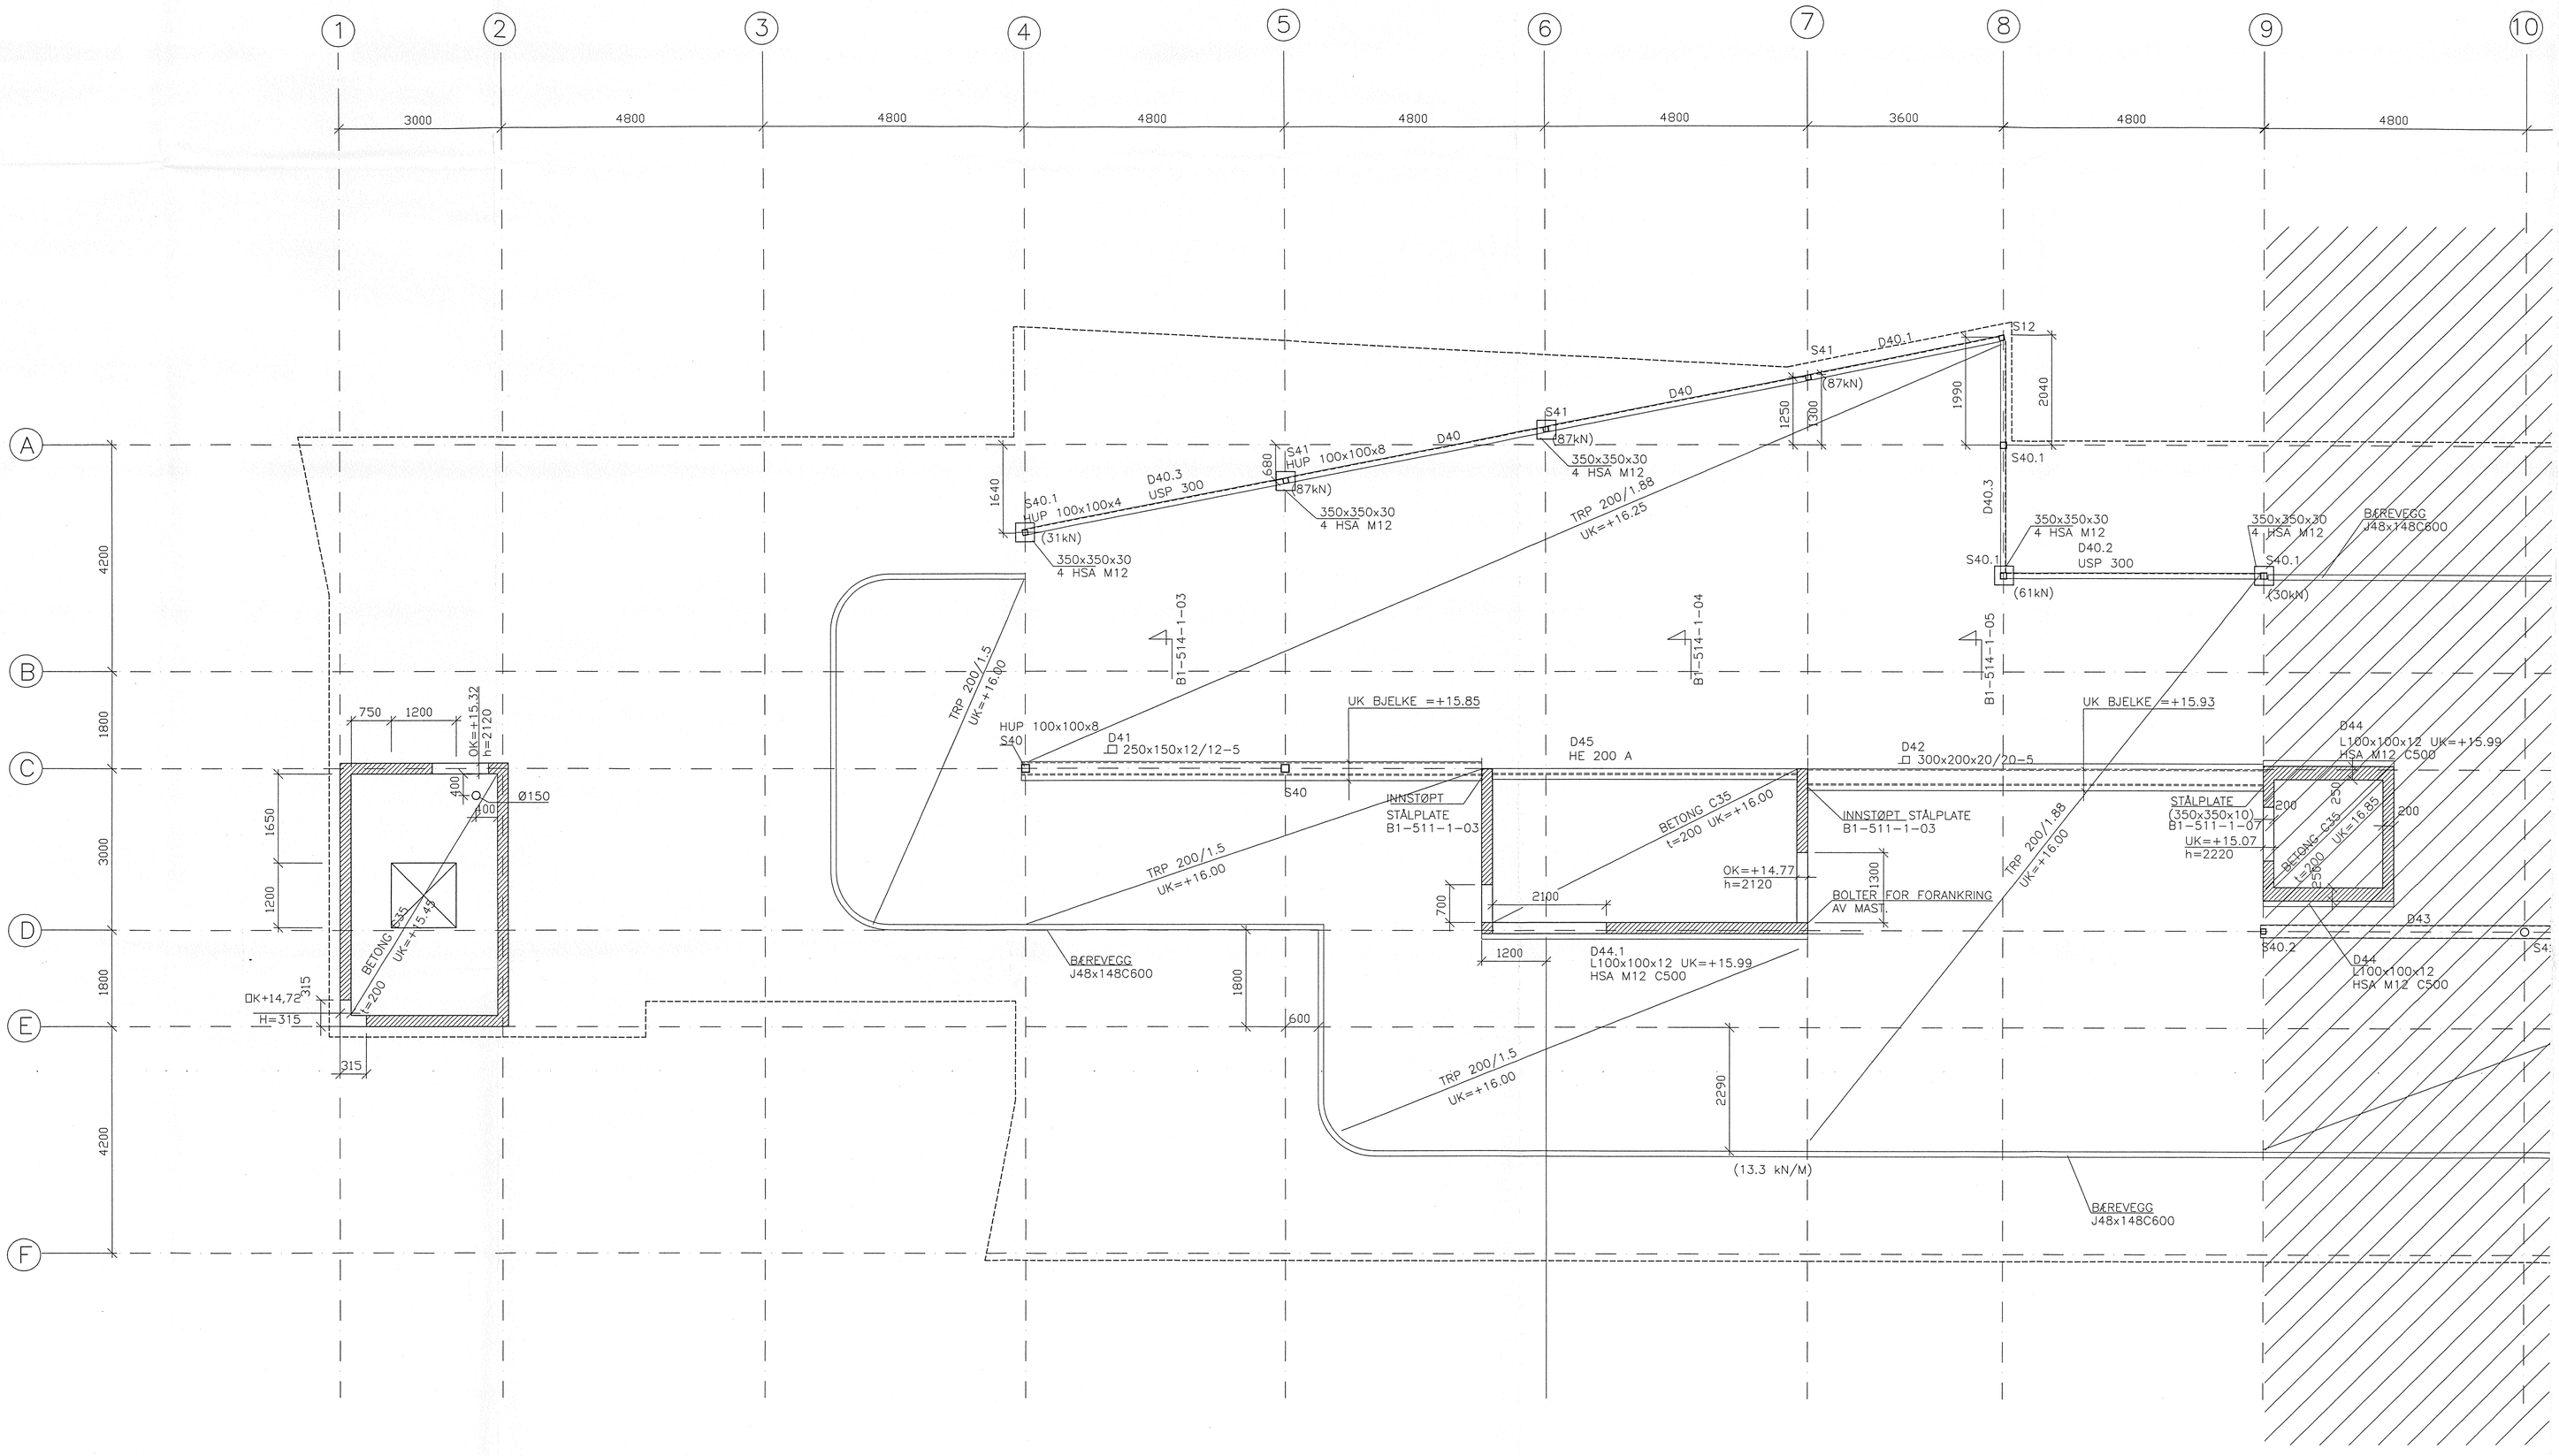

A0

ANMERKNINGER:

MATERIALER, UTFØRELSE OG KONTROLL IHT NS 3472 OG NS 3420 2. UTGAVE.
TOLERANSEKLASSE 2.
SIKKERHETSKLASSE 3
$\gamma_n = 1$
STÅLKVALITET St 52-2 I BJELKER.
St 44-2 I SØYLER.
KONTROLLKLASSE II
SVEISEKVALITET KLASSE C.

STÅL LEVERES SLYNGRENSET OG PRIMET.
SVEISER UTFØRT PÅ STEDET RENSES OG PRIMES.

NYTTELAST: 3.0 kN/m2 I KONTOR.
5.0 kN/m2 FORØVRIG

SNØLAST: S_k =2.5 kN/m2

(5.3) BRUDDLAST PÅ SD-ELEMENTER

ALLE KOTEHØYDER ER RELATIVE

ANMERKNINGER

INDEX/DATO/TEKST/SIGN/KONTROLL

REVISJONER	REV.NR	REV.DATO	REVISJON	SIGN	KONT

TEGN. NR. B1-514-1

OPPDR.GIVER
91017
STATSBYGG
P.B. 8106, DEP. Tlf: 22342800
0032 OSLO Fax:22342806

NUMMER/PROSJEKT/TITTEL/VIGNETT
9420
SENTER FOR MARINT MILJØ OG SIKKERHET
ADMINISTRASJONSBYGG
DEKKE OVER 4. ETG. DEL 1
Element- søyle- og bjelkeplan

FASE FDV
TYPE SOM BYGGET
MAL 1:50
DATO 15.05.95 SIGN RHJ
DATA FIL B1-514DV.DWG KONT

A	AS KRISTIANSEN & BERNHARDT Bullagt. 2A, 3110 Tønsberg	tlf 33311835 fax 33311327
B	OLAUSSEN RÅDGIVING.KONTOR AS Postboks 599, 3101 Tønsberg	tlf 33316440 fax 33310172
EL	BERDAL STRØMME AS Nansetgt. 6, 3250 Larvik	tlf 33185205 fax 33186283
V	HARSEM PROSJEKTERING Fagerlia 30, 3000 Drammen	tlf 32835490 fax 32835491

RIB
aso
A/S OLAUSSEN
RÅDGIVENDE INGENIØRKONTOR
STRUKTURDESIGN - BYGNINGSFYSIKK
PROSJEKTLEDELSE