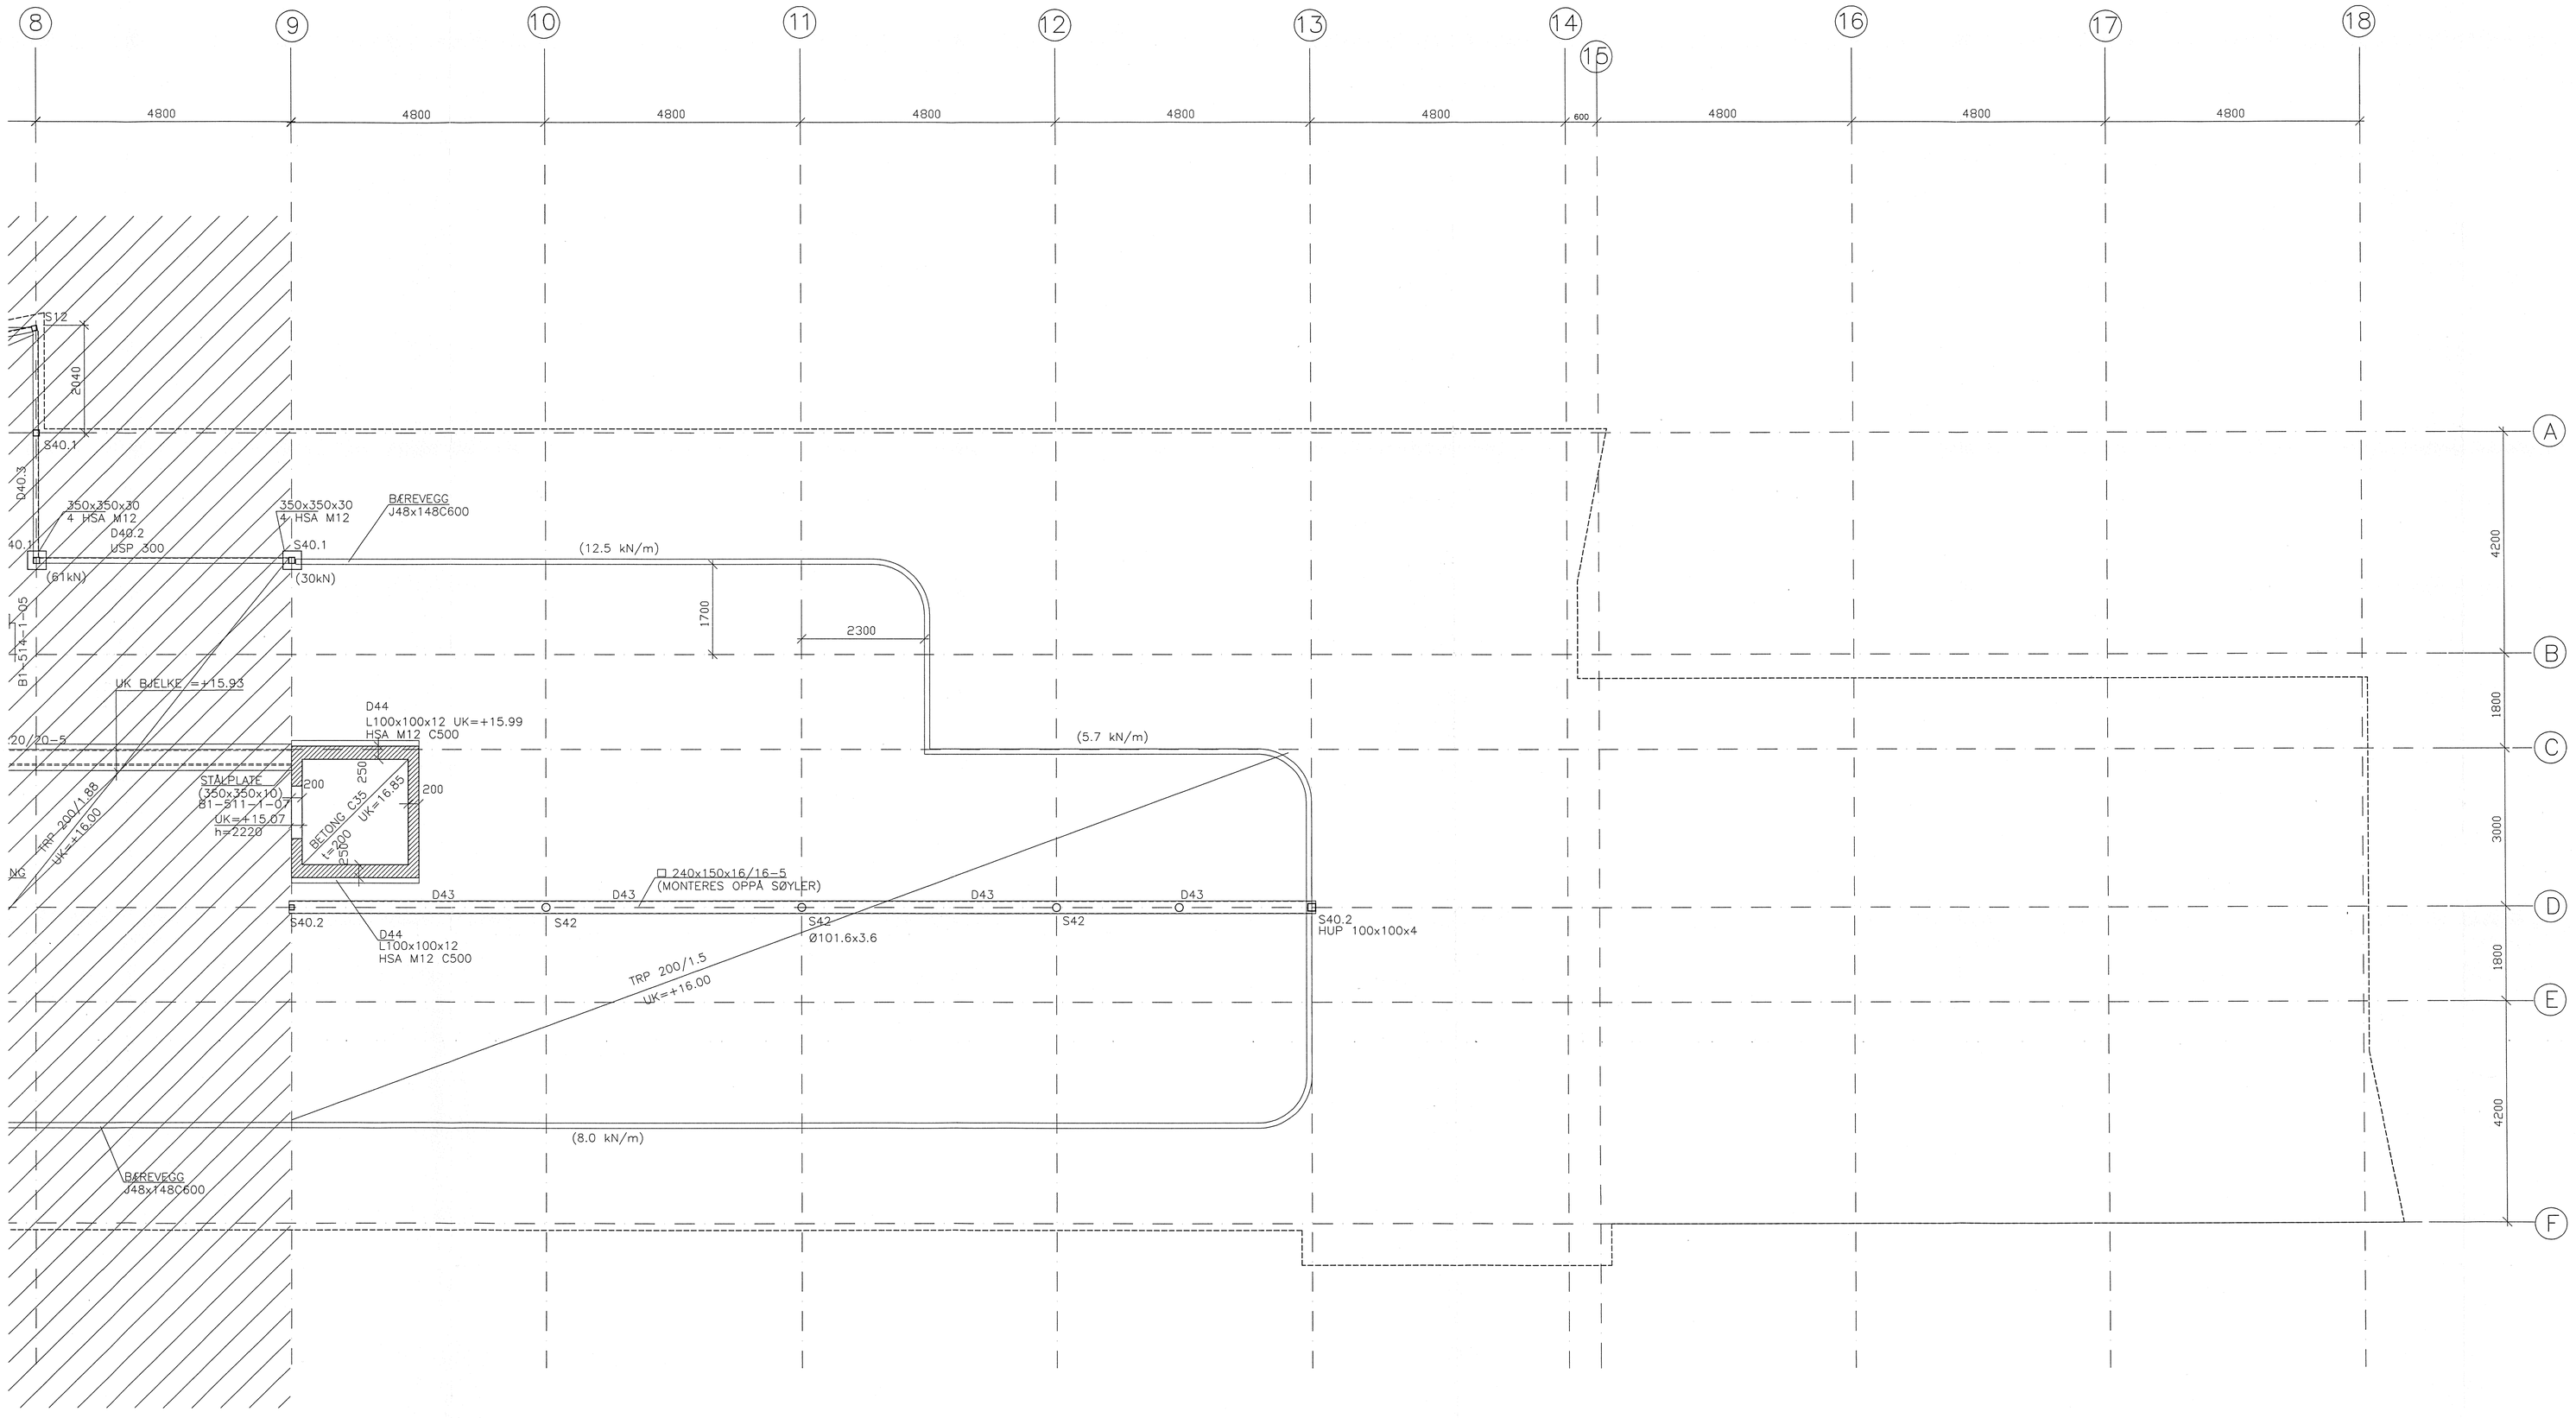

A0

ANMERKNINGER

ANMERKNINGER:

MATERIALER, UTFØRELSE OG KONTROLL IHT NS 3472 OG NS 3420 2. UTGAVE.
TOLERANSEKLASSE 2.
SIKKERHETSKLASSE 3
Z_0 = 7
STÅLKVALITET St 52-2 I BJELKER.
St 44-2 I SØYLER.
KONTROLLKLASSE II
SVEISEKVALITET KLASSE C.

STÅL LEVERES SLYNGRENSET OG PRIMET.
SVEISER UTFØRT PÅ STEDET RENSES OG PRIMES.

NYTTELAST: 3.0 kN/m2 I KONTOR.
5.0 kN/m2 FORØVRIG

SNØLAST: S_k =2.5 kN/m2

(13.3kN/m2) bruddlast på SD elementer

ALLE KOTEHØYDER ER RELATIVE

ANMERKNINGER

INDEX/DATO/TEKST/SIGN/KONTROLL

REVISJONER

REV.NR	REV.DATO	REVISJON	SIGN	KONT

TEGN. NR.

B1-514-2

OPPDR.GIVER

91017
STATSBYGG
P.B. 8106, DEP.
0032 OSLO
Tlf: 22342800
Fax:22342806

NUMMER/PROSJEKT/TITTEL/KONTETT

9420

SENTER FOR MARINT MILJØ OG SIKKERHET

ADMINISTRASJONSBYGG
DEKKE OVER 4. ETG. DEL 2
Element– søyle– og bjelkeplan

1 2 3 4 5 6 7 8 9 10 11 12 13 14 15 16 17 18

FASE: FDV

TYPE: SOM BYGGET

MÅL: 1:50

DATO: 15.05.95 | SIGN: RHJ

DATA FIL: B1–514DV.DWG | KONT. SIGN:

A AS KRISTIANSEN & BERNHARDT Bullegt. 2A, 3110 Tønsberg tlf 33311835 fax 33311327
B OLAUSSEN RÅDG.ING.KONTOR AS Postboks 599, 3101 Tønsberg tlf 33316440 fax 33310172
BERDAL STRØMME AS Nansetgt. 6, 3250 Larvik tlf 33185205 fax 33186283
HARSEM PROSJEKTERING Fagerlia 30, 3000 Drammen tlf 32835490 fax 32835491

RIB

aso
A/S OLAUSSEN
RÅDGIVENDE INGENIØRKONTOR