


Alle mål må kontrolleres på byggeplass

- Nytt
- Rives

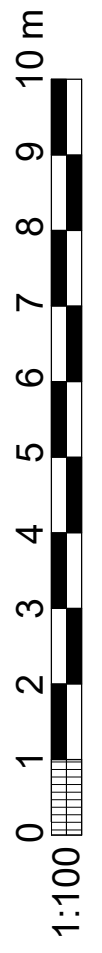

Rev.	Dato	For anskaffelse	For anskaffelse	EIDdel	Mar.Jus	Mar.Jus
F01	2022-01-09	For anskaffelse	For anskaffelse			
				Utarbeidet	Fagkontroll	Godkjent

Dette dokumentet er utarbeidet av Norconsult AS som del av det oppdraget som fremgår nedenfor. Opphavretten tilhører Norconsult AS. Dokumentet må bare benyttes til det formål som oppdragsavtalen beskriver, og må ikke kopieres eller gjøres tilgjengelig på annen måte eller i større utstrekning enn formålet tilsier.

Målestokk (gjelder A3)
1 : 100

Statsbygg
 Håkøya Ungdomssenter
 Aktivitetsbygg
 Forslag ombygging - planløsning
 Endringsplan

Oppdragsnummer: 52204090
 Tegningsnummer: A-22 -01-01
 Revisjon: F02