


BTA 188m²

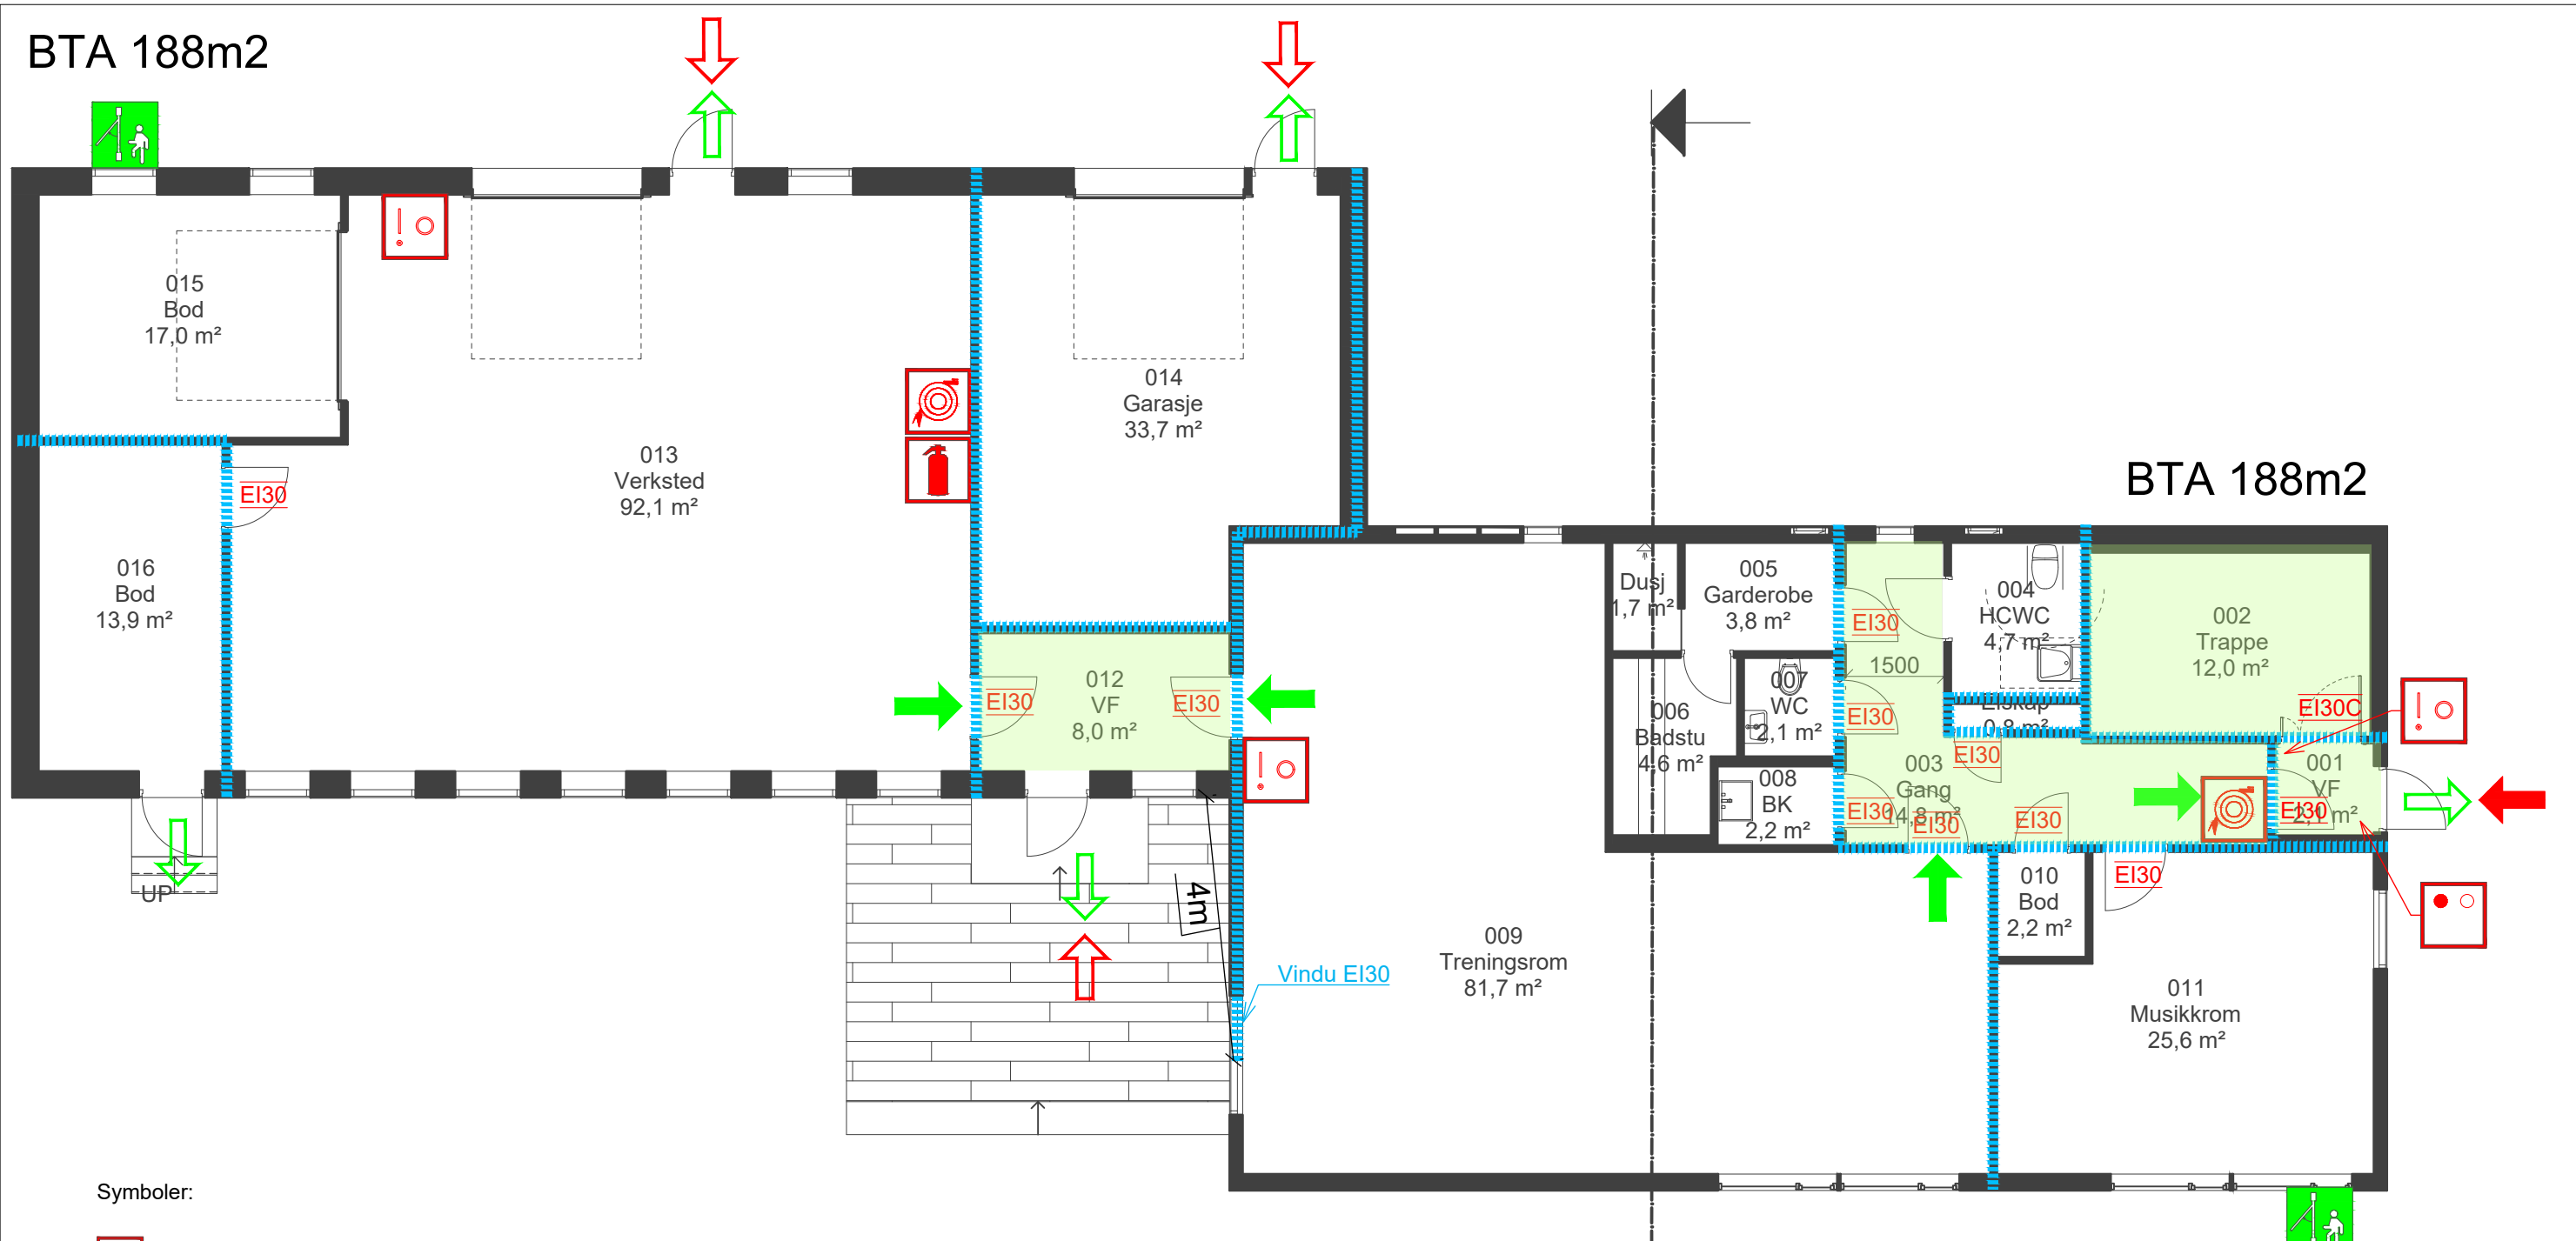

BTA 188m²

Symboler:

- Betjeningspanel brannalarm
- Brannslange
- Manuell brannmelder
- Håndslukker
- Rømning ut vindu
- Til rømningsvei/rømningsretning
- Utgang til det fri
- Hovedangrepsvei
- Angrepsvei

Dører:

- EI₂ 30-Sa [B30]
- EI₂ 30-CSa [B30S]

Dører i brannklassifisert bygningsdel som ikke er klassifisert for røyk tetthet, klasse Sa, må ha terskel/anslag og tettelister på alle sider for å oppnå tilstrekkelig røyk tetthet.

Ved utskifting av dører, luker etc i brannklassifiserte konstruksjoner må disse være klassifisert Sa.

Konstruksjoner:

- EI 30 [B30]

Brannteknisk ekstrakt:

- Risikoklasse 3
 - Brannklasse 1
 - Brannalarmanlegg kategori 2 med viderevarsling til brannvesenets 110-sentral
 - Høytsittende ledesystem
- Grunnflateareal: 366,3 m²
 Dører til rømningsvei skal ha fri bredde på minimum 0,86 meter (10x21M)

Annet:

Tegningen er å anse 'som bygget' basert på mottatt informasjon fra Statsbygg Nord og befaringer utført av Norconsult. Brannmotstand på eksisterende konstruksjoner er vurdert på bakgrunn av besiktigelse og gir et estimat av sannsynlig brannmotstand. Tegningen har ikke status som byggetegning.

A	22.08.25	FOR ANSKAFFELSE	HLG	OMP	HLG
Rev.	Dato	Beskrivelse	Utarbeidet	Fagkontroll	Godkjent
Dette dokumentet er utarbeidet av Norconsult AS som del av det oppdraget som fremgår nedenfor. Opphavsretten tilhører Norconsult AS. Dokumentet må bare benyttes til det formål som oppdragsavtalen beskriver, og må ikke kopieres eller gjøres tilgjengelig på annen måte eller i større utstrekning enn formålet tilsier.					
SB Tegningsnummer:					
14271	113947	01 F 171	20	001 3.1 A G	52204090
Eiendomsnummer Byggsnummer Etasje Fag Systemkode Type tegn. Løpnr. Prosj.fase Rev Status					
Prosjekterende Norconsult					
Fase: FOR ANSKAFFELSE					
PROSJEKTNR. SB: STATSBYGG					
Tittel: TROMSØ UNGDOMSSENTER (TUS) Skole og verksted Plan 1 - Ombygging Branntegning					Godkjent HLG Kontroll pros.jekt. Sign. Kontroll OMP 22.08.25
SB Tegningsnummer: Eiendomsnummer Byggsnummer Etasje Fag Systemkode Type tegn. Løpnr. Prosj.fase Rev Status					Prosjekt nr. for prosjekterende/rev. 52204090
14271	113947	01 F 171	20	001 3.1 A G	52204090

"norconsult.no\td\info\toppdrag\Tromsø\52204090\BIM\Brann\Modell\14271-113947-01-F-171-20-001-5-Z-G.dwg - HLGun - Plottet: 2022-08-05, 14:17:27 - LAYOUT = 14271-113947-01-F-171-20-001-3-1-A-G - XREF = WA_A-21-00-01 Plan 01_Skole verksted, A-40-xx-01_SnitL_Skole verksted, WA_Kjeller-Skolehus"