


Aggregat roterende gjenvinner

Utetemperaturgiver
-RT901

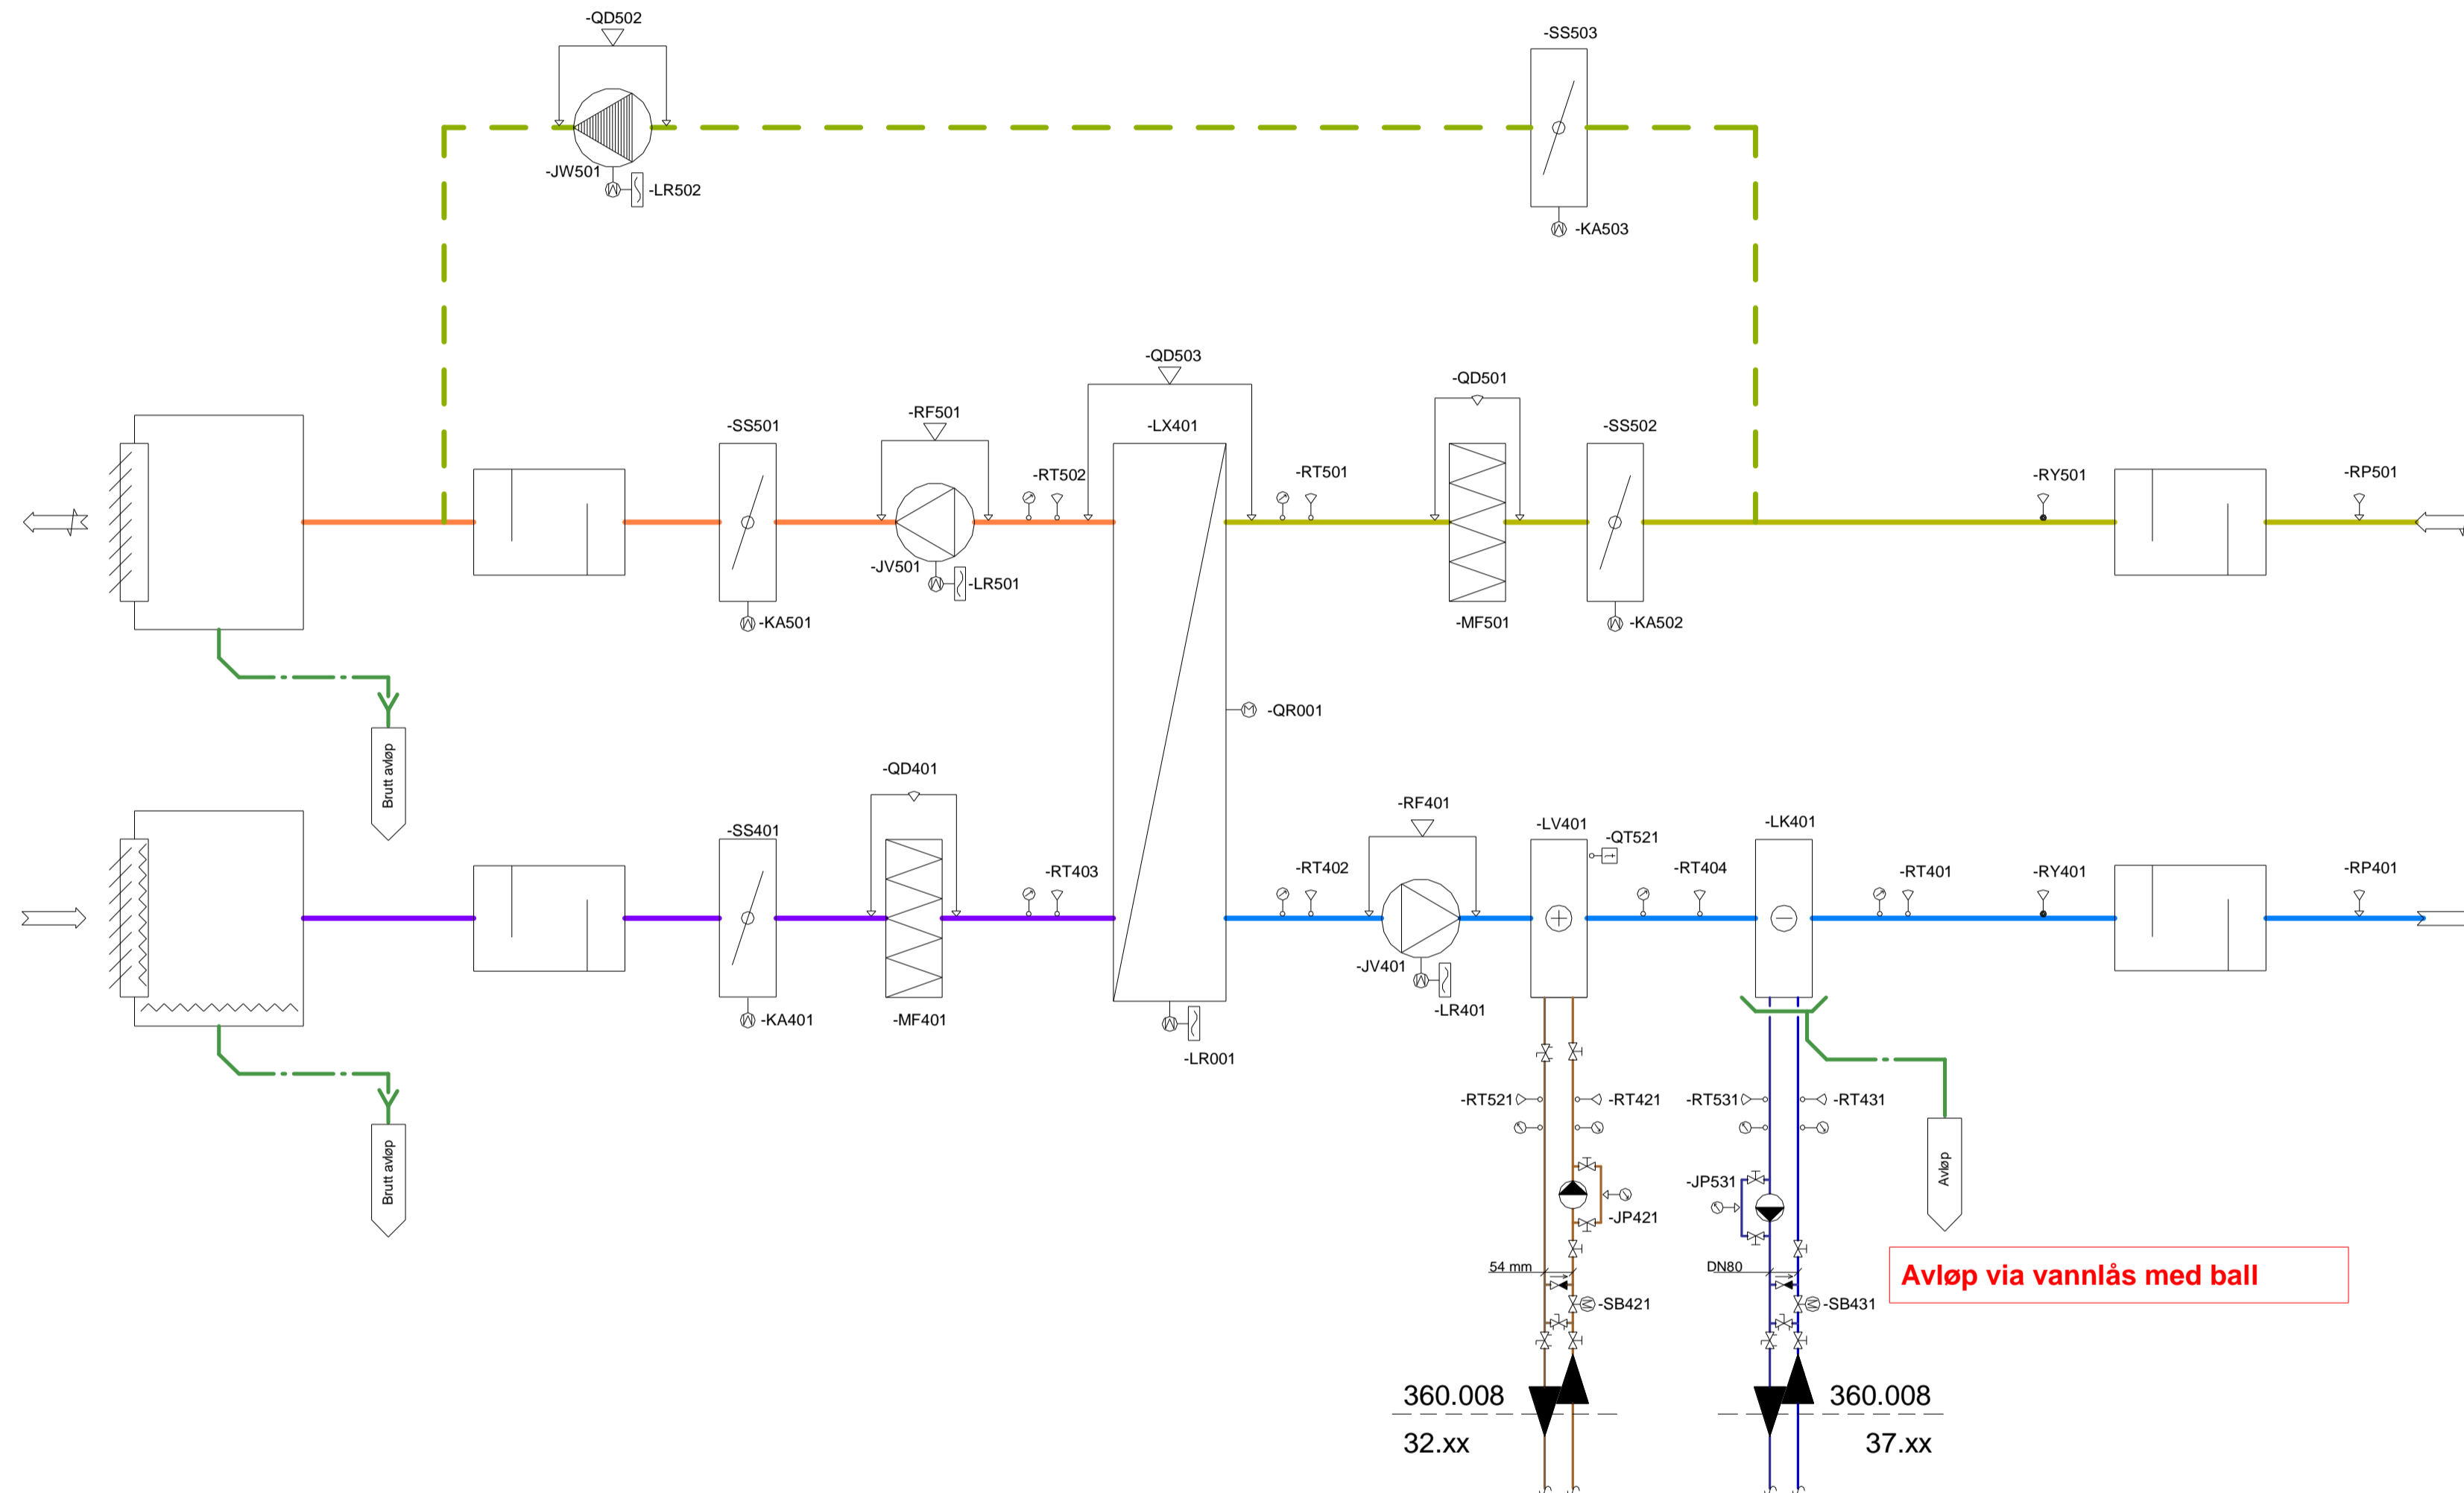

Foreløpig

| Rev. | Dato | Beskrivelse | Sign. | Kontroll |
|---|------|-------------|-------|----------|
| SB Tegningsnummer: 111222111222 - V 360 60 8 3.2 D 5203751 | | | | |
| Eiendomsnummer Byggsnummer Etasje Fag Systemkode Type tegn. Lepent. Proj. fase Rev Status | | | | |

- Prosjekteringsgruppen:
- ARK : NORCONSULT AS
 - RIB : NORCONSULT AS
 - RIE : NORCONSULT AS
 - RIV : NORCONSULT AS

Lokaliseringsfigur:

Fase:

STATSBYGG PROSJEKTNR. SB:

Tittel: **Framsenteret**
Framsenteret 1
Systemskjema
Ventilasjon Aggregat 36.08

Godkjent: _____
Kontroll prosjekt: _____
Sign. Kontroll: _____
Filnavn: _____
Dato: _____
Målestokk: _____
Kontroll utførende: _____
Sign. Kontroll: _____

| | | | | |
|---|--|--|--|--|
| SB Tegningsnummer: 111222111222 - V 360 60 8 3.2 D 5203751 | | | | |
| Eiendomsnummer Byggsnummer Etasje Fag Systemkode Type tegn. Lepent. Proj. fase Rev Status | | | | |