


BYGGAUTOMASJON BODØ

Følgende systemer inngår i fordeling **US06**

+360	Luftbehandling
+360.109	Labradorier
+434.001	Elkraftfordeling til driftstekniske installasjoner
+563.001	Lokal automatisering
+564	Bus-Systemer
+564.001	Panel-Bus

Prosjektadresse:	Sted:	Dokumentasjon utarbeidet av: GK Norge AS
Kunde:	Postnr/sted:	Postnr/sted: 8012 Bodø
Postadresse:	Postnr/sted:	Postadresse: Burøyveien 12B
		Telefon: Martin Ellingsen: 482 07 066/Martin.strand-ellingsen@gk.no
		Telefax:
		Avdelingskontor: 835 Nordland BA


0	05.12.18	Opprettet Arbeidstegning som bygget	ME2400			10015490	0	
Rev	Dato	Tekst	Laget	Sjekk	Godkj.	Prosjektnr.	Rev. Utg.	OR

	Original format A3	Målestokk 1:1	Blad 1 av 18		
	Tittel: Fram 1				
	Erstatning for:				
	Utgiver	Fag	Område	System	Løpenr.
	BA		320	0006	0


Sidenr.	Tittel	Revisjonskommentarer	Sist rettet
Skjemaside	Skjemaside		09.10.2017
4	Hovedstrøm		05.12.2018
5	Hovedstrøm		05.12.2018
6	Styrestrøm		05.12.2018
7	Controller (CPU)		05.12.2018
8	Eagle - Digitale Innganger		05.12.2018
9	Eagle - Universale Innganger		05.12.2018
10	Eagle - Digitale Utganger		05.12.2018
11	Eagle - Analoge Utganger		05.12.2018
12	XZ005 - Digitale Innganger		05.12.2018
13	XZ012 - Analoge Innganger		05.12.2018
14	XZ013 - Analoge Innganger		05.12.2018
15	XZ019 - Digitale Utganger		05.12.2018
16	XZ024 - Analoge Utganger		05.12.2018
Kabelliste	Kabelliste		20.11.2017
18	Kabelliste		05.12.2018

0	05.12.18	Opprettet Arbeidstegning som bygget	ME2400			10015490	0			Tittel: Fram 1	Erstatning for:				
											Utgiver	Fag	Område	System	Løpenr.
											BA		320	0006	0
Rev	Dato	Tekst	Laget	Sjekket	Godkj.	Prosjektnr.	Rev. Utg.	OR	Blad: 2 av 18	Entreprise: BYGGAUTOMASJON BODØ					


Skjemasider

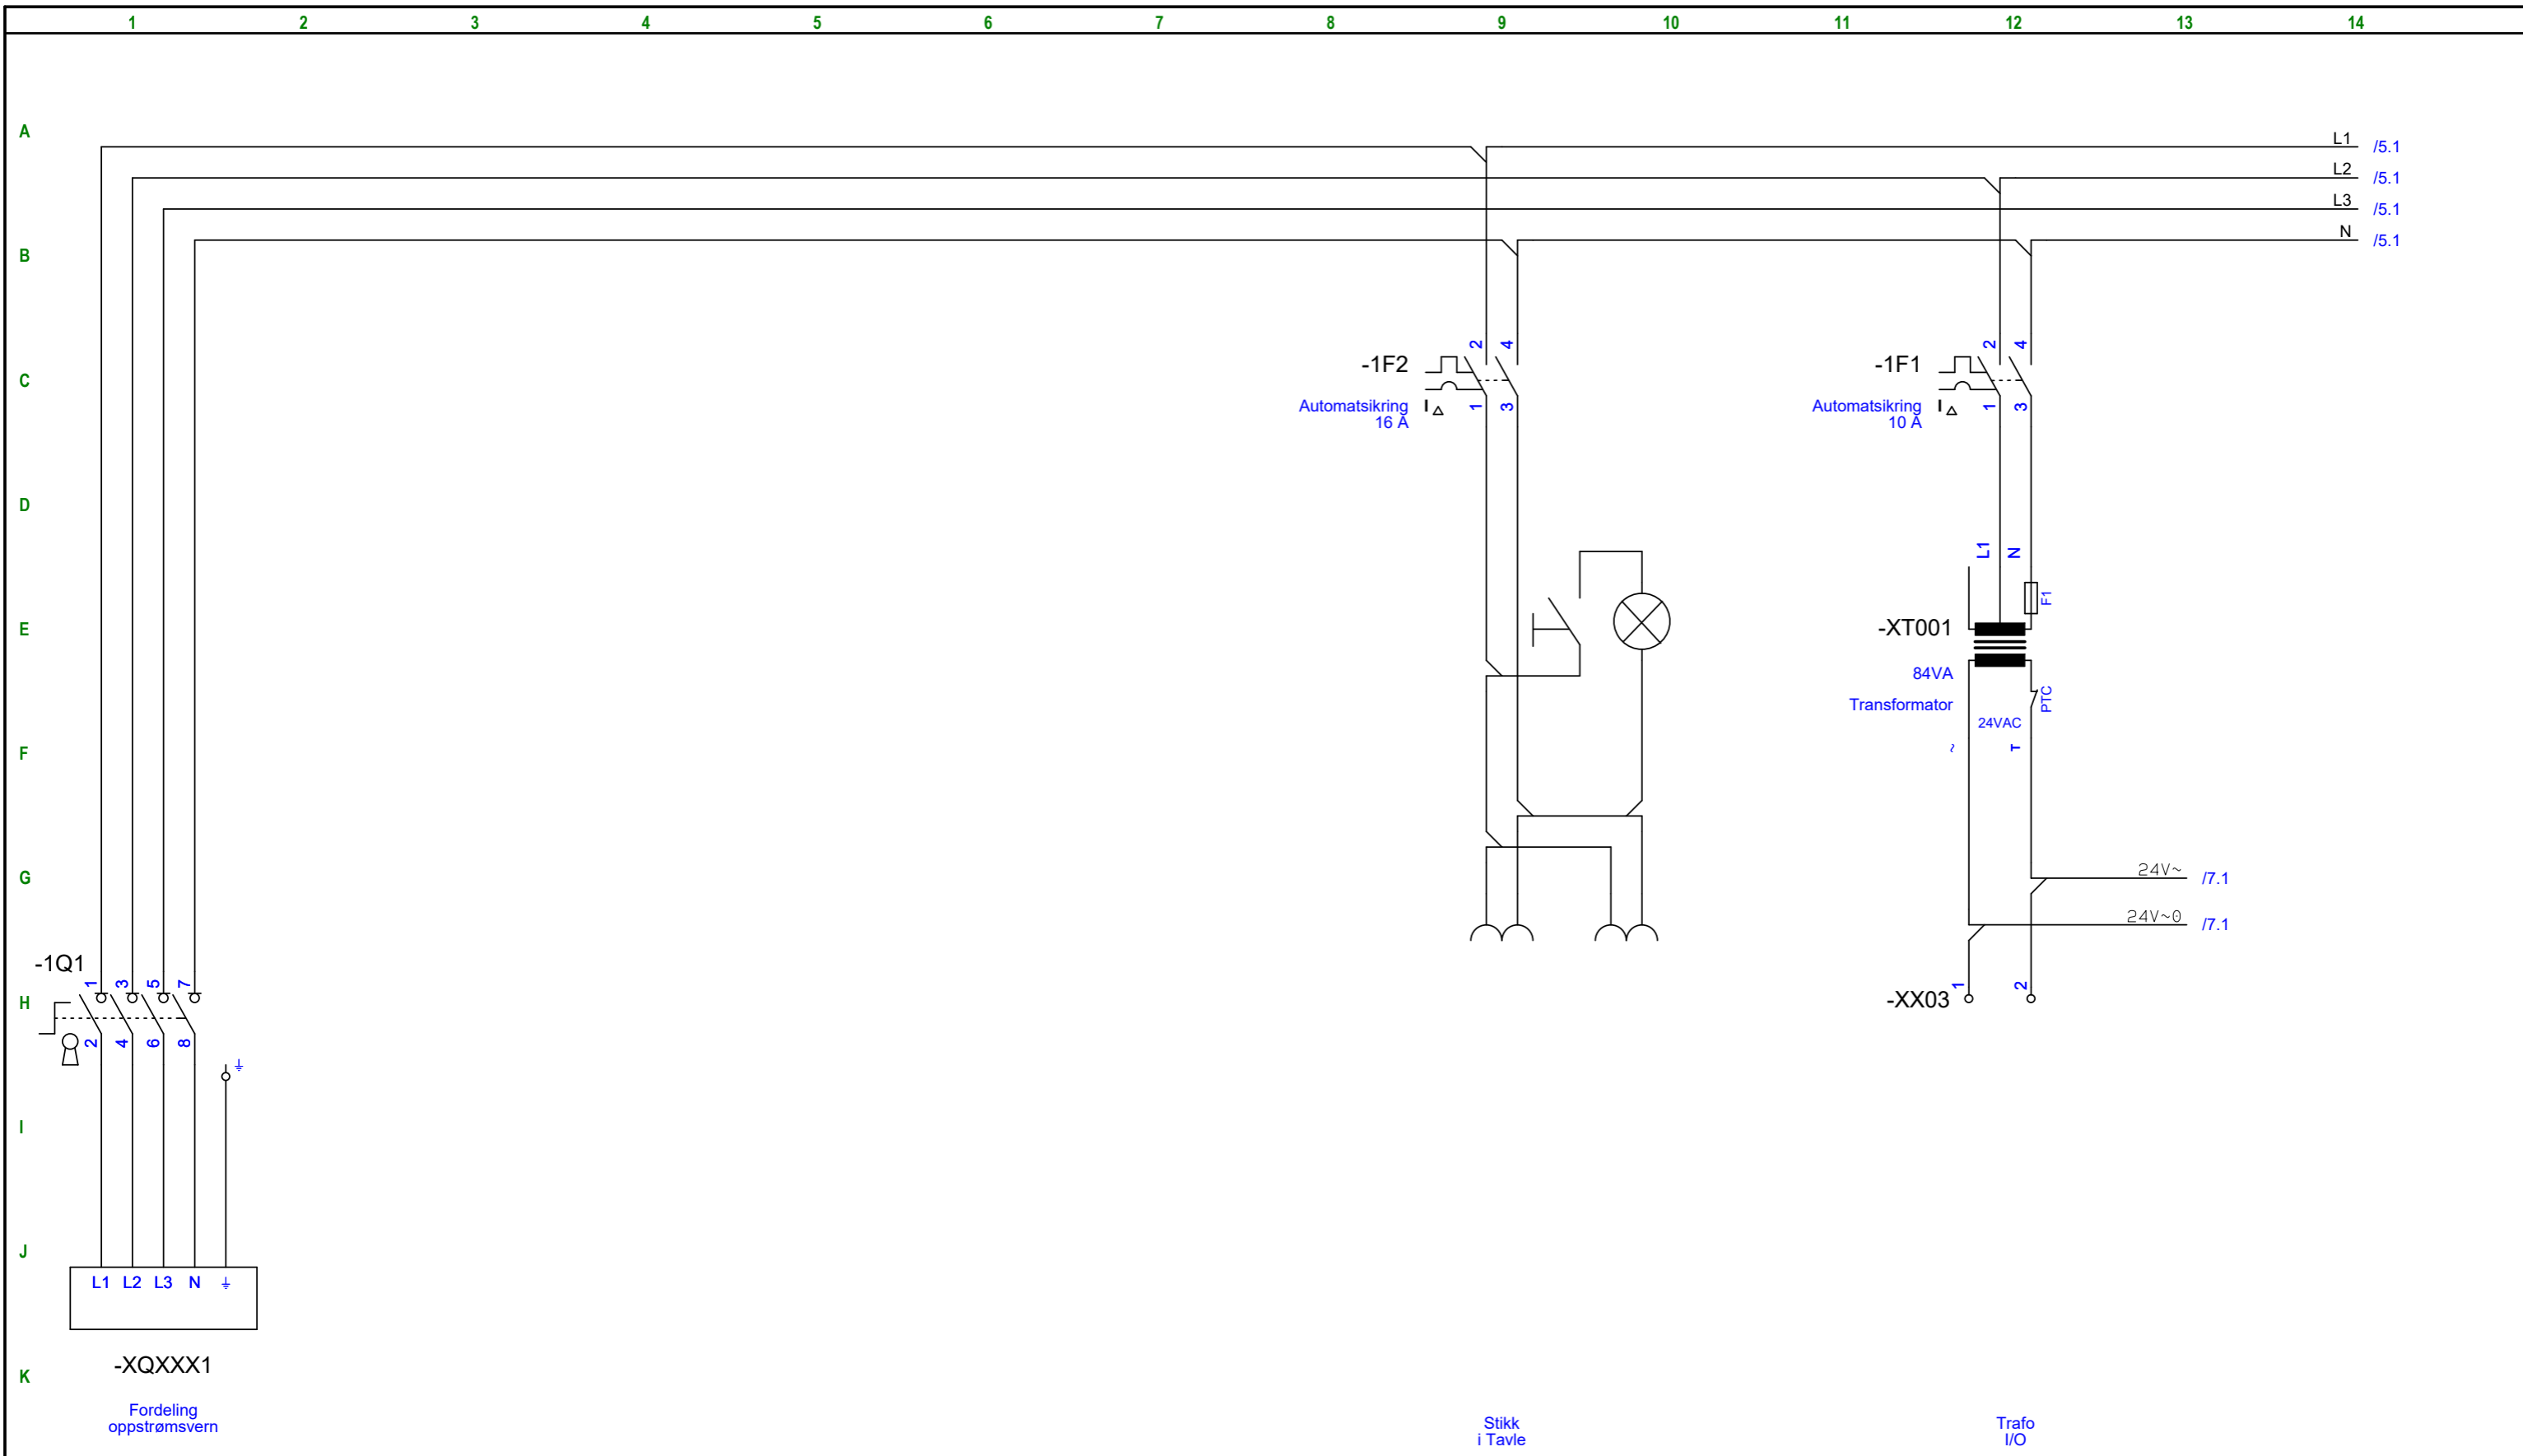


0	05.12.18	Opprettet Arbeidstegning som bygget	ME2400			10015490	0			Tittel: Fram 1	Erstatning for:				
											Utgiver BA	Fag BA	Område 320	System 0006	Løpenr. 0
Rev	Dato	Tekst	Laget	Sjekket	Godkj.	Prosjektr.	Rev. Utg.	OR	Blad: 4 av 18	Enterprise: BYGGAUTOMASJON BODØ					

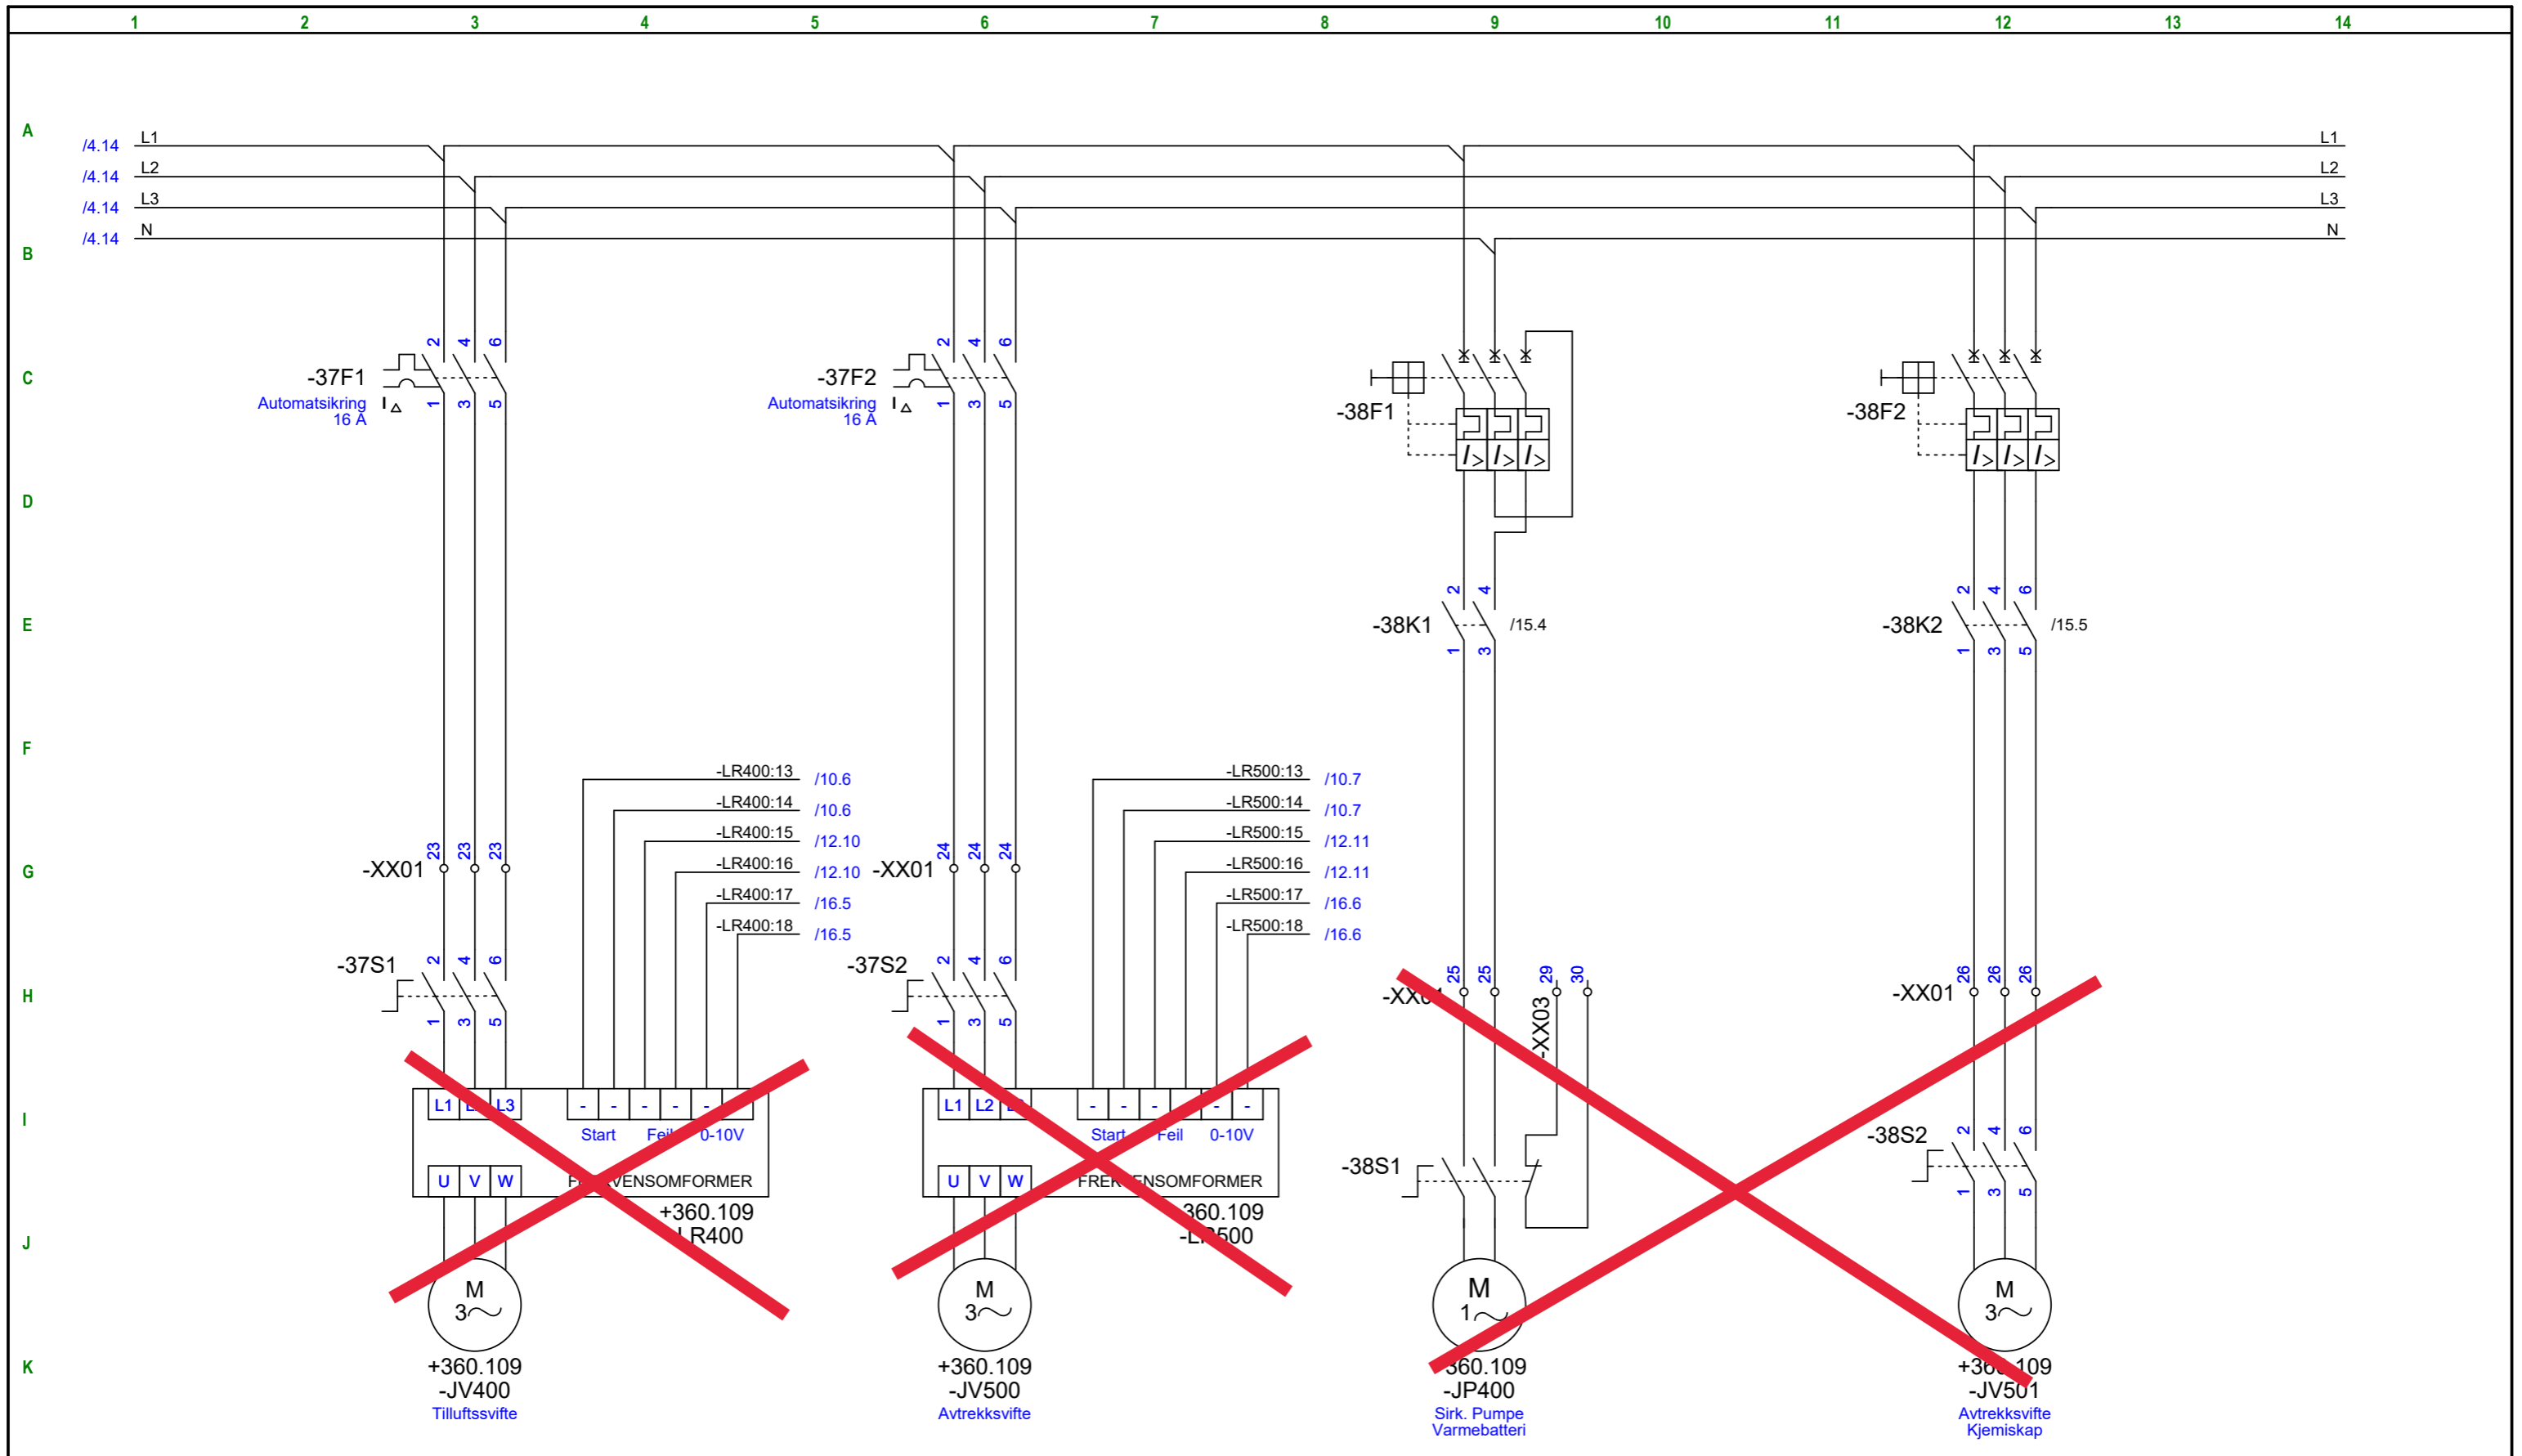

0	05.12.18	Opprettet Arbeidstegning som bygget	ME2400			10015490	0			Tittel: Fram 1	Erstatning for:										
										<table border="1"> <tr> <th>Utgiver</th> <th>Fag</th> <th>Område</th> <th>System</th> <th>Løpenr.</th> <th>Rev.</th> </tr> <tr> <td></td> <td>BA</td> <td></td> <td>320</td> <td>0006</td> <td>0</td> </tr> </table>	Utgiver	Fag	Område	System	Løpenr.	Rev.		BA		320	0006
Utgiver	Fag	Område	System	Løpenr.	Rev.																
	BA		320	0006	0																
Rev	Dato	Tekst	Laget	Sjekket	Godkj.	Prosjektnr.	Rev. Utg.	OR	Blad: 5 av 18	Entreprise: BYGGAUTOMASJON BODØ											

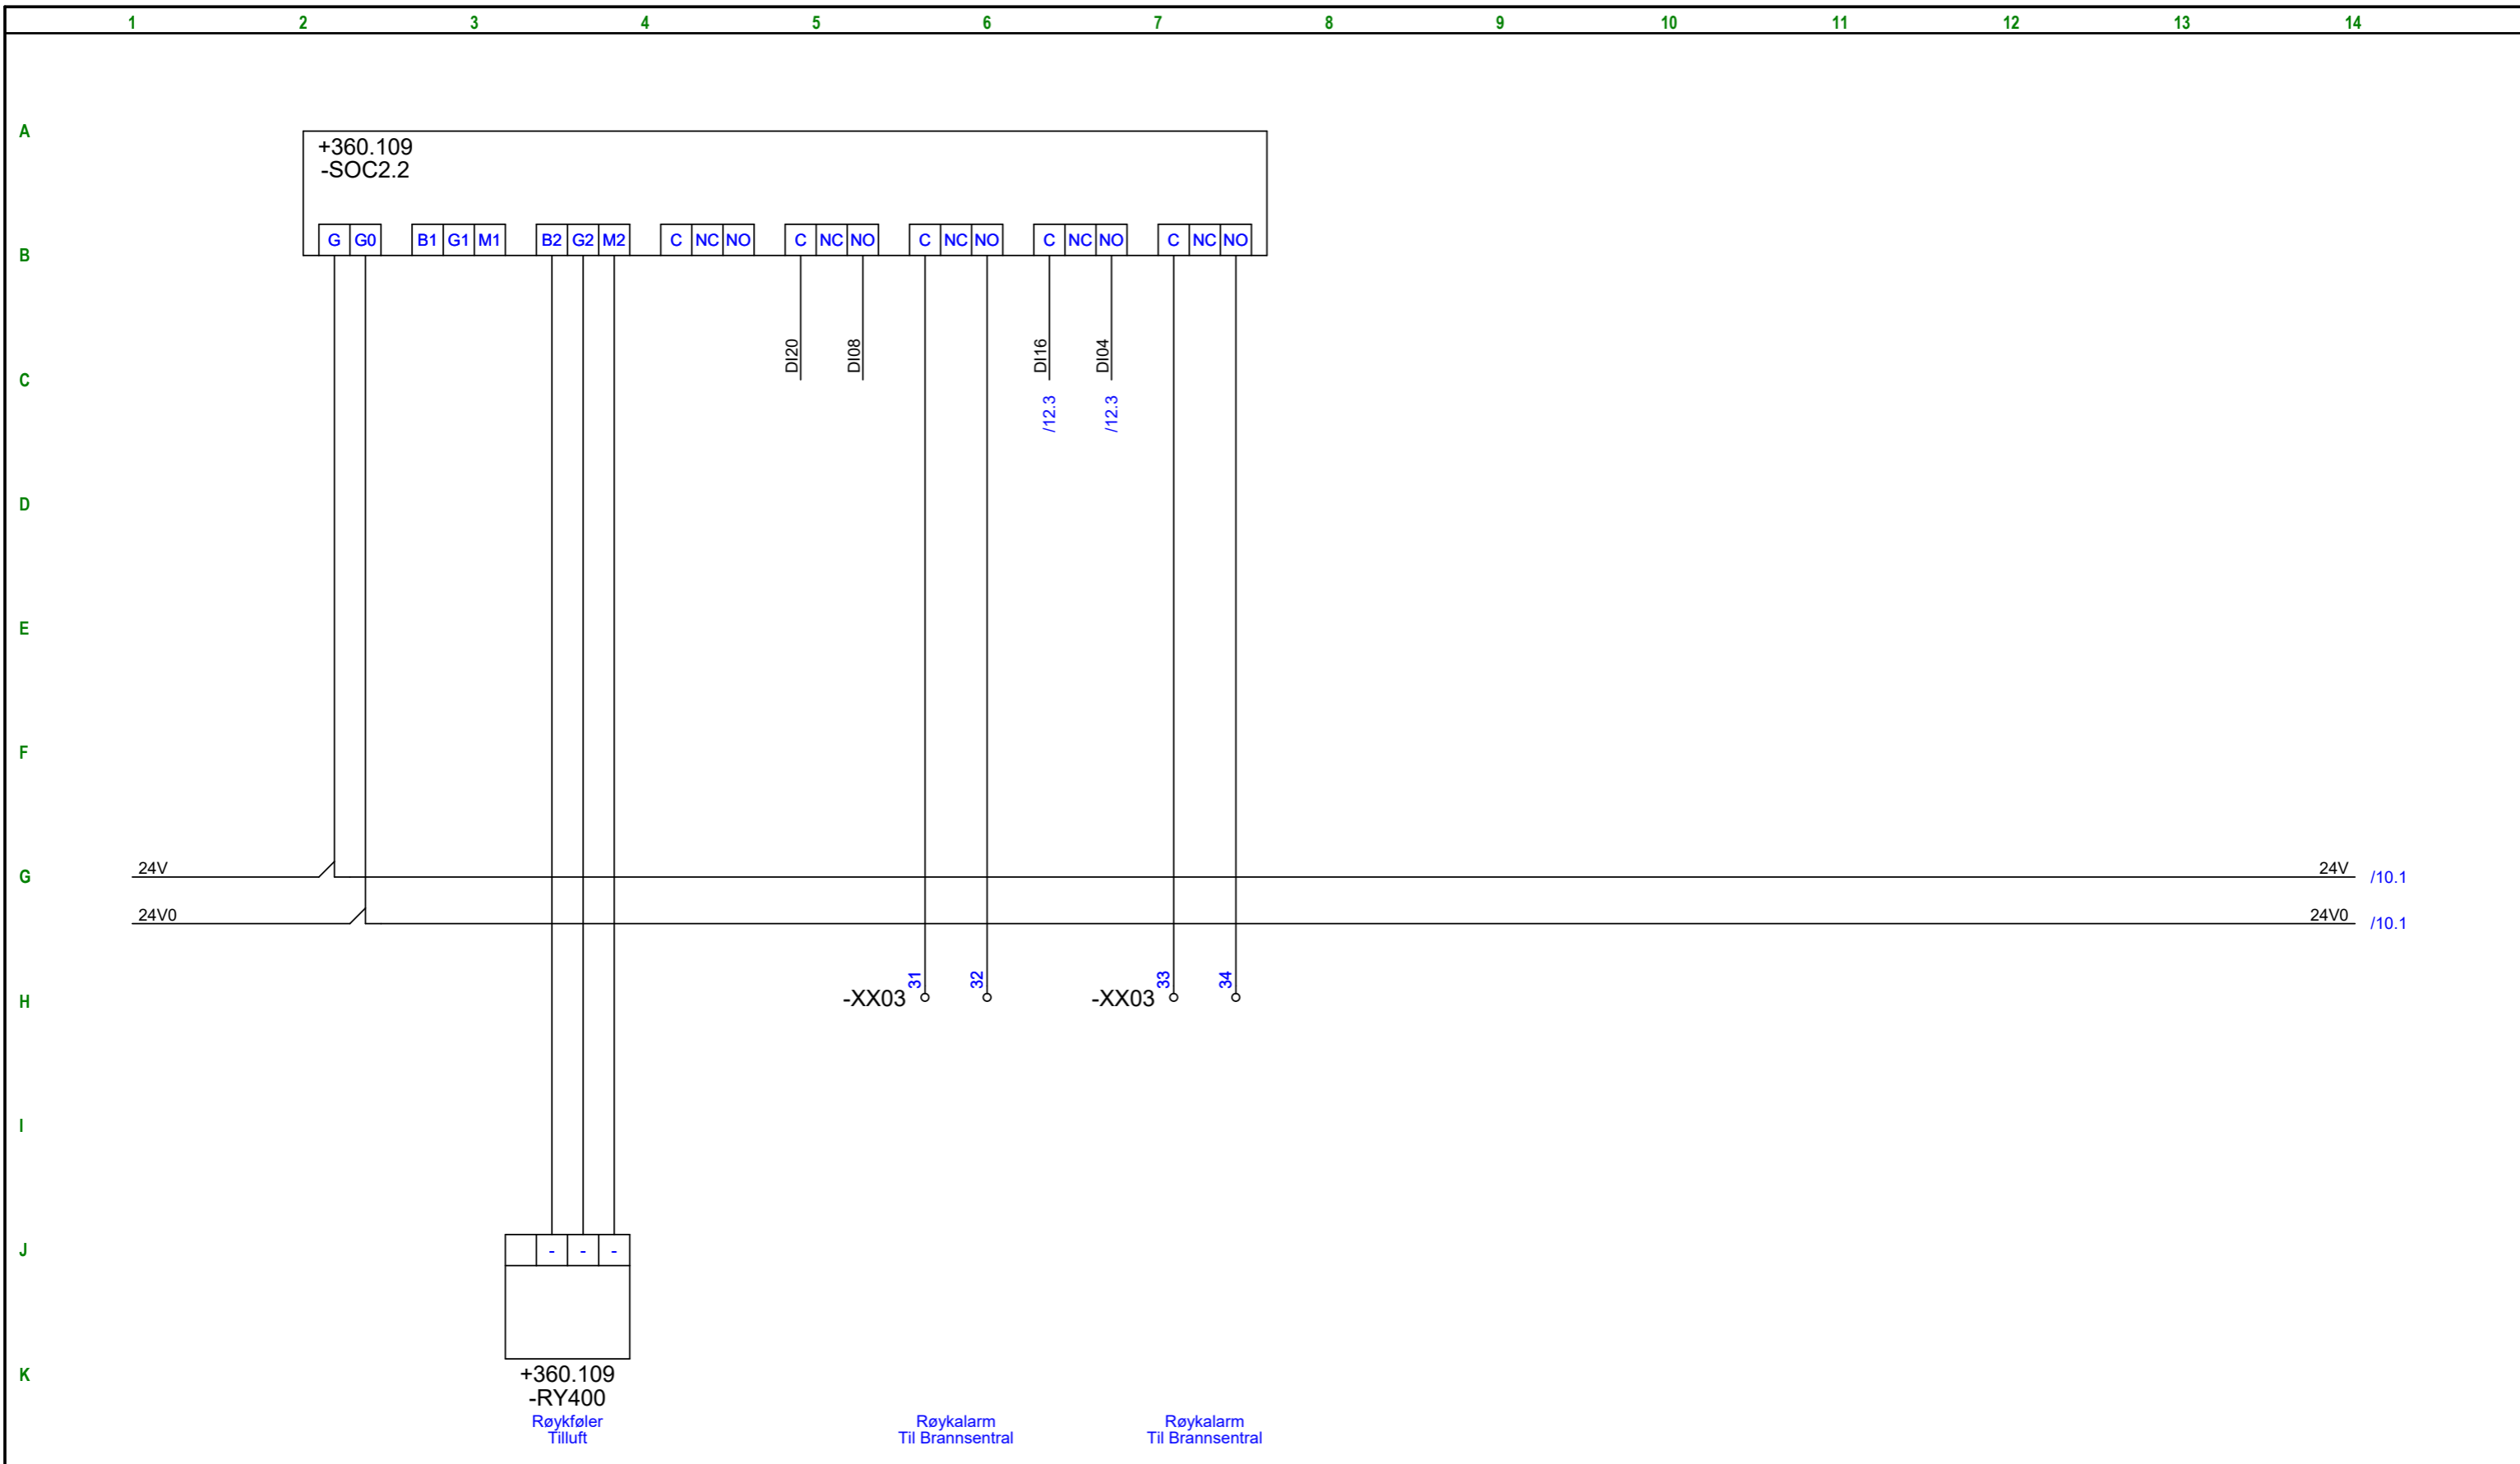


0	05.12.18	Opprettet Arbeidstegning som bygget	ME2400			10015490	0			Tittel: Fram 1	Erstatning for:				
											Utgiver BA	Fag BA	Område 	System 320	Løpenr. 0006
Rev	Dato	Tekst	Laget	Sjekk	Godkj.	Prosjektr.	Rev. Utg.	OR	Blad: 6 av 18	Entreprise: BYGGAUTOMASJON BODØ					

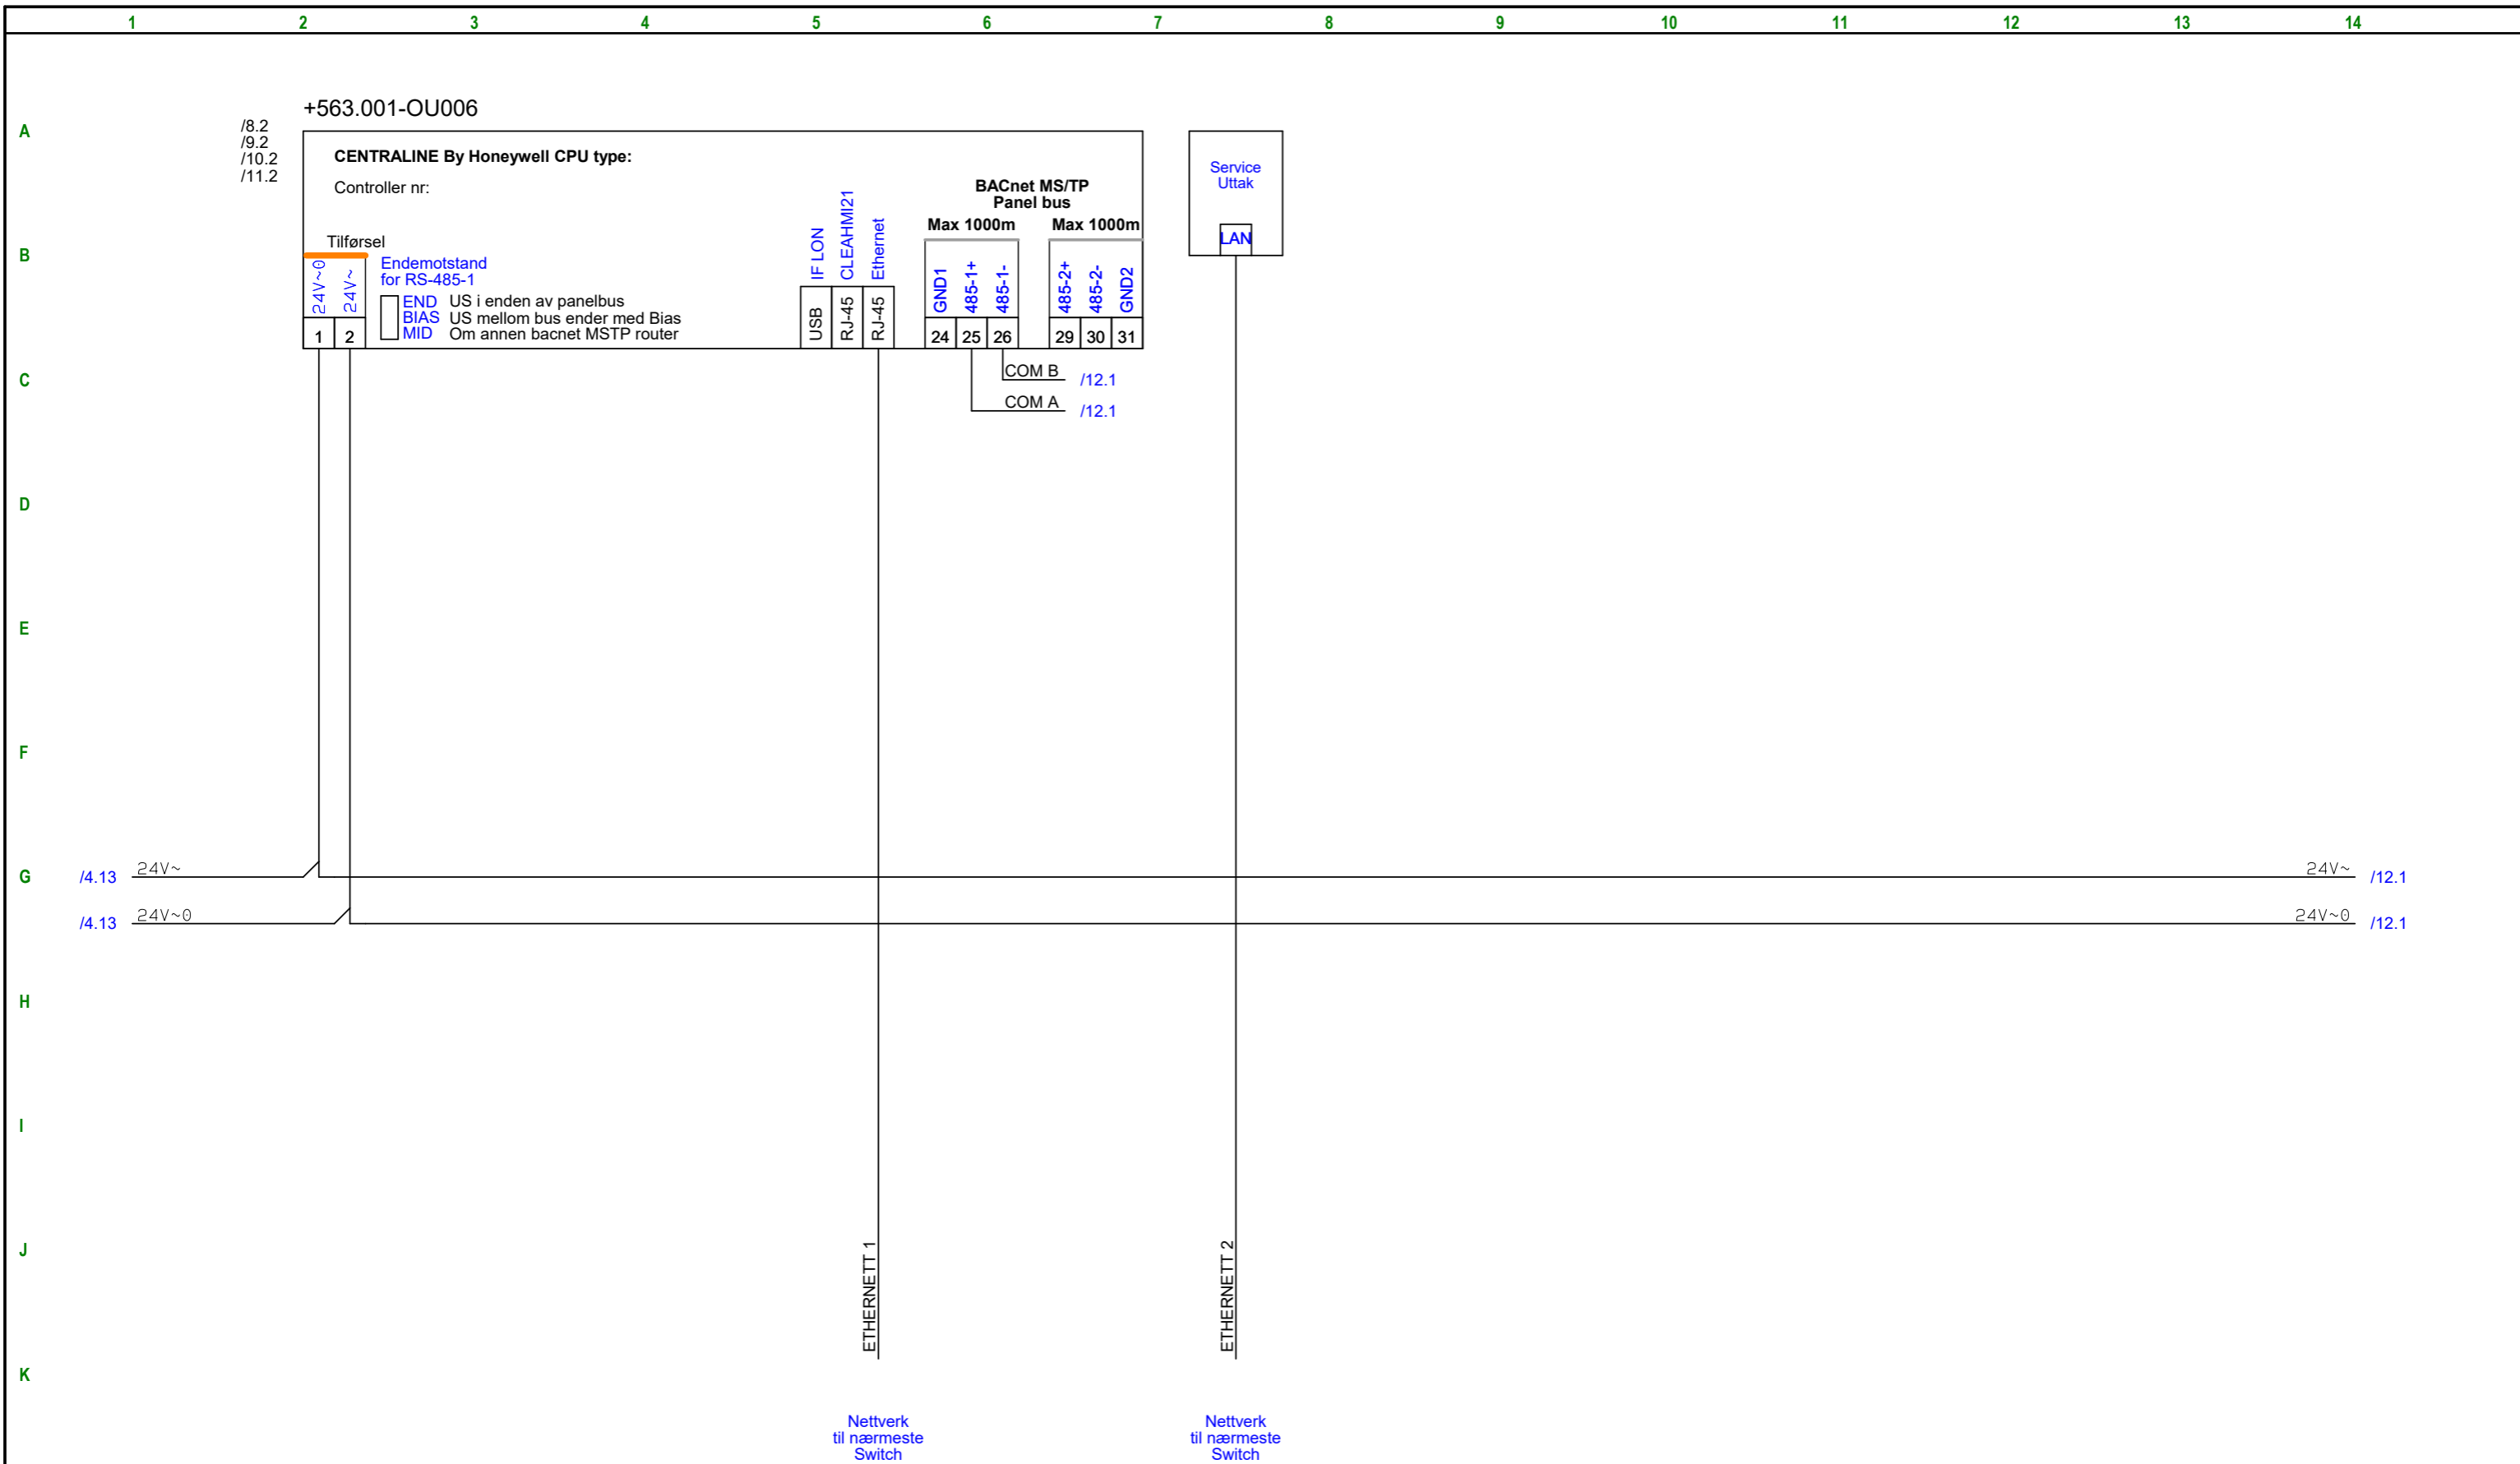

0	05.12.18	Opprettet Arbeidstegning som bygget	ME2400			10015490	0			Tittel: Fram 1	Erstatning for:				
											Utgiver	Fag	Område	System	Løpenr.
Rev	Dato	Tekst	Laget	Sjekket	Godkj.	Prosjektnr.	Rev. Utg.	OR	Blad: 7 av 18	Entreprise: BYGGAUTOMASJON BODØ	BA	320	0006	0	

+563.001-OU006 17.2

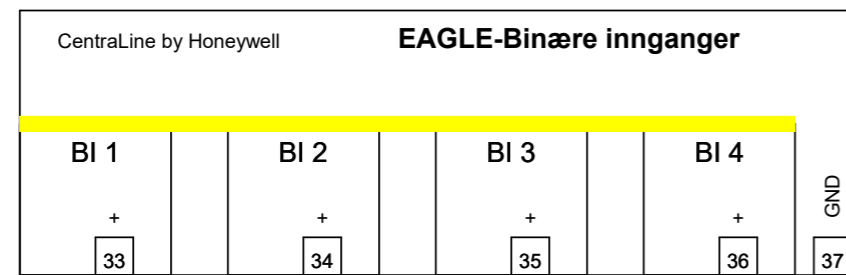


A
B
C
D
E
F
G
H
I
J
K

0	05.12.18	Opprettet Arbeidstegning som bygget	ME2400			10015490	0			Tittel: Fram 1	Erstatning for:				
								Utgiver			Fag	Område	System	Løpenr.	Rev.
											BA		320	0006	0
Rev	Dato	Tekst	Laget	Sjekk	Godkj.	Prosjektnr.	Rev. Utg.	OR	Blad: 8 av 18	Entreprise: BYGGAUTOMASJON BODØ					

A
B
C
D
E
F
G
H
I
J
K


+563.001-OU006

17.2

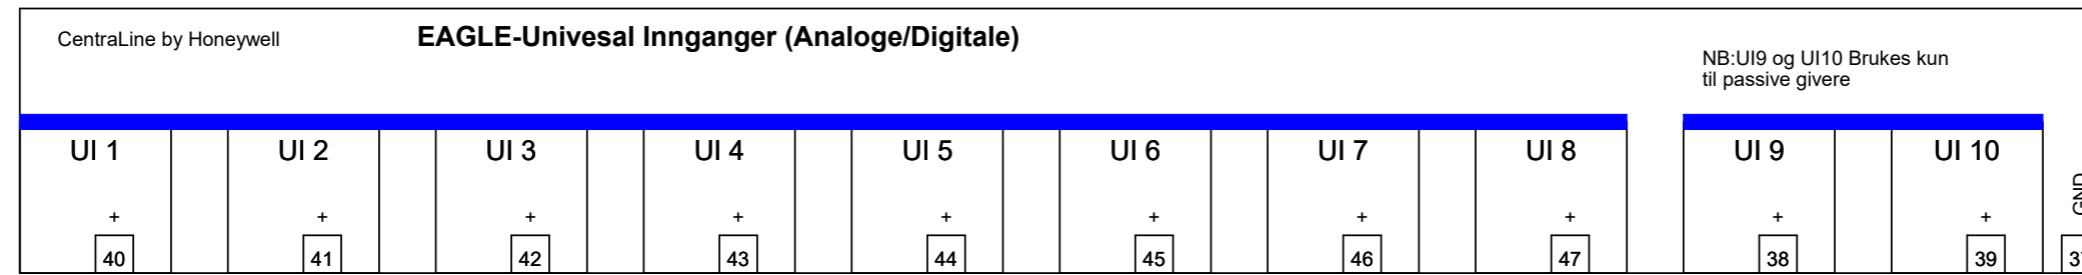




0	05.12.18	Opprettet Arbeidstegning som bygget	ME2400			10015490	0			Tittel: Fram 1	Erstatning for:				
								Utgiver			Fag	Område	System	Løpenr.	Rev.
Rev	Dato	Tekst	Laget	Sjekk	Godkj.	Prosjektnr.	Rev. Utg.	OR	Blad: 9 av 18	Entreprise: BYGGAUTOMASJON BODØ		BA	320	0006	0

A
B
C
D
E
F
G
H
I
J
K

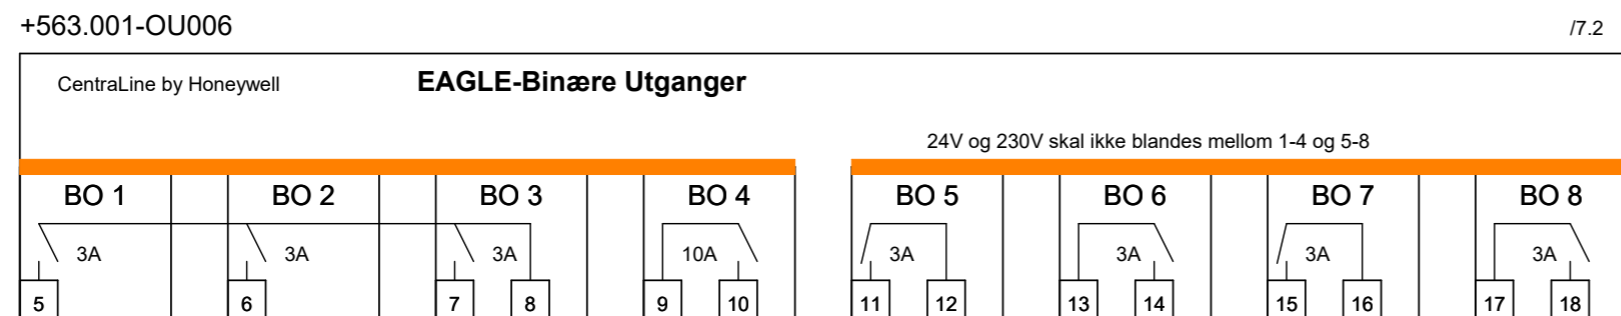



/5.5 -LR400:13
/5.5 -LR400:14

/5.8 -LR500:13
/5.8 -LR500:14

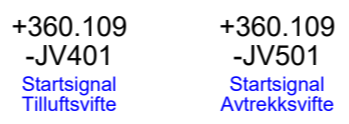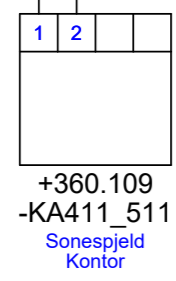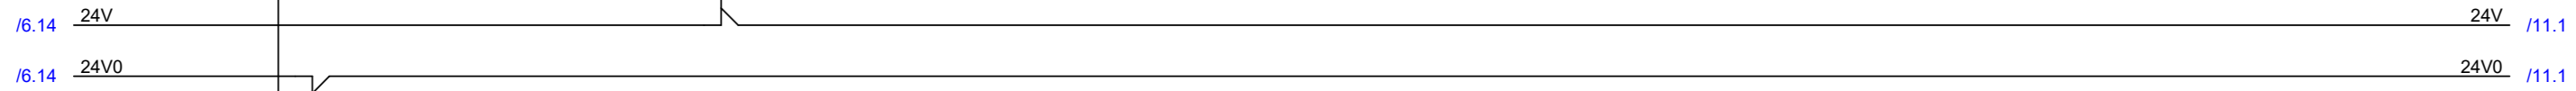


0	05.12.18	Opprettet Arbeidstegning som bygget	ME2400			10015490	0			Tittel: Fram 1	Erstatning for:						
												Utgiver	Fag	Område	System	Løpenr.	Rev.
										BA	320	0006	0				
Rev	Dato	Tekst	Laget	Sjekk	Godkj.	Prosjektnr.	Rev. Utg.	OR	Blad: 10 av 18	Enterprise: BYGGAUTOMASJON BODØ							


A
B
C
D
E
F
G
H
I
J
K

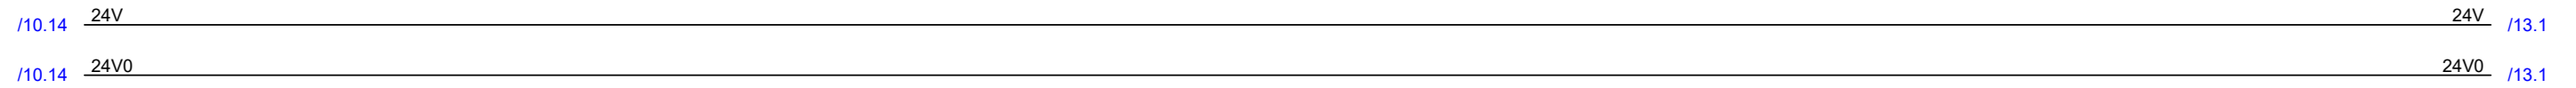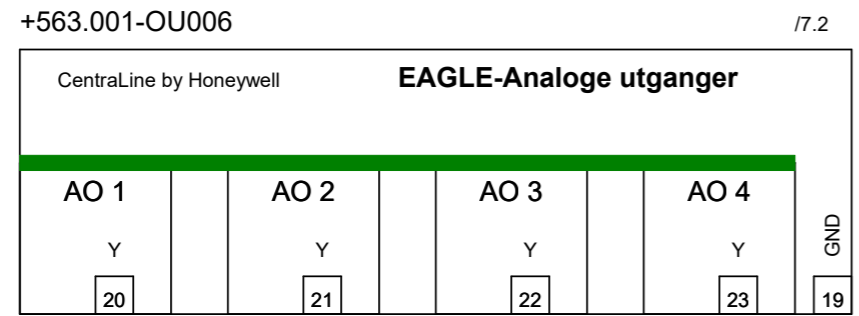

0	05.12.18	Opprettet Arbeidstegning som bygget	ME2400			10015490	0			Tittel: Fram 1	Erstatning for:				
											Utgiver	Fag	Område	System	Løpenr.
											BA		320	0006	0
Rev	Dato	Tekst	Laget	Sjekket	Godkj.	Prosjektnr.	Rev. Utg.	OR	Blad: 11 av 18	Entreprise: BYGGAUTOMASJON BODØ					

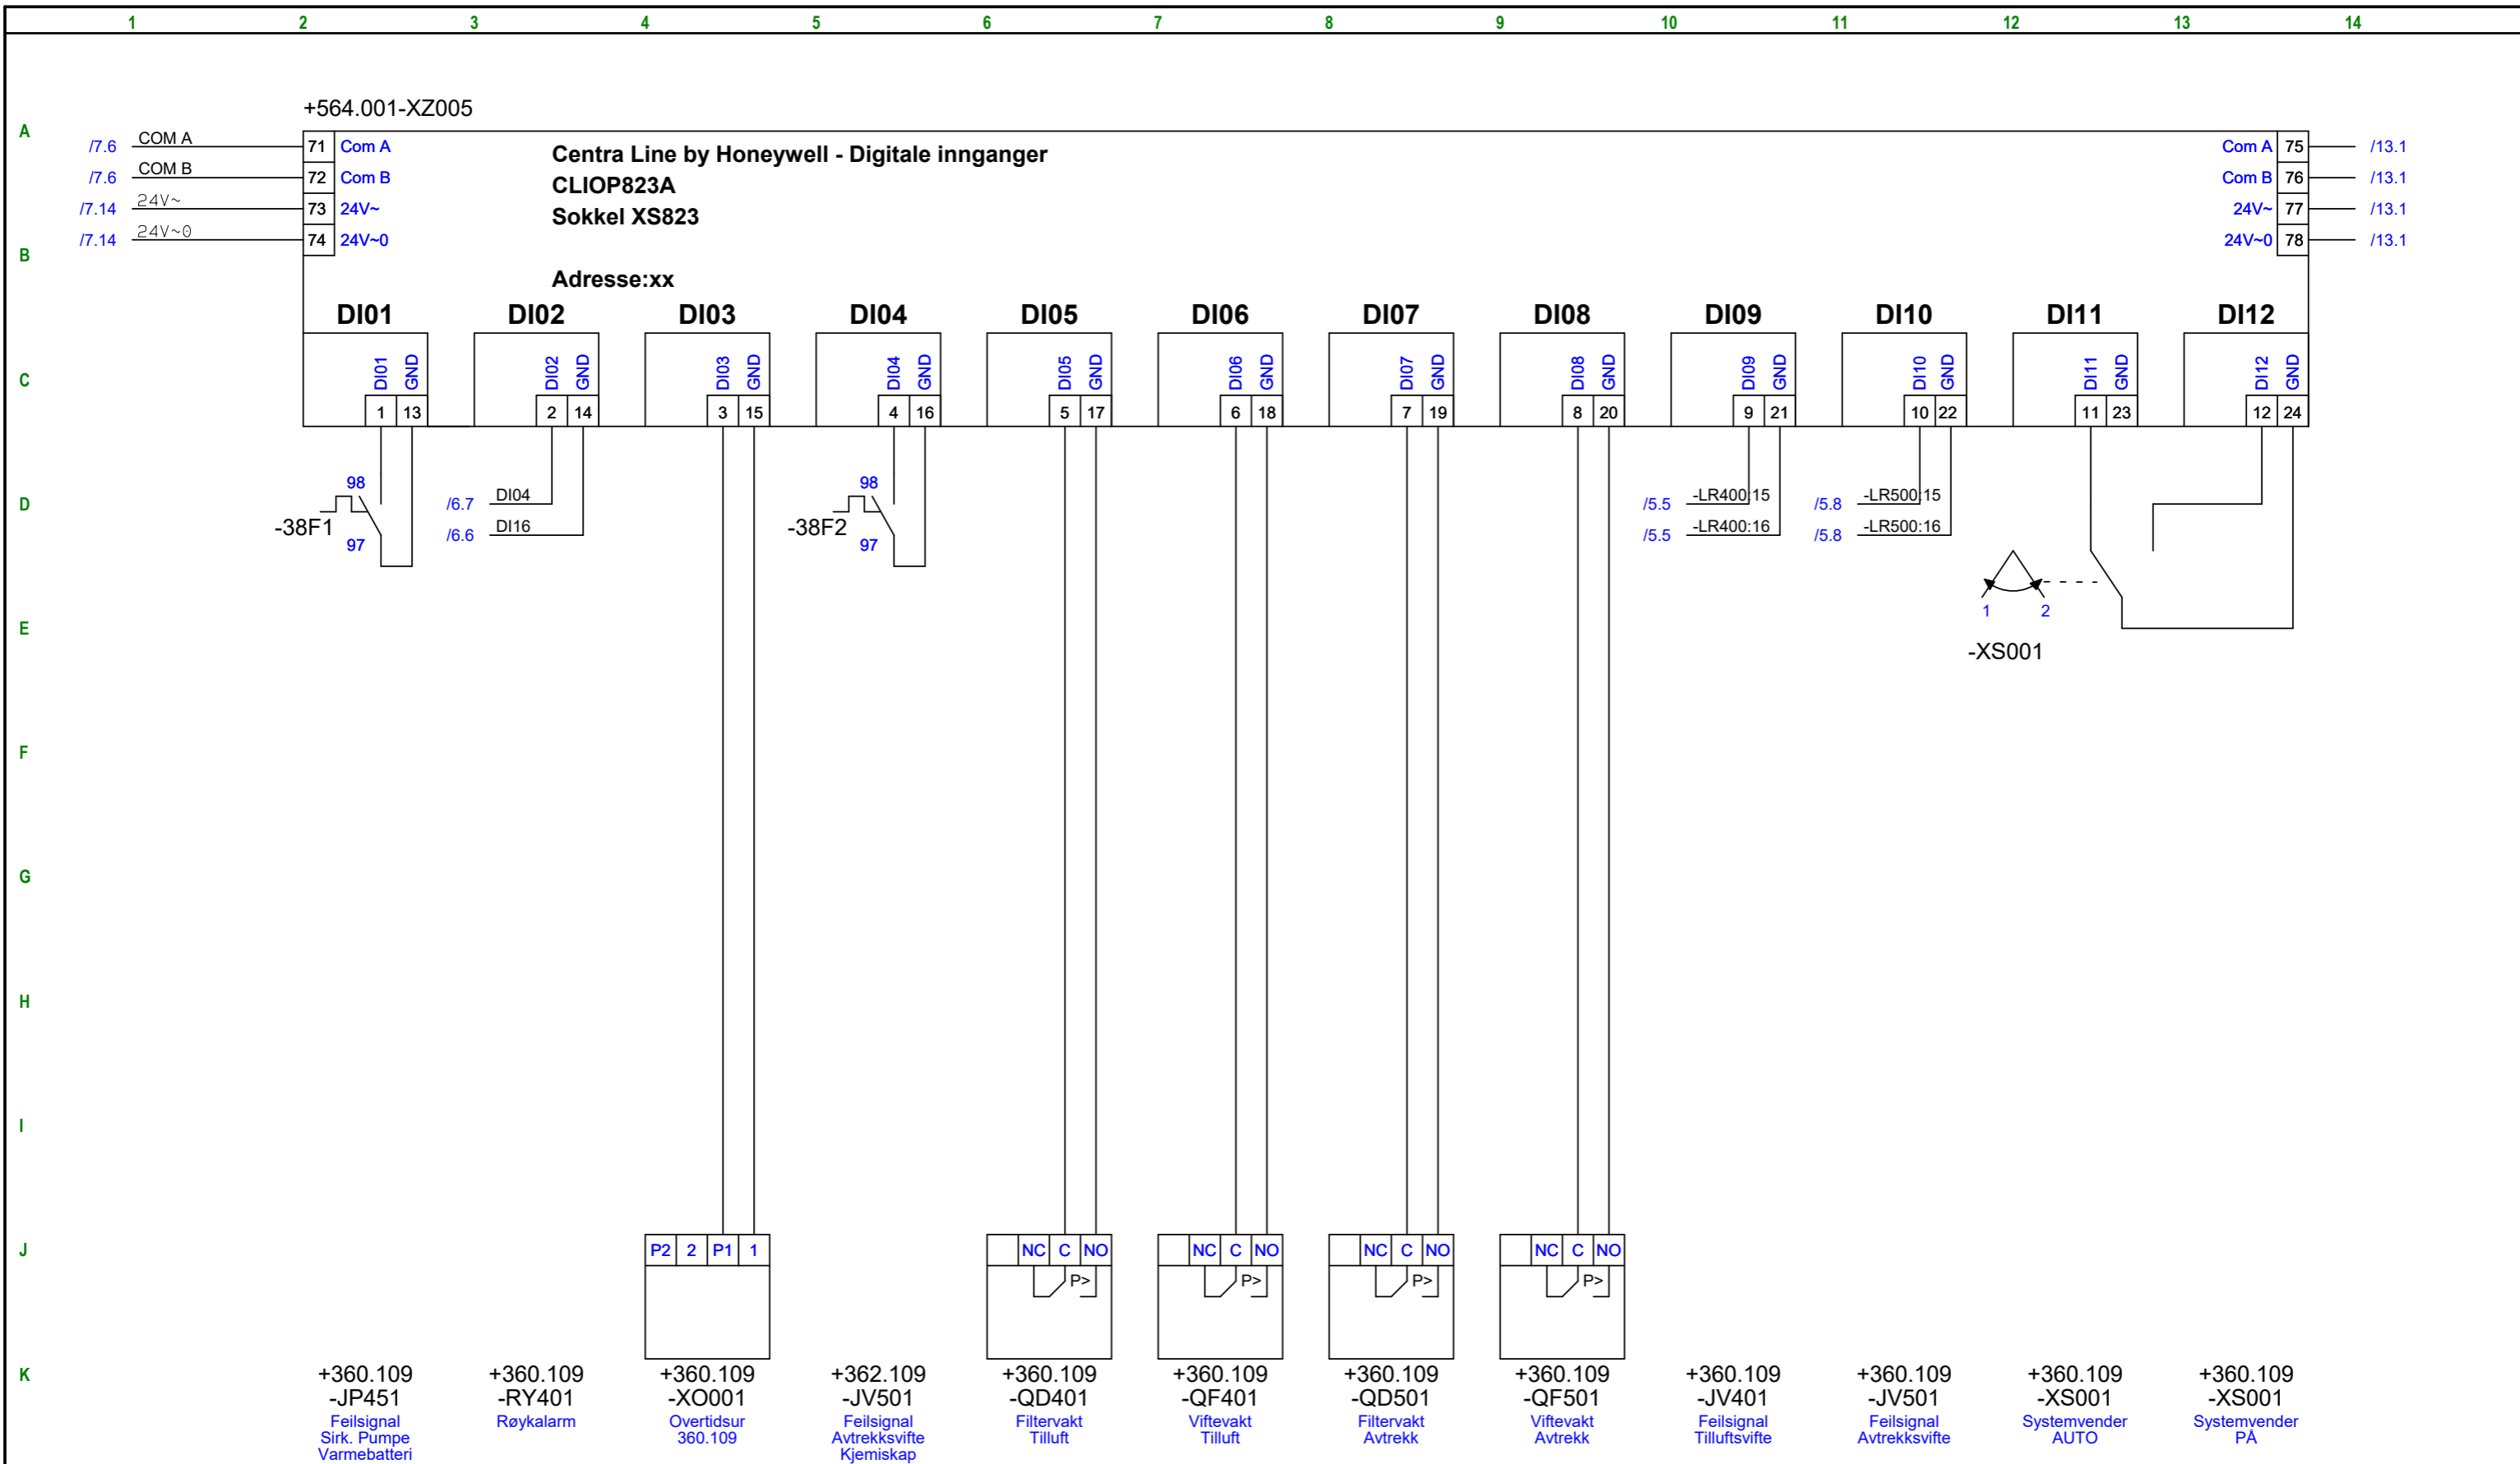


0	05.12.18	Opprettet Arbeidstegning som bygget	ME2400			10015490	0			Titel: Fram 1	Erstatning for:				
								Utgiver			Fag	Område	System	Løpenr.	Rev.
											BA		320	0006	0
Rev	Dato	Tekst	Laget	Sjekket	Godkj.	Prosjektr.	Rev. Utg.	OR	Blad: 12 av 18	Entreprise: BYGGAUTOMASJON BODØ					

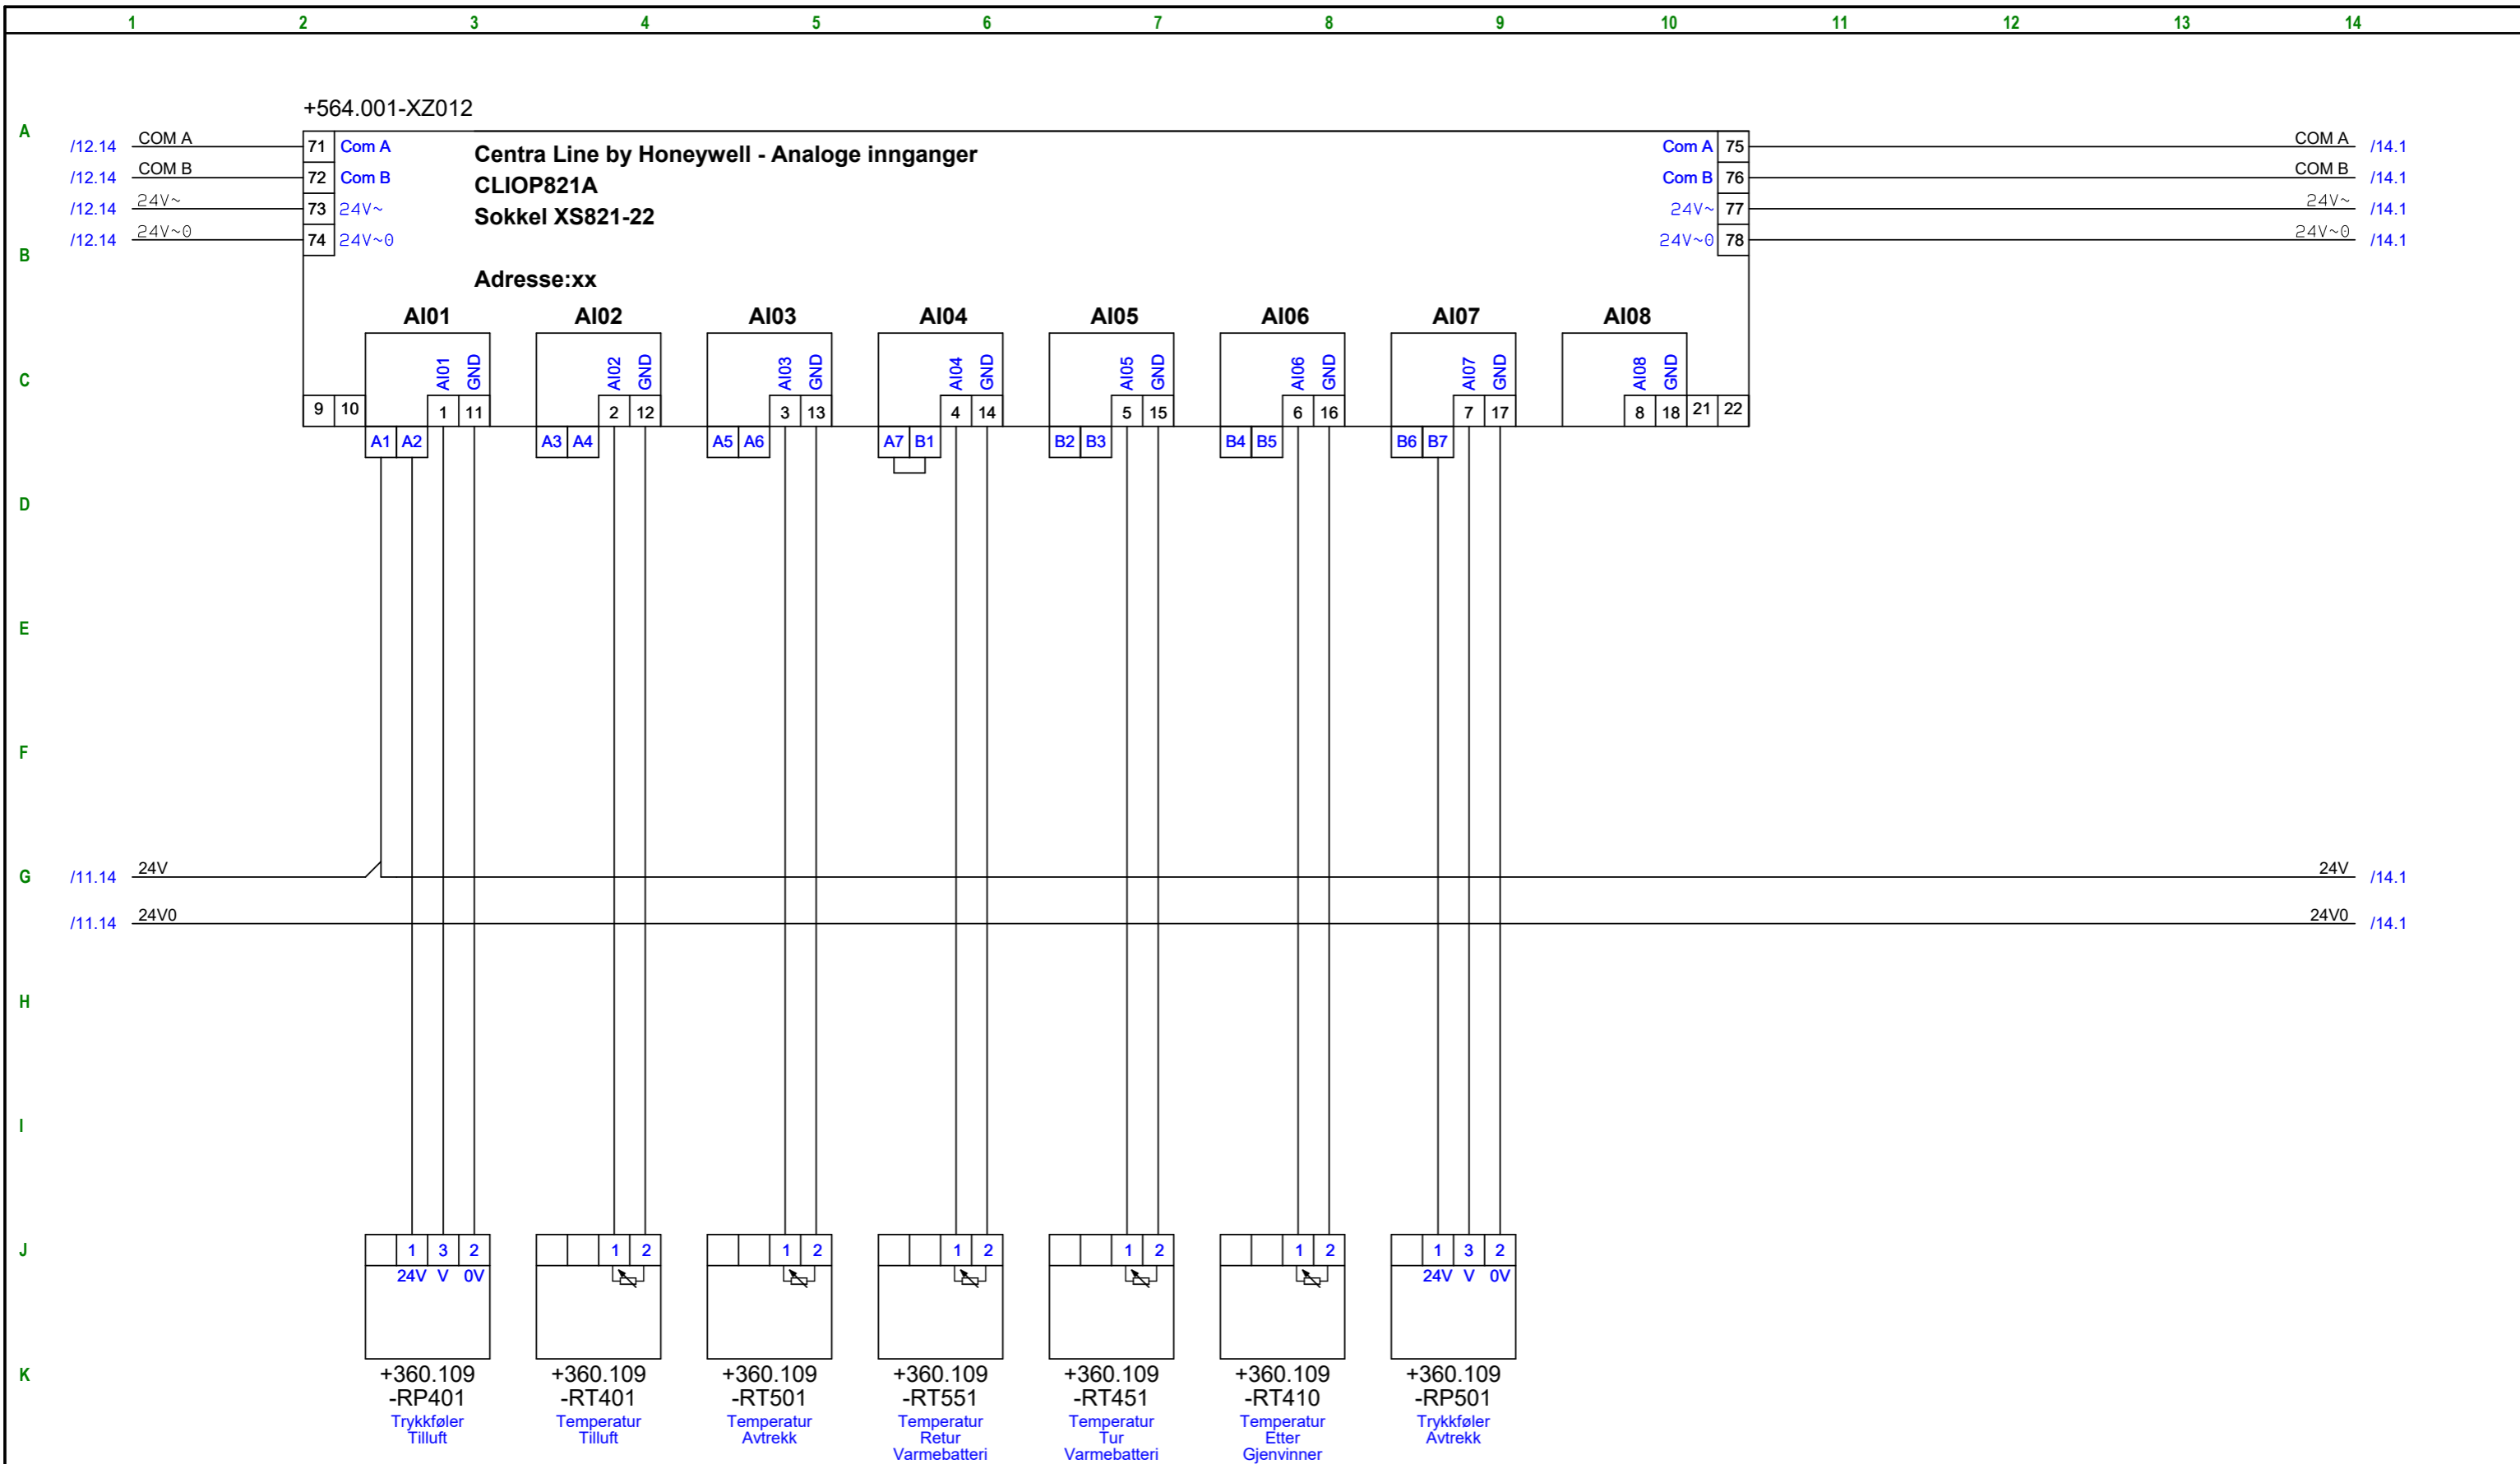


0	05.12.18	Opprettet Arbeidstegning som bygget	ME2400		10015490	0				Tittel: Fram 1	Erstatning for:					
											Utgiver	Fag	Område	System	Løpenr.	Rev.
												BA		320	0006	0
Rev	Dato	Tekst	Laget	Sjekk	Godkj.	Prosjektnr.	Rev. Utg.	OR	Blad: 13 av 18	Entrepriise: BYGGAUTOMASJON BODØ						




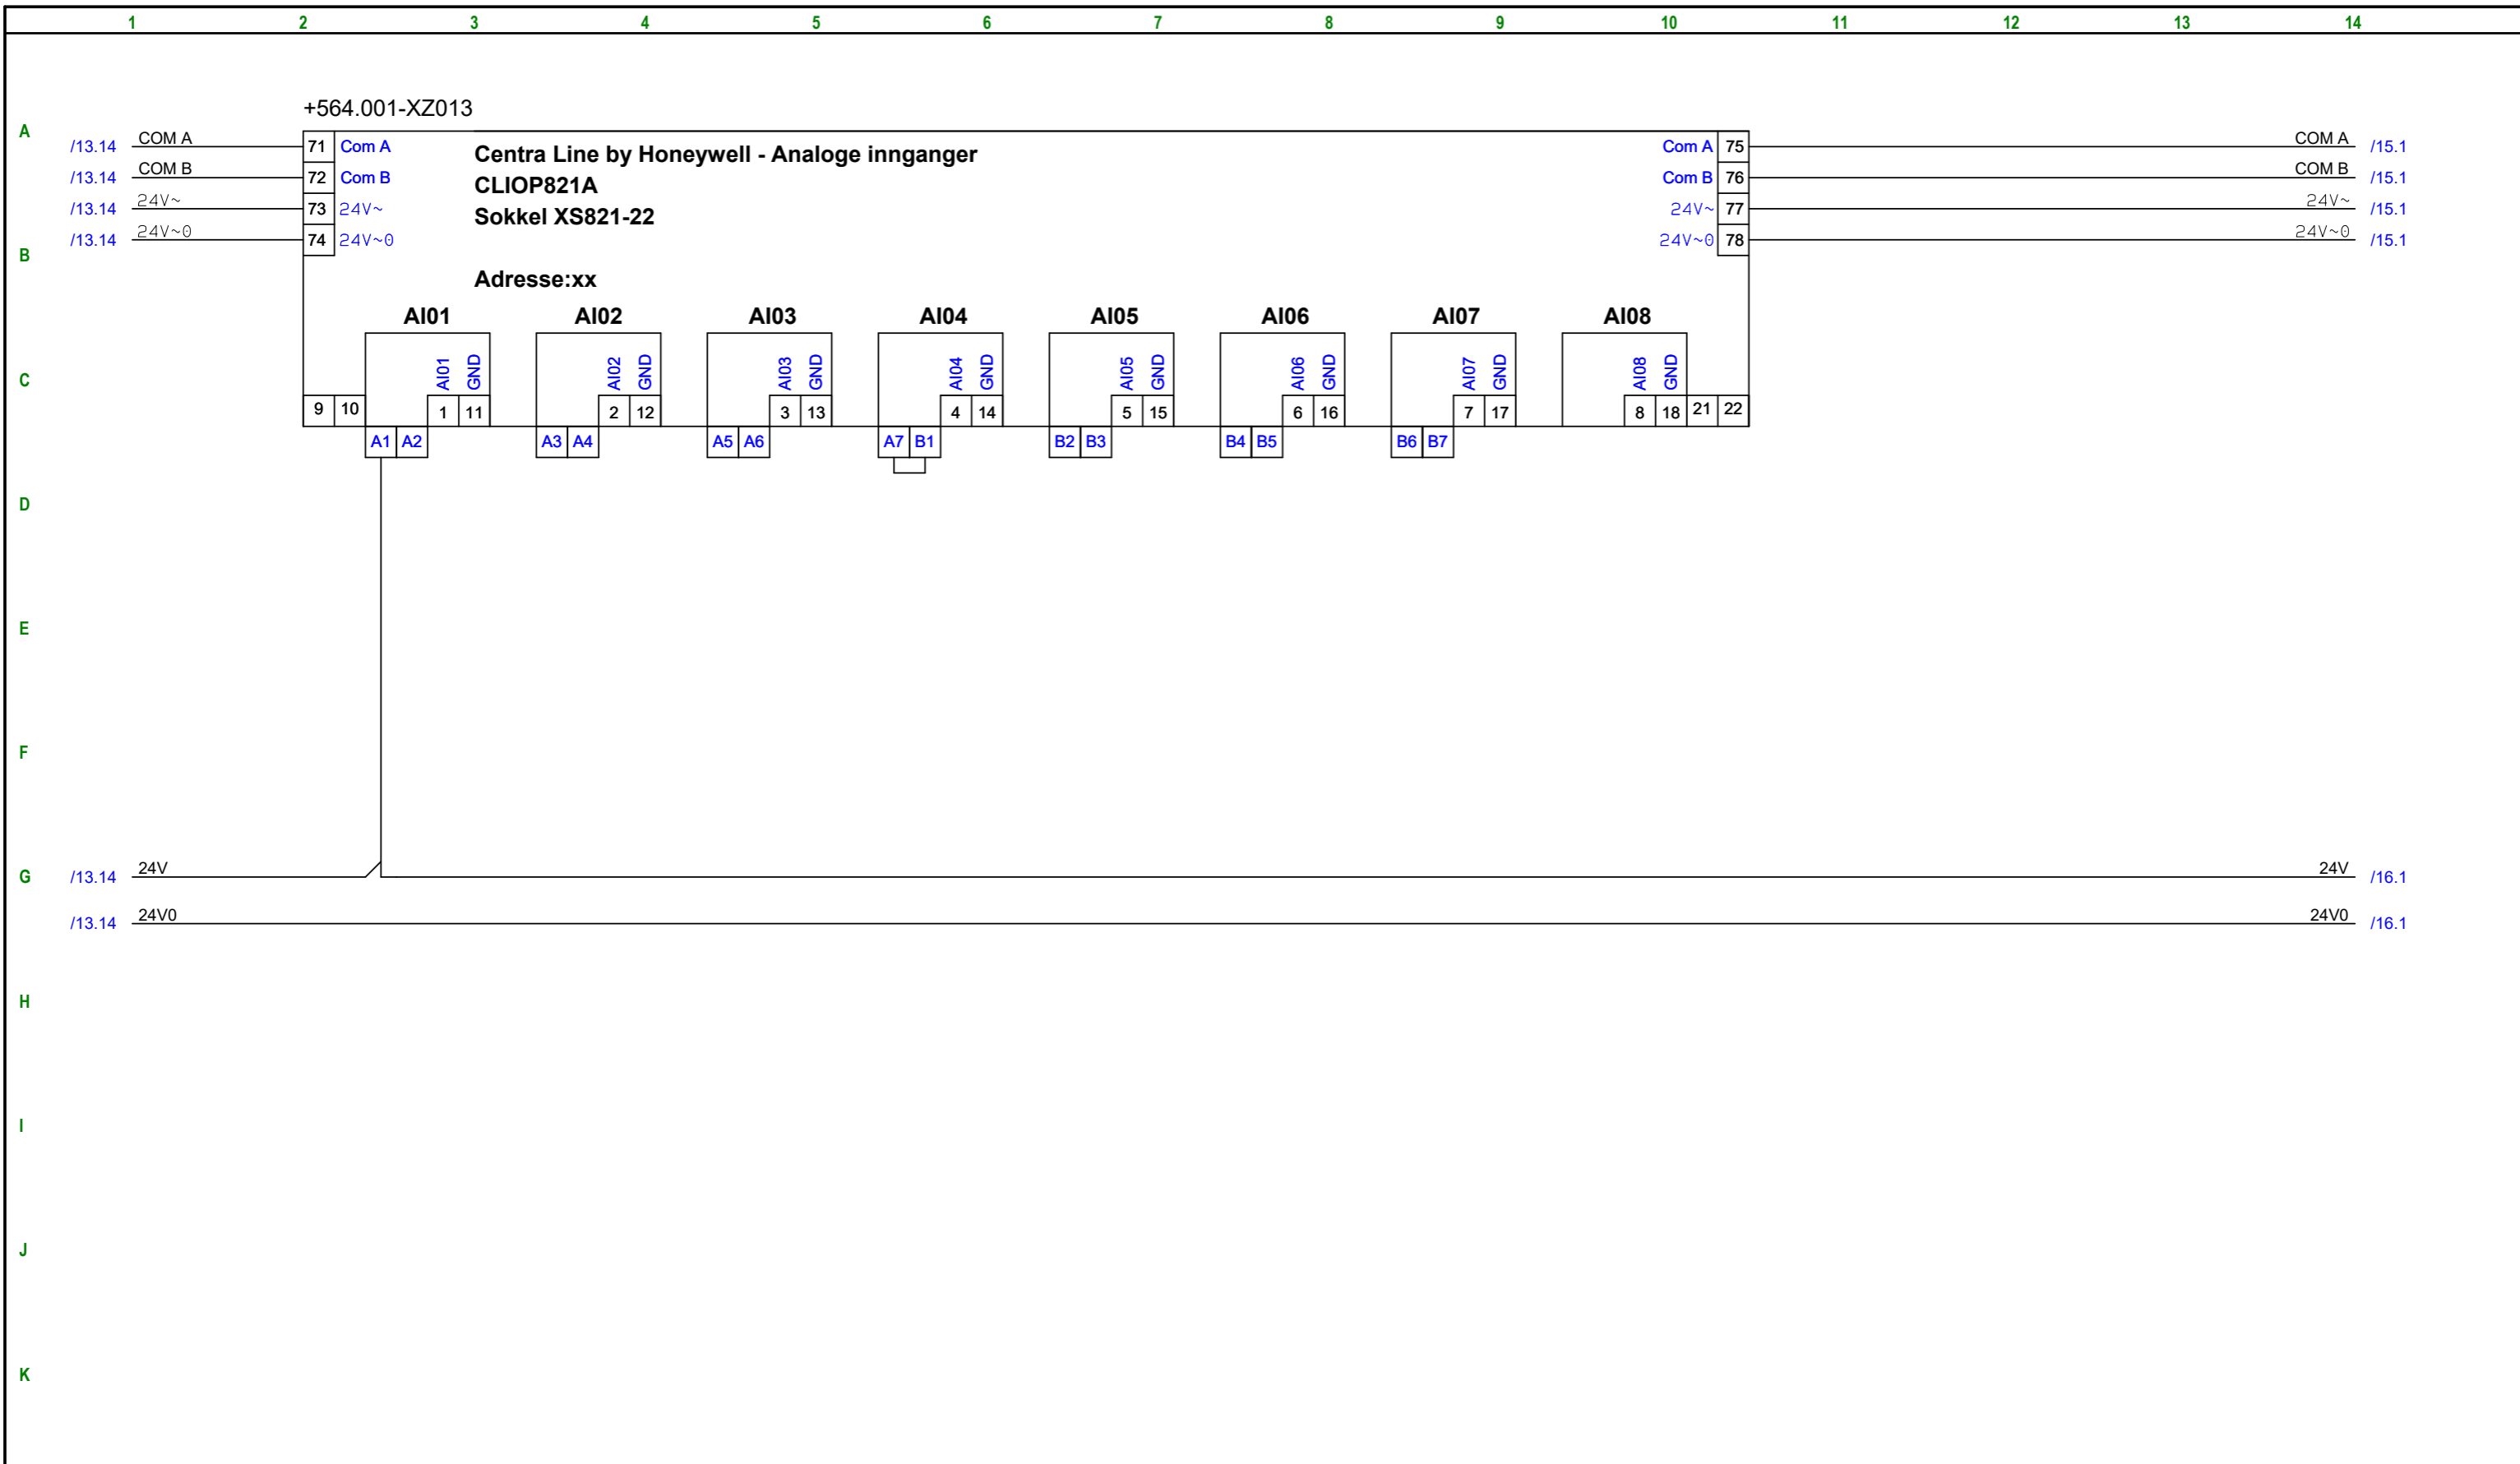

0	05.12.18	Opprettet Arbeidstegning som bygget	ME2400			10015490	0			Tittel: Fram 1	Erstatning for:				
											Utgiver	Fag	Område	System	Løpenr.
Rev	Dato	Tekst	Laget	Sjekket	Godkj.	Prosjektnr.	Rev. Utg.	OR	Blad: 14 av 18	Entreprise: BYGGAUTOMASJON BODØ	BA	320	0006	0	

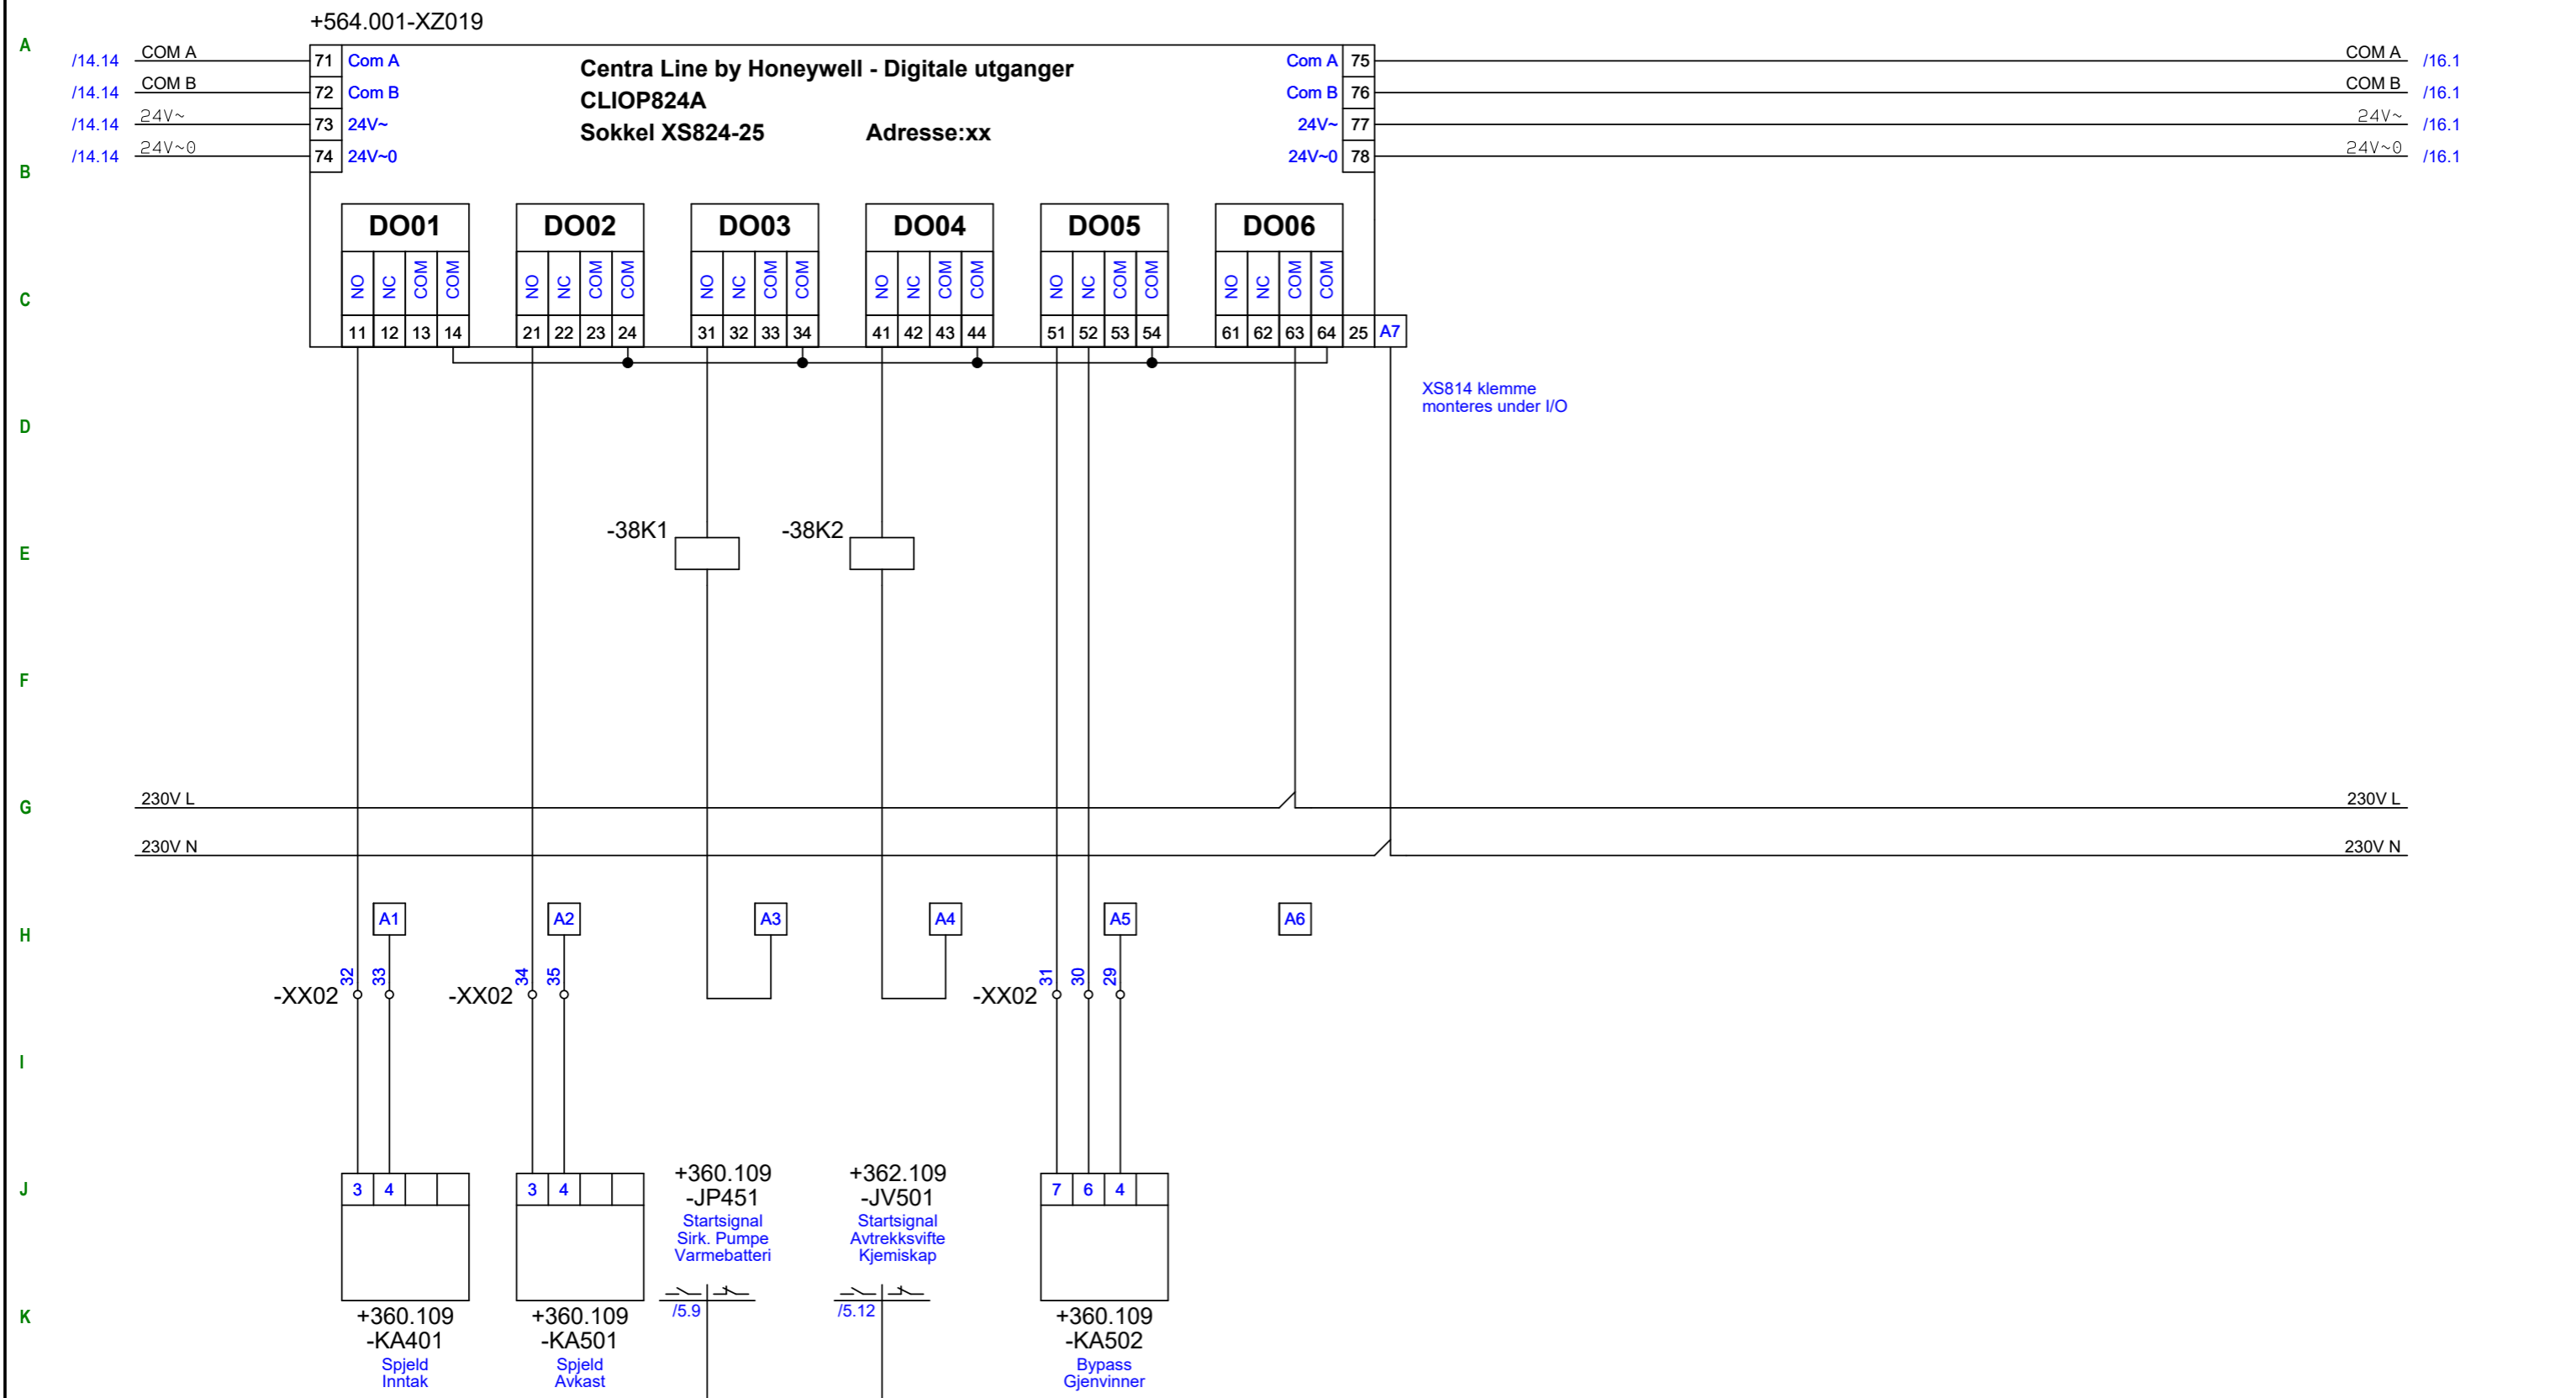

0	05.12.18	Opprettet Arbeidstegning som bygget	ME2400			10015490	0			Tittel: Fram 1	Erstatning for:				
								Utgiver BA			Fag BA	Område 320	System 320	Løpenr. 0006	Rev. 0
Rev	Dato	Tekst	Laget	Sjekk	Godkj.	Prosjektr.	Rev. Utg.	OR			Blad: 15 av 18	Entreprise: BYGGAUTOMASJON BODØ			

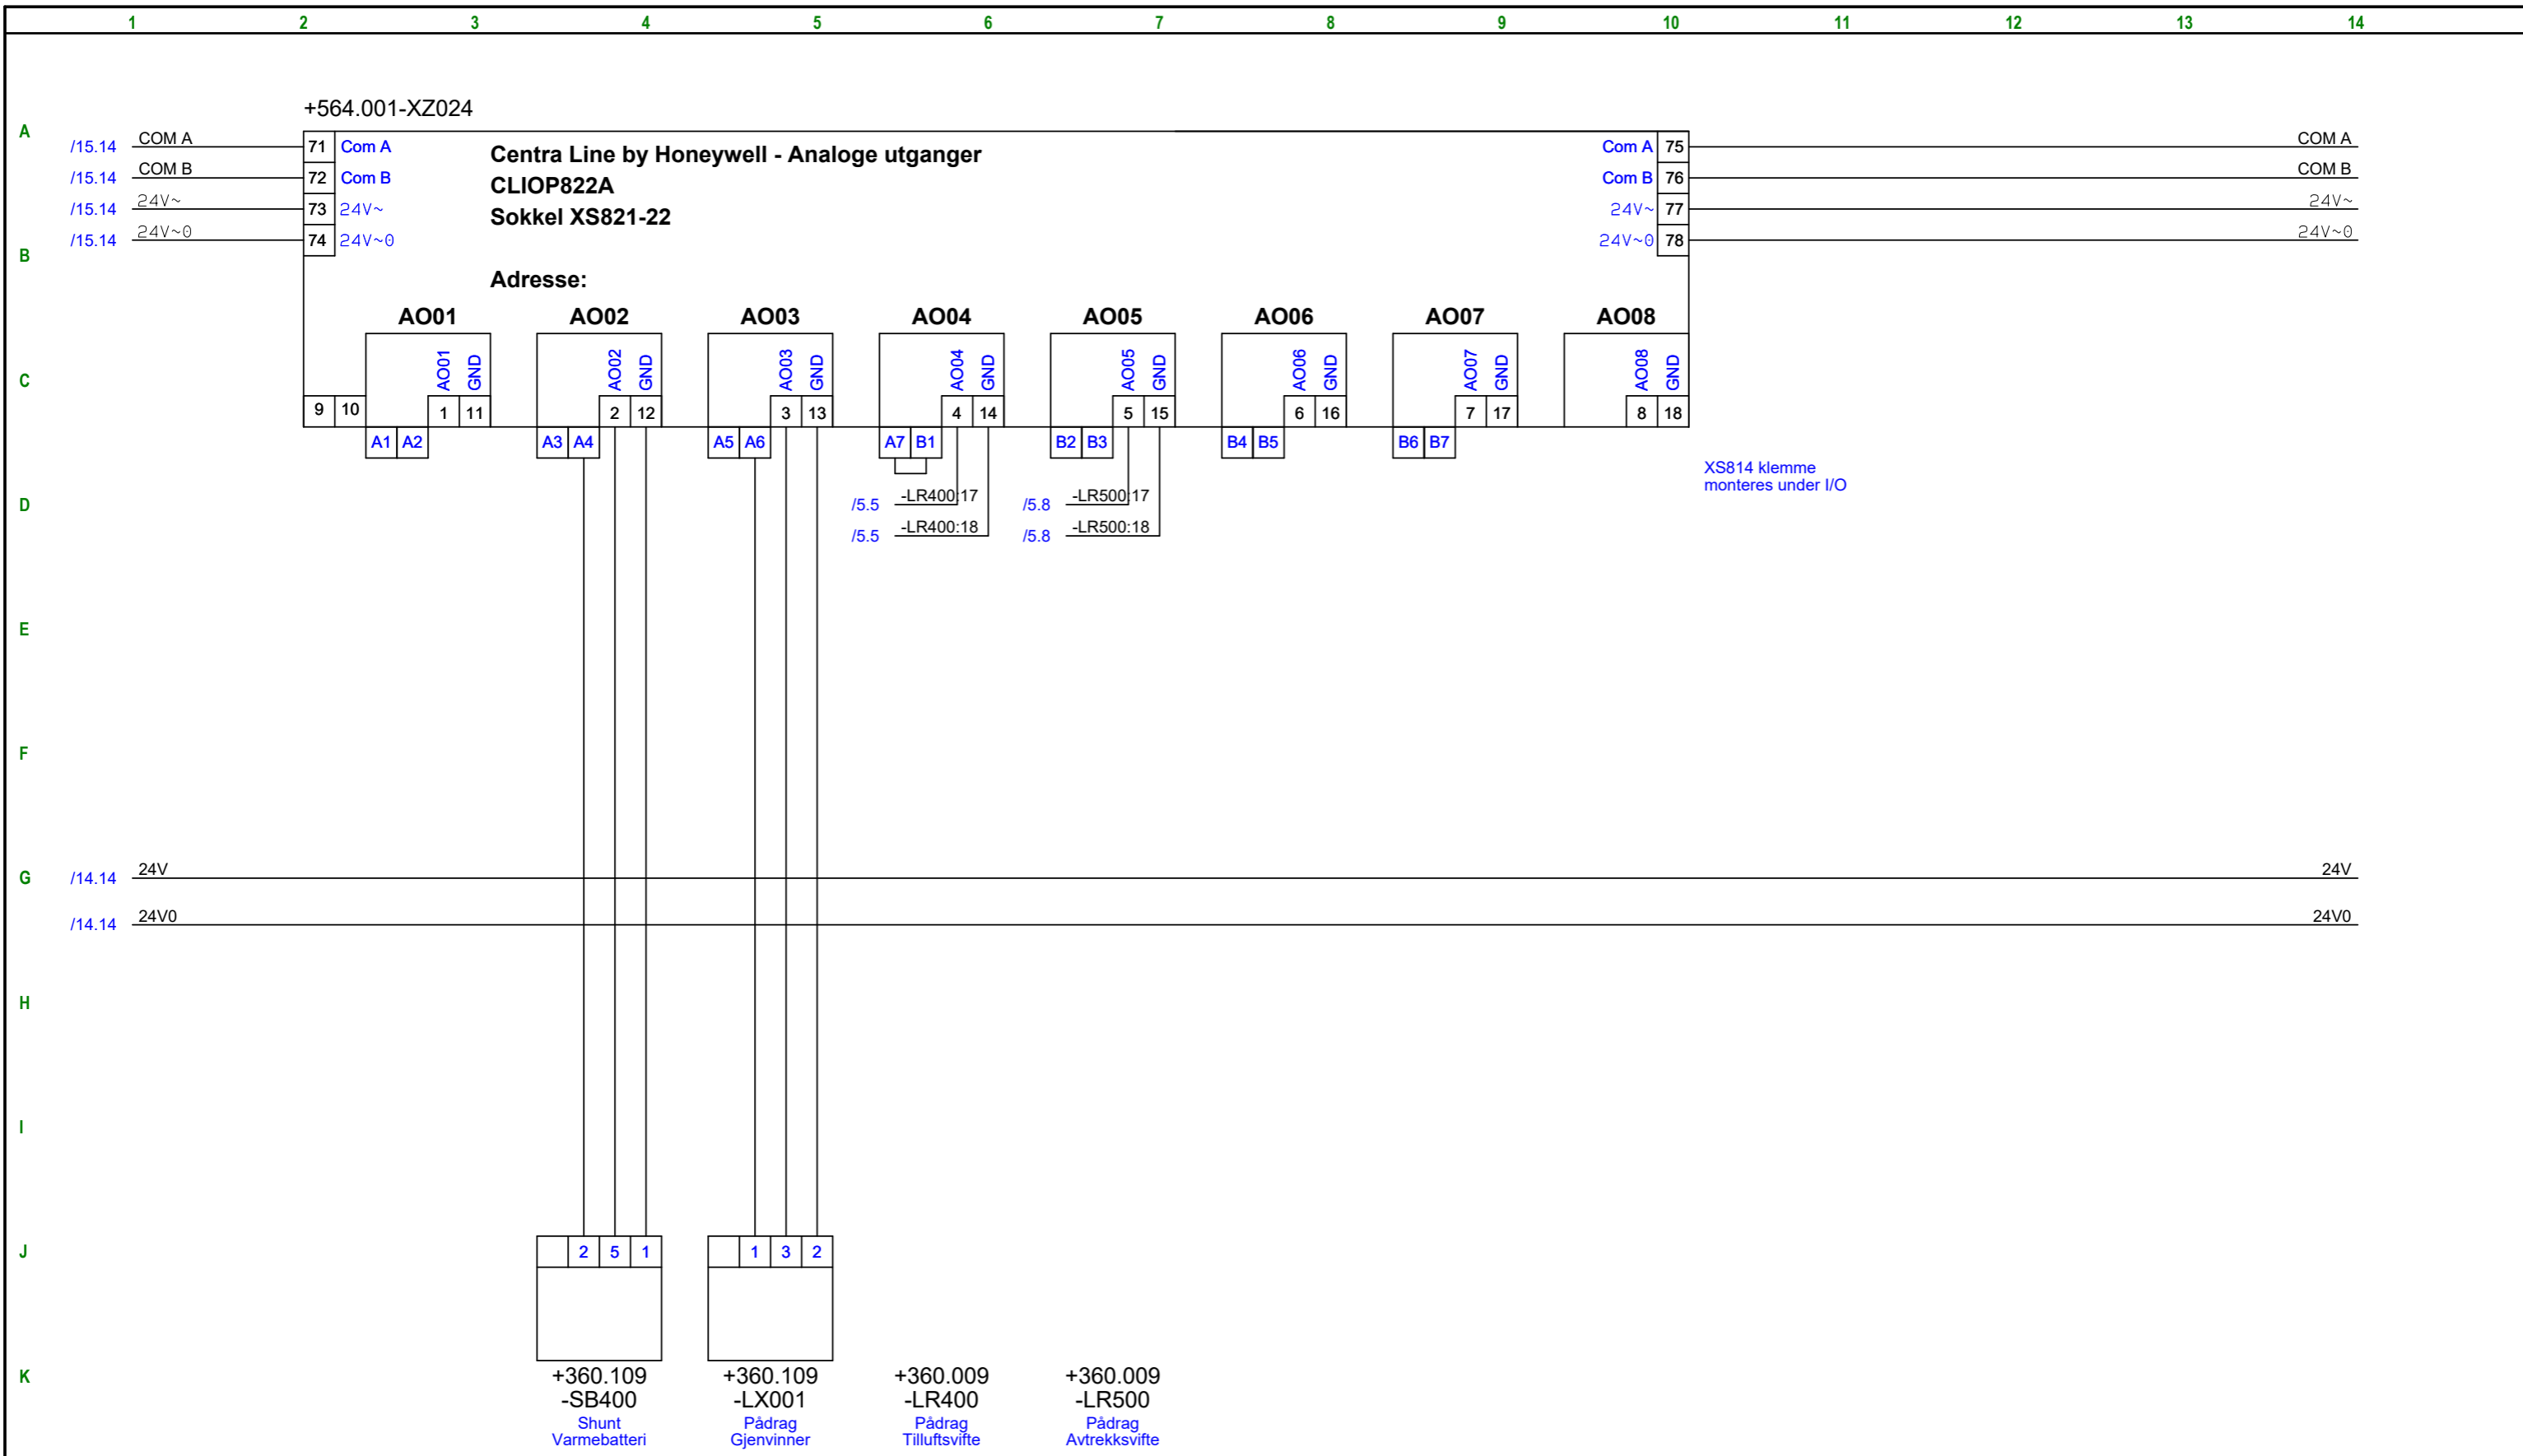

0	05.12.18	Opprettet Arbeidstegning som bygget	ME2400		10015490	0					Tittel: Fram 1	Erstatning for:				
												Utgiver BA	Fag BA	Område 320	System 0006	Løpenr. 0
Rev	Dato	Tekst	Laget	Sjekk	Godkj.	Prosjektr.	Rev. Utg.	OR	Blad: 16 av 18	Entreprise: BYGGAUTOMASJON BODØ						

Kabelliste

Linje	Fra	Kabel	Til	Type
1				
2				
0	05.12.18	Opprettet Arbeidstegning som bygget	ME2400			10015490	0			Tittel: Fram 1	Erstatning for:				
											Utgiver	Fag BA	Område	System 320	Løpenr. 0006
Rev	Dato	Tekst	Laget	Sjekket	Godkj.	Prosjektnr.	Rev. Utg.	OR	Blad: 18 av 18	Enterprise: BYGGAUTOMASJON BODØ					