

BYGGAUTOMASJON BODØ

Følgende systemer inngår i fordeling US07

+350	Prosesskjøling
+350.102	Kjølemaskin
+350.103	Kjølemaskin
+350.104	Kjølemaskin
+350.106	Kjølemaskin
+360	Luftbehandling
+360.010	Heis 7014
+360.011	Heis 7004
+360.105	Bibliotek
+360.106	Servering og Kantine VIP
+360.107	Kontor Akse 7-18
+360.108	Kontorer
+360.109	Labradorier
+362	Kanalnett for luftbehandling
+362.107	-
+434.001	Elkraftfordeling til driftstekniske installasjoner
+563.001	Lokal automatisering
+564	Bus-Systemer
+564.001	Panel-Bus
+621	Heiser
+621.101	Heisalarm

Prosjektadresse:	Sted:	Dokumentasjon utarbeidet av:
		GK Norge AS
Kunde:		Postadresse: Burøyveien 12B
		Postnr/sted: 8012 Bodø
		Telefon: Martin Ellingsen: 482 07 066/Martin.strand-ellingsen@gk.no
		Telefax:
Postadresse:	Postnr/sted:	Avdelingskontor: 835 Nordland BA

Rev	Dato	Tekst	Laget	Sjekkset	Godkj.	Prosjektnr.	Rev.	Utg.	OR
0	10.07.18	Opprettet Arbeidstegning	ME2400			10015490	0		
1	04.12.18	Revidert som bygget	ME2400			10015490	1		

Original format A3		Målestokk 1:1		Blad 1 av 43	
Tittel: Fram 1					
Erstatning for:					
Utgiver	Fag	Område	System	Løpenr.	Rev.
	BA		320	0007	0




Sidenr.	Tittel	Revisjonskommentarer	Sist rettet
Skjemaside	Skjemaside		09.10.2017
5	Hovedstrøm		04.12.2018
6	Hovedstrøm		04.12.2018
7	Hovedstrøm		04.12.2018
8	Hovedstrøm		04.12.2018
9	Hovedstrøm		04.12.2018
10	Hovedstrøm		04.12.2018
11	Hovedstrøm		04.12.2018
12	Hovedstrøm		04.12.2018
13	Styrestrøm		04.12.2018
14	Styrestrøm		04.12.2018
15	Controller (CPU)		04.12.2018
16	Eagle - Digitale Innganger		04.12.2018
17	Eagle - Universale Innganger		04.12.2018
18	Eagle - Digitale Utganger		04.12.2018
19	Eagle - Analoge Utganger		04.12.2018
20	XZ001 - Digitale Innganger		04.12.2018
21	XZ002 - Digitale Innganger		04.12.2018
22	XZ003 - Digitale Innganger		04.12.2018
23	XZ004 - Digitale Innganger		04.12.2018
24	XZ006 - Digitale Innganger		04.12.2018
25	XZ007 - Digitale Innganger		04.12.2018
26	XZ008 - Analoge Innganger		04.12.2018
27	XZ009 - Analoge Innganger		04.12.2018
28	XZ010 - Analoge Innganger		04.12.2018
29	XZ011 - Analoge Innganger		04.12.2018
30	XZnnn - Analoge Innganger		04.12.2018
31	XZnnn - Analoge Innganger		04.12.2018

0	10.07.18	Opprettet Arbeidstegning	ME2400			10015490	0			Tittel: Fram 1	Erstatning for:					
1	04.12.18	Revidert som bygget	ME2400			10015490	1				Utgiver	Fag	Område	System	Løpenr.	Rev.
												BA		320	0007	0
Rev	Dato	Tekst	Laget	Sjekket	Godkj.	Prosjektnr.	Rev. Utg.	OR	Blad: 2 av 43	Entreprise: BYGGAUTOMASJON BODØ						


Sidenr.	Tittel	Revisjonskommentarer	Sist rettet
32	XZ014 - Digitale Utganger		04.12.2018
33	XZ015 - Digitale Utganger		04.12.2018
34	XZ016 - Digitale Utganger		04.12.2018
35	XZ017 - Digitale Utganger		04.12.2018
36	XZ018 - Digitale Utganger		04.12.2018
37	XZ020 - Digitale Utganger		04.12.2018
38	XZnnn - Digitale Utganger		04.12.2018
39	XZ022 - Analoge Utganger		04.12.2018
40	XZ023 - Analoge Utganger		04.12.2018
41	XZnnn - Analoge Utganger		04.12.2018
Kabelliste	Kabelliste		20.11.2017
43	Kabelliste		04.12.2018

0	10.07.18	Opprettet Arbeidstegning	ME2400			10015490	0			Tittel: Fram 1	Erstatning for:				
1	04.12.18	Revidert som bygget	ME2400			10015490	1				Utgiver	Fag BA	Område	System 320	Løpenr. 0007
Rev	Dato	Tekst	Laget	Sjekket	Godkj.	Prosjektnr.	Rev. Utg.	OR	Blad: 3 av 43	Enterprise: BYGGAUTOMASJON BODØ					


Skjemasider

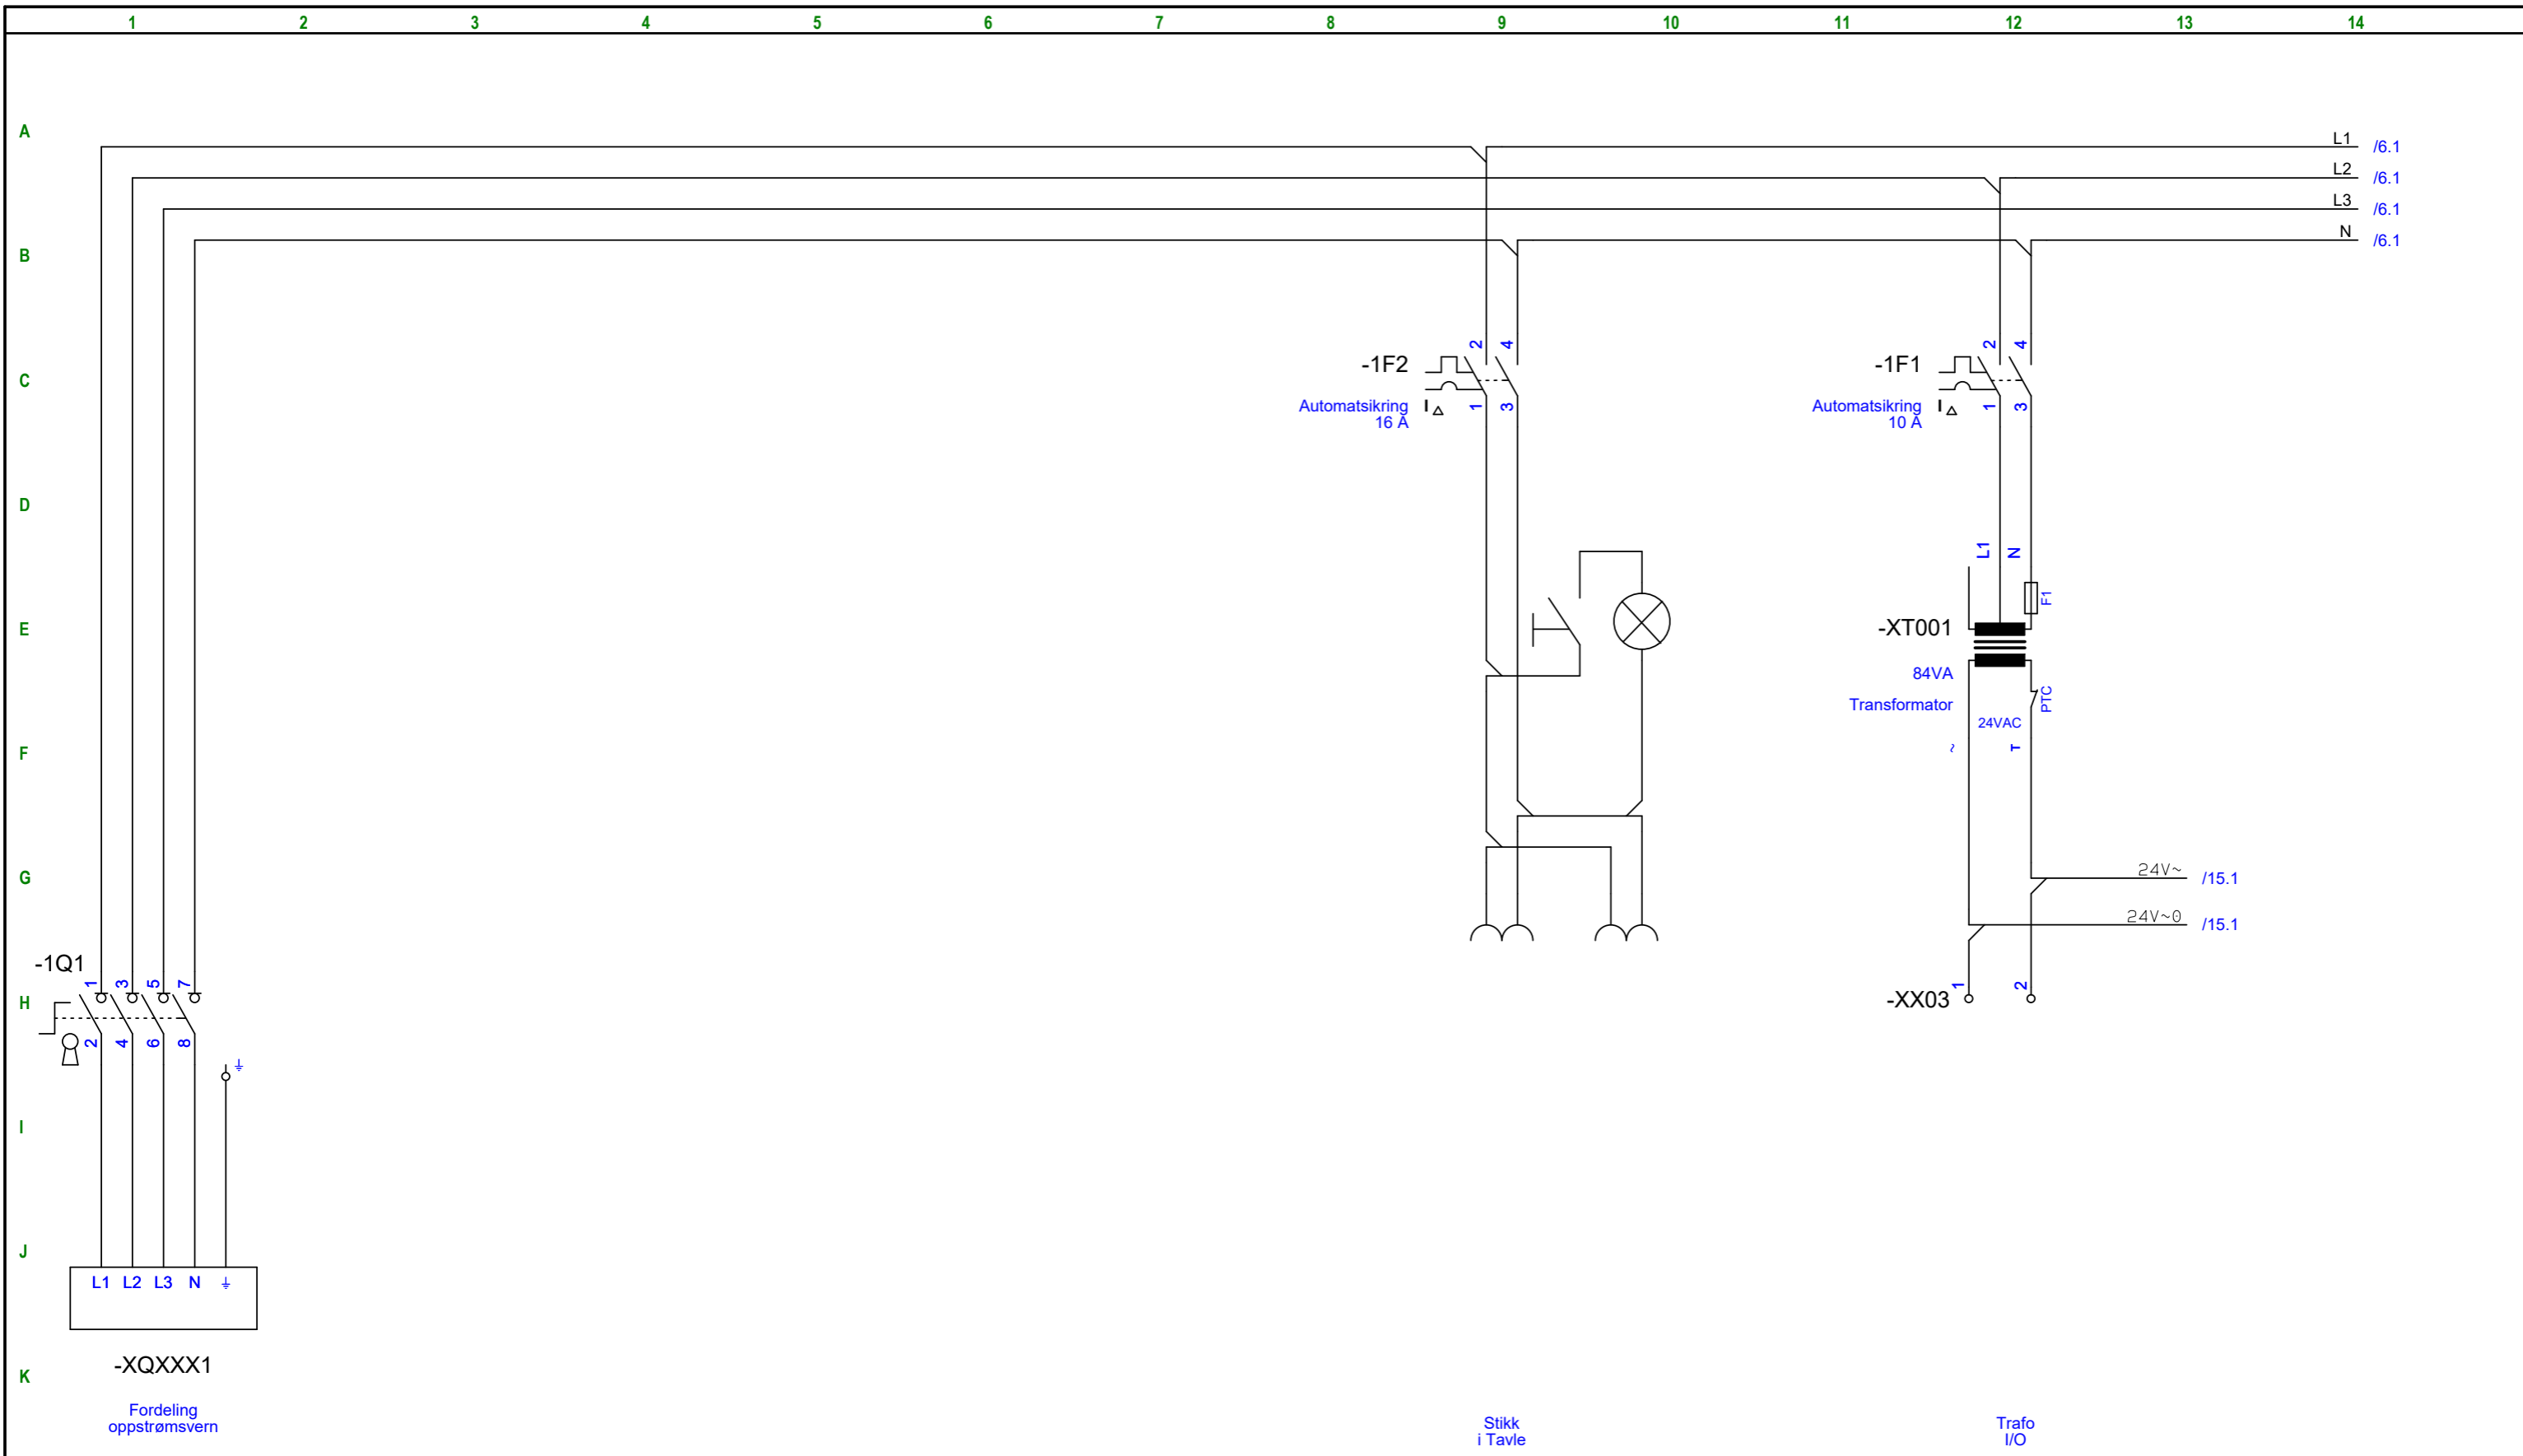


0	10.07.18	Opprettet Arbeidstegning	ME2400			10015490	0			Tittel: Fram 1	Erstatning for:				
1	04.12.18	Revidert som bygget	ME2400			10015490	1				Utgiver BA	Fag BA	Område 	System 320	Løpenr. 0007
Rev	Dato	Tekst	Laget	Sjekket	Godkj.	Prosjektr.	Rev. Utg.	OR	Blad: 5 av 43	Enterprise: BYGGAUTOMASJON BODØ					

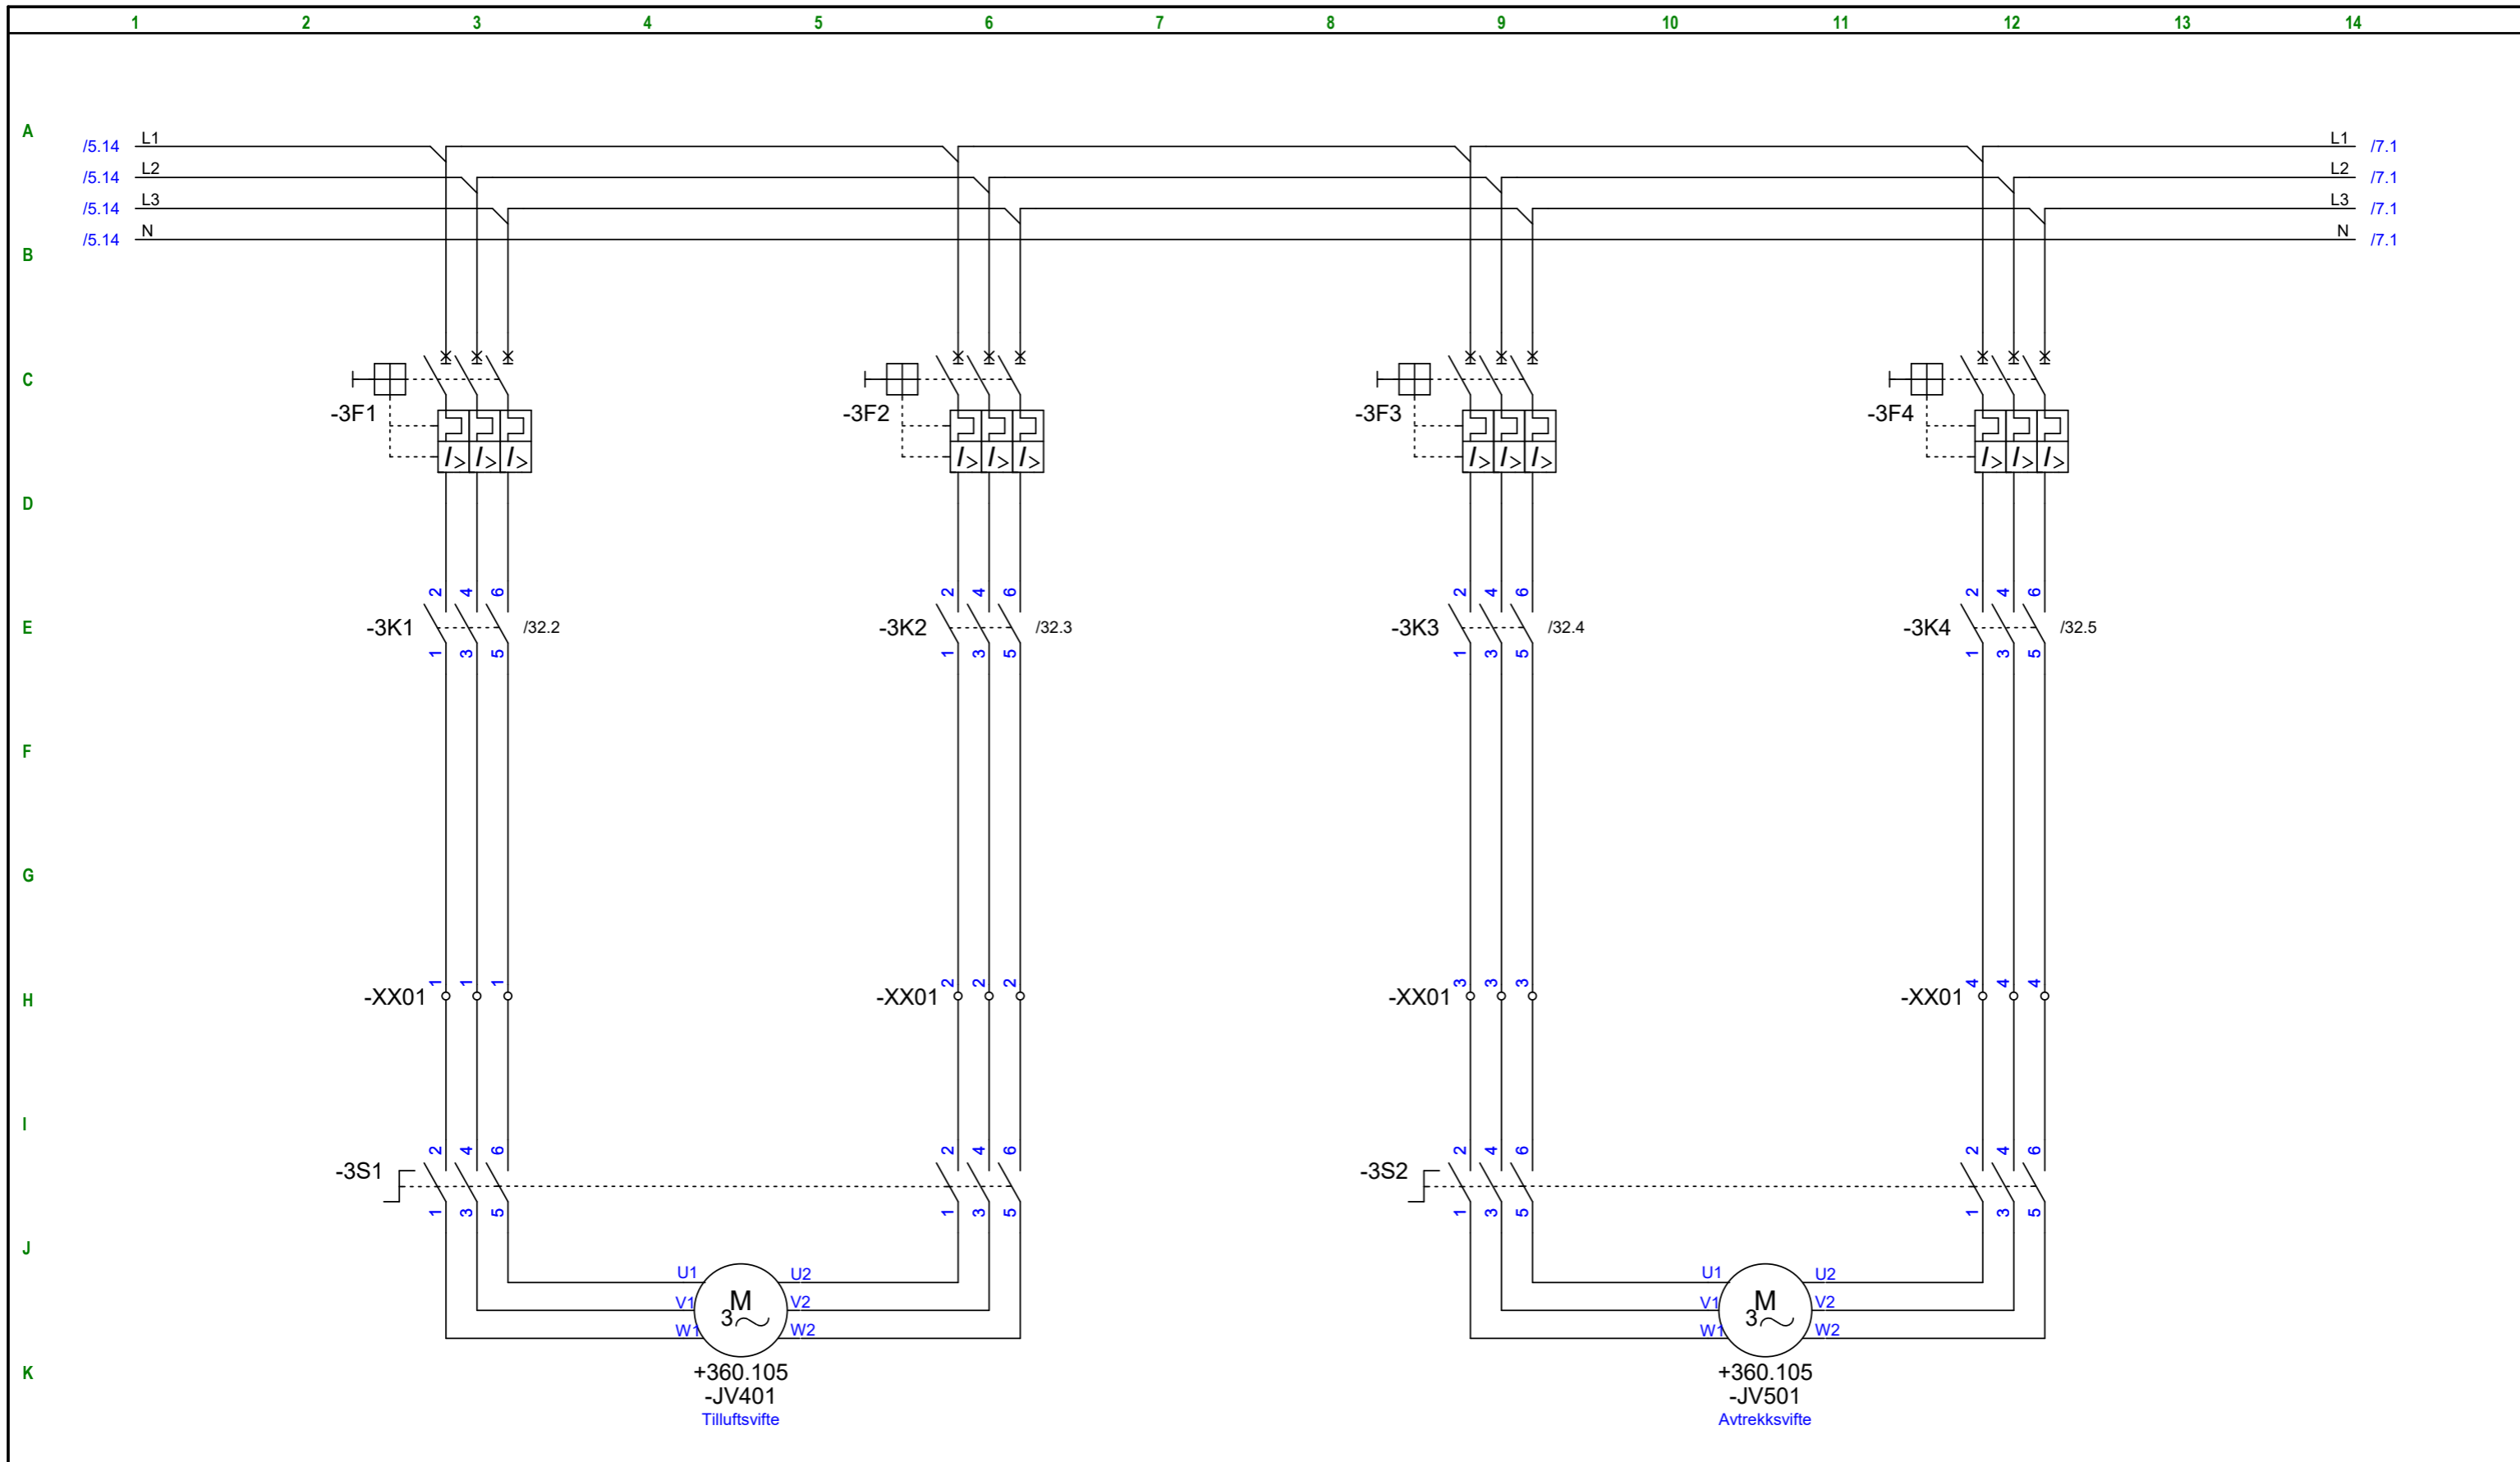


0	10.07.18	Opprettet Arbeidstegning	ME2400			10015490	0			Tittel: Fram 1	Erstatning for:					
1	04.12.18	Revidert som bygget	ME2400			10015490	1				Utgiver	Fag	Område	System	Løpenr.	Rev.
											BA			320	0007	0
Rev	Dato	Tekst	Laget	Sjekk	Godkj.	Prosjektr.	Rev. Utg.	OR	Blad: 6 av 43	Entreprise: BYGGAUTOMASJON BODØ						

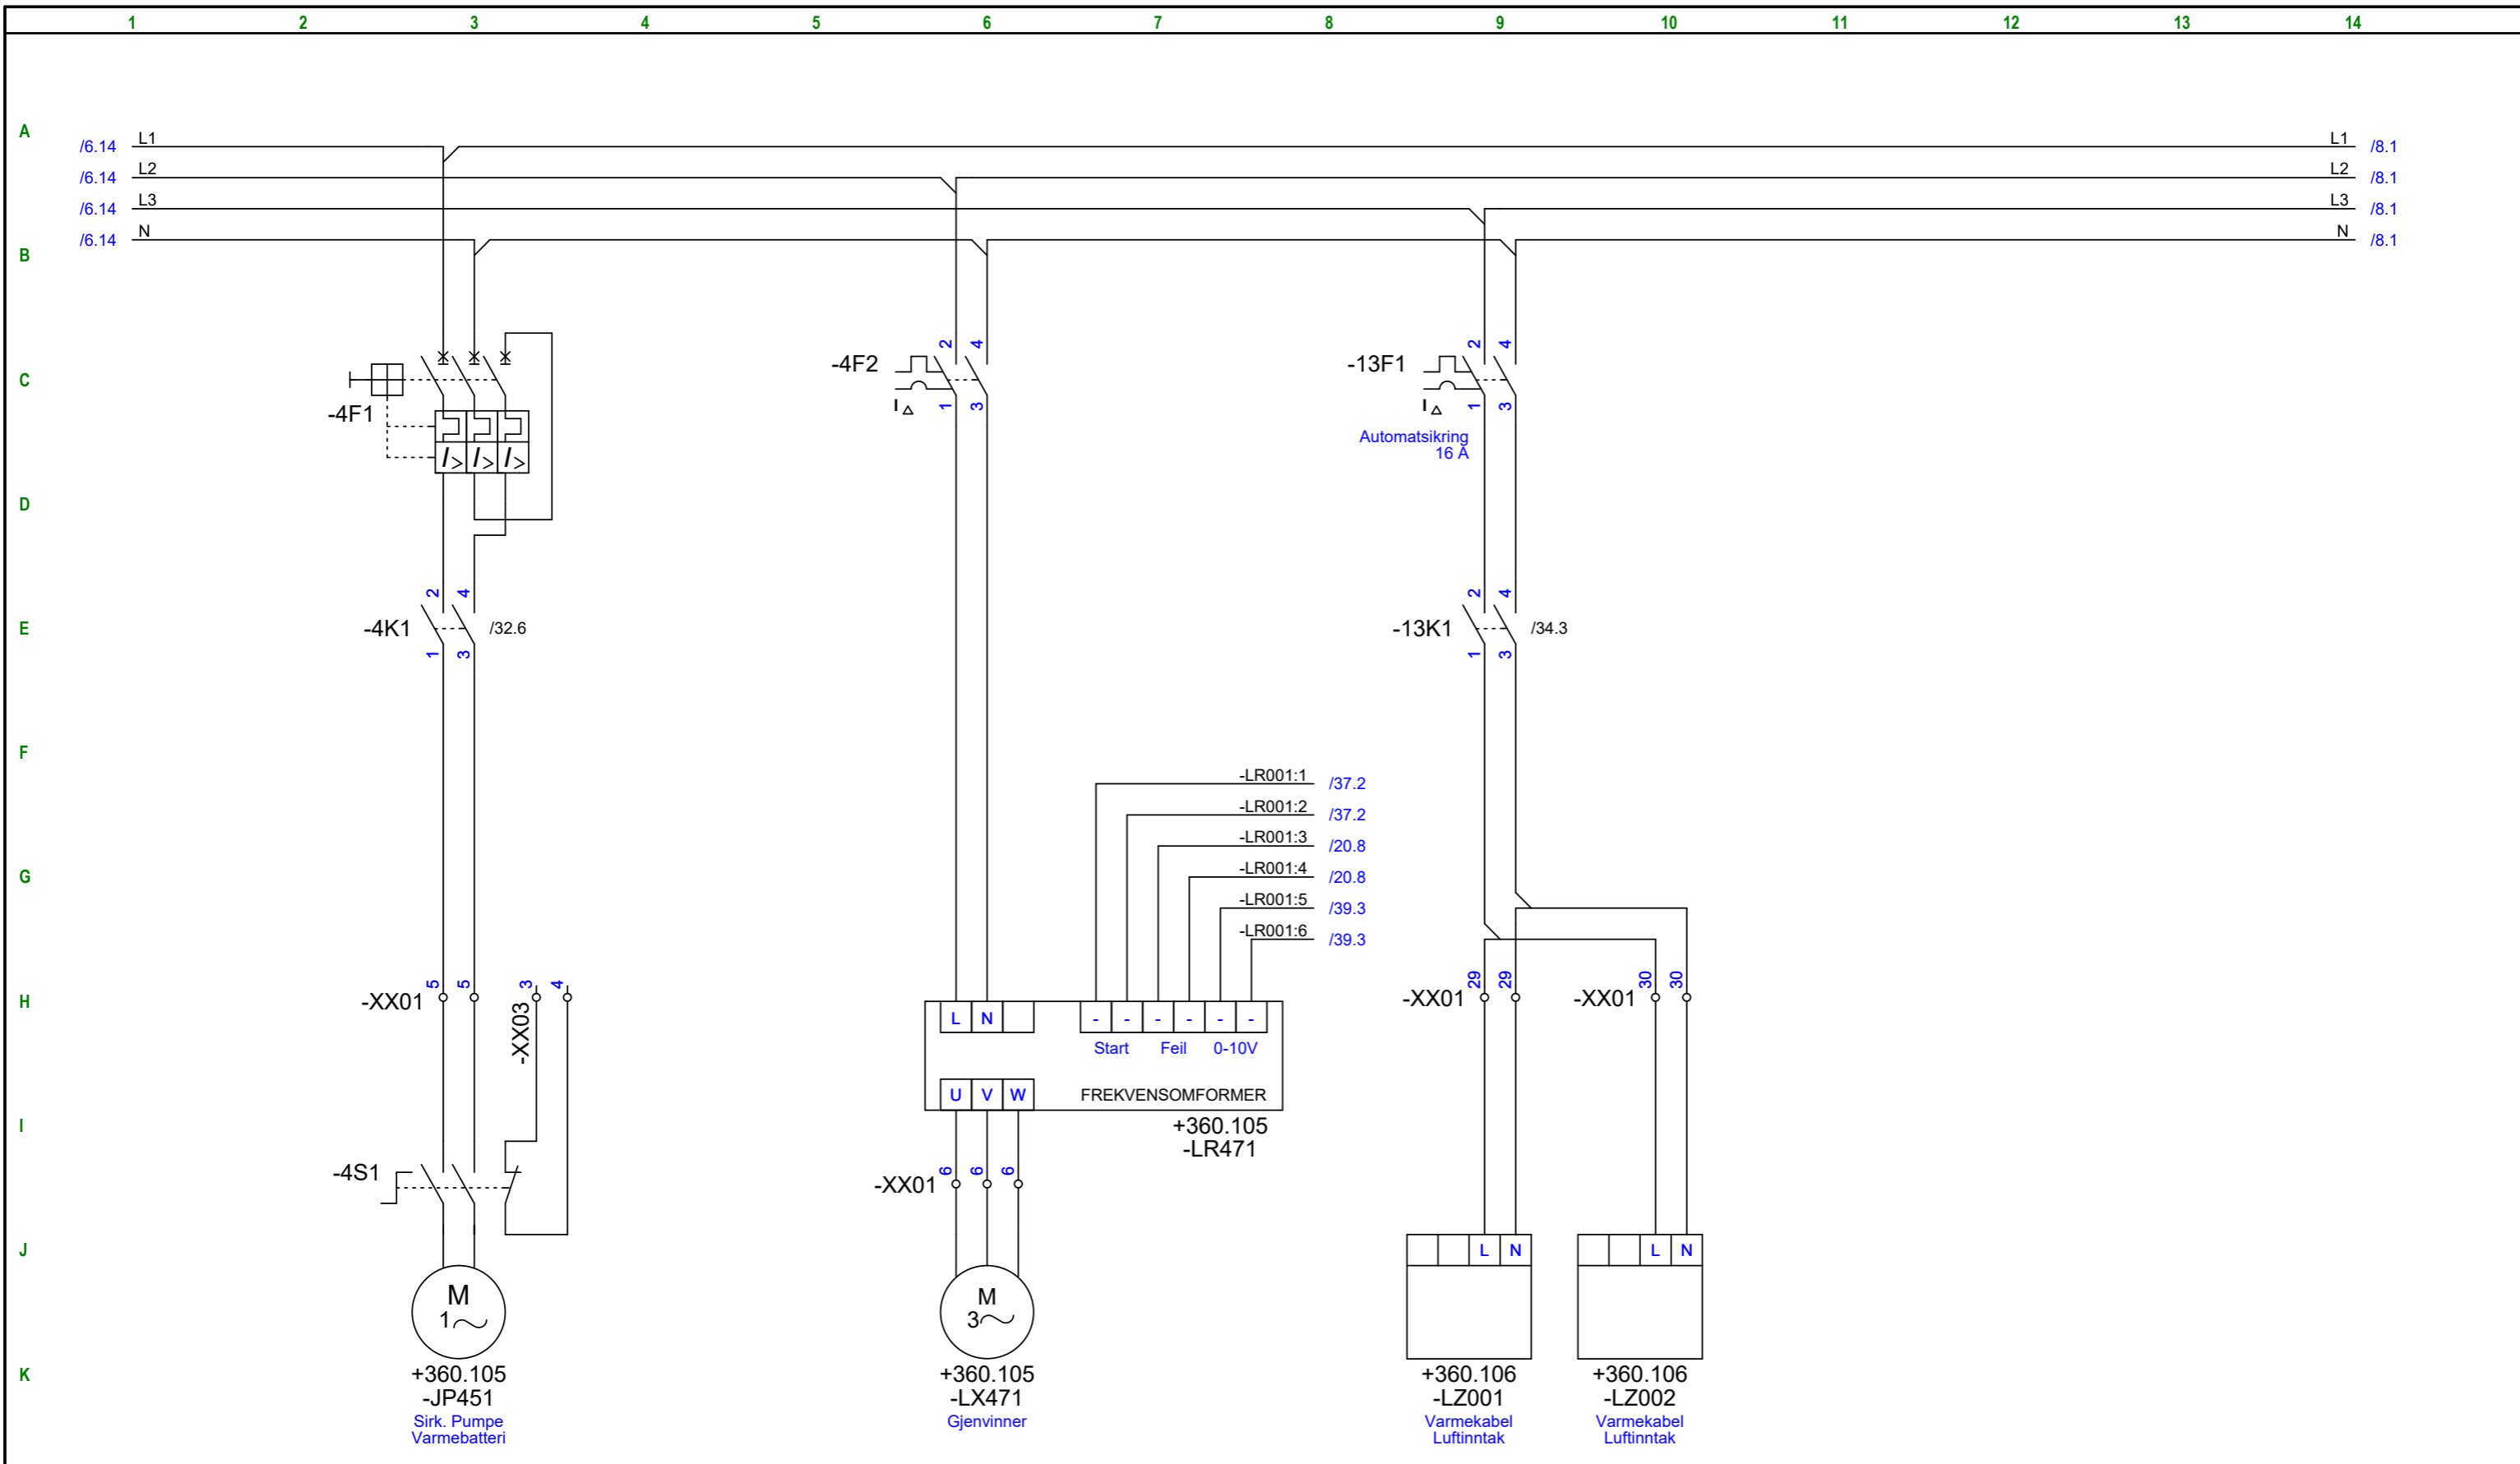


0	10.07.18	Opprettet Arbeidstegning	ME2400			10015490	0			Tittel: Fram 1	Erstatning for:					
1	04.12.18	Revidert som bygget	ME2400			10015490	1				Utgiver	Fag	Område	System	Løpenr.	Rev.
												BA		320	0007	0
Rev	Dato	Tekst	Laget	Sjekk	Godkj.	Prosjektr.	Rev. Utg.	OR	Blad: 7 av 43	Entreprise: BYGGAUTOMASJON BODØ						

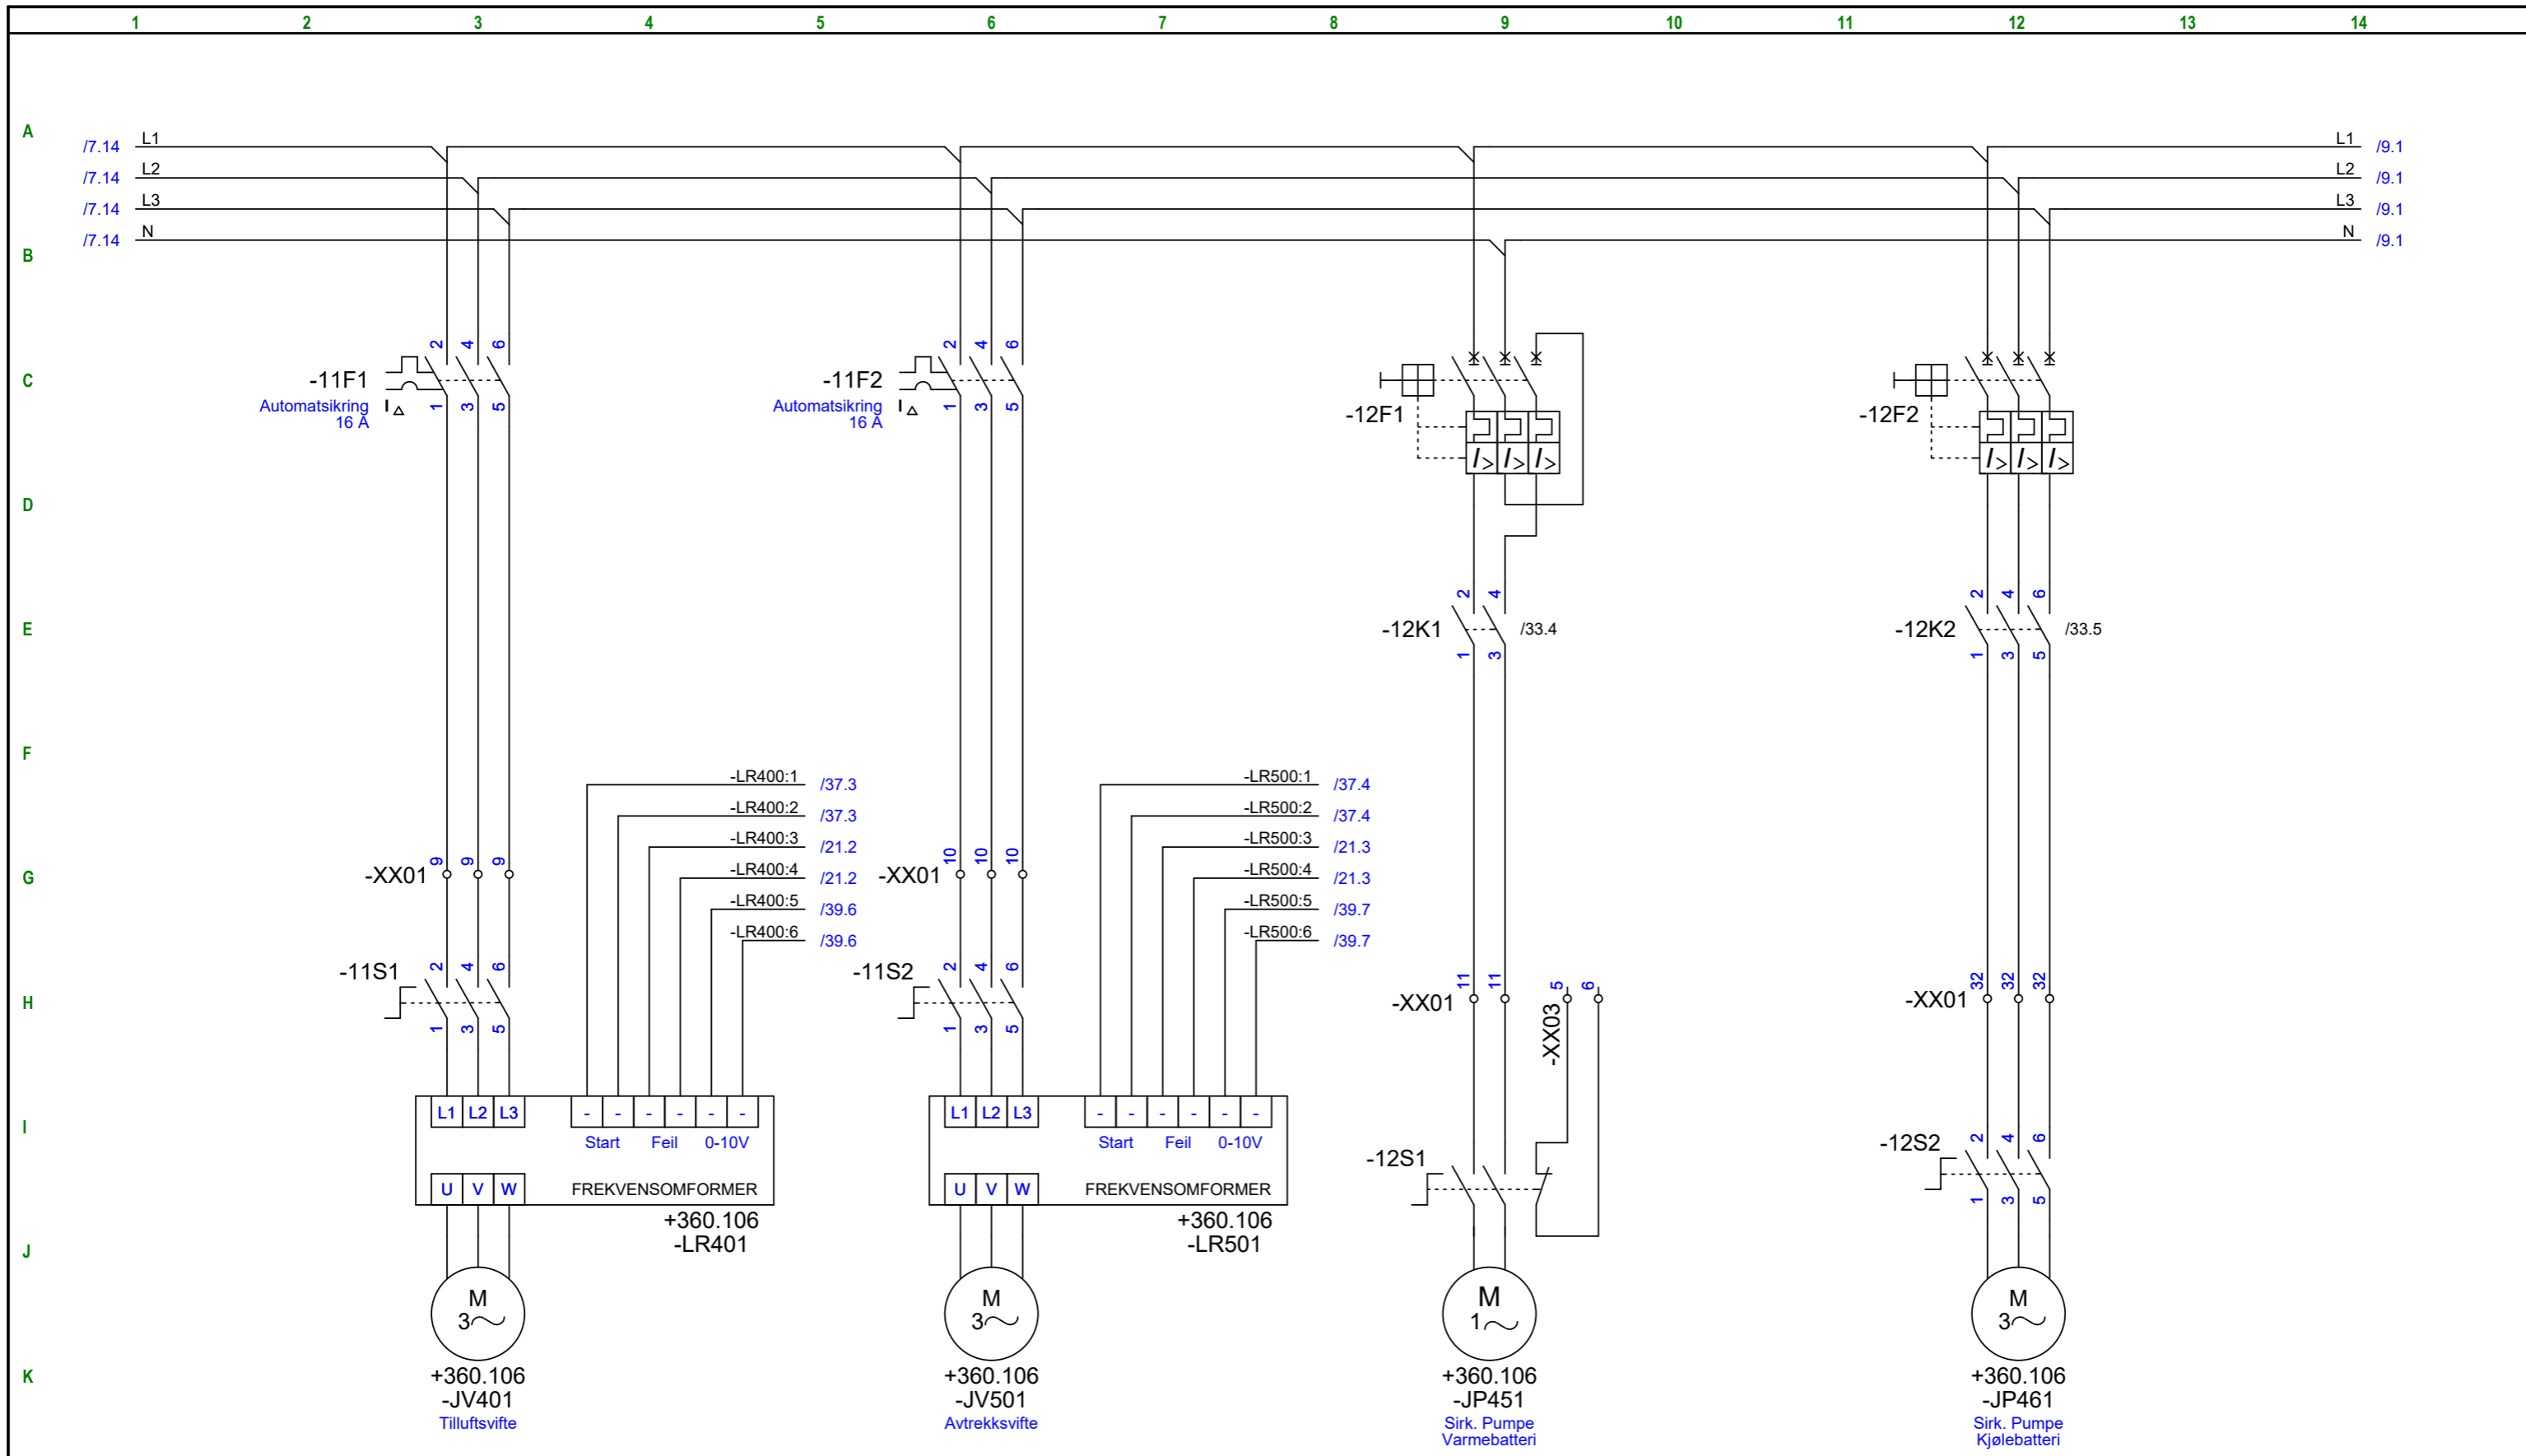


0	10.07.18	Opprettet Arbeidstegning	ME2400		10015490	0			Titel: Fram 1	Erstatning for:				
1	04.12.18	Revidert som bygget	ME2400		10015490	1				Utgiver BA	Fag BA	Område 320	System 0007	Løpenr. 0
Rev	Dato	Tekst	Laget	Sjekket	Godkj.	Prosjektr.	Rev. Utg.	OR	Blad: 8 av 43	Enterprise: BYGGAUTOMASJON BODØ				

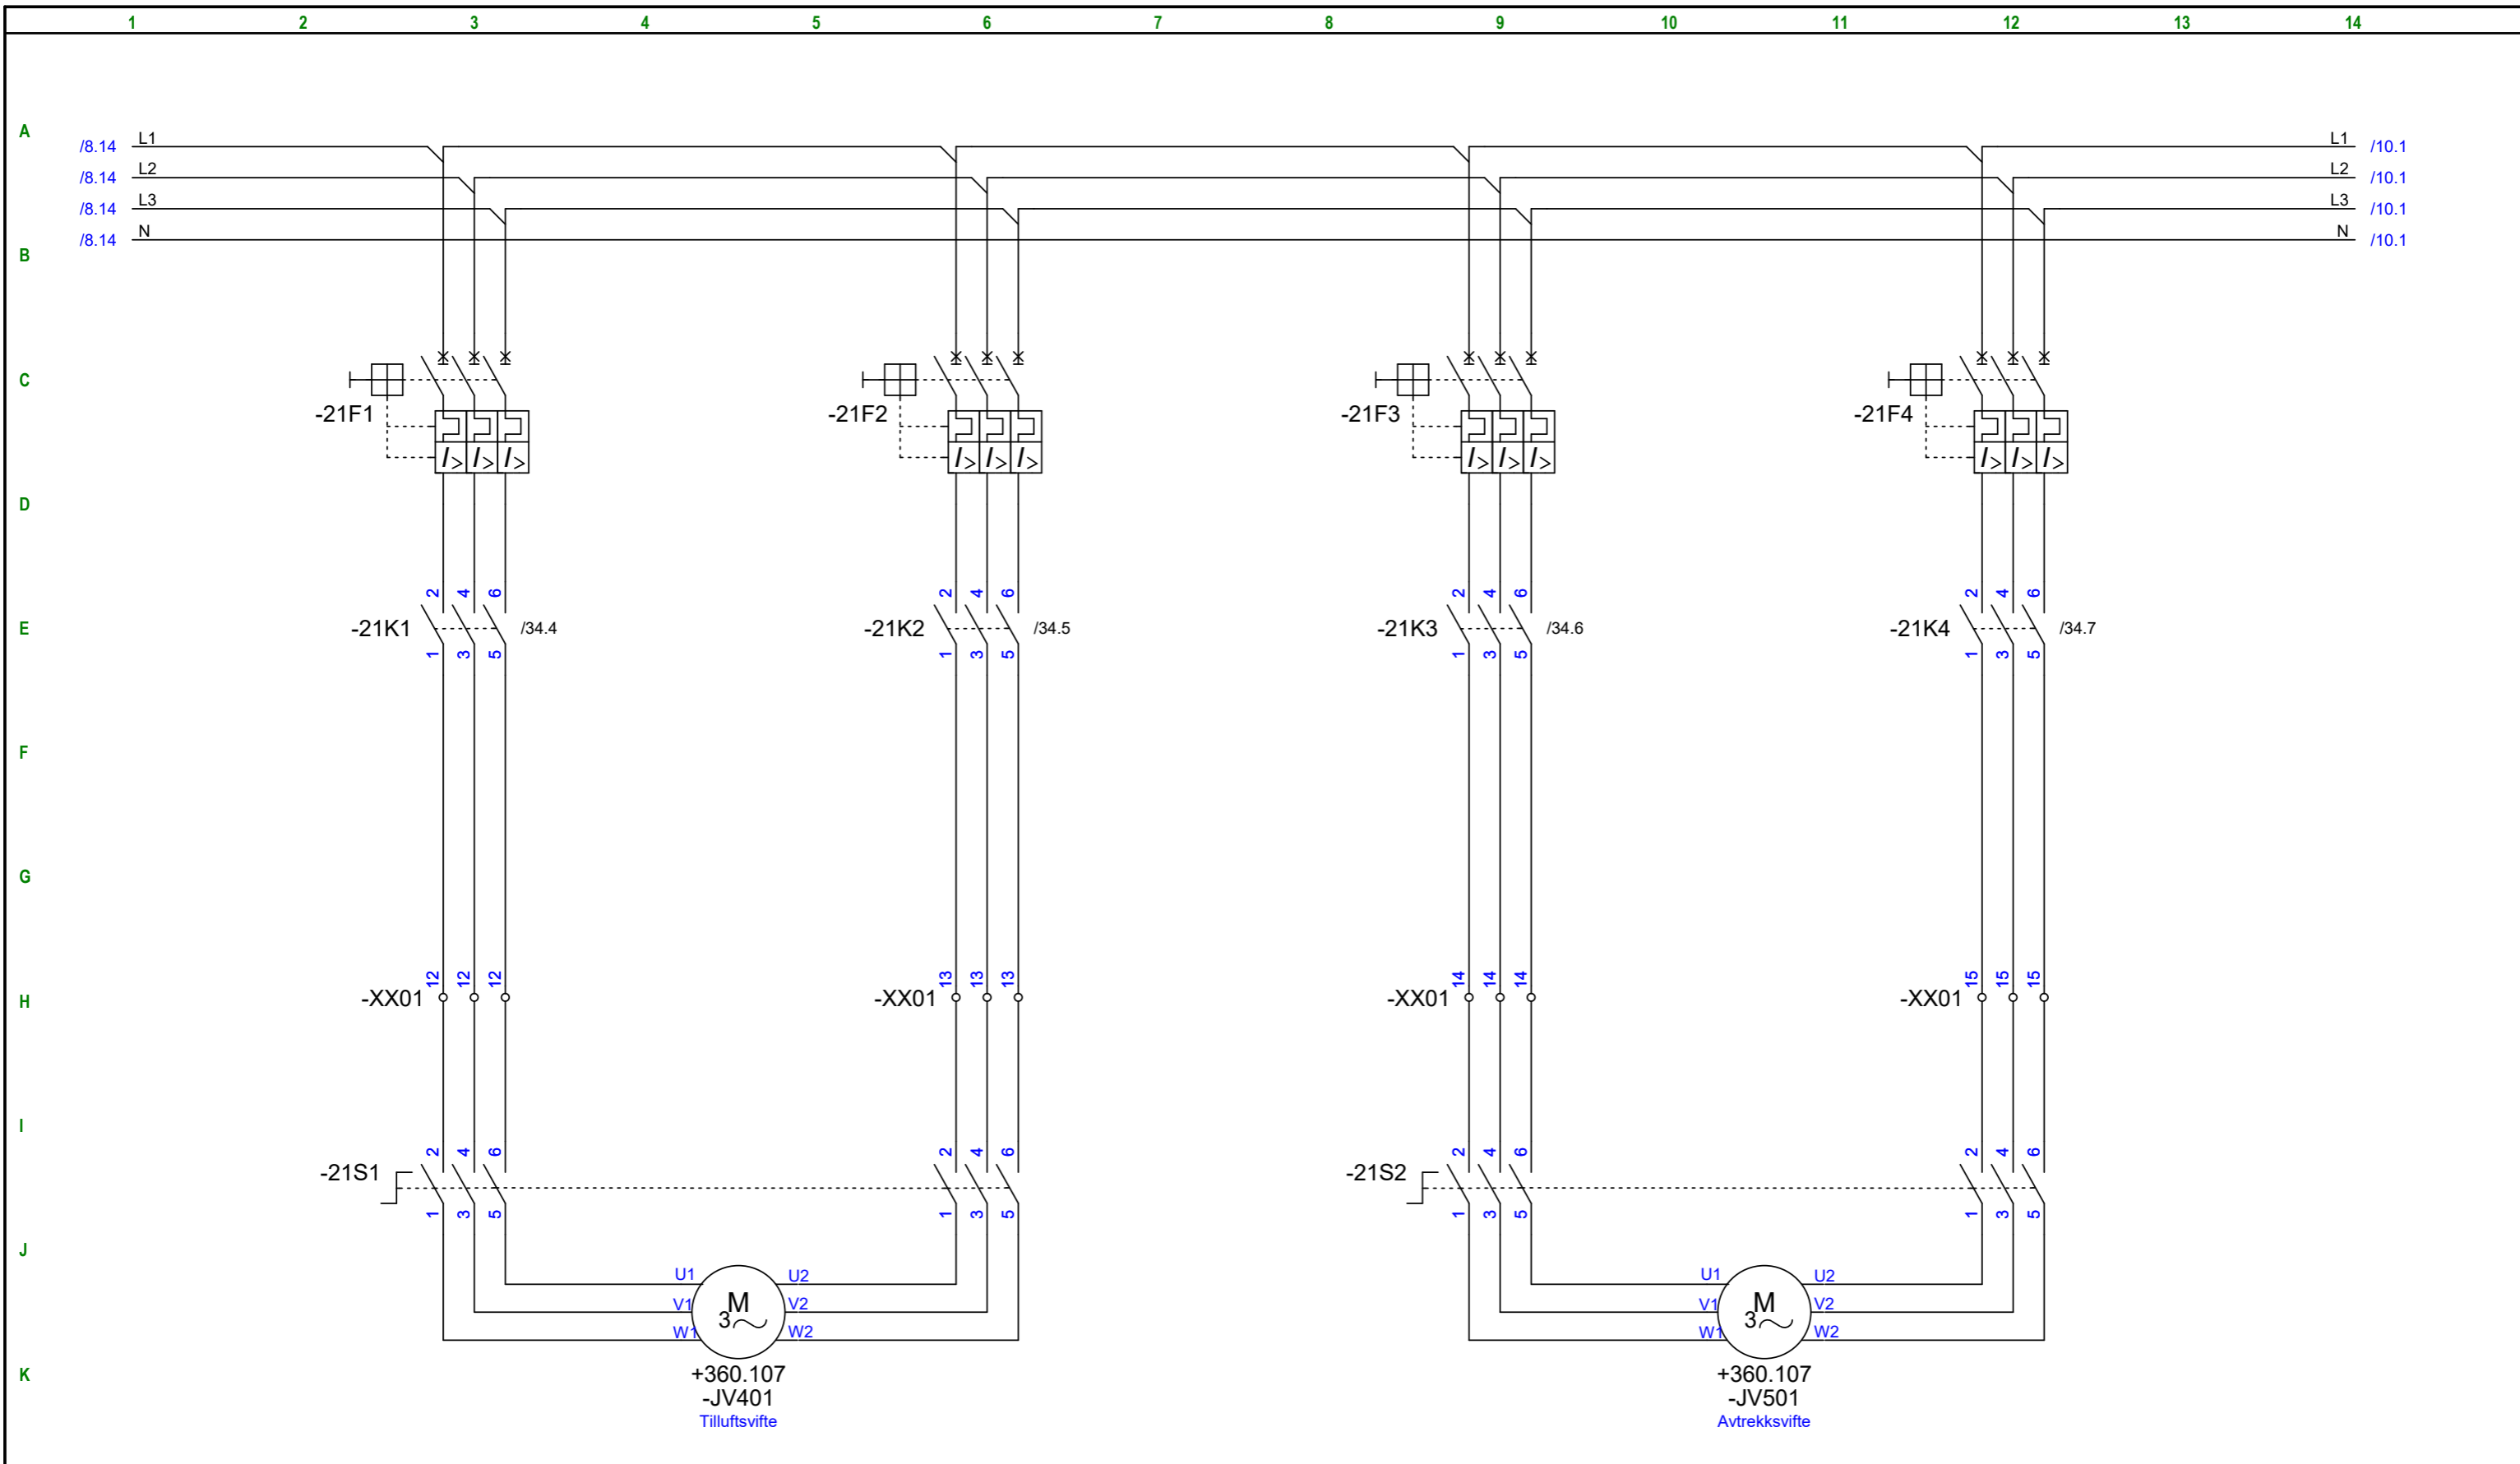


0	10.07.18	Opprettet Arbeidstegning	ME2400			10015490	0			Tittel: Fram 1	Erstatning for:					
1	04.12.18	Revidert som bygget	ME2400			10015490	1				Utgiver	Fag	Område	System	Løpenr.	Rev.
											BA		320	0007	0	
Rev	Dato	Tekst	Laget	Sjekket	Godkj.	Prosjektr.	Rev. Utg.	OR	Blad: 9 av 43	Entreprise: BYGGAUTOMASJON BODØ						

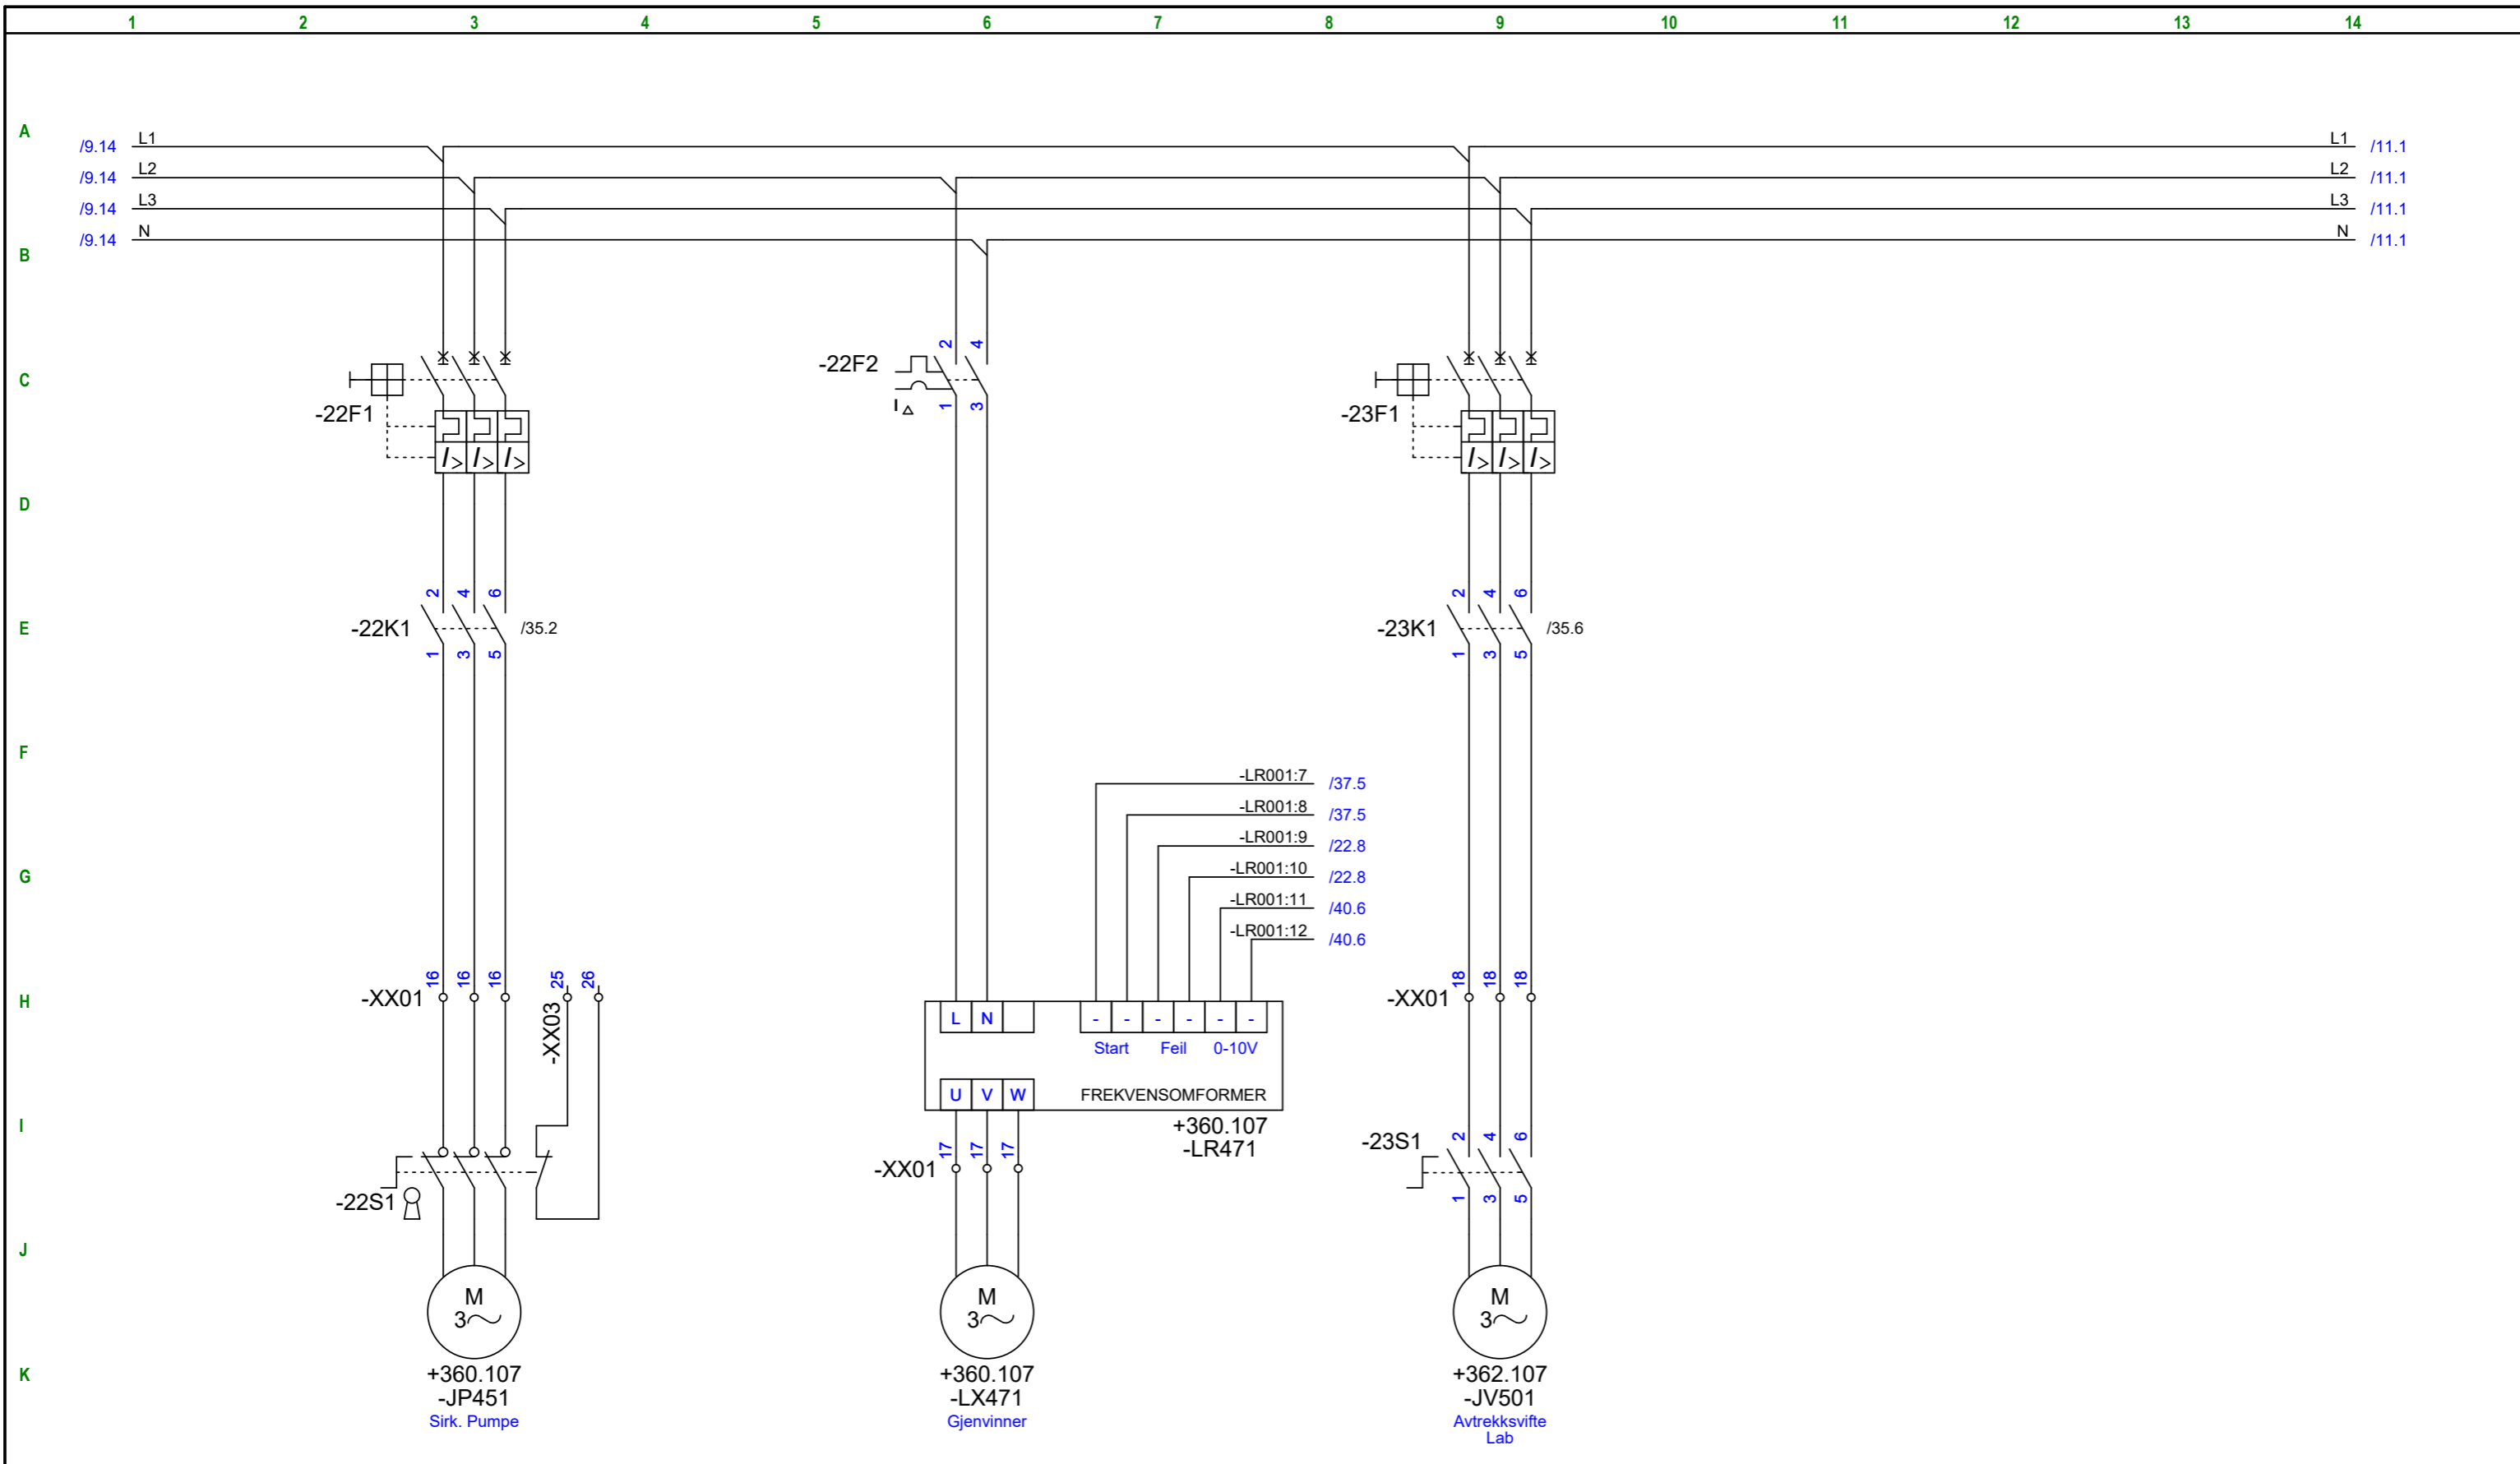

0	10.07.18	Opprettet Arbeidstegning	ME2400			10015490	0			Tittel: Fram 1	Erstatning for:				
1	04.12.18	Revidert som bygget	ME2400			10015490	1				Utgiver	Fag	Område	System	Løpenr.
										BA		320	0007	0	
Rev	Dato	Tekst	Laget	Sjekk	Godkj.	Prosjektr.	Rev. Utg.	OR	Blad: 10 av 43	Entreprise: BYGGAUTOMASJON BODØ					

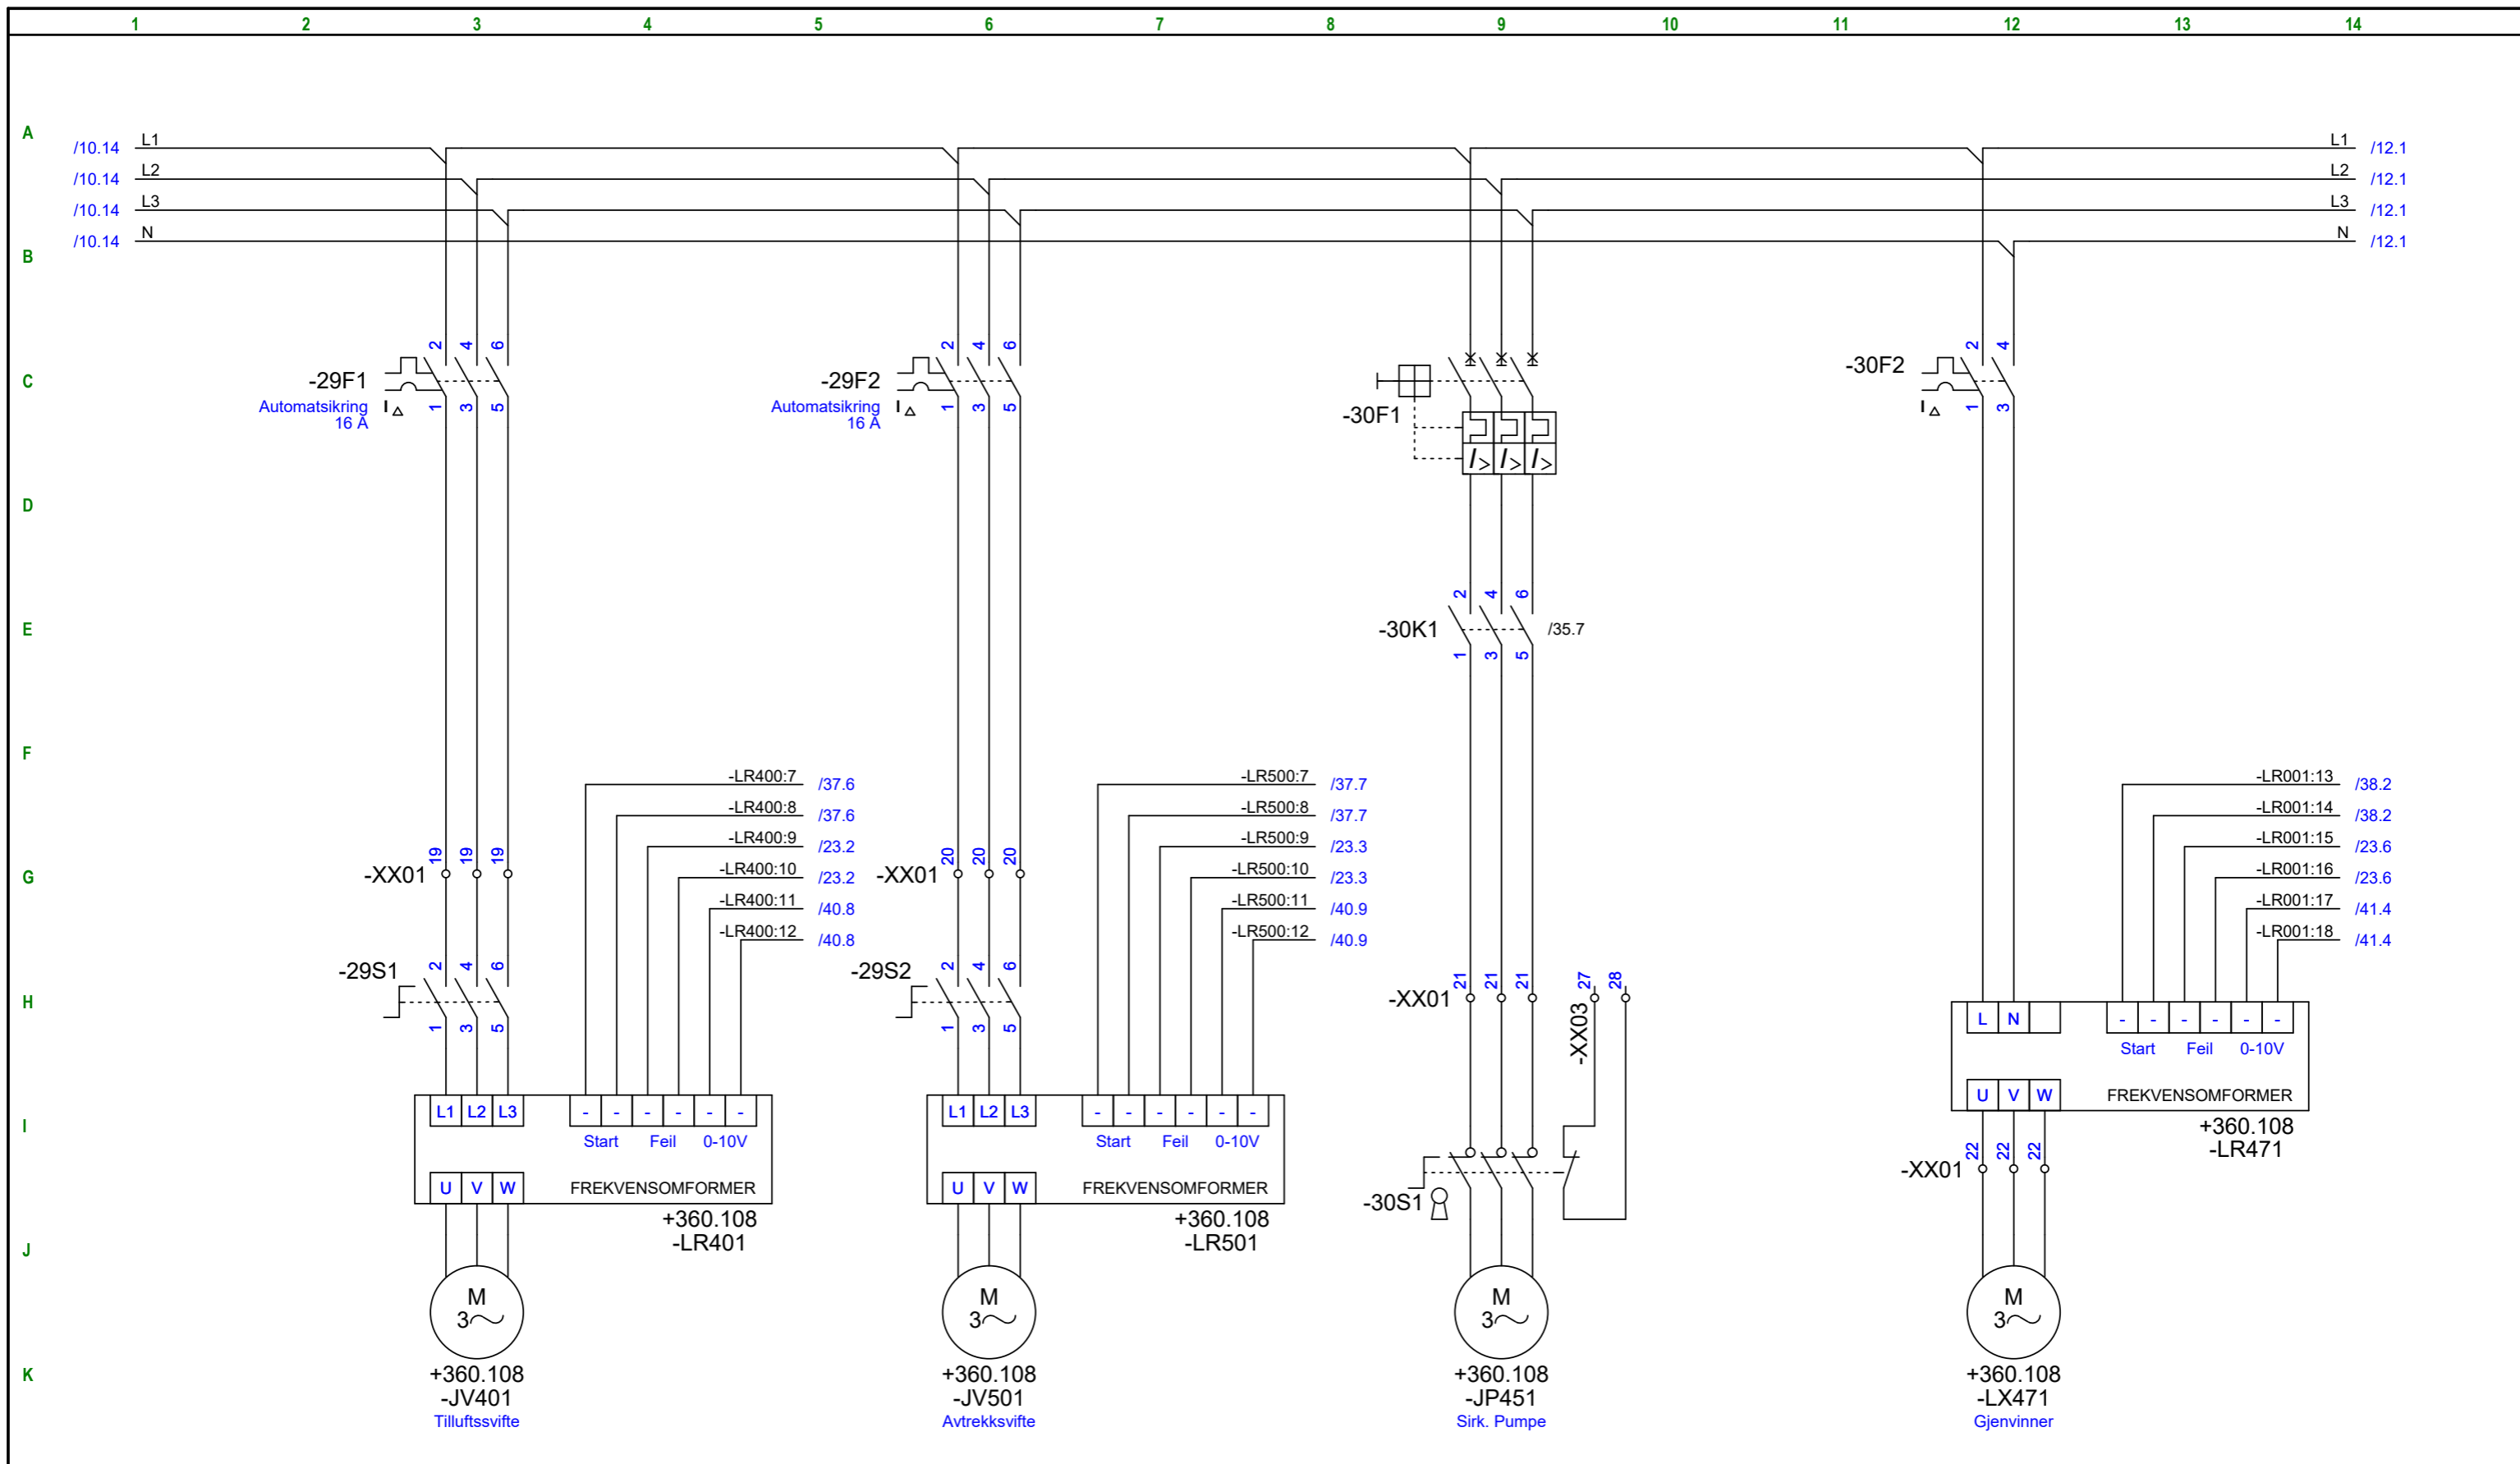


0	10.07.18	Opprettet Arbeidstegning	ME2400			10015490	0			Tittel: Fram 1	Erstatning for:				
1	04.12.18	Revidert som bygget	ME2400			10015490	1				Utgiver	Fag	Område	System	Løpenr.
Rev	Dato	Tekst	Laget	Sjekket	Godkj.	Prosjektr.	Rev. Utg.	OR	Blad: 11 av 43	Entreprise: BYGGAUTOMASJON BODØ					
										BA		320	0007	0	

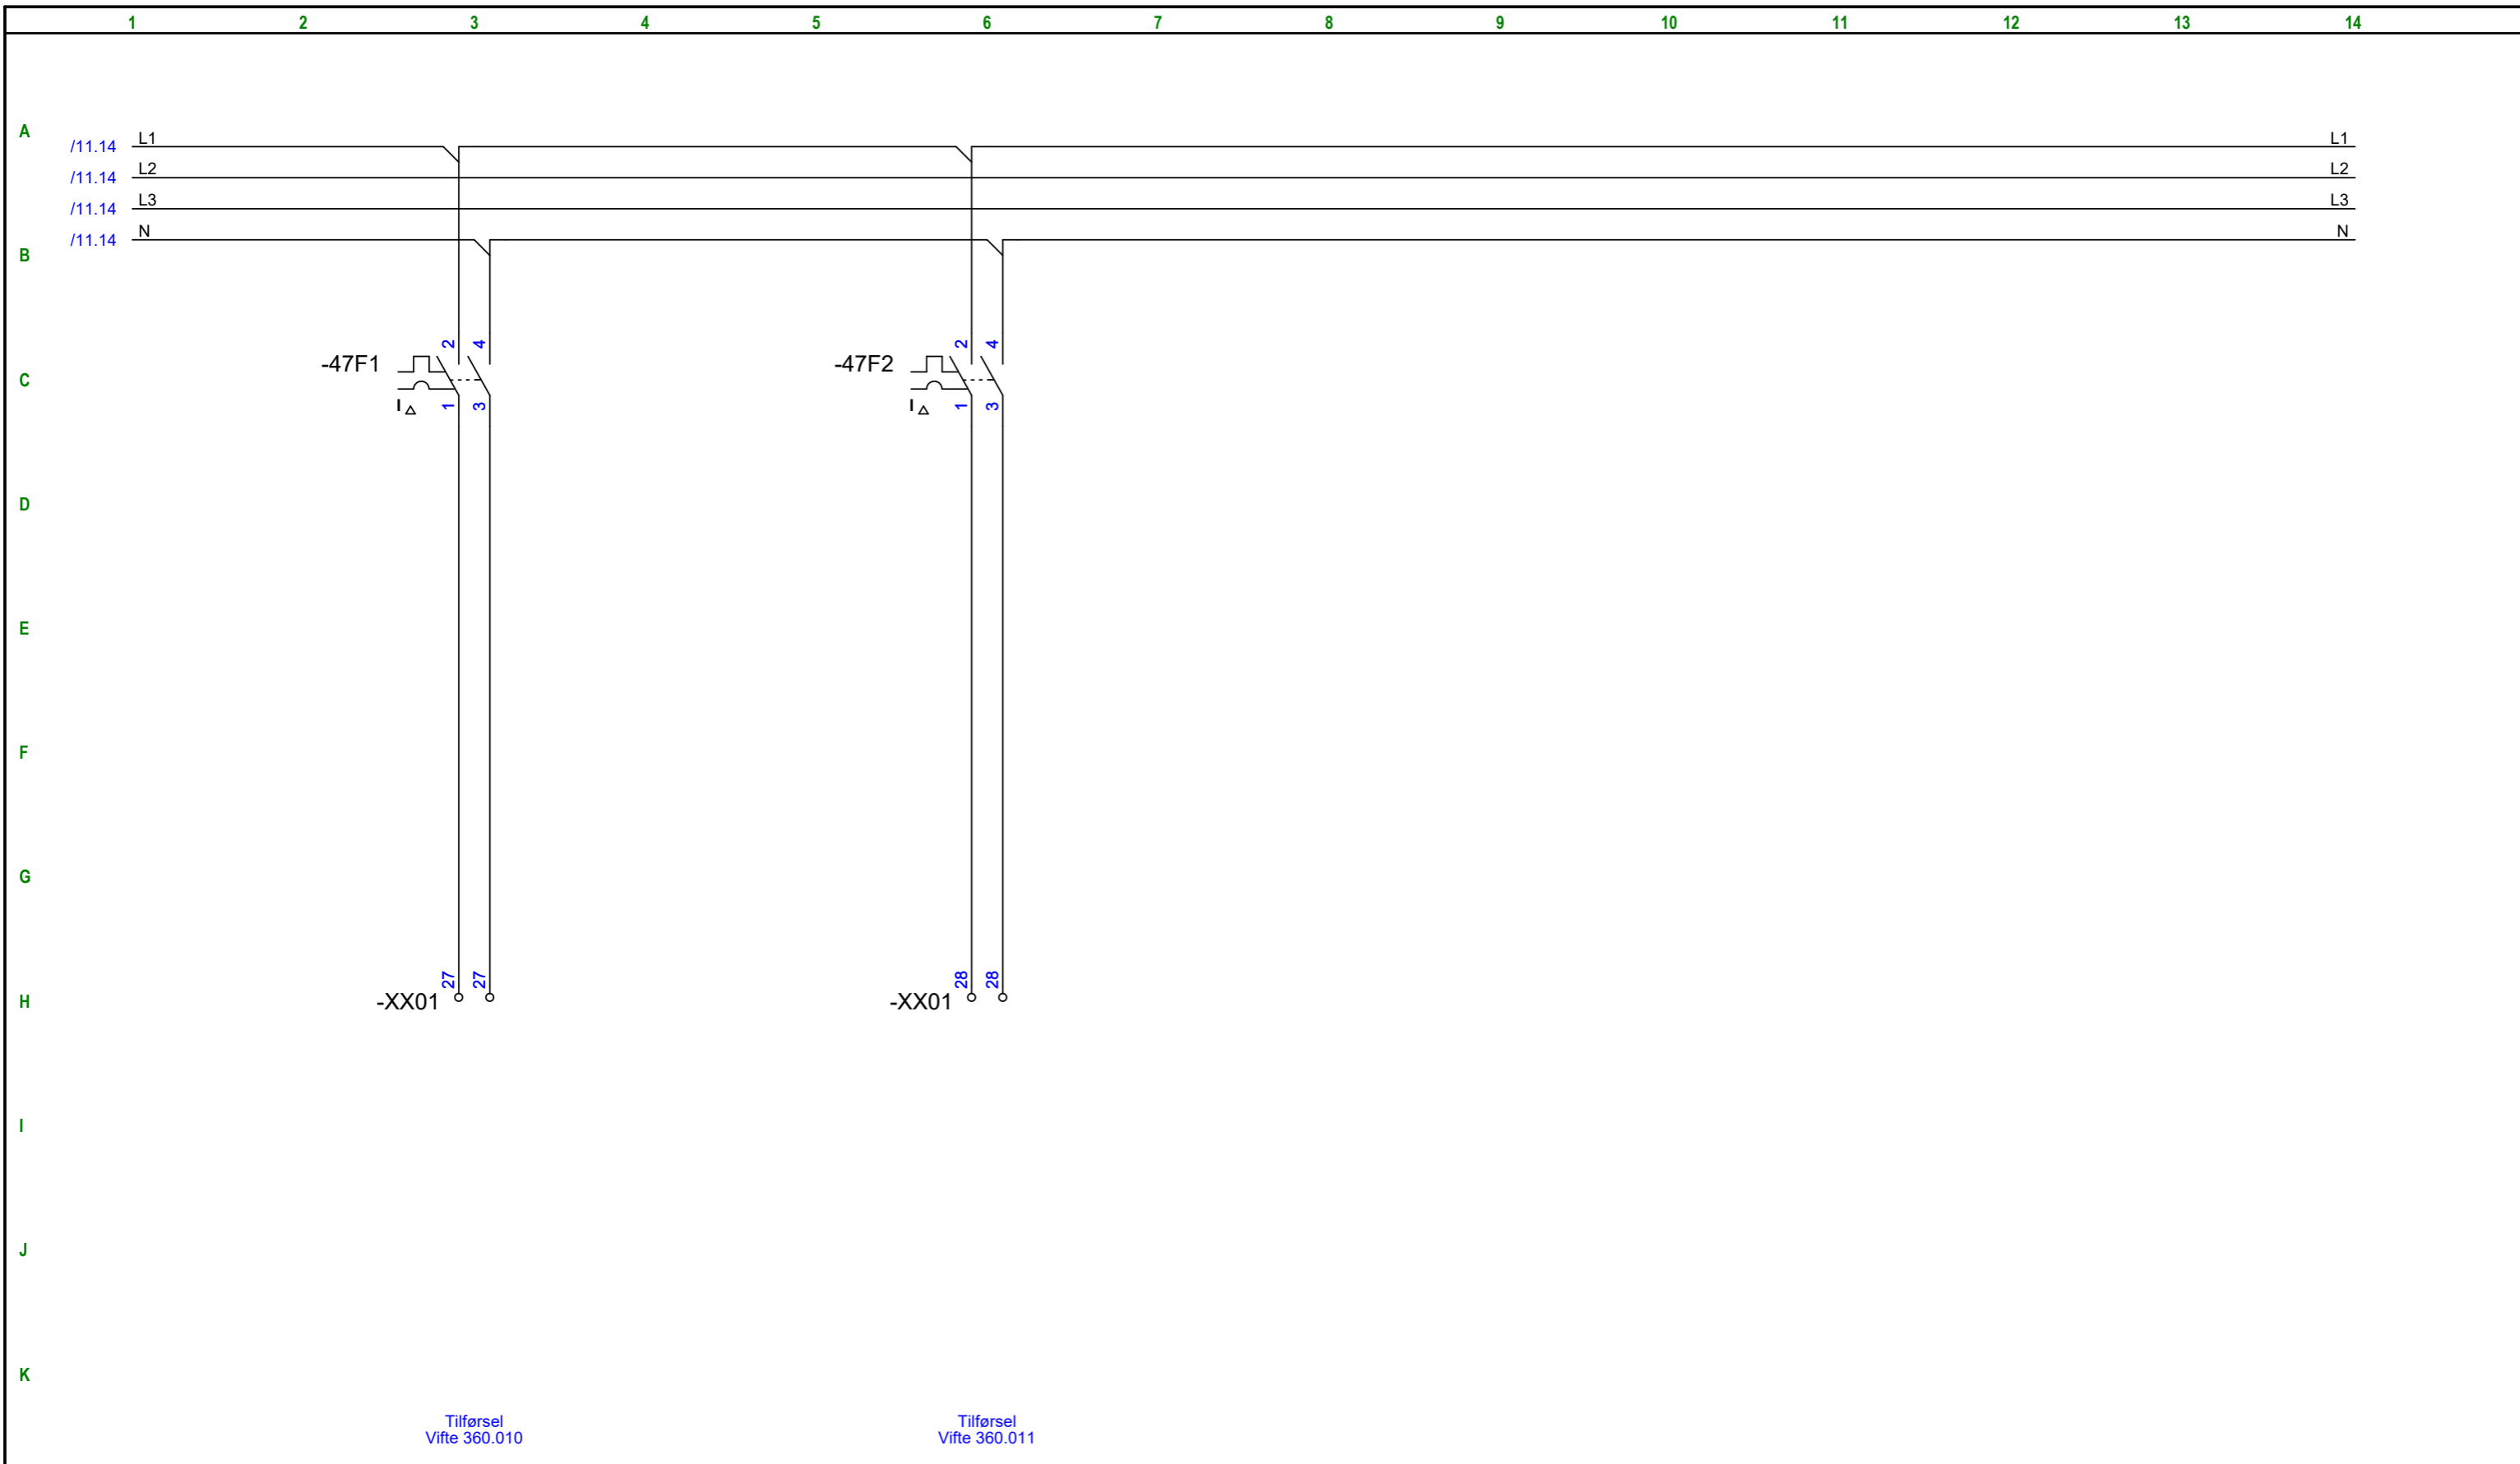


Tilførsel
Vifte 360.010

Tilførsel
Vifte 360.011

0	10.07.18	Opprettet Arbeidstegning	ME2400			10015490	0			Tittel: Fram 1	Erstatning for:					
1	04.12.18	Revidert som bygget	ME2400			10015490	1				Utgiver	Fag	Område	System	Løpenr.	Rev.
												BA		320	0007	0
Rev	Dato	Tekst	Laget	Sjekk	Godkj.	Prosjektnr.	Rev. Utg.	OR	Blad: 12 av 43	Entreprise: BYGGAUTOMASJON BODØ						

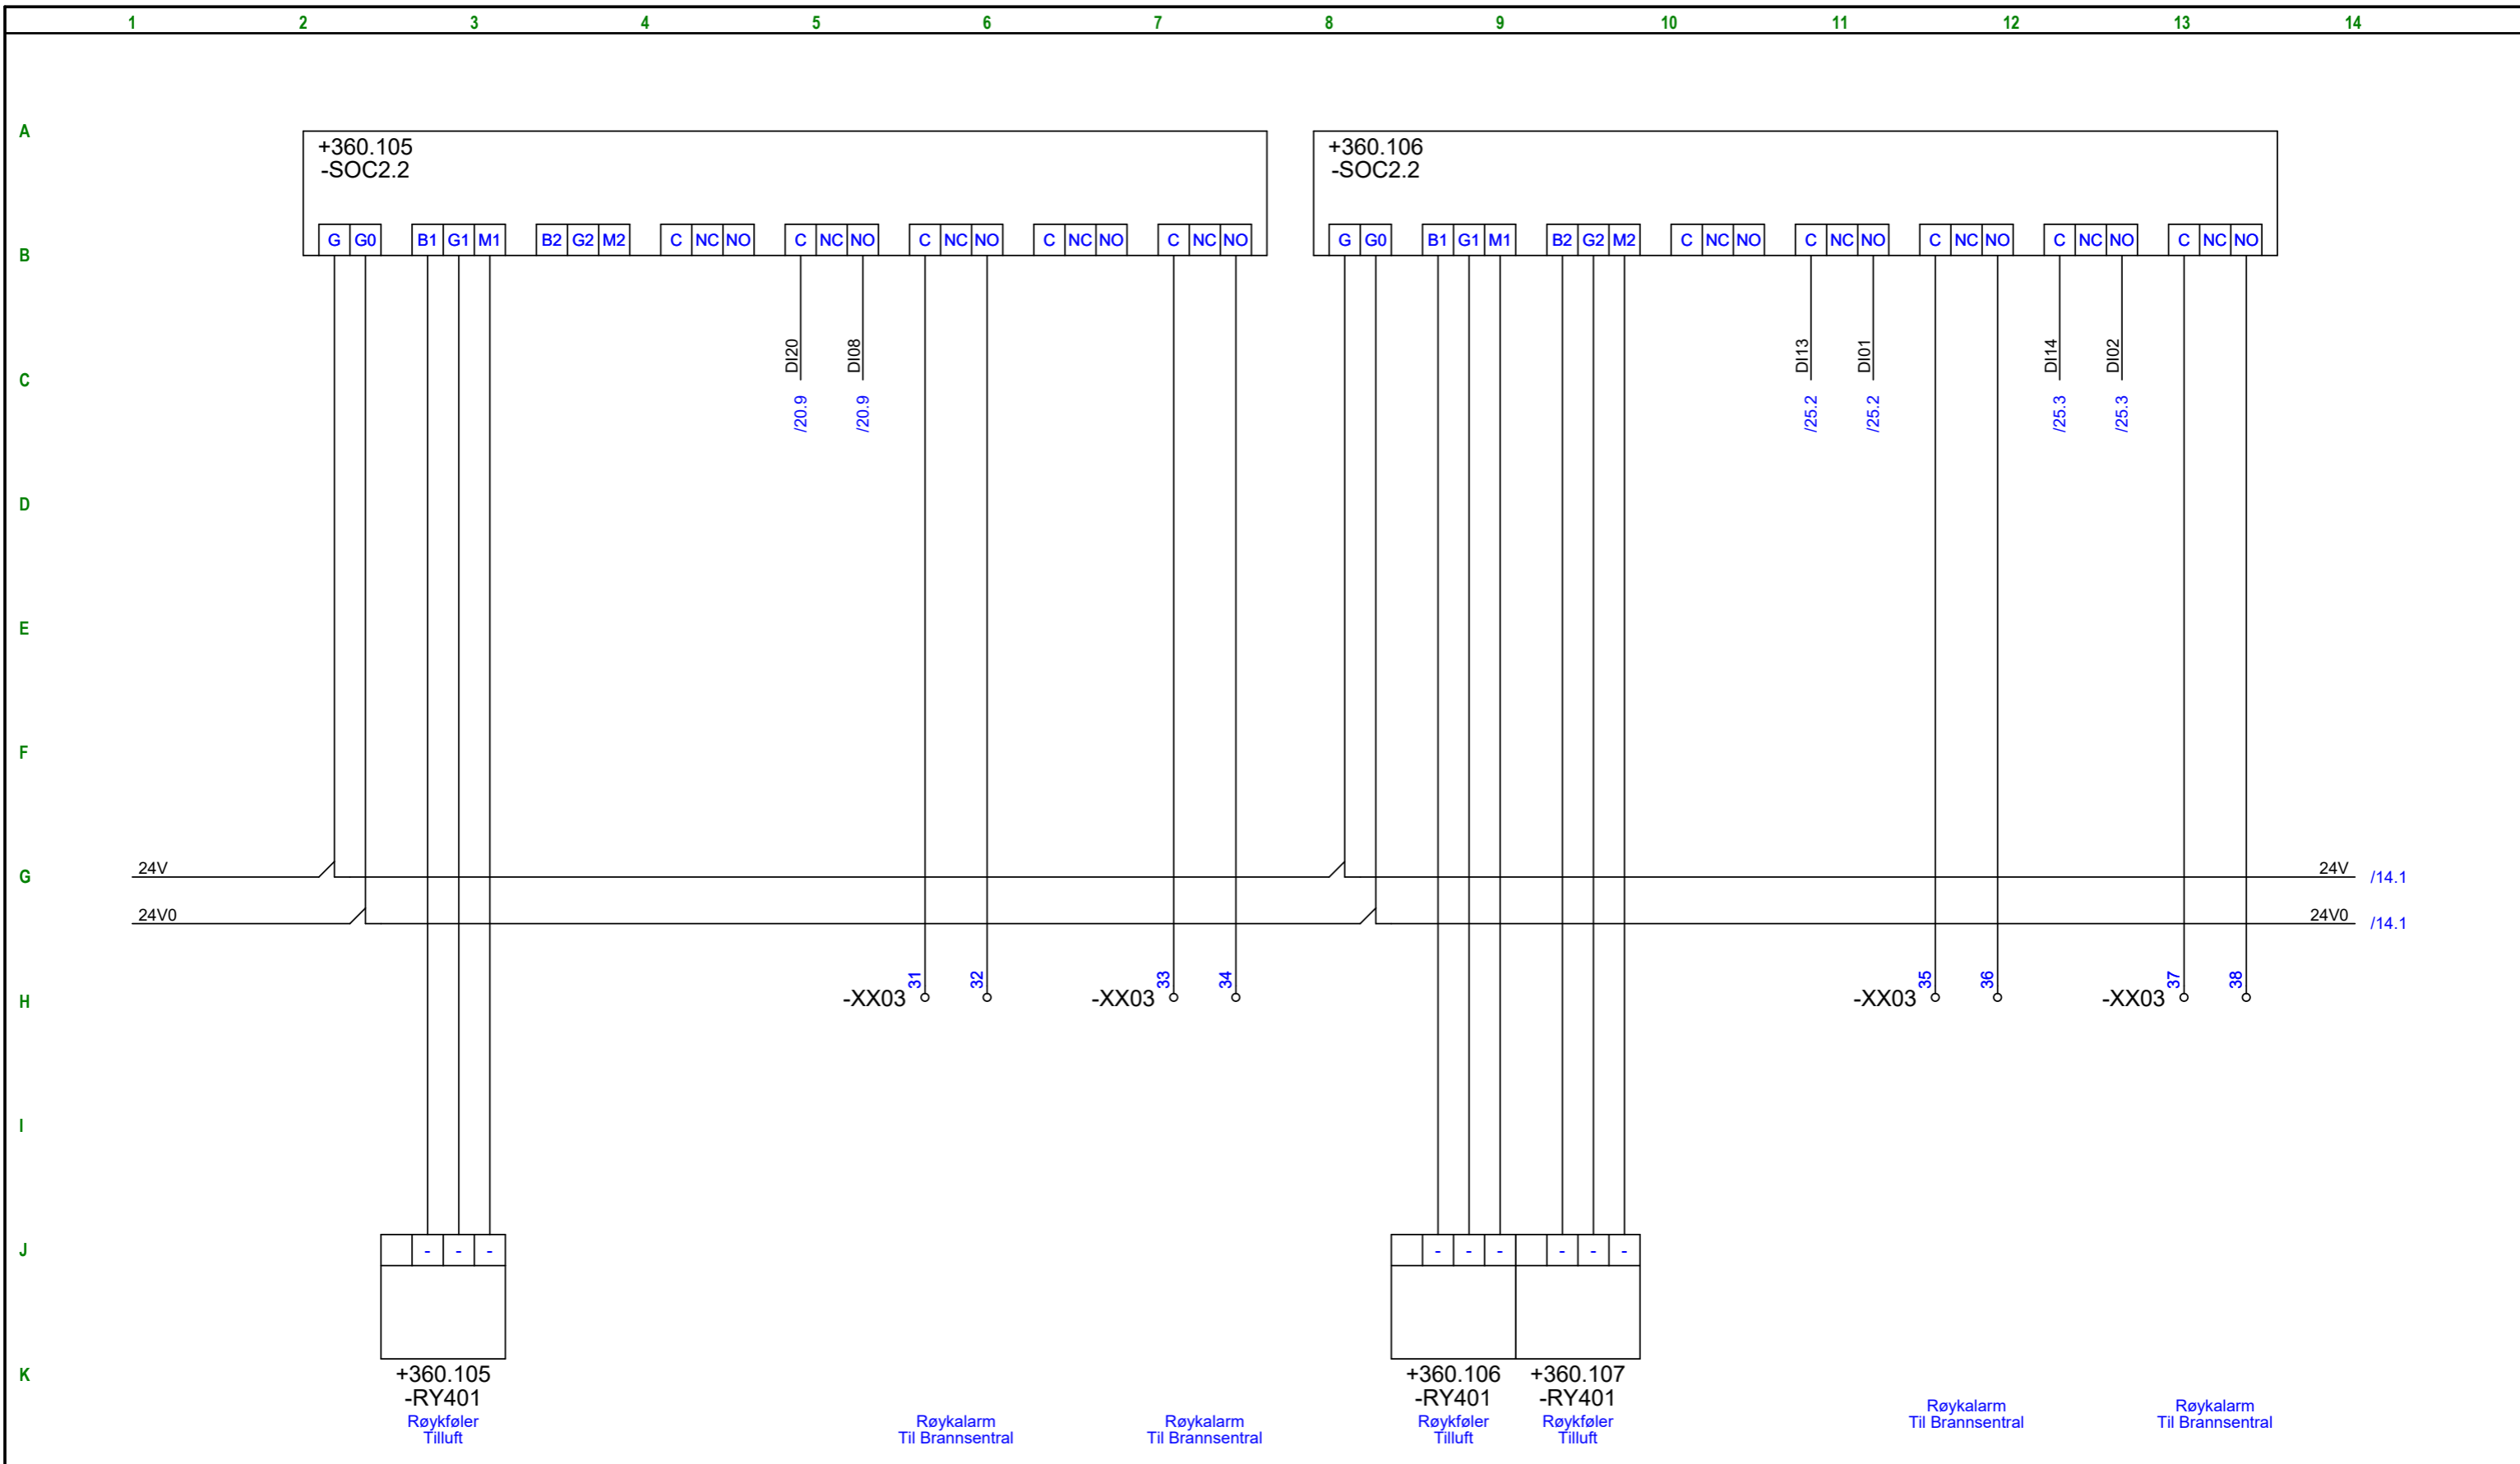



0	10.07.18	Opprettet Arbeidstegning	ME2400			10015490	0			Tittel: Fram 1	Erstatning for:					
1	04.12.18	Revidert som bygget	ME2400			10015490	1				Utgiver	Fag	Område	System	Løpenr.	Rev.
												BA		320	0007	0
Rev	Dato	Tekst	Laget	Sjekket	Godkj.	Prosjektr.	Rev. Utg.	OR	Blad: 13 av 43	Entreprise: BYGGAUTOMASJON BODØ						

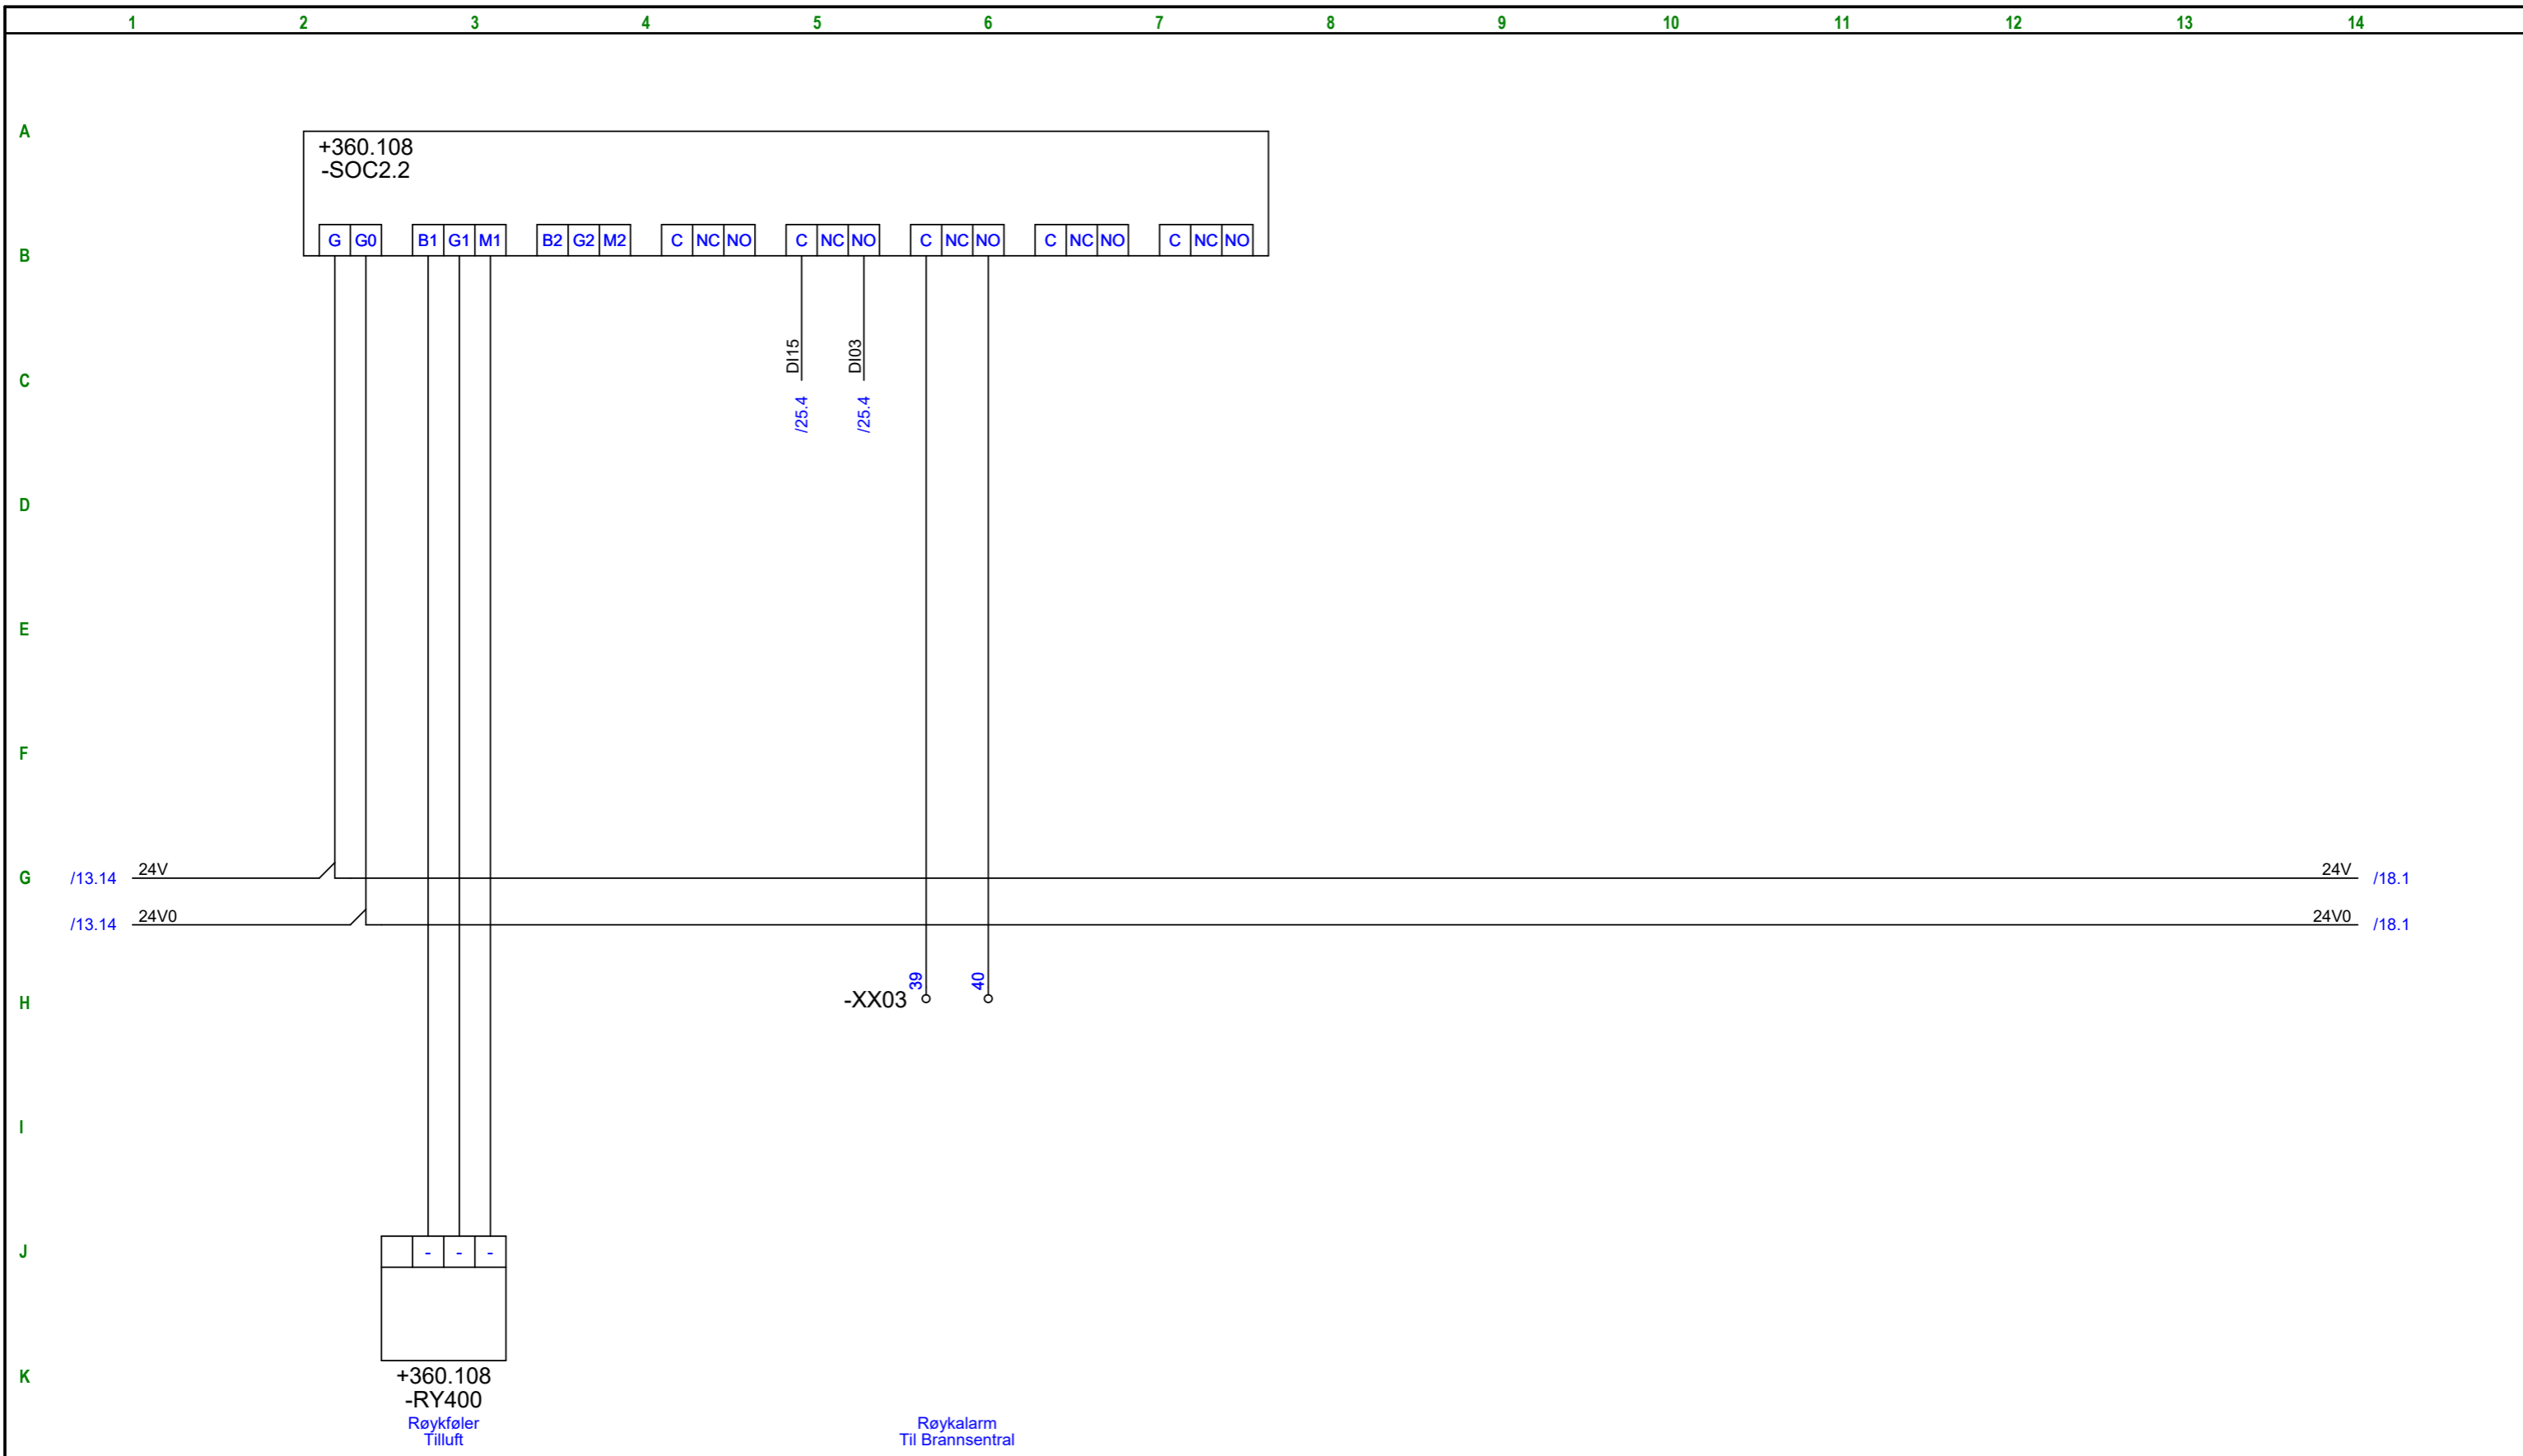

0	10.07.18	Opprettet Arbeidstegning	ME2400			10015490	0			Tittel: Fram 1	Erstatning for:				
1	04.12.18	Revidert som bygget	ME2400			10015490	1				Utgiver BA	Fag BA	Område 	System 320	Løpenr. 0007
Rev	Dato	Tekst	Laget	Sjekk	Godkj.	Prosjektnr.	Rev. Utg.	OR	Blad: 14 av 43	Entreprise: BYGGAUTOMASJON BODØ					

+563.001-OU007

/16.2
/17.2
/18.2
/19.2

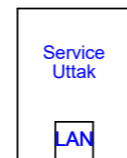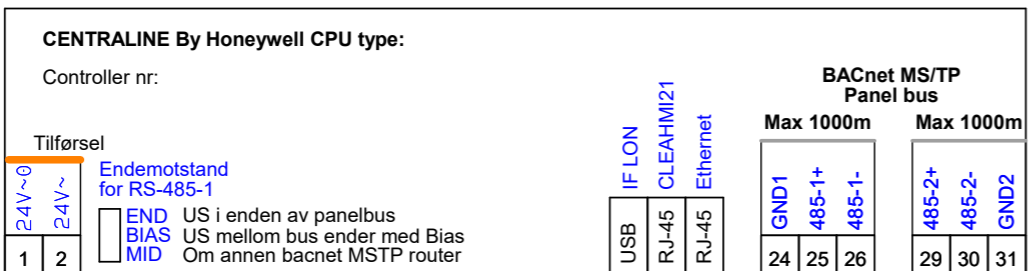

COM B /20.1
COM A /20.1



ETHERNETT 1


ETHERNETT 2

Nettverk til nærmeste Switch

Nettverk til nærmeste Switch

0	10.07.18	Opprettet Arbeidstegning	ME2400			10015490	0			Tittel: Fram 1	Erstatning for:				
1	04.12.18	Revidert som bygget	ME2400			10015490	1				Utgiver	Fag	Område	System	Løpenr.
										BA		320	0007	0	
Rev	Dato	Tekst	Laget	Sjekket	Godkj.	Prosjektr.	Rev. Utg.	OR	Blad: 15 av 43	Entreprise: BYGGAUTOMASJON BODØ					

A
B
C
D
E
F
G
H
I
J
K

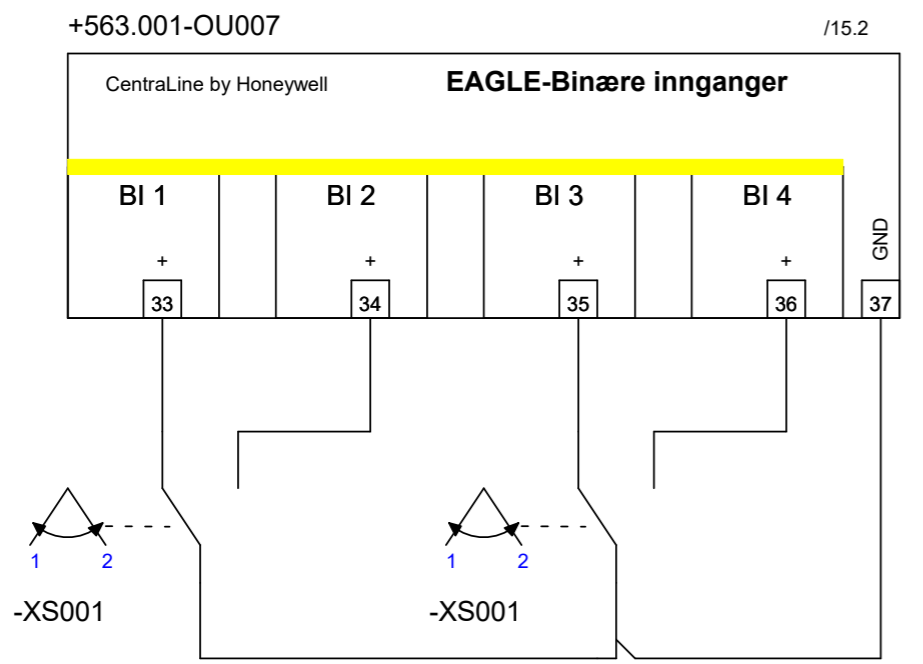


+360.105
-XS001
Systemvender
AUTO

+360.105
-XS001
Systemvender
PA

+360.106
-XS001
Systemvender
AUTO

+360.106
-XS001
Systemvender
PA


0	10.07.18	Opprettet Arbeidstegning	ME2400			10015490	0			Tittel: Fram 1	Erstatning for:					
1	04.12.18	Revidert som bygget	ME2400			10015490	1				Utgiver	Fag	Område	System	Løpenr.	Rev.
												BA		320	0007	0
Rev	Dato	Tekst	Laget	Sjekk	Godkj.	Prosjektr.	Rev. Utg.	OR	Blad: 16 av 43	Entreprise: BYGGAUTOMASJON BODØ						

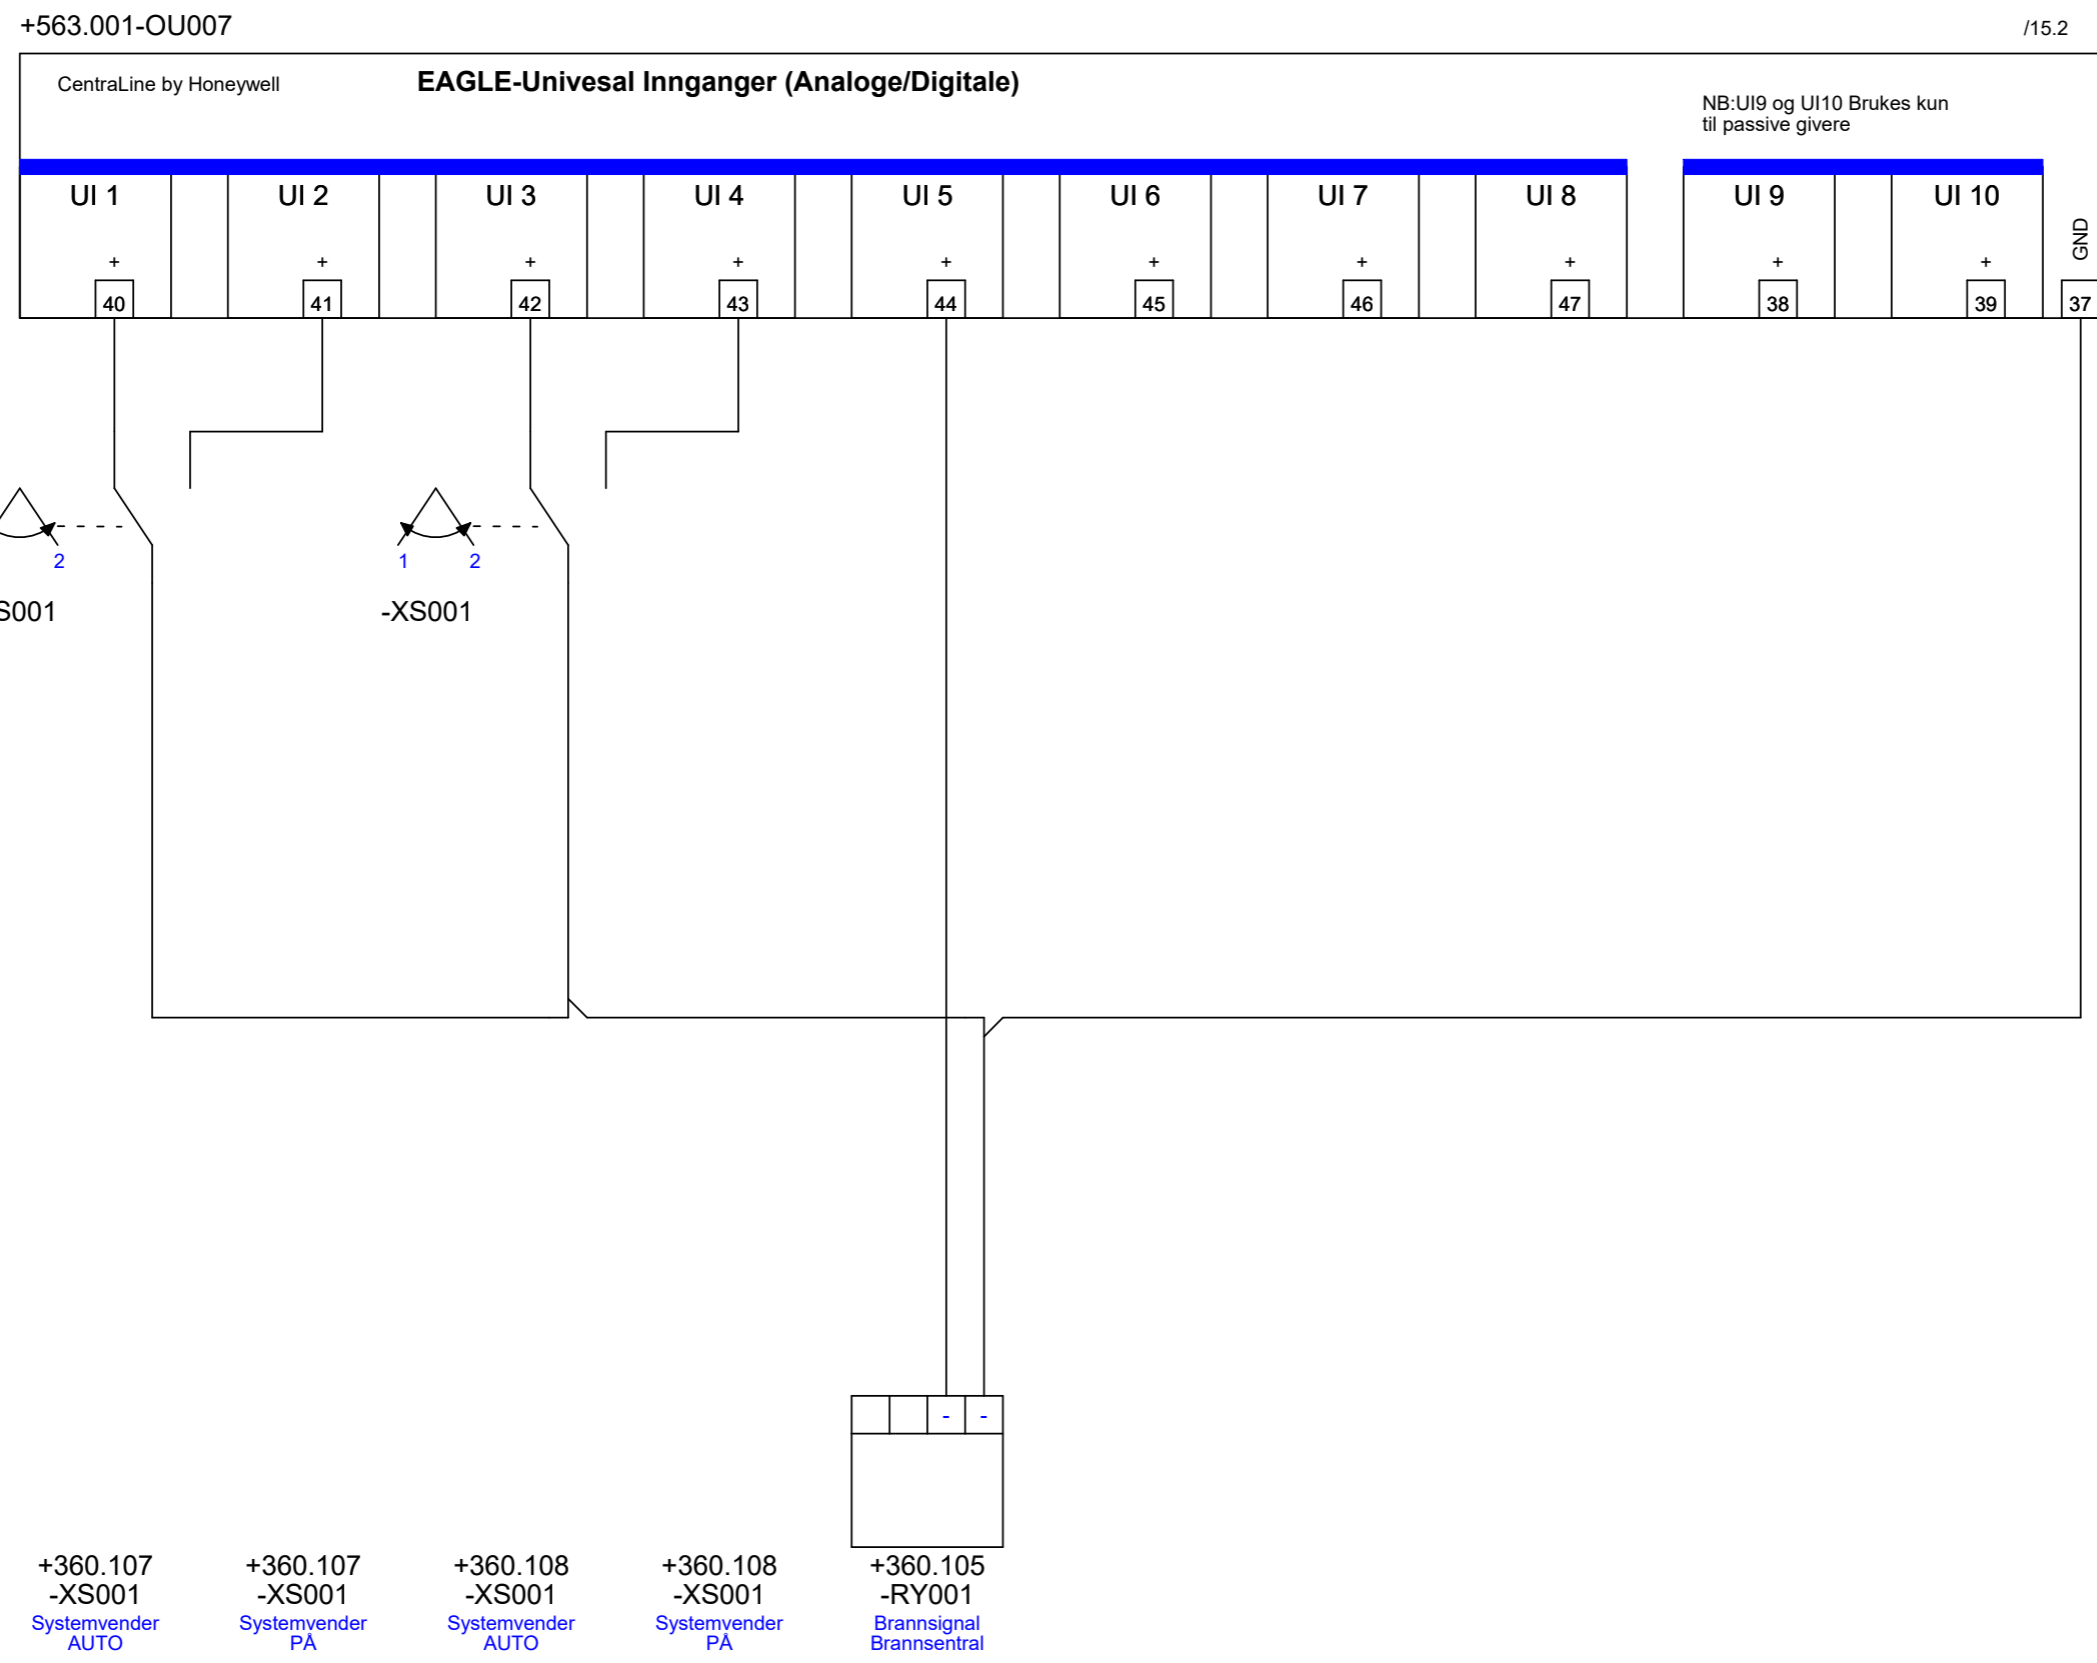

0	10.07.18	Opprettet Arbeidstegning	ME2400			10015490	0			Tittel: Fram 1	Erstatning for:					
1	04.12.18	Revidert som bygget	ME2400			10015490	1				Utgiver	Fag	Område	System	Løpenr.	Rev.
											BA		320	0007	0	
Rev	Dato	Tekst	Laget	Sjekk	Godkj.	Prosjektr.	Rev. Utg.	OR	Blad: 17 av 43	Entreprise: BYGGAUTOMASJON BODØ						

+563.001-OU007



/15.2

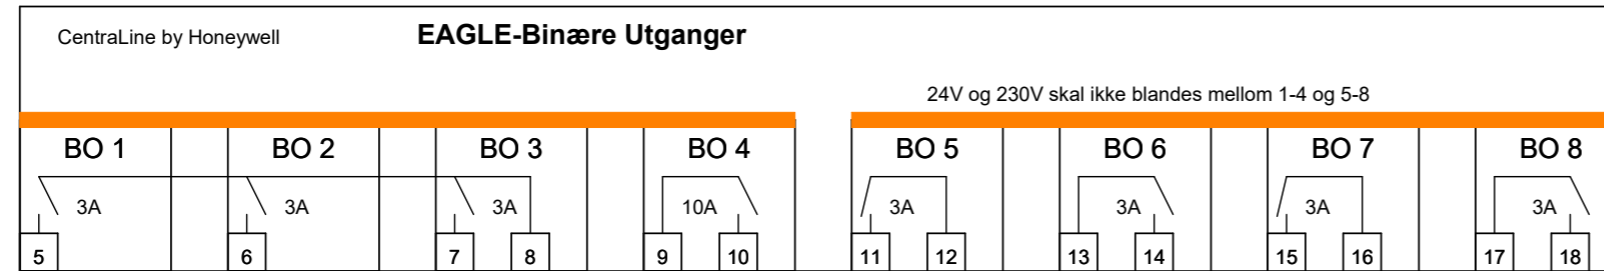


/14.14	24V	24V	/19.1
/14.14	24V0	24V0	/19.1

0	10.07.18	Opprettet Arbeidstegning	ME2400			10015490	0			Tittel: Fram 1	Erstatning for:					
1	04.12.18	Revidert som bygget	ME2400			10015490	1				Utgiver	Fag	Område	System	Løpenr.	Rev.
												BA		320	0007	0
Rev	Dato	Tekst	Laget	Sjekket	Godkj.	Prosjektnr.	Rev. Utg.	OR	Blad: 18 av 43	Entreprise: BYGGAUTOMASJON BODØ						


A
B
C
D
E
F
G
H
I
J
K

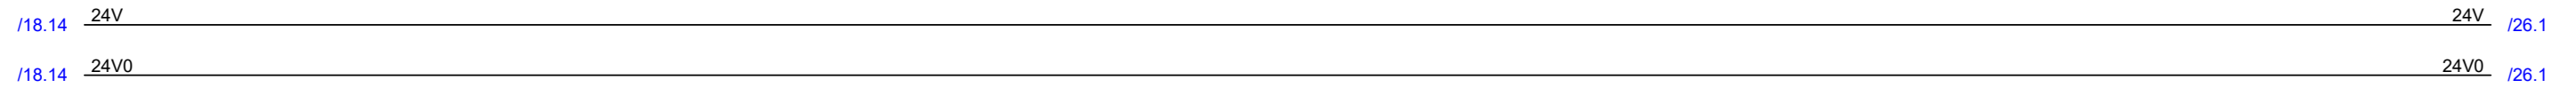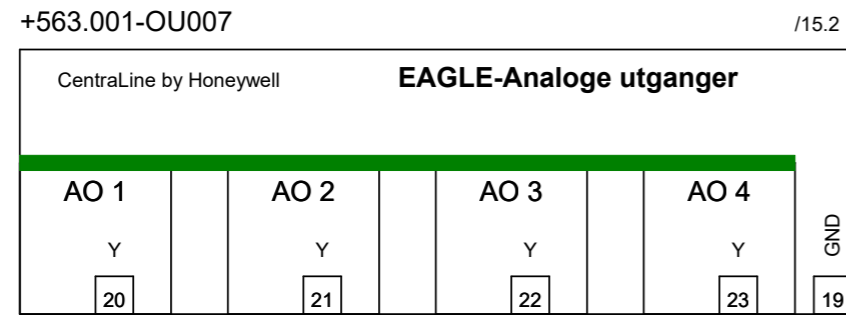


0	10.07.18	Opprettet Arbeidstegning	ME2400			10015490	0			Tittel: Fram 1	Erstatning for:				
1	04.12.18	Revidert som bygget	ME2400			10015490	1				Utgiver Fag BA	Område	System 320	Løpenr. 0007	Rev. 0
Rev	Dato	Tekst	Laget	Sjekket	Godkj.	Prosjektnr.	Rev. Utg.	OR	Blad: 19 av 43	Entreprise: BYGGAUTOMASJON BODØ					

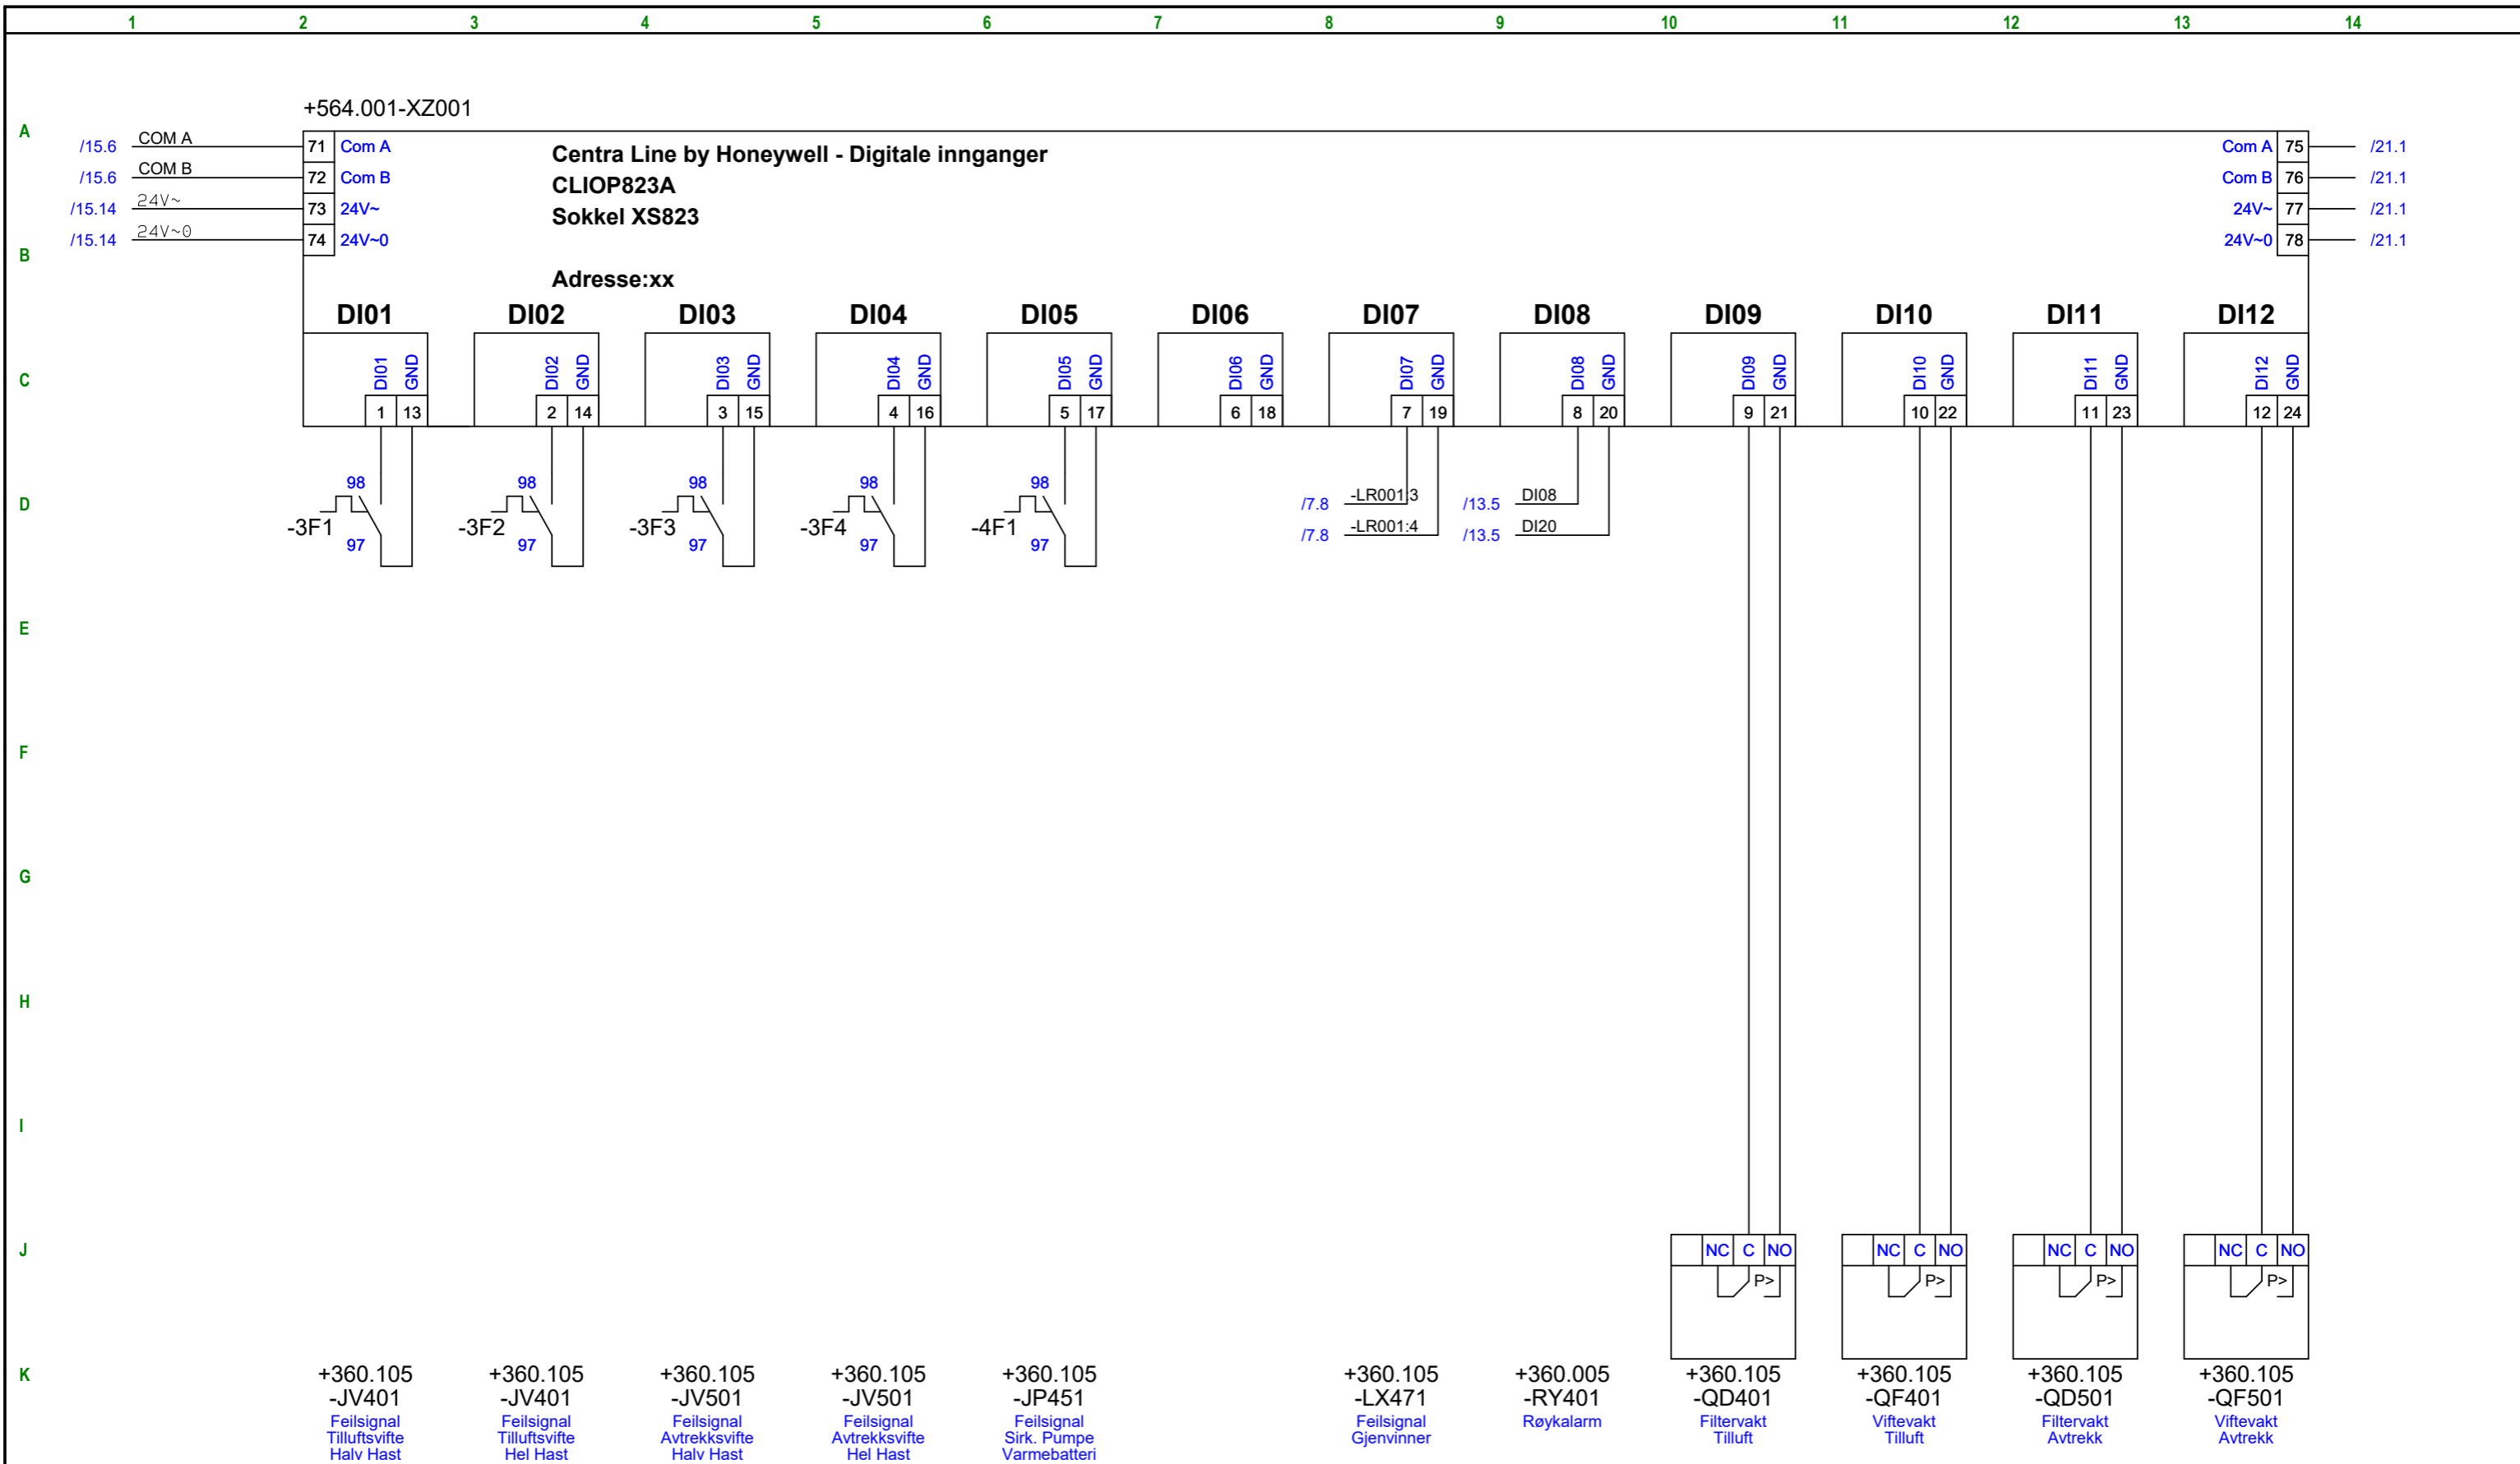


0	10.07.18	Opprettet Arbeidstegning	ME2400			10015490	0			Tittel: Fram 1	Erstatning for:					
1	04.12.18	Revidert som bygget	ME2400			10015490	1				Utgiver	Fag	Område	System	Løpenr.	Rev.
												BA		320	0007	0
Rev	Dato	Tekst	Laget	Sjekket	Godkj.	Prosjektr.	Rev. Utg.	OR	Blad: 20 av 43	Entreprise: BYGGAUTOMASJON BODØ						

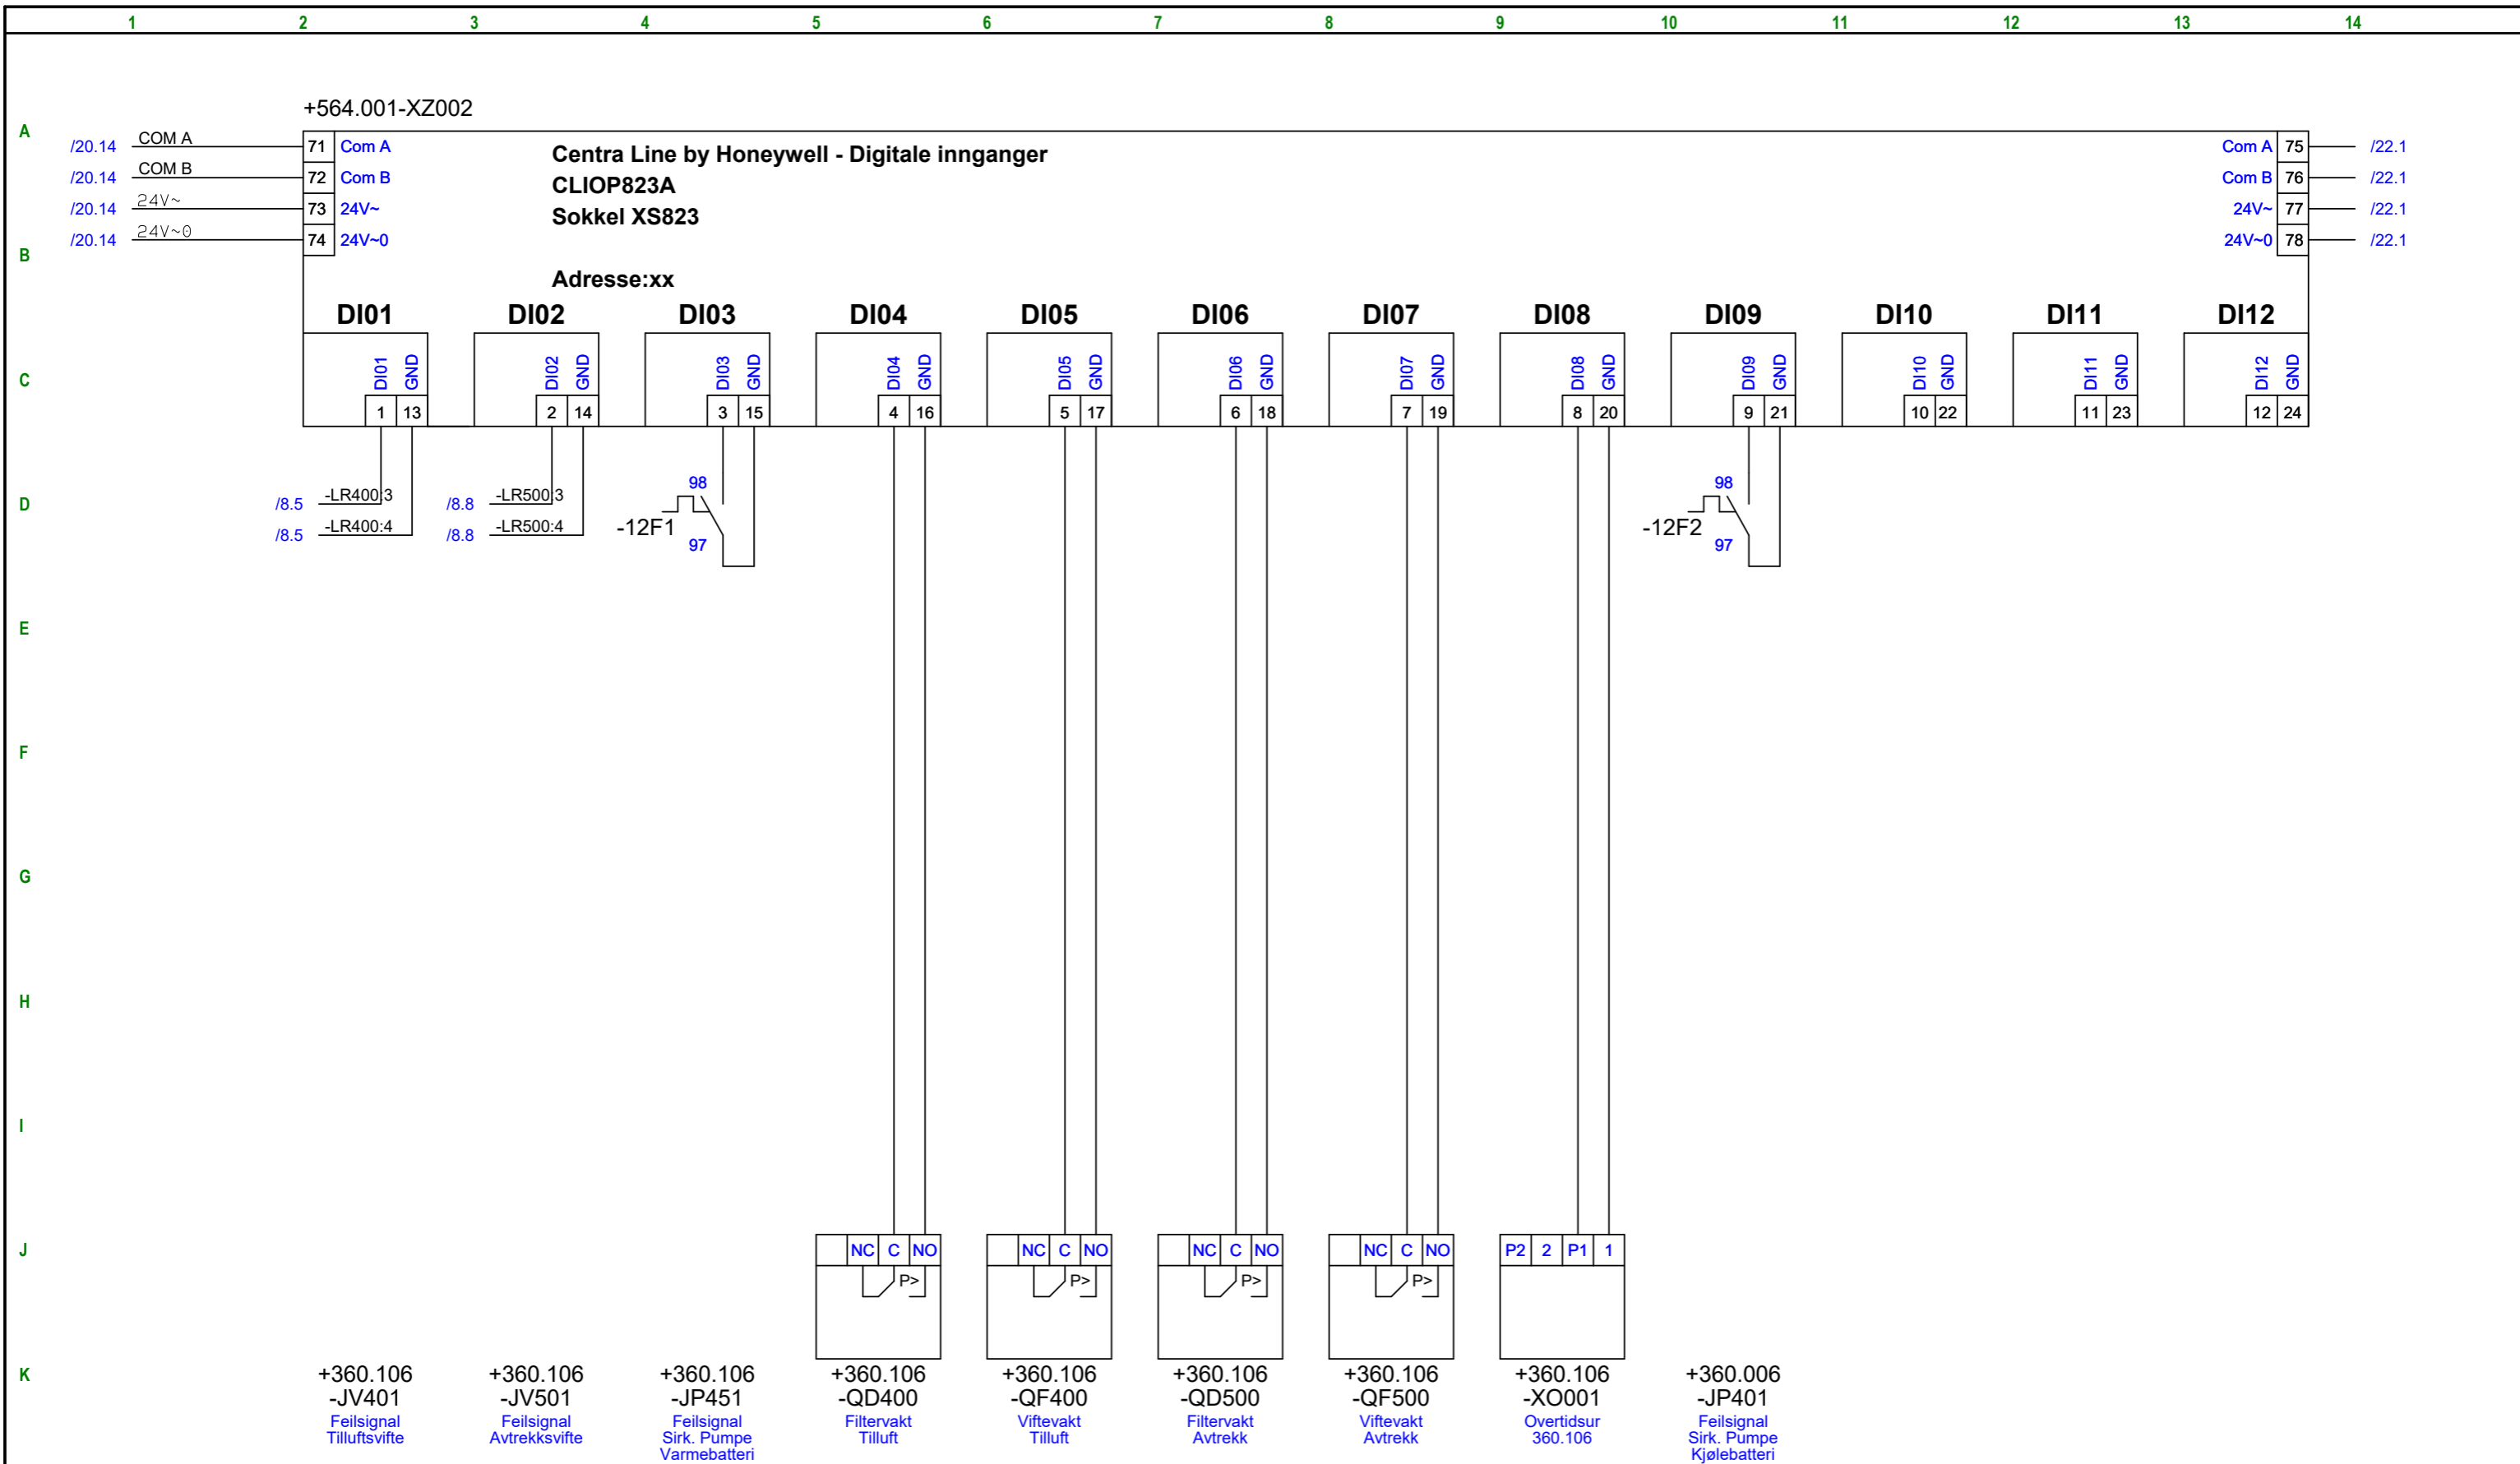


0	10.07.18	Opprettet Arbeidstegning	ME2400			10015490	0			Tittel: Fram 1	Erstatning for:					
1	04.12.18	Revidert som bygget	ME2400			10015490	1				Utgiver	Fag	Område	System	Løpenr.	Rev.
												BA		320	0007	0
Rev	Dato	Tekst	Laget	Sjekket	Godkj.	Prosjektnr.	Rev. Utg.	OR	Blad: 21 av 43	Entreprise: BYGGAUTOMASJON BODØ						

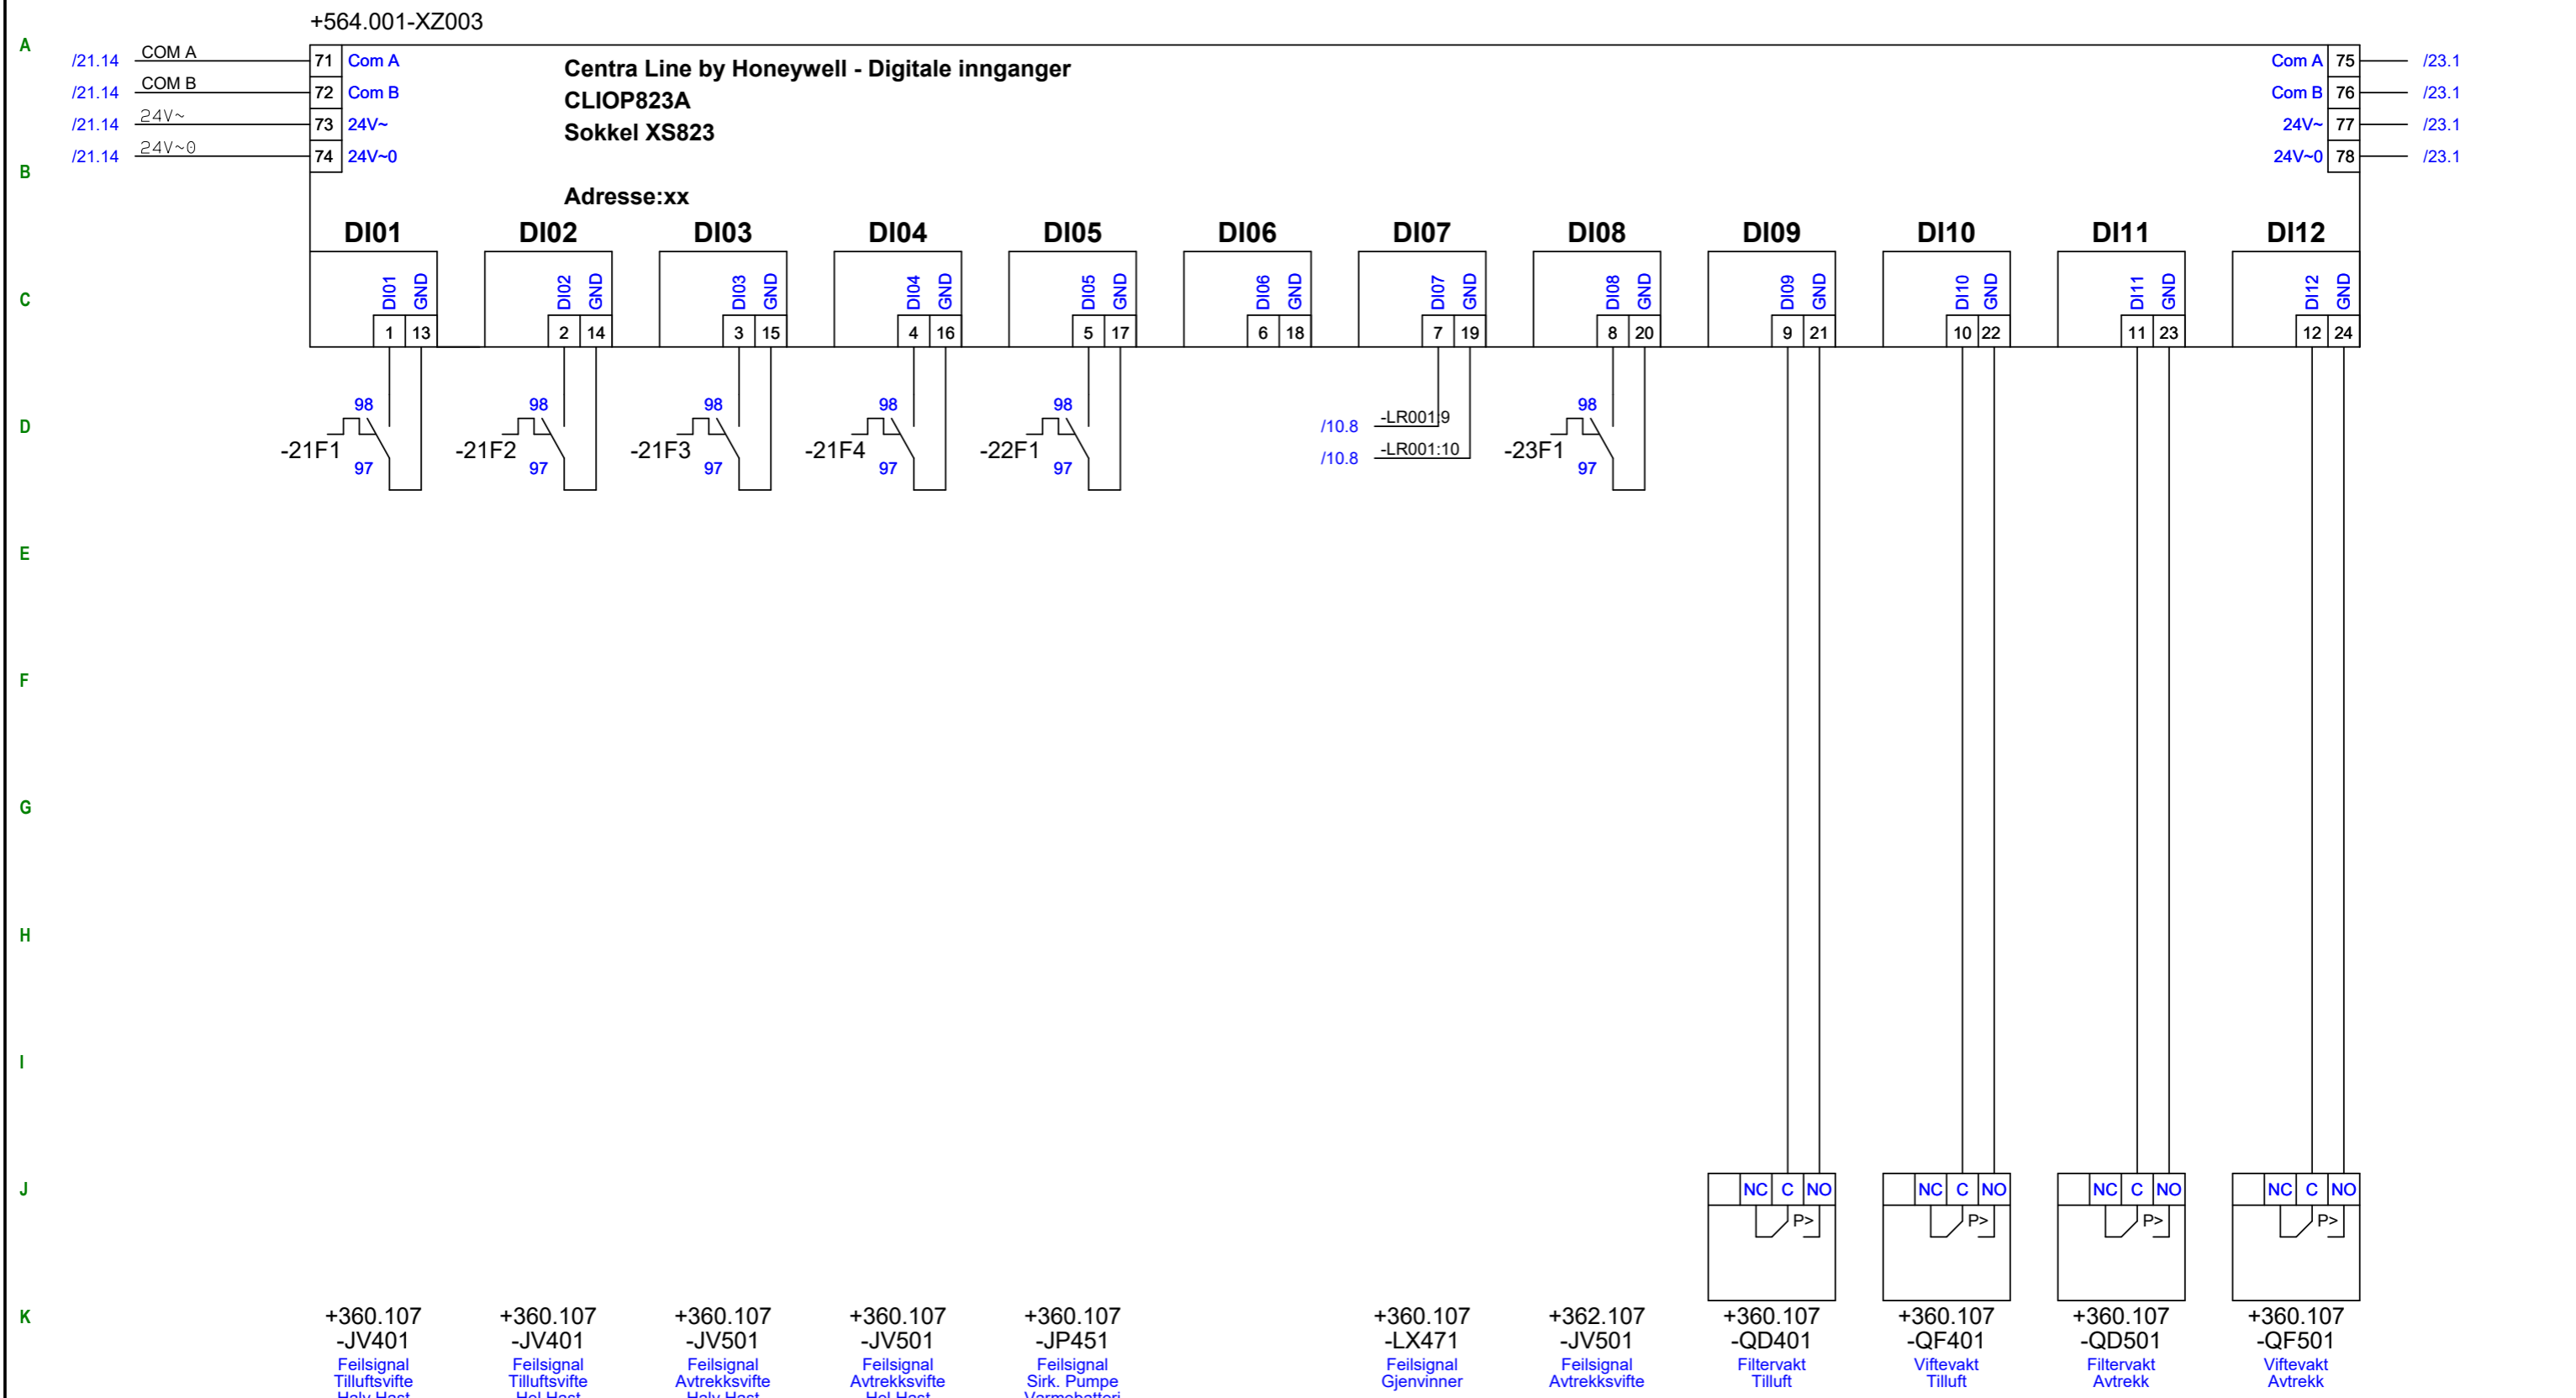


0	10.07.18	Opprettet Arbeidstegning	ME2400			10015490	0			Tittel: Fram 1	Erstatning for:					
1	04.12.18	Revidert som bygget	ME2400			10015490	1				Utgiver	Fag	Område	System	Løpenr.	Rev.
												BA		320	0007	0
Rev	Dato	Tekst	Laget	Sjekket	Godkj.	Prosjektr.	Rev. Utg.	OR	Blad: 22 av 43	Entreprise: BYGGAUTOMASJON BODØ						

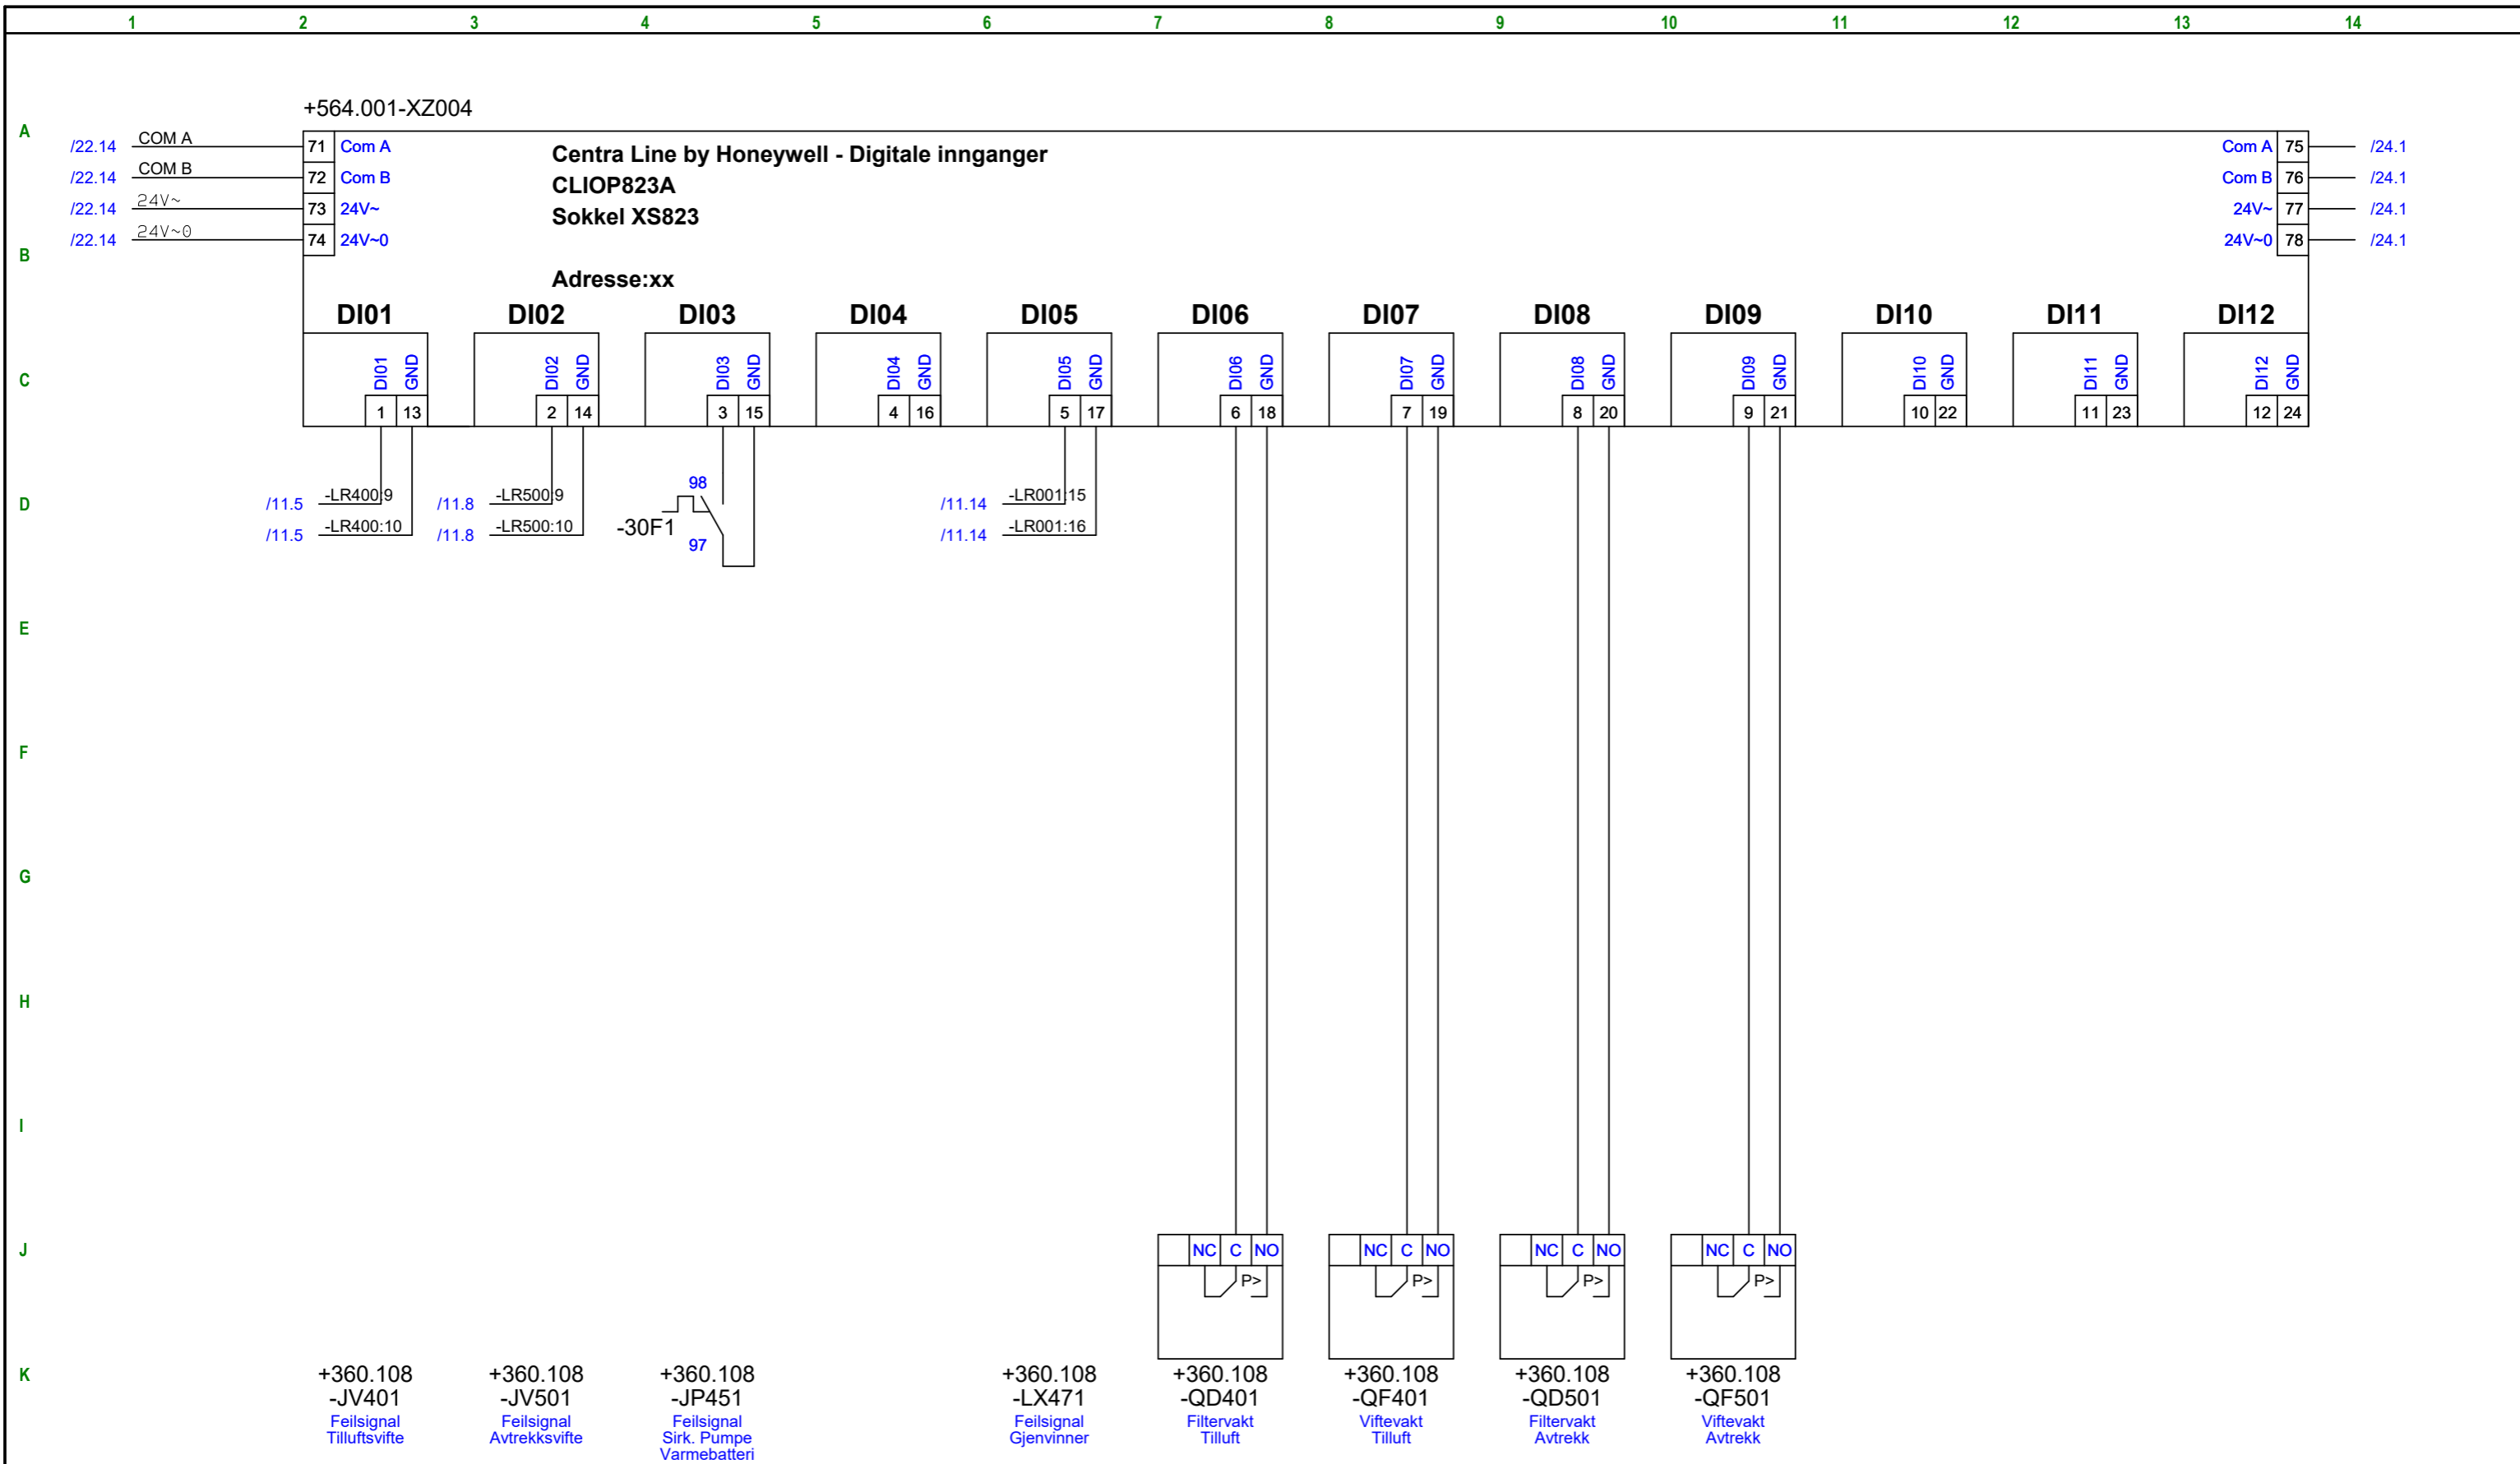


0	10.07.18	Opprettet Arbeidstegning	ME2400			10015490	0			Tittel: Fram 1	Erstatning for:					
1	04.12.18	Revidert som bygget	ME2400			10015490	1				Utgiver	Fag	Område	System	Løpenr.	Rev.
												BA		320	0007	0
Rev	Dato	Tekst	Laget	Sjekket	Godkj.	Prosjektnr.	Rev. Utg.	OR	Blad: 23 av 43	Entreprise: BYGGAUTOMASJON BODØ						

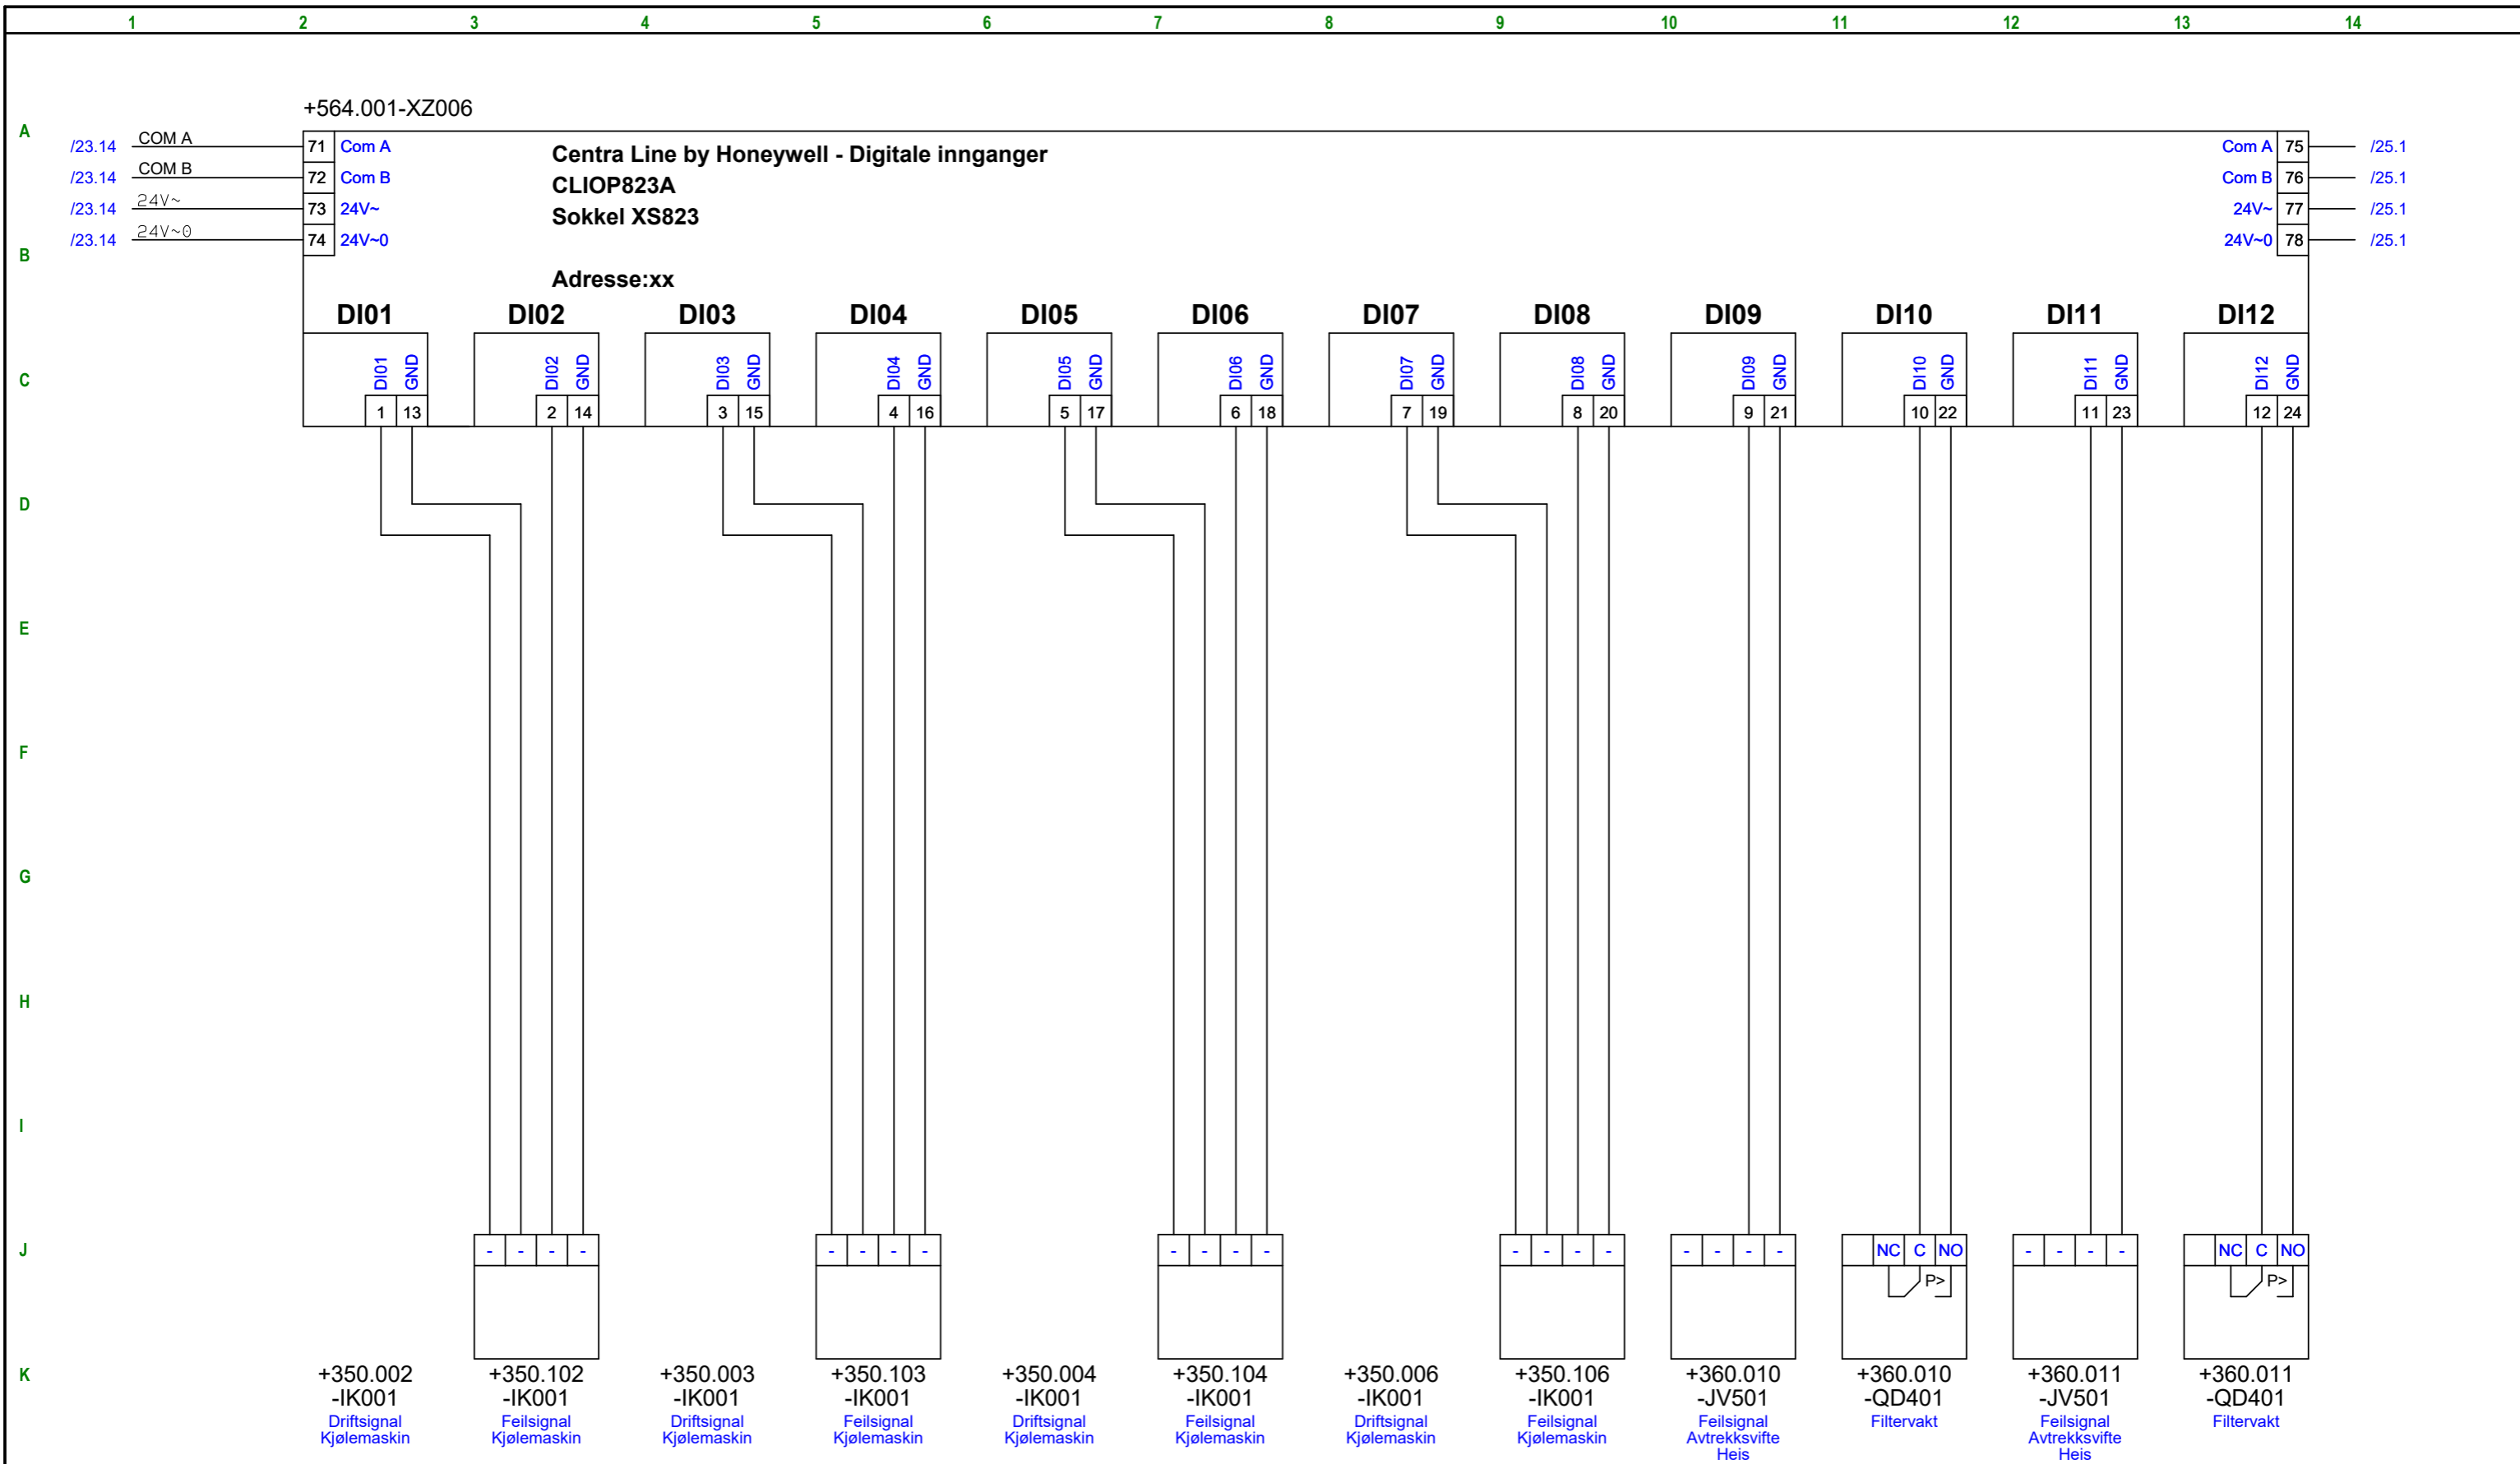

0	10.07.18	Opprettet Arbeidstegning	ME2400			10015490	0			Tittel: Fram 1	Erstatning for:				
1	04.12.18	Revidert som bygget	ME2400			10015490	1				Utgiver	Fag	Område	System	Løpenr.
Rev	Dato	Tekst	Laget	Sjekk	Godkj.	Prosjektnr.	Rev. Utg.	OR	Blad: 24 av 43	Entrepriise: BYGGAUTOMASJON BODØ	BA	320	0007	0	

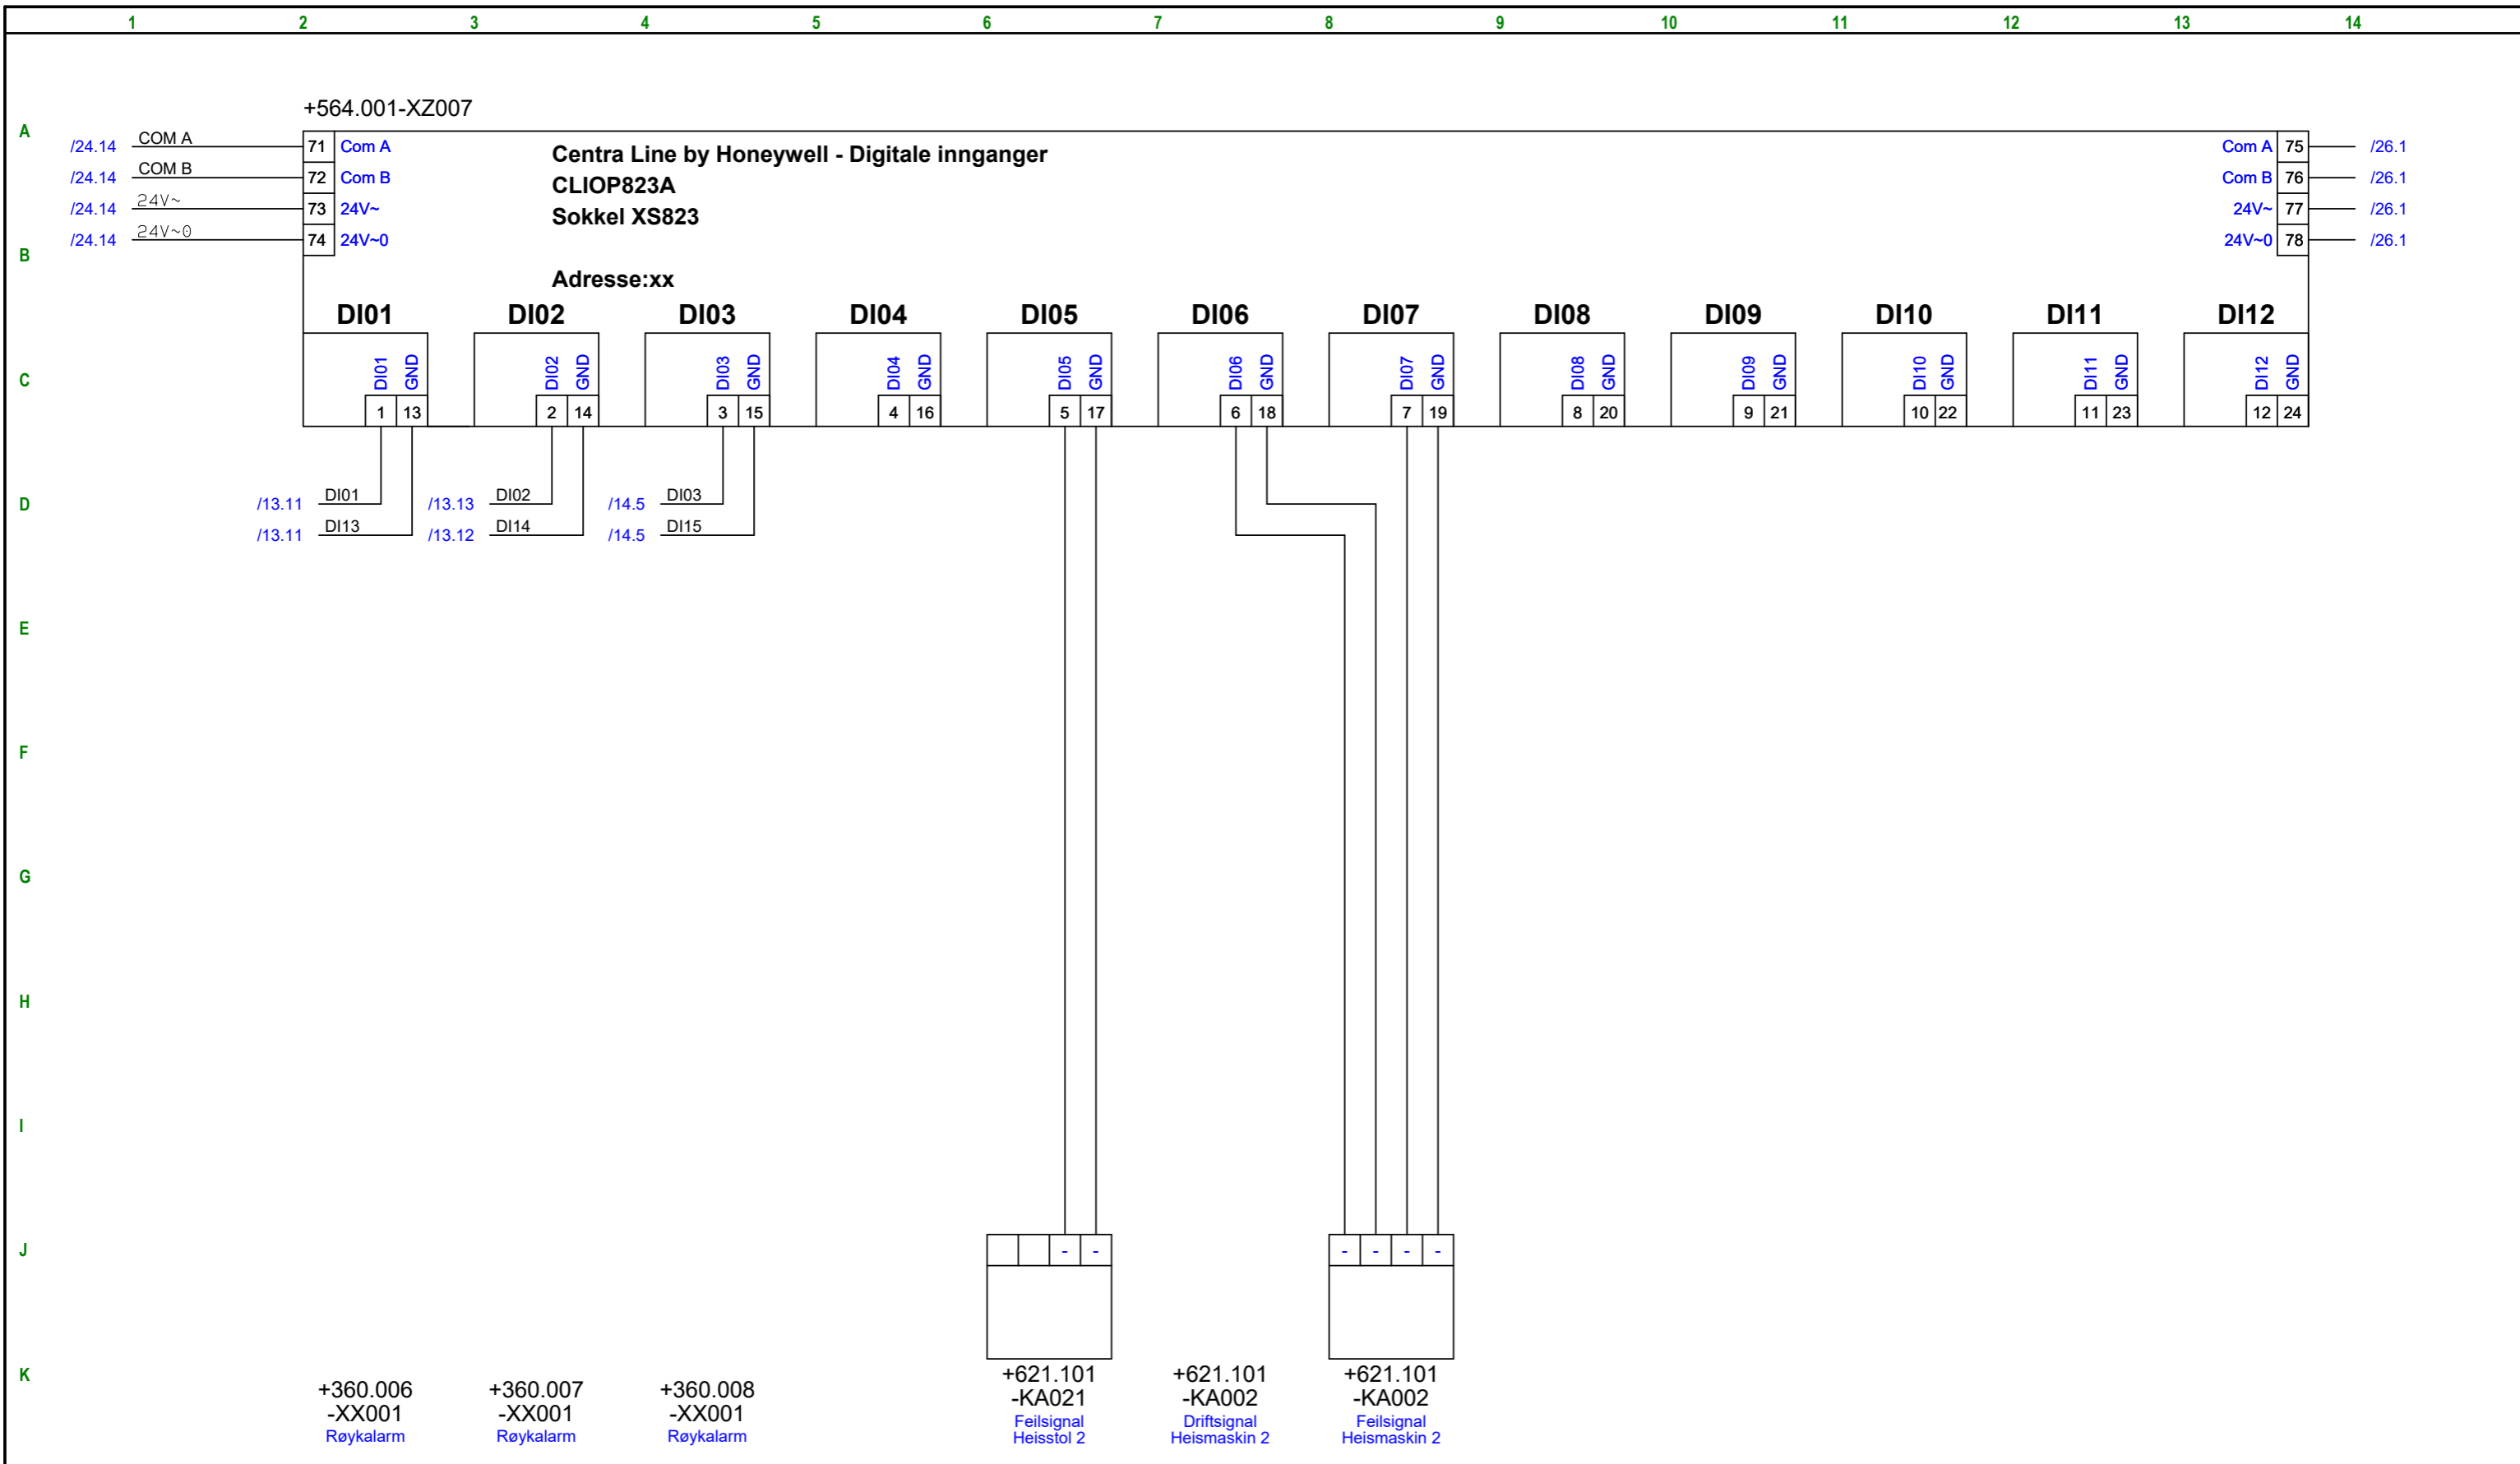


0	10.07.18	Opprettet Arbeidstegning	ME2400			10015490	0			Tittel: Fram 1	Erstatning for:					
1	04.12.18	Revidert som bygget	ME2400			10015490	1				Utgiver	Fag	Område	System	Løpenr.	Rev.
												BA		320	0007	0
Rev	Dato	Tekst	Laget	Sjekket	Godkj.	Prosjektnr.	Rev. Utg.	OR	Blad: 25 av 43	Entreprise: BYGGAUTOMASJON BODØ						

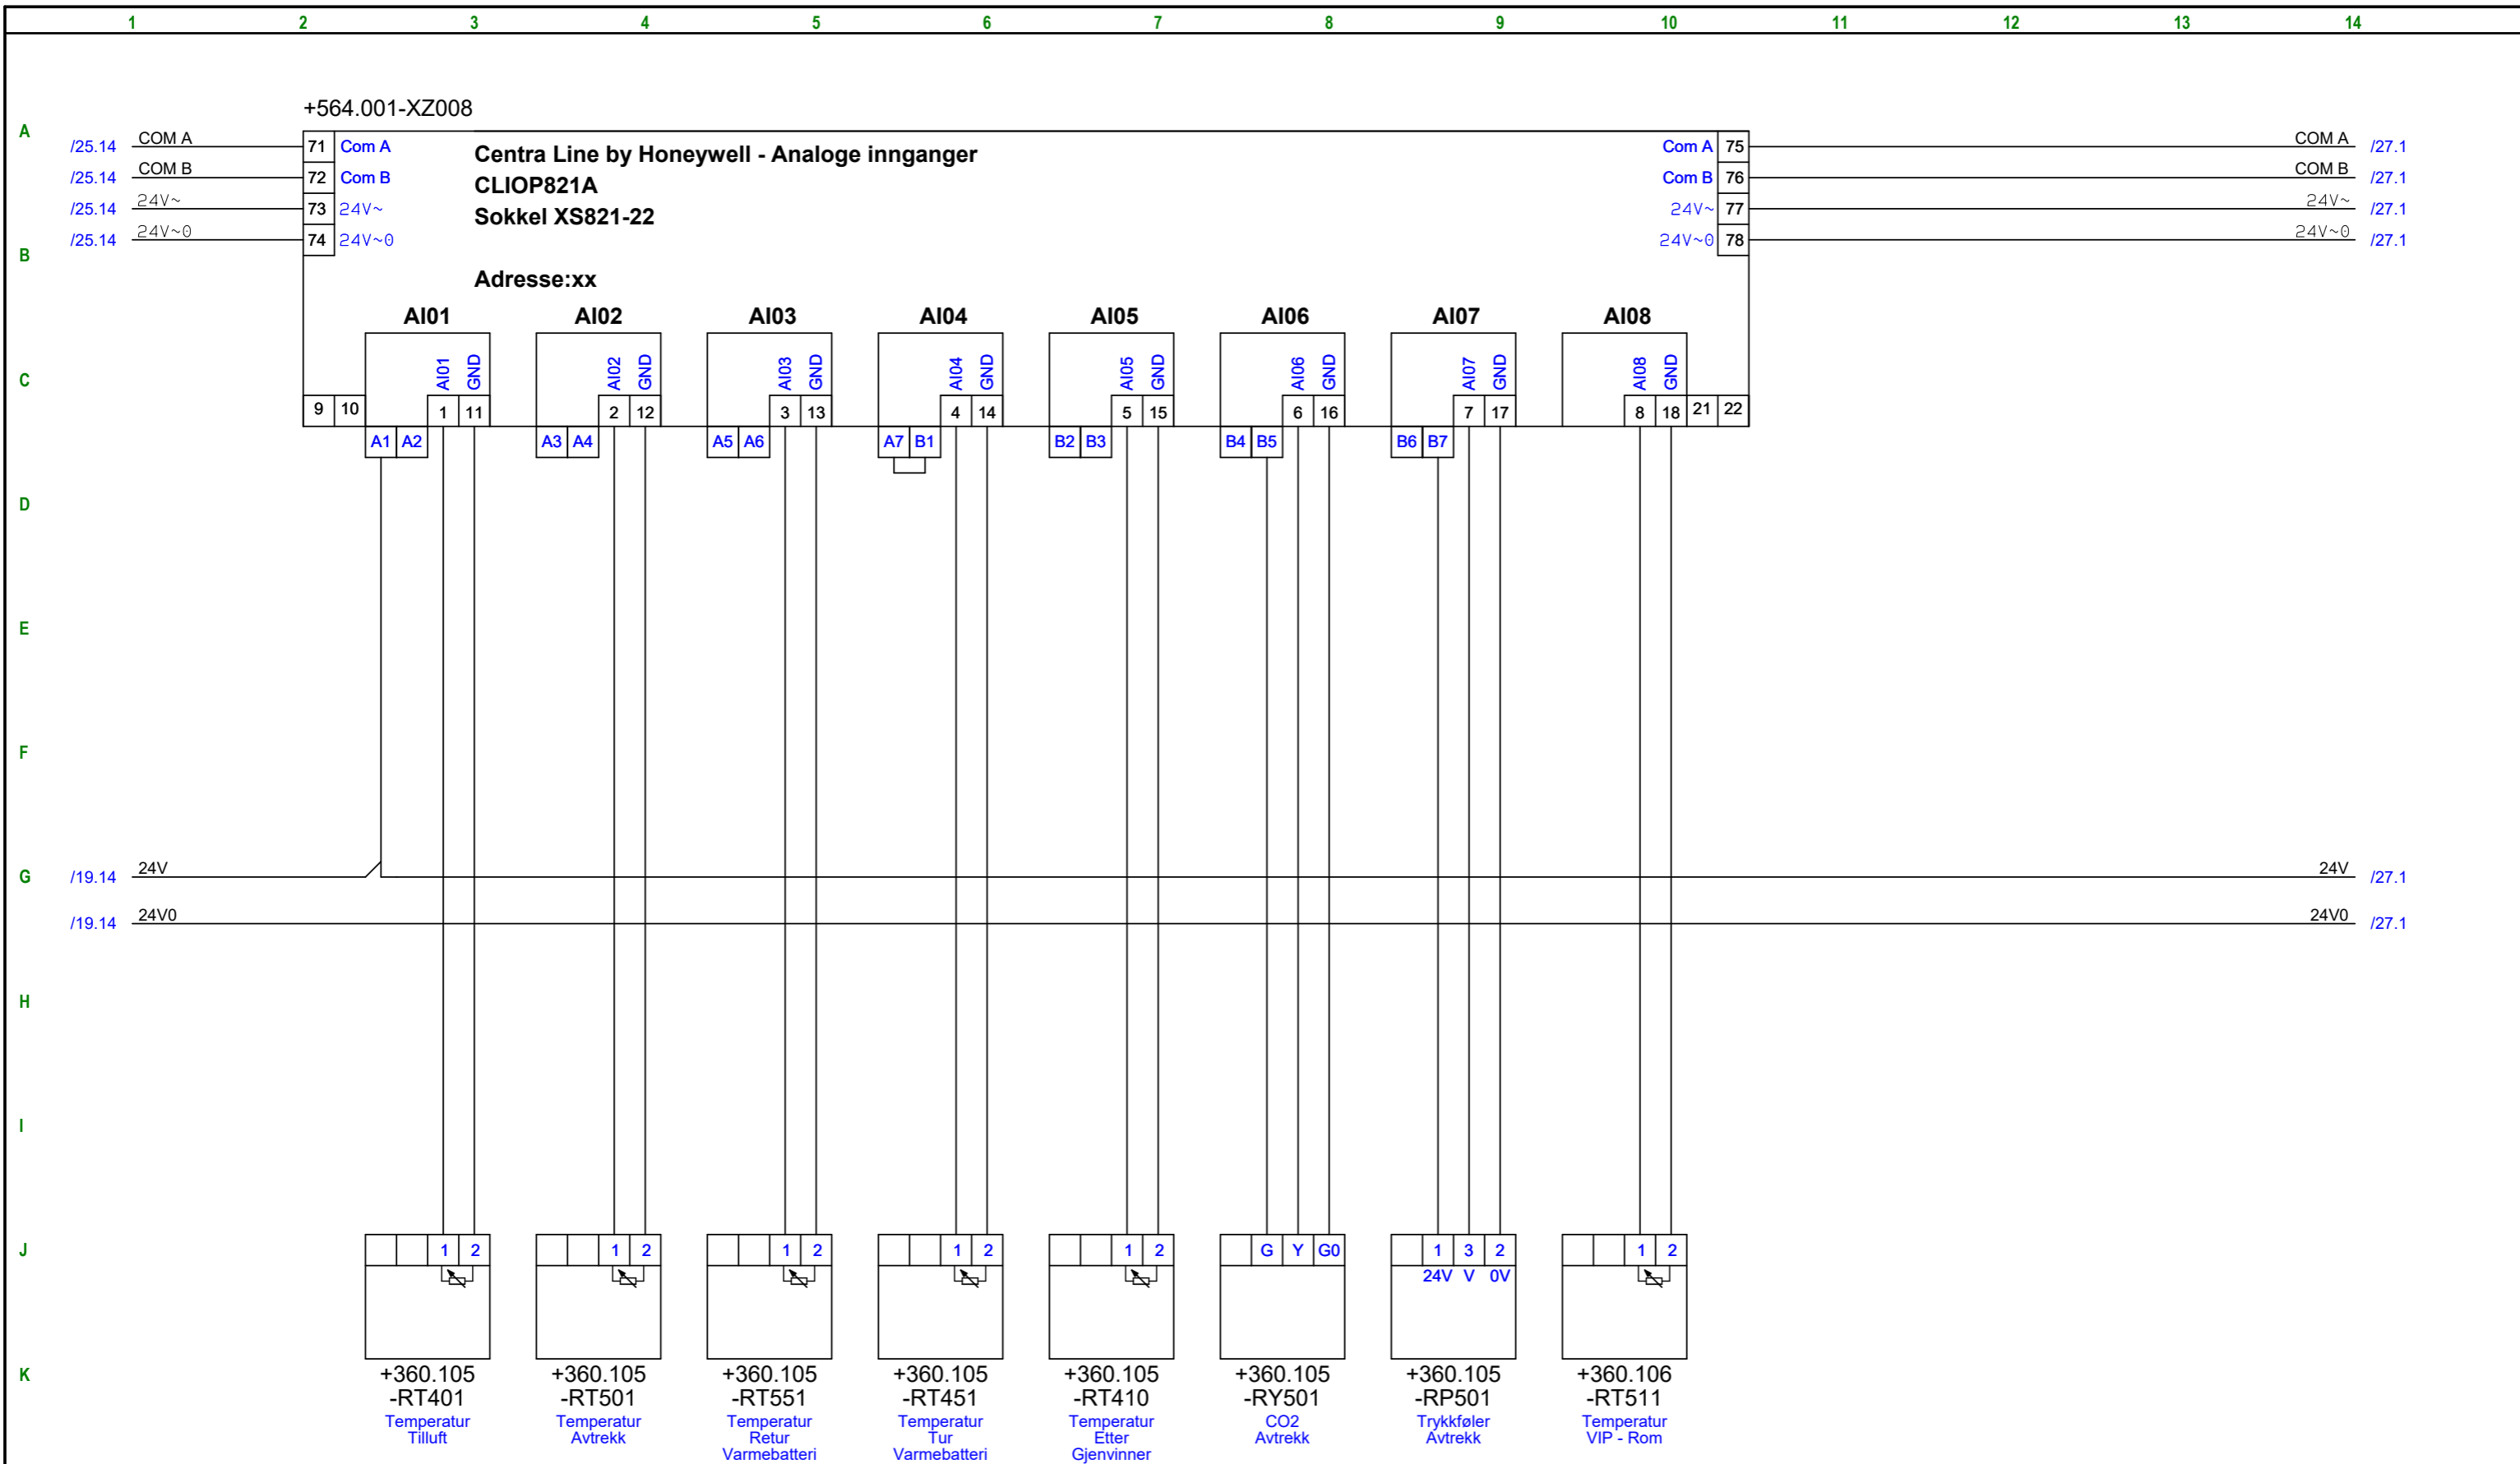


0	10.07.18	Opprettet Arbeidstegning	ME2400		10015490	0				Tittel: Fram 1	Erstatning for:					
1	04.12.18	Revidert som bygget	ME2400		10015490	1					Utgiver	Fag	Område	System	Løpenr.	Rev.
											BA		320	0007	0	
Rev	Dato	Tekst	Laget	Sjekk	Godkj.	Prosjektnr.	Rev. Utg.	OR	Blad: 26 av 43	Entreprise: BYGGAUTOMASJON BODØ						



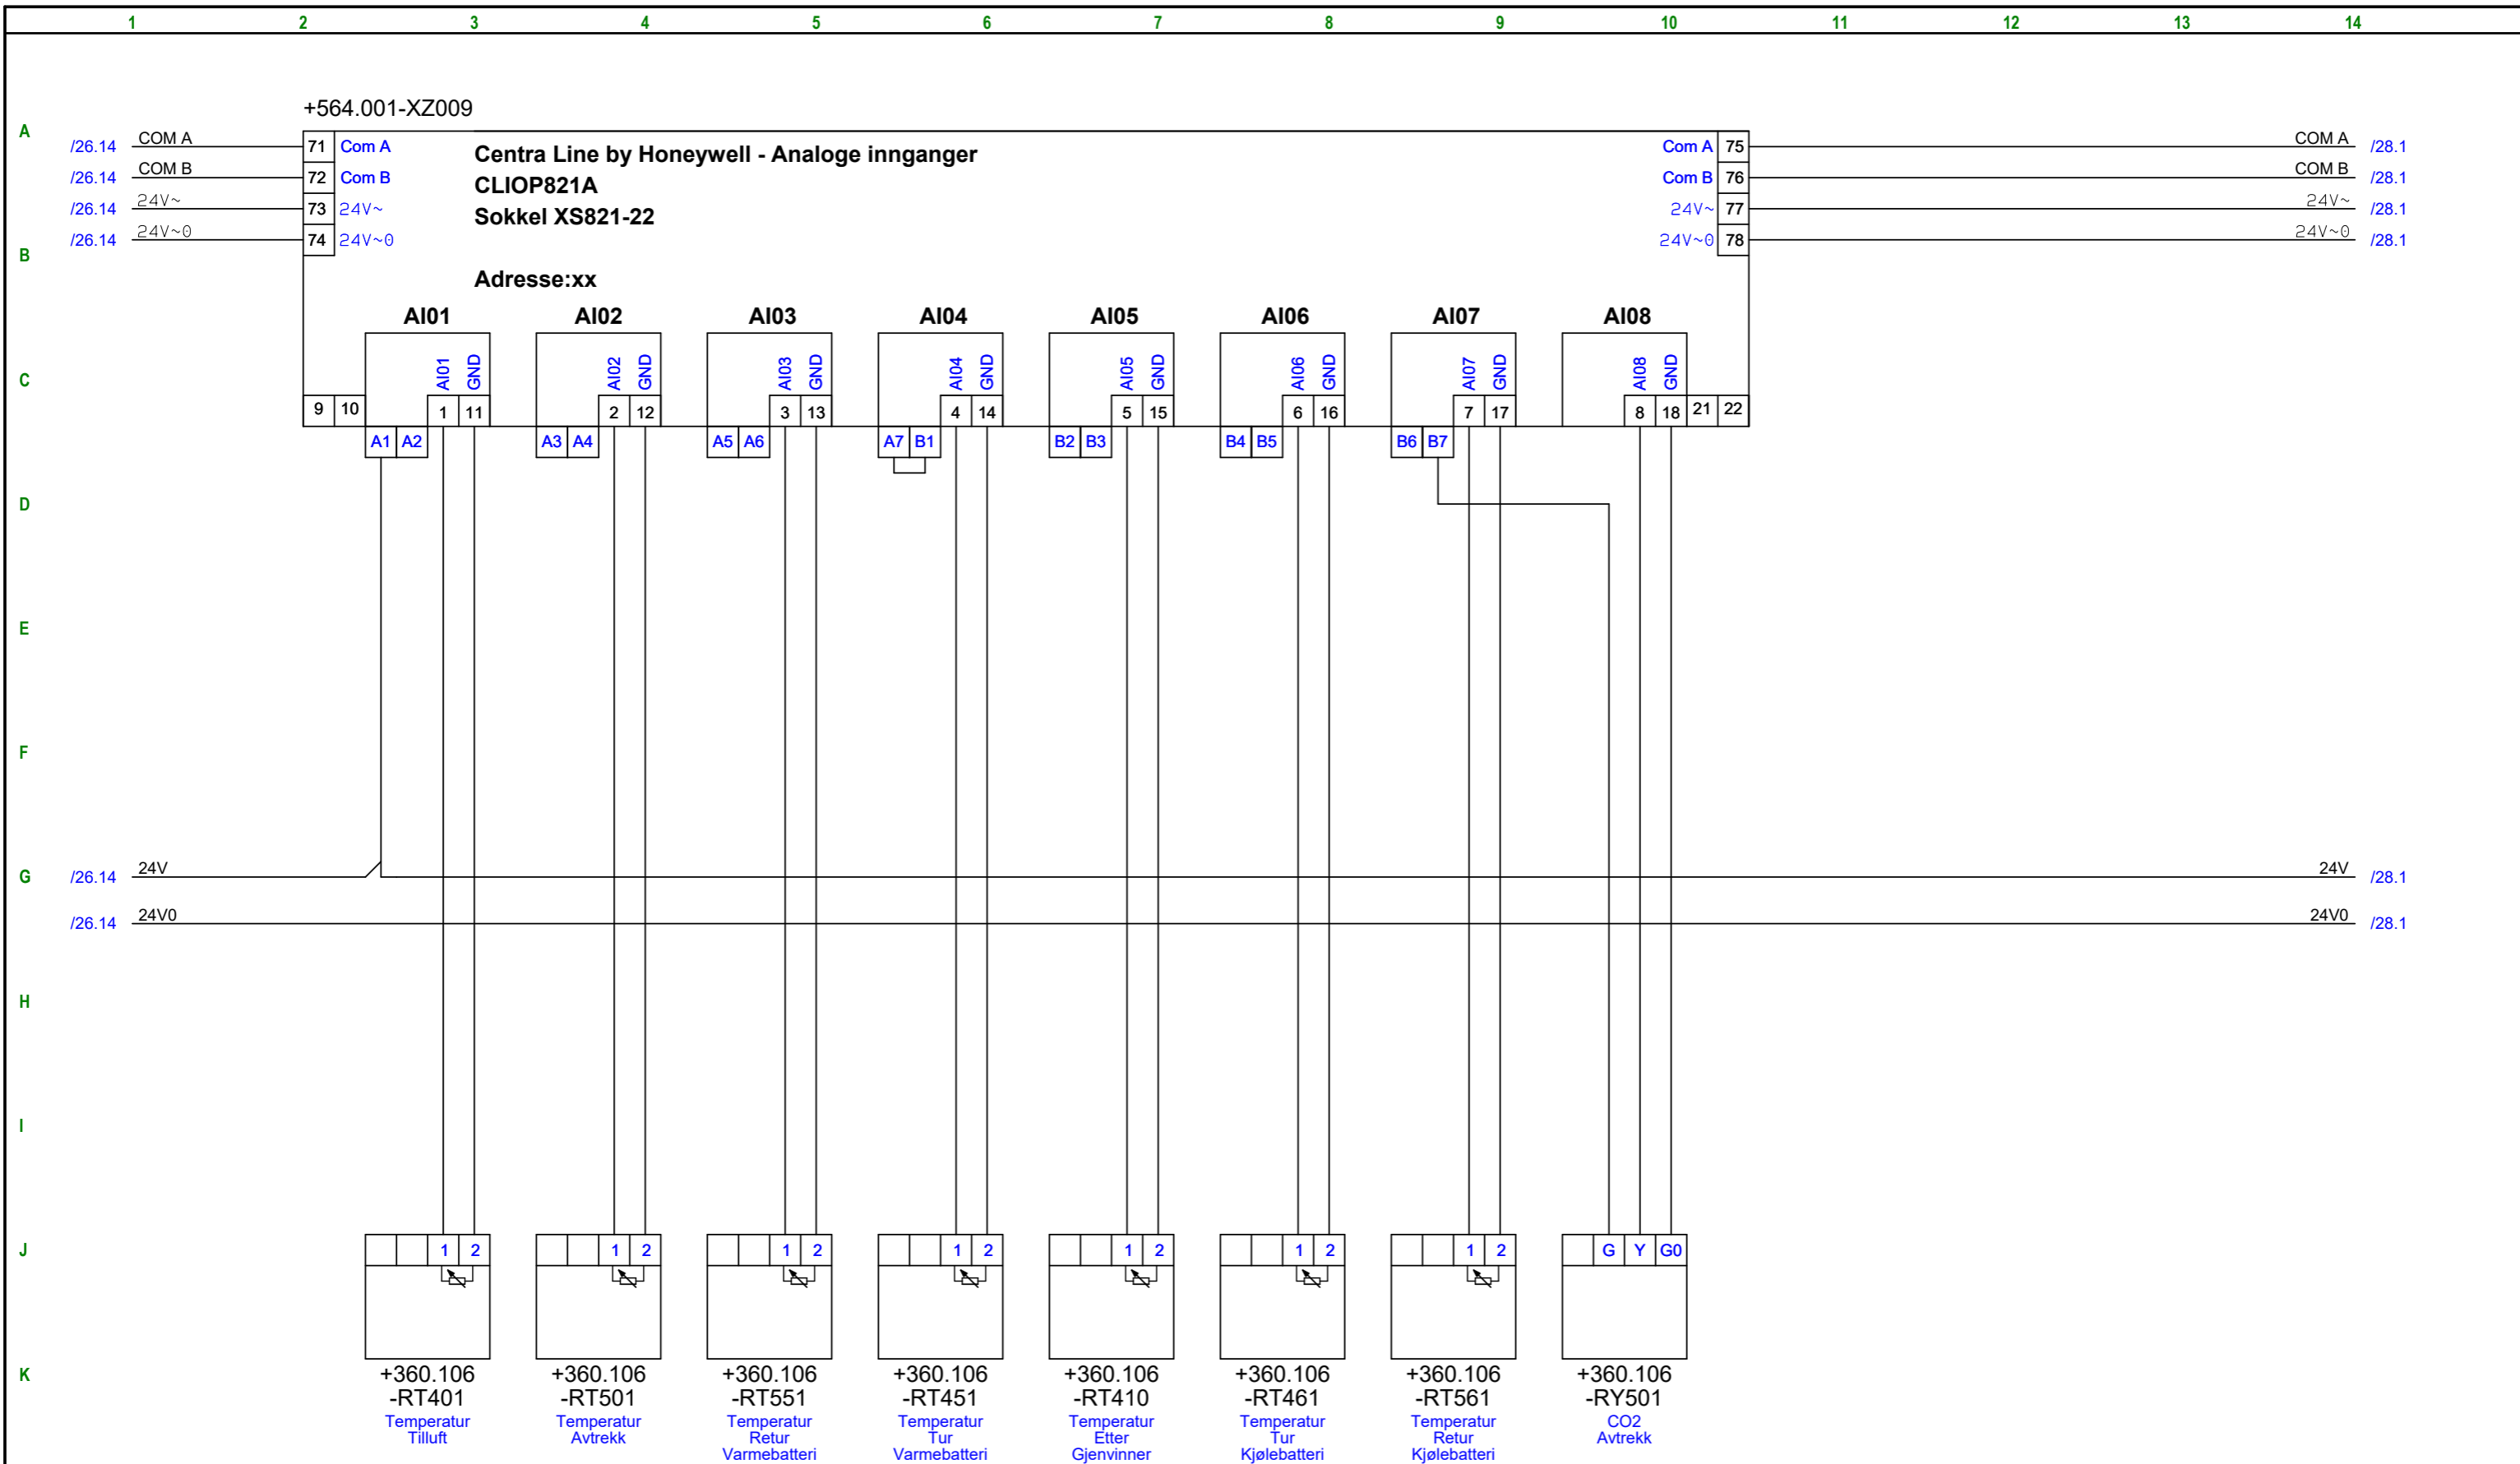


0	10.07.18	Opprettet Arbeidstegning	ME2400		10015490	0				Tittel:	Erstatning for:					
1	04.12.18	Revidert som bygget	ME2400		10015490	1				Fram 1	Utgiver	Fag	Område	System	Løpenr.	Rev.
											BA		320	0007	0	
Rev	Dato	Tekst	Laget	Sjekket	Godkj.	Prosjektr.	Rev. Utg.	OR	Blad: 27 av 43	Entreprise: BYGGAUTOMASJON BODØ						



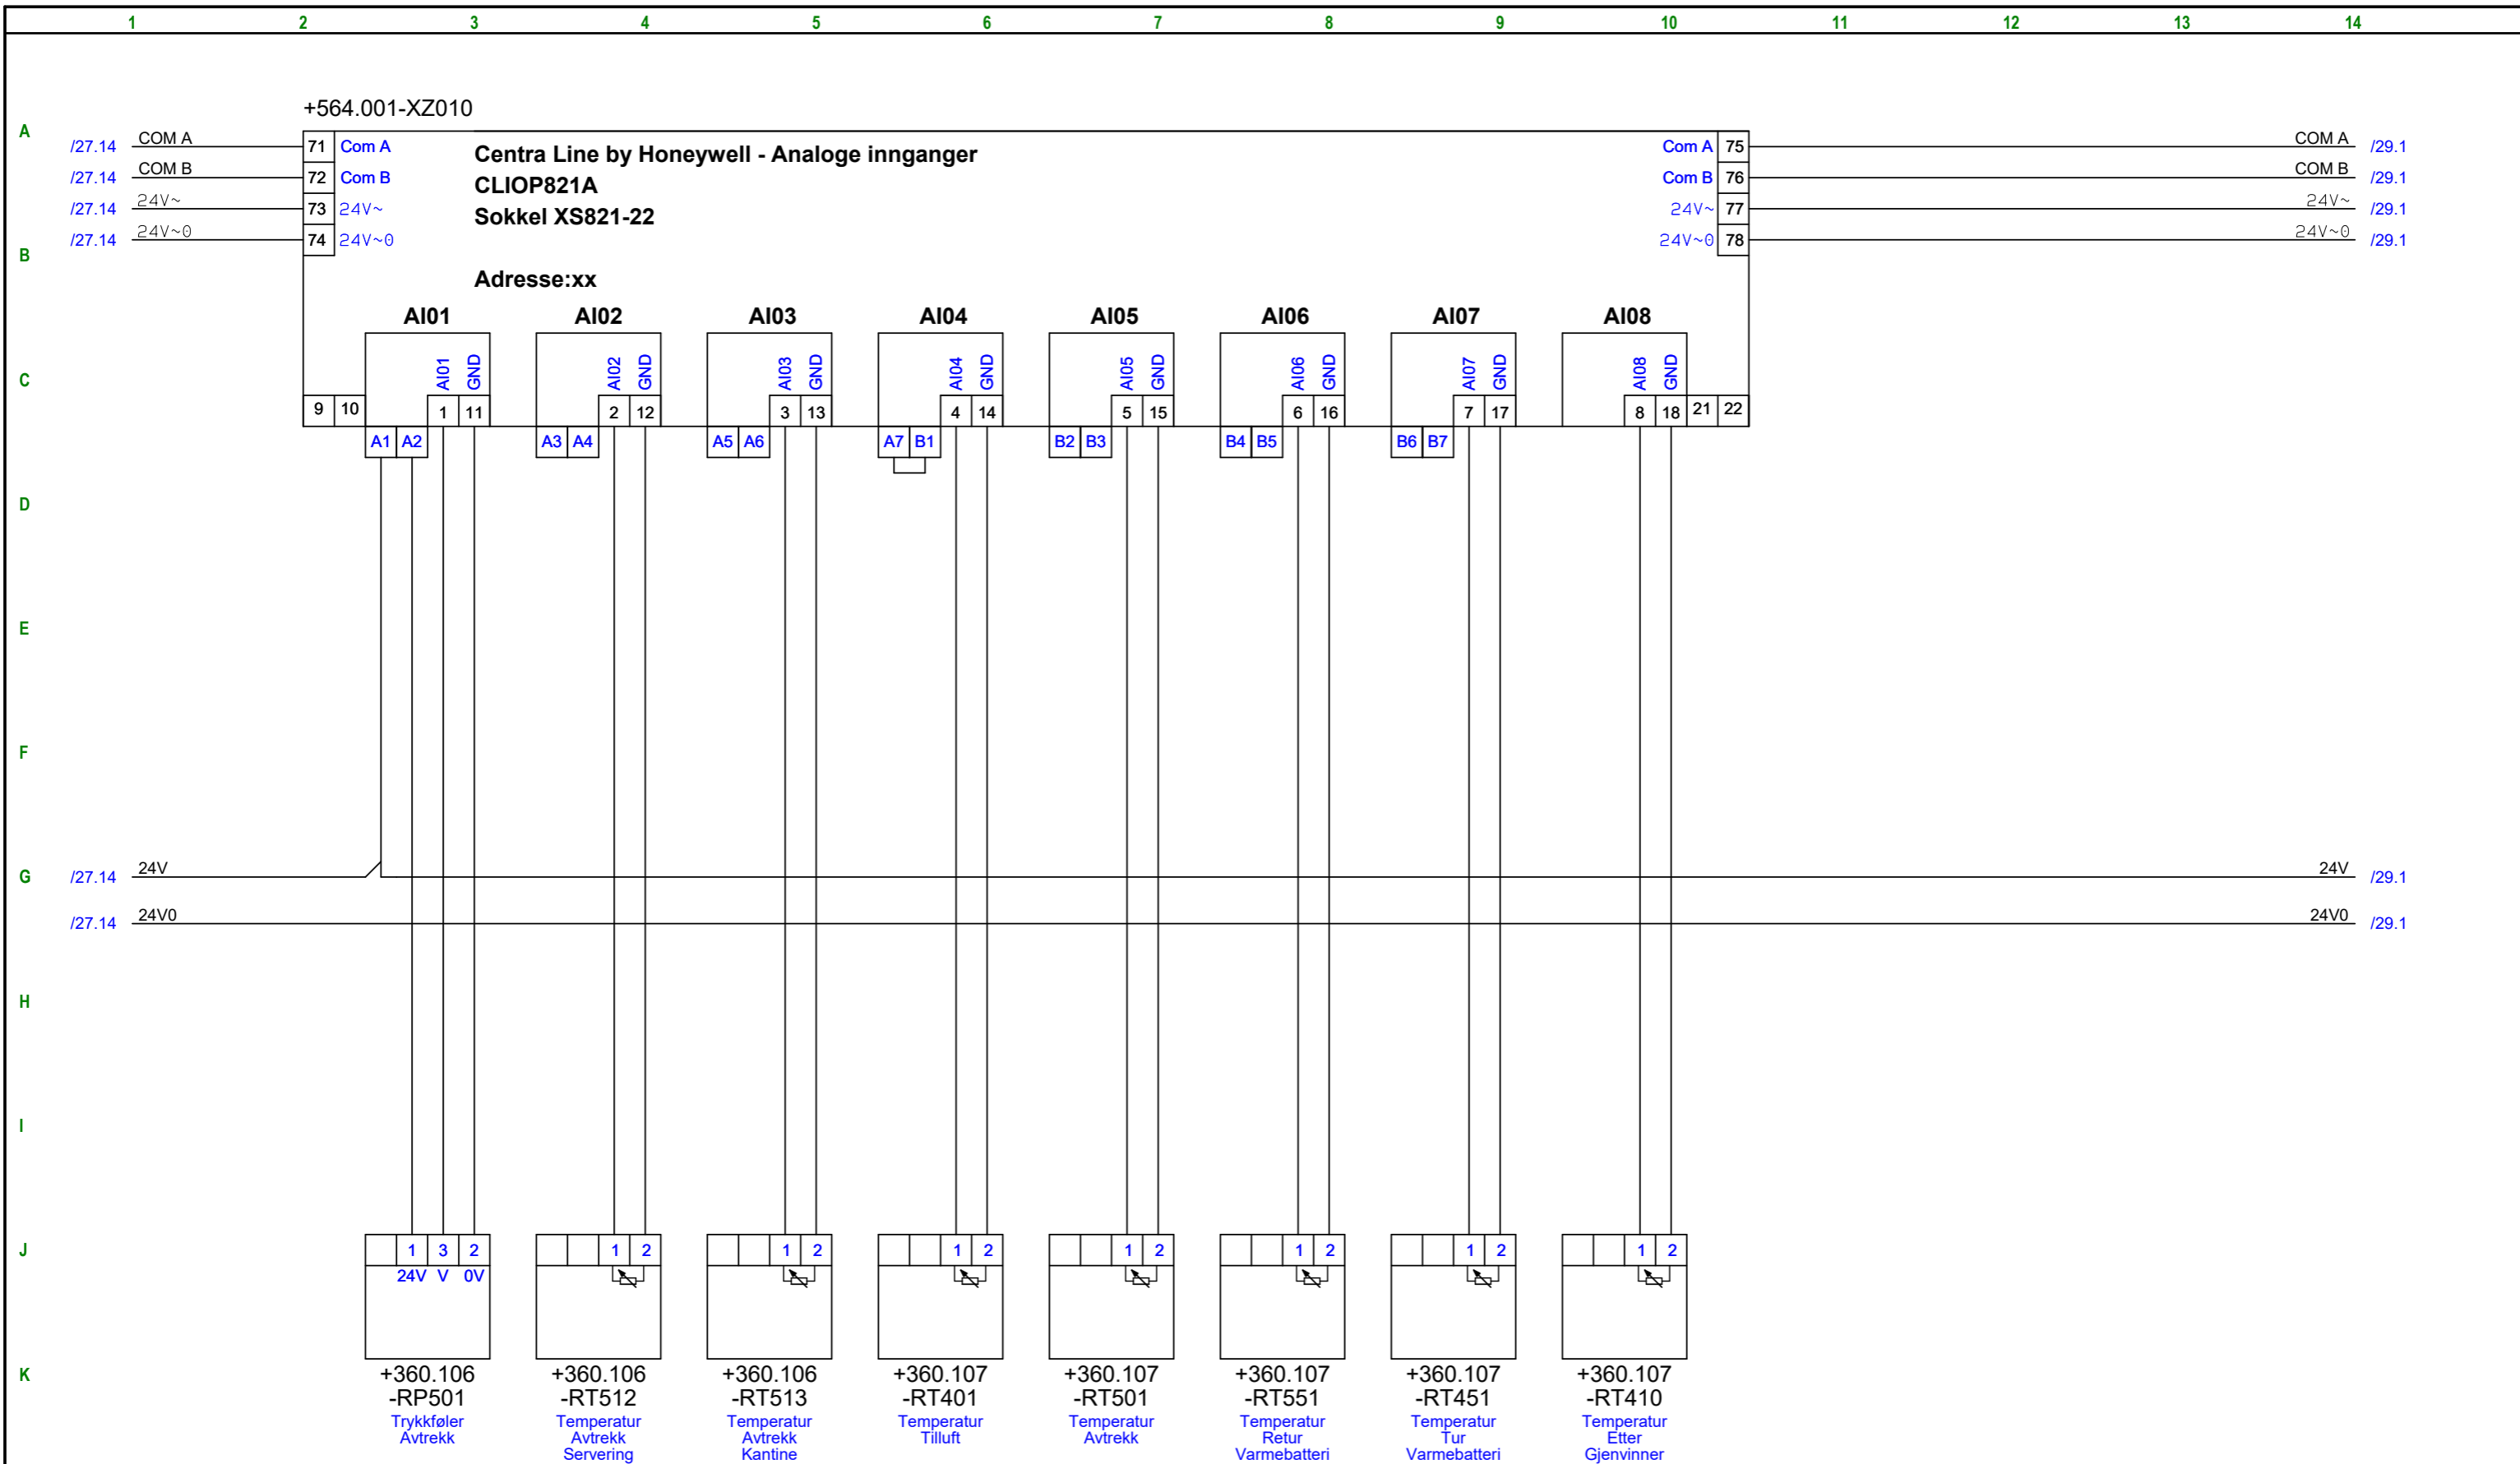


0	10.07.18	Opprettet Arbeidstegning	ME2400		10015490	0		Tittel: Fram 1	Erstatning for:						
1	04.12.18	Revidert som bygget	ME2400		10015490	1			Utgiver	Fag	Område	System	Løpenr.	Rev.	
										BA		320	0007	0	
Rev	Dato	Tekst		Laget	Sjekk	Godkj.	Prosjektr.	Rev. Utg.	OR	Blad: 28 av 43			Entreprise: BYGGAUTOMASJON BODØ		

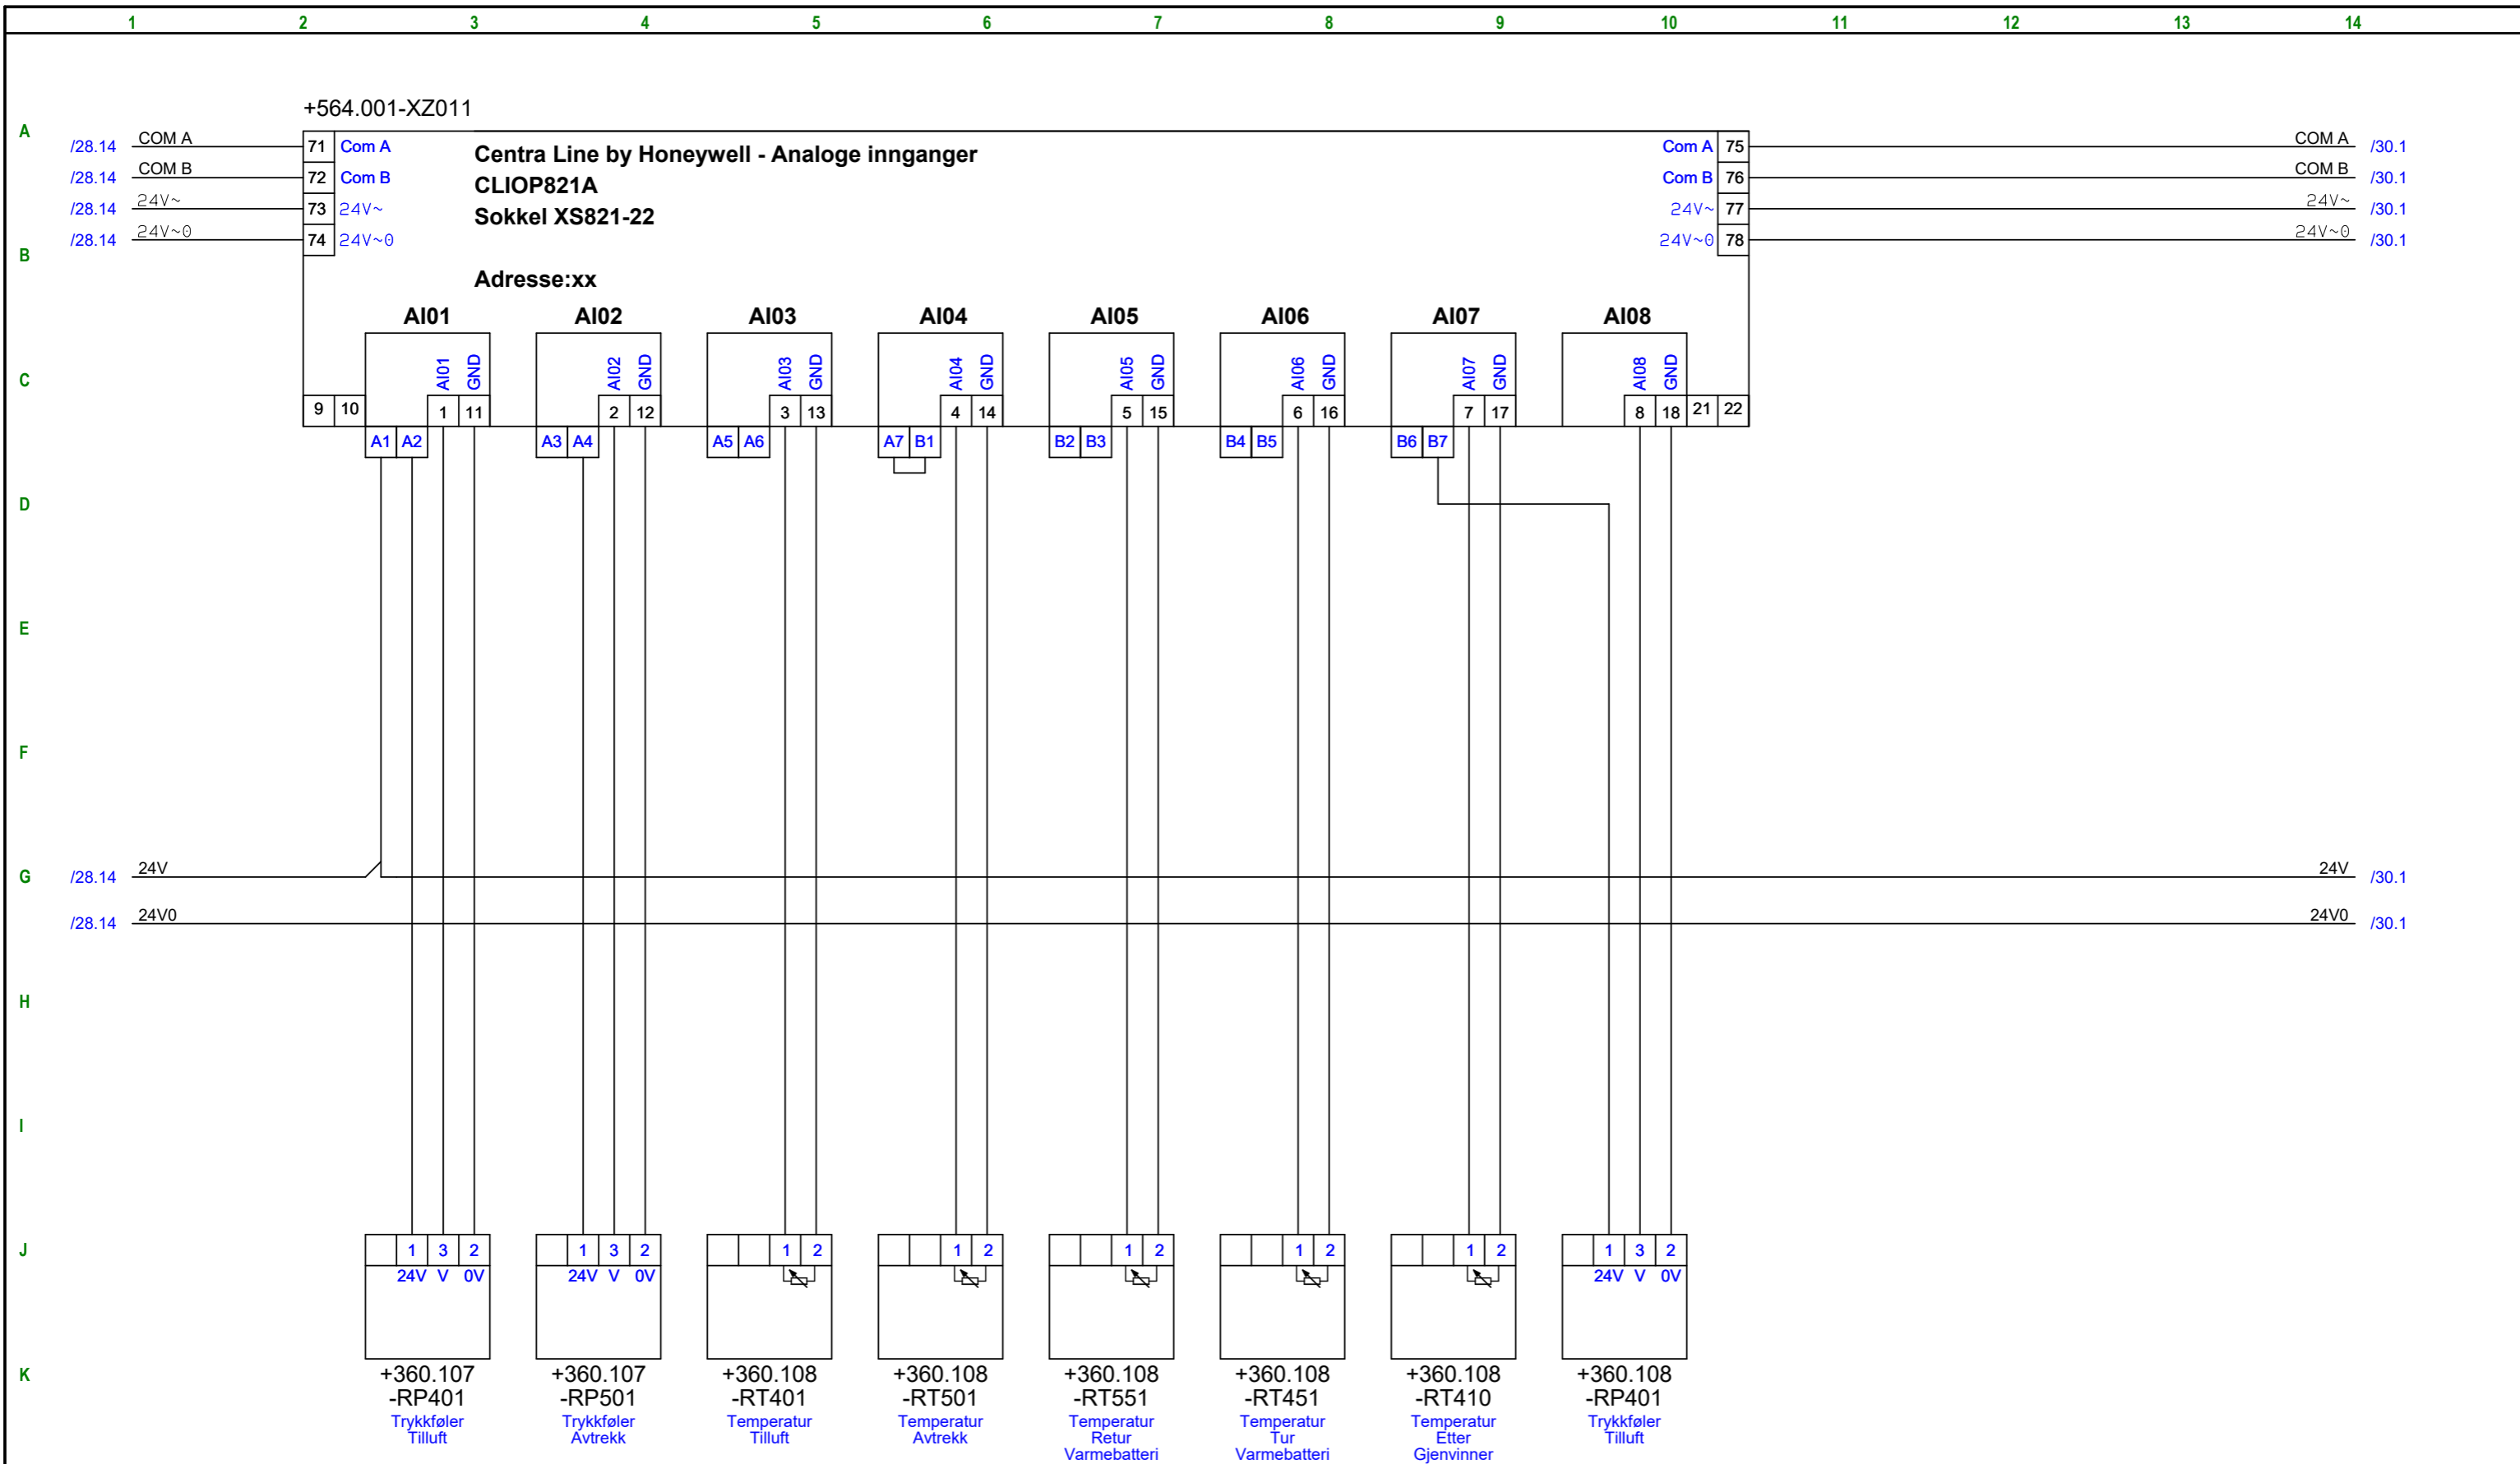


0	10.07.18	Opprettet Arbeidstegning	ME2400		10015490	0				Tittel:	Erstatning for:					
1	04.12.18	Revidert som bygget	ME2400		10015490	1				Fram 1	Utgiver	Fag	Område	System	Løpenr.	Rev.
											BA		320	0007	0	
Rev	Dato	Tekst	Laget	Sjekk	Godkj.	Prosjektnr.	Rev. Utg.	OR	Blad:	Entreprise: BYGGAUTOMASJON BODØ						




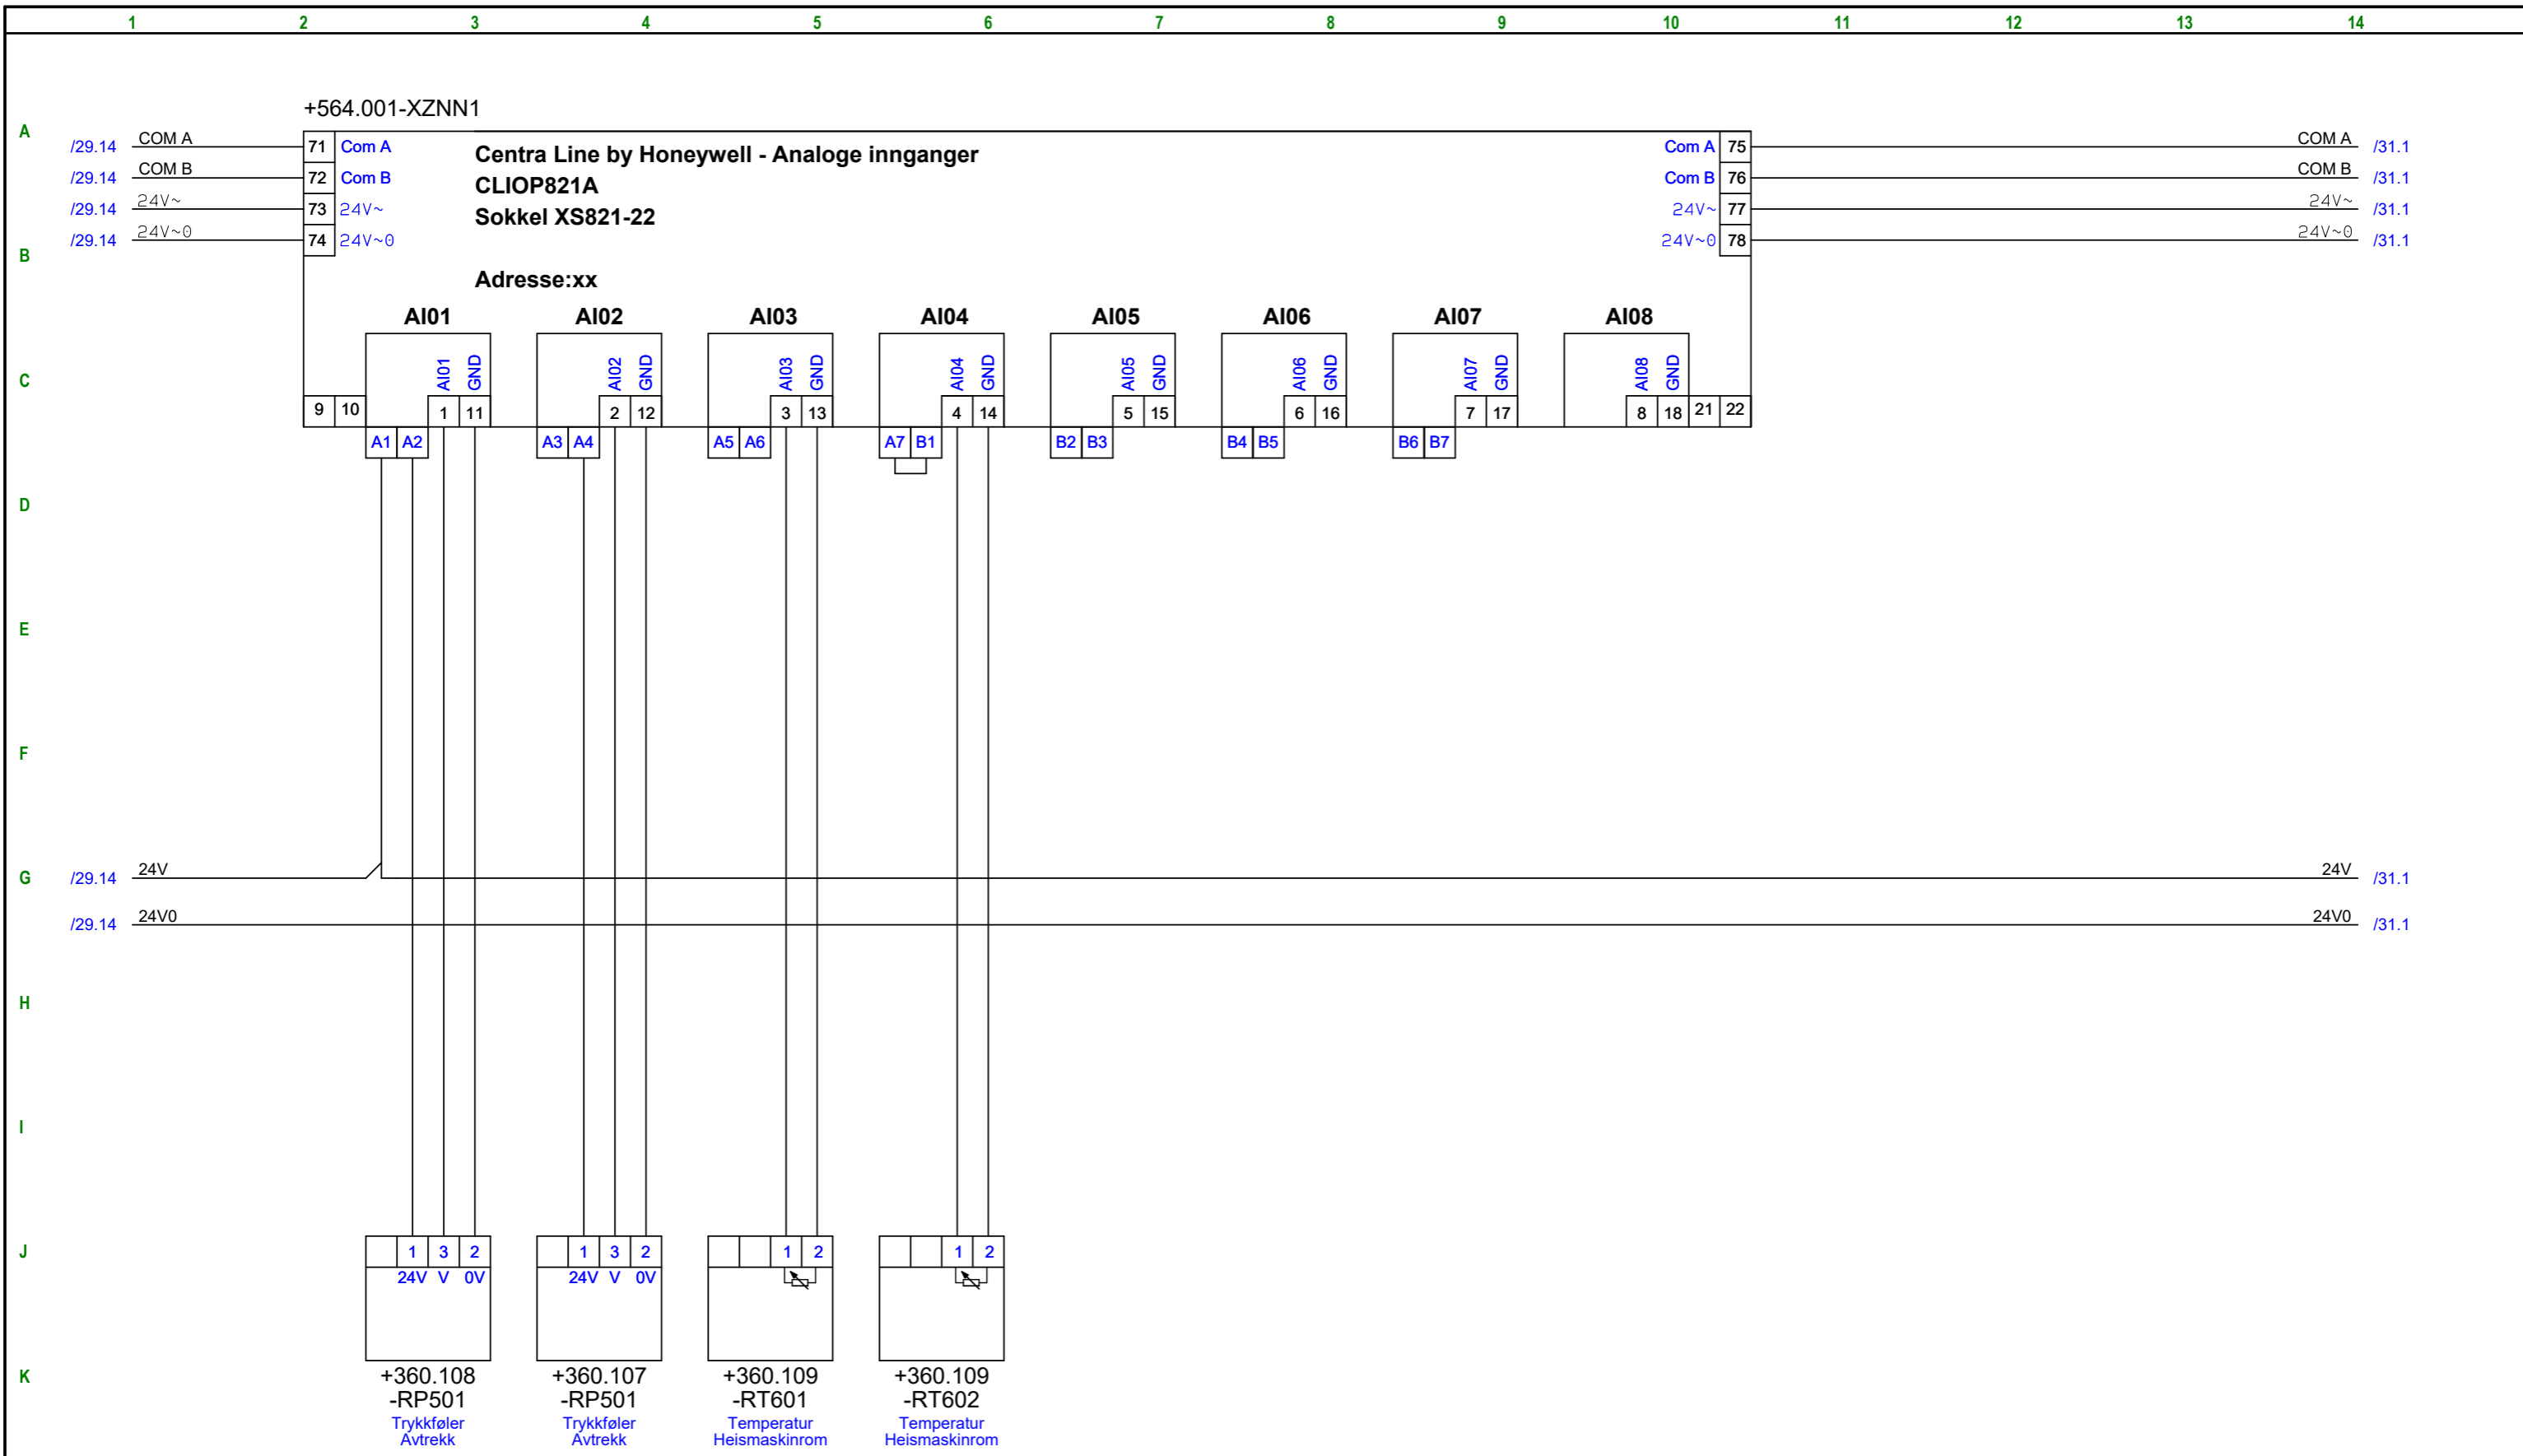


0	10.07.18	Opprettet Arbeidstegning	ME2400		10015490	0			Tittel: Fram 1	Erstatning for:					
1	04.12.18	Revidert som bygget	ME2400		10015490	1				Utgiver	Fag	Område	System	Løpenr.	Rev.
										BA	320	0007	0		
Rev	Dato	Tekst	Laget	Sjekk	Godkj.	Prosjektr.	Rev. Utg.	OR	Blad: 30 av 43	Enterprise: BYGGAUTOMASJON BODØ					

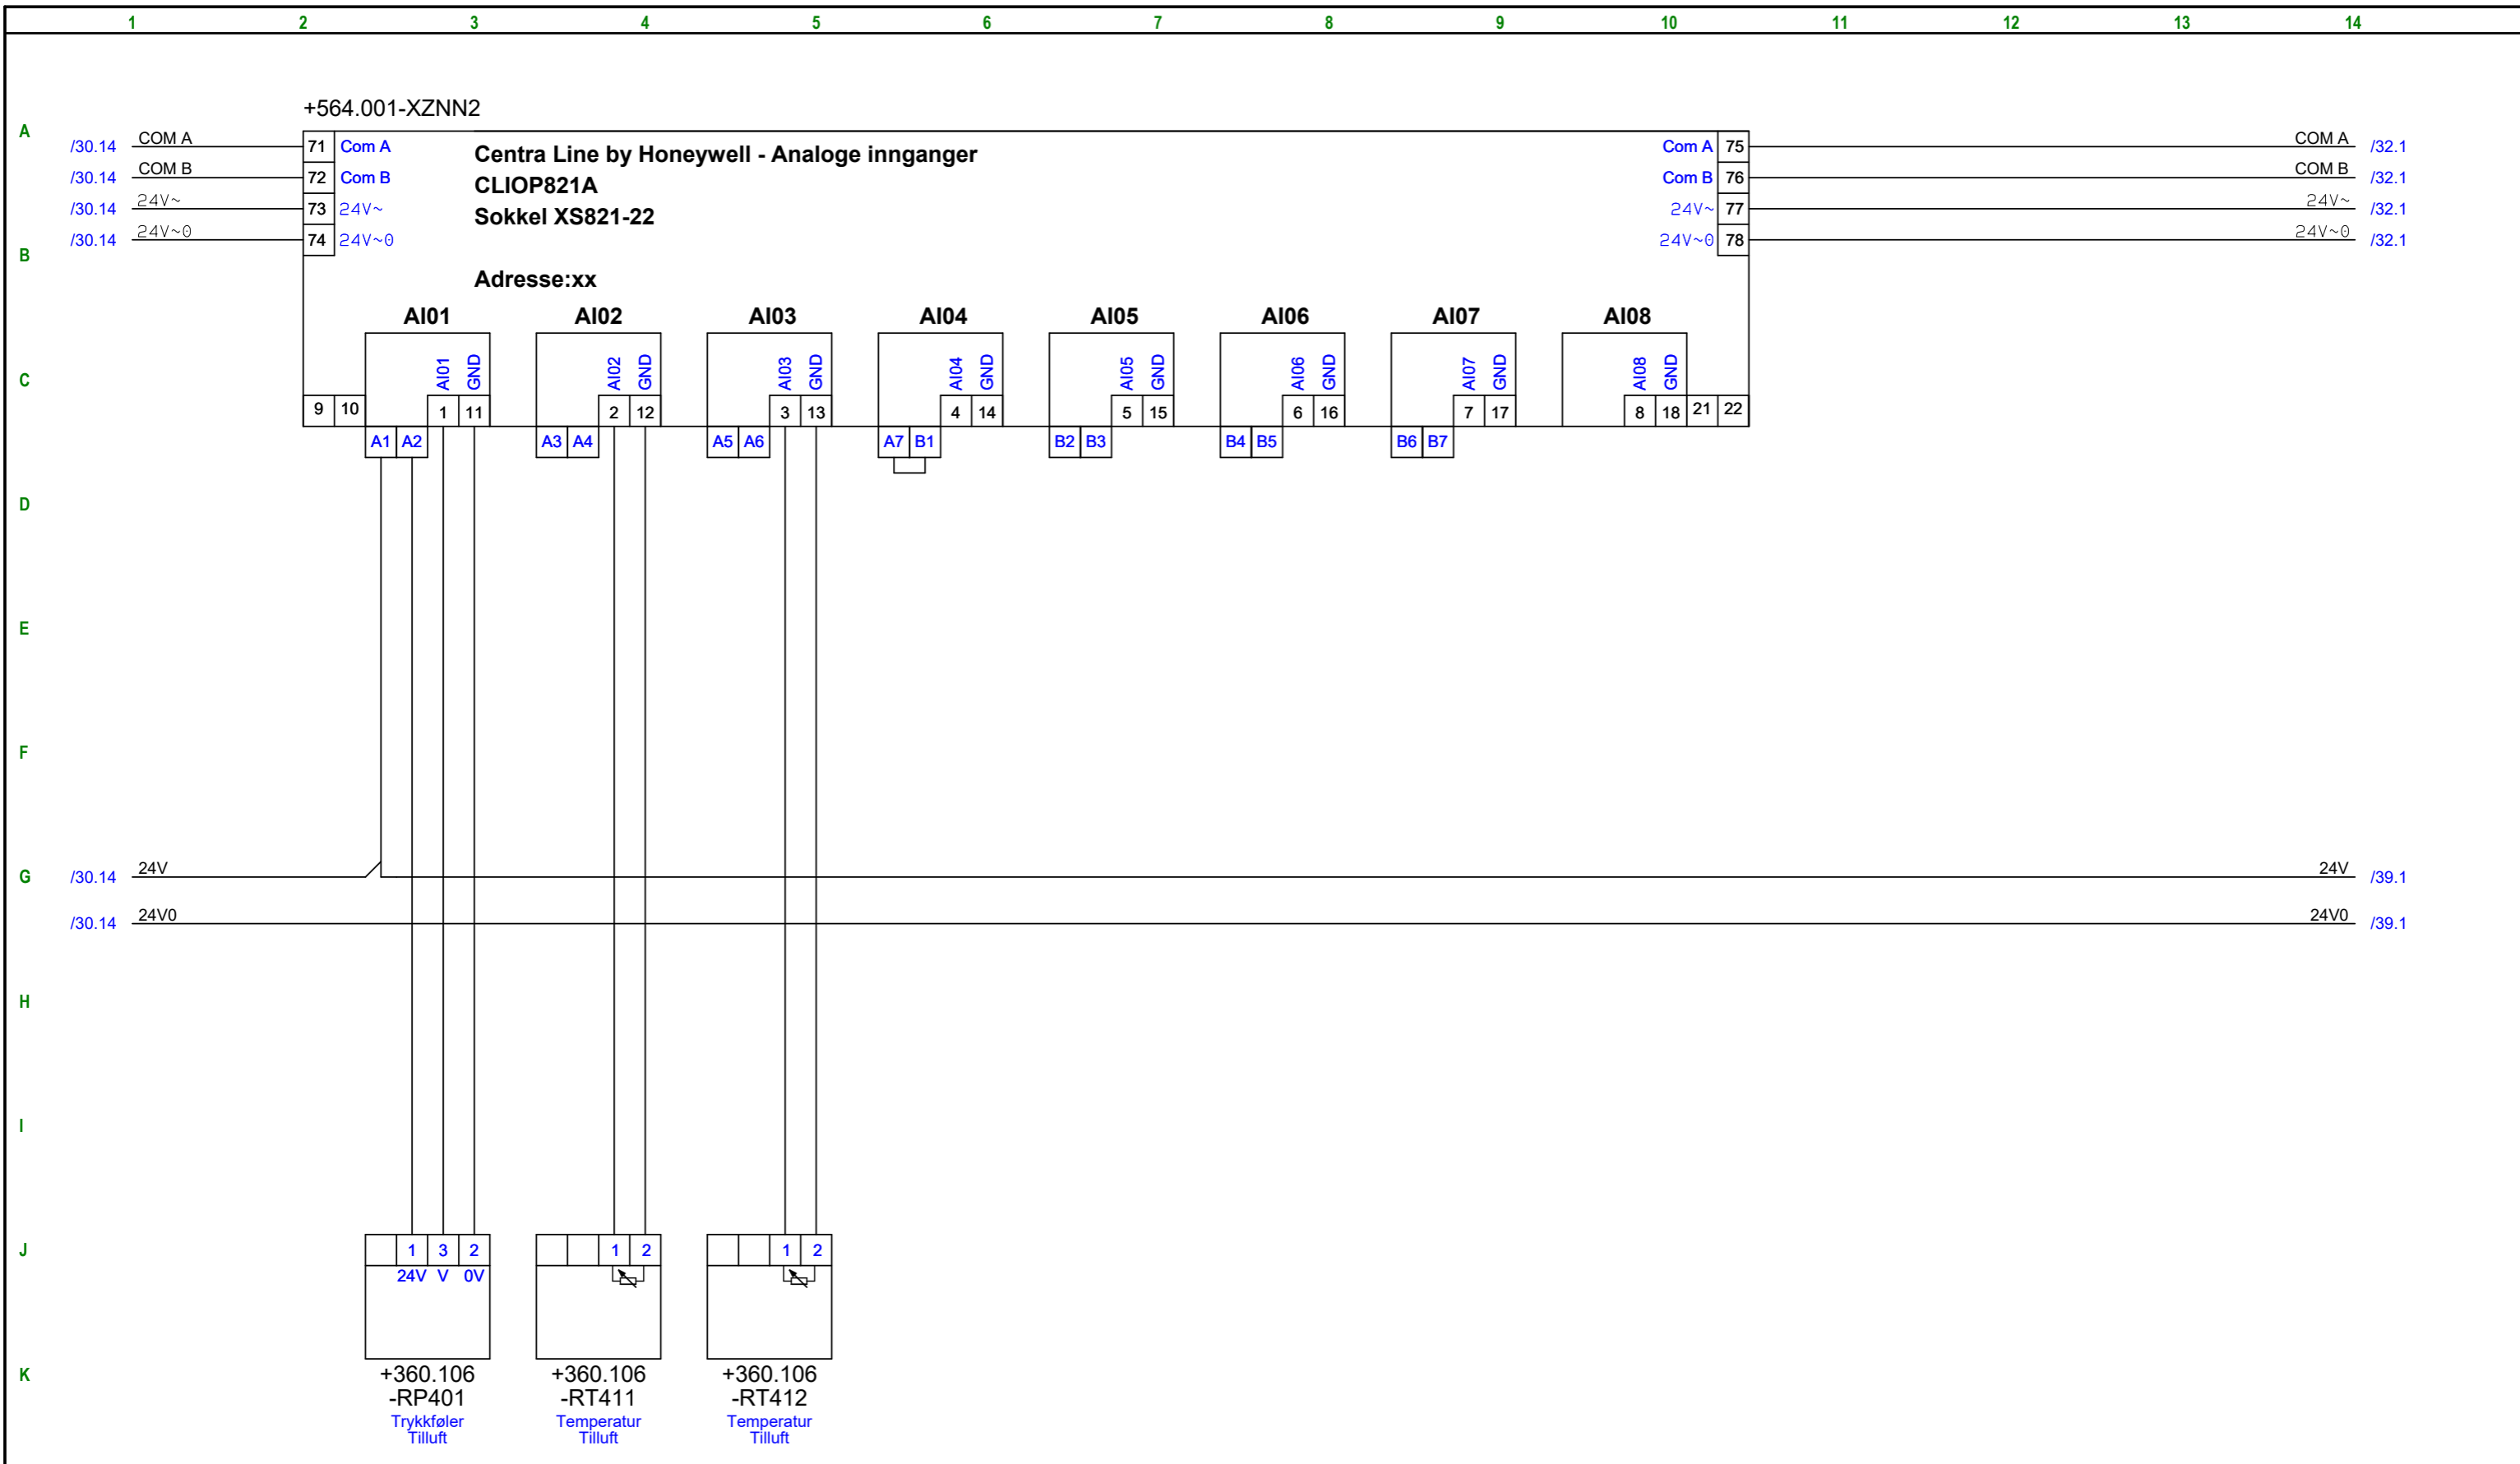


0	10.07.18	Opprettet Arbeidstegning	ME2400		10015490	0			Tittel: Fram 1	Erstatning for:					
1	04.12.18	Revidert som bygget	ME2400		10015490	1				Utgiver	Fag	Område	System	Løpenr.	Rev.
											BA		320	0007	0
Rev	Dato	Tekst	Laget	Sjekk	Godkj.	Prosjektnr.	Rev. Utg.	OR	Blad: 31 av 43	Entreprise: BYGGAUTOMASJON BODØ					

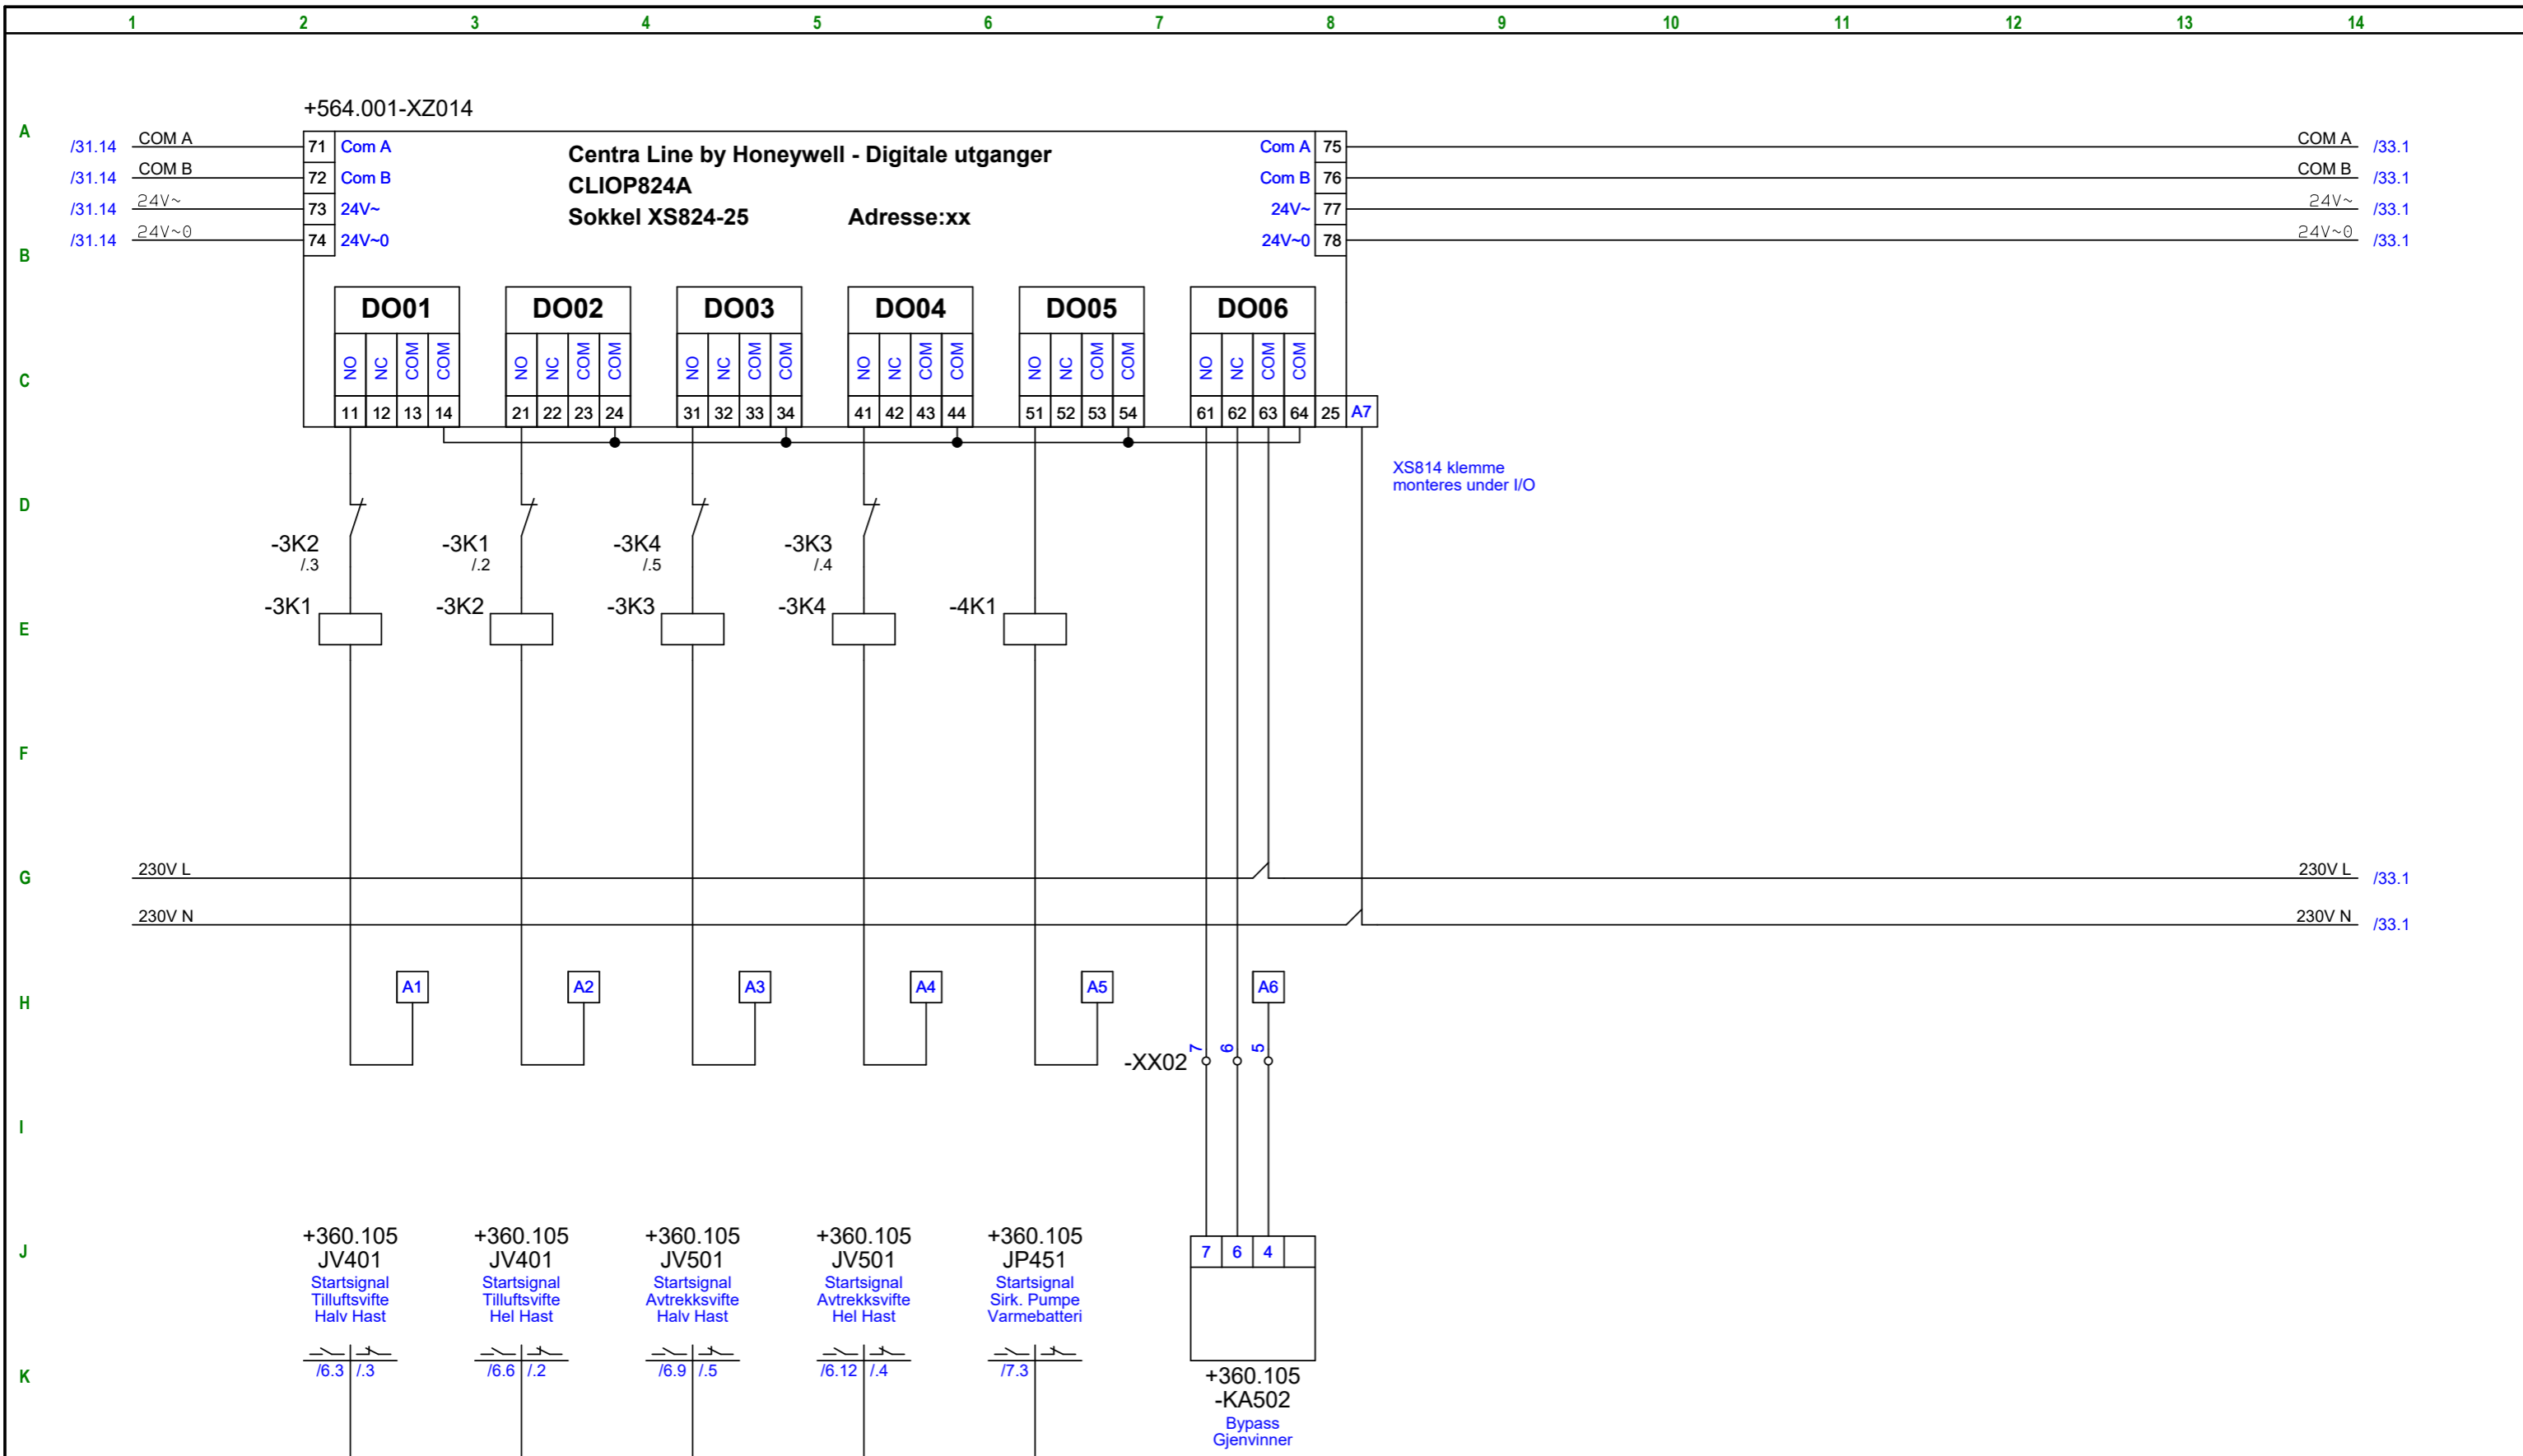


0	10.07.18	Opprettet Arbeidstegning	ME2400			10015490	0			Tittel: Fram 1	Erstatning for:					
1	04.12.18	Revidert som bygget	ME2400			10015490	1				Utgiver	Fag	Område	System	Løpenr.	Rev.
											BA		320	0007	0	
Rev	Dato	Tekst	Laget	Sjekk	Godkj.	Prosjektr.	Rev. Utg.	OR	Blad: 32 av 43	Entreprise: BYGGAUTOMASJON BODØ						

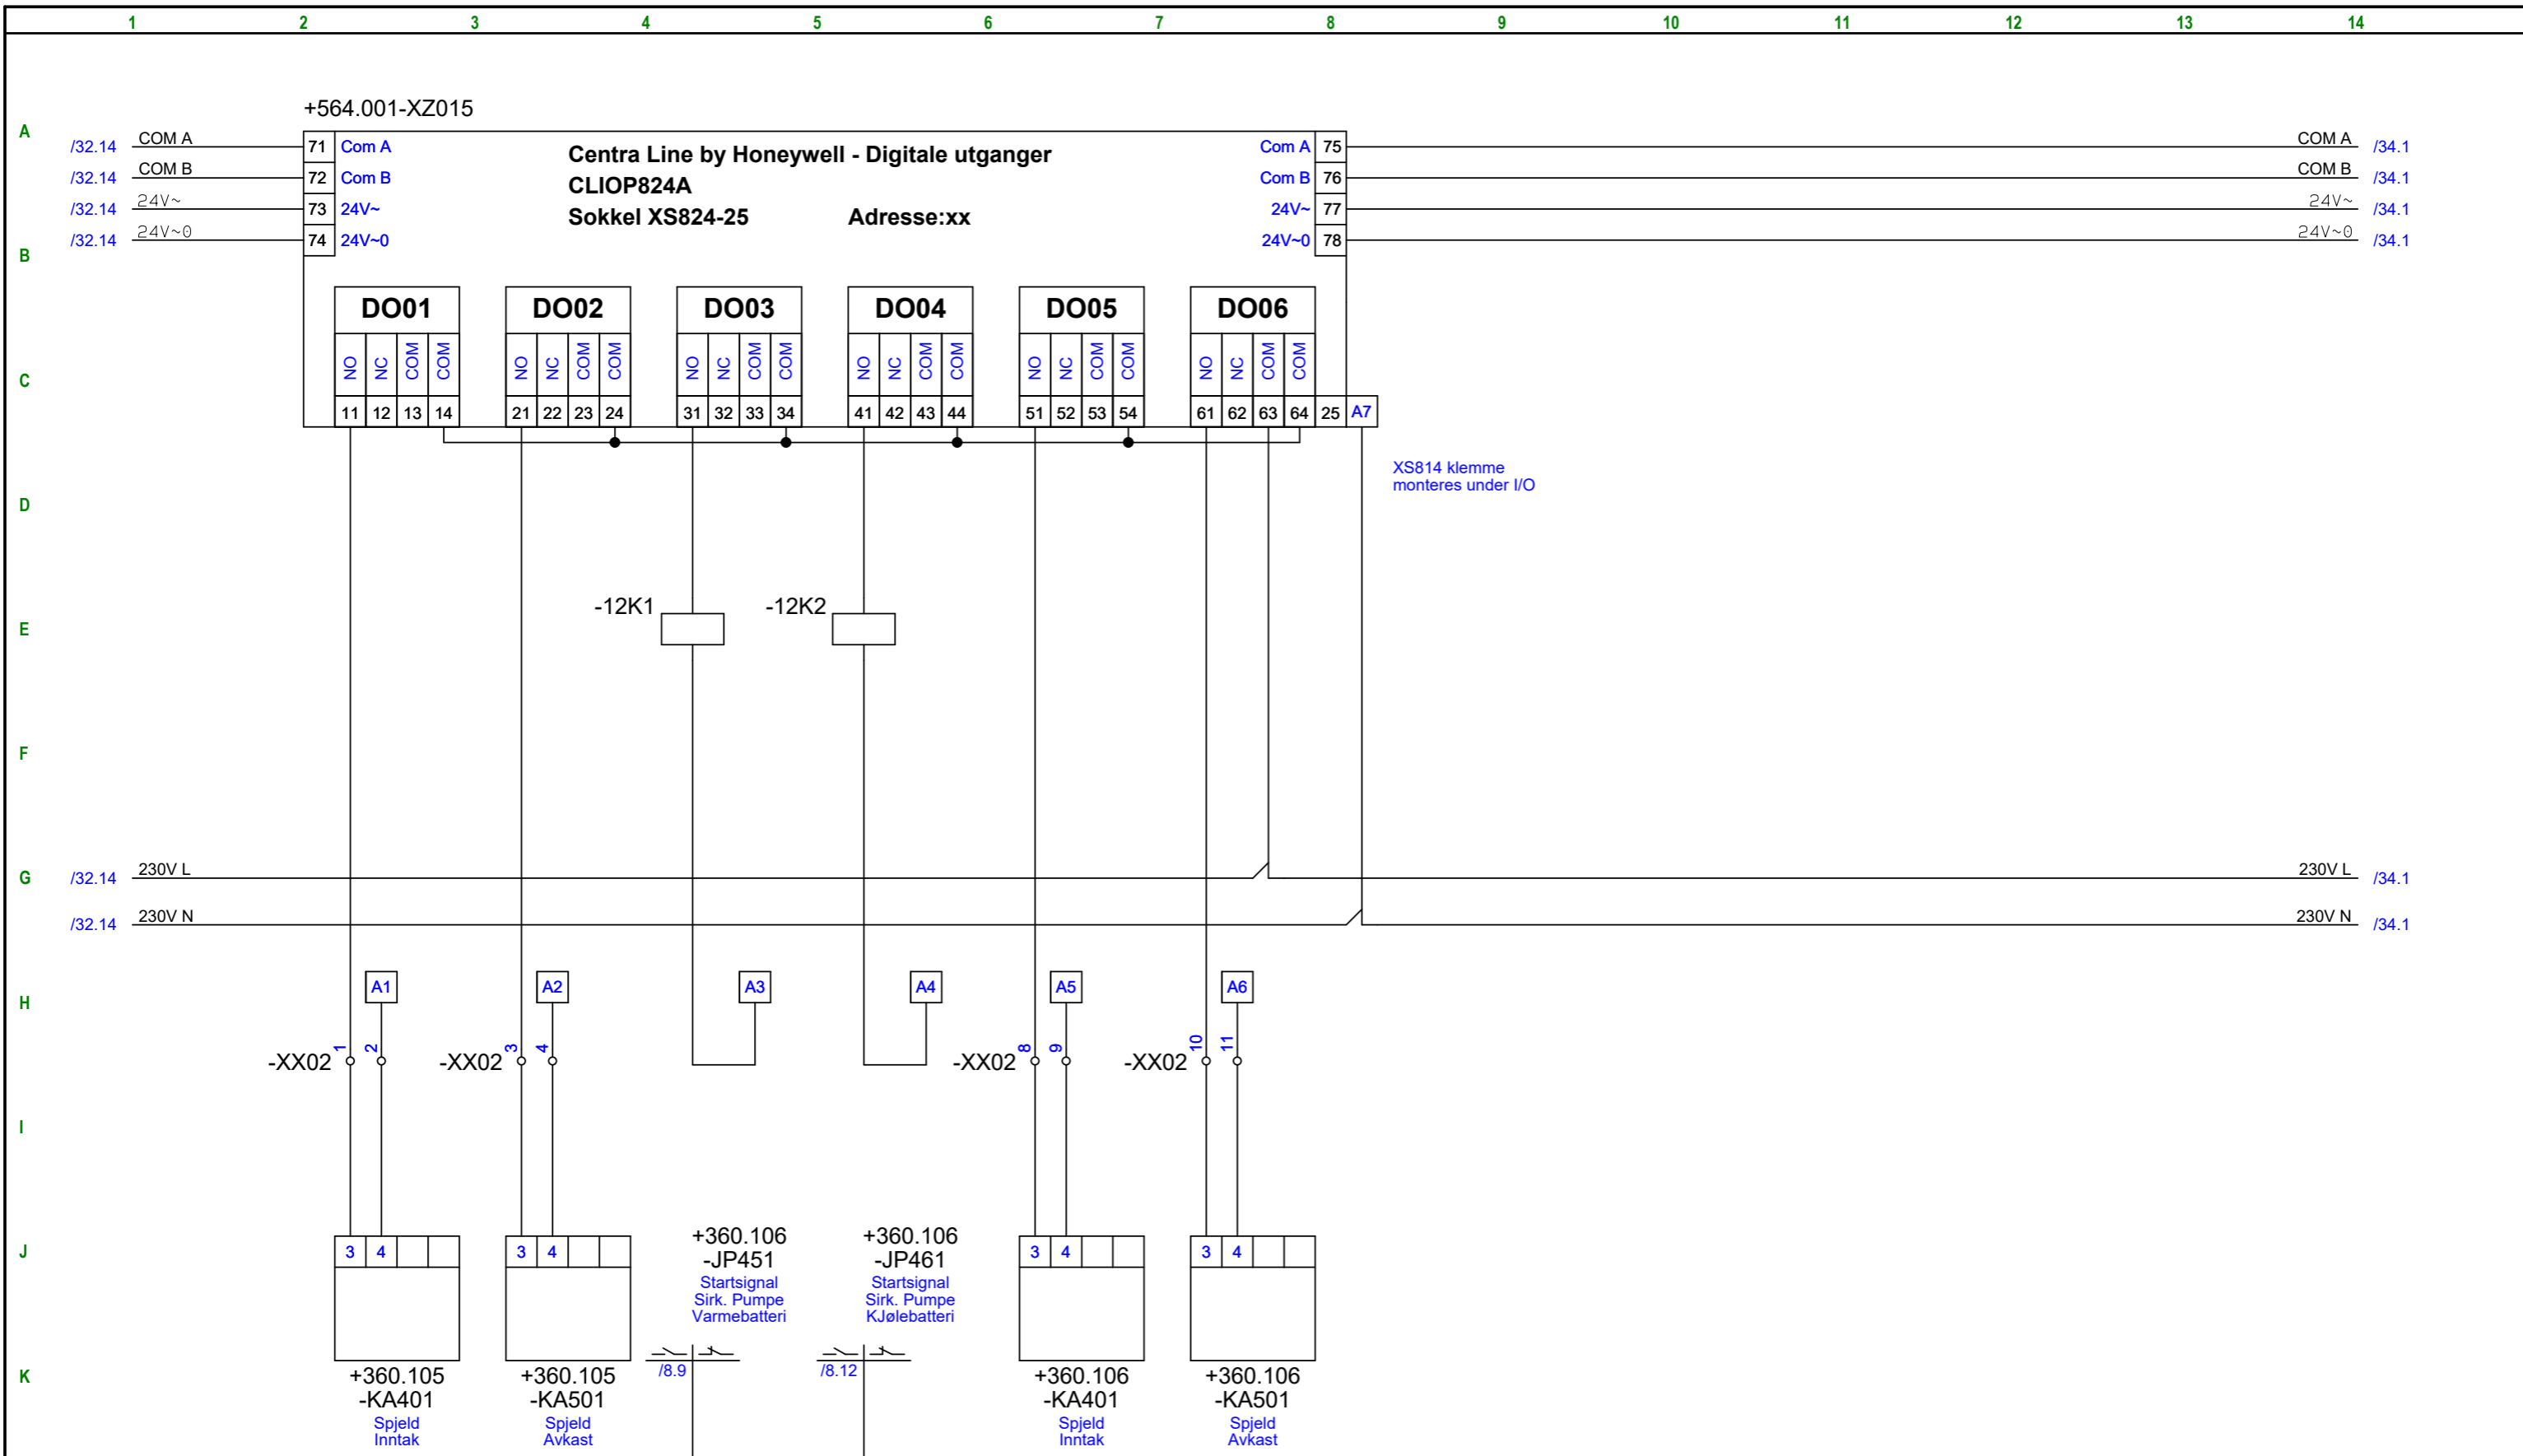


0	10.07.18	Opprettet Arbeidstegning	ME2400			10015490	0			Tittel: Fram 1	Erstatning for:					
1	04.12.18	Revidert som bygget	ME2400			10015490	1				Utgiver	Fag	Område	System	Løpenr.	Rev.
												BA		320	0007	0
Rev	Dato	Tekst		Laget	Sjekk	Godkj.	Prosjektr.	Rev. Utg.	OR	Blad: 33 av 43	Entreprise: BYGGAUTOMASJON BODØ					

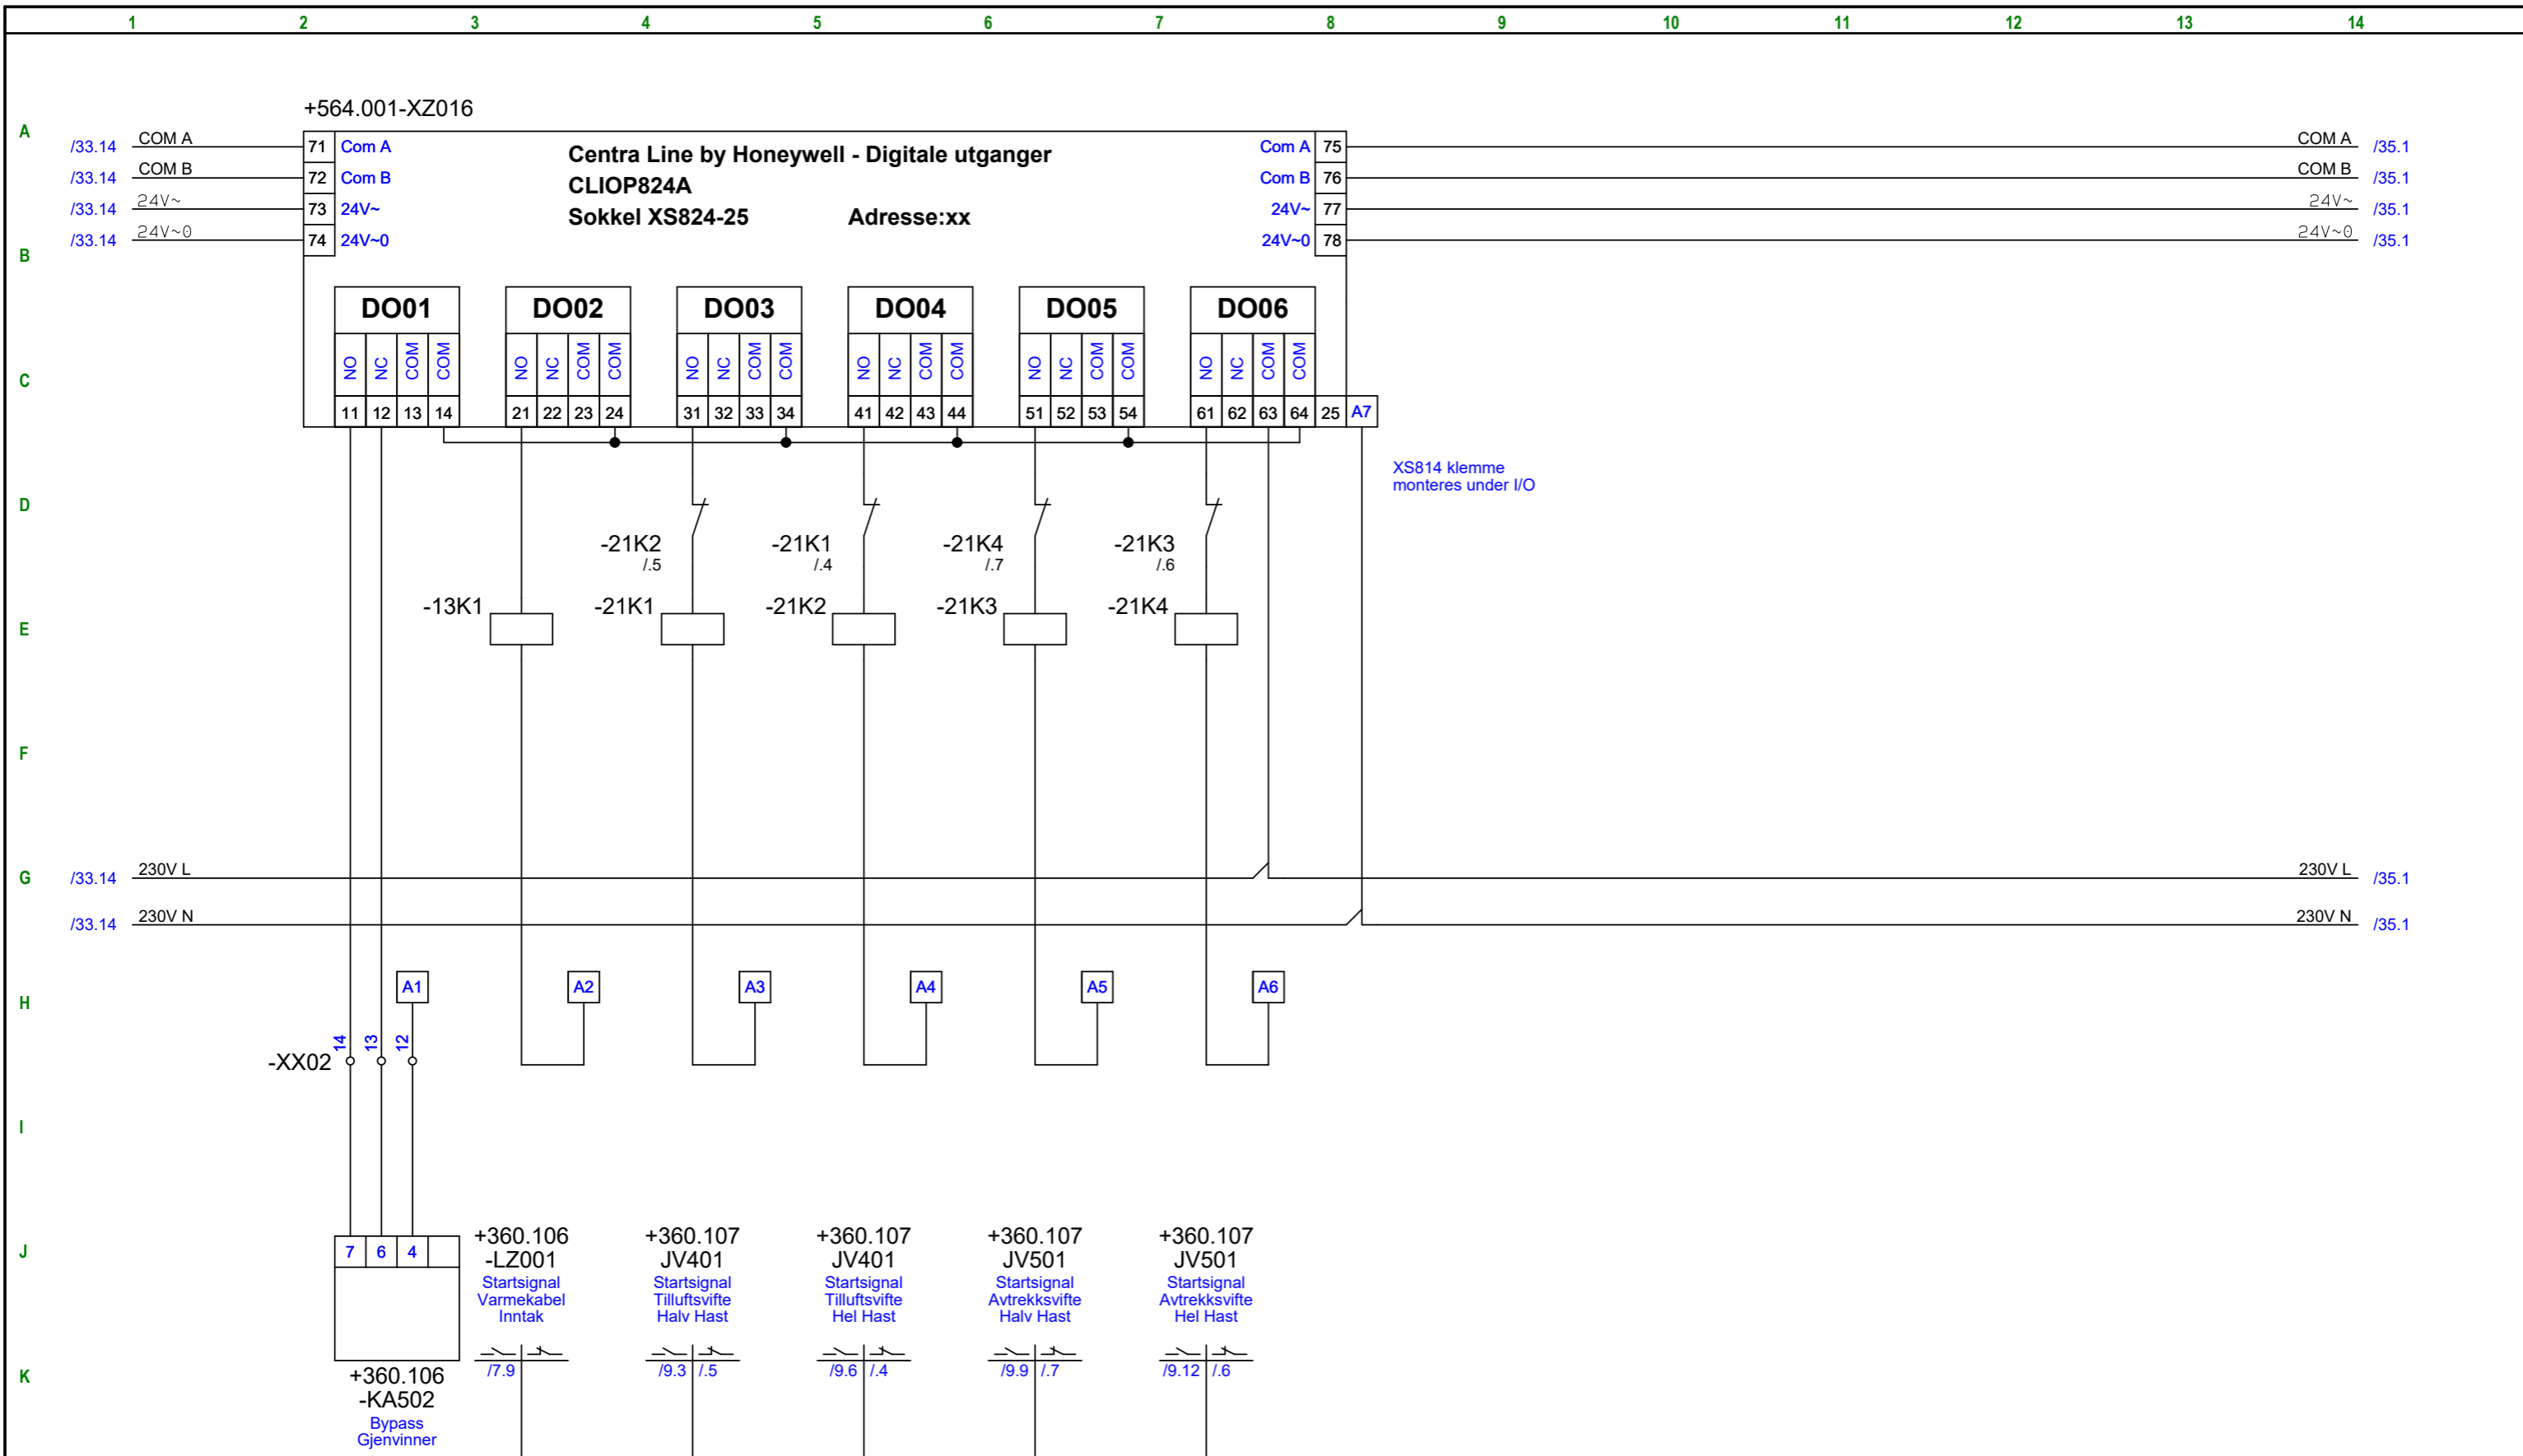




0	10.07.18	Opprettet Arbeidstegning	ME2400			10015490	0			Tittel: Fram 1	Erstatning for:				
1	04.12.18	Revidert som bygget	ME2400			10015490	1				Utgiver BA	Fag BA	Område 320	System 0007	Løpenr. 0
Rev	Dato	Tekst	Laget	Sjekk	Godkj.	Prosjektr.	Rev. Utg.	OR	Blad: 34 av 43	Entreprise: BYGGAUTOMASJON BODØ					

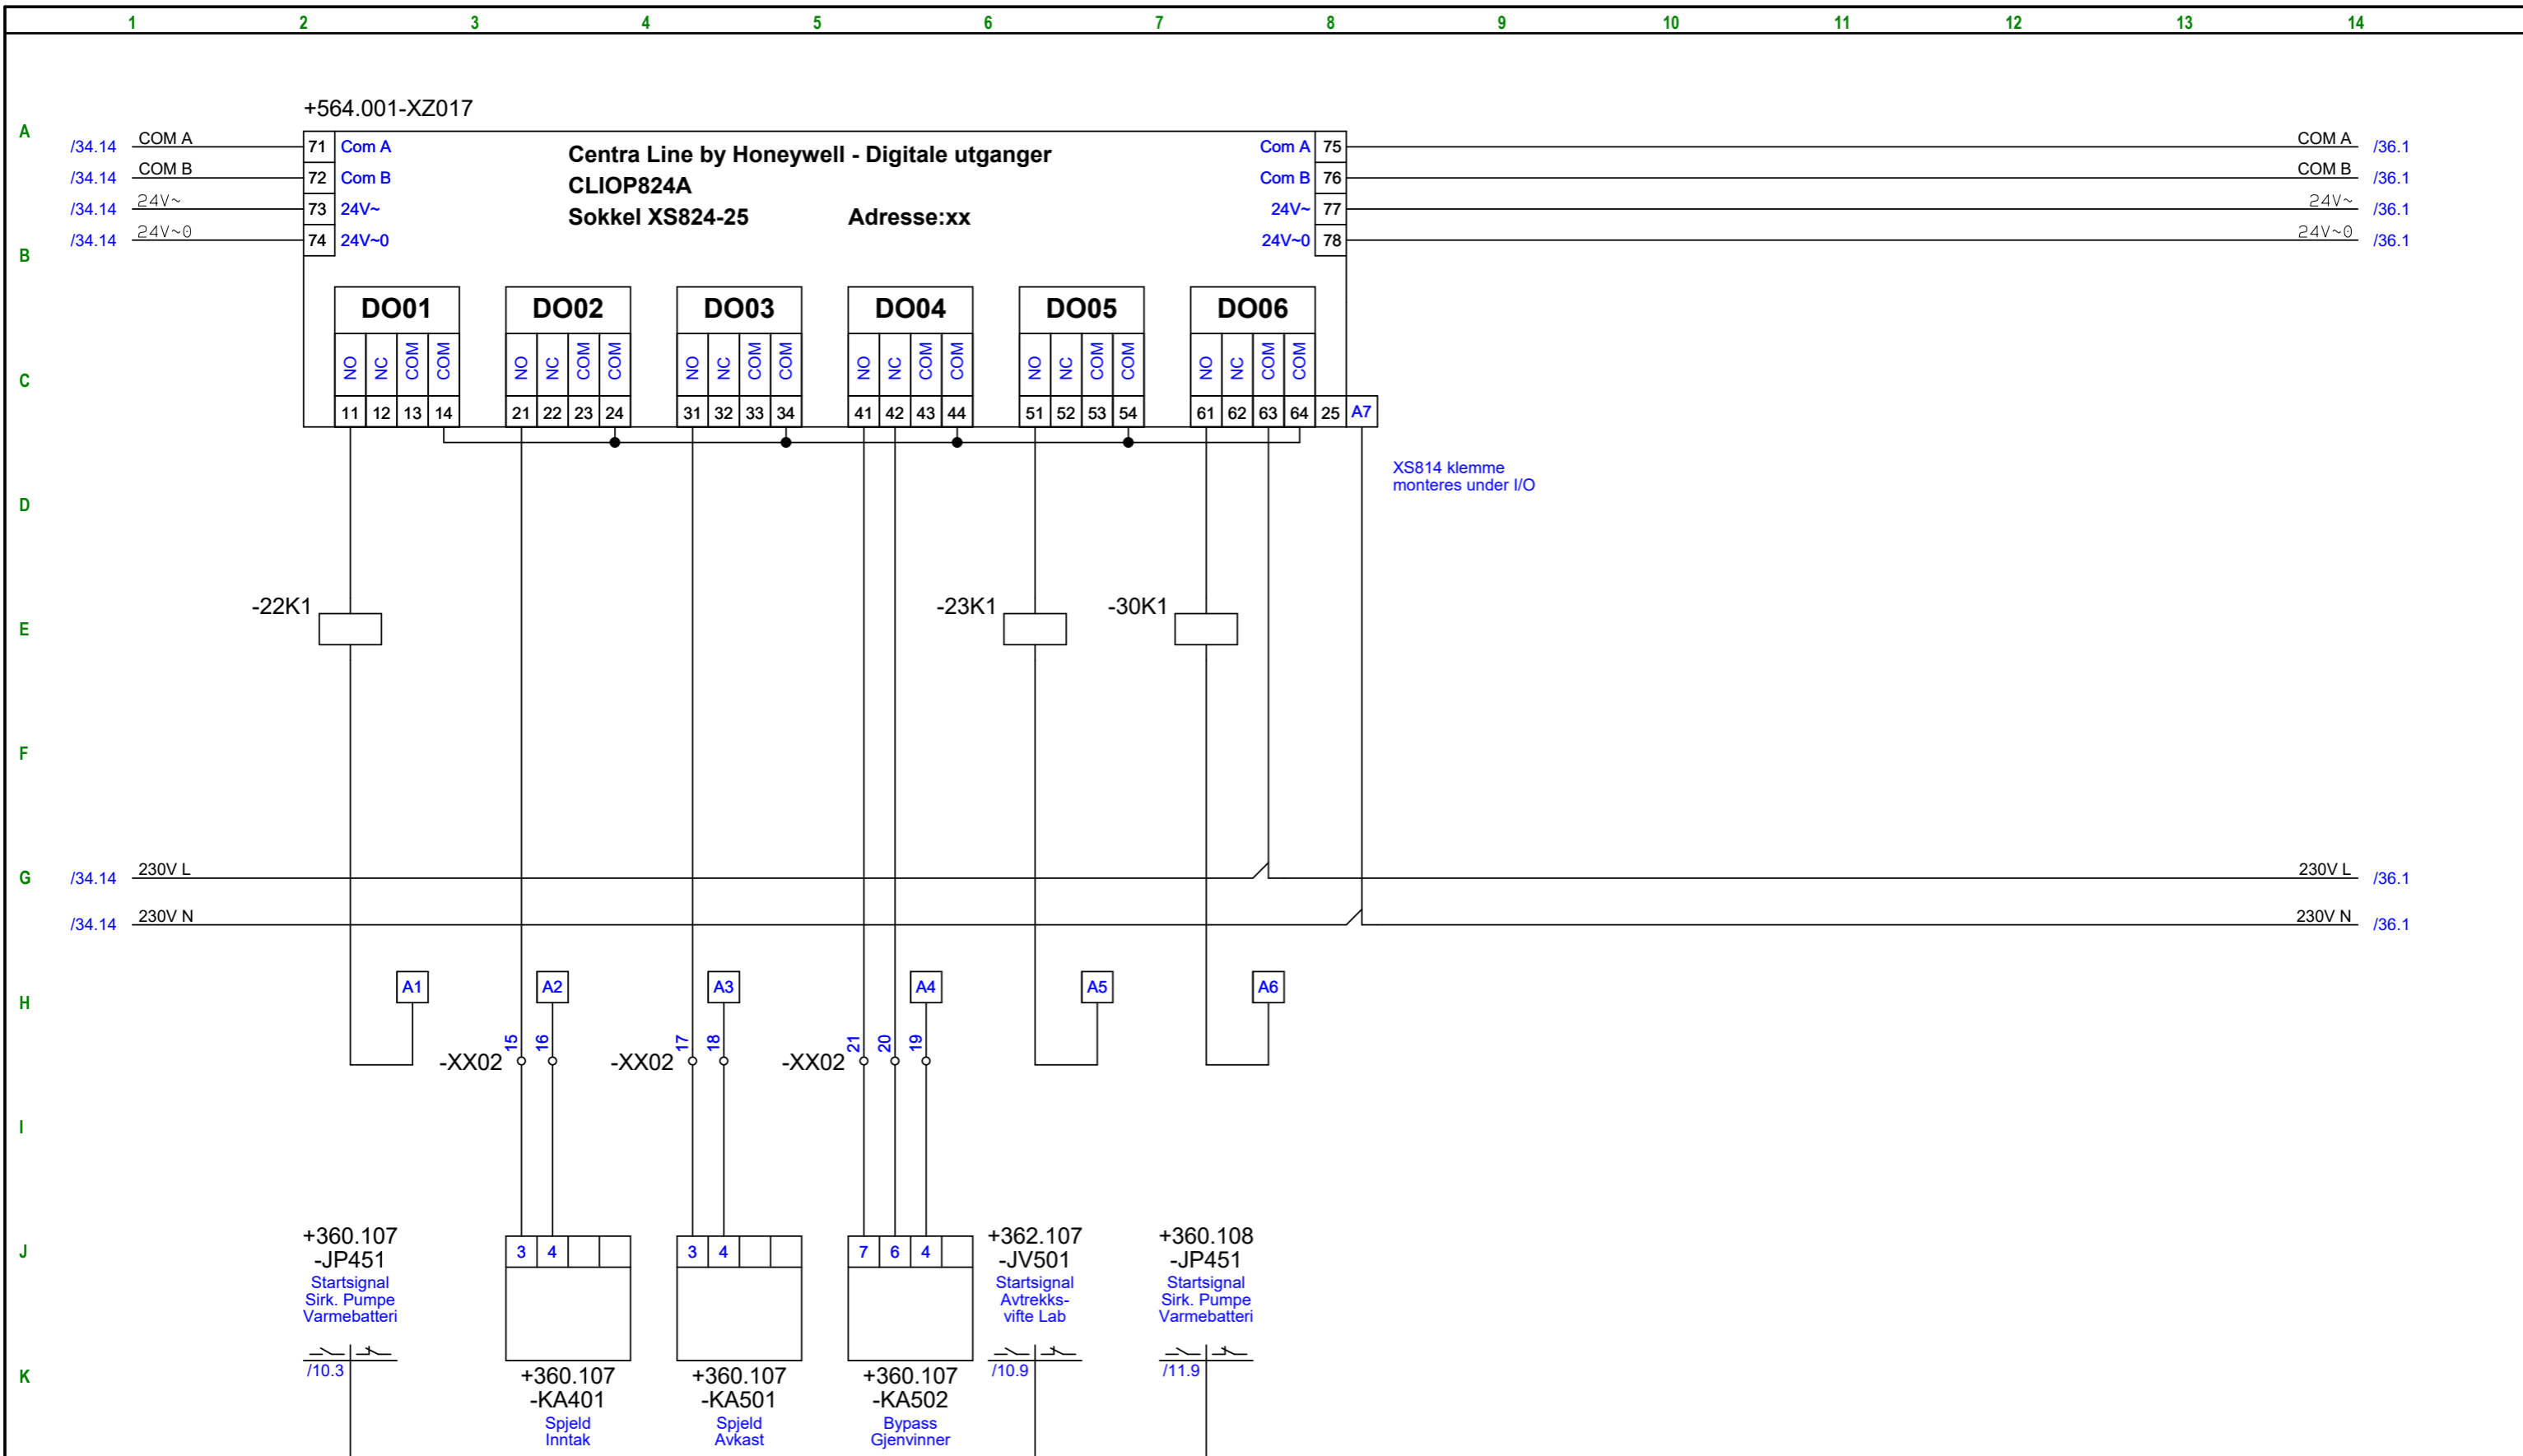




0	10.07.18	Opprettet Arbeidstegning	ME2400			10015490	0			Tittel: Fram 1	Erstatning for:					
1	04.12.18	Revidert som bygget	ME2400			10015490	1				Utgiver	Fag	Område	System	Løpenr.	Rev.
												BA		320	0007	0
Rev	Dato	Tekst	Laget	Sjekk	Godkj.	Prosjektr.	Rev. Utg.	OR	Blad: 35 av 43	Entreprise: BYGGAUTOMASJON BODØ						

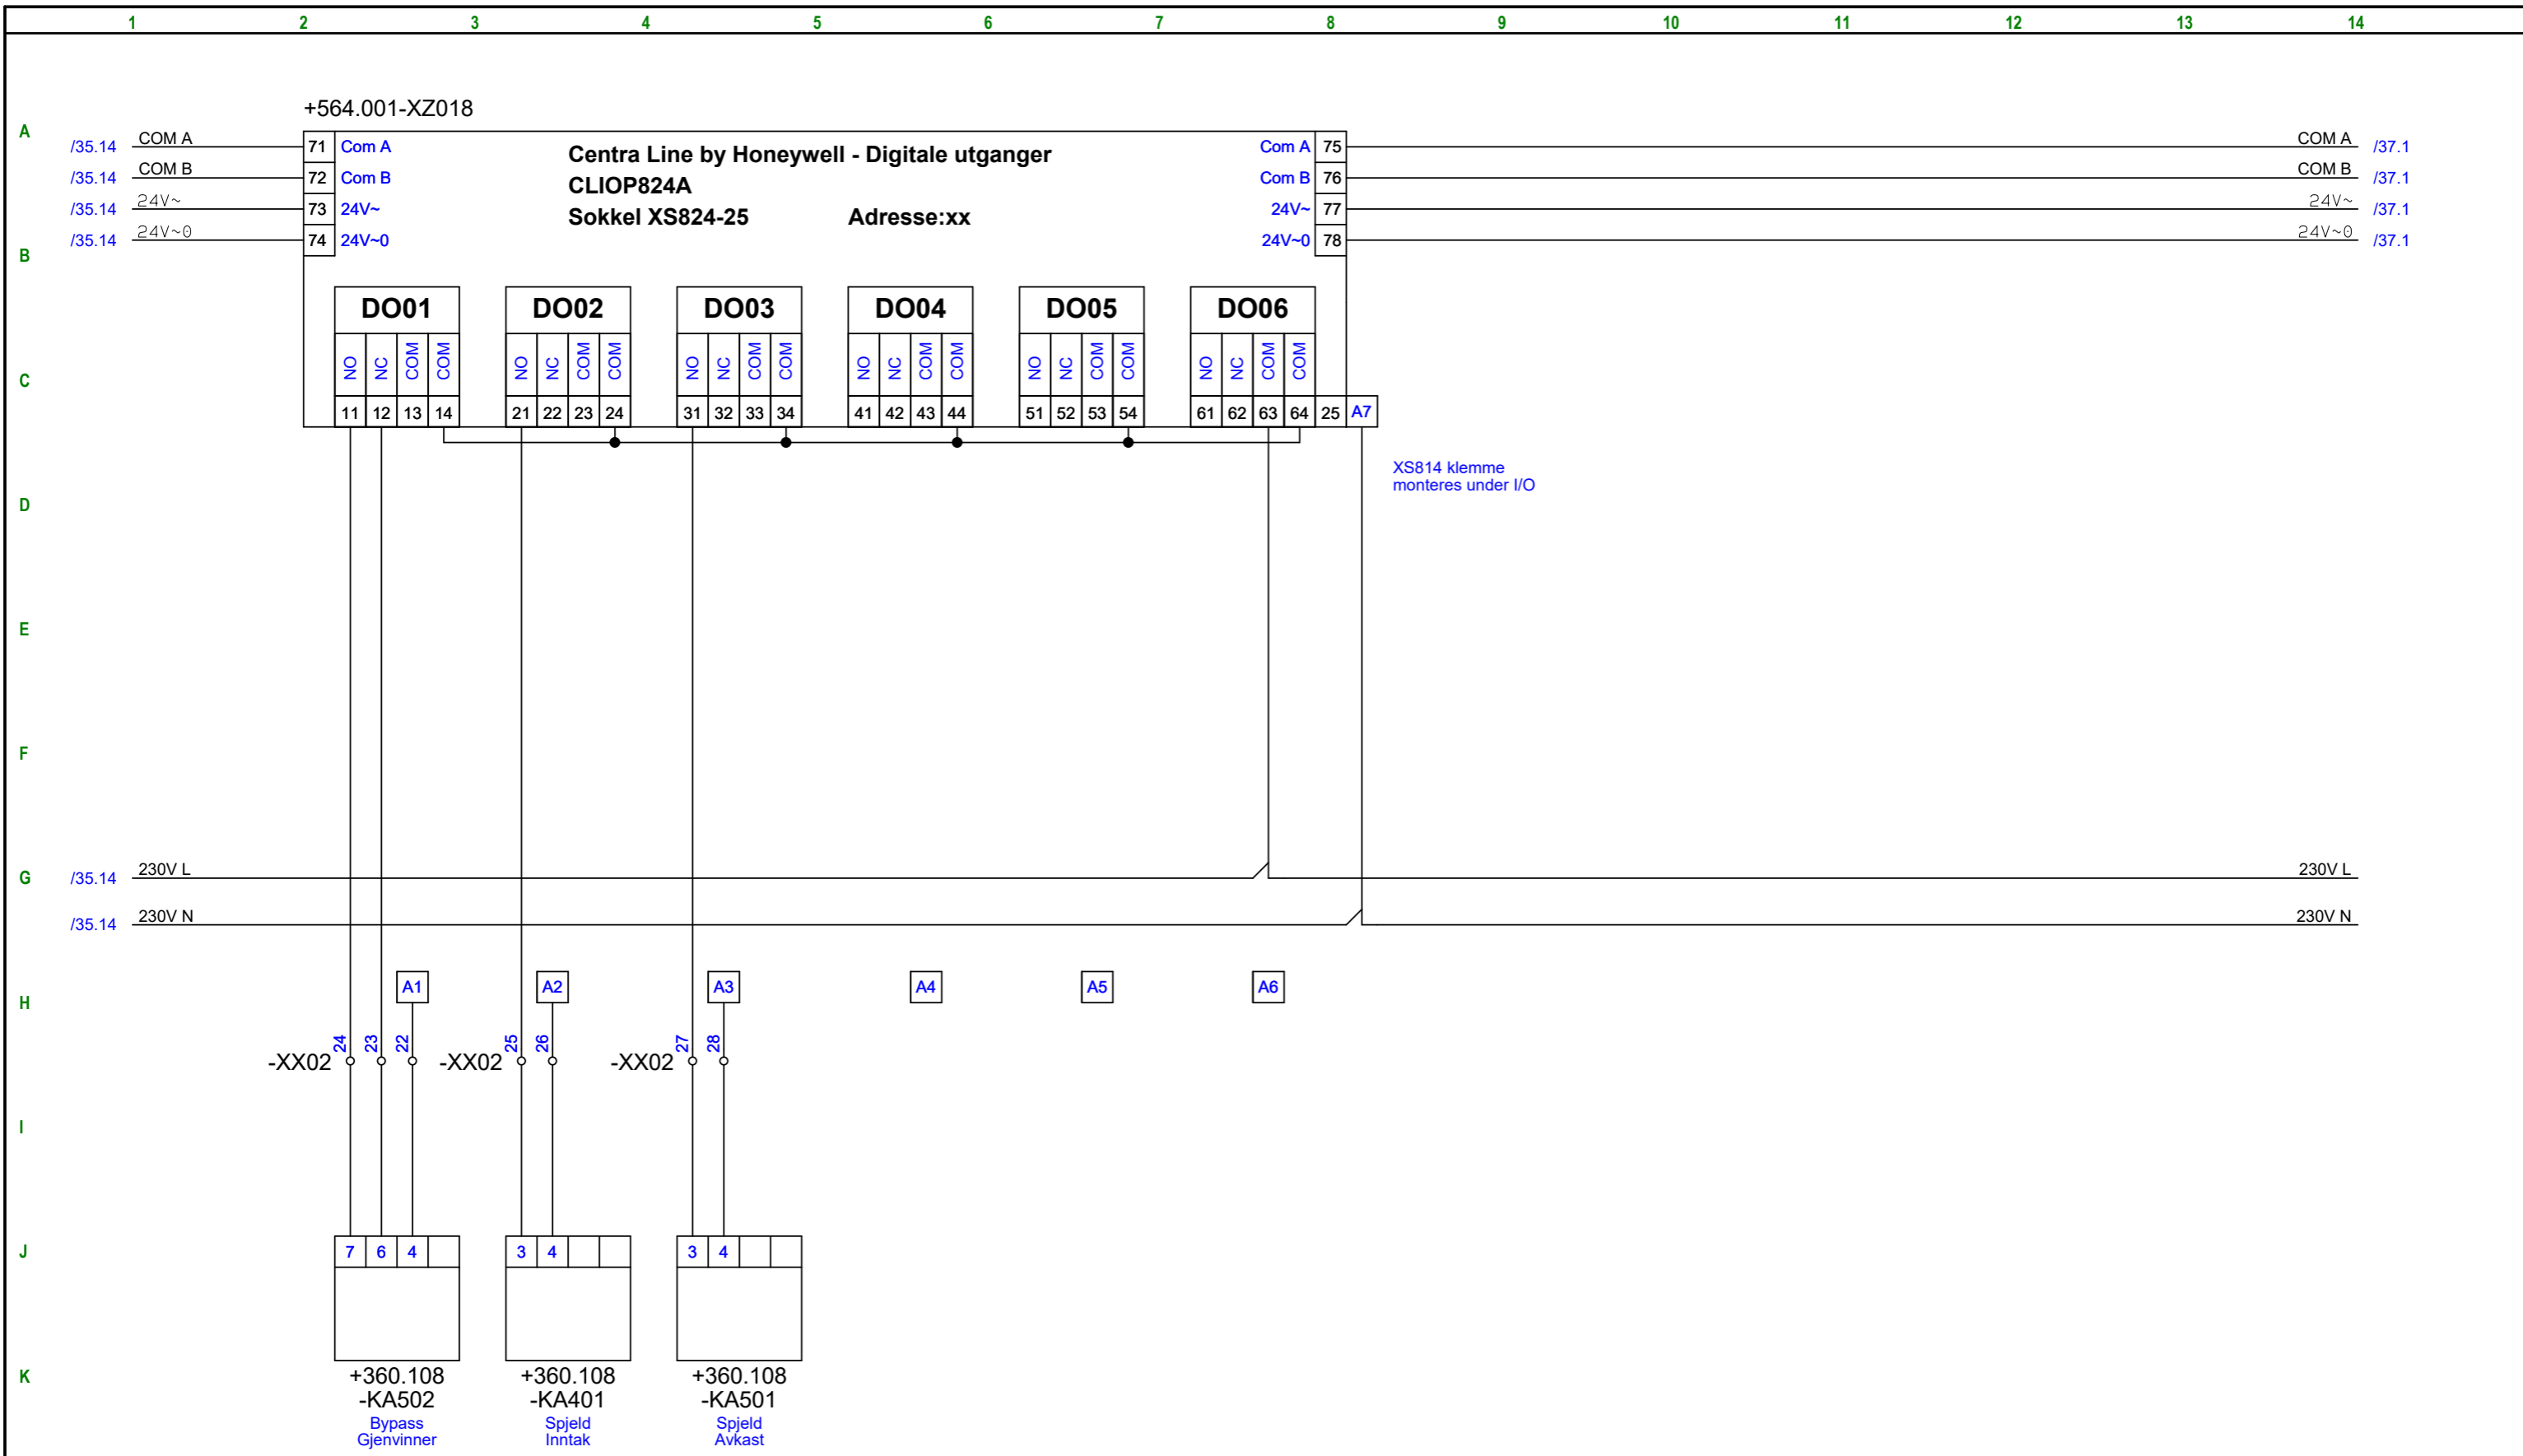


0	10.07.18	Opprettet Arbeidstegning	ME2400			10015490	0			Tittel: Fram 1	Erstatning for:				
1	04.12.18	Revidert som bygget	ME2400			10015490	1				Utgiver	Fag	Område	System	Løpenr.
										BA		320	0007	0	
Rev	Dato	Tekst	Laget	Sjekk	Godkj.	Prosjektr.	Rev. Utg.	OR	Blad: 36 av 43	Entreprise: BYGGAUTOMASJON BODØ					

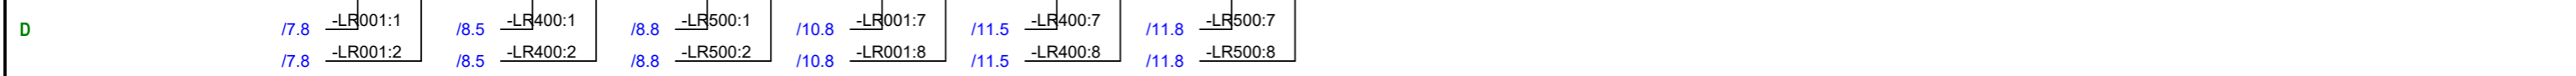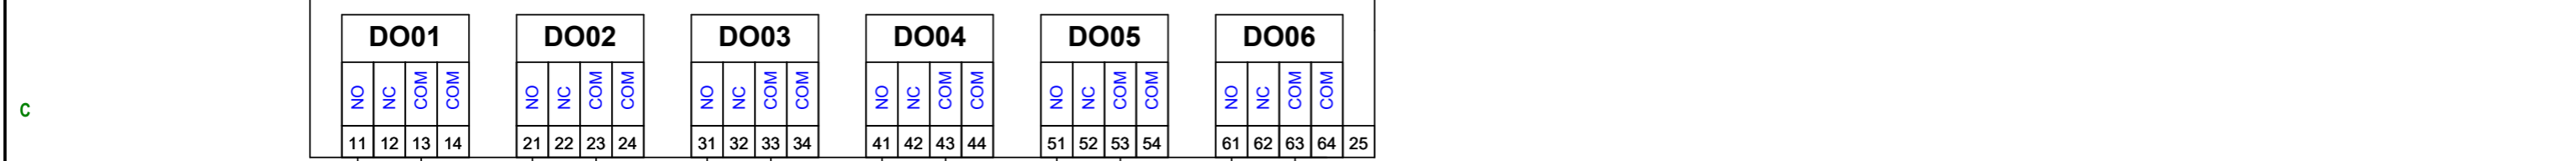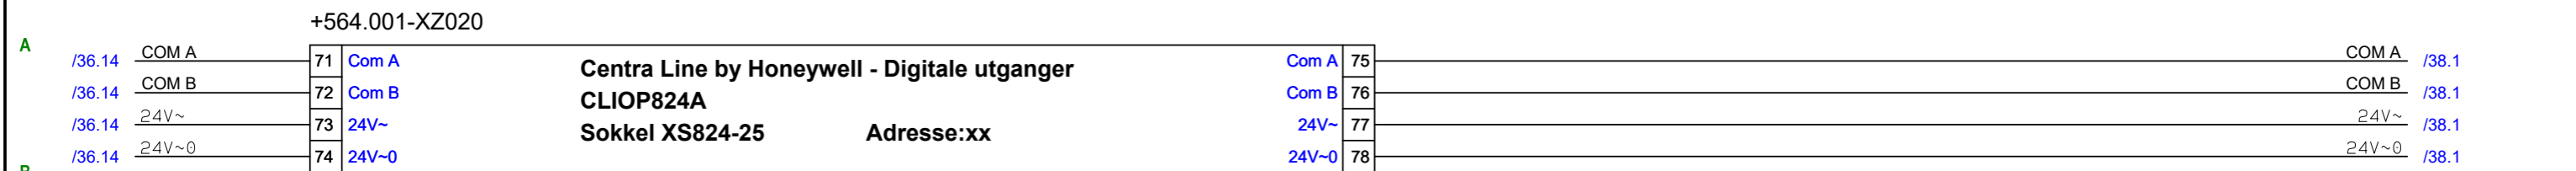


0	10.07.18	Opprettet Arbeidstegning	ME2400			10015490	0			Tittel: Fram 1	Erstatning for:					
1	04.12.18	Revidert som bygget	ME2400			10015490	1				Utgiver	Fag	Område	System	Løpenr.	Rev.
												BA		320	0007	0
Rev	Dato	Tekst	Laget	Sjekk	Godkj.	Prosjektnr.	Rev. Utg.	OR	Blad: 37 av 43	Entreprise: BYGGAUTOMASJON BODØ						

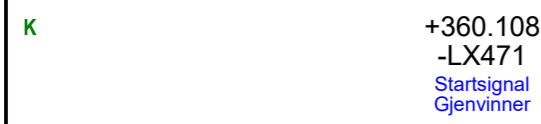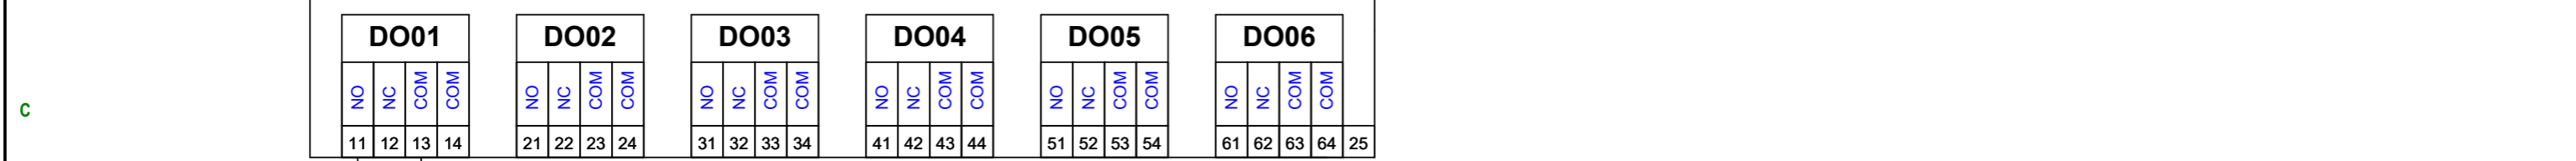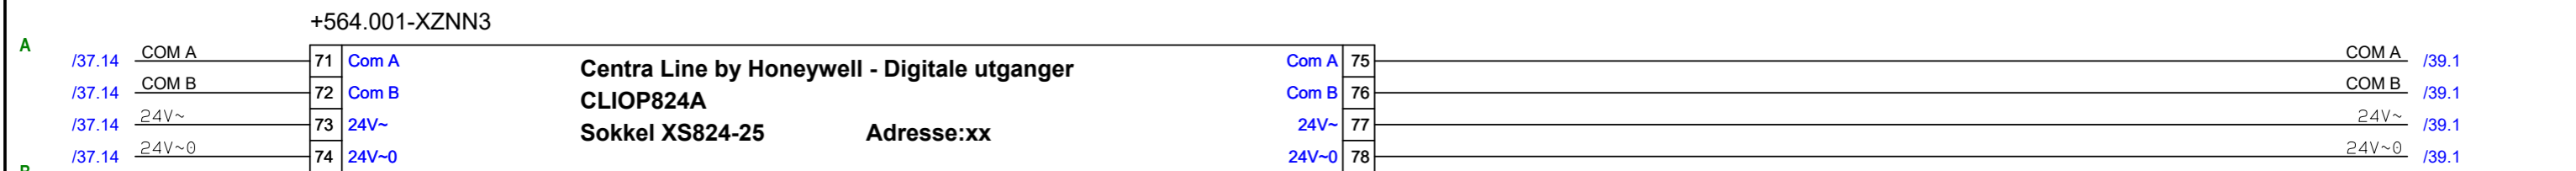


0	10.07.18	Opprettet Arbeidstegning	ME2400			10015490	0				Tittel: Fram 1	Erstatning for:					
1	04.12.18	Revidert som bygget	ME2400			10015490	1					Utgiver	Fag	Område	System	Løpenr.	Rev.
													BA		320	0007	0
Rev	Dato	Tekst	Laget	Sjekket	Godkj.	Prosjektnr.	Rev. Utg.	OR	Blad: 38 av 43		Entreprise: BYGGAUTOMASJON BODØ						

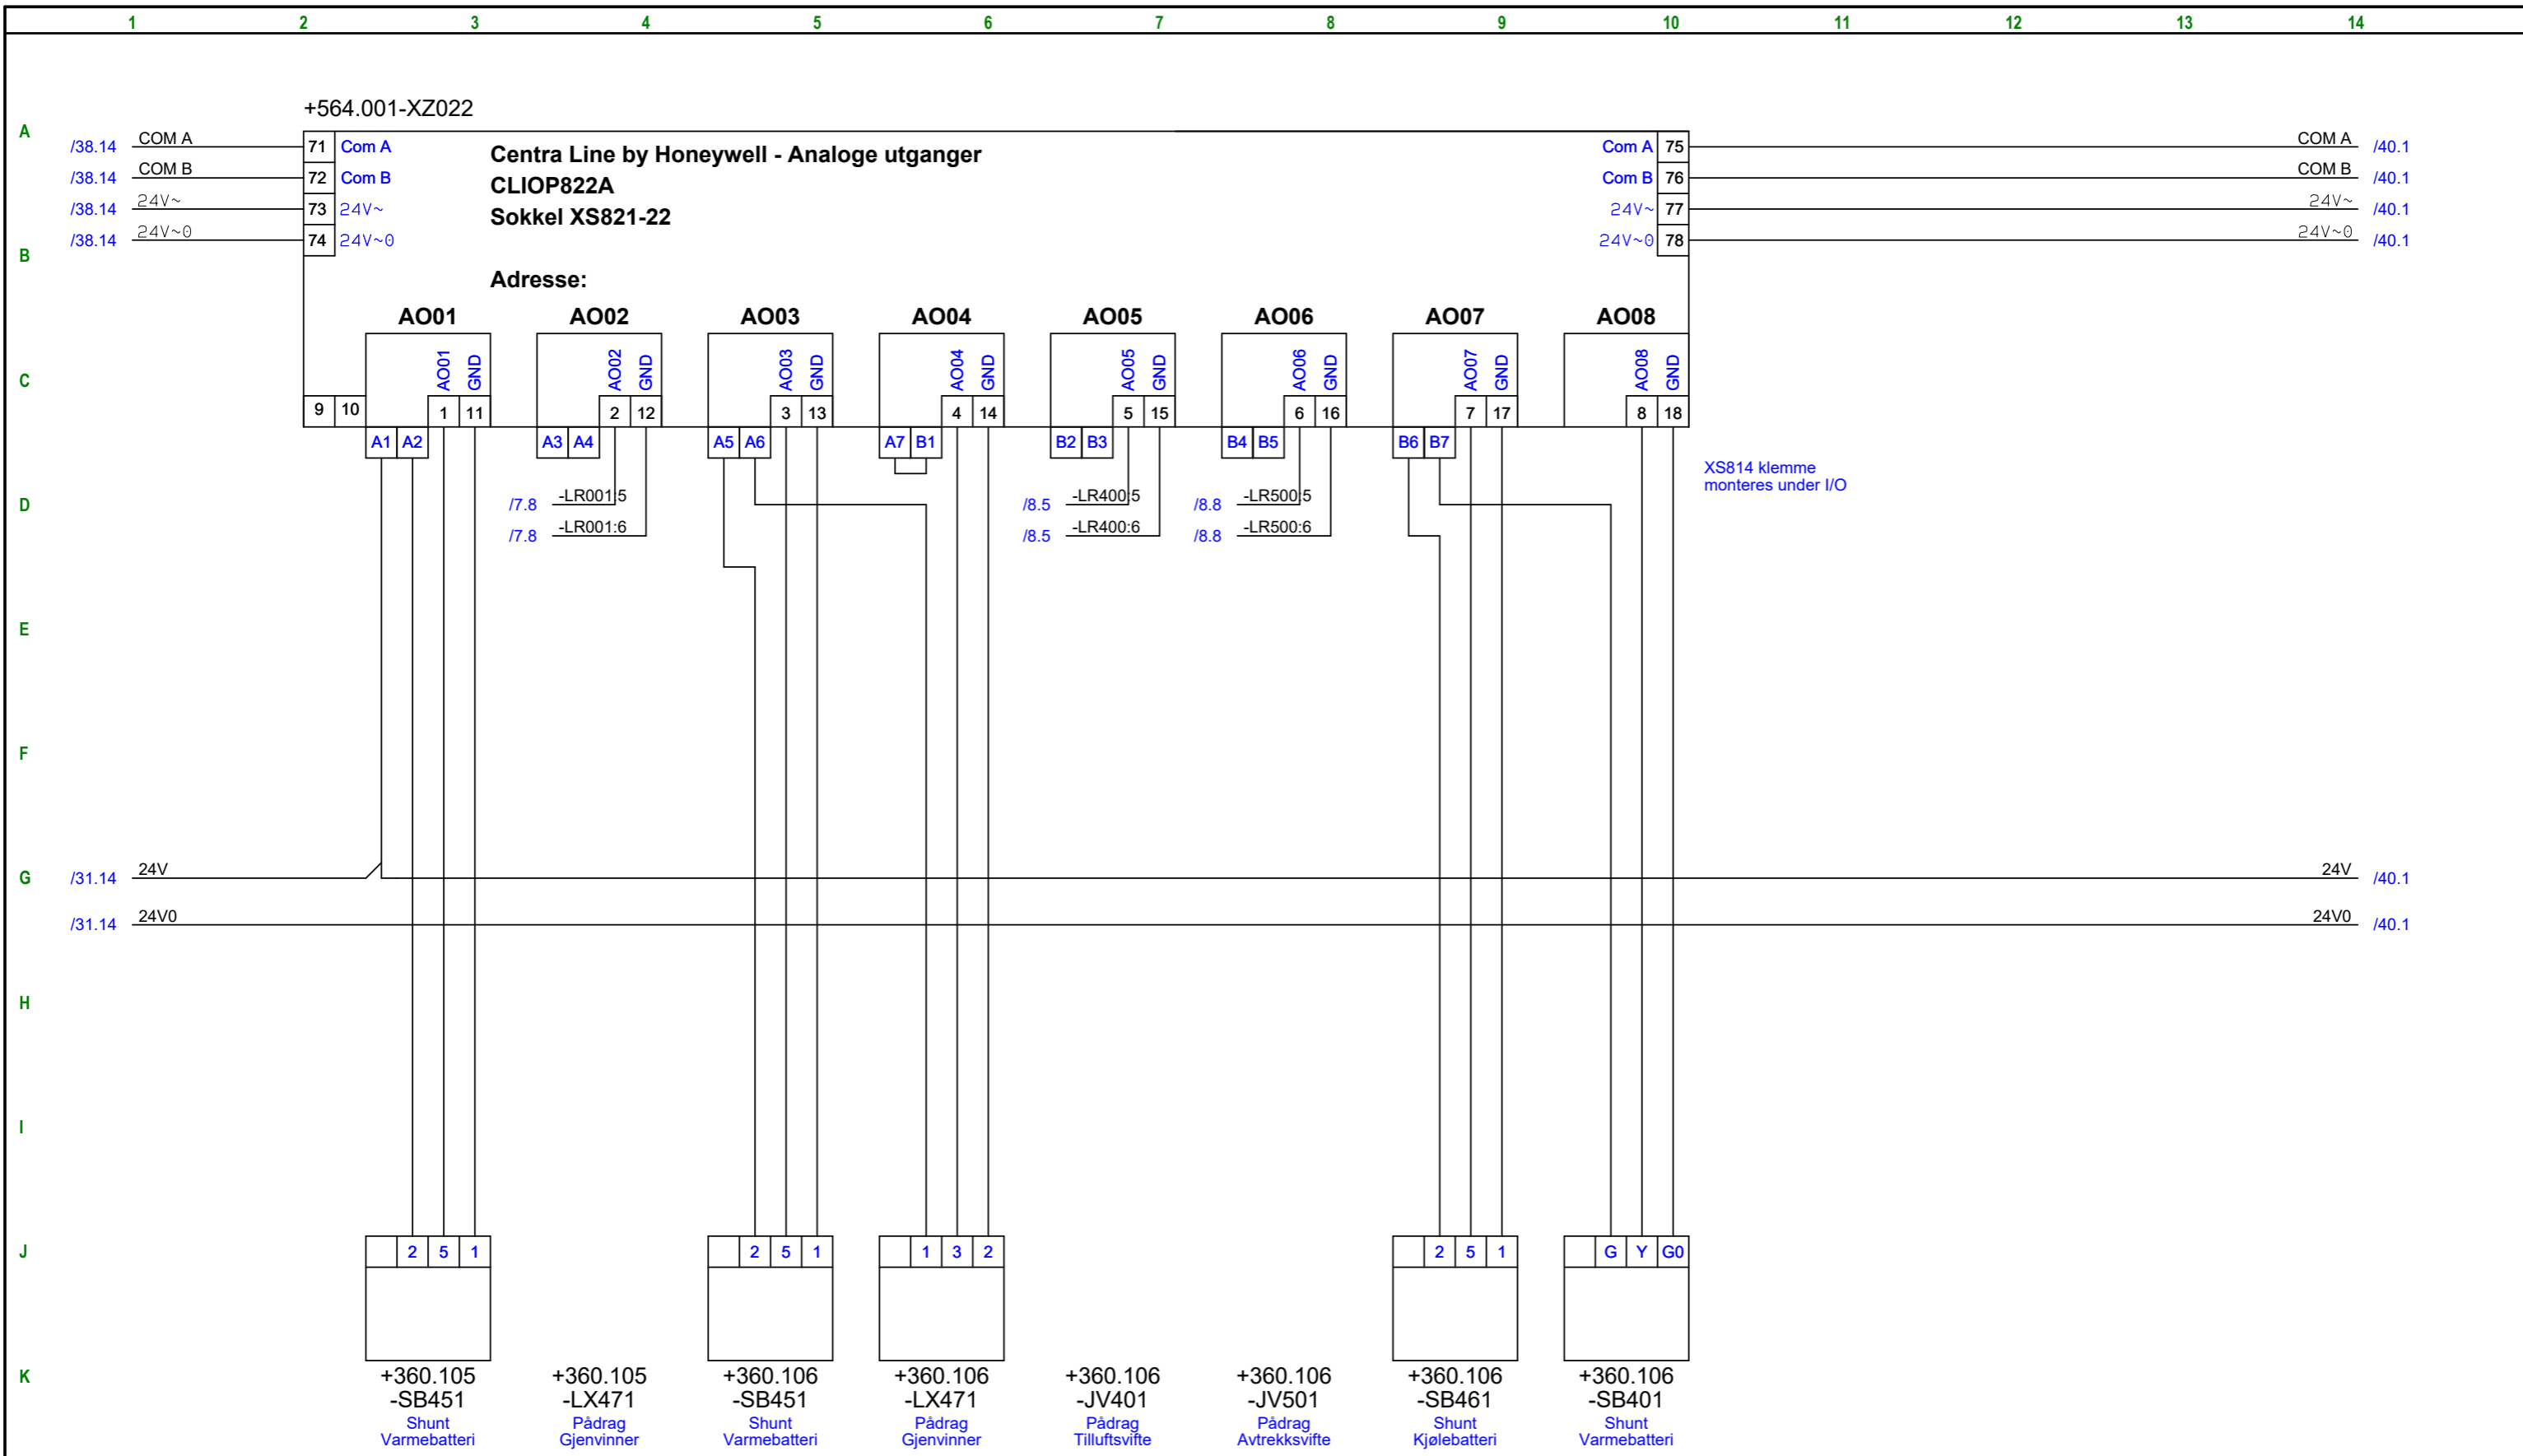

0	10.07.18	Opprettet Arbeidstegning	ME2400		10015490	0			Tittel: Fram 1	Erstatning for:					
1	04.12.18	Revidert som bygget	ME2400		10015490	1				Utgiver	Fag	Område	System	Løpenr.	Rev.
										BA		320	0007	0	
Rev	Dato	Tekst	Laget	Sjekk	Godkj.	Prosjektnr.	Rev. Utg.	OR	Blad: 39 av 43	Entreprise: BYGGAUTOMASJON BODØ					

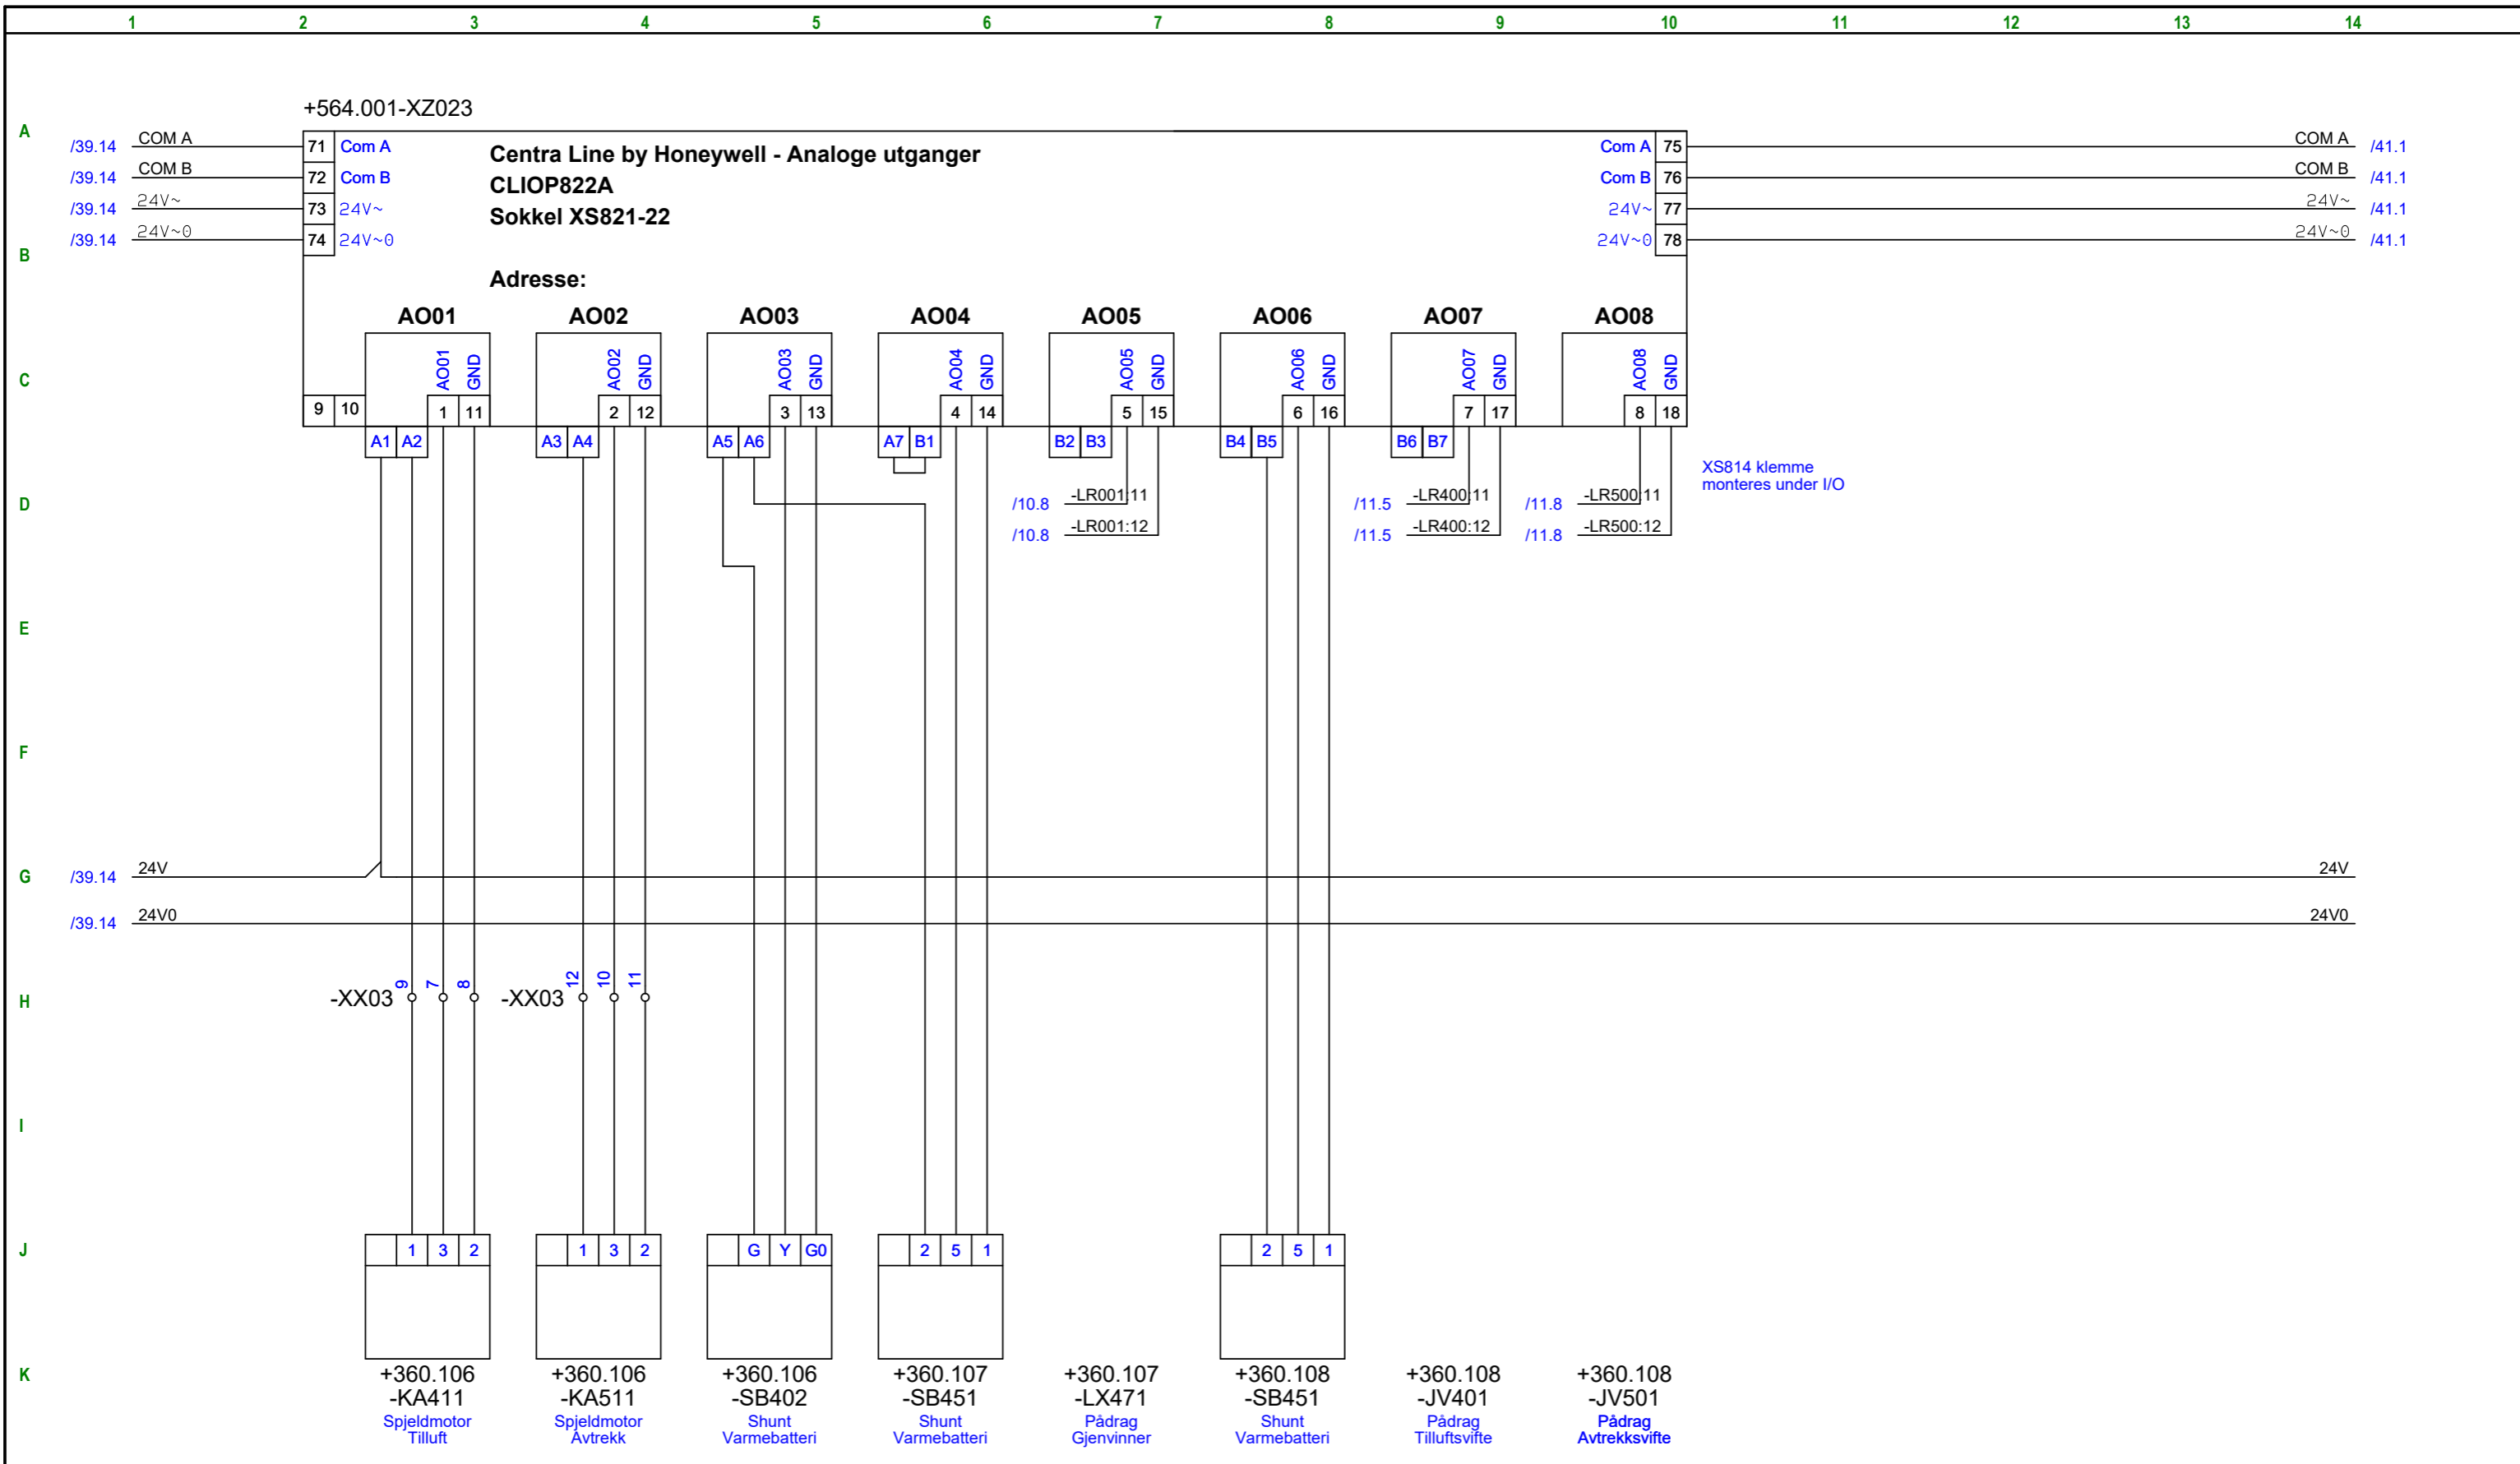

0	10.07.18	Opprettet Arbeidstegning	ME2400		10015490	0			Tittel: Fram 1	Erstatning for:					
1	04.12.18	Revidert som bygget	ME2400		10015490	1				Utgiver	Fag	Område	System	Løpenr.	Rev.
										BA		320	0007	0	
Rev	Dato	Tekst	Laget	Sjekk	Godkj.	Prosjektr.	Rev. Utg.	OR	Blad: 40 av 43	Entreprise: BYGGAUTOMASJON BODØ					

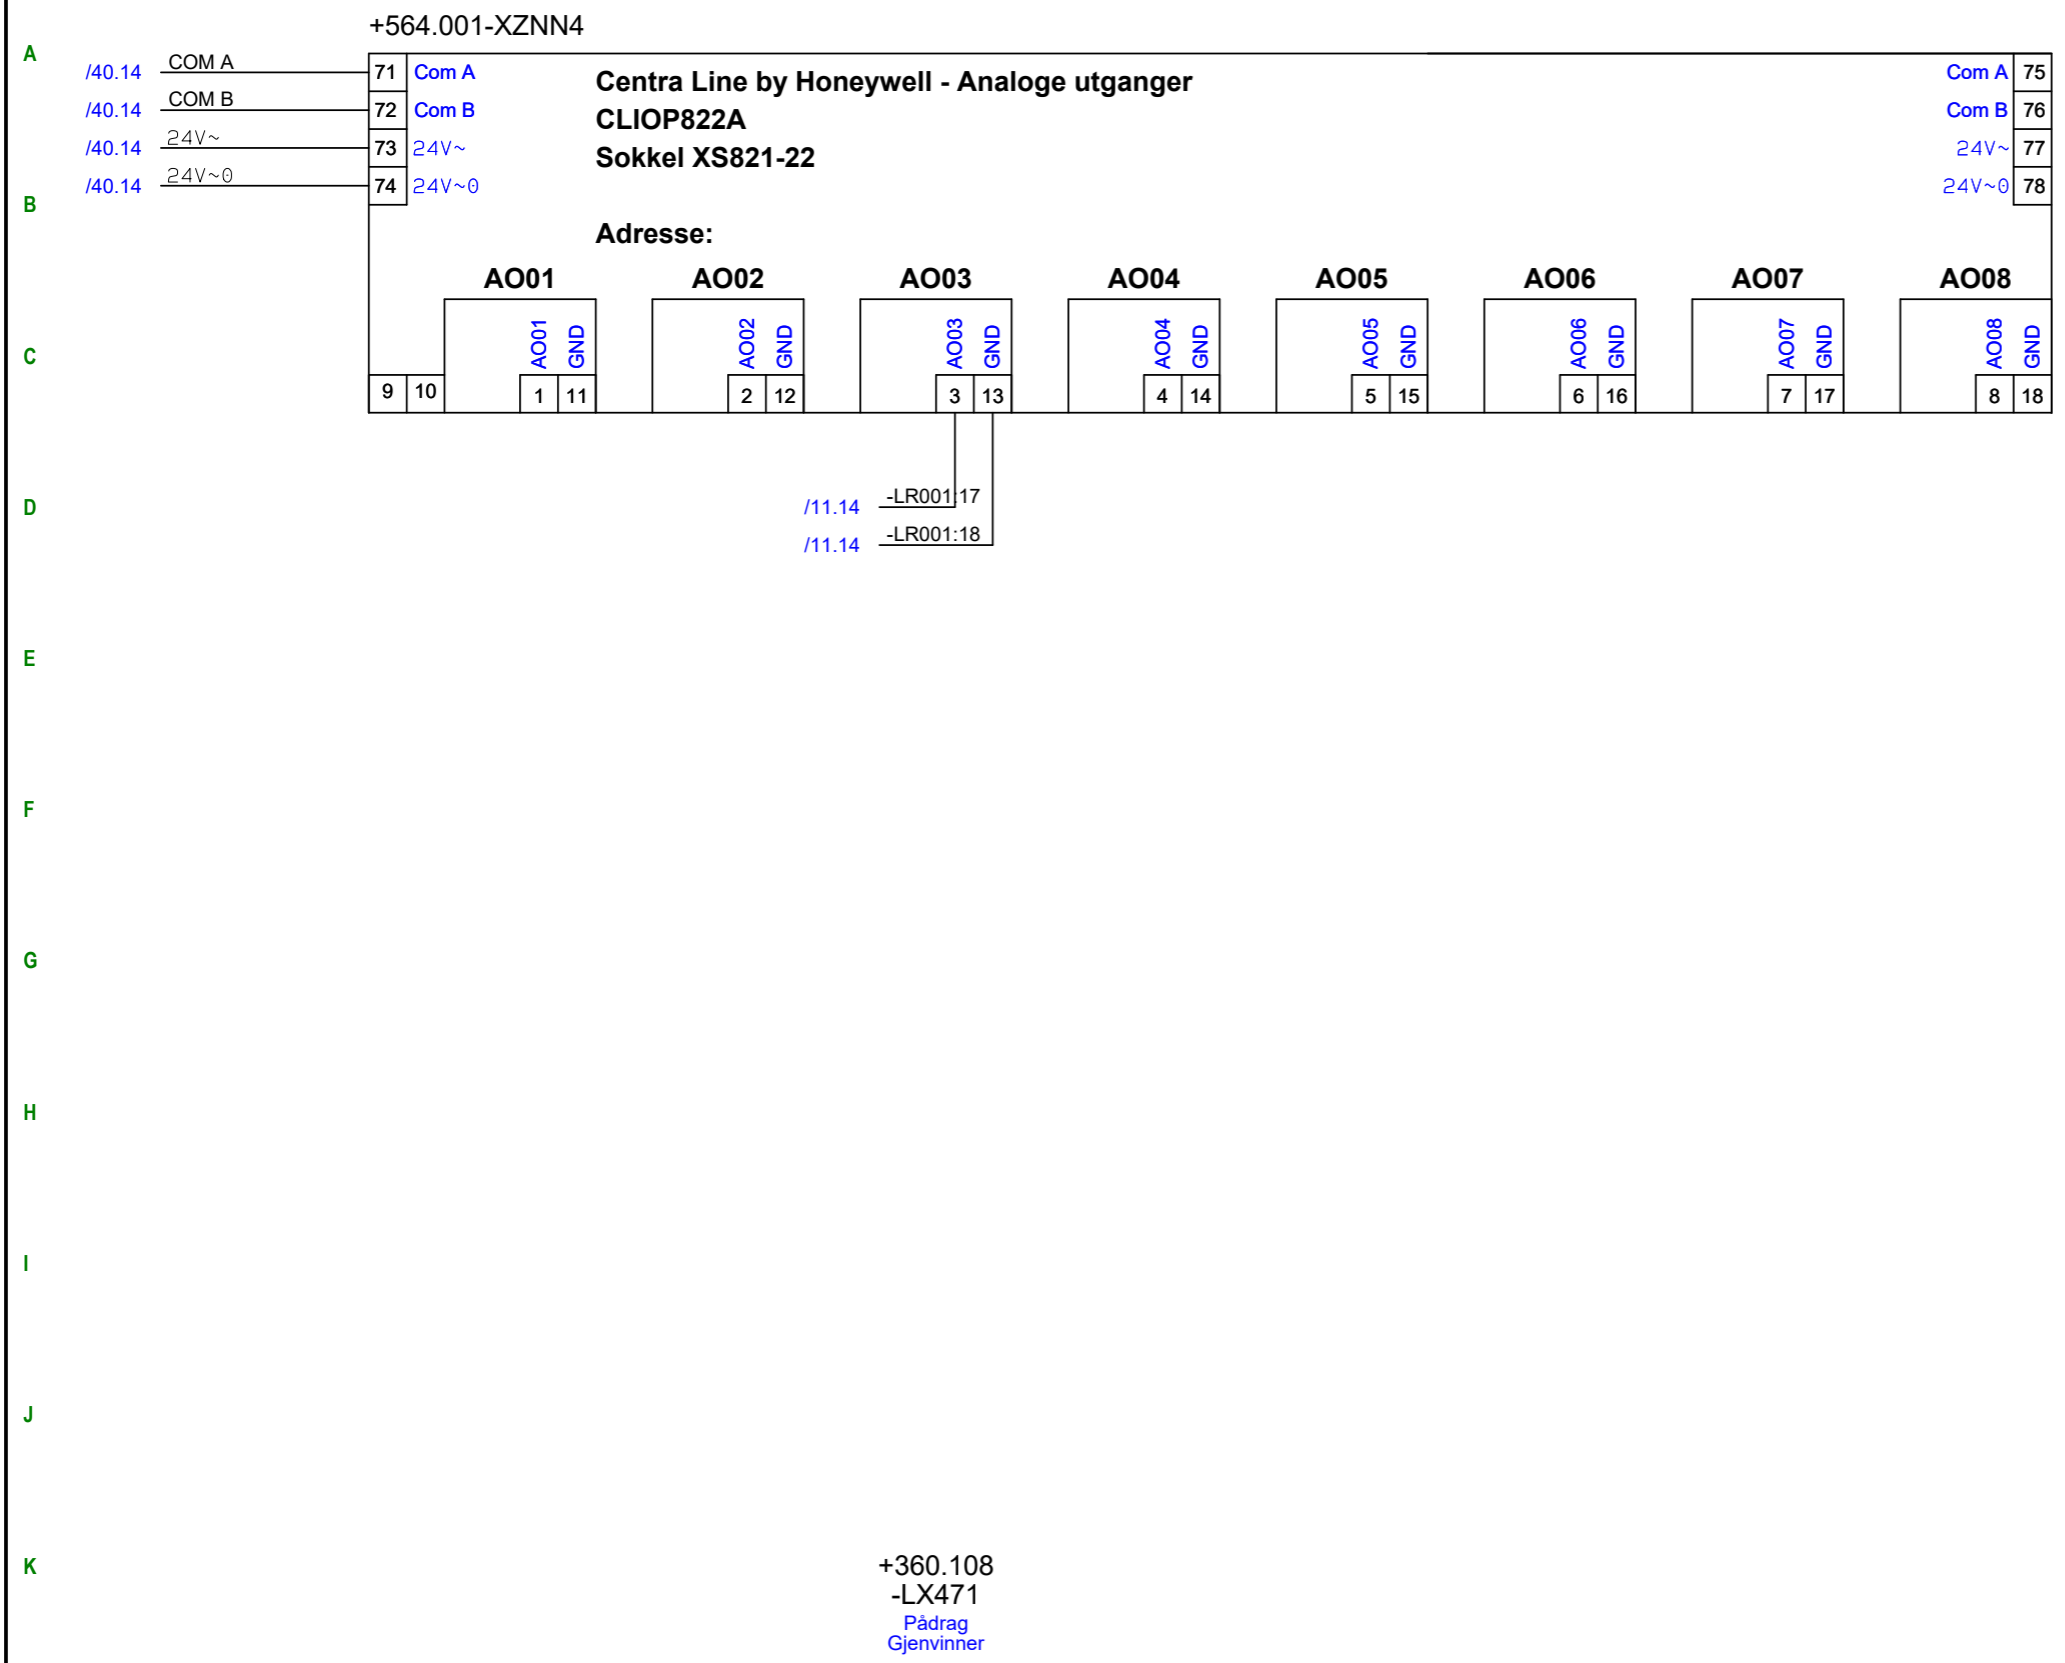

0	10.07.18	Opprettet Arbeidstegning	ME2400			10015490	0			Tittel: Fram 1	Erstatning for:					
1	04.12.18	Revidert som bygget	ME2400			10015490	1				Utgiver	Fag	Område	System	Løpenr.	Rev.
												BA		320	0007	0
Rev	Dato	Tekst	Laget	Sjekk	Godkj.	Prosjektnr.	Rev. Utg.	OR	Blad: 41 av 43	Enterprise: BYGGAUTOMASJON BODØ						

Kabelliste

Linje	Fra	Kabel	Til	Type
1				
2				
0	10.07.18	Opprettet Arbeidstegning	ME2400			10015490	0			Tittel: Fram 1	Erstatning for:				
1	04.12.18	Revidert som bygget	ME2400			10015490	1				Utgiver	Fag BA	Område	System 320	Løpenr. 0007
Rev	Dato	Tekst	Laget	Sjekket	Godkj.	Prosjektnr.	Rev. Utg.	OR	Blad: 43 av 43	Enterprise: BYGGAUTOMASJON BODØ					