SYMBOL	FORKLARING
	VASSLEIDNING
	SPILLVASSLEIDNING
	OVERVASSLEIDNING
	DRENSGRØFT
	FELLES AVLØPSLEIDNING
VK	VASSKUM
HY	BRANNHYDRANT
SF	SANDFANGKUM
OV	OVERVASSKUM
	DRENSKUM
SP	SPILLVASSKUM
	TREKKERØR OG KABLAR
	KABELTREKKEKUM

Rev.	Revisjonstekst	Sign.	Rev. dato
C	Trasear for VA og el ved ridehall innlagt	HW	16.02.2021
B	Retting av trasear for vassledningar mellom Gamlebygg/Blokk B og C-bygg/Undervisningsbygg	HW	13.02.2021
A	Litt oppretting av teikning	HW	20.04.2020

Veidekke Entreprenør AS
Distrikt Møre og Romsdal
www.veidekke.no
dsiralvm@veidekke.no

HA-PLAN AS
VEGPLANLEGGING - VA-ANLEGG
REGULERING - PROSJEKTADMINISTRASJON

HA-PLAN AS
Strandgt. 44A, 6270 Brattvåg
Tlf. 70 25 80 70 / 472 87 040
Epost: halgeir.wuttudal@haplan.no
Heimeside: www.ha-plan.com

As built teikning.

GJERMUNDNES VGS

OVERSIKTSTEIKNING VATN- OG AVLØPSANLEGG M.M.
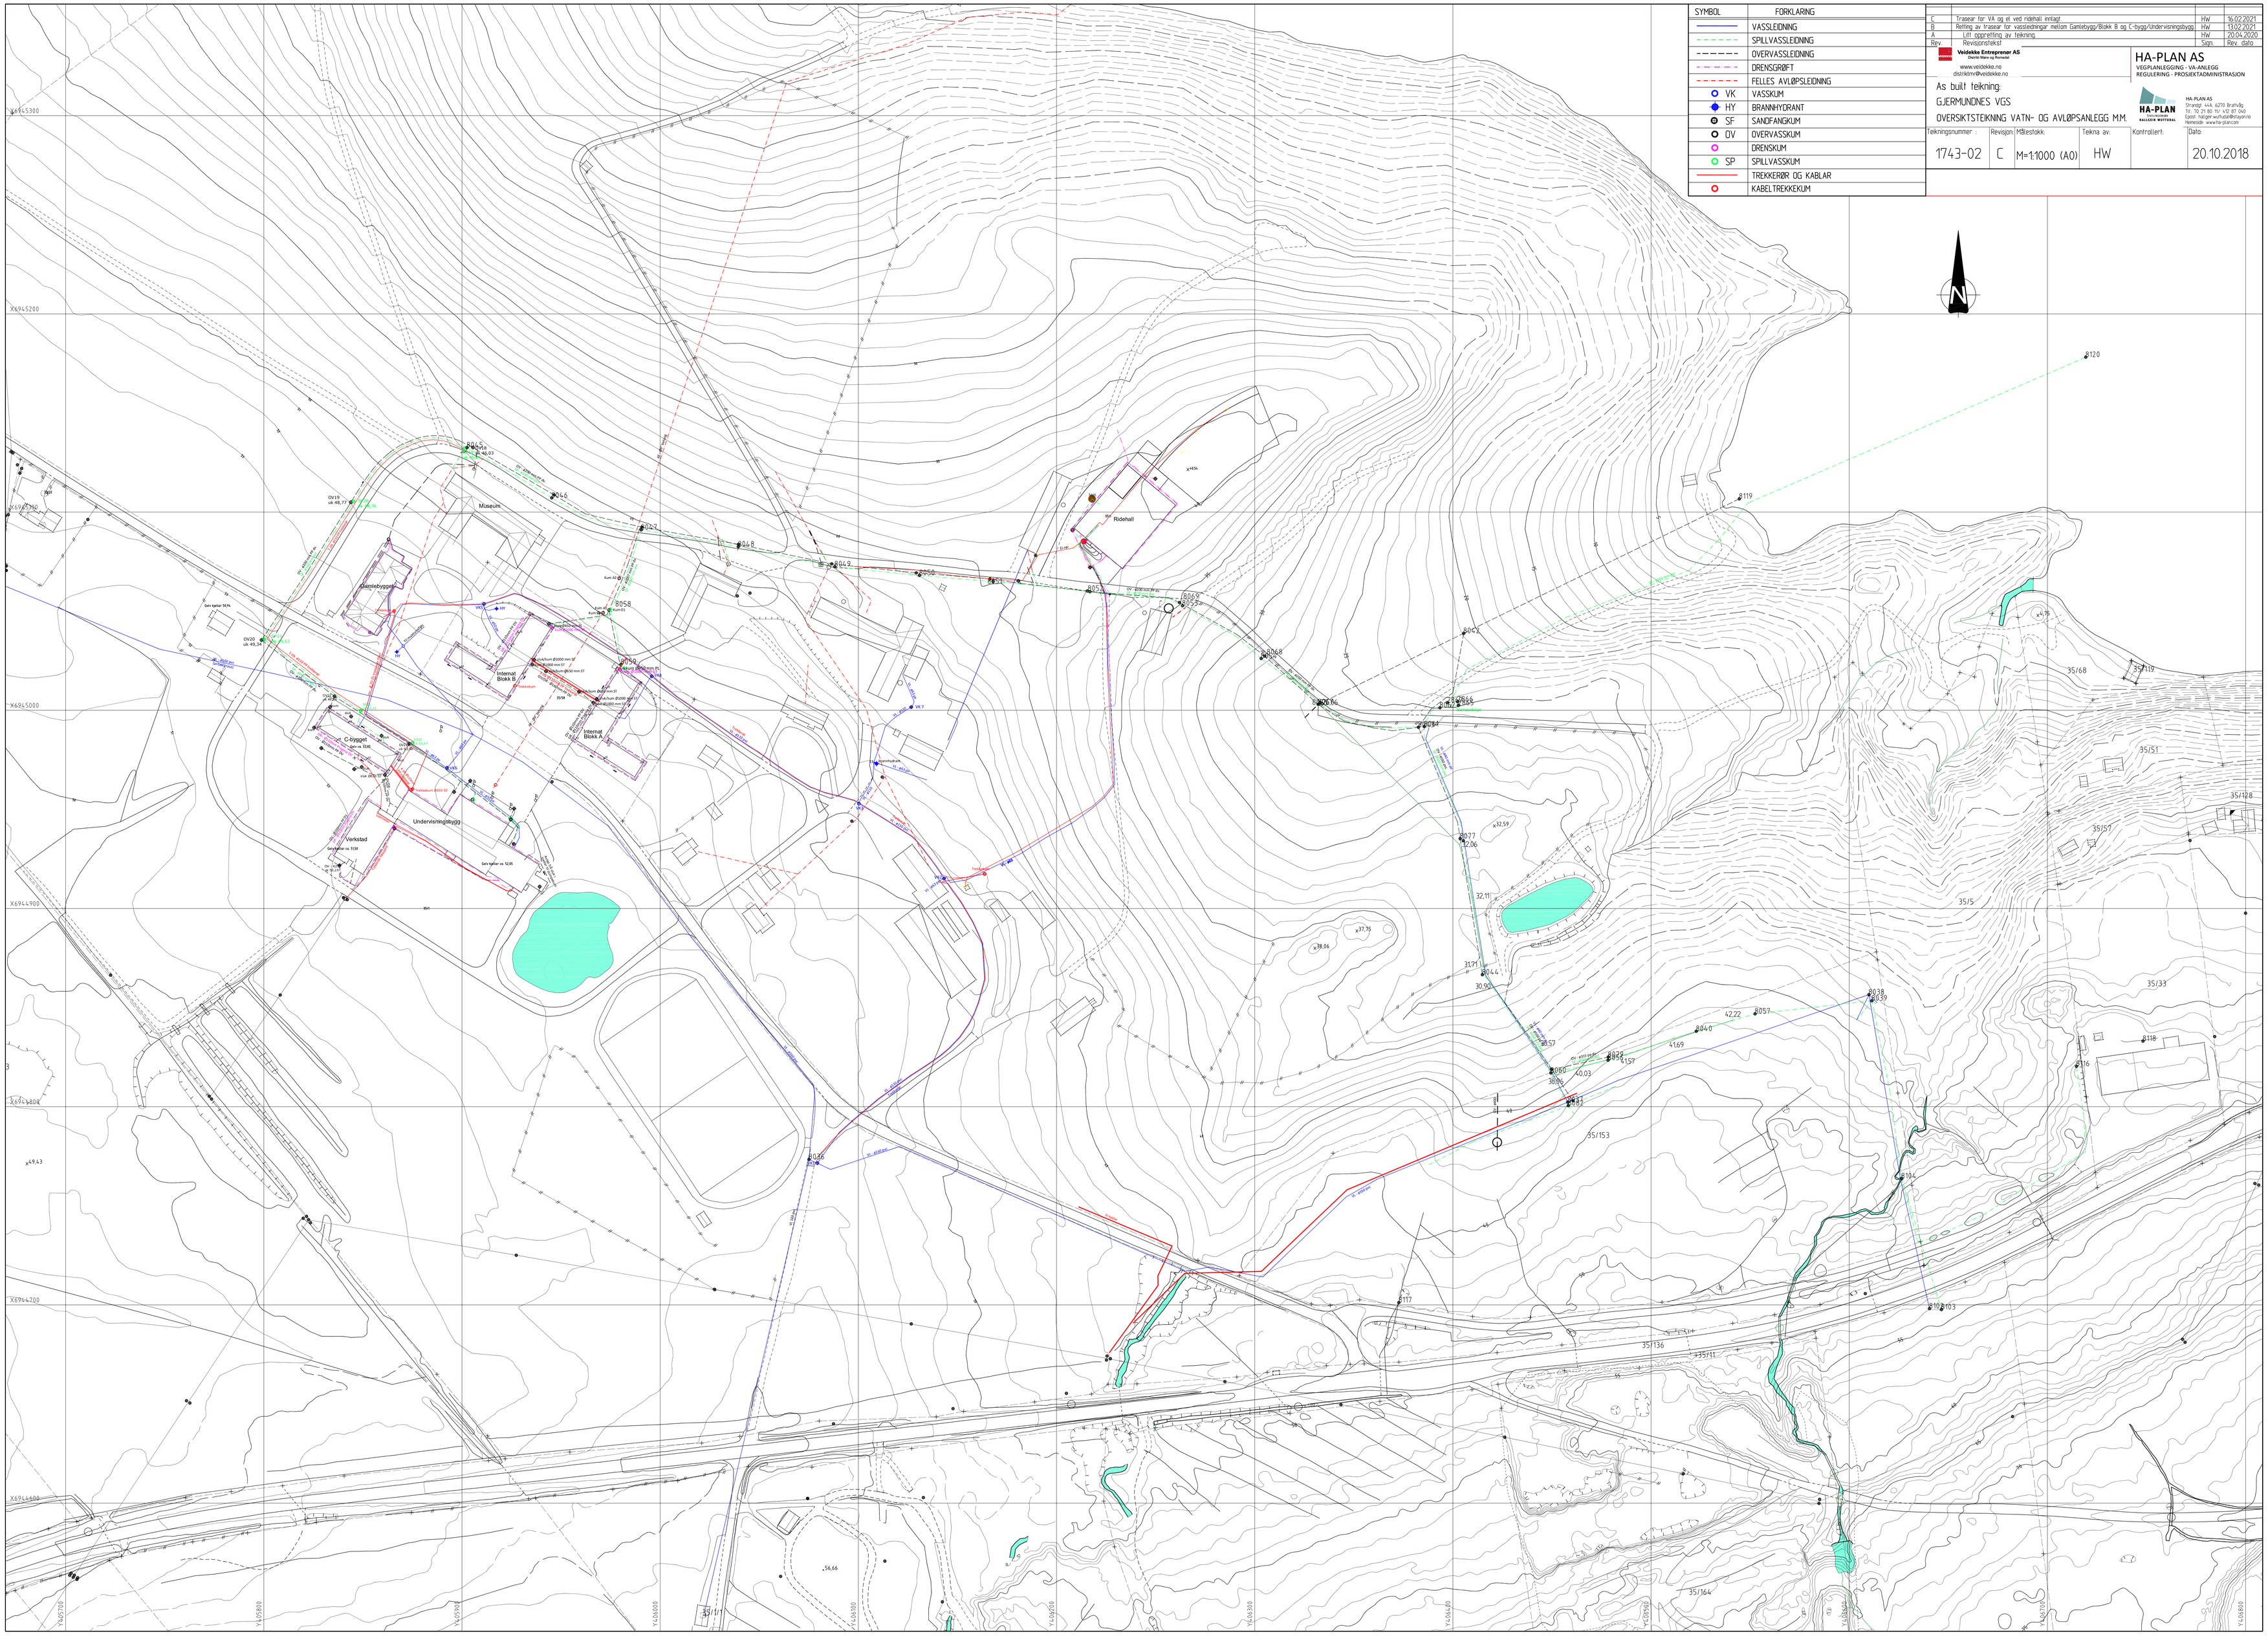
Teikningsnummer:	Revisjon	Målestokk:	Teikna av:	Kontrollert:	Dato:
1743-02	C	M=1:1000 (A0)	HW		20.10.2018