


Arealreduksjon tak
 Arealreduksjon fom. plan 2

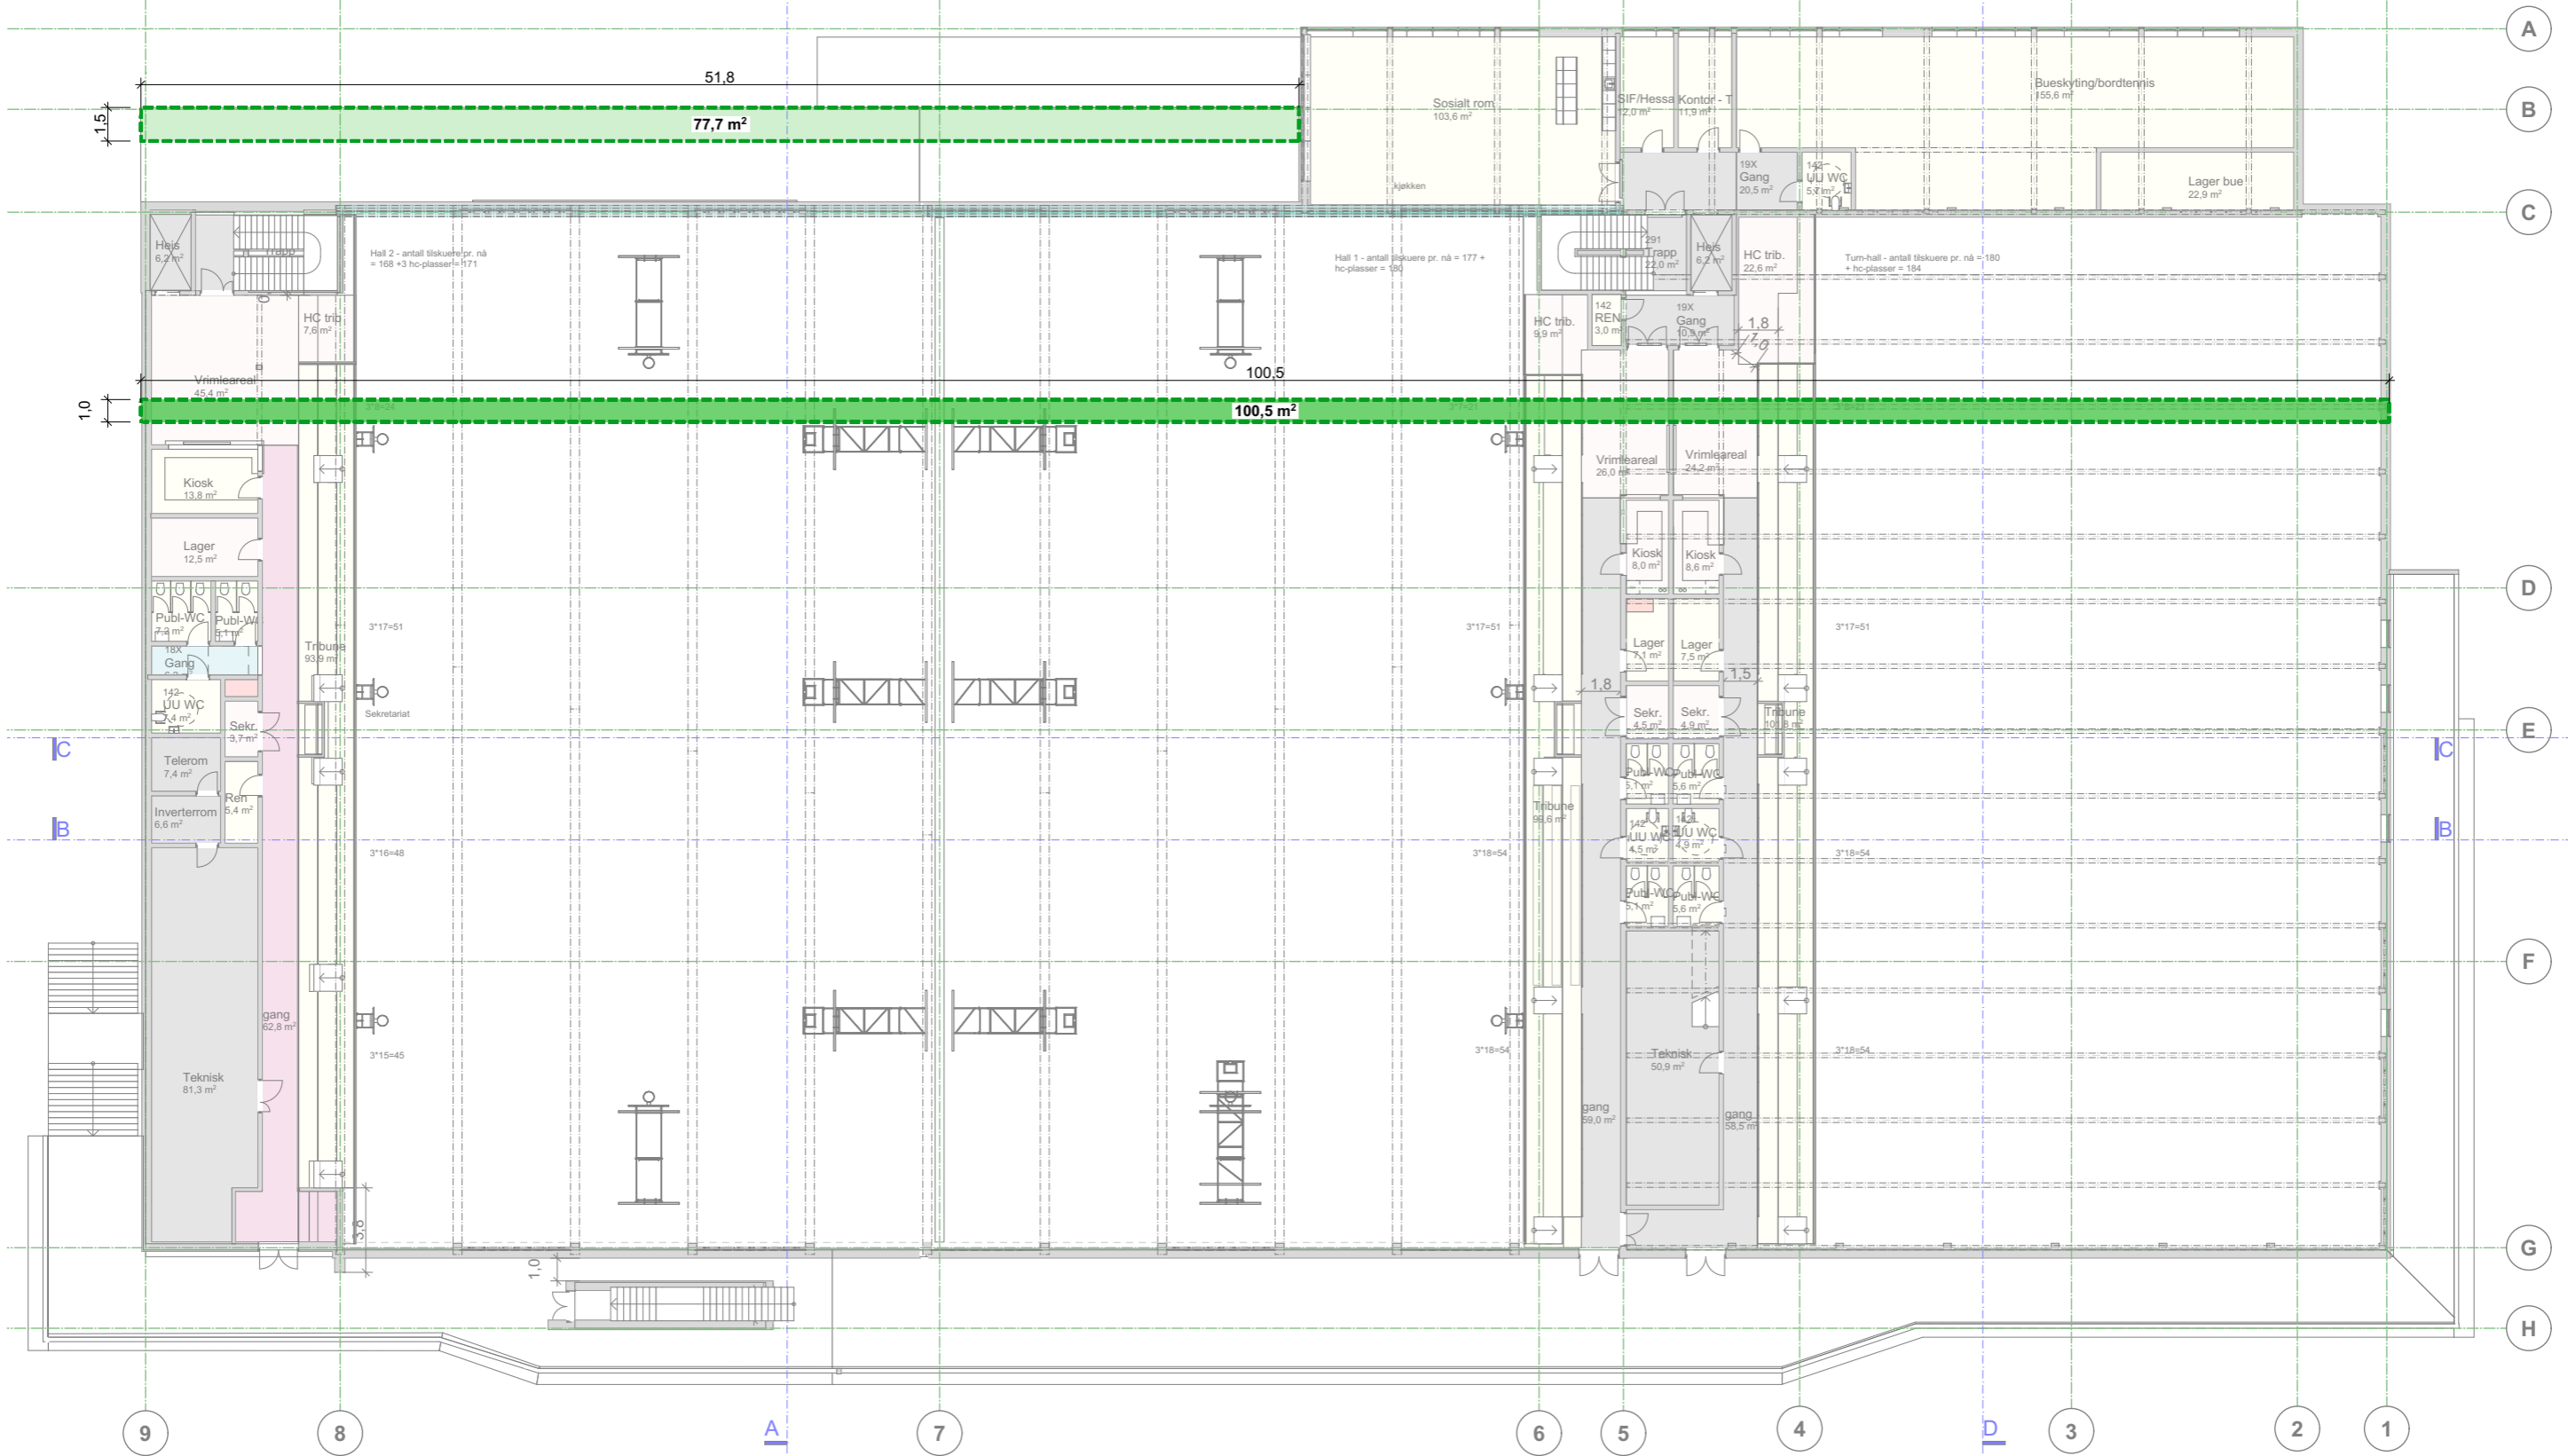

Plan 2 Arealreduksjon plan 2

1:300

Rev	Nr	Beskrivelse	Dato	Sign	Kontr



Tegning
Plan 2 (reduksjon)
 Osane idrettshall
 Kaptein Linges vei 6006 Ålesund

Prosjektnr. 5530	Dato: 30.09.2022	Gnr./Bnr. 119/110 m.fl.	Mål: 1:300	Tegningsnr. 5530-A20-2 red
Fase: Skisseprosjekt	Sign. EB	Kontroll JEJ	Godkjent	Rev. ID