



Plan pumperom fase 2
1 : 50

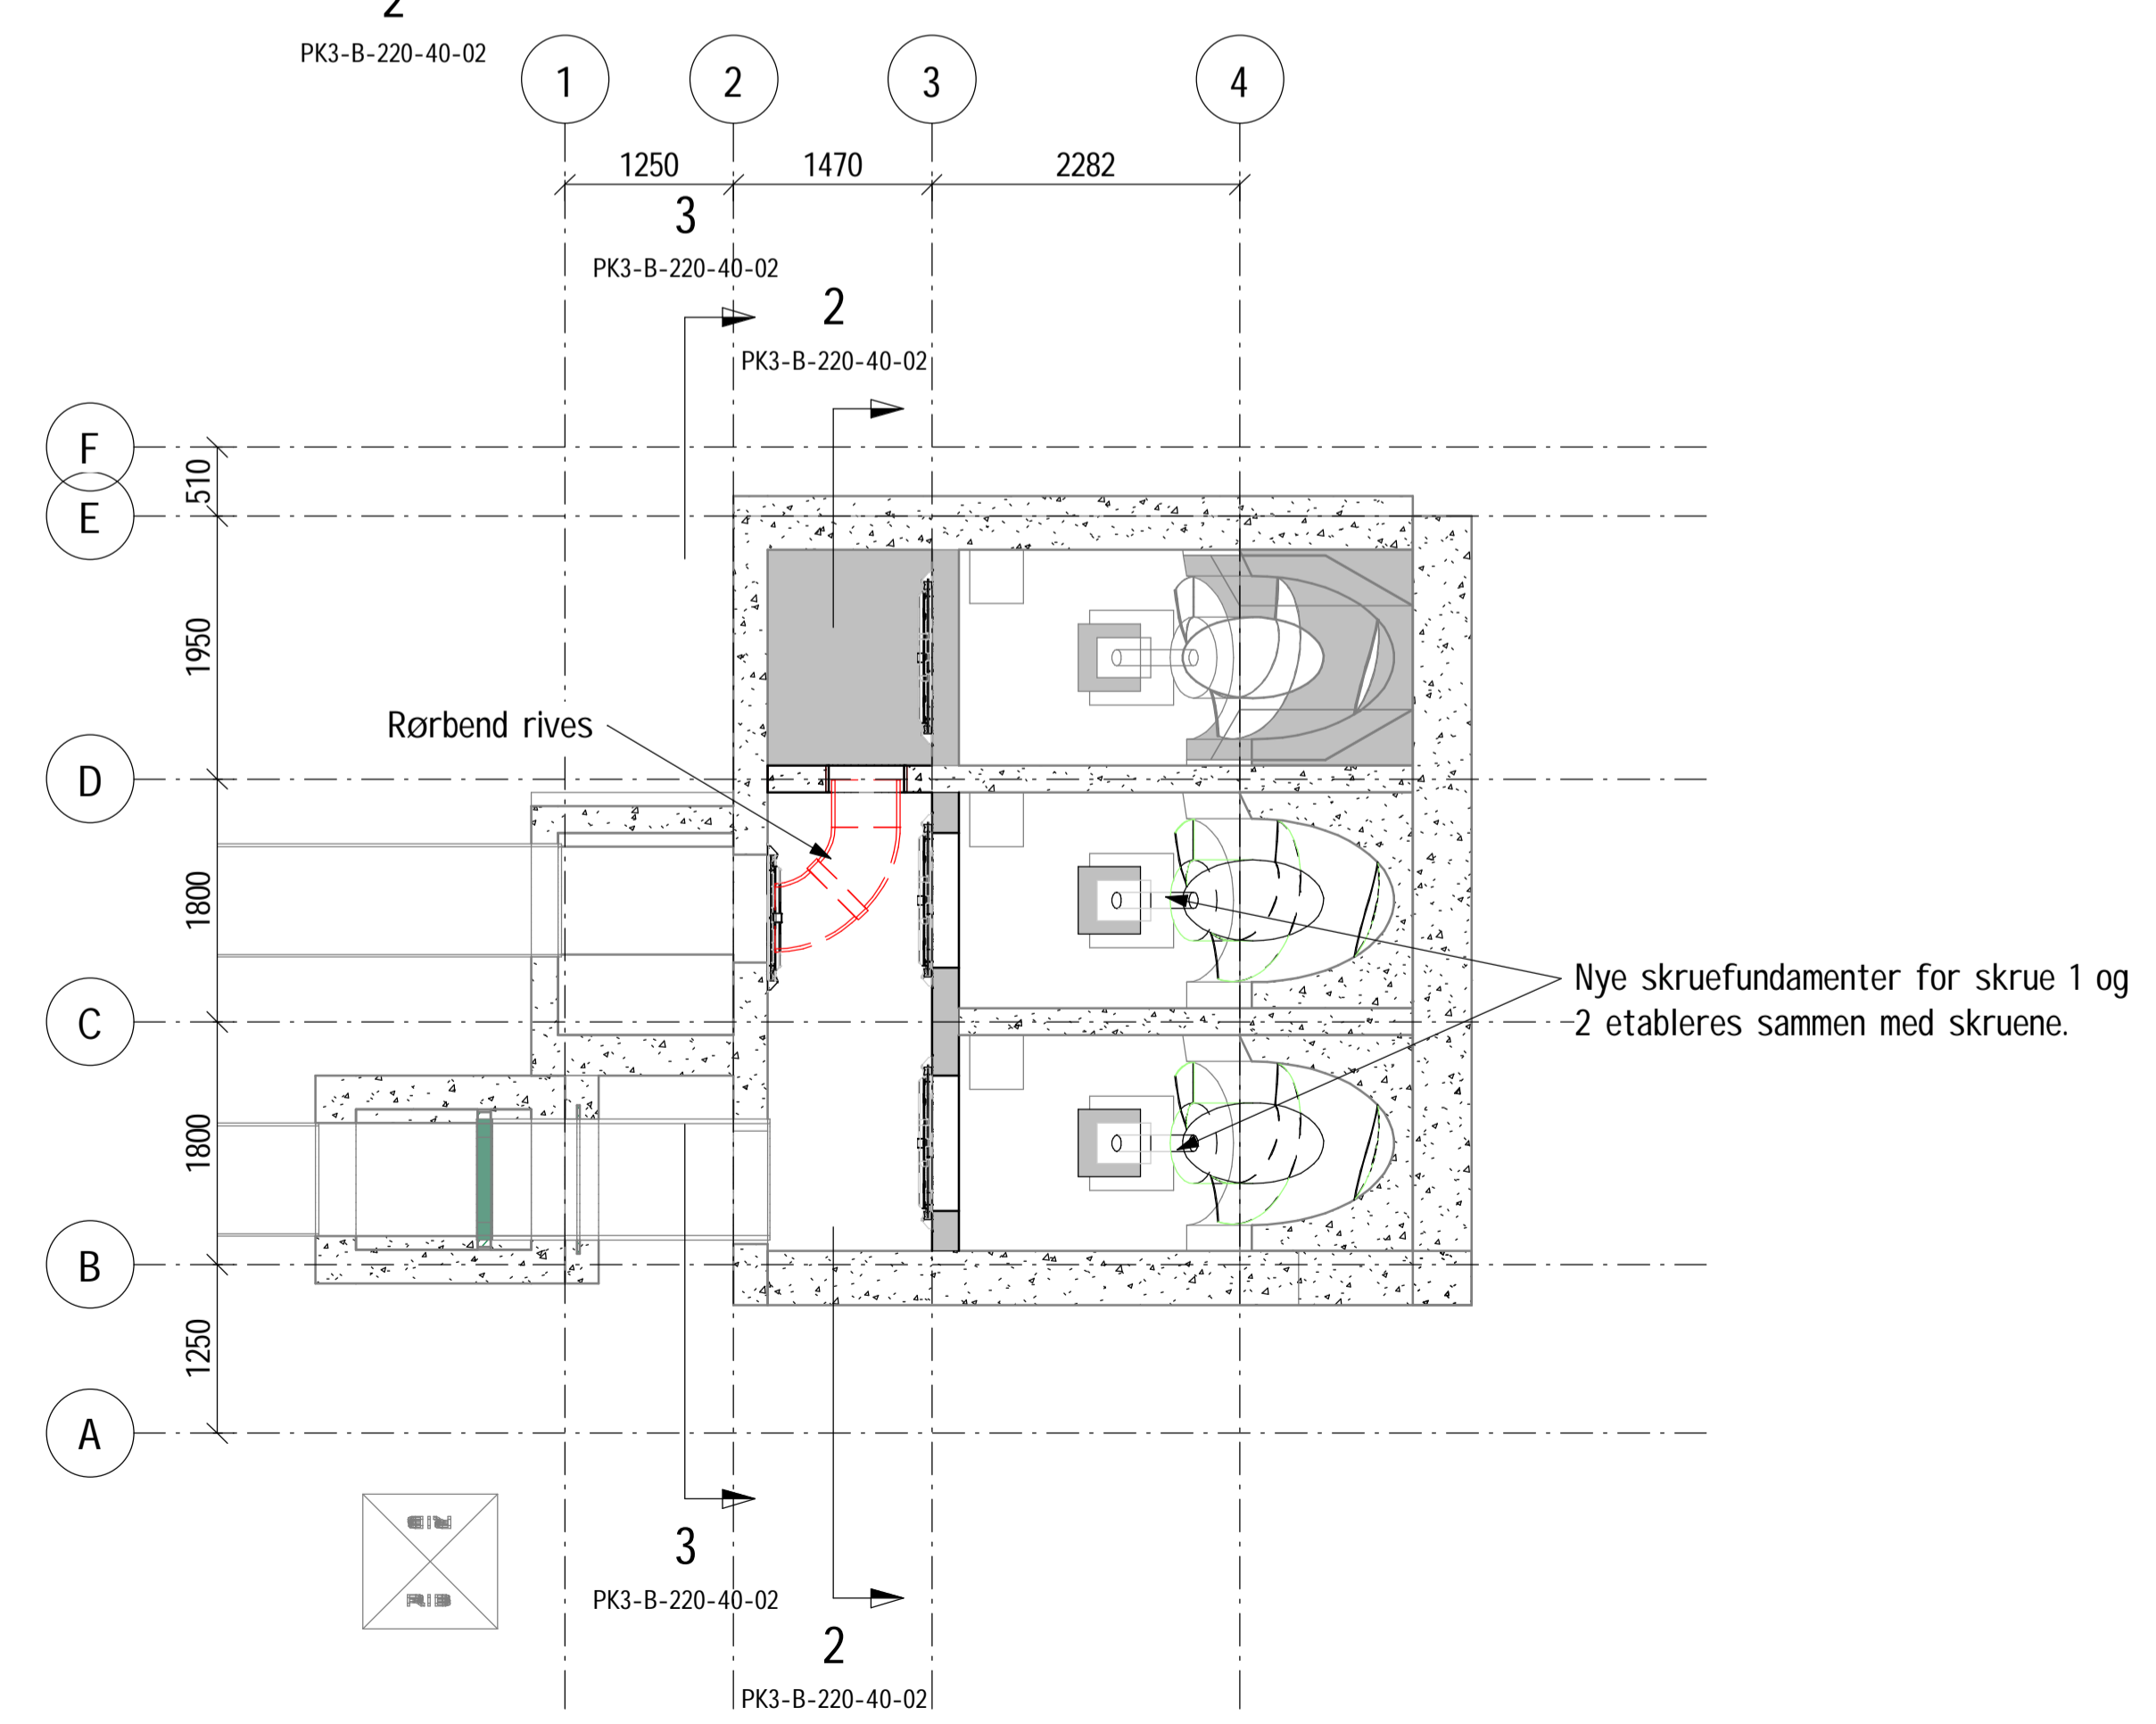

Plan pumpepumpe Fase 2
1 : 50

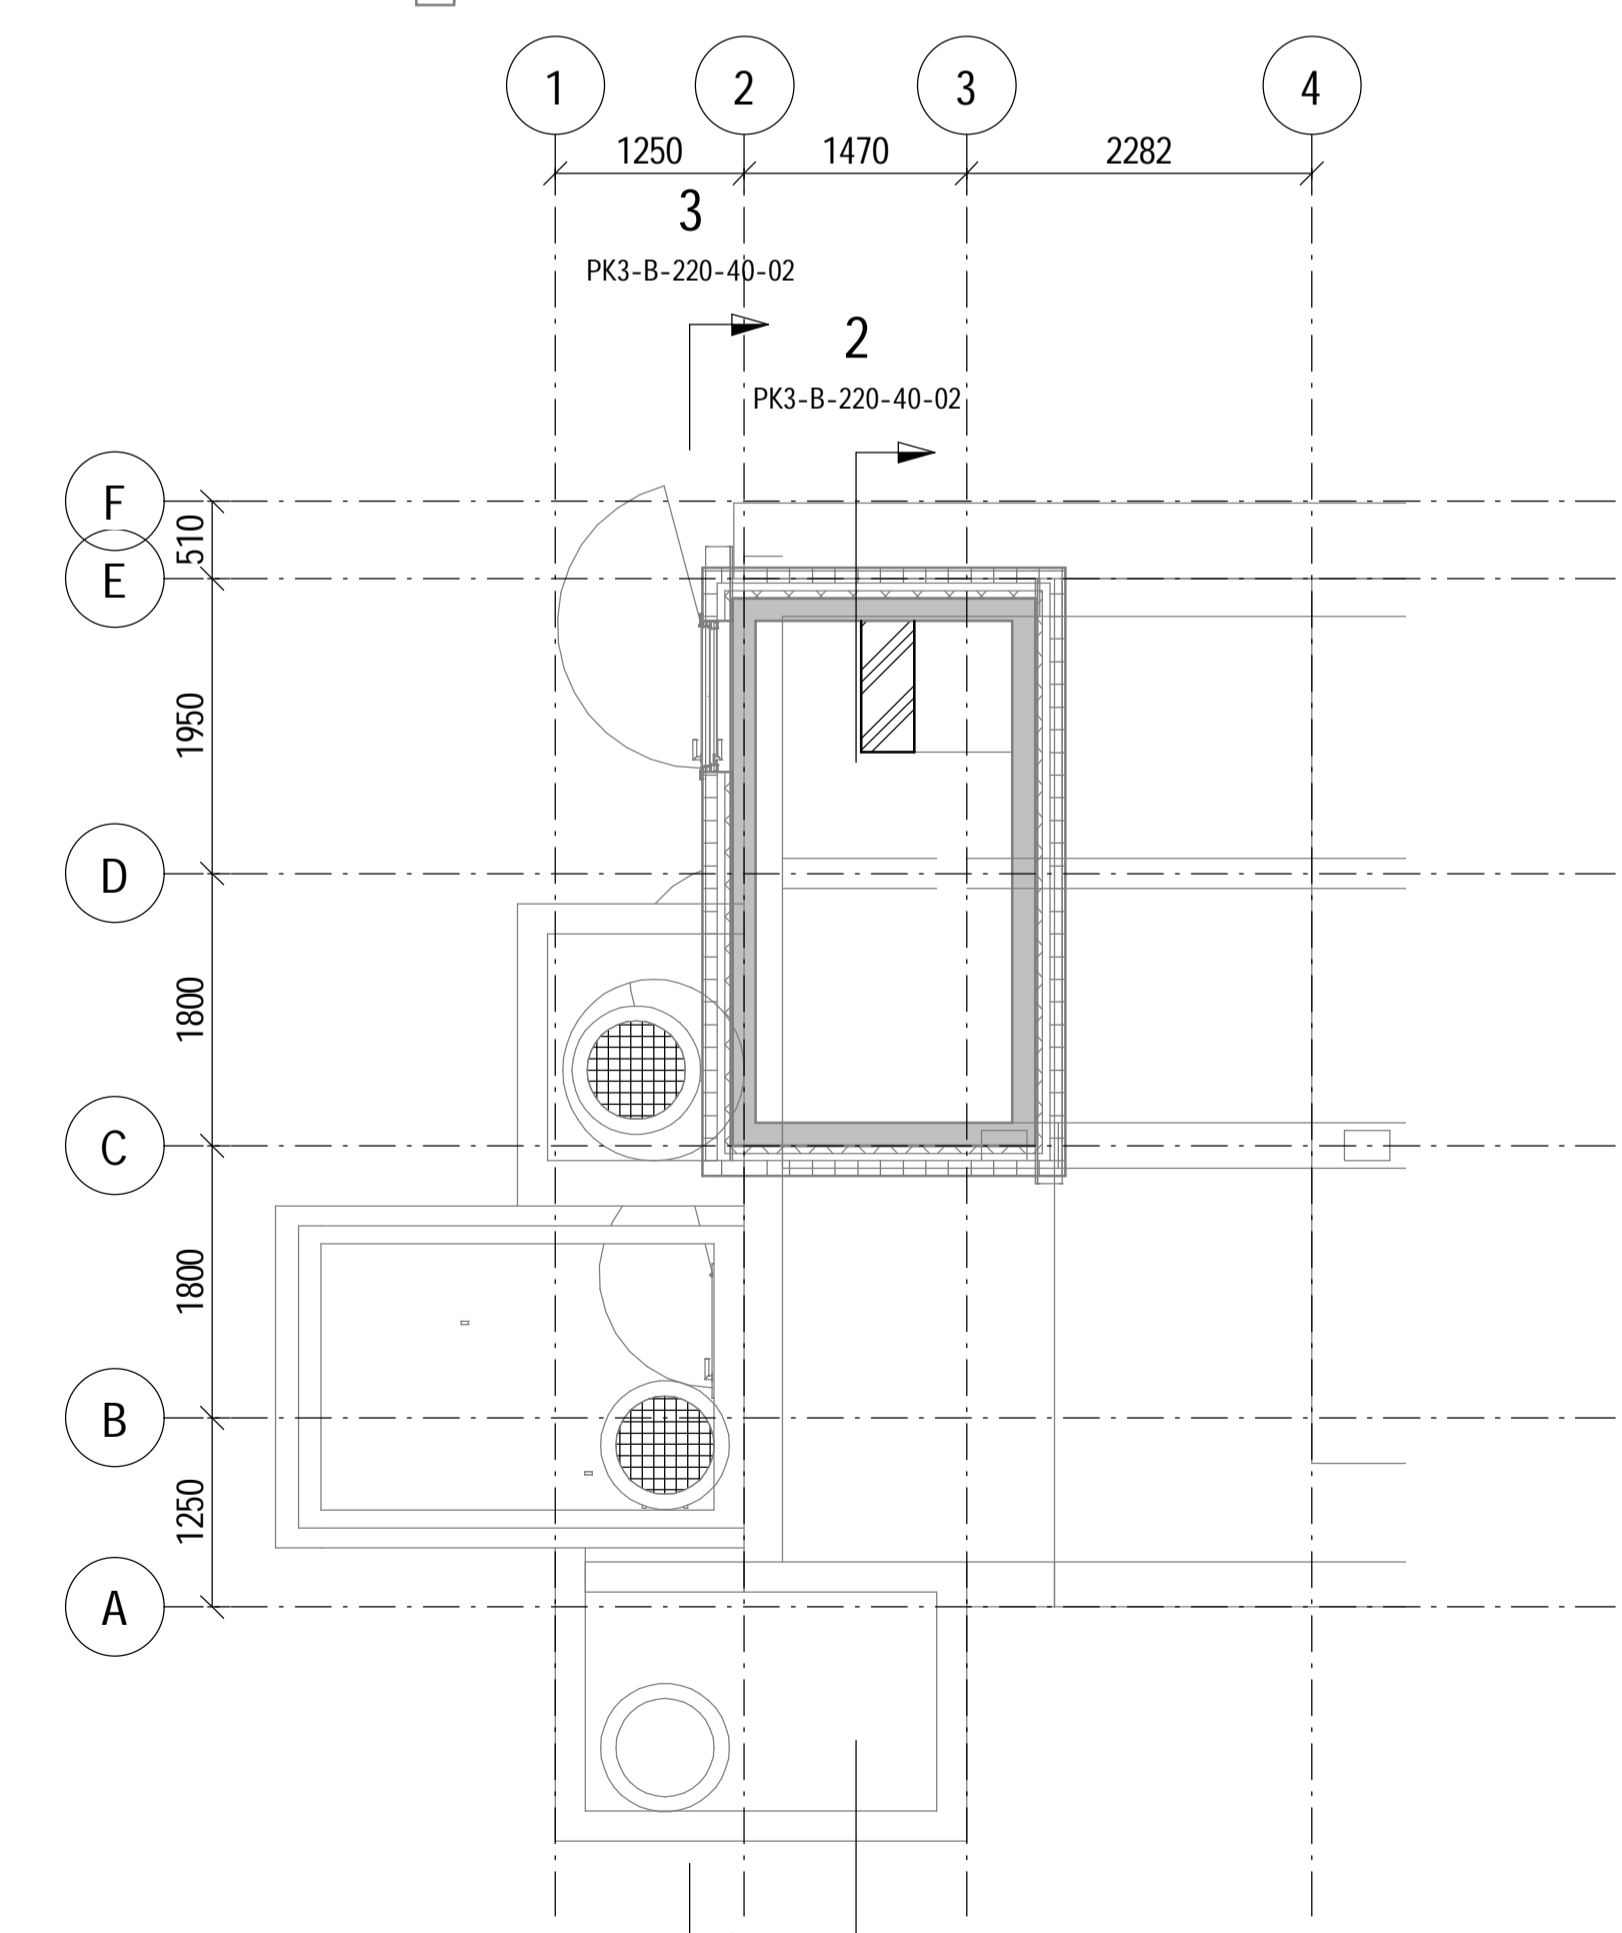

Plan påbygg
1 : 50

BETONGKONSTRUKSJONER:

FORUTSETNINGER:	NS-EN1990, NS-EN1992, NS-EN13670, NS3420 OG NS-EN206
FASTHETSKLASSE:	B35
KLORIDKLASSE:	C10,4
BESTANDIGHETSKLASSE:	M60
UTFØRELSESKLASSE:	2
HERDEKLASSE:	3
TOLERANSEKLASSE:	1
D max:	22 mm
ARMERINGSKVALITET:	B500NC
OVERDEKNING:	GENERELT NOMINELL: 35 mm UK FUNDAMENT: 35 mm TILLATTE AVVIK: +/- 10 mm
OMFARINGSSLENGDE	
GENERELT:	500
KONTROLLKLASSE:	NORMAL KONTROLL

I STØPEKJØTER MELLOM BUNNPLATE OG VEGGER STØPES DET INN INJEKJONSBLÅSE OG TETTEBÅND. DETTE GJELDER OGSÅ FOR EVENTUELLE VERTIKALE STØPEKJØTER I VEGGER. MELLOM VEGGER OG TOPPDEKKE LEGGES DET INN PAKNINGER. DET ANBEFALES AT DET BENYTTES TILSLAG MED REDUSERT KORNSTØRRELSE DER BETONN SKAL BENYTTES TIL STØP RUNDT RØR OG INSTALLASJONER. ARMERING TILPASSERES VED UTSPARINGER

Tegningsstittel:	Plantegning PK3 Fase 2	Tegningsstatus:	Tilbudstegning
Dokumentnummer:	10230306 -RIB -PK3-B-220-20-02 -B -01		

Høydesystem: NN54, alle koter på tegningen er basert på eksisterende tegninger fra 70-tallet.

Rev	Endring	NOSAME	NOBAME	20.10.2022
01	Tilbudstegning			
Oppdragsgiver		Lillehammer	Kontroll	Dato
LILLEHAMMER KOMMUNE		NOSAME	NOBAME	
Tittel		Dato	Ansvarlig	
Rehab avløpspumpestasjon PK3 og PK4		18.10.2022	NOSTSK	
Plantegning PK3 Fase 2		Målestokk	Format	
		1:50	A1	
		Sweco oppdragsnr.	10230306	
		Sweco oppdragsleder	NOSTSK	
Fagdisiplin		Tegningsnummer (bygg-et-fag-syst-type-lopenr)	Status	Rev.
RIB	PK3-B-220-20-02	B	01	

