



Snitt A-A
1 : 50

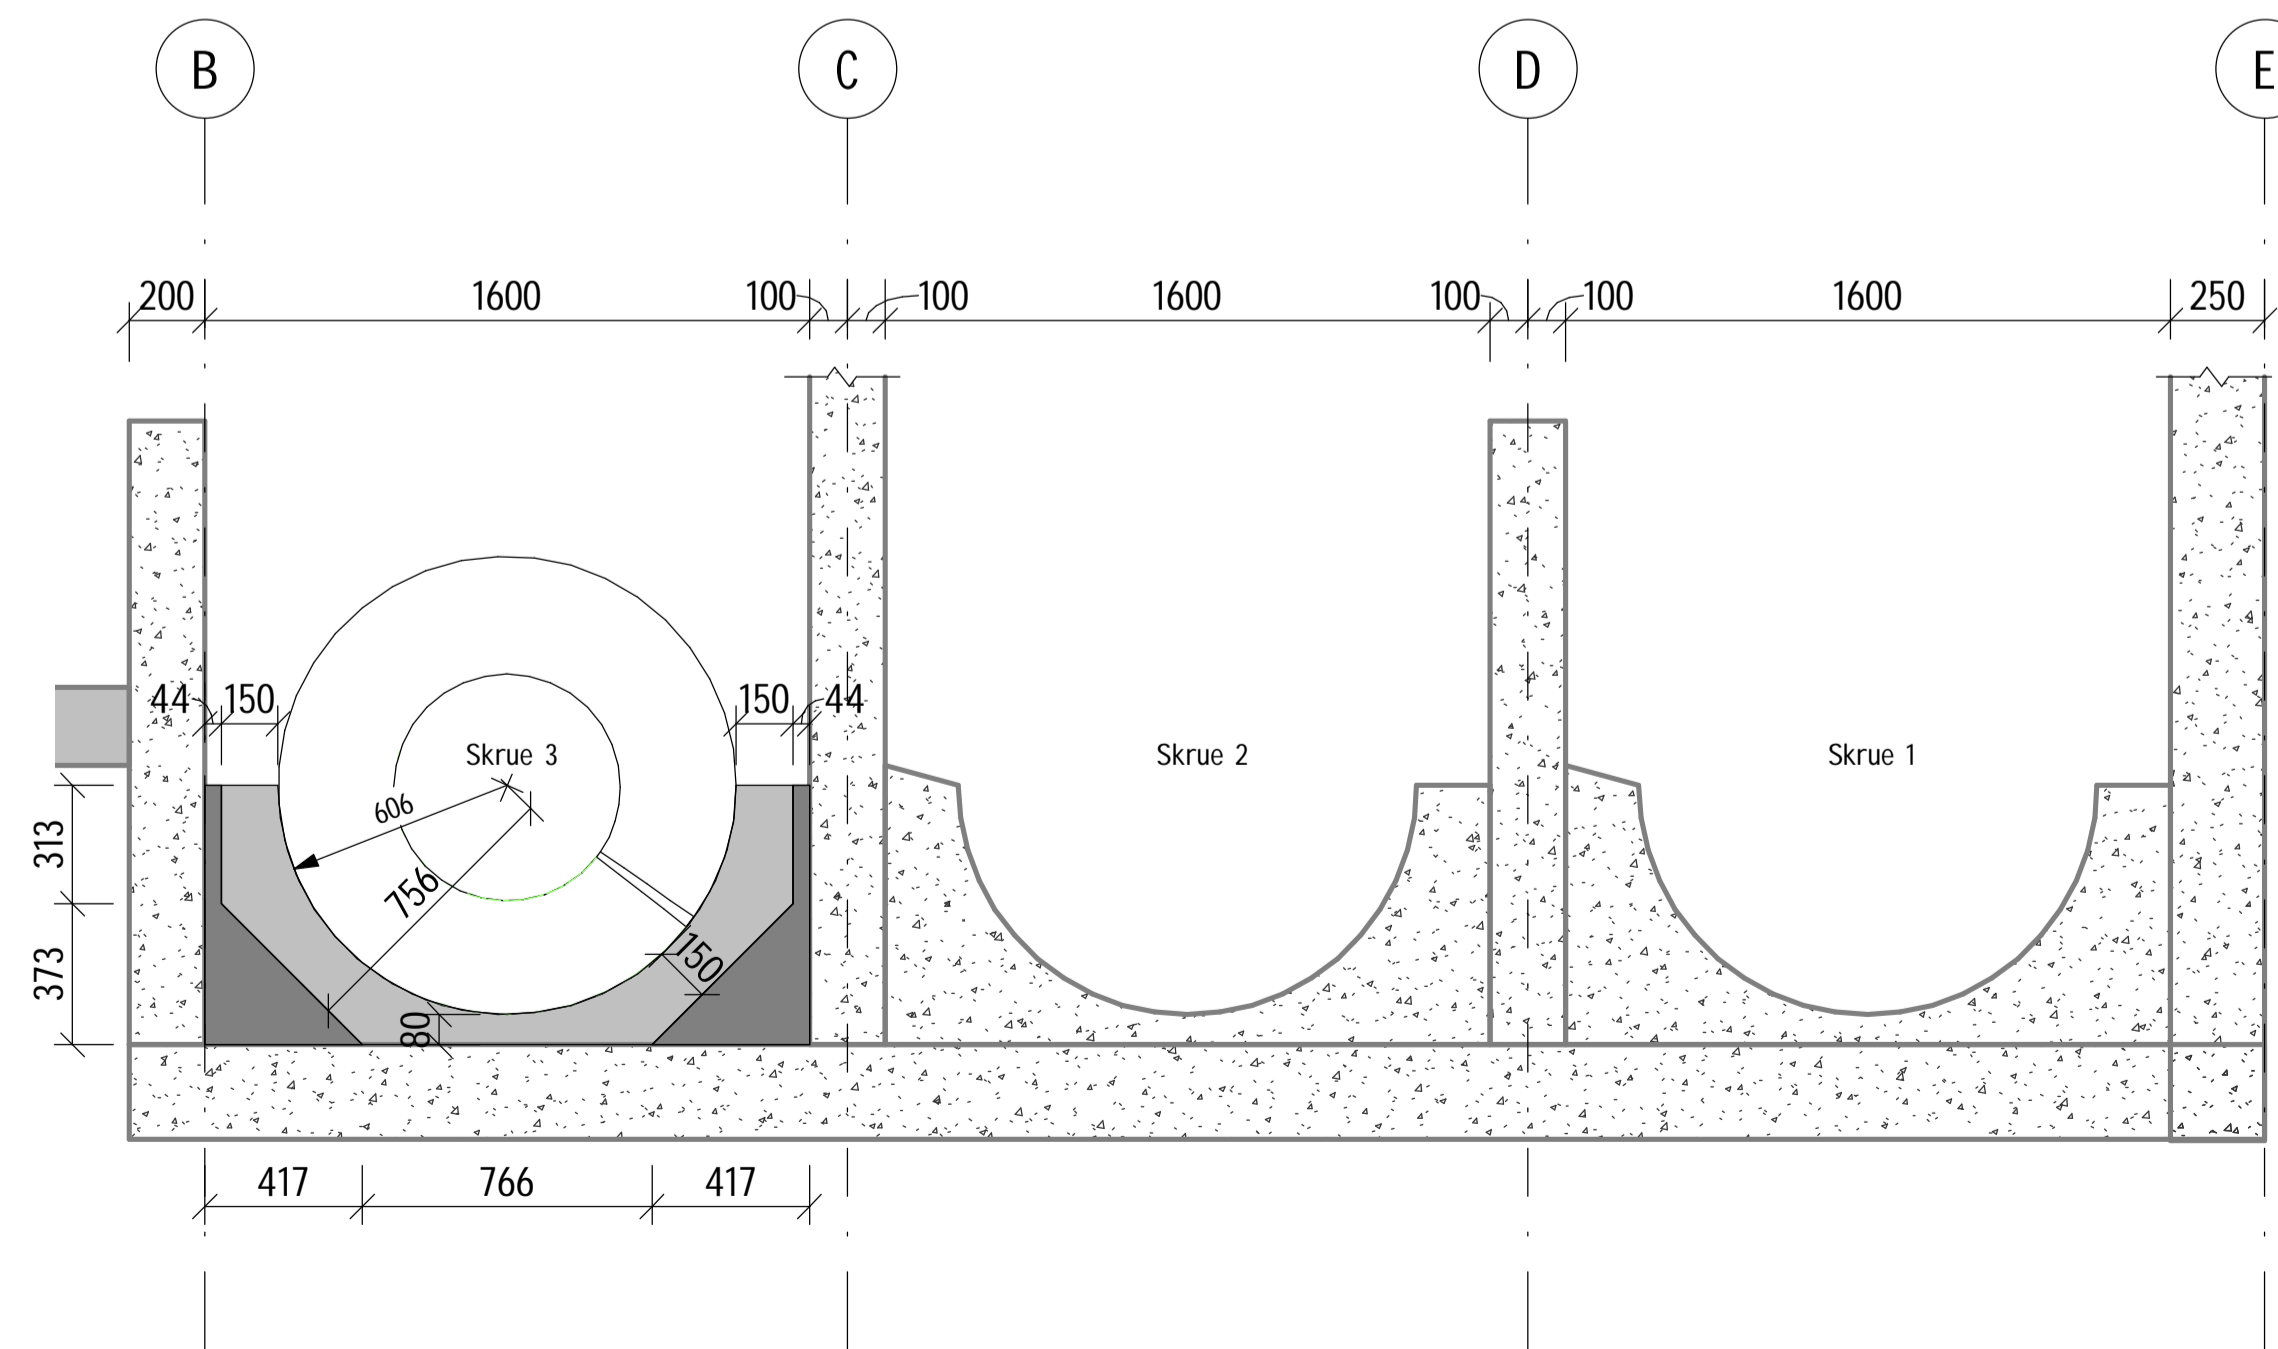

Detalj 1: Snitt traufase 1

1 : 20

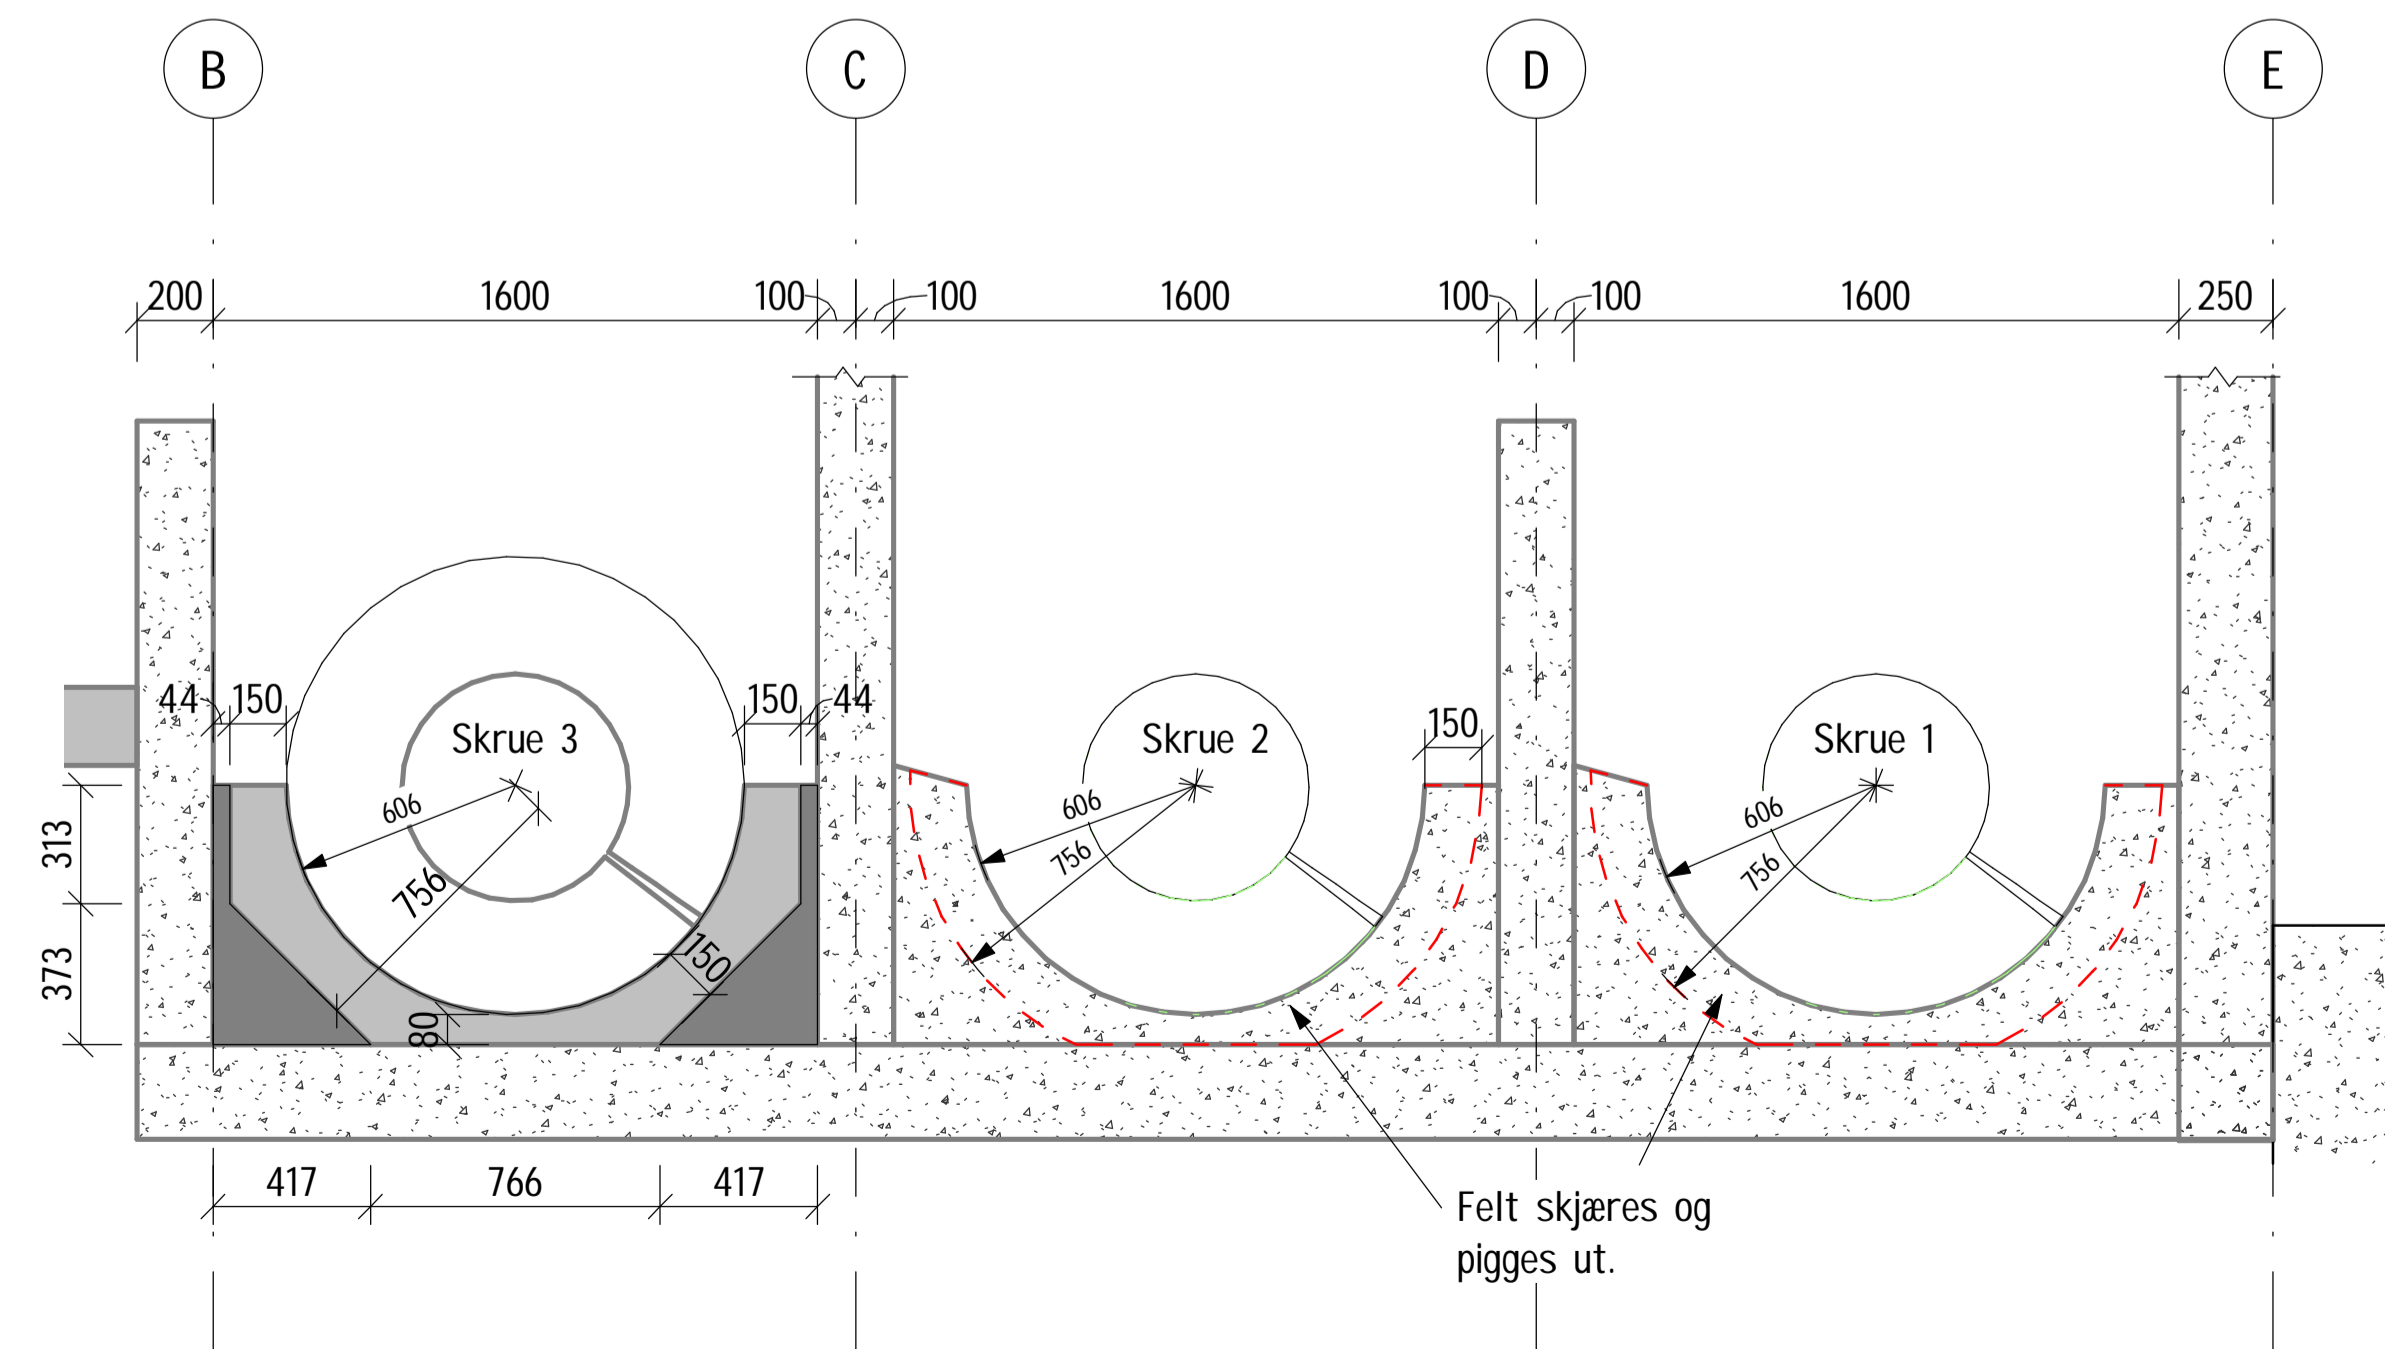

Detalj 1: Snitt traufase 2

1 : 20

BETONGKONSTRUKSJONER:

FORUTSETNINGER:	NS-EN1990, NS-EN1992, NS-EN13670, NS3420 OG NS-EN206
FASTHETSKLASSE:	B35
KLORIDKLASSE:	Cl 0,4
BESTANDIGHETSKLASSE:	M60
UTFØRELSESKLASSE:	2
HERDEKLASSE:	3
TOLERANSEKLASSE:	1
D max:	22 mm
ARMERINGSKVALITET:	B500NC
OVERDEKNING:	GENERELT NOMINELL: 35 mm UK FUNDAMENT: 35 mm TILLATTE AVVIK: +/- 10 mm

OMFARINGSSLENGDE	50ø
GENERELT:	NORMAL KONTROLL
KONTROLLKLASSE:	

I STØPEKJØTER MELLOM BUNNPLATE OG VEGGER STØPES DET INN INJEKSJONSSLANGE OG TETTEBÅND. DETTE GJELDER OGSÅ FOR EVENTUELLE VERTIKALE STØPEKJØTER I VEGGER. MELLOM VEGGER OG TOPPDEKKE LEGGES DET INN PAKNINGER. DET ANBEFALES AT DET BENYTTES TILSLAG MED REDUSERT KORNSTØRRELSE DER BETONG SKAL BENYTTES TIL STØP RUNDT RØR OG INSTALLASJONER. ARMERING TILPASSES VED UTSPARINGER

Tegningsstittel:	Tegningsstatus:
Snittegning 1, PK4	Tilbudstegning
Dokumentnummer:	10230306 -RIB -PK4-B-220-40-01 -B -01

Høydesystem: NN54, alle koter på tegningen er basert på eksisterende tegninger fra 70-tallet.

01	Tilbudstegning	NOSAME	NOBAME	20.10.2022
Rev	Endring	Ut	Kont	Dato
Oppdragsgiver		Lillem av	Kontl av	
Lillehammer kommune		NOSAME	NOBAME	
Tittel		Dato	Ansvarlig	
Rehabilitering pumpestasjoner PK3 og PK4		30.09.2022	NOSTSK	
Snittegning 1, PK4		Målestokk	1:50, 1:20	
Format		A1		
Sweco oppdragsnr.		10230306		
Sweco oppdragsleder		NOSTSK		
Tegningsstatus		Tilbudstegning		
Fagdisiplin	Tegningsnummer (bygg-et-fag-syst-type-lopenr)	Status	Rev.	
RIB	PK4-B-220-40-01	B	01	