


Orienteringsplan.1etasje

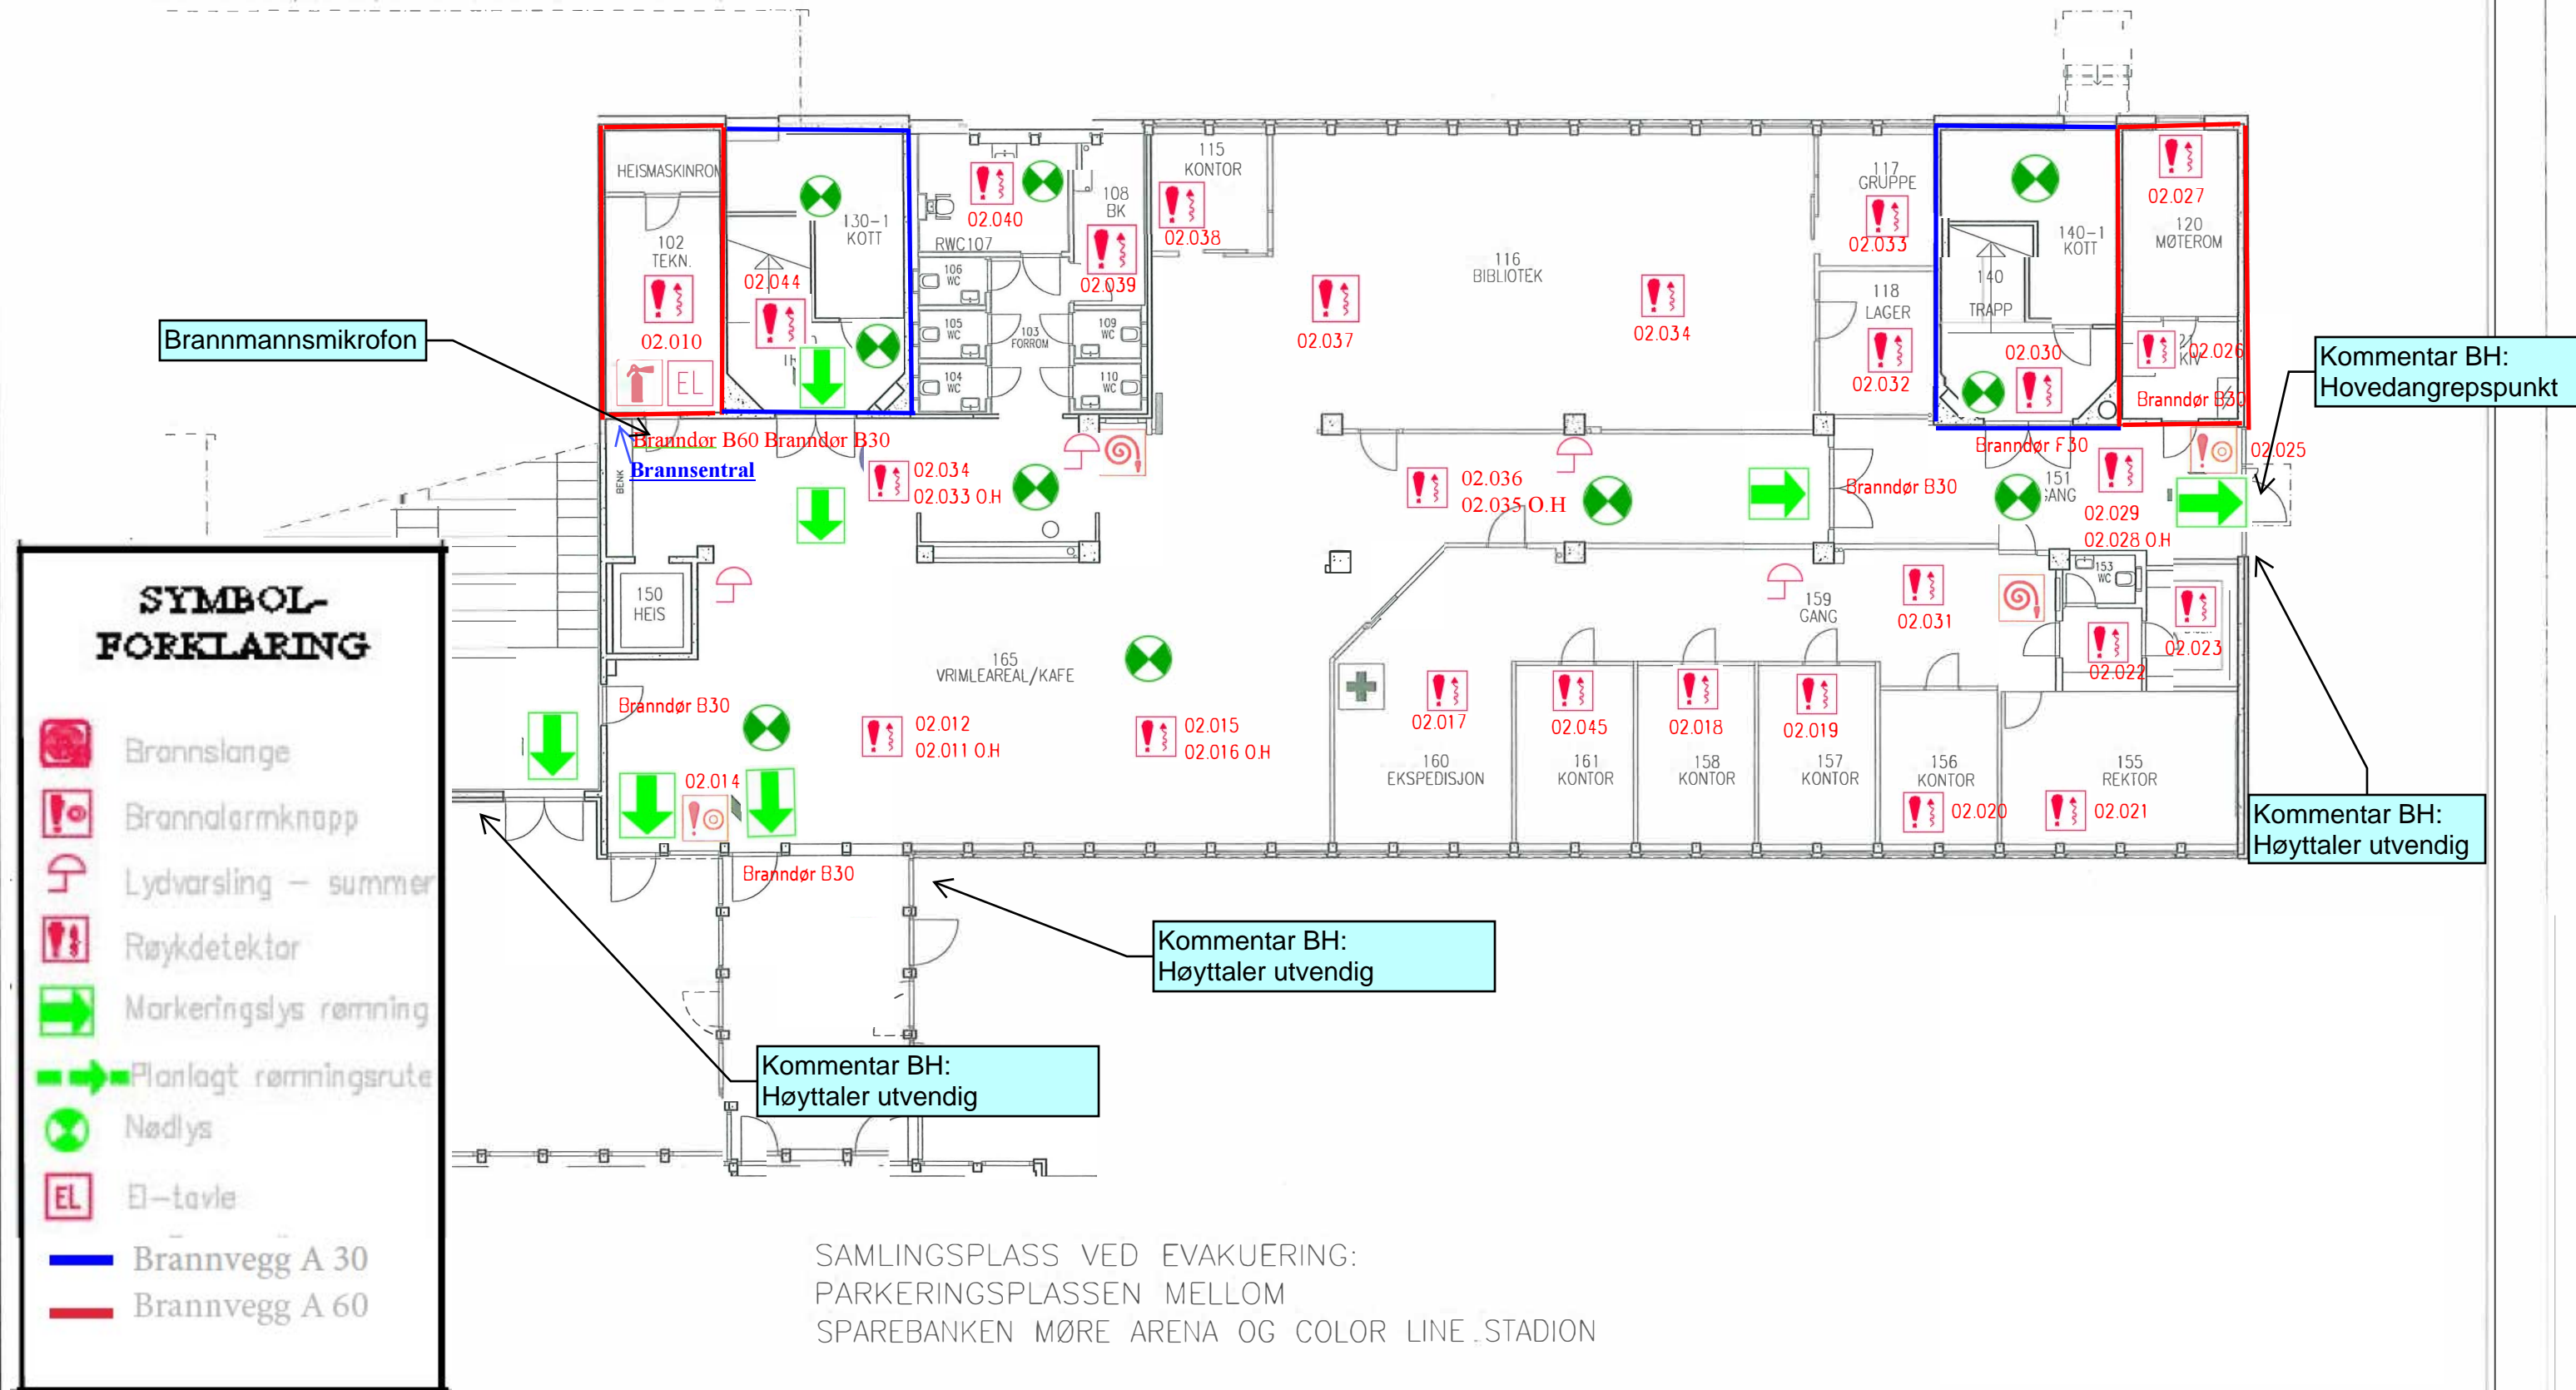

Brannmannsmikrofon

Kommentar BH:
Hovedangrepspunkt

**SYMBOL-
FORKLARING**

- Brannslange
- Brannalarmknapp
- Lydvarsling – summer
- Røykdetektor
- Markeringslys rømning
- Planlagt rømningsrute
- Nødlis
- El-tavle
- Brannvegg A 30
- Brannvegg A 60

Kommentar BH:
Høytaler utvendig

Kommentar BH:
Høytaler utvendig


Kommentar BH:
Høytaler utvendig

SAMLINGSPLASS VED EVAKUERING:
PARKERINGSPLASSEN MELLOM
SPAREBANKEN MØRE ARENA OG COLOR LINE STADION

Orienteringsplan 1 etasje syd.

PRISES SOM OPSJON 1

Felter markert i rødt, skal det ikke tilbys talevarsling.

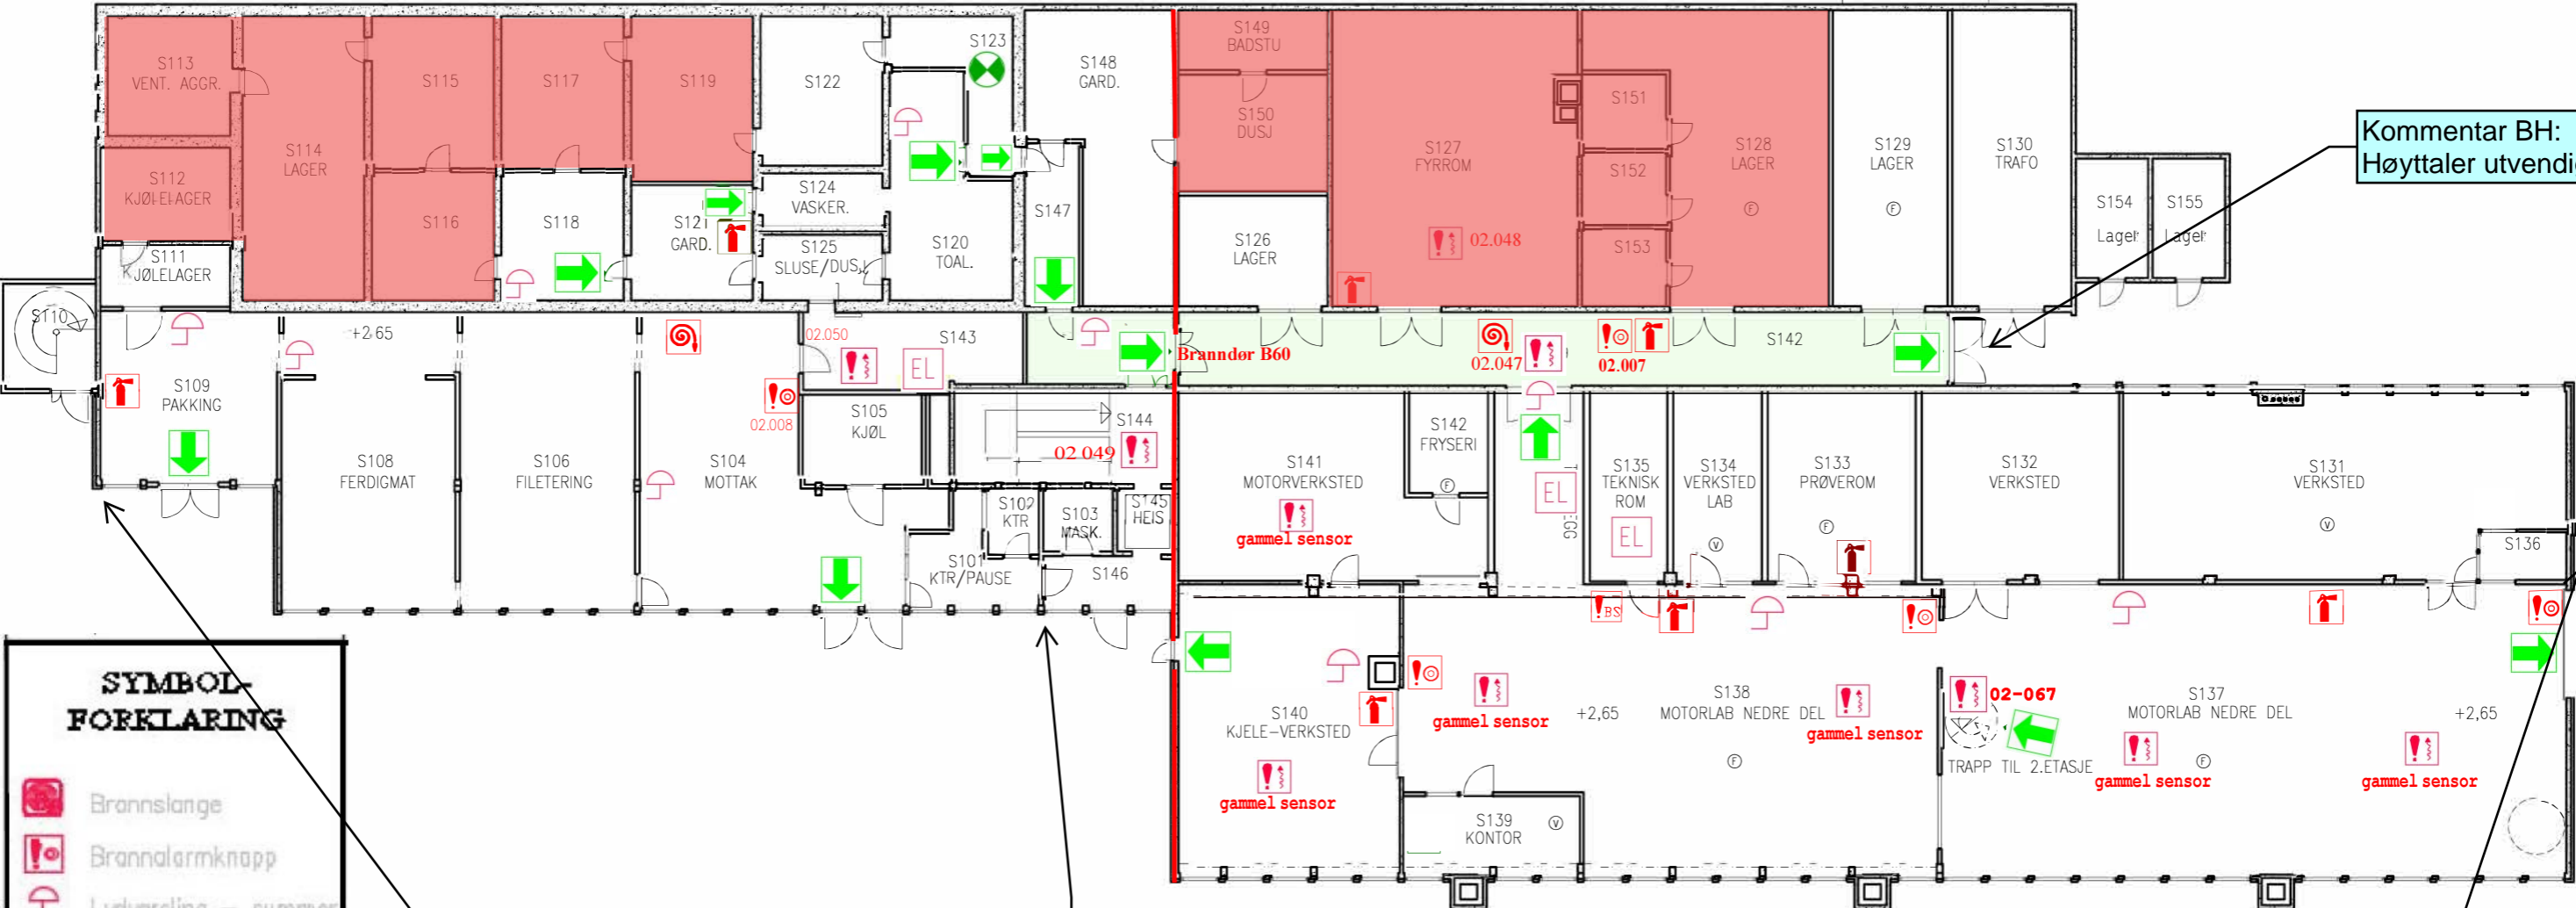

Kommentar BH: Høytaler utvendig

- SYMBOL-FORKLARING**
- Brannslange
 - Brannalarmknapp
 - Lydvarsling - summer
 - Røykdetektor
 - Markeringslys rømning
 - Planlagt rømningsrute
 - Nødlis
 - El-tavle
 - Brannvegg A 30
 - Brannvegg A 60
 - CASS

Kommentar BH: Høytaler utvendig

Kommentar BH: Høytaler utvendig

Kommentar BH: Høytaler utvendig


SAMLINGSPLASS VED EVAKUERING:
PARKERINGSPLASSEN MELLOM
SPAREBANKEN MØRE ARENA OG COLOR LINE STADION

Orienteringsplan.1 etasje vest

Kommentar BH:
Høytaler utvendig

Kommentar BH:
Høytaler utvendig

Kommentar BH:
Lydanlegg mates

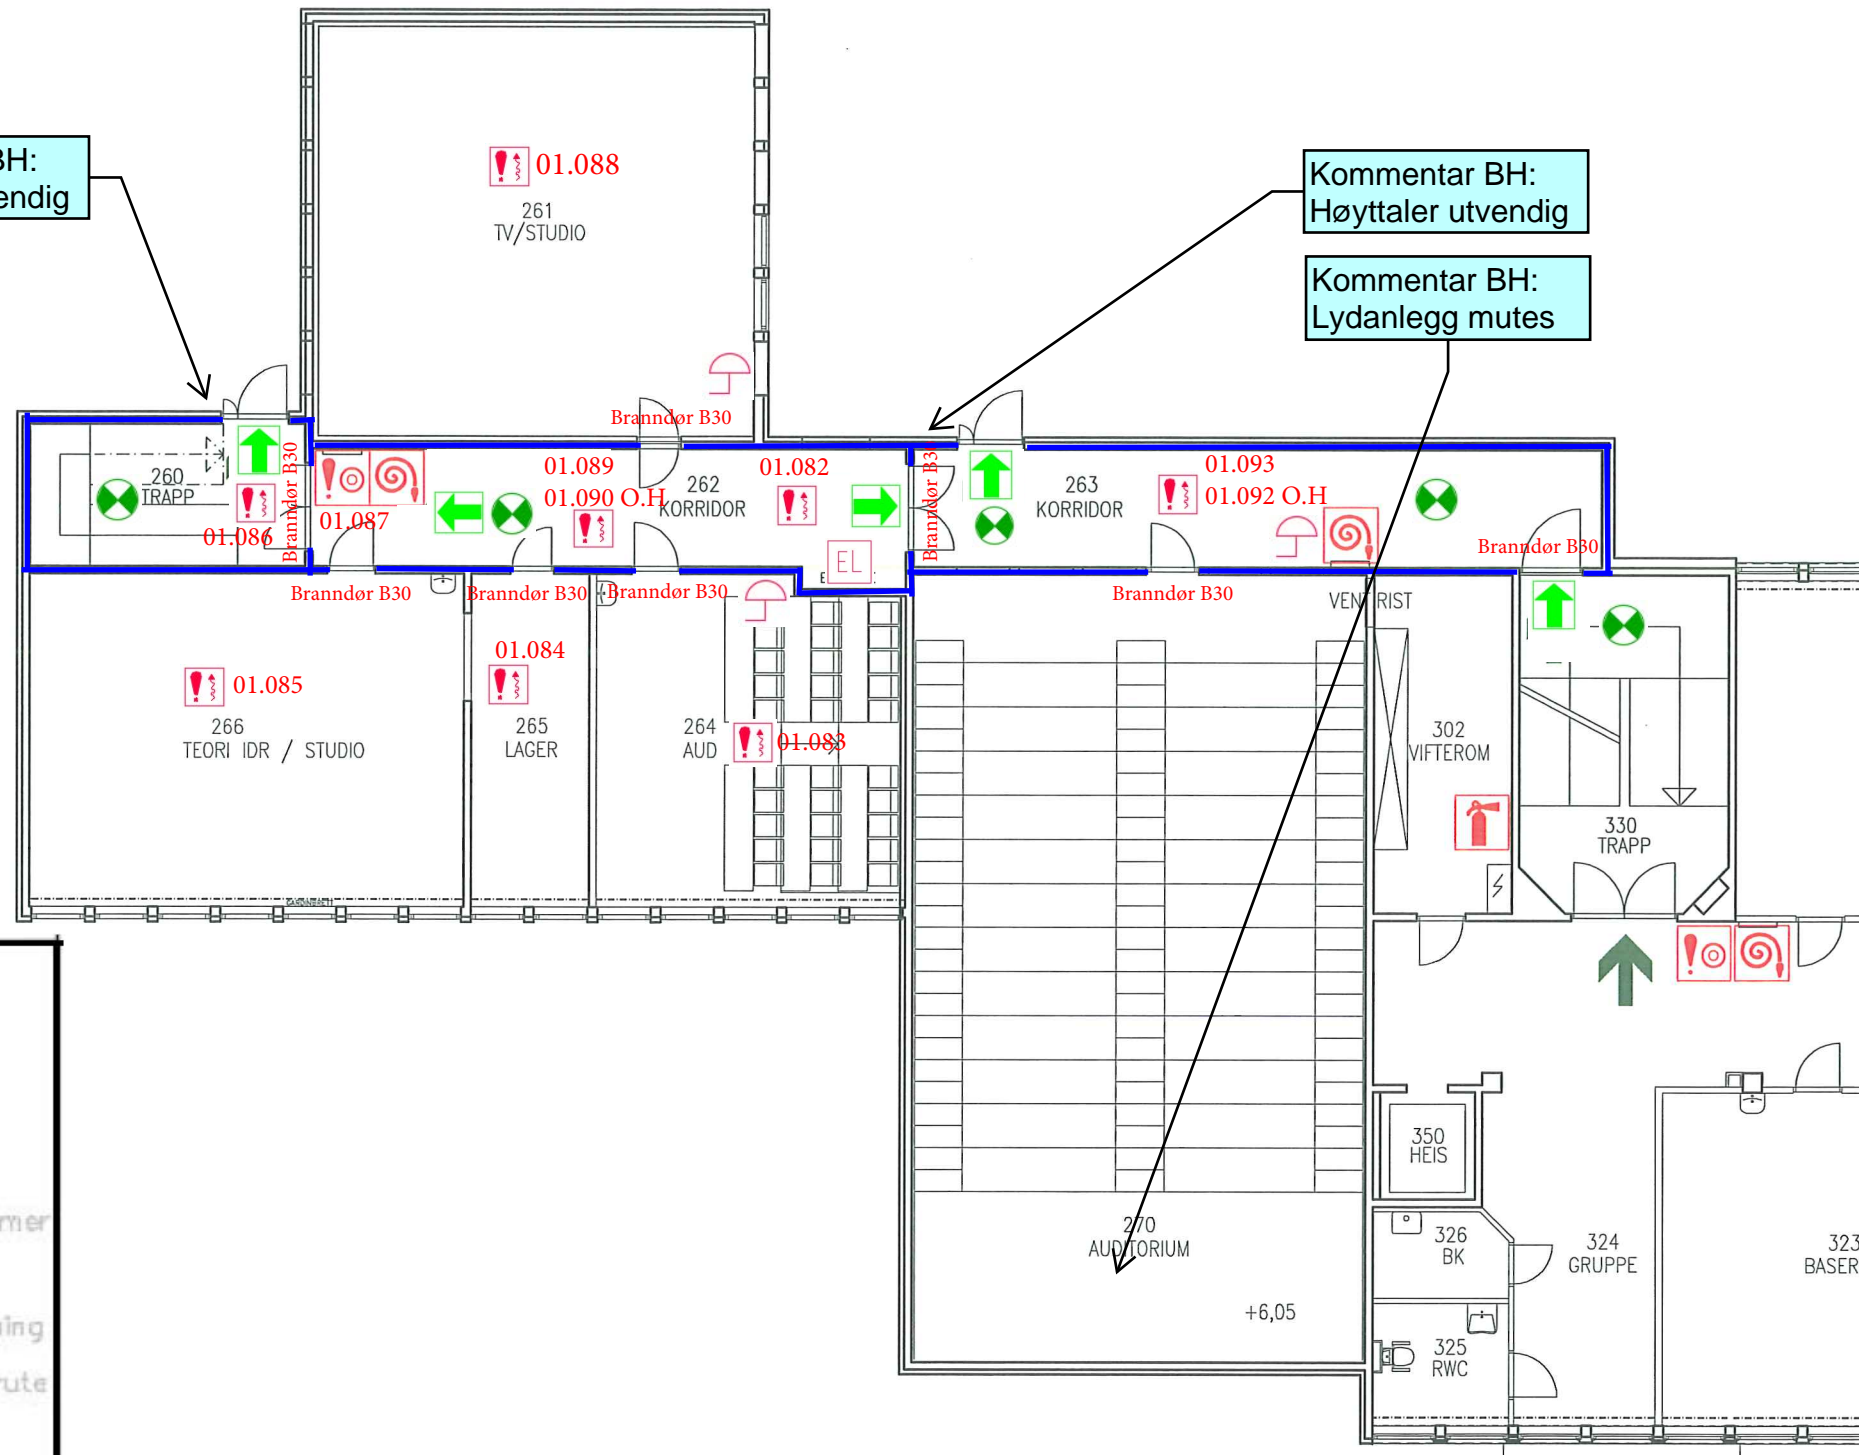


**SYMBOL-
FORKLARING**

	Brannslange
	Brannalarmknapp
	Lydvarsling – summer
	Røykdetektor
	Markeringslys rømning
	Planlagt rømningsrute
	Nødlis
	El-tavle
	Brannvegg A 30
	Brannvegg A 60

SAMLINGSPLASS VED EVAKUERING:
PARKERINGSPLASSEN MELLOM
SUNNMØRSHALLEN OG COLOR LINE STADION


Orienteringsplan 2 etasje

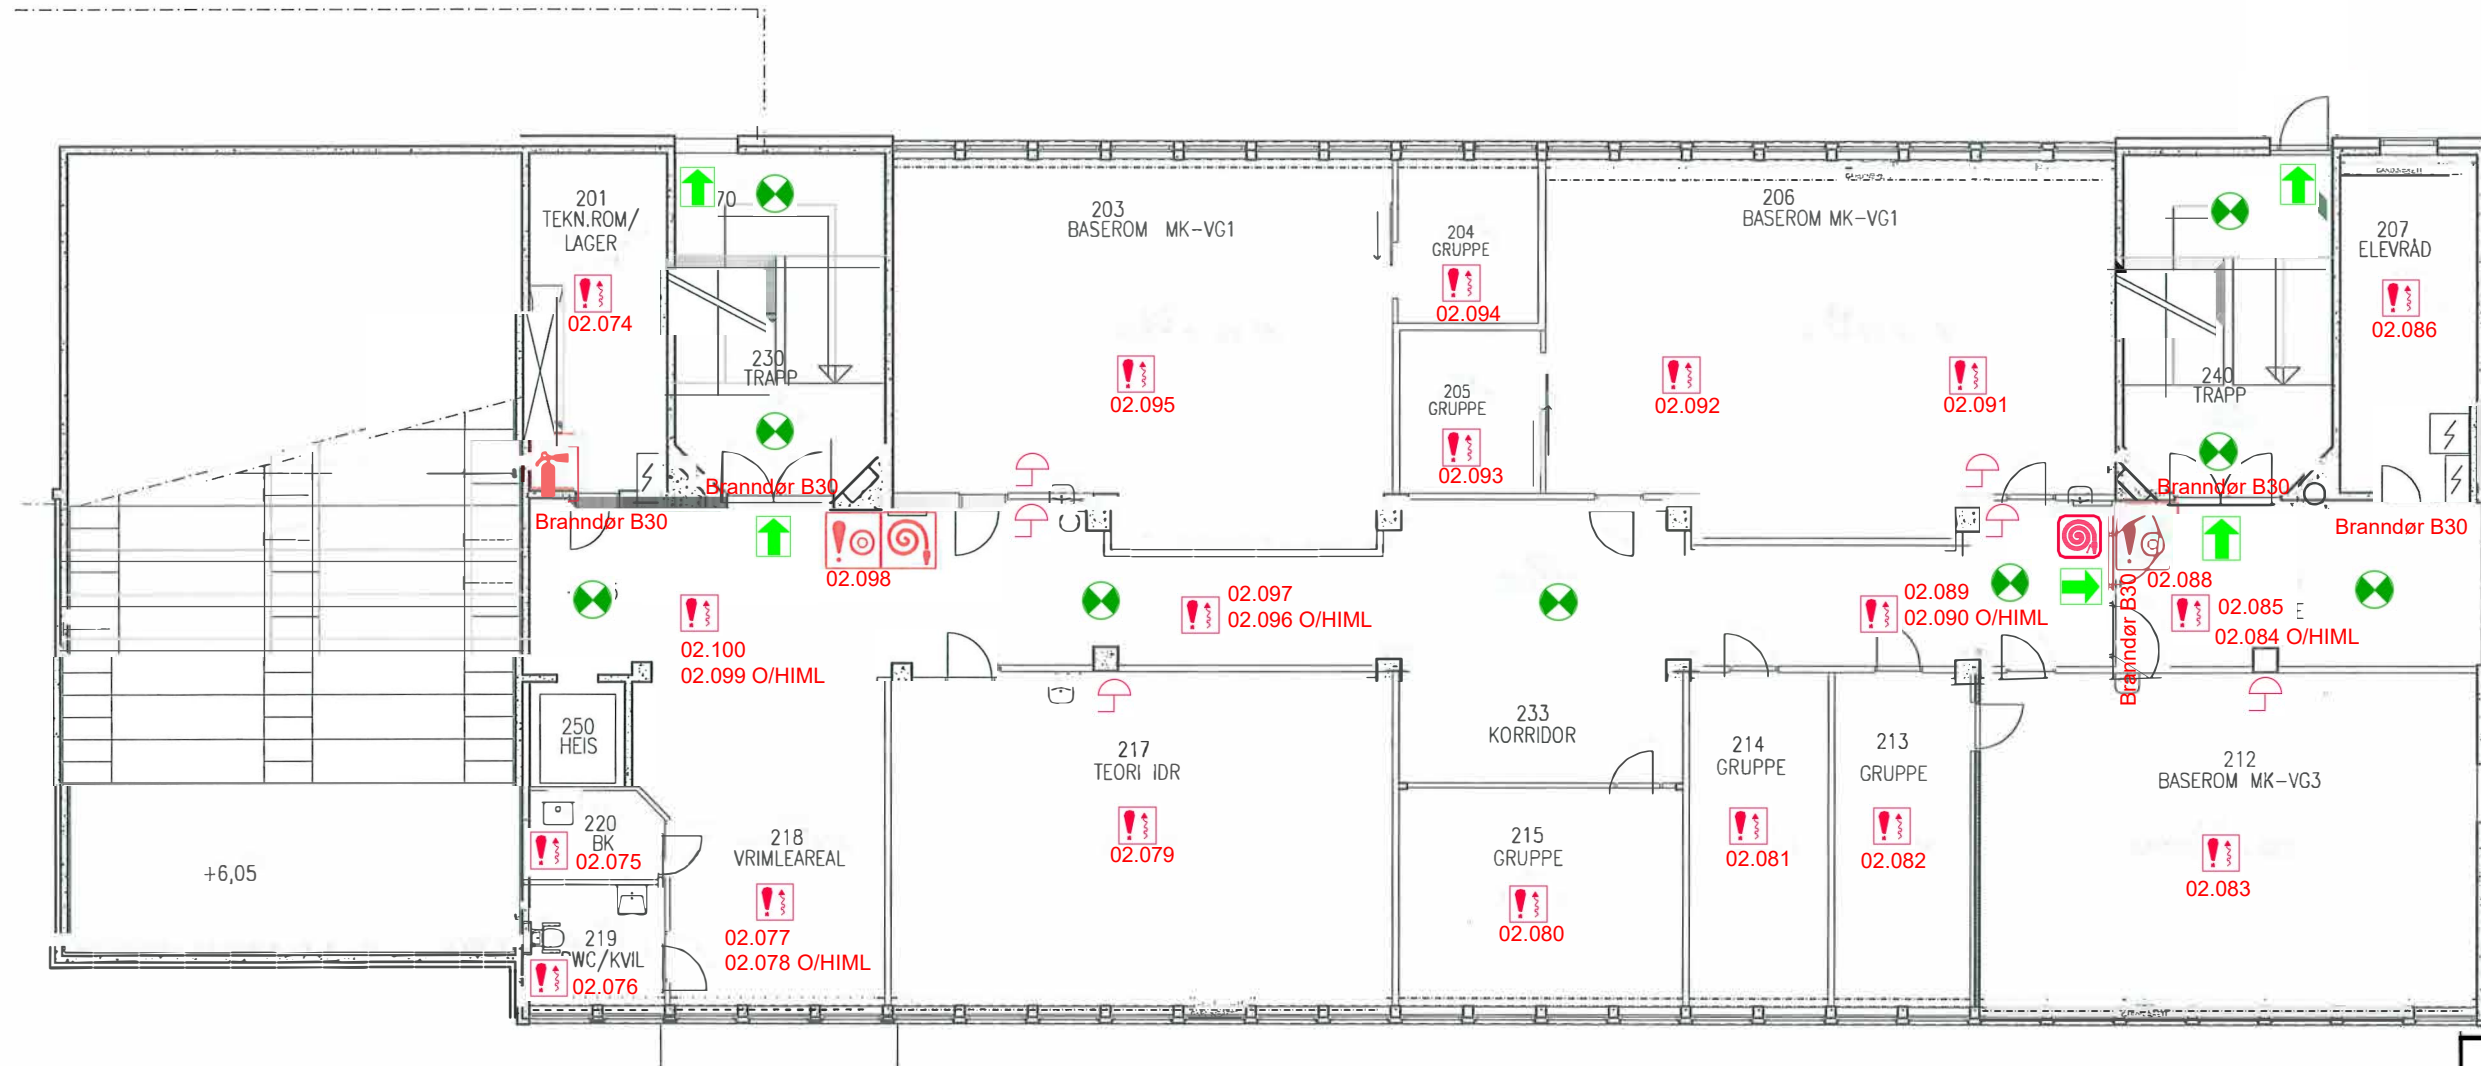

SAMLINGSPLASS VED EVAKUERING:
 PARKERINGSPLASSEN MELLOM
 SUNNMØRSHALLEN OG COLOR LINE STADION

SYMBOL-FORKLARING	
	Brannslange
	Brannalarmknapp
	Lydvarsling - summer
	Røykdetektor
	Markeringslys rømning
	Planlagt rømningsrute
	Nødllys
	El-tavle
	Brannvegg A 30
	Brannvegg A 60

Orienteringsplan.2 etasje vest

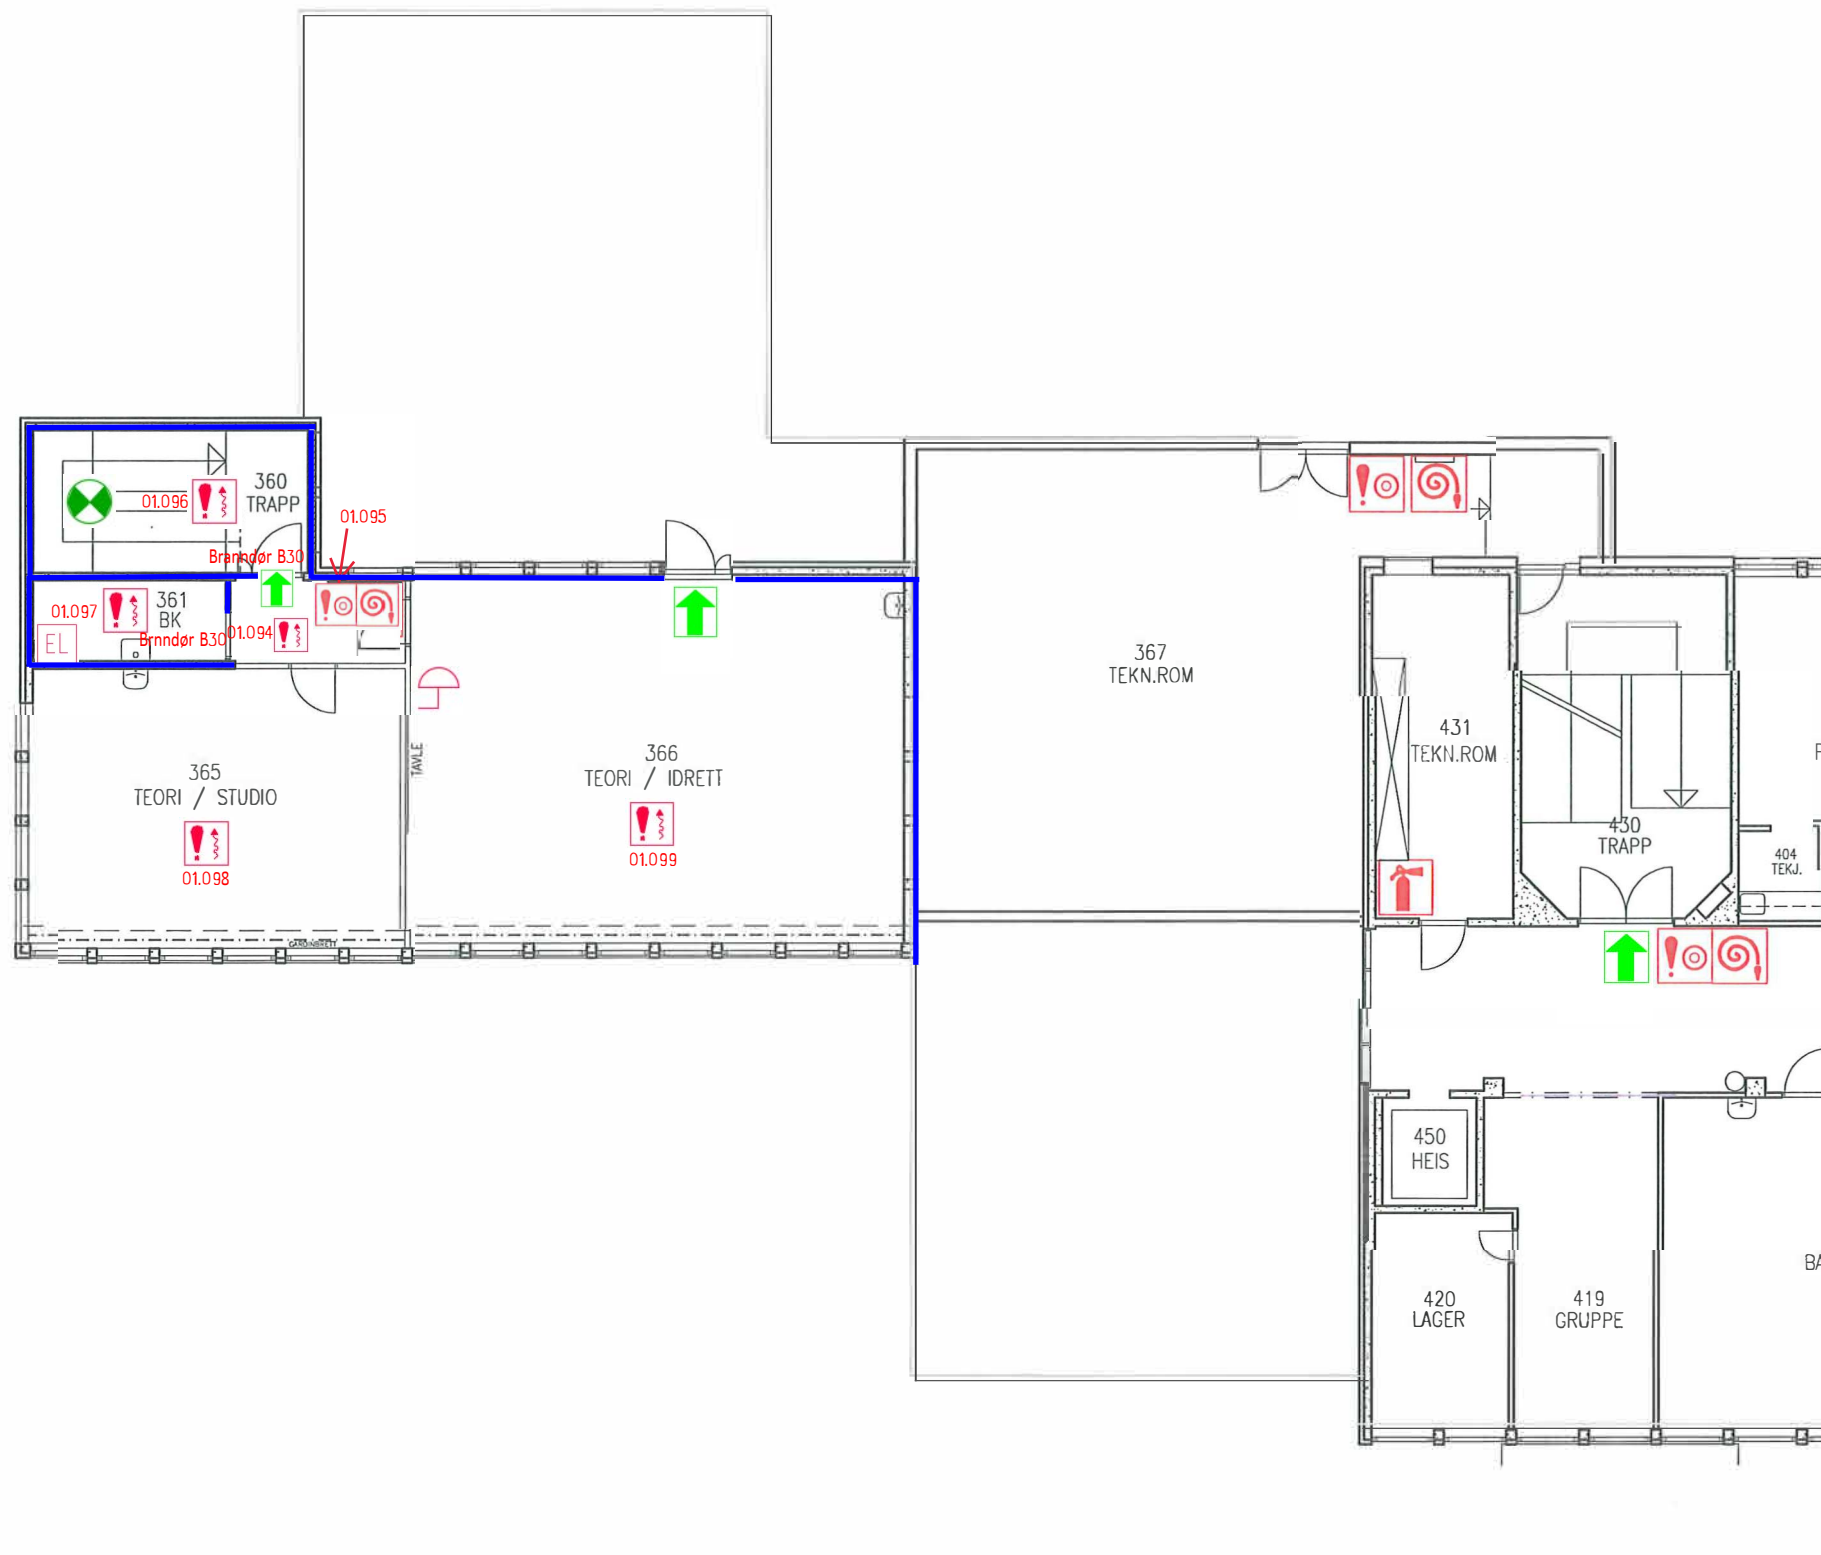


SYMBOL- FORKLARING

-  Brannslange
-  Brannalarmknapp
-  Lydvarsling – summer
-  Røykdetektor
-  Markeringslys rømning
-  Planlagt rømningsrute
-  Nødlis
-  El-tavle
-  Brannvegg A 30
-  Brannvegg A 60

SAMLINGSPLASS VED EVAKUERING:
PARKERINGSPLASSEN MELLOM
SUNNMØRSHALLEN OG COLOR LINE STADION

Orienteringsplan 3 etasje.

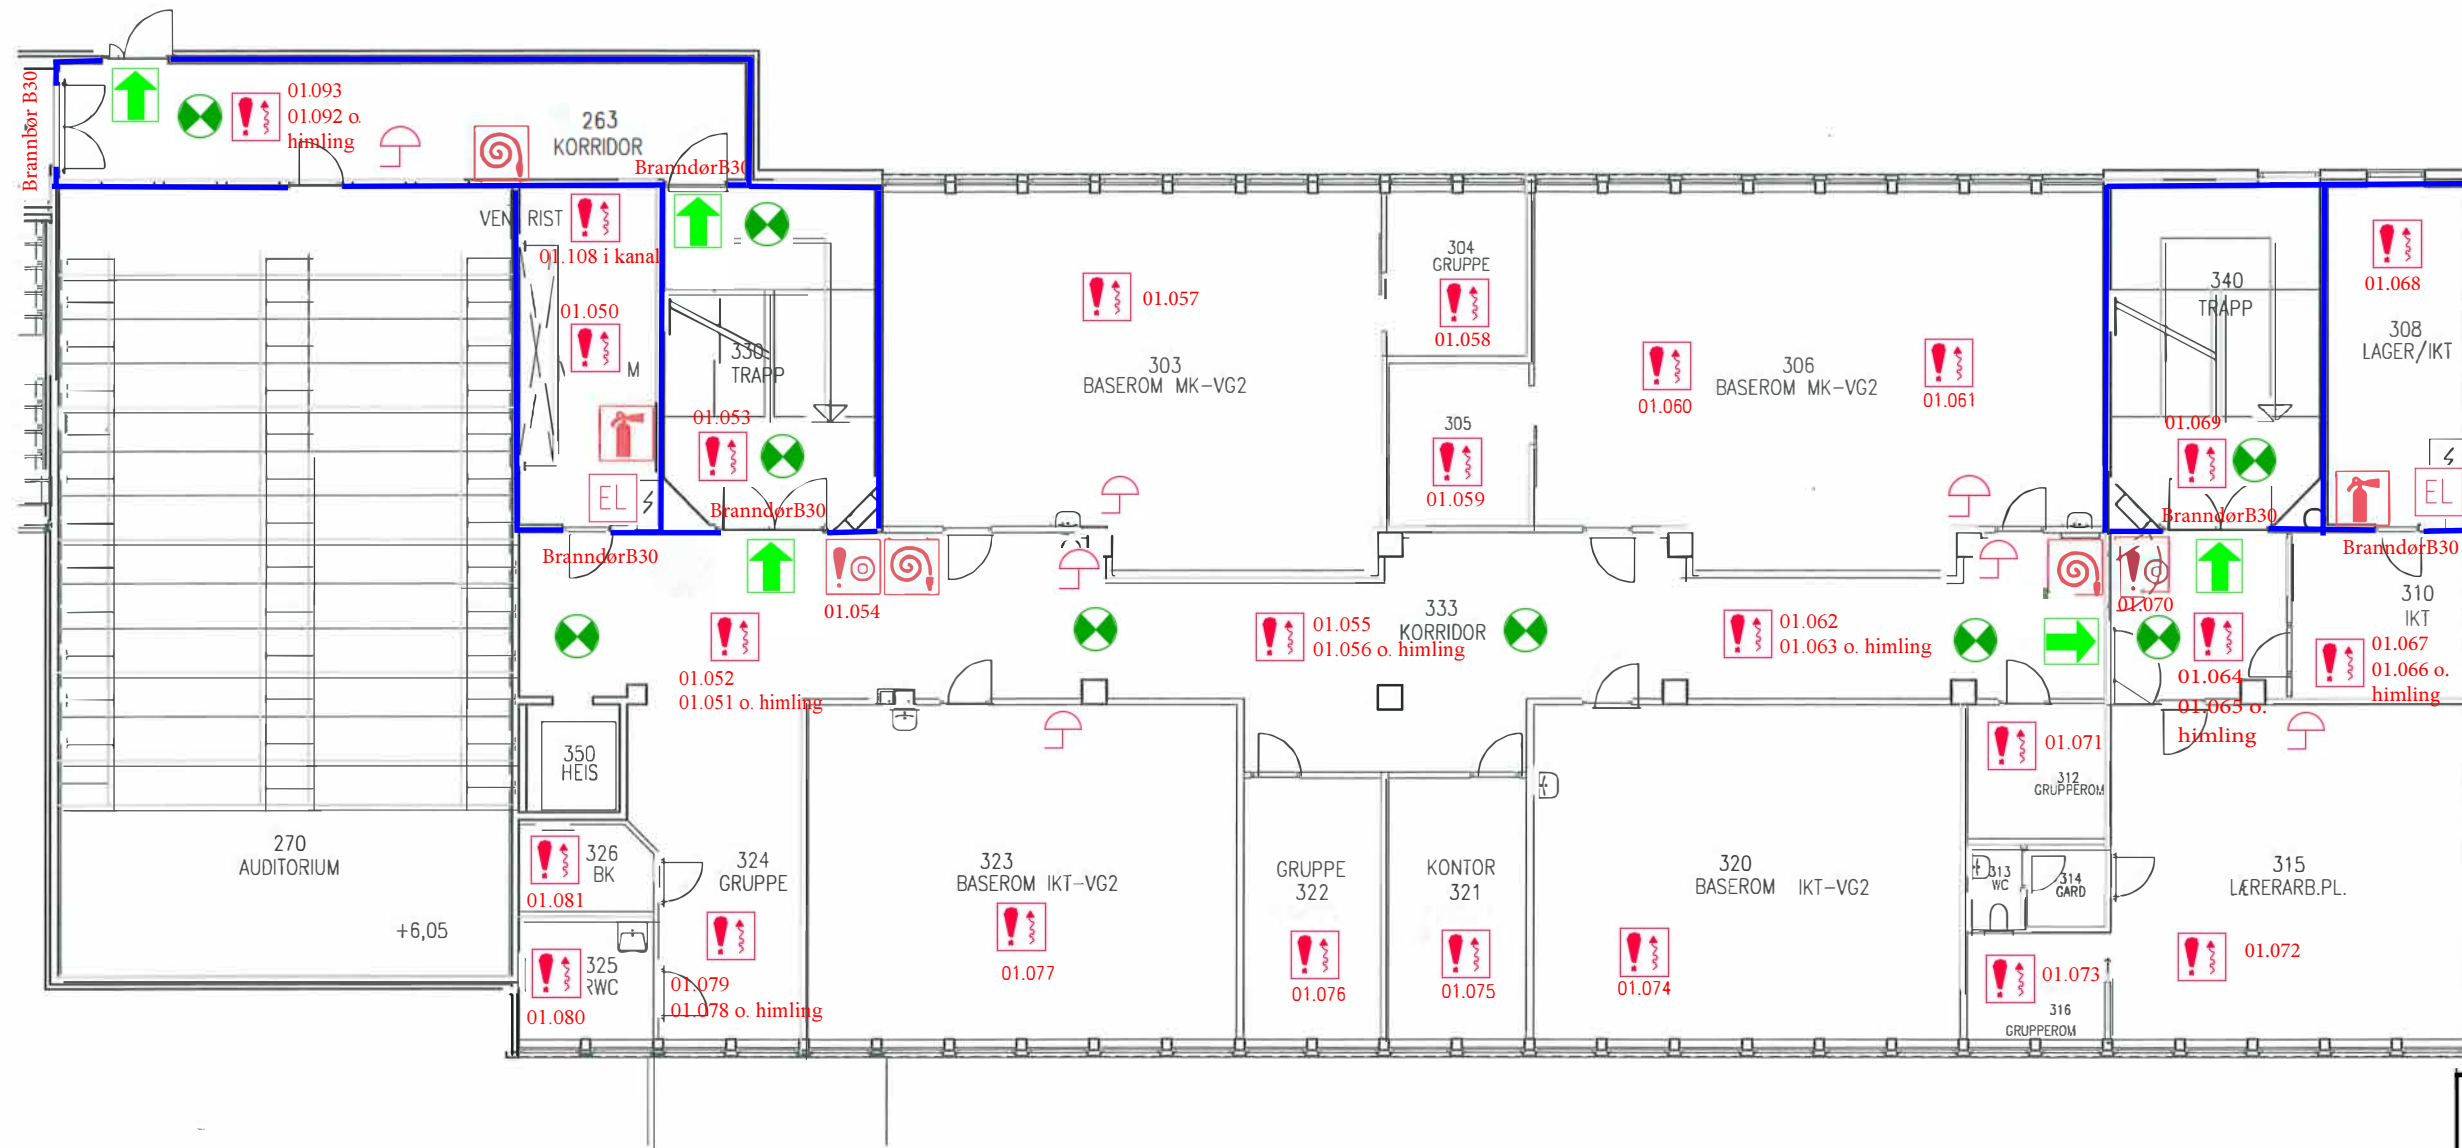


SAMLINGSPLASS VED EVAKUERING:
PARKERINGSPLASSEN MELLOM
SUNNMØRSHALLEN OG COLOR LINE STADION

SYMBOL-FORKLARING	
	Brannslange
	Brannalarmknapp
	Lydvarsling – summer
	Røykdetektor
	Markeringslys rømning
	Planlagt rømningrute
	Nødlis
	El-tavle
	Brannvegg A 30
	Brannvegg A 60


Orienteringsplan 3 etasje syd.

PRISES SOM OPSJON 1

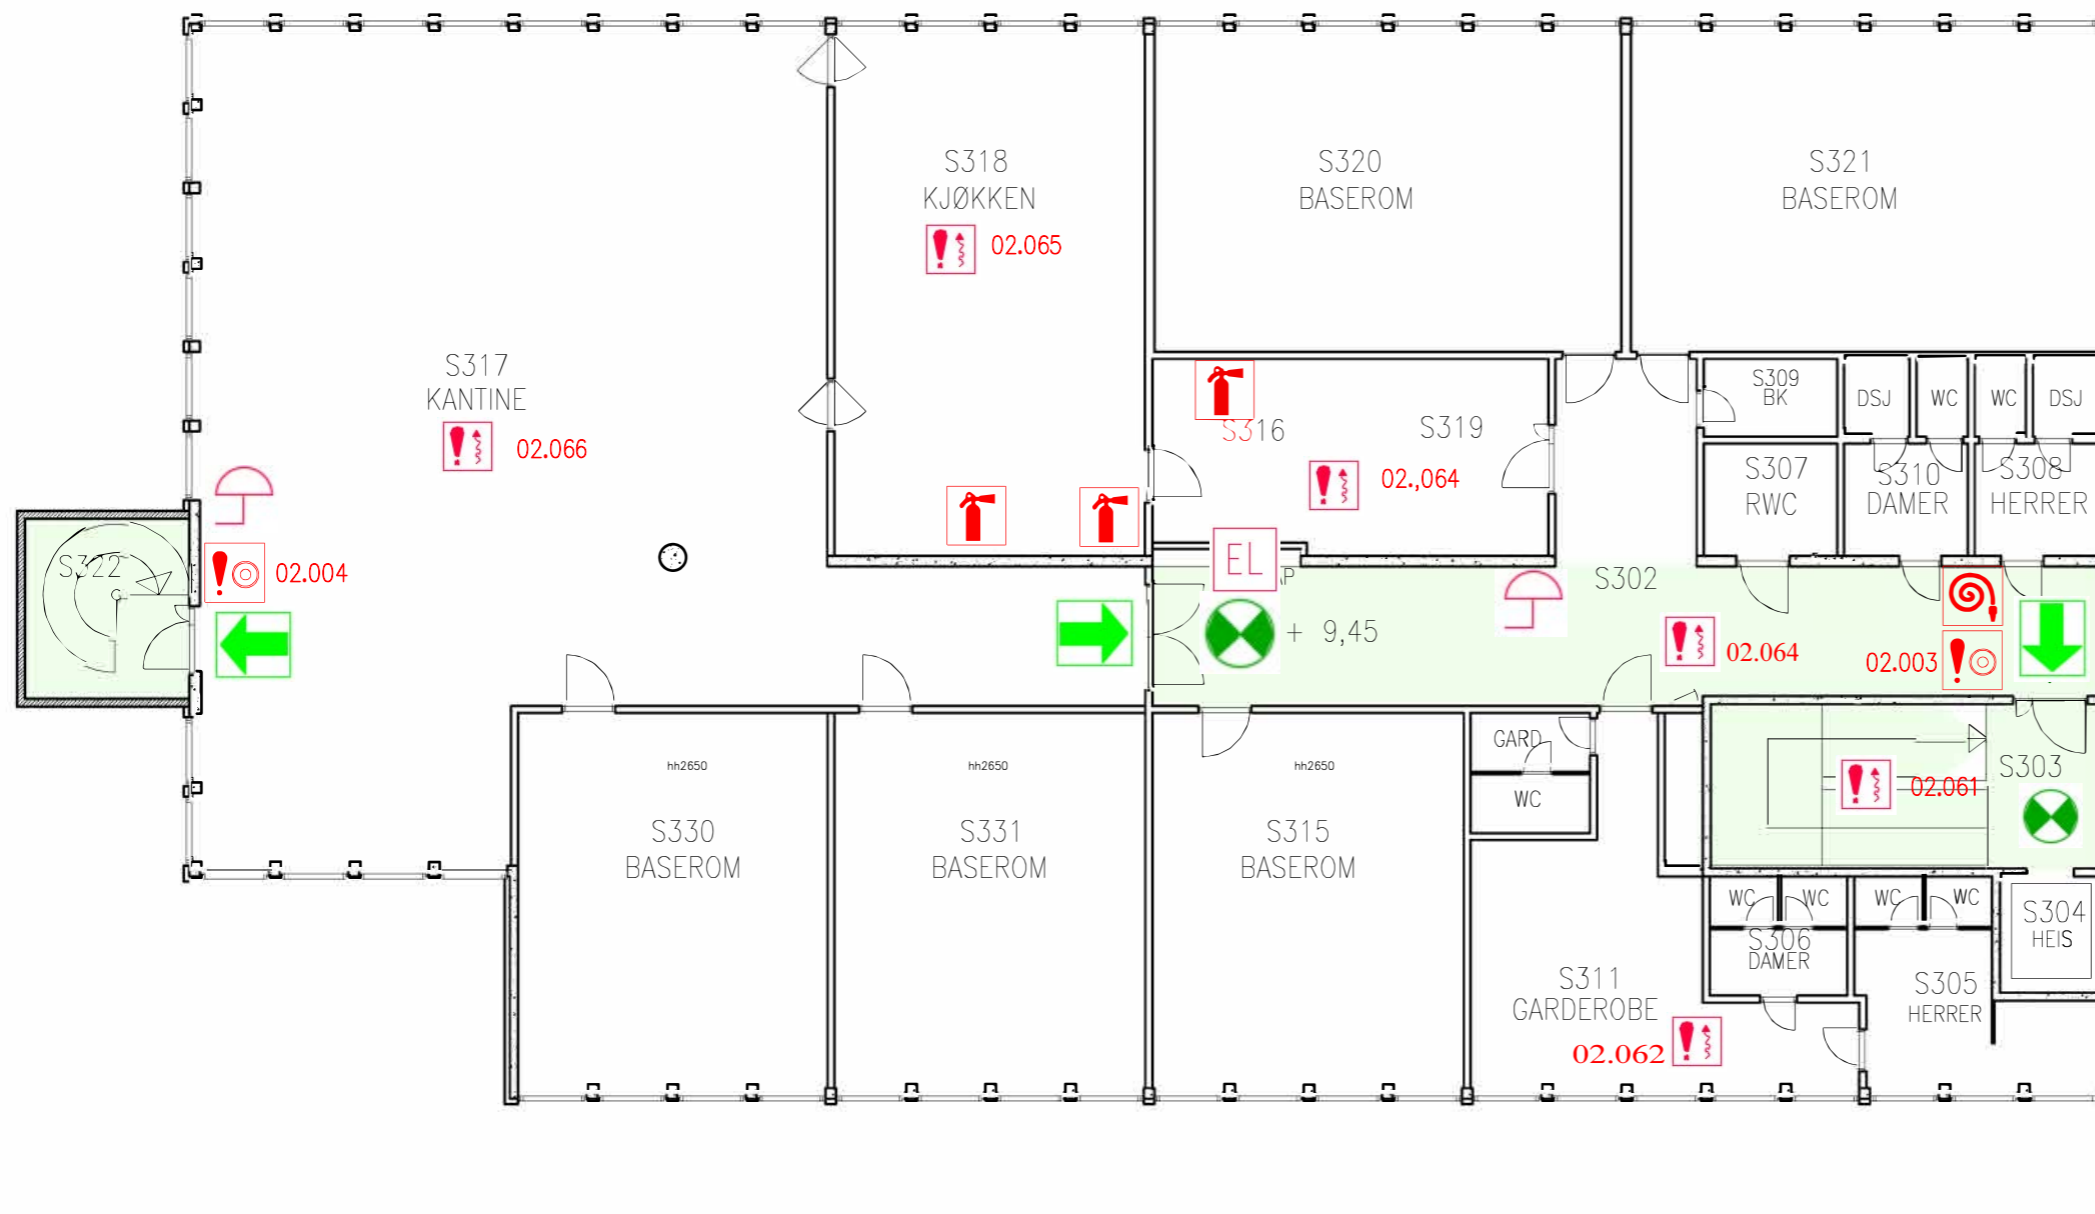


SAMLINGSPLASS VED EVAKUERING:
PARKERINGSPLASSEN MELLOM
SPAREBANKEN MØRE ARENA OG COLOR LINE STADION

Orienteringsplan 4 etasje

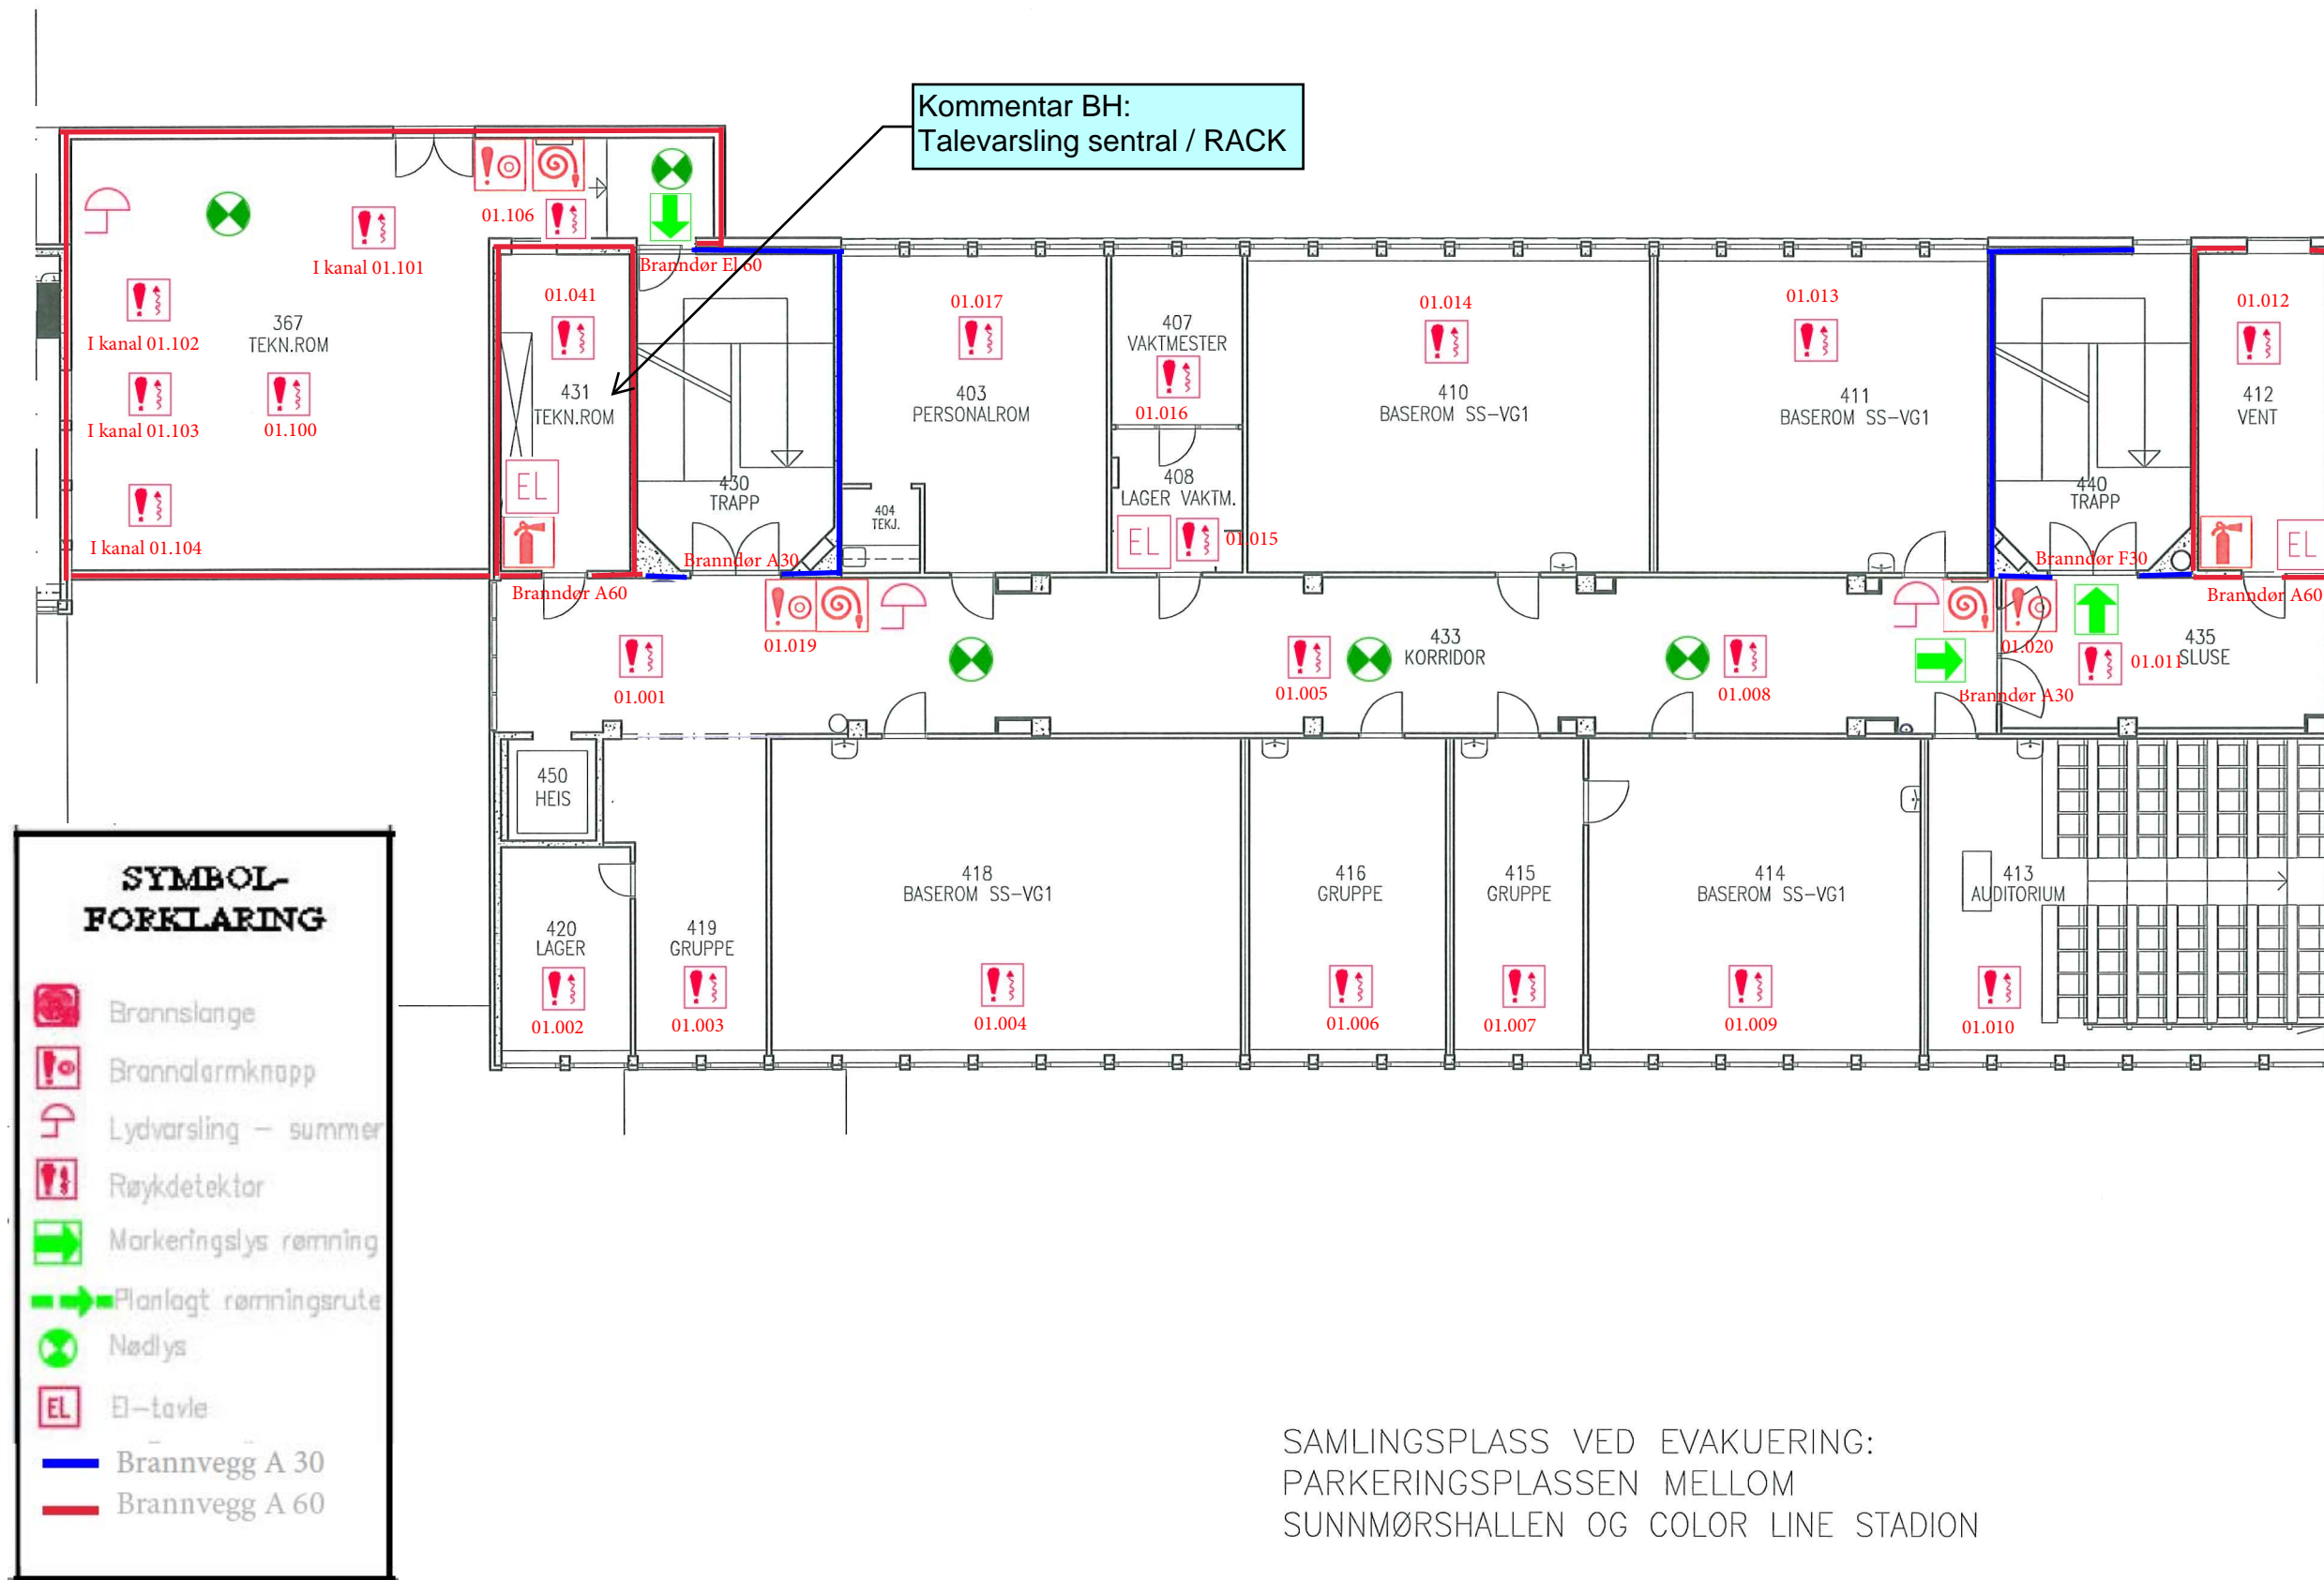

Orienteringsplan 5 etasje.

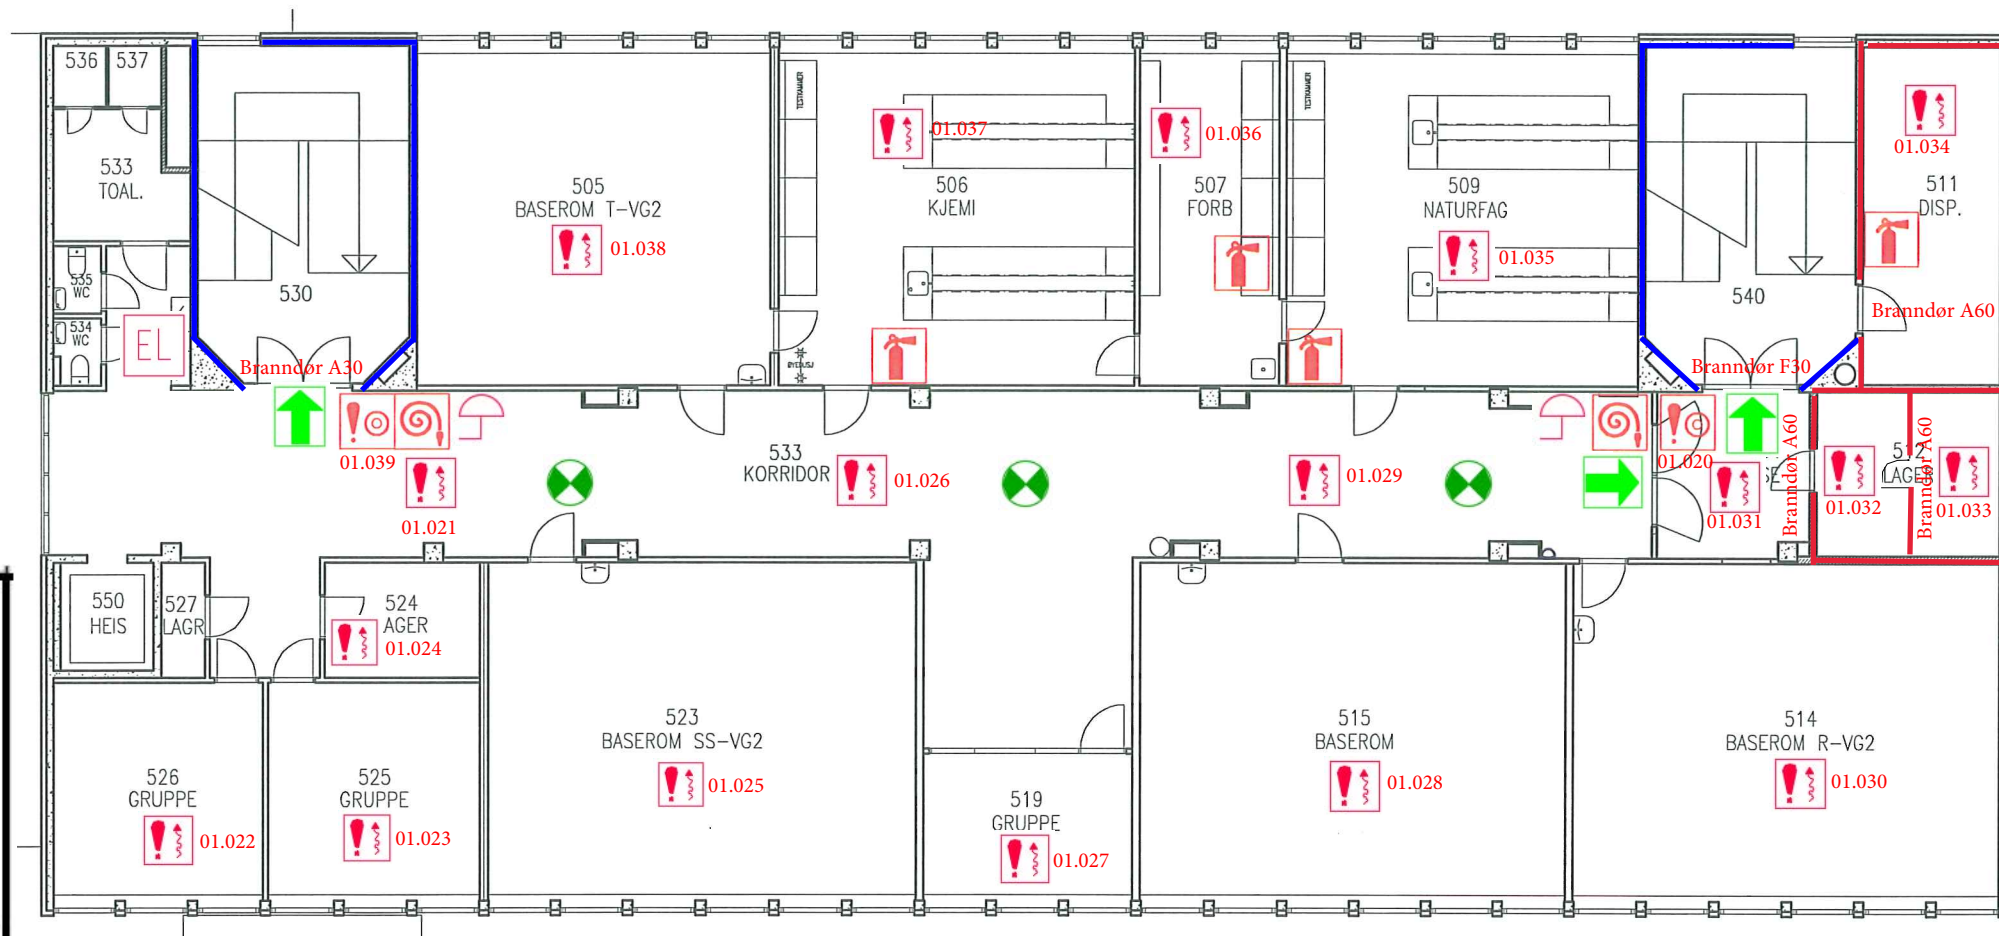


SYMBOL- FORKLARING

-  Brannslange
-  Brannalarmknapp
-  Lydvarsling – summer
-  Røykdetektor
-  Markeringslys rømning
-  Planlagt rømningsrute
-  Nødlis
-  EL – tavle
-  Brannvegg A 30
-  Brannvegg A 60

SAMLINGSPLASS VED EVAKUERING:
PARKERINGSPLASSEN MELLOM
SUNNMØRSHALLEN OG COLOR LINE STADION

Orienteringsplan 6 etasje.

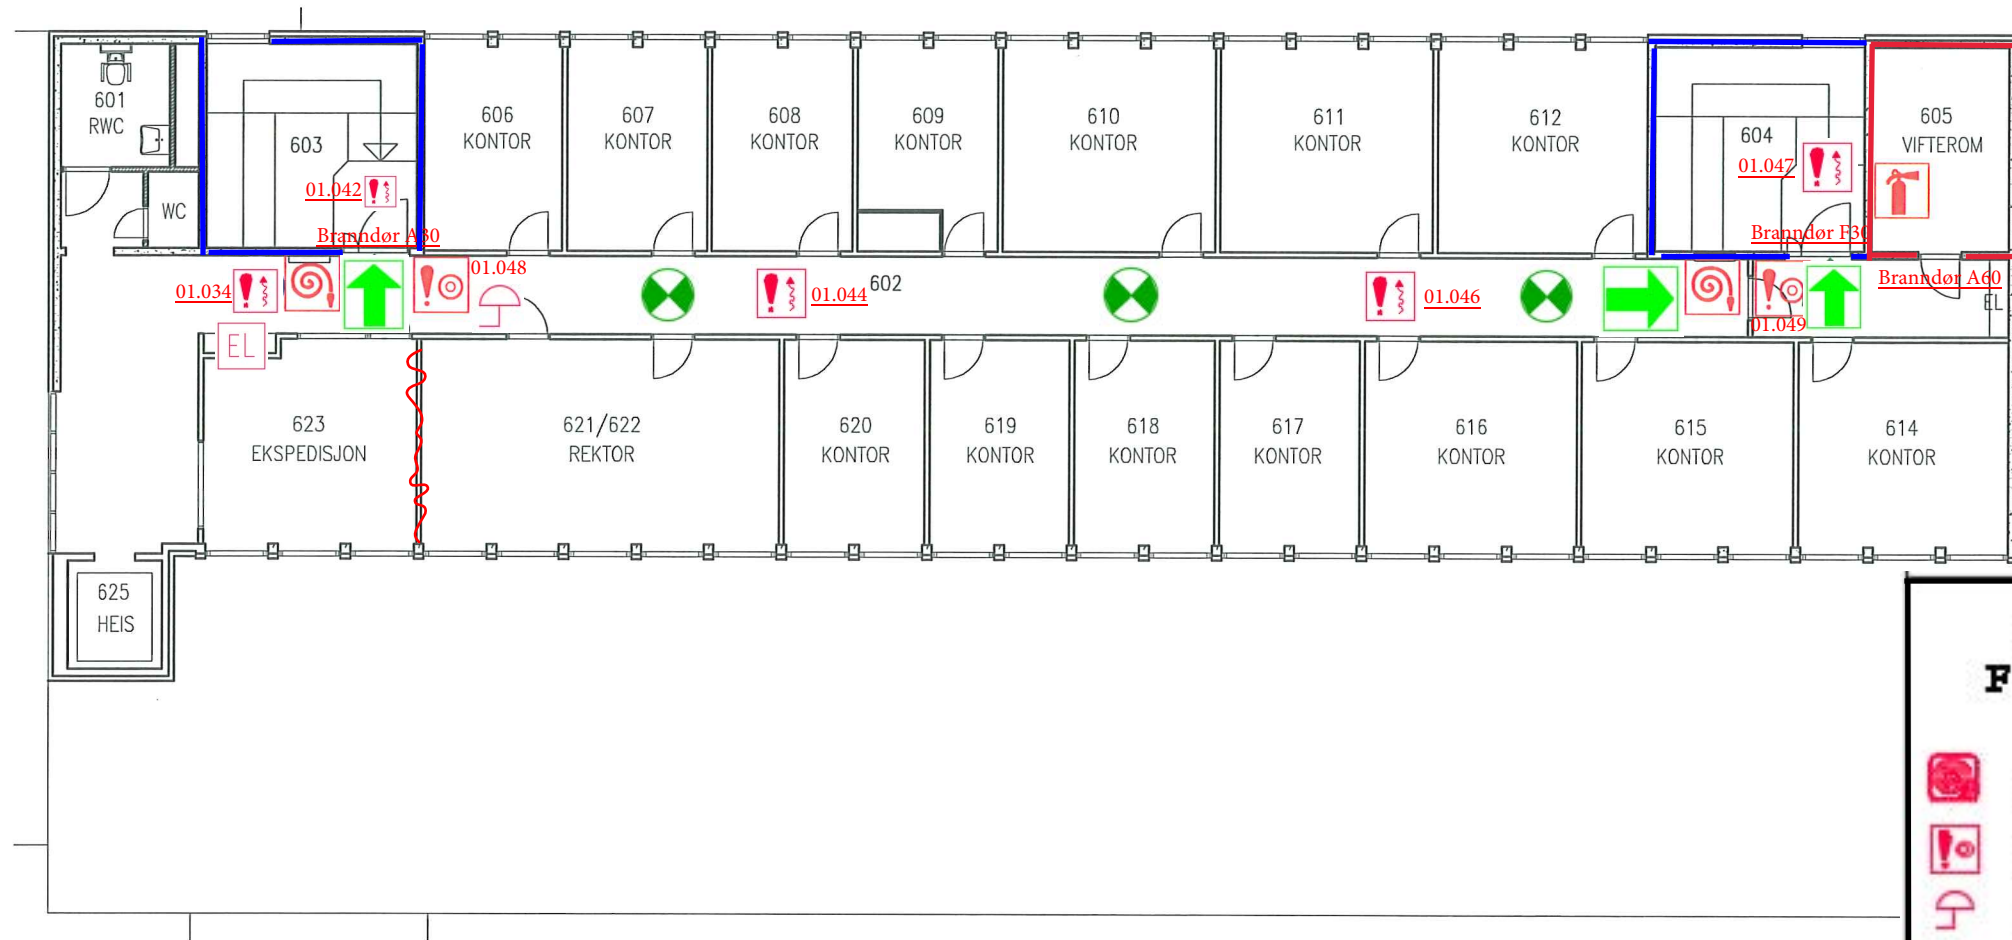


SYMBOL-FORKLARING	
	Brannslange
	Brannalarmknapp
	Lydvarsling – summer
	Røykdetektor
	Markeringslys rømning
	Planlagt rømningsrute
	Nødlis
	El-tavle
	Brannvegg A 30
	Brannvegg A 60

SAMLINGSPLASS VED EVAKUERING:
 PARKERINGSPLASSEN MELLOM
 SUNNMØRSHALLEN OG COLOR LINE STADION

Orienteringsplan.

PRISES SOM OPSJON 2

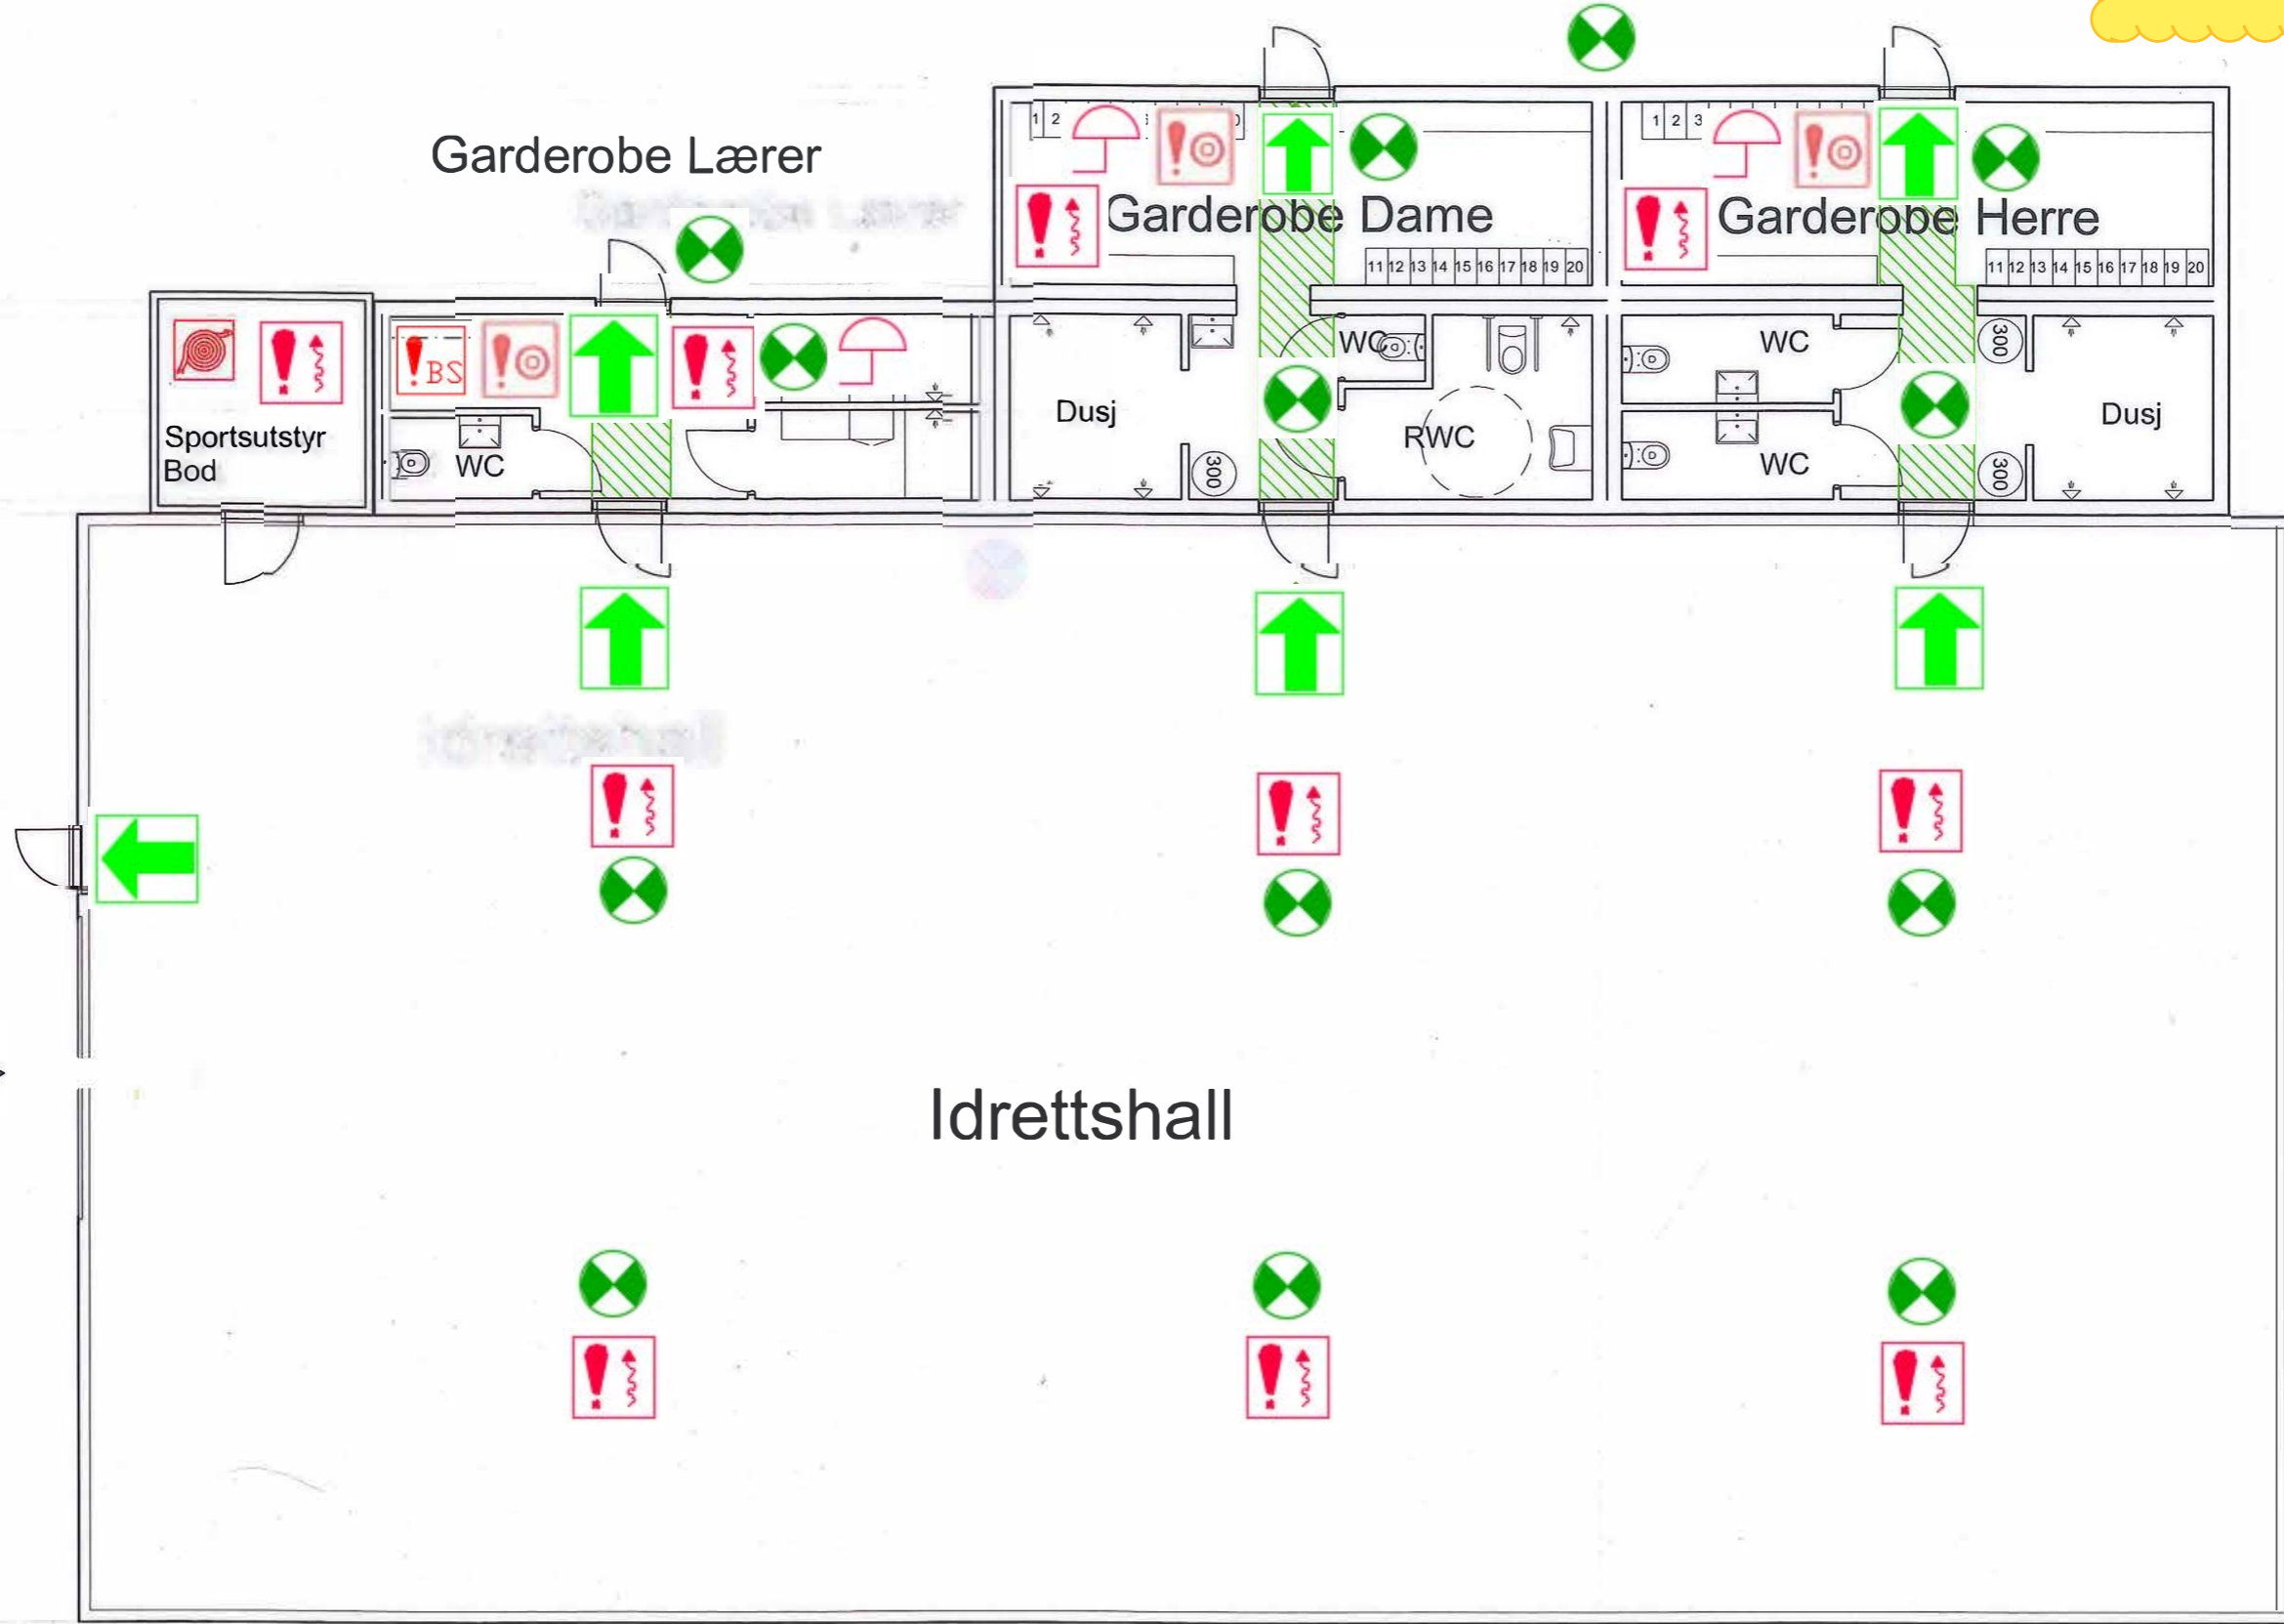

SYMBOL- FORKLARING	
	Brannslange
	Brannalarmknapp
	Lydvarsling – summer
	Røykdetektor
	Markeringslys romning
	Planlagt romningsrute
	Nødlis
	El-tavle
	Brannvegg A 30
	Brannvegg A 60

Port 4x4