



FASADE ØST BYGG F

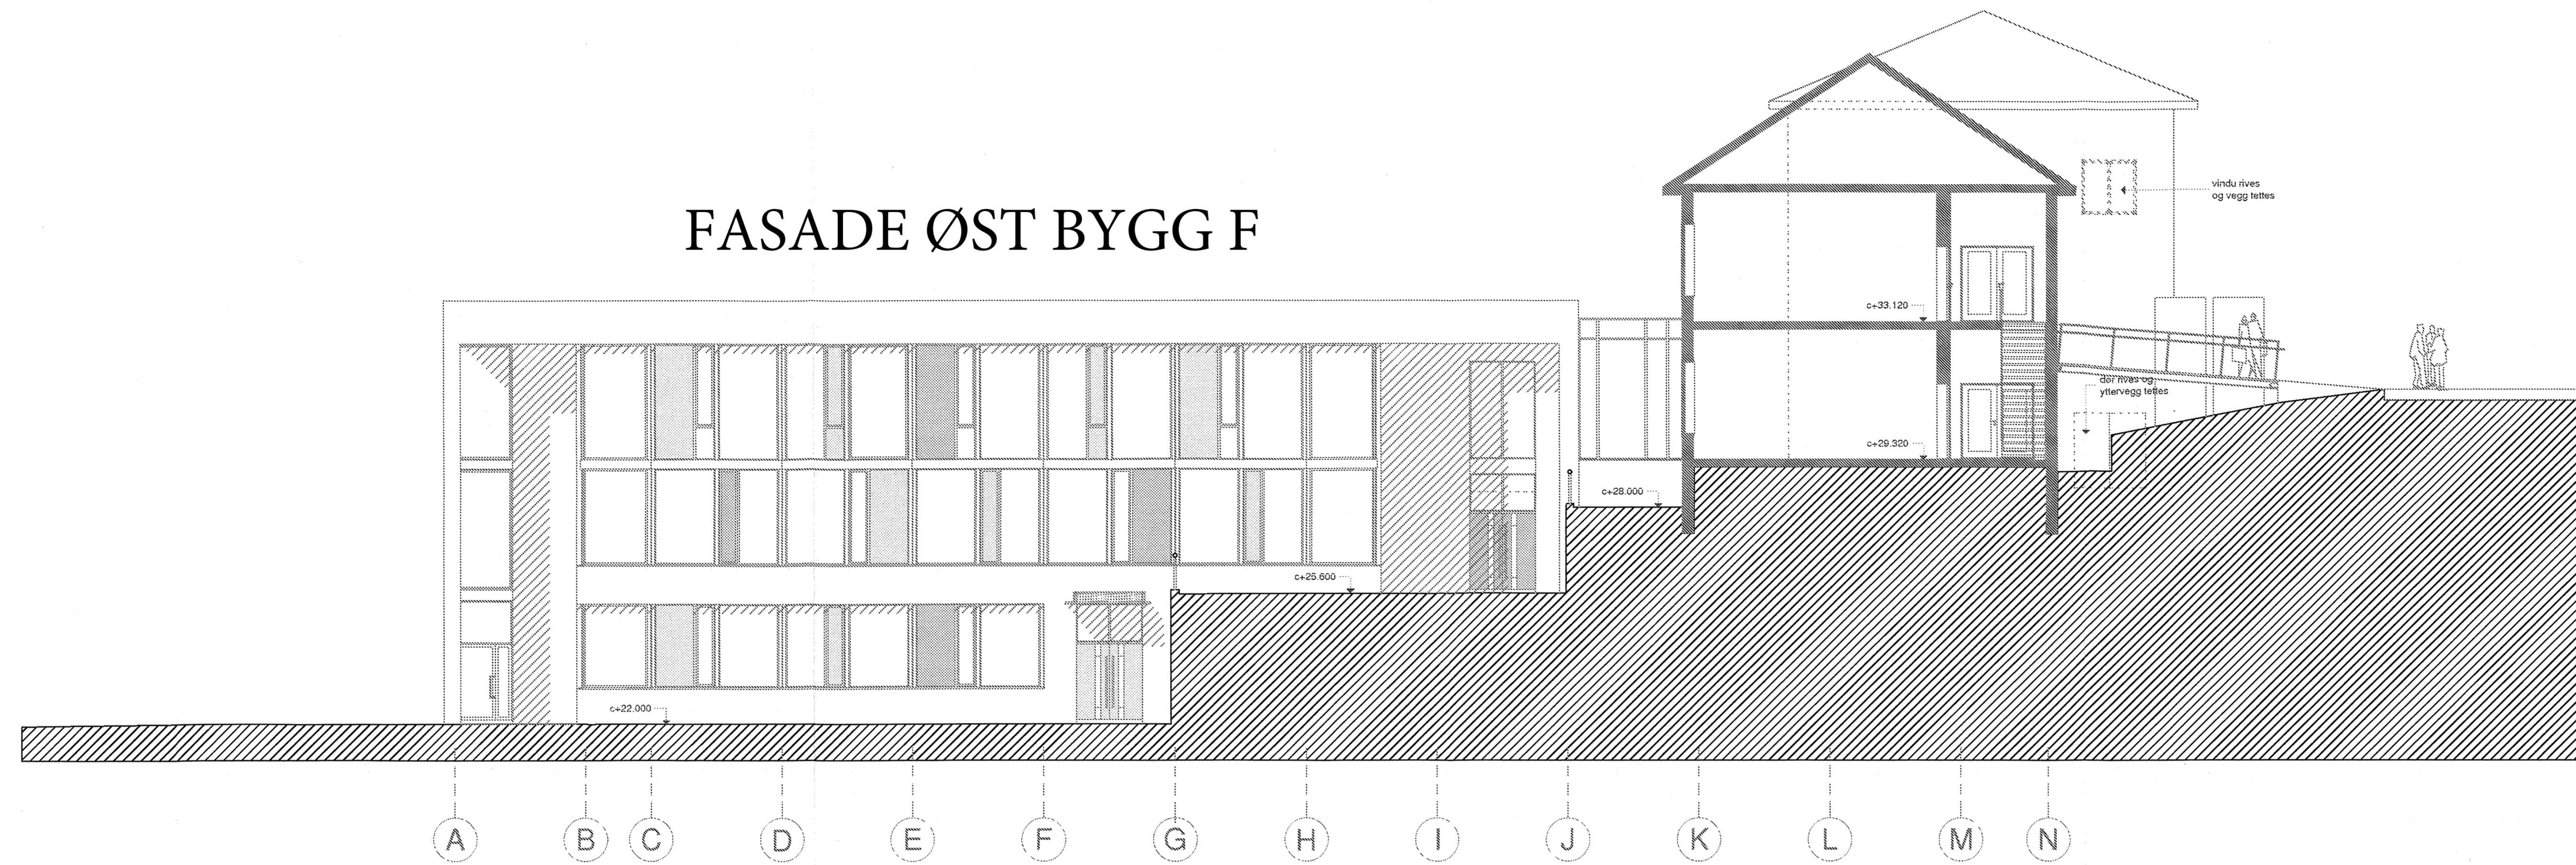

FASADE ØST BYGG F
SNITT BYGG A


FASADE VEST BYGG F

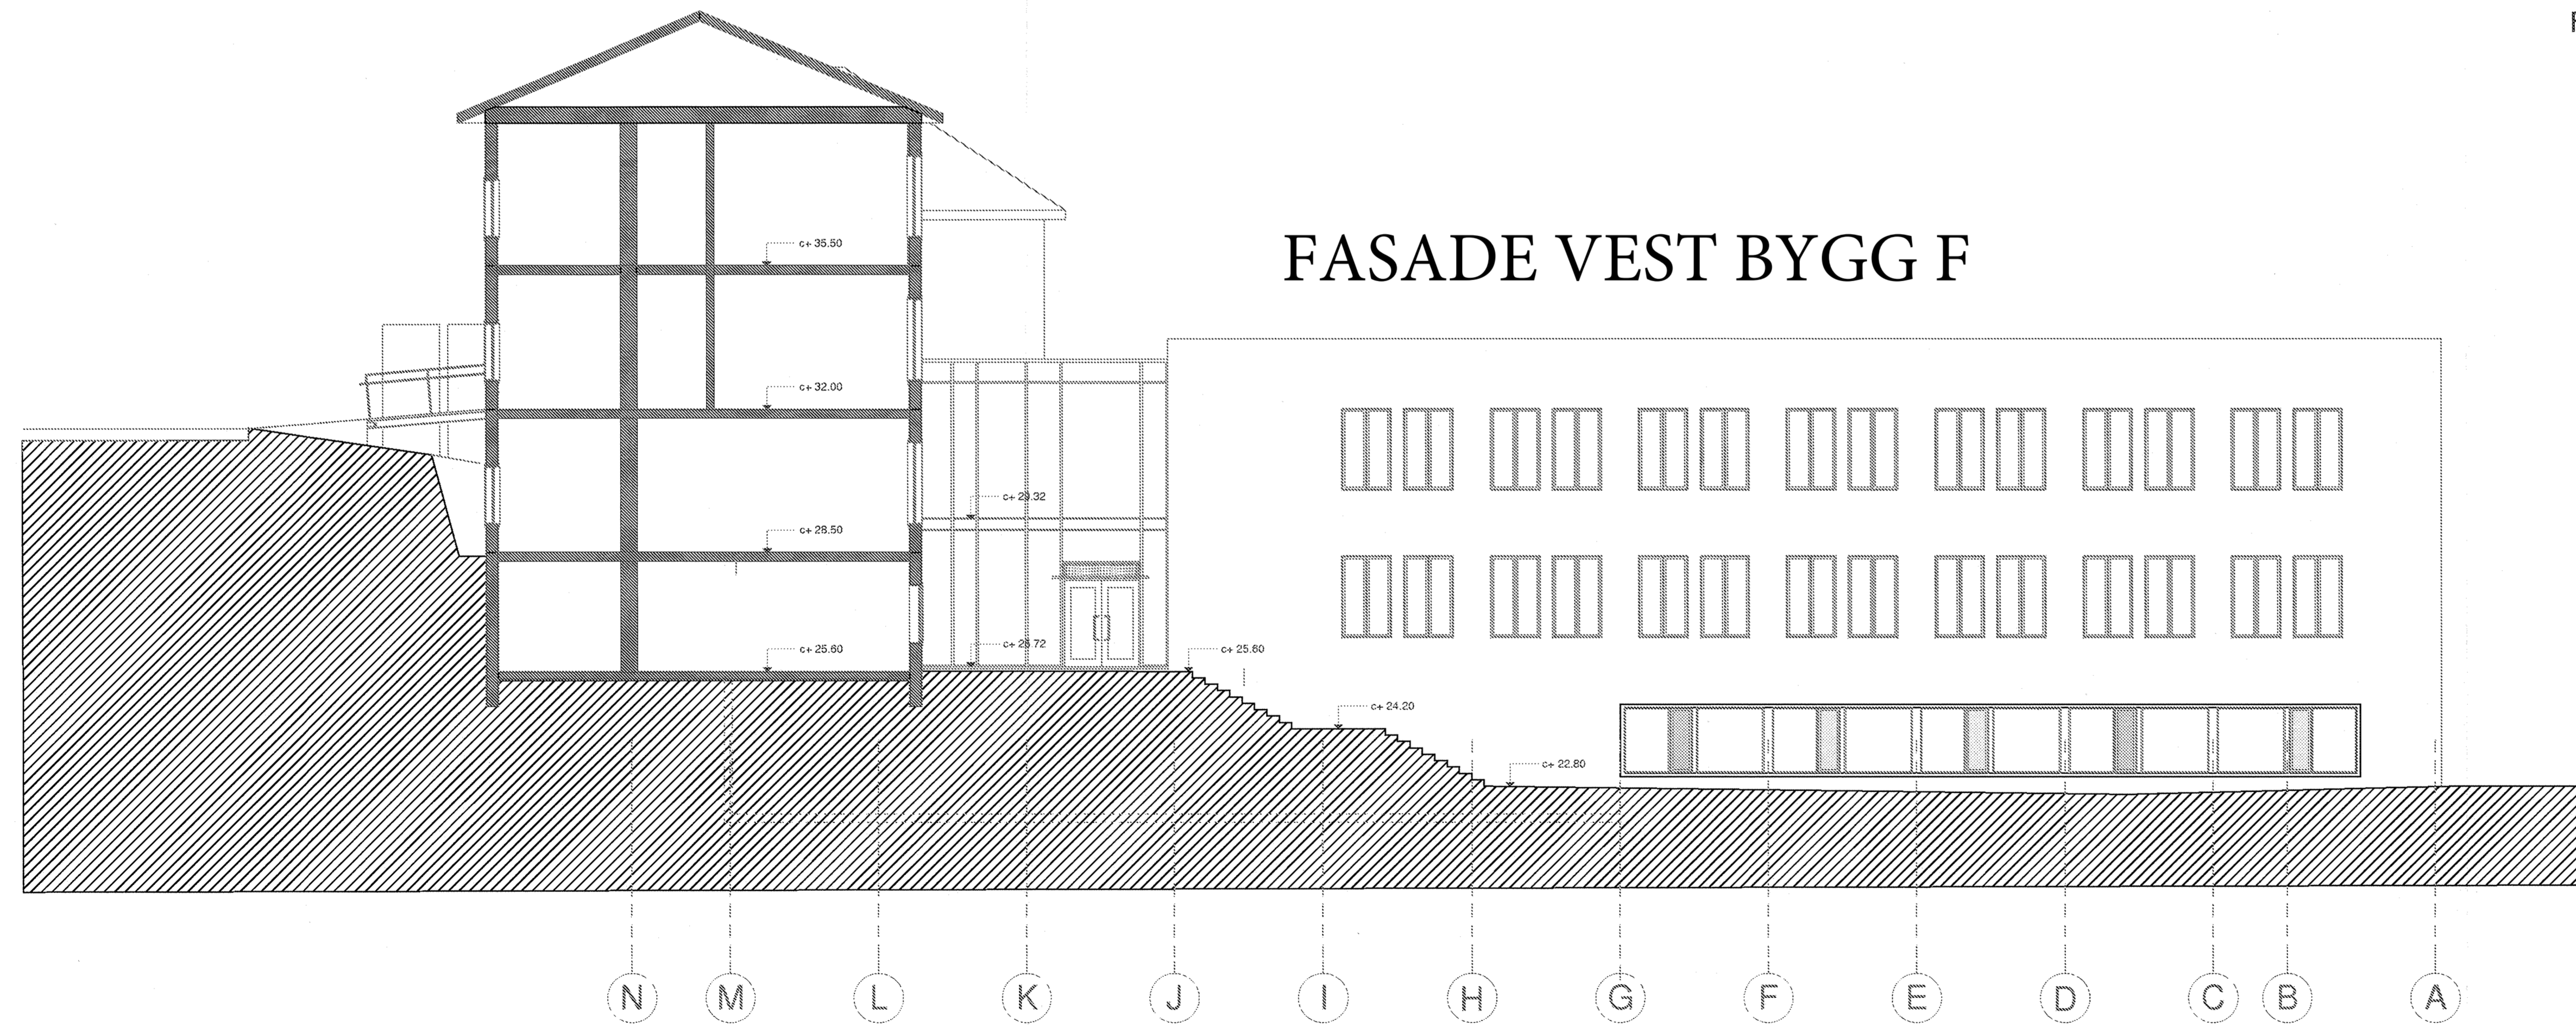

FASADE VEST BYGG F
SNITT BYGG C


C00	01.12.06	AS BULT	gf
B00	08.09.05	ARBEIDSTEGNING	gf
A00	15.04.05	ANBUO	gf
REVISION	E-LISTE	DATE	REV. GJELDER
FASADE ØST OG VEST, BYGG F			CO0
			TEGNINGSNUMMER
			REV

AFO.20.201		C00
TEGNINGSNUMMER		REV

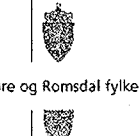
BYGGERE :  MØRE OG ROMSDAL FYLKE

MOLDE VIDeregående skole


FAG/PROSJEKTGRUPE	FIRMA	FAGANSVARLIG	F-POST ADRESSE	TELF FAX
A Arkitekt	HUS Arkitekter Trondheim AS	Gør Bjørset Gør Fiskum	g.bjorset@hus.no g.fiskum@hus.no Nordregt. 10 7011 Trondheim	73 10 10 50 73 10 10 51
B Bygn Teknisk (RIB)	Norconsult AS	Bjørn Brødal Ann Karin Eide	bbr@norconsult.no ann@norconsult.no Juliusløken 47B 6412 Molde	71 19 19 70 71 19 19 71
V Vg-Teknisk (RIV)	COWI AS	Oskar Bjørn Falden Eirik Nerland	osf@cowi.no ein@cowi.no postboks 2564 Sentrum 7415 Trondheim	73 89 60 80 73 89 60 81
E El-Teknisk (RE)	Elekroplan Møre AS	Eivind Monstad	em@elektroplan.no Rettmannsgata 2 6412 Molde	71 19 14 00 71 19 14 61
P Prosjektgjennomføring	Hammer & Storvik AS	Per Dagfinn Fagerli	per.dagfinn.fagerli@hamst.no Sandveien 12A 6413 Molde	71 25 58 88 71 25 55 93

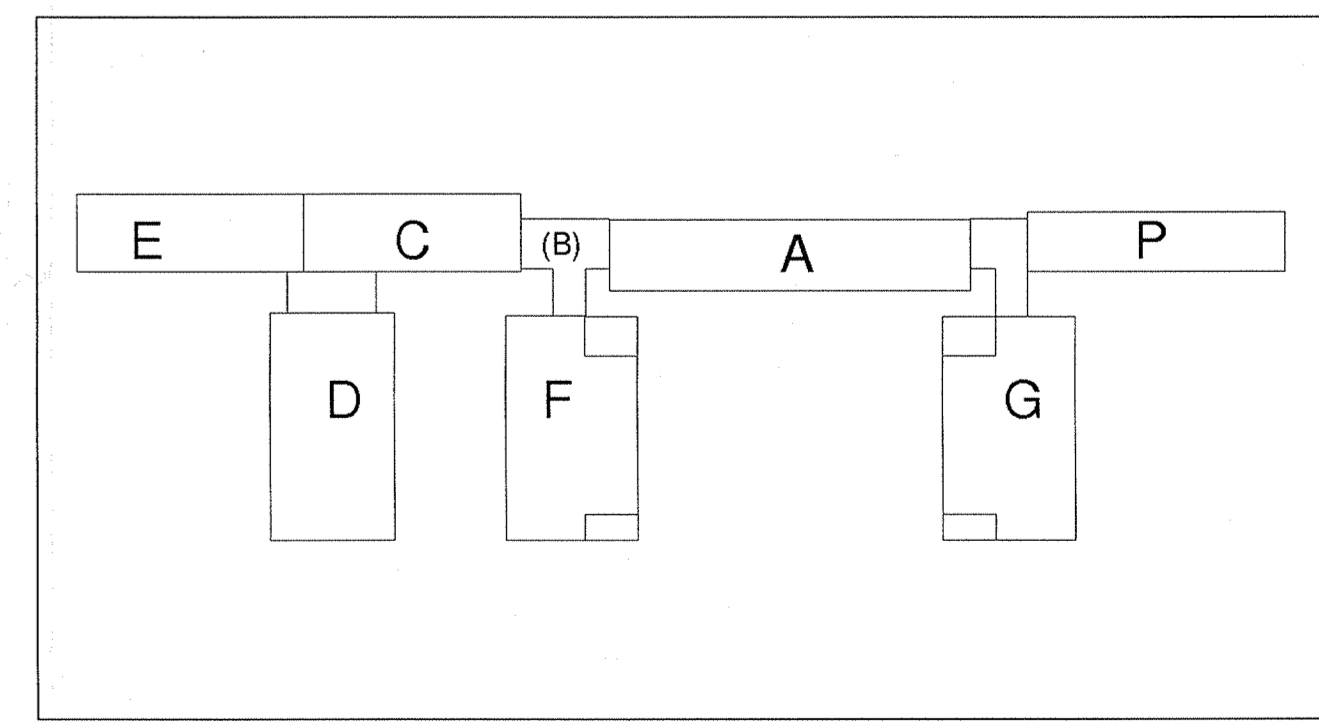

PROSJEKTNR. : 04 004		gf	gf	gf	gf
ARKITEKT :		TEGN.	SJEKK	KONTR.	GODKJ.
HUS ARKITEKTER TRONDHEIM AS NORDEGE. 10 7011 TRONDHEIM TELF. 73 10 10 50		FASADE ØST OG VEST, BYGG F			
MÅL	1:100	AFO.20.201	C00		
DATE	01.11.04	TEGNINGSNUMMER	REV		
UNDERLAG					

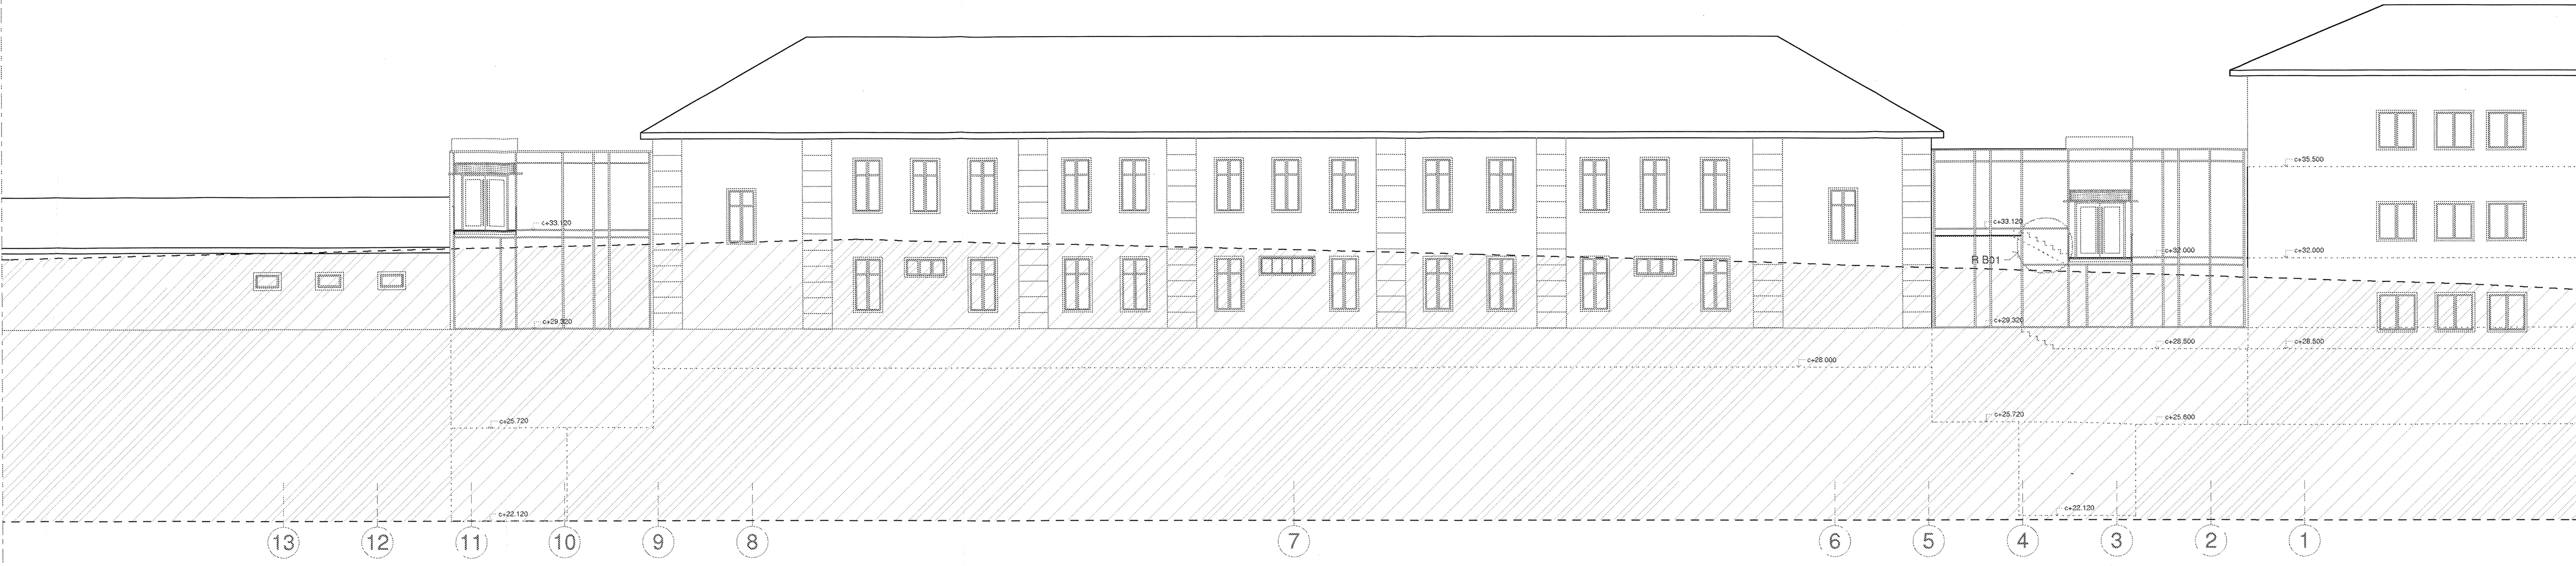


FASADE NORD

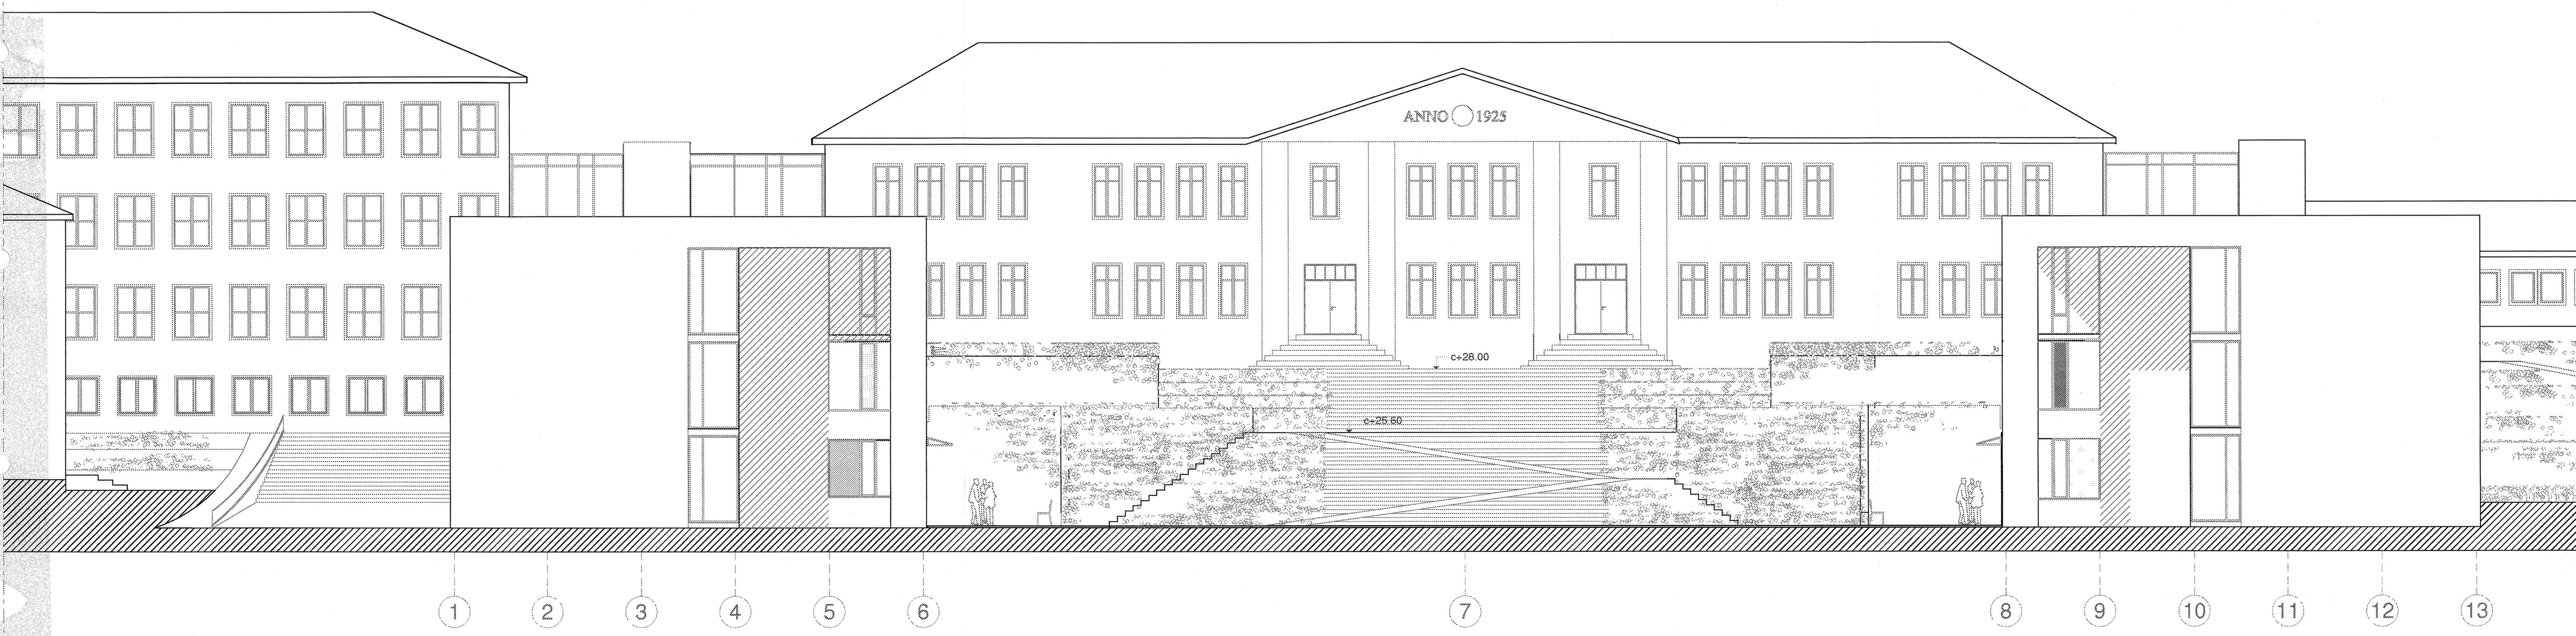

FASADE SØR


C00	011206	AS BYILT	gf
B01	101005	TETTFELT VED TRAPP FASADE NORD	gf
B00	080905	ARBEIDSTEGNING	gf
A00	150405	ANBJUD	gf


REVISJON	E-LISTE	DATE	REV. GJELDER	SIGN.
FASADE NORD OG SØR				ACO.20.202
				C00
				TEGNINGSNUMMER
				REV

BYGGHERRE :  MØRE OG ROMSDAL FYLKE

MOLDE VIDEREGÅENDE SKOLE

FAG/PROSJEKTGRUPPE	FIRMA	FAGANSVARLIG	E-POST ADRESSE	TELF FAK
A Arkitekt	HUS Arkitekter Trondheim AS	Gør Bjørndal Guri Fiskum	g.bjorndal@husark.no g.fiskum@husark.no Nordreg. 10 7011 Trondheim	73 10 10 80 73 10 10 51
B Bygn. Teknisk (RIB)	Norconsult AS	Bjørn Brække Ane Martin Eide	bbr@norconsult.no arn@norconsult.no Juliusløveten 47B 6412 Molde	71 19 19 70 71 19 19 71
V VVS-Teknisk (RIV)	COWI AS	Osar, Bjørne Faldem Eirik Nerland	osf@cowi.no enr@cowi.no postboks 2564 Sentrum 2014 Trondheim	73 89 60 00 73 89 60 01
E EL-Teknisk (RBE)	Elekstasjon Møre AS	Eivind Norstad	en@elekstasjon.no	71 19 14 60 71 19 14 61
P Prosjekteringsrådgiver	Hammerø & Storvik AS	Per Dagfinn Fagerli	per.dagfinn.fagerli@hamsco.no	71 25 58 88 71 25 65 93

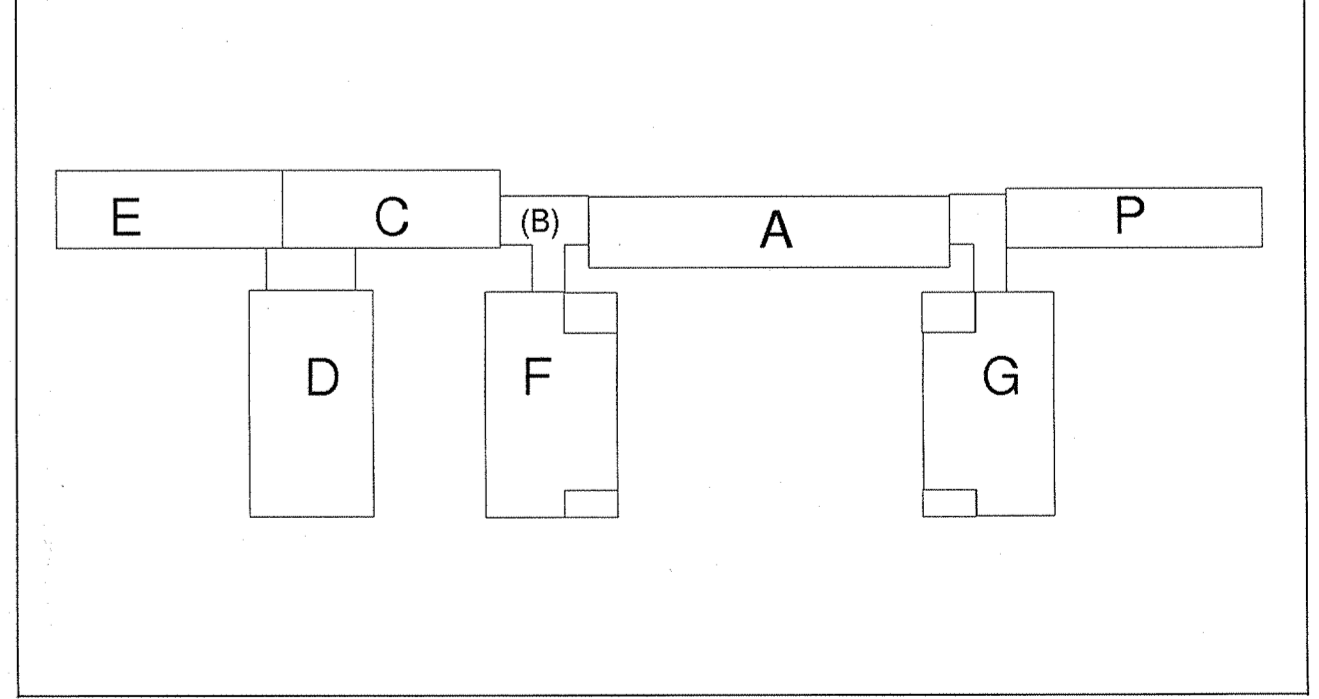


PROSJEKTNR. : 04 004	gf	gf	gb	gb
ARKITEKT :	TEGN.	SJEKK.	KONTR.	GOOKJ.
FASADE NORD OG SØR				
 HUS ARKITEKTER TRONDHEIM AS	MÅL	1:100	ACO.20.201	C00
NORDEGE. 10	DATE	011104	TEGNINGSNUMMER	REV
7011 TRONDHEIM	UNDERLAG			
TELF. 73 10 10 50				
FAX: 73 10 10 51				


FASADE SØR, F-FLØY
utvendig solavskjerming

FASADE ØST, F-FLØY
utvendig solavskjerming

FASADE NORD, F-FLØY

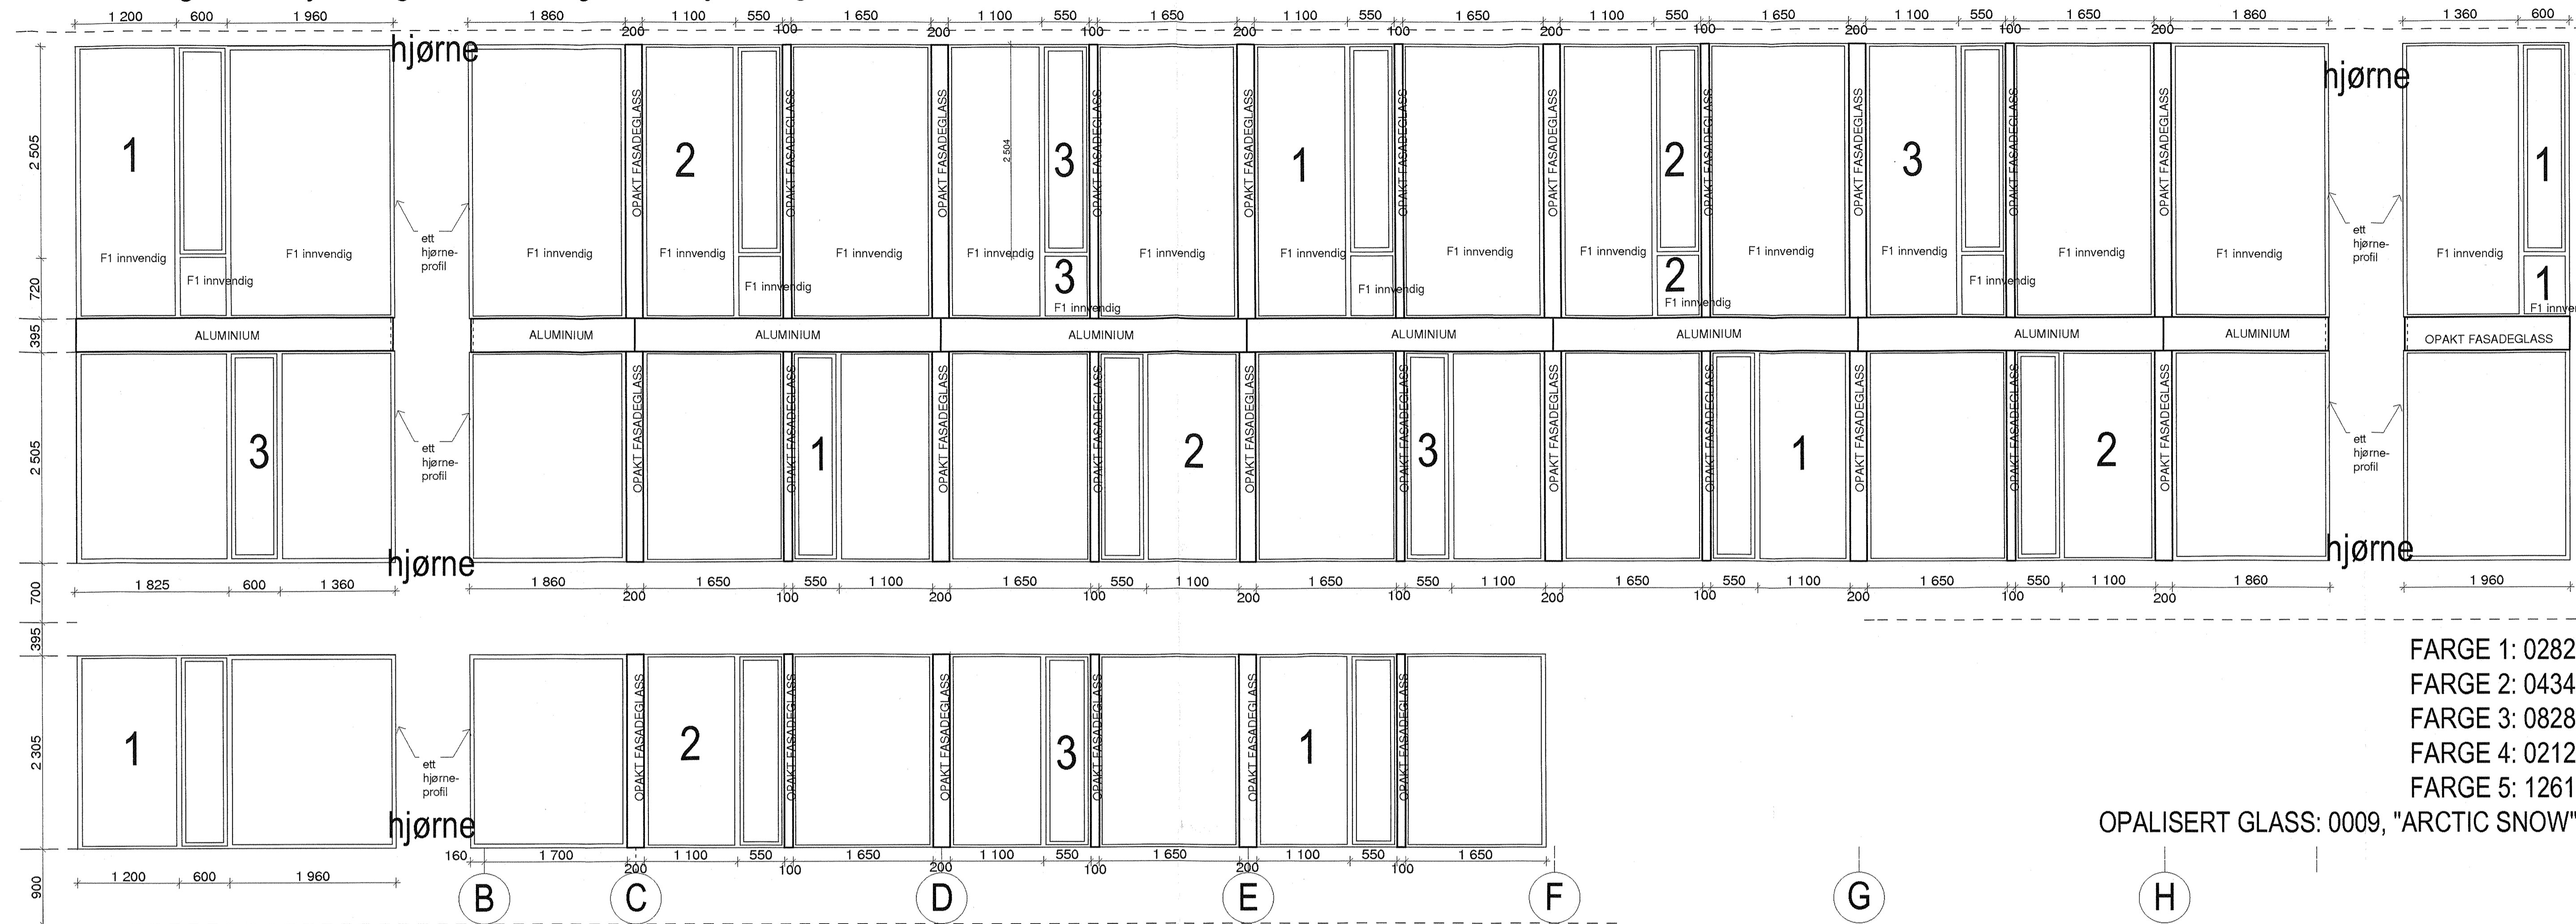


FARGE 1: 0282
 FARGE 2: 0434
 FARGE 3: 0828
 FARGE 4: 0212
 FARGE 5: 1261
 OPALISERT GLASS: 0009, "ARCTIC SNOW"

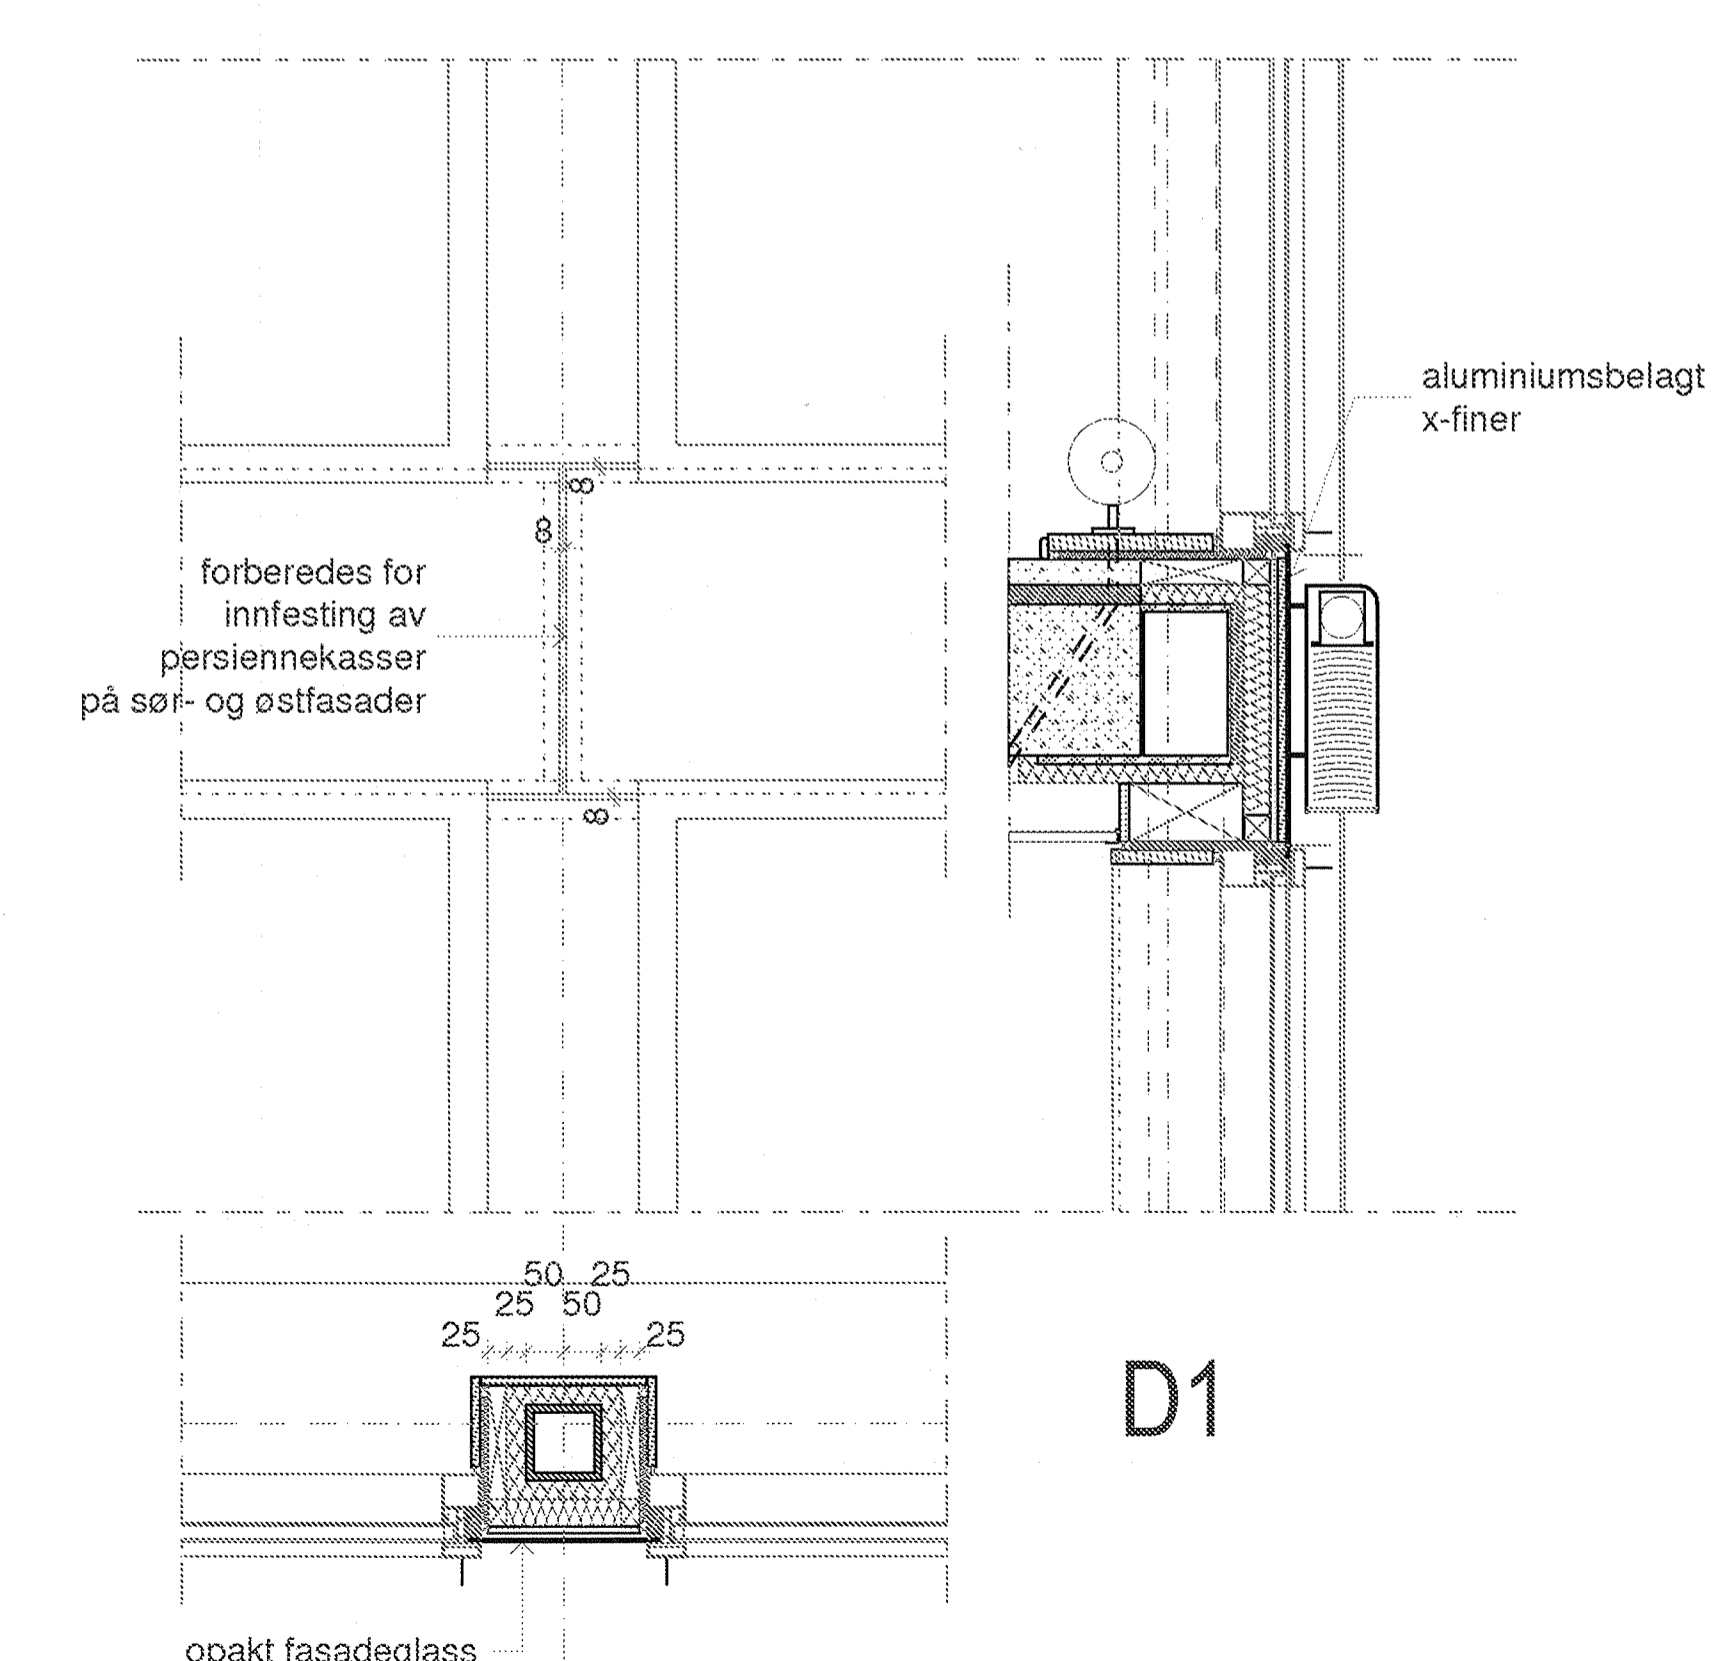

C00	011206	AS BUILT	gf										
B03	100206	PÅFØRT FARGEKODER GLASS	gf										
B02	200106	ENDRET MATERIALE I DEKKEFORKANT BAK PERSIENNER	gf										
B01	101005	REVISJONER I H.H.T. BYGGERLASSAVVIK	gf										
B00	290905	20mm høyere tettfelt mellom plan 1 og 2 og plan 2 og 3	gf										
A00	150405	ARBEIDSTEGNING	gf										
		ANBUO	gf										
REVISJON	E-LISTE	DATE	REV. GJEBER										
SKJEMA CURTAINWALL, CW 1A F-FLØY MOT ØST OG SØR			COO										
			TEGNINGSNUMMER										
BYGGERE: MØRE OG ROMSDAL FYLKE													
MOLDE VIDeregående skole													
FAG/PROJEKTORGRUPPE	FIRMA	SAGANSVARLIG	E-POST	TILF									
A Arkitekt	HUS Arkitekter Trondheim AS	Gøril Bjørstad Guri Toluam	g.bjorstad@hus.no g.toluam@hus.no	73 10 10 50 73 10 10 51									
B Bygn. Teknisk (RIB)	Norconsult AS	Sjøn Brække Anne Martin Eide	sbr@norconsult.no anne@norconsult.no	71 19 10 20 71 19 19 71									
V VVS-Teknikk (RIV)	COWI AS	Osar Bjørn Føllem Eirik Hestland	osar@cowi.no ehestland@cowi.no	73 89 60 00 73 89 60 01									
E El-Teknikk (REI)	Elektronplan Merit AS	Sivert Horntoft	em@elektronplan.no	71 19 14 50 71 19 14 51									
P Prosjekteringsrådgiver	Hammerns B. Skarvik AS	Per Dagfinn Fagerli	per.dagfinn.fagerli@hammerna.no	71 25 58 88 71 25 55 93									
PROSJEKTNR. : 04 004													
ARKITEKT :	HUS ARKITEKTER TRONDHEIM AS NORDRE GT. 10 7011 TRONDHEIM TEL: 73 10 10 50	<table border="1"> <tr> <td>MERKNAD</td> <td>gf</td> <td>gf</td> <td>gf</td> <td>gb</td> </tr> <tr> <td></td> <td>TEGN.</td> <td>SJEKK.</td> <td>AKSEPT.</td> <td>GOEDK.</td> </tr> </table>	MERKNAD	gf	gf	gf	gb		TEGN.	SJEKK.	AKSEPT.	GOEDK.	
MERKNAD	gf	gf	gf	gb									
	TEGN.	SJEKK.	AKSEPT.	GOEDK.									
SKJEMA CURTAINWALL, CW 1A F-FLØY MOT ØST OG SØR													
MÅL	1:40/1:10	AFO.23.702	C00										
DATE	150405												
ERBJERGLAG		TEGNINGSNUMMER	REV										

F


SONEVIS INNDELING SCREEN FASADE ØST BYGG F

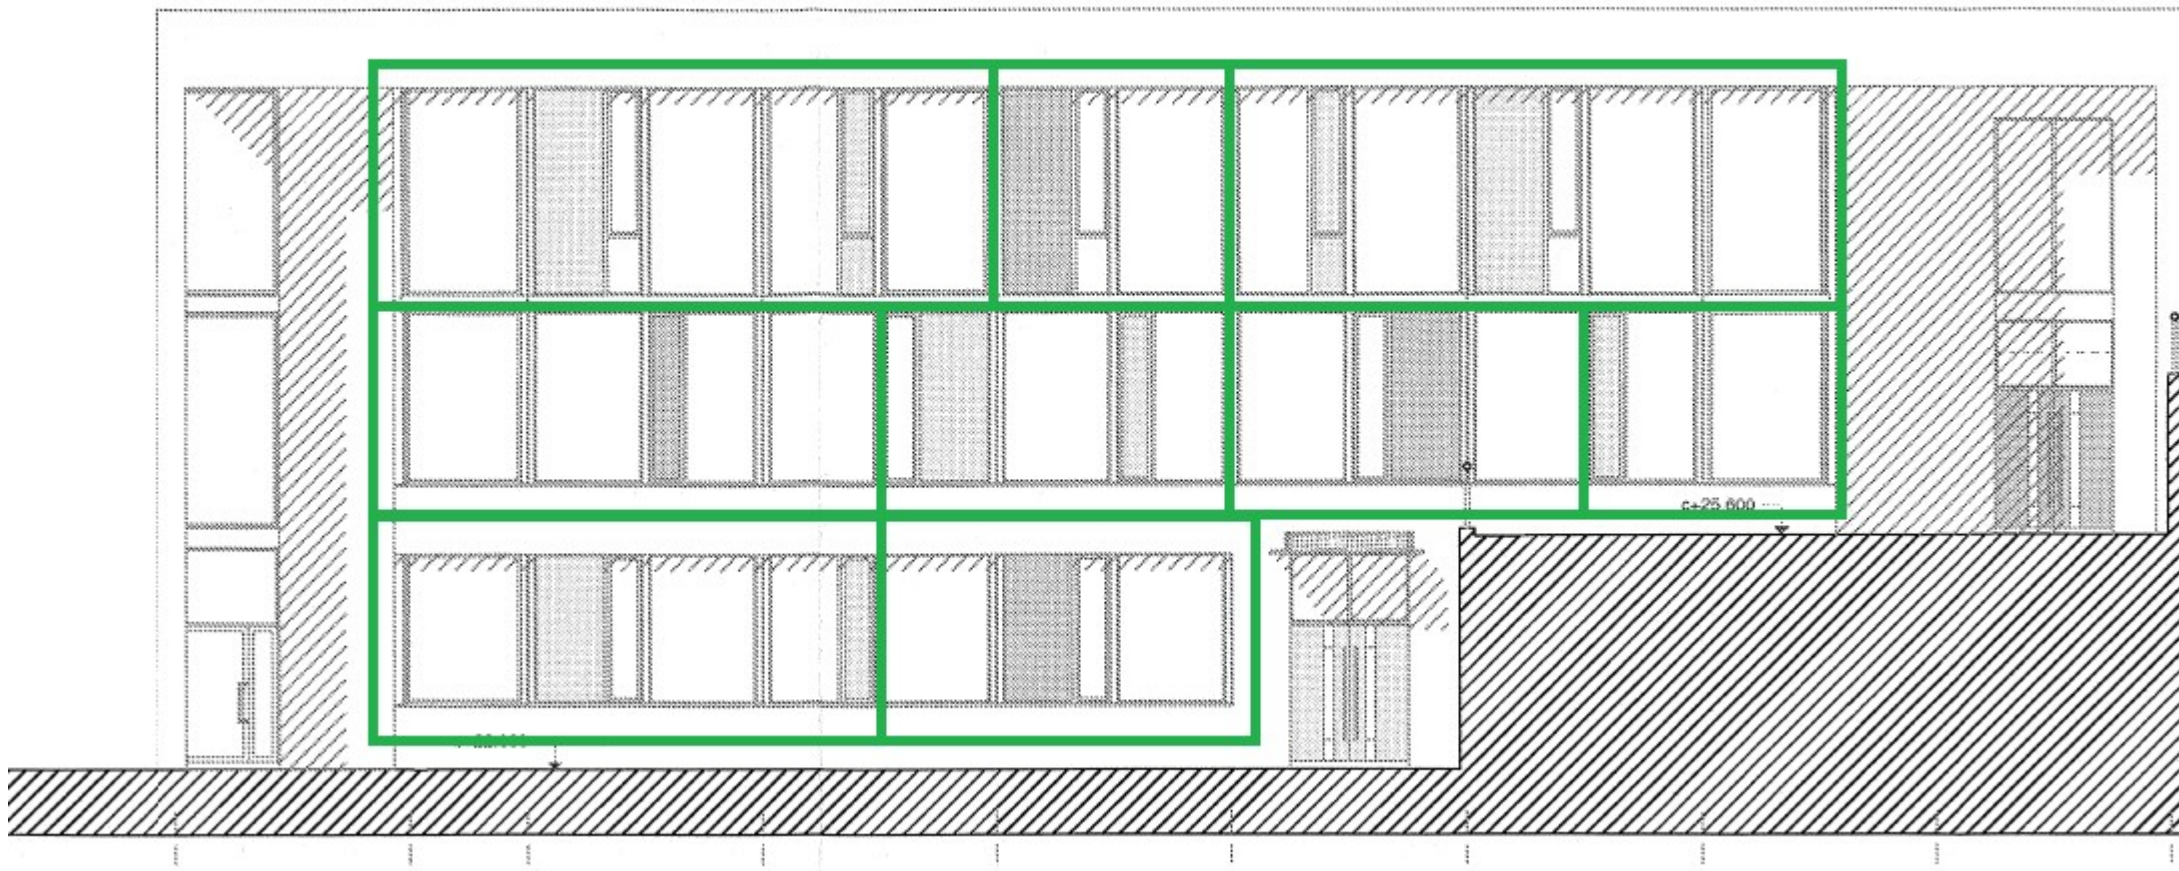



FASADE NORD


SONEVIS INNDELING SCREEN SØRFASADE BYGG G OG F

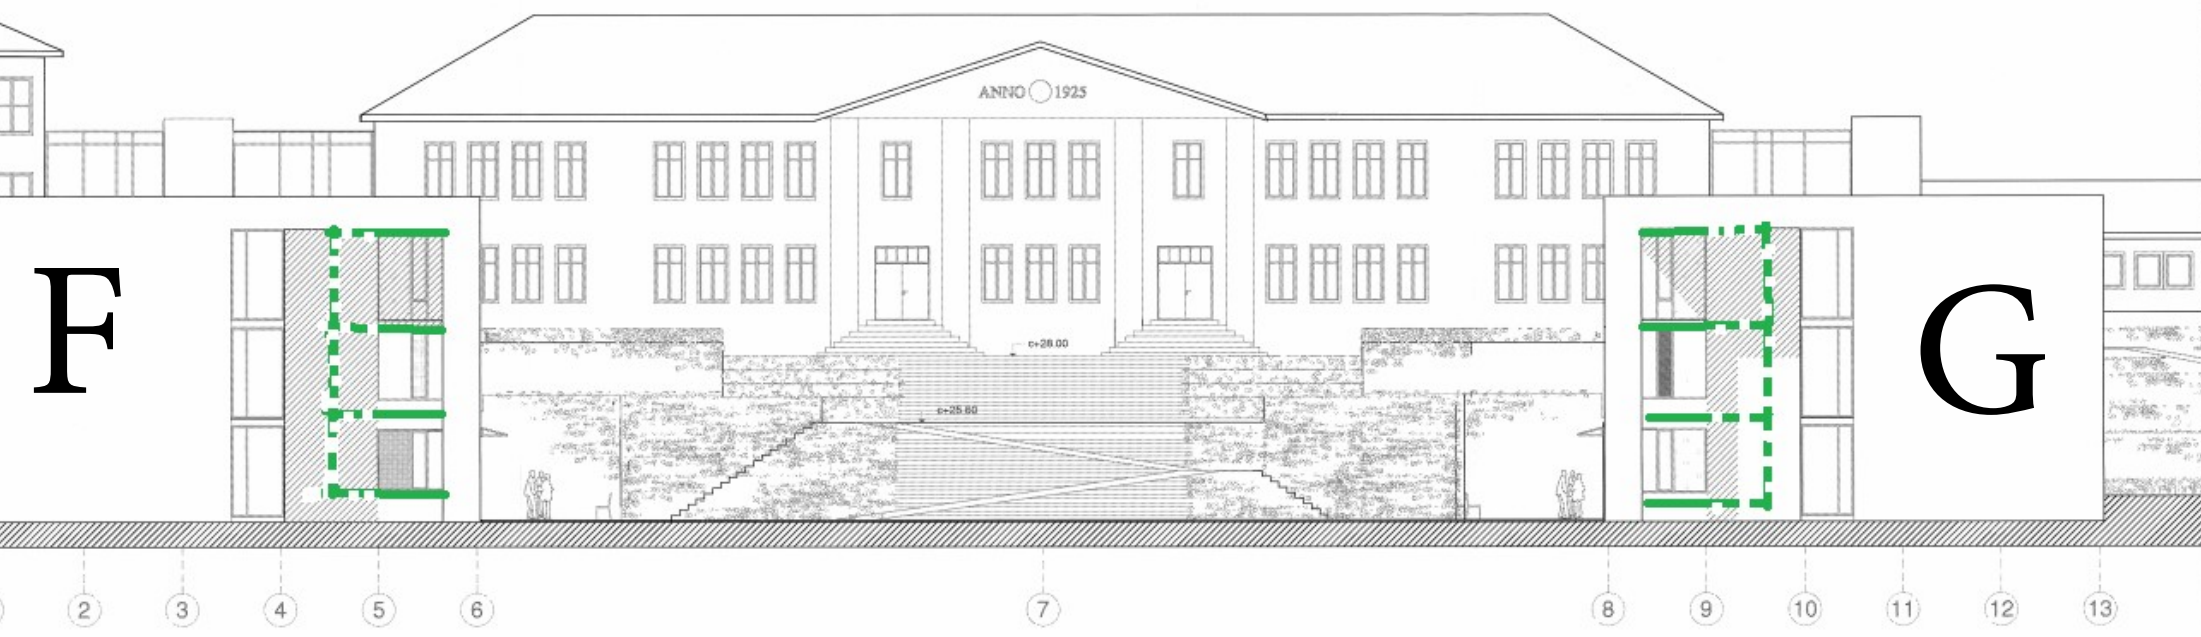

FASADE SØR


G

FASADE ØST BYGG G

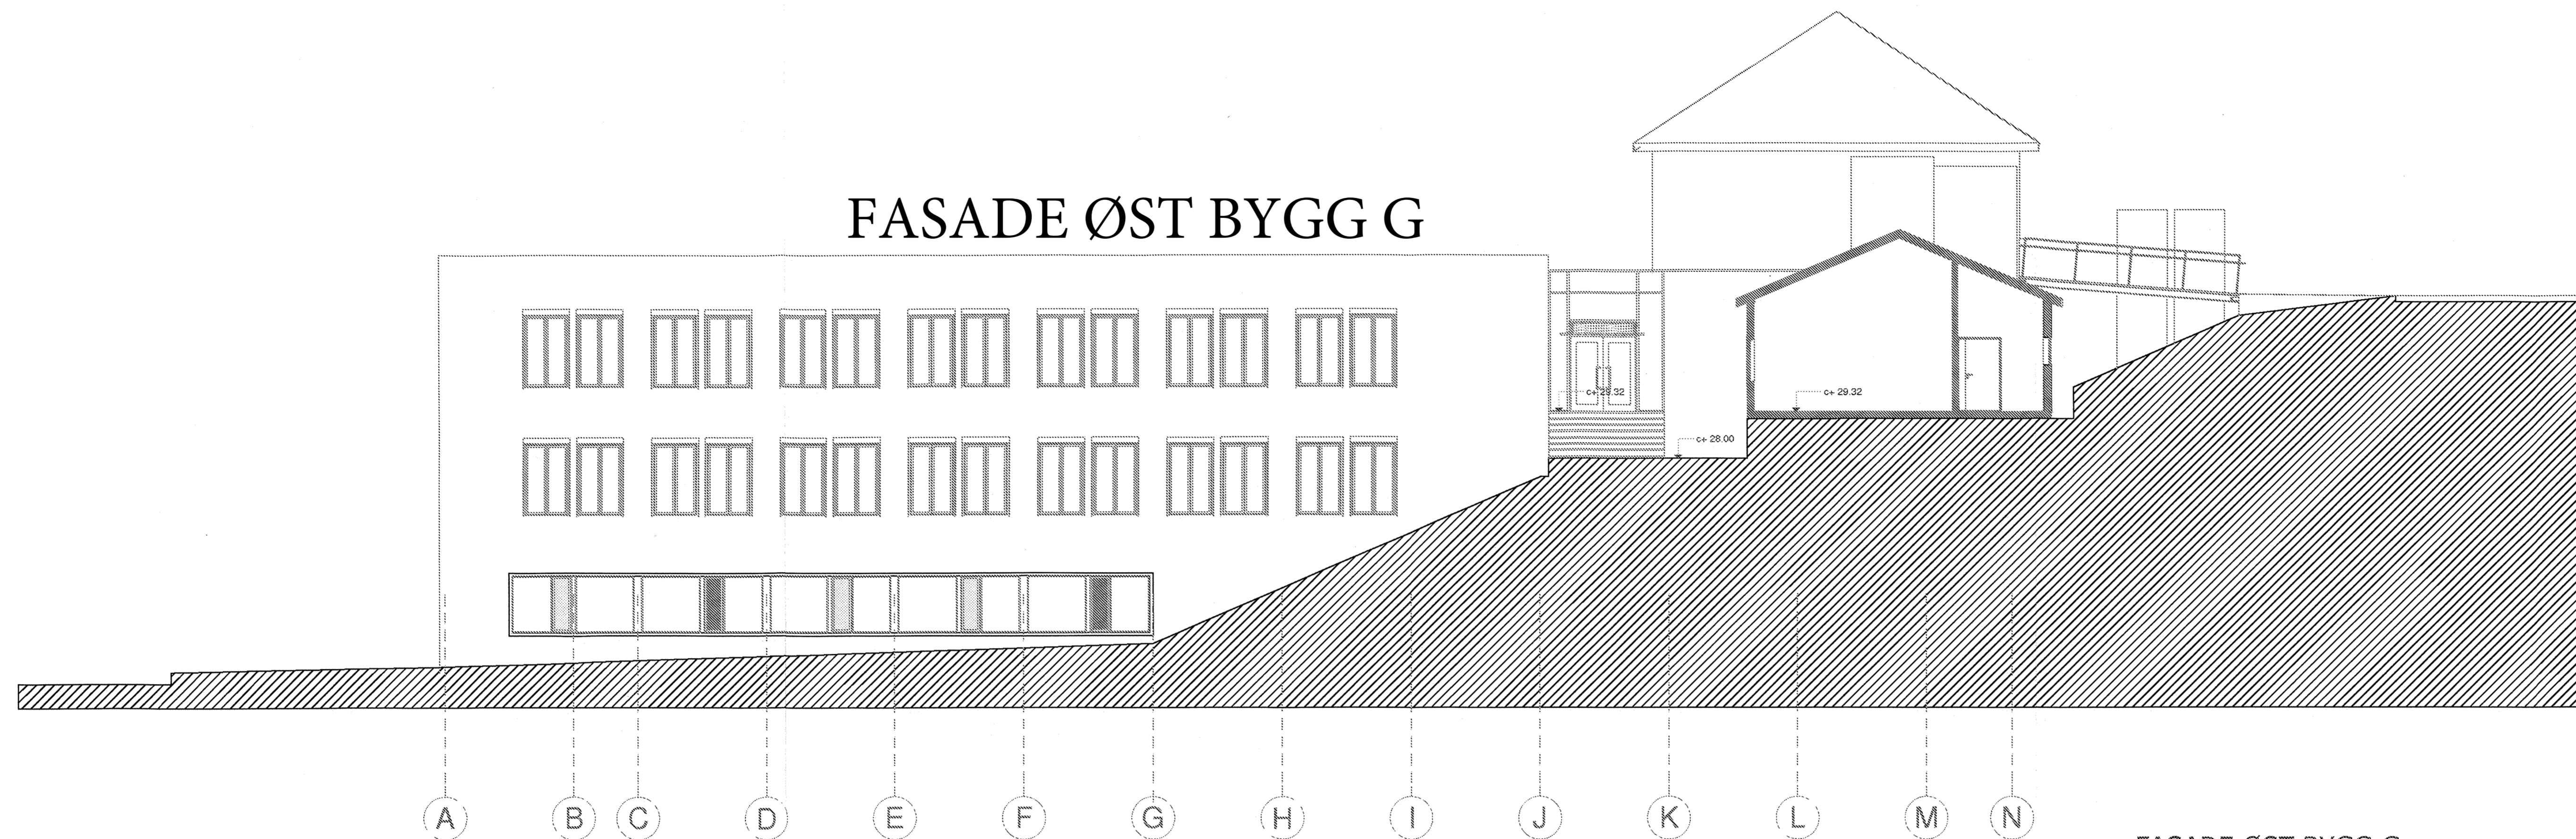


FASADE ØST BYGG G
SNITT BYGG P

FASADE VEST BYGG G

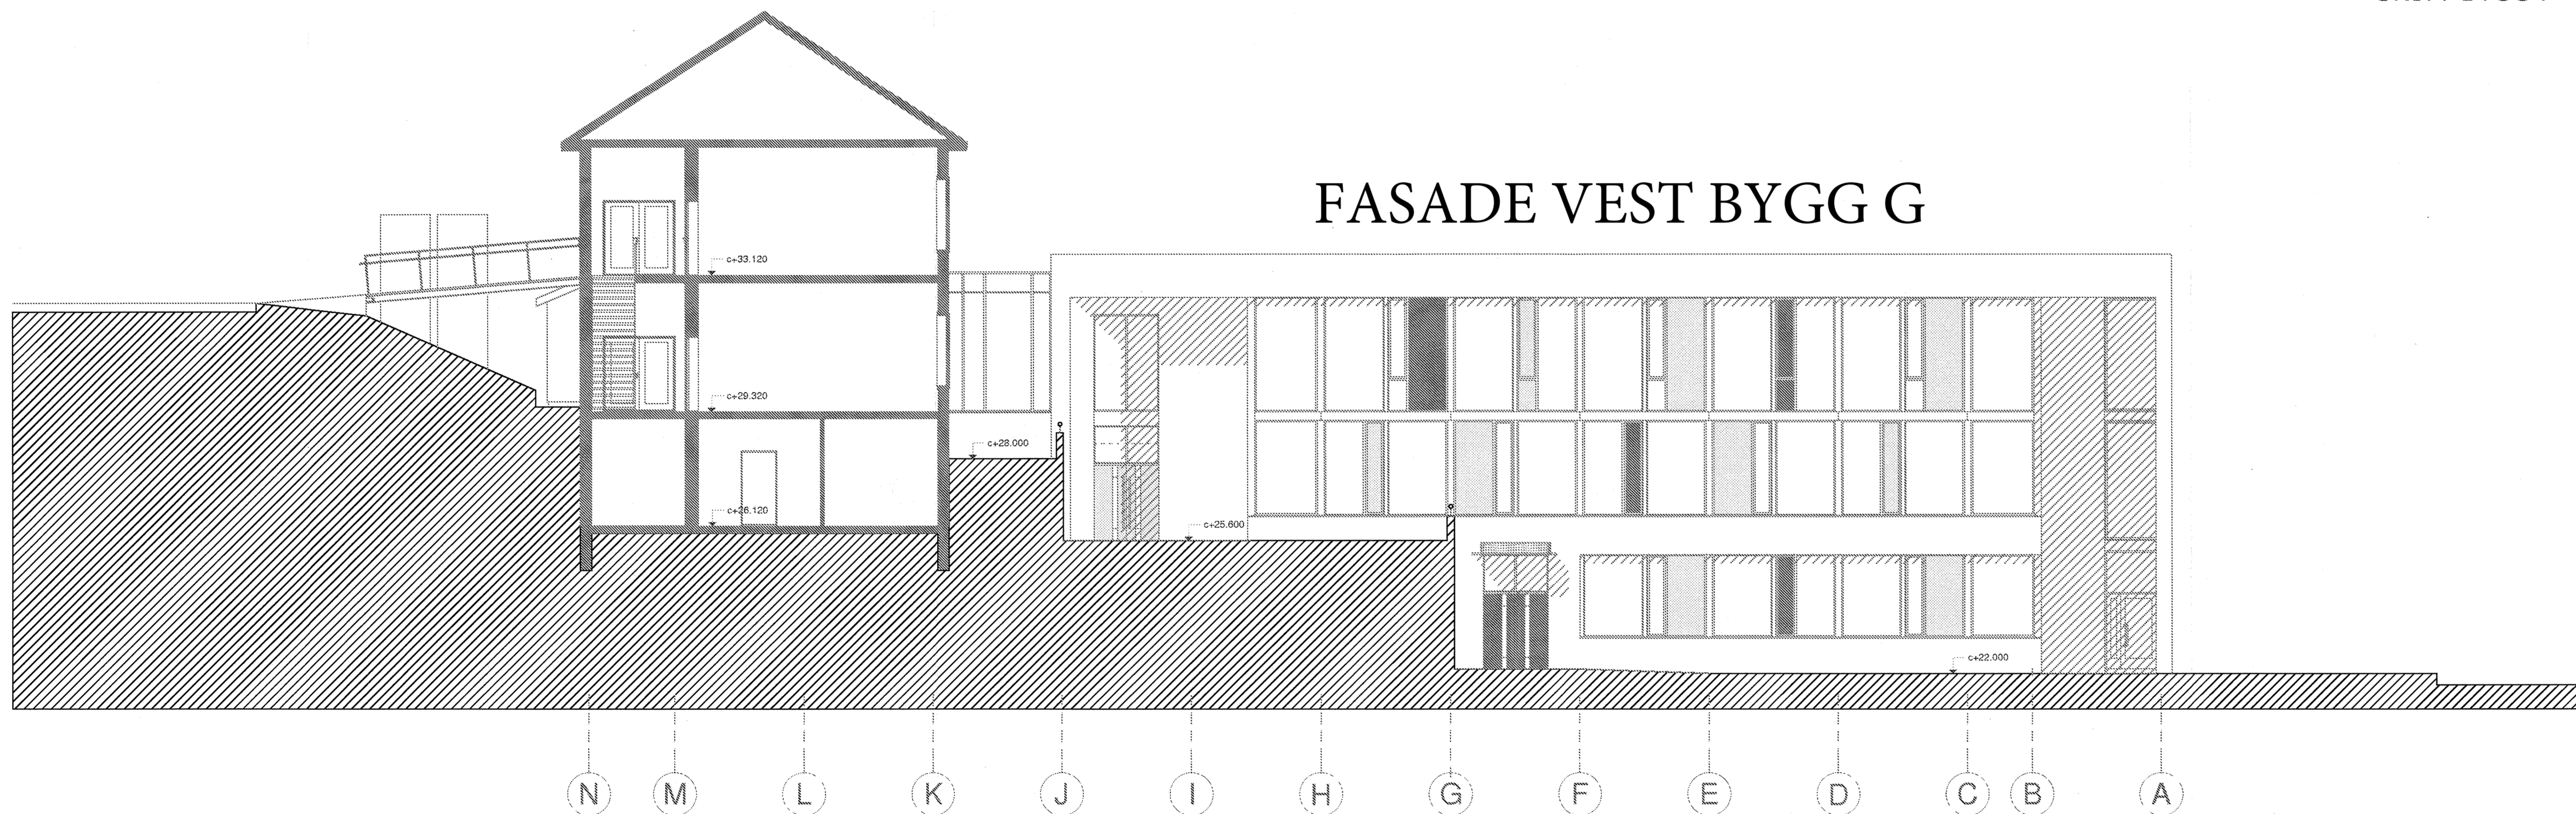


FASADE VEST BYGG G
SNITT BYGG A


COO	011206	AS BUILT	gf
B00	080905	ARBEIDSTEGNING	gf
A00	150405	ANBLID	gf
REVISJON	E-LISTE	DATE	REV. GJEDER
FASADE ØST OG VEST, BYGG G			AGO.20.201
TEGNINGSNUMMER			REV


BYGGHERR :  MØRE OG ROMSDAL FYLKE

MOLDE VIDEREGÅENDE SKOLE


FAG/PROSJEKTGRUPPE	FIRMA	FAGANSVARLIG	E-POST ADRESSE	TELF FAX
A Arkitekt	HUS Arkitekter Trondheim AS	Gør Bjørndal Gør Fossum	g.bjorndal@husaak.no g.fossum@husaak.no Nordregt. 10 7011 Trondheim	71 10 10 50 71 10 10 51
B Bygn. Teknisk (RBE)	Neromut AS	Bjørn Brække Arne Martin Eide	bbr@neromut.no arne@neromut.no	71 19 19 70 71 19 19 71
V VVS-Teknisk (RVO)	COWI AS	Oskar Bjørne Falden Eirik Nerland	oof@cowi.no en@cowi.no postboks 2564 Sentrum 7414 Trondheim	73 89 60 00 73 89 60 01
E El-Teknisk (REE)	Elekstropian Møre AS	Eivind Marstad	em@elekstropian.no	71 19 14 60 71 19 14 61
P Prosjektoring/ledelse	Hammervik & Sturvik AS	Per Dagfinn Fagotti	per.dagfinn.fagotti@hamma.no Sandveien 12A 6413 Molde	71 25 58 88 71 25 58 93

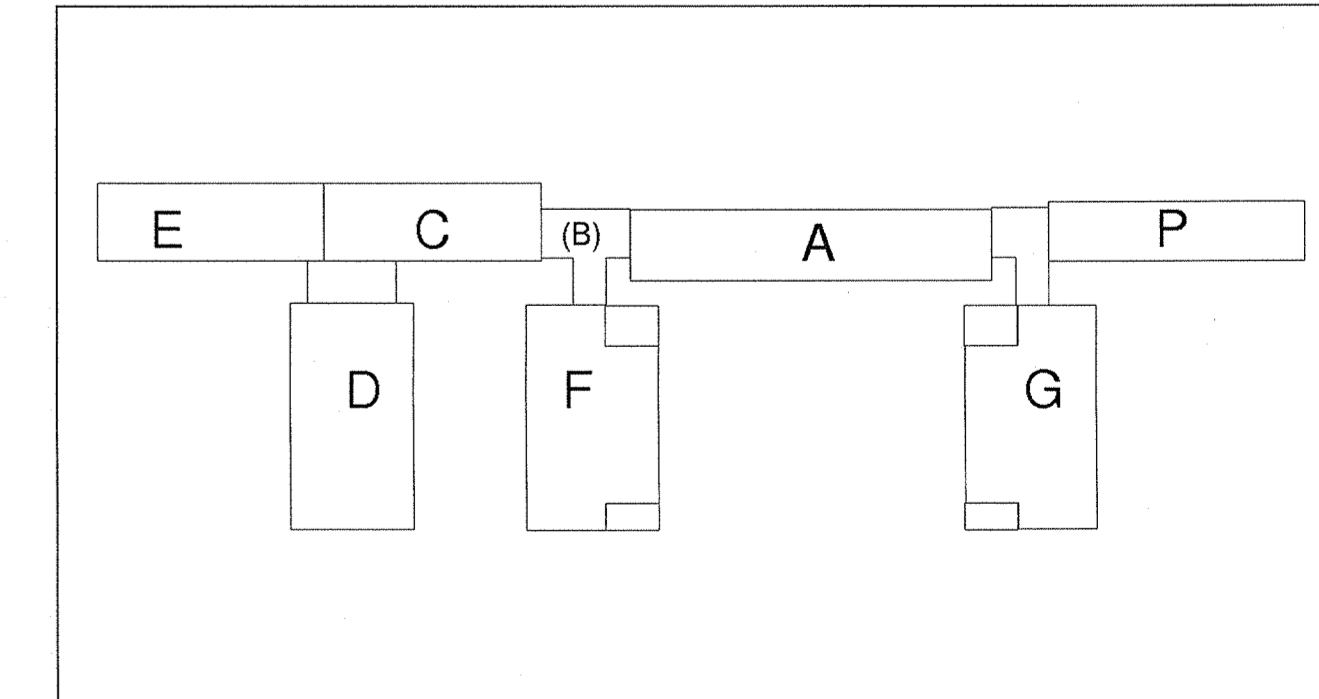

PROSJEKTNR. : 04 004	TEGN.	STYKK.	KONTR.	GOBJ.
ARKITEKT :	FASADE ØST OG VEST, BYGG G			
 HUS ARKITEKTER TRONDHEIM AS NORDBREGT 10 7011 TRONDHEIM TELF. 73 10 10 50	MÅL	1:100	AGO.20.201	COO
	DATE	011104		
UNDRERLAG	TEGNINGSNUMMER			
	REV			

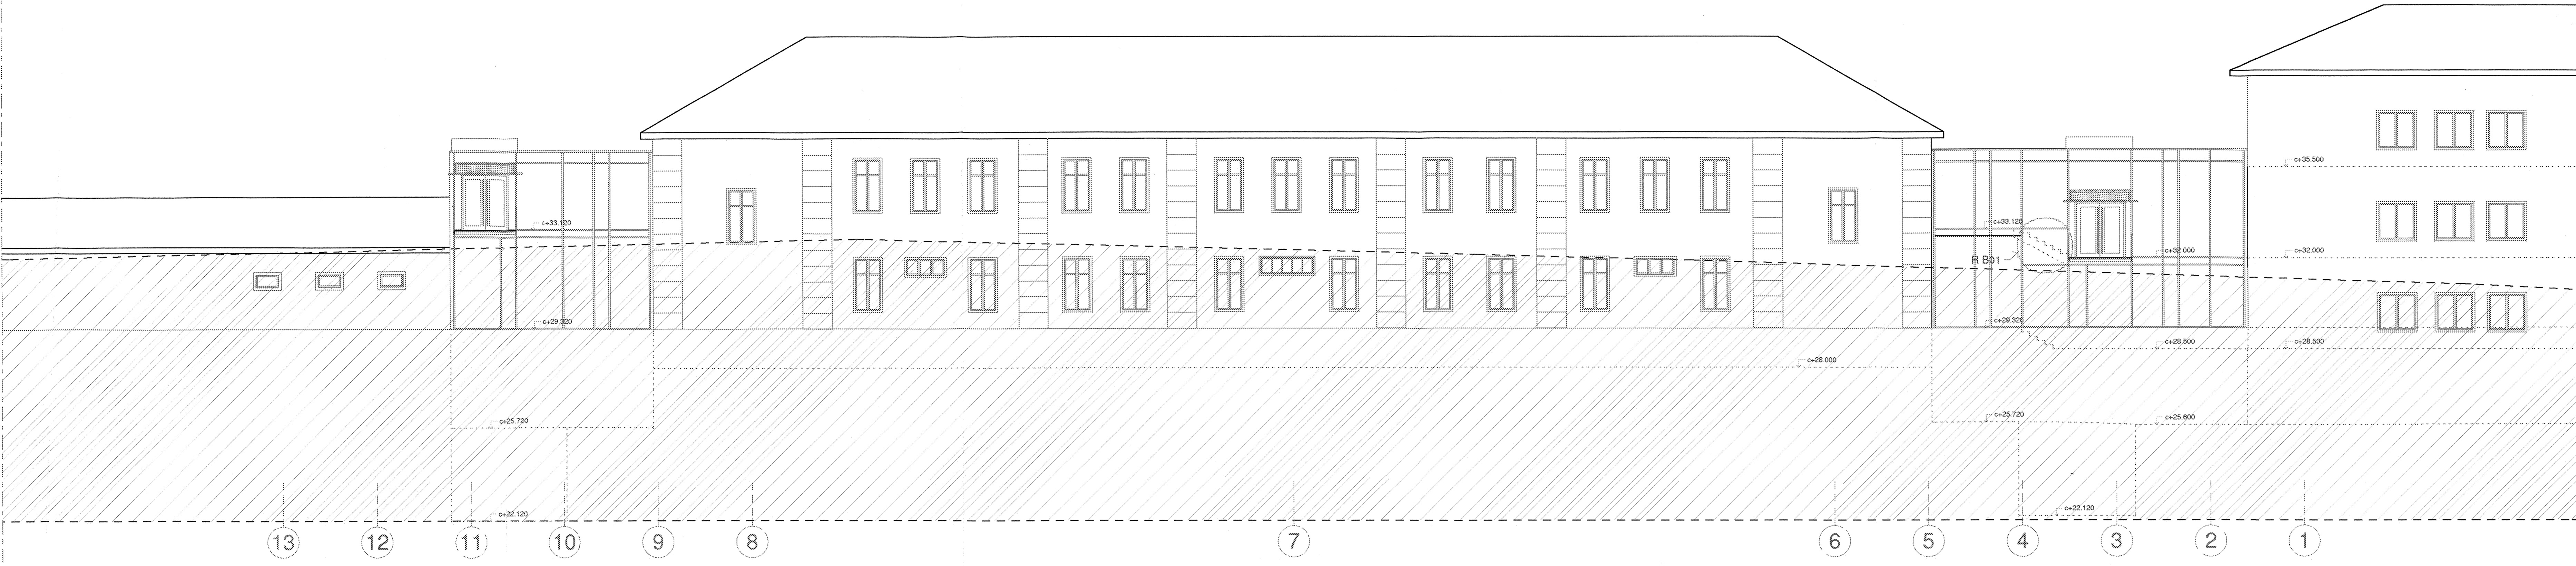


FASADE NORD

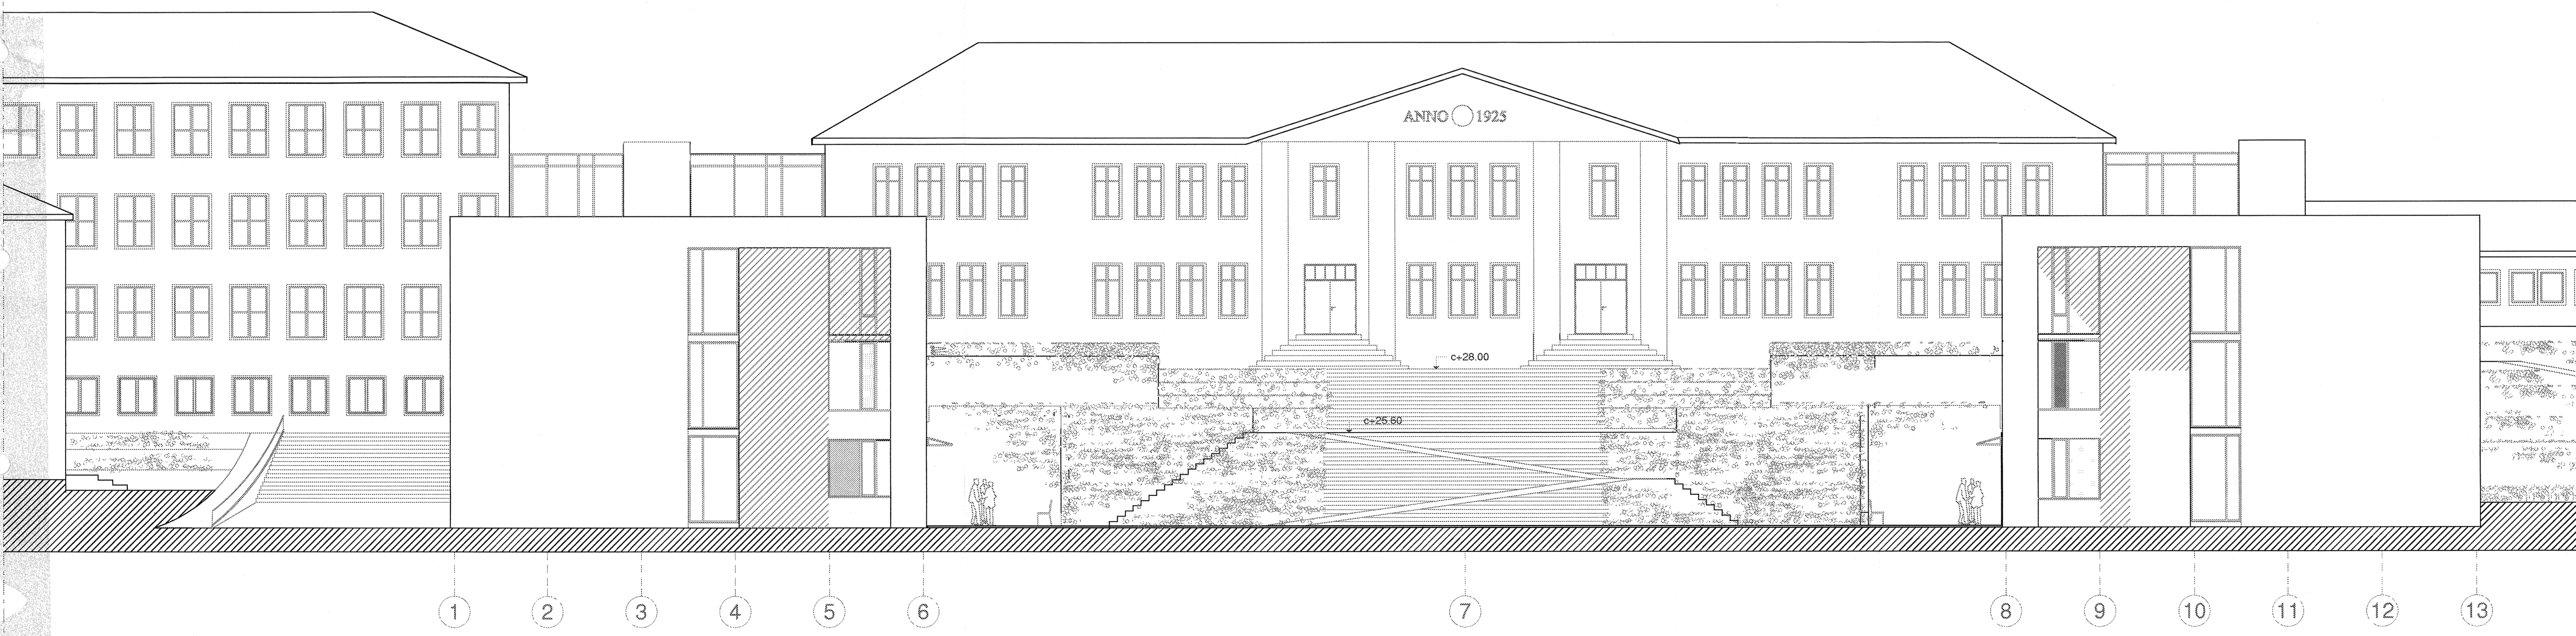

FASADE SØR


C00	011206	AS BYILT	gf
B01	101005	TETTFELT VED TRAPP FASADE NORD	gf
B00	080905	ARBEIDSTEGNING	gf
A00	150405	ANBJUD	gf


REVISJON	E-LISTE	DATE	REV. GJELDER	SIGN.
FASADE NORD OG SØR				ACO.20.202
				C00
				TEGNINGSNUMMER
				REV

BYGGHERRE :  MØRE OG ROMSDAL FYLKE

MOLDE VIDEREGÅENDE SKOLE

FAG/PROSJEKTGRUPPE	FIRMA	FAGANSVARLIG	E-POST ADRESSE	TELF FAK
A Arkitekt	HUS Arkitekter Trondheim AS	Gør Bjørndal Guri Fiskum	g.bjorndal@husark.no g.fiskum@husark.no Nordreg. 10 7011 Trondheim	73 10 10 80 73 10 10 51
B Bygn. Teknisk (RIB)	Norconsult AS	Bjørn Brække Ane Martin Eide	bbr@norconsult.no arn@norconsult.no Juliusløveten 47B 6412 Molde	71 19 19 70 71 19 19 71
V VVS-Teknisk (RIV)	COWI AS	Osar, Bjørne Faldem Eirik Nerland	osf@cowi.no enr@cowi.no postboks 2564 Sentrum 2014 Trondheim	73 89 60 00 73 89 60 01
E EL-Teknisk (RBE)	Elekstasjon Møre AS	Eivind Norstad	em@elekstasjon.no Riesmannsgata 2 6413 Molde	71 19 14 60 71 19 14 61
P Prosjekteringsakademiet	Hammerø & Storvik AS	Per Dagfinn Fagerli	per.dagfinn.fagerli@hamsco.no Sandviken 12A 6413 Molde	71 25 58 88 71 25 65 93

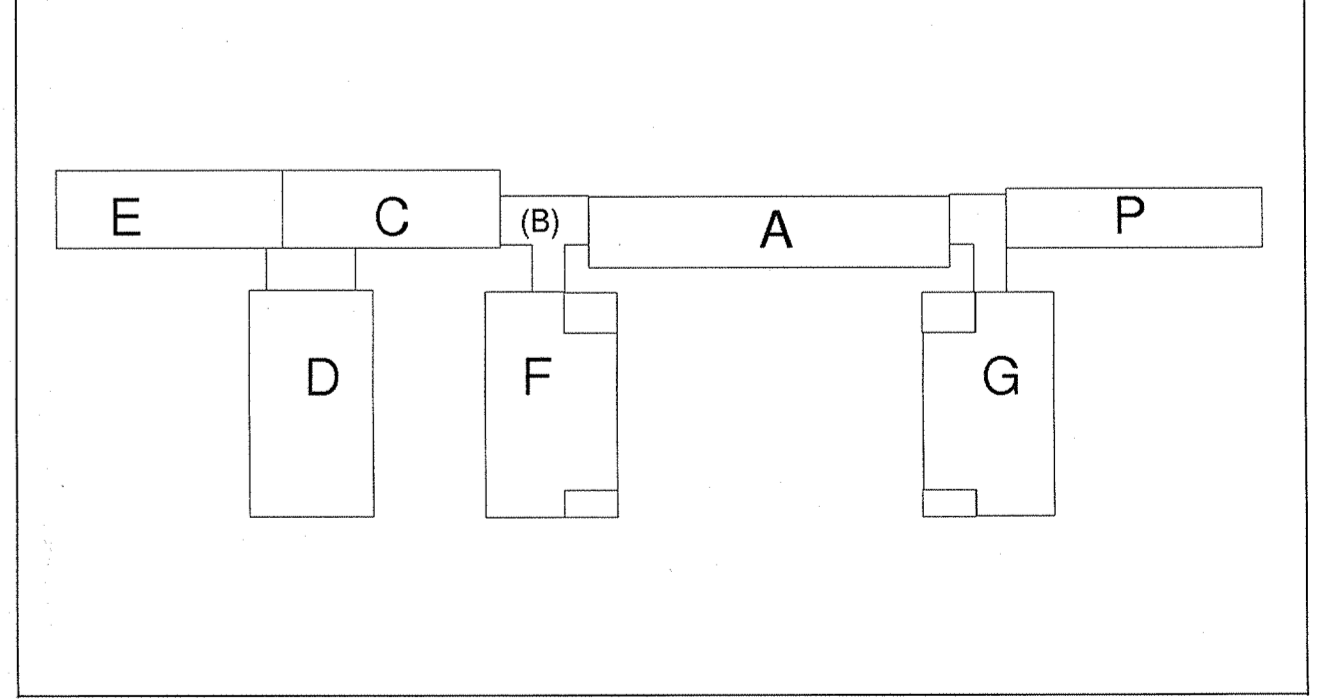


PROSJEKTNR. : 04 004	gf	gf	gb	gb
ARKITEKT :	TEGN.	SJEKK.	KONTR.	GOOKJ.
FASADE NORD OG SØR				
 HUS ARKITEKTER TRONDHEIM AS NORDEGE. 10 7011 TRONDHEIM TELF. 73 10 10 50	MÅL	1:100	ACO.20.201	C00
	DATE	021104	TEGNINGSNUMMER	REV
	UNDERLAG			


FASADE NORD, G-FLØY

FASADE VEST, G-FLØY

FASADE SØR, G-FLØY
utvendig solavskjerming

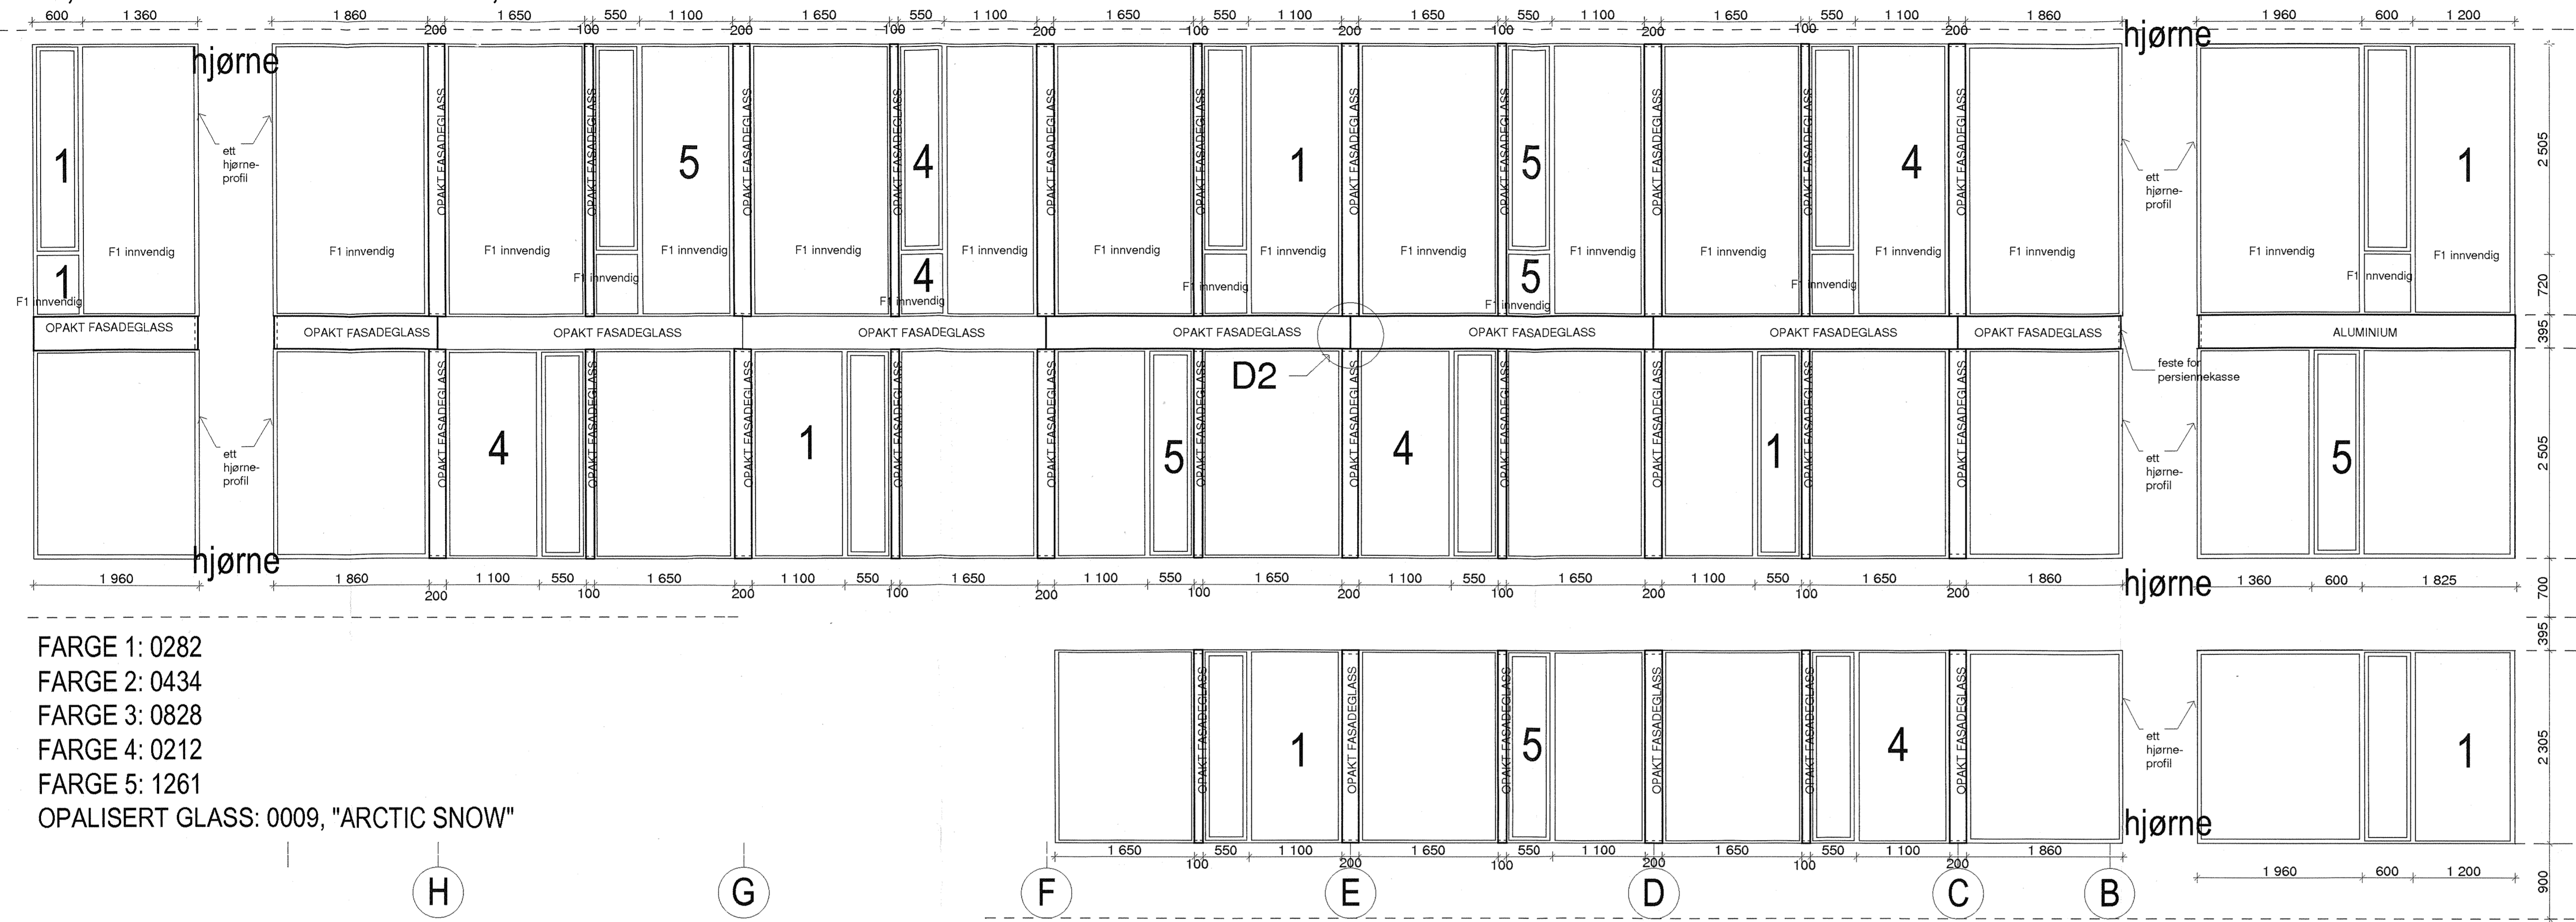

- FARGE 1: 0282
- FARGE 2: 0434
- FARGE 3: 0828
- FARGE 4: 0212
- FARGE 5: 1261
- OPALISERT GLASS: 0009, "ARCTIC SNOW"

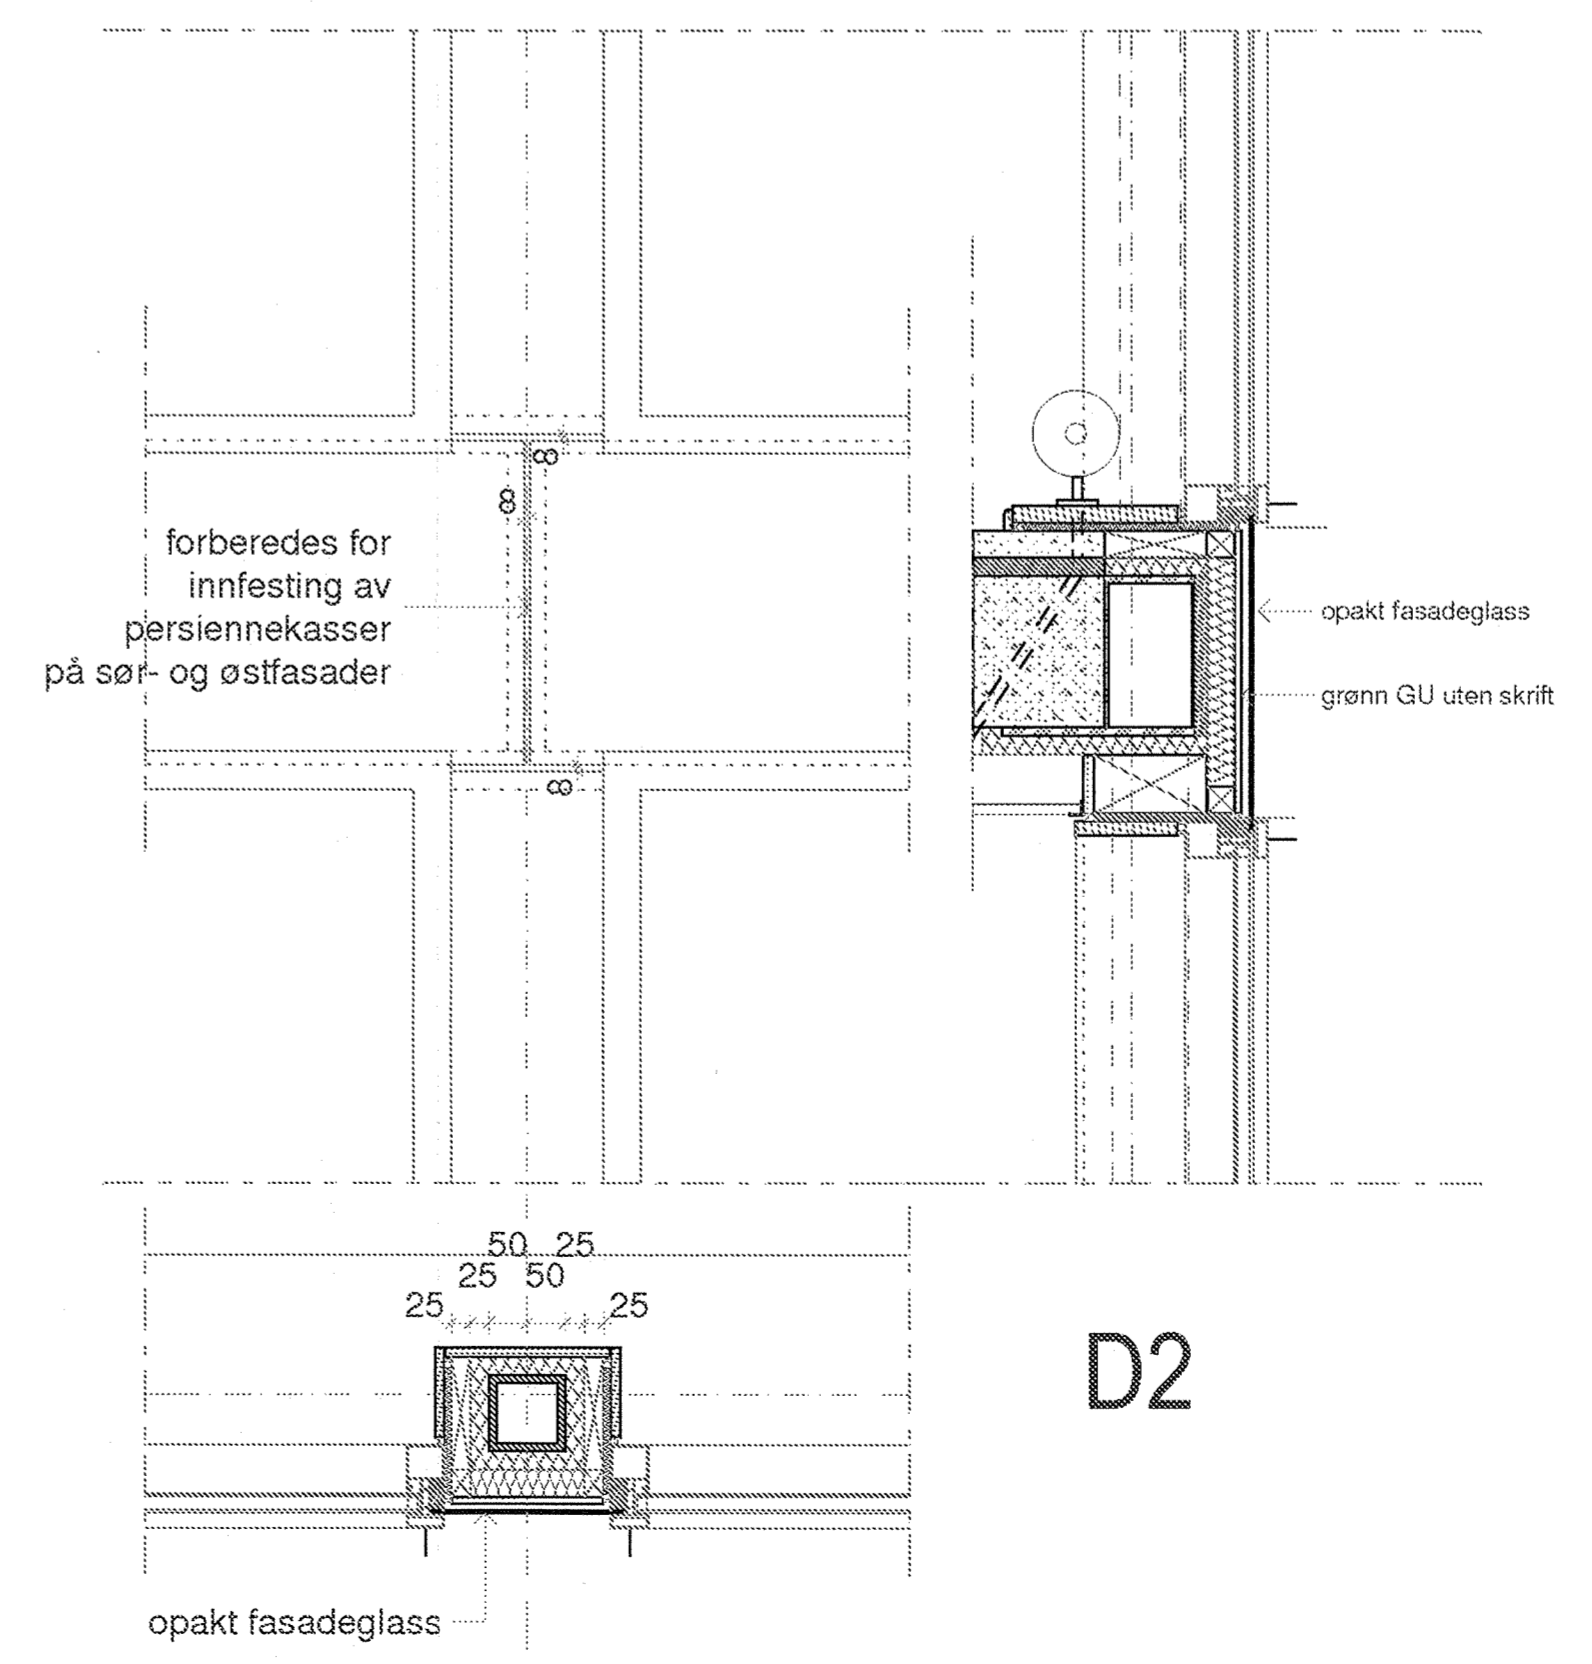

C00	011206	AS BULT	gf
B02	100206	PØRST FARGEKODER GLASS, ENDRET MATERIALE I DEKKEFORKANT BAK PERSIENNER	gf
B01	101005	20mm høyere tettfelt mellom plan 1 og 2 og plan 2 og 3	gf
B00	290905	ARBEIDSTEKNIK	gf
A00	150405	ANBUD	gf

REVISJON	E-LISTE	DATO	REV. GJELDER	REV. GJELDER	DISK.
				AGO.23.702	C00
SKJEMA CURTAINWALL, CW 1B G-FLØY MOT VEST OG SØR				TEGNINGSNUMMER	REV

BYGGHERRE : MØRE OG ROMSDAL FYLKE

MOLDE VIDeregående skole

FAG/PROSJEKTGRUPPE	FIRMA	FAGANSVARELIG	E-POST ADRESSE	TELF FAX
A Arkitekt	HUS Arkitekter Trondheim AS	Gør Bjørset Gør Fiskum	g.bjorset@hus.no g.fiskum@hus.no	73 10 10 50 71 10 10 51
B Bygn.Teknikk (RIB)	Nutcon AS	Bjørn Bråbø Ann-Mari Eide	br@nutcon.no am@nutcon.no	71 19 19 70 71 19 19 71
V VVS-Teknikk (RIV)	COVIS AS	Dagur Bjørn Faldem Giff Nørland	dbf@covis.no giff@covis.no	73 89 00 00 73 89 00 01
E EL-Teknikk (RE)	Elektrifan Mørø AS	Eivind Mørø	em@elektrifan.no	71 19 14 00 71 19 14 01
P Prosjektorganisasjon	Hammer & Størvik AS	Per Dagfinn Fager	per.dagfinn.fager@hust.no	71 25 58 88 71 25 05 93

PROSJEKTNR. : 04 004


MERKNAD	TEGN.	gf	gf	gf	gf
		TEGN.	SJEKK	KONTR.	GDOKL.

ARKITEKT : HUS ARKITEKTER TRONDHEIM AS
NORDBREGET 10
7011 TRONDHEIM
TELF: 73 10 10 50


SKJEMA CURTAINWALL, CW 1B G-FLØY MOT VEST OG SØR	MSL	1:40/1:10	AGO.23.702	C00
	DATE	150405		
UNDERLAG	TEGNINGSNUMMER	REV		

G

SONEVIS INNDELING SCREEN FASADE VEST BYGG G

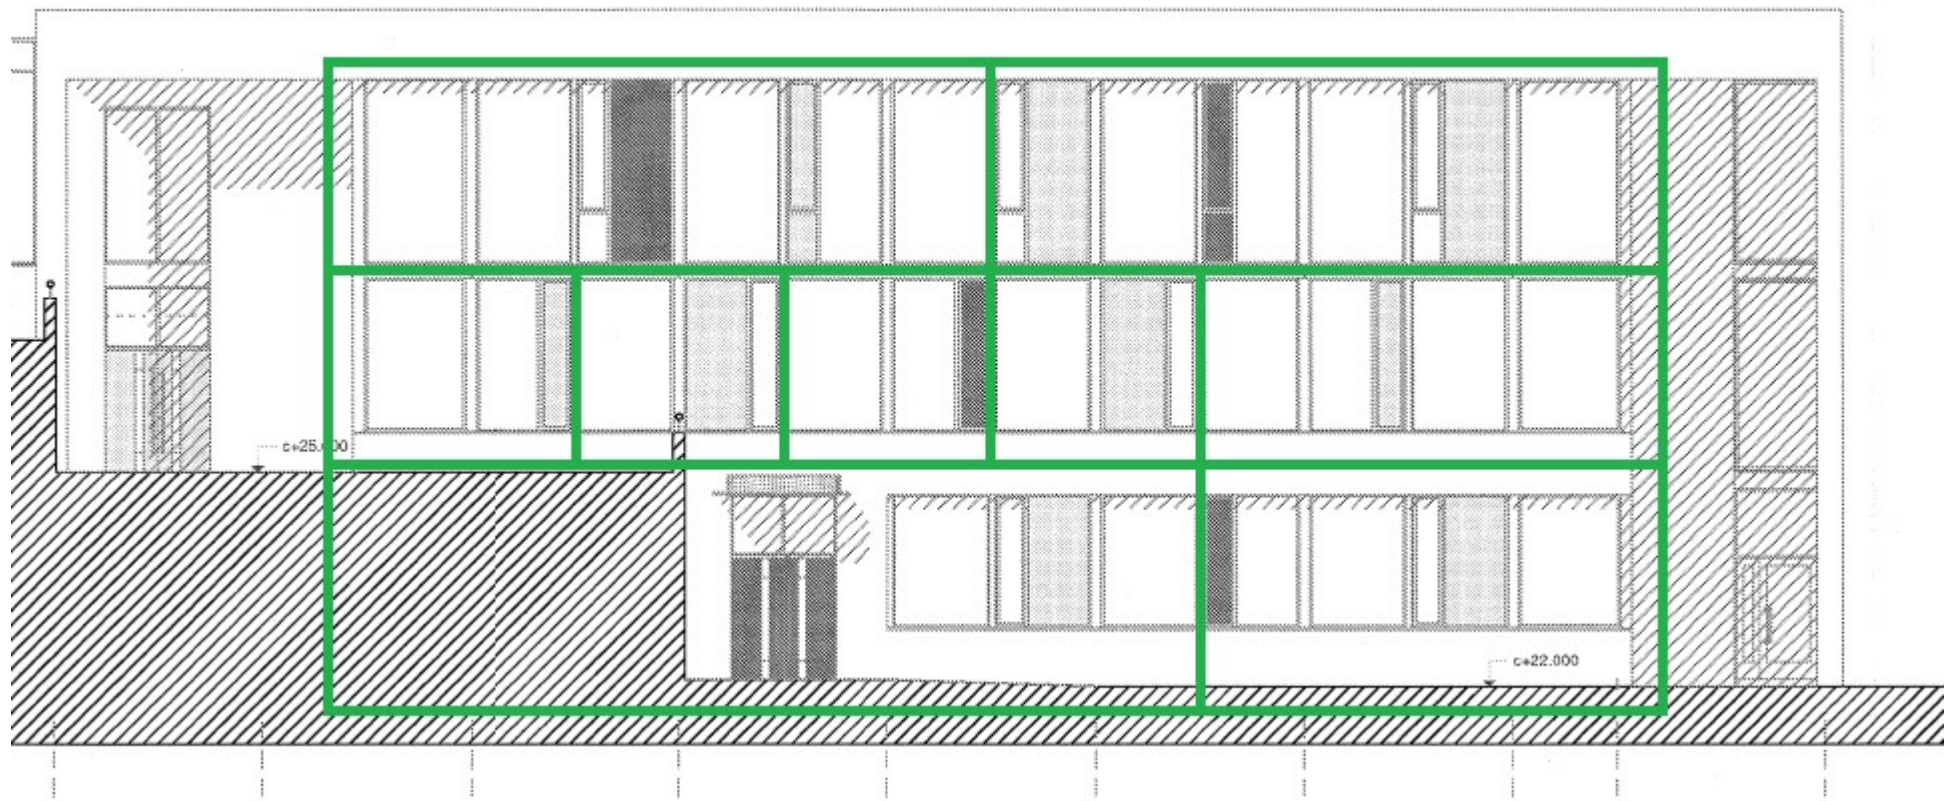


SONEVIS INNDELING SCREEN FASADE ØST BYGG G

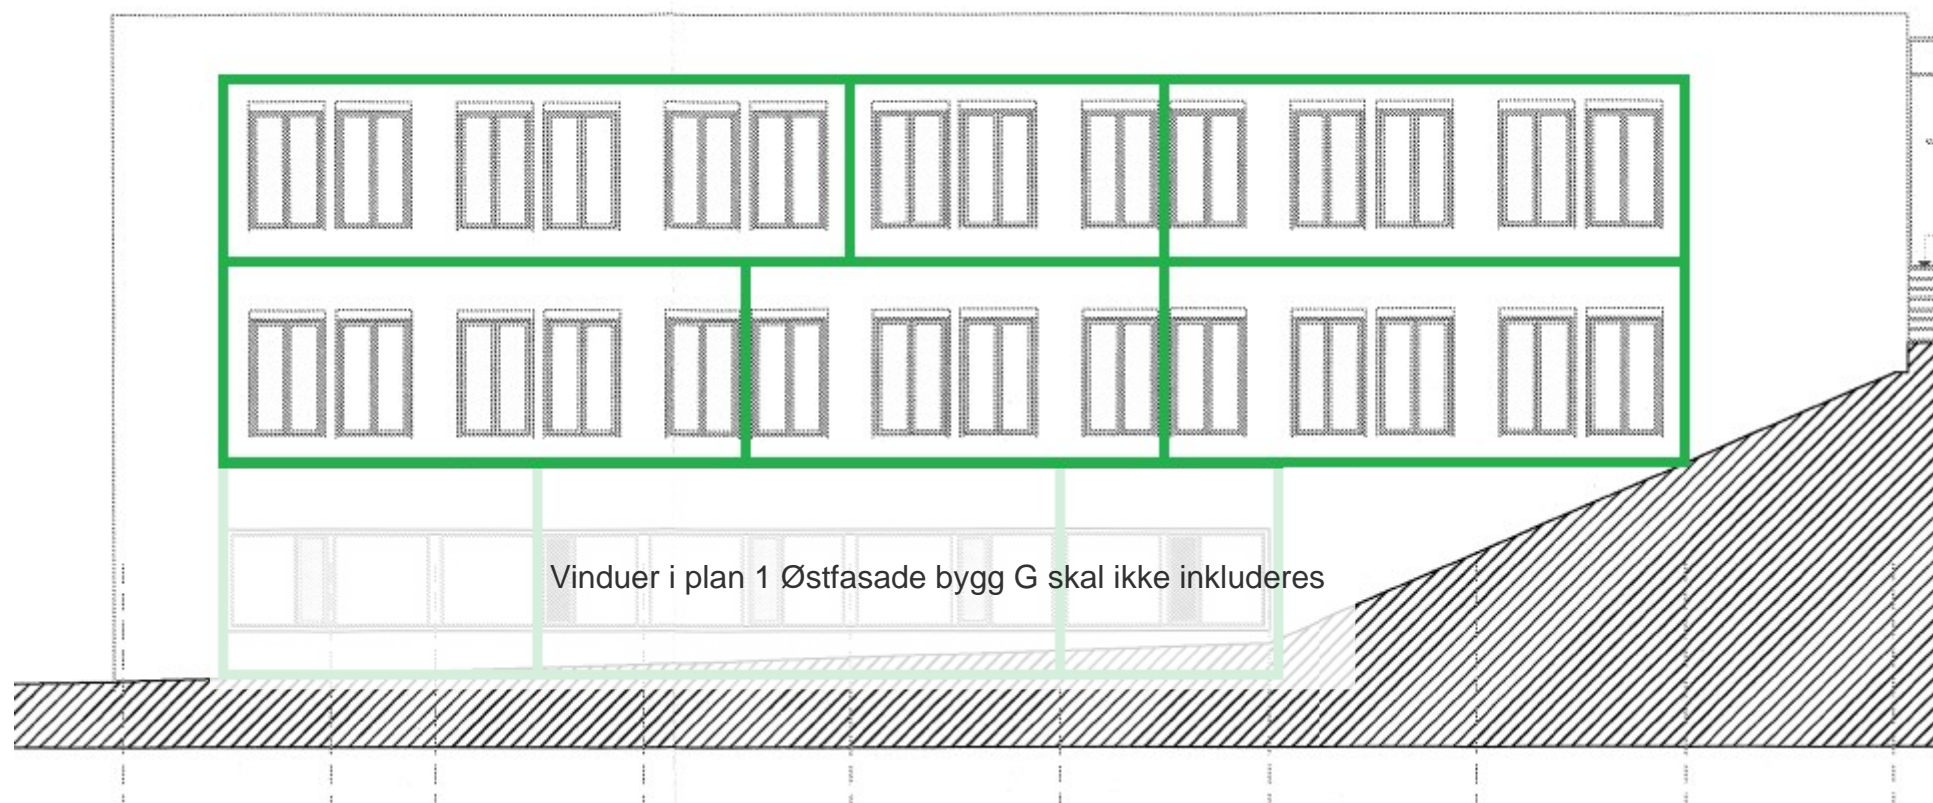



FASADE NORD

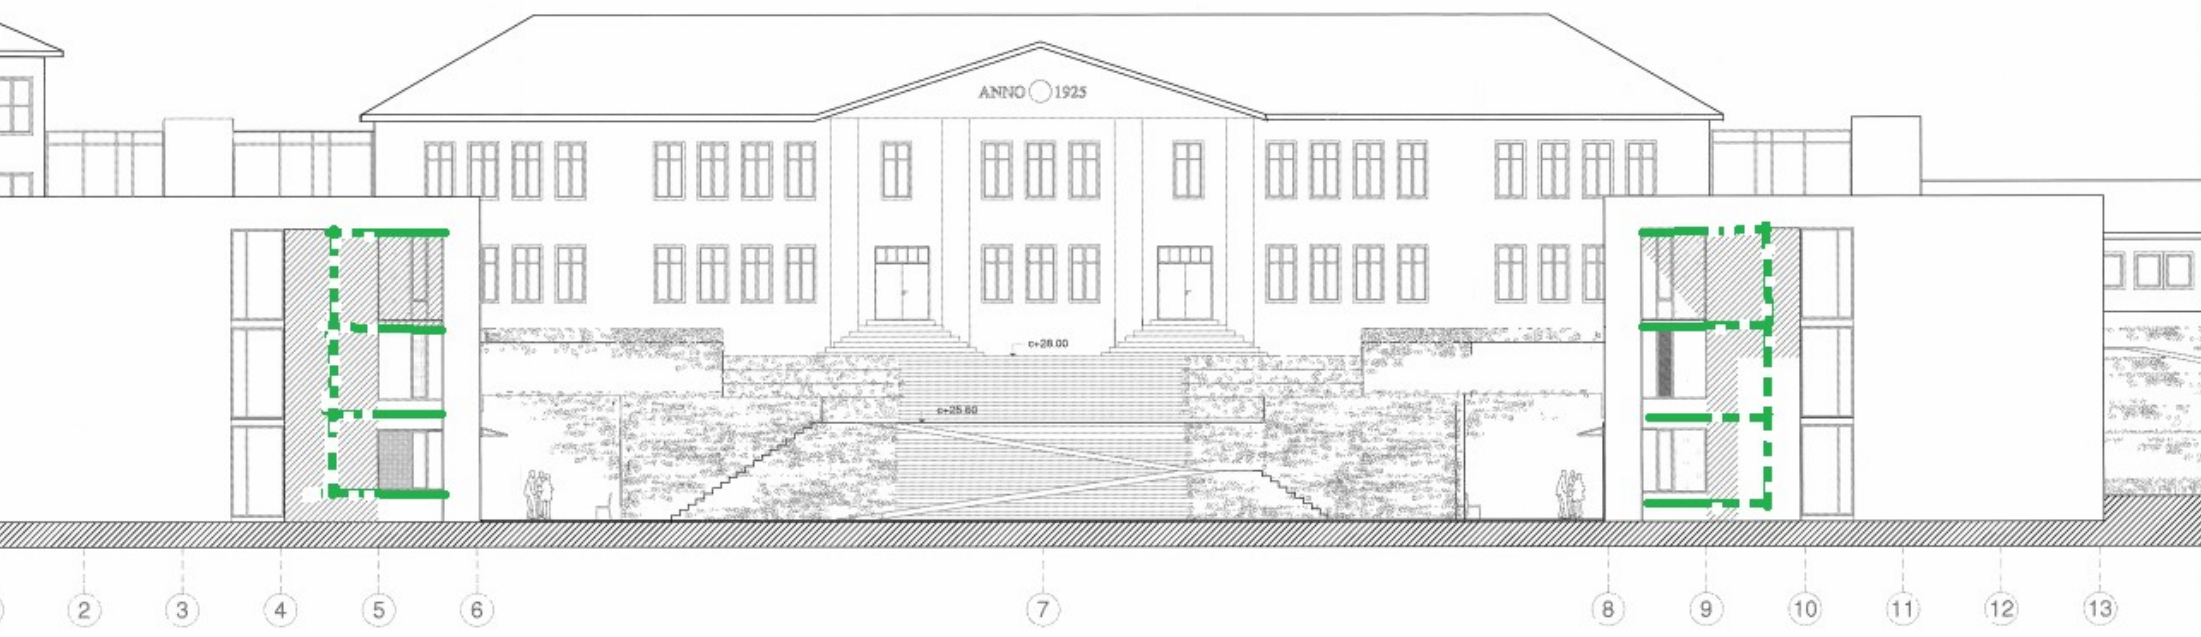

FASADE SØR